


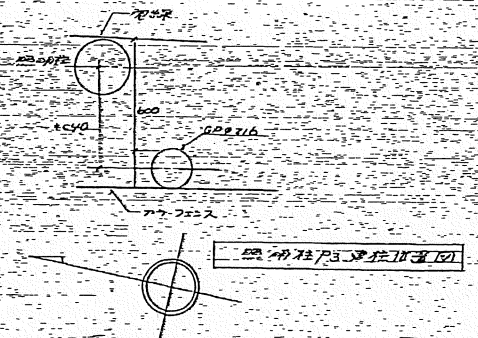


北グランド

ホール	照明器具	台数	ラング	台数	全定数	付帯設備	消費電力
P-1	YA 55636 HT-10060 H	8	M 1000 B/BH-SC M 1000 B-J/BH	8	MS 1000 B2-C 10 BHS-209H	8	8.876
P-2						0	8.876
P-3						0	8.876
P-4						0	8.876
P-5						0	8.876
P-6						0	8.876
TOTAL	YA 55636 HT-10060 H	48	M 1000 B/BH-SC M 1000 B-J/BH	48	MS 1000 B2-C 10 BHS-209H	48	53.256

南グランド


ホール	照明器具	台数	ラング	台数	全定数	付帯設備	消費電力
P-7	YA 55636 HT-10060 H	8	M 1000 B/BH-SC M 1000 B-J/BH	8	MS 1000 B2-C 10 BHS-209H	8	8.876
P-8						0	8.876
P-9						0	8.876
P-10						0	8.876
P-11						0	8.876
P-12						0	8.876
TOTAL	YA 55636 HT-10060 H	48	M 1000 B/BH-SC M 1000 B-J/BH	48	MS 1000 B2-C 10 BHS-209H	48	53.256

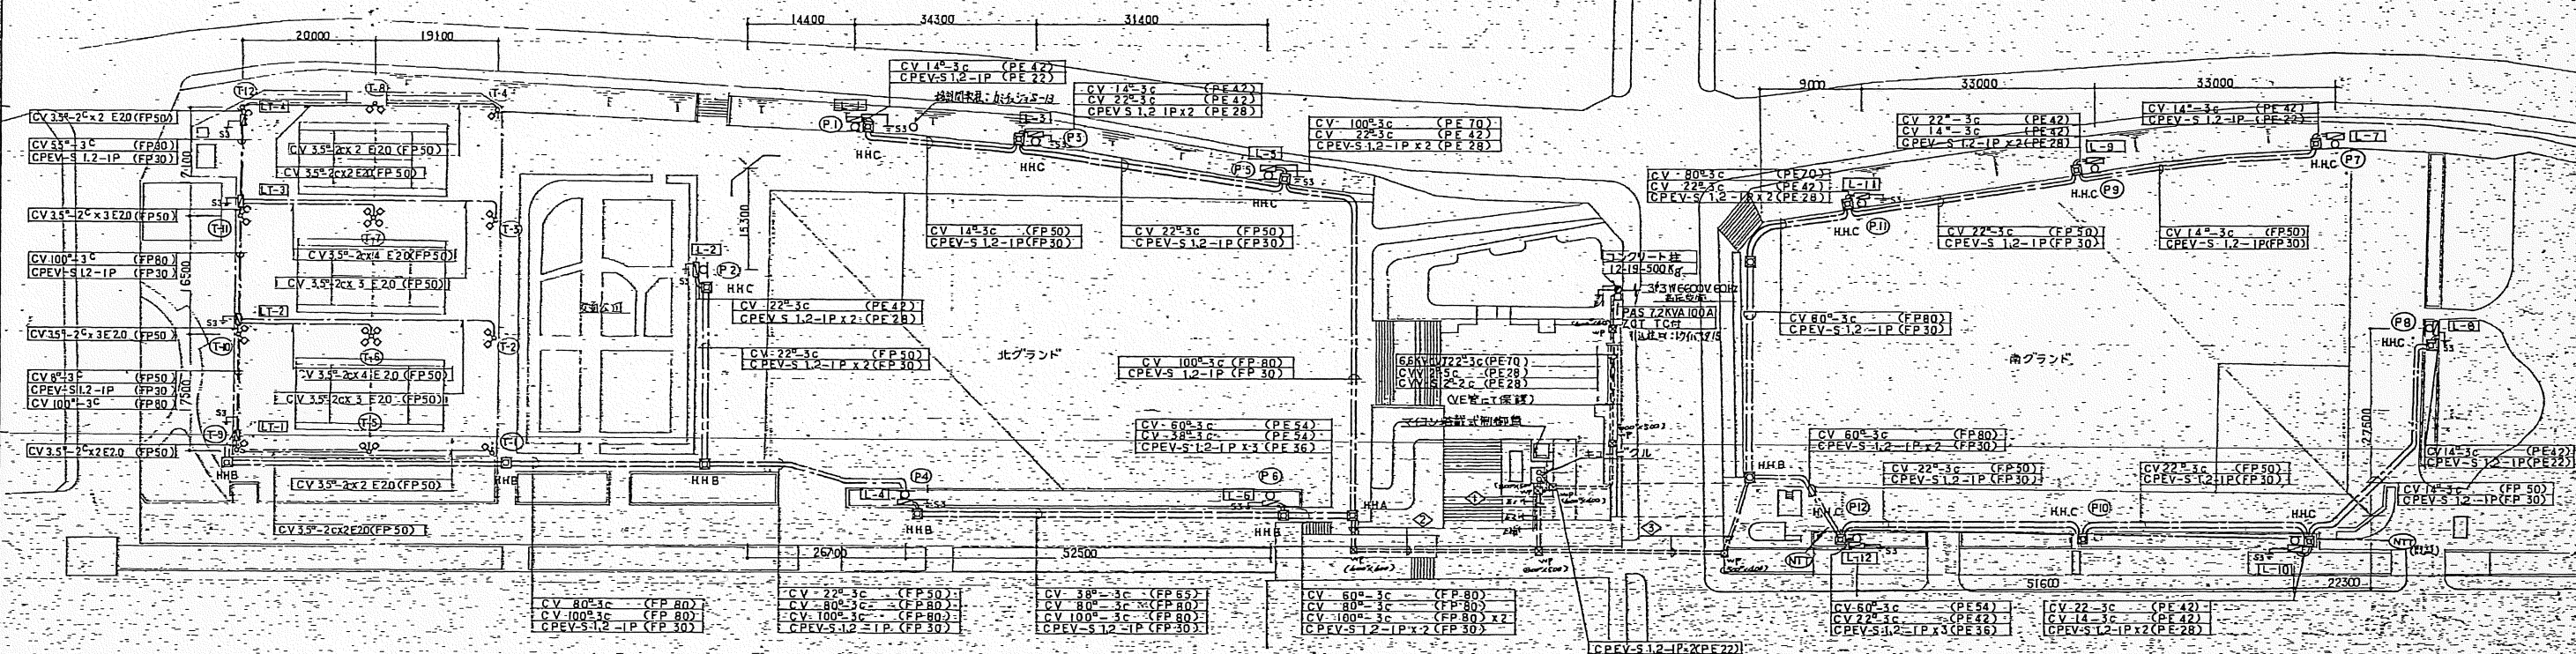

テニスコート

照明器具	台数	ラング	台数	全定数	付帯設備	消費電力
T-1	YA 49006 MT-10025	M 1000 B/BH-SC M 1000 B-J/BH	1	MS 1000 B2-C 10 BHS-209H	1	1.176
T-2	YA 49006 MT-10025	M 1000 B/BH-SC M 1000 B-J/BH	2	MS 1000 B2-C 10 BHS-209H	2	2.276
T-3						2.276
T-4						1.176
T-5						2.2
T-6	YA 49006 MT-10025	M 1000 B/BH-SC M 1000 B-J/BH	4	MS 1000 B2-C 10 BHS-209H	4	4.4
T-7						4.4
T-8						2.2
T-9						1.176
T-10						2.276
T-11						2.276
T-12						1.176
TOTAL	YA 49006 MT-10025	M 1000 B/BH-SC M 1000 B-J/BH	24	MS 1000 B2-C 10 BHS-209H	24	27.008

- 注: 特記なき配管は下記に準ずる
- CV 60°-3c (PE 54) x 2
 - CV 80°-3c (PE 70) x 2
 - CV 100°-3c (PE 70) x 2
 - CPEV-S 1.2-IP (PE 22)
 - CV 60°-3c (PE 54)
 - CV 80°-3c (PE 70)
 - CV 100°-3c (PE 70) x 2
 - CPEV-S 1.2-IP (PE 22)
 - CV 60°-3c (PE 54)
 - CV 80°-3c (PE 70)
 - CPEV-S 1.2-IP (PE 22)

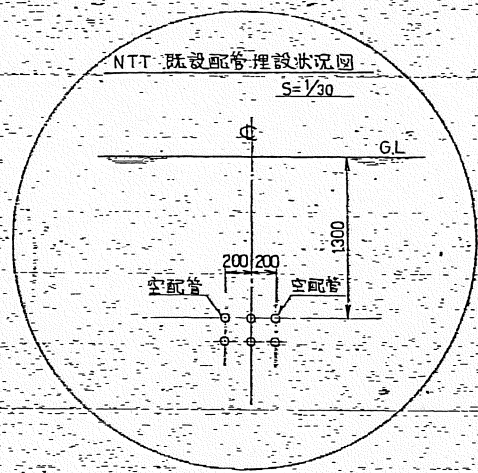

記号

記号	名	備考
□	ハンドホール	寸法表参照
■	照明器具 (セロシ管等)	2機並列設置
○	案内表示	
●	引込柱	12-19-500kg
○	照明柱	
■	バルボックス	
+	接地工事	
---	地中埋設配管	0.2m 埋設
---	露出配管	本図参照
---	NTT回線用配管	
FP	エフエックス管	
PE	ライニング管	

完成図面

記号	寸法	備考
□	900 x 900 x 900	600φ 中耐圧型ブロックハンドホール
■	750 x 750 x 900	
□	600 x 600 x 900	

