
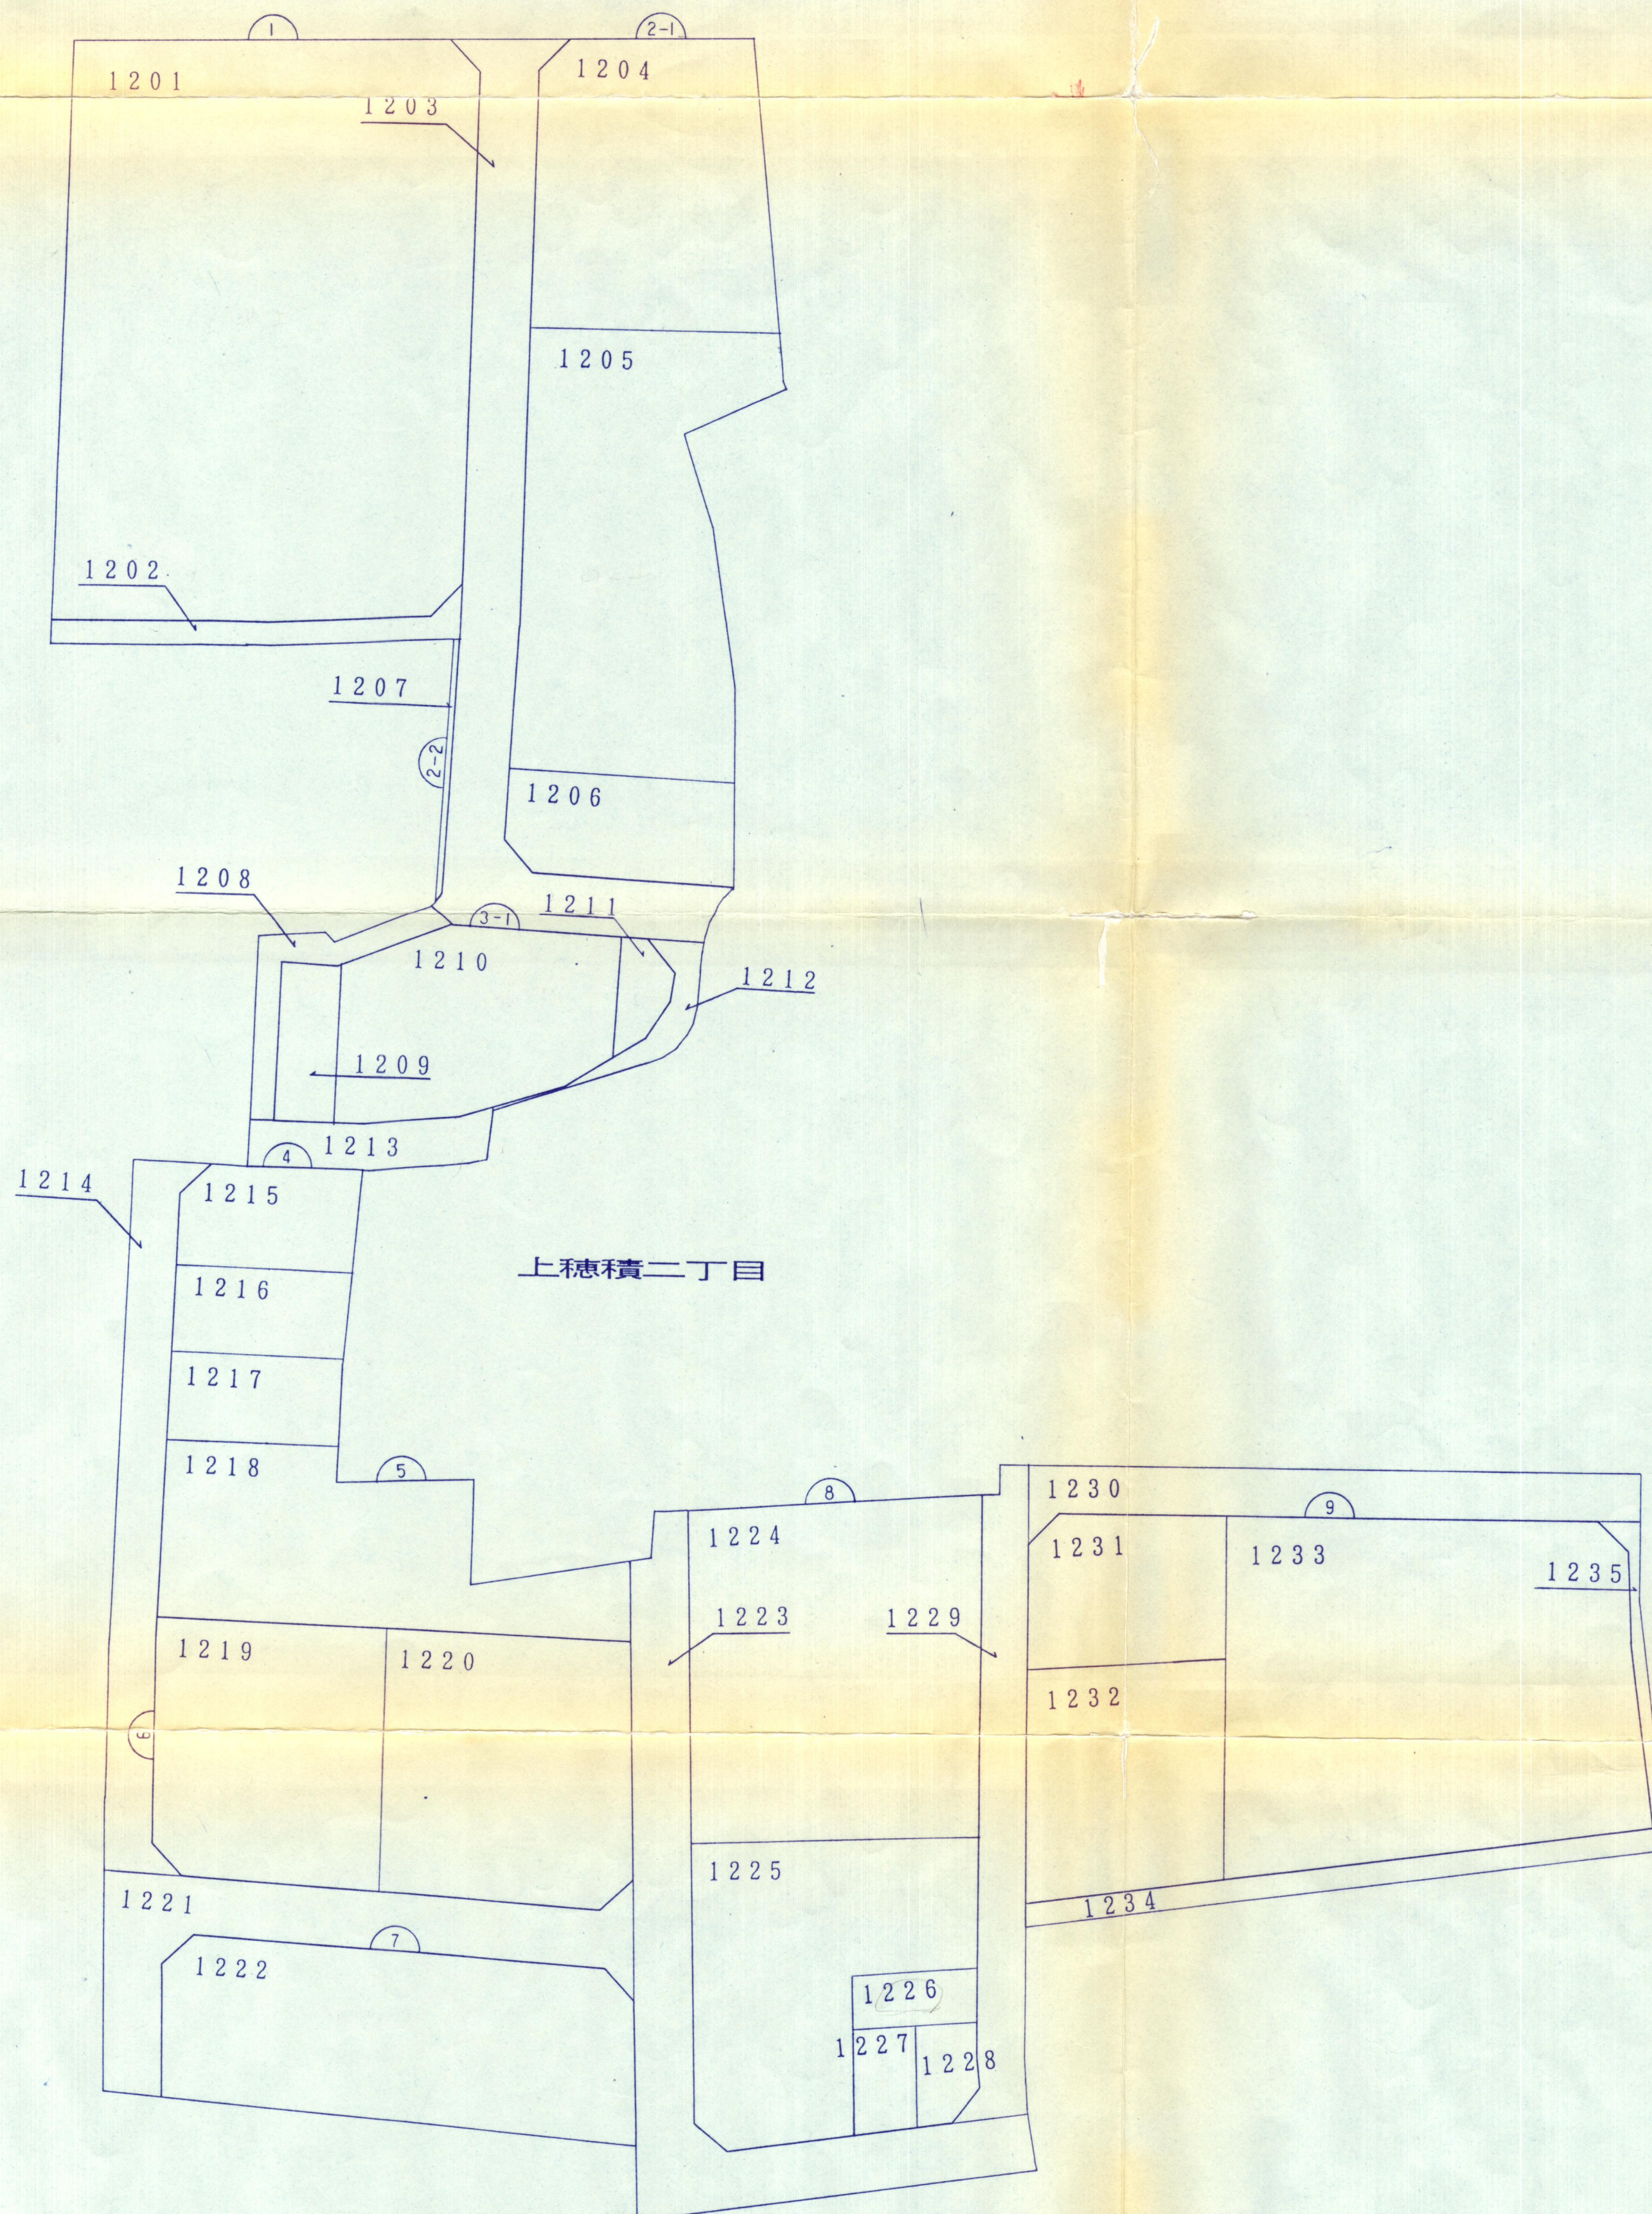


茨木市上穂積土地区画整理事業

換 地 図

S=1/500

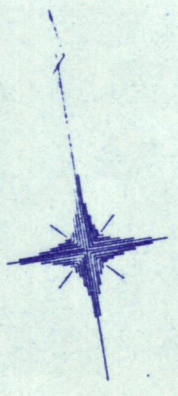

茨木市上穂積土地区画整理事業

画地出来形確認測量図

縮尺 1:500

