


茨木市沢良宜土地区画整理事業

換地図（整理後）





縮尺：1/500

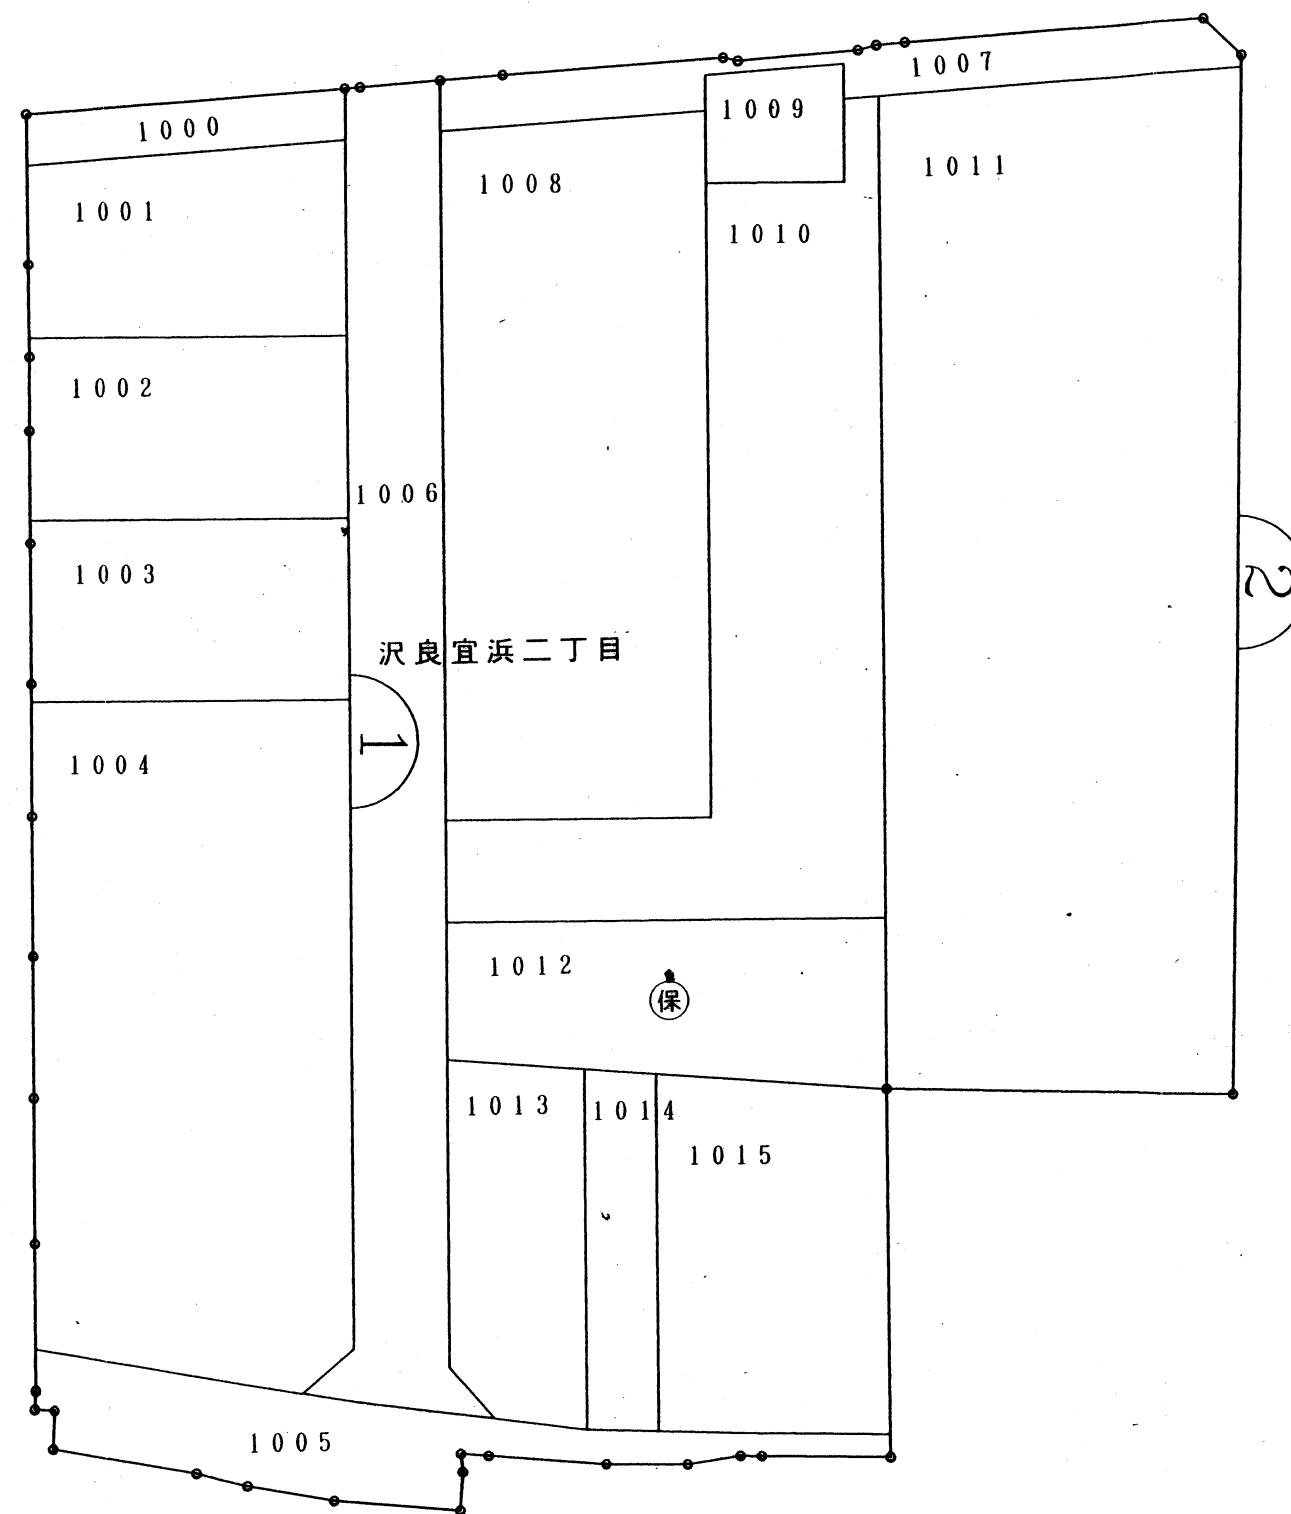

茨木市沢良宜土地区画整理事業

画地出来形確認測量原図 S=1:500

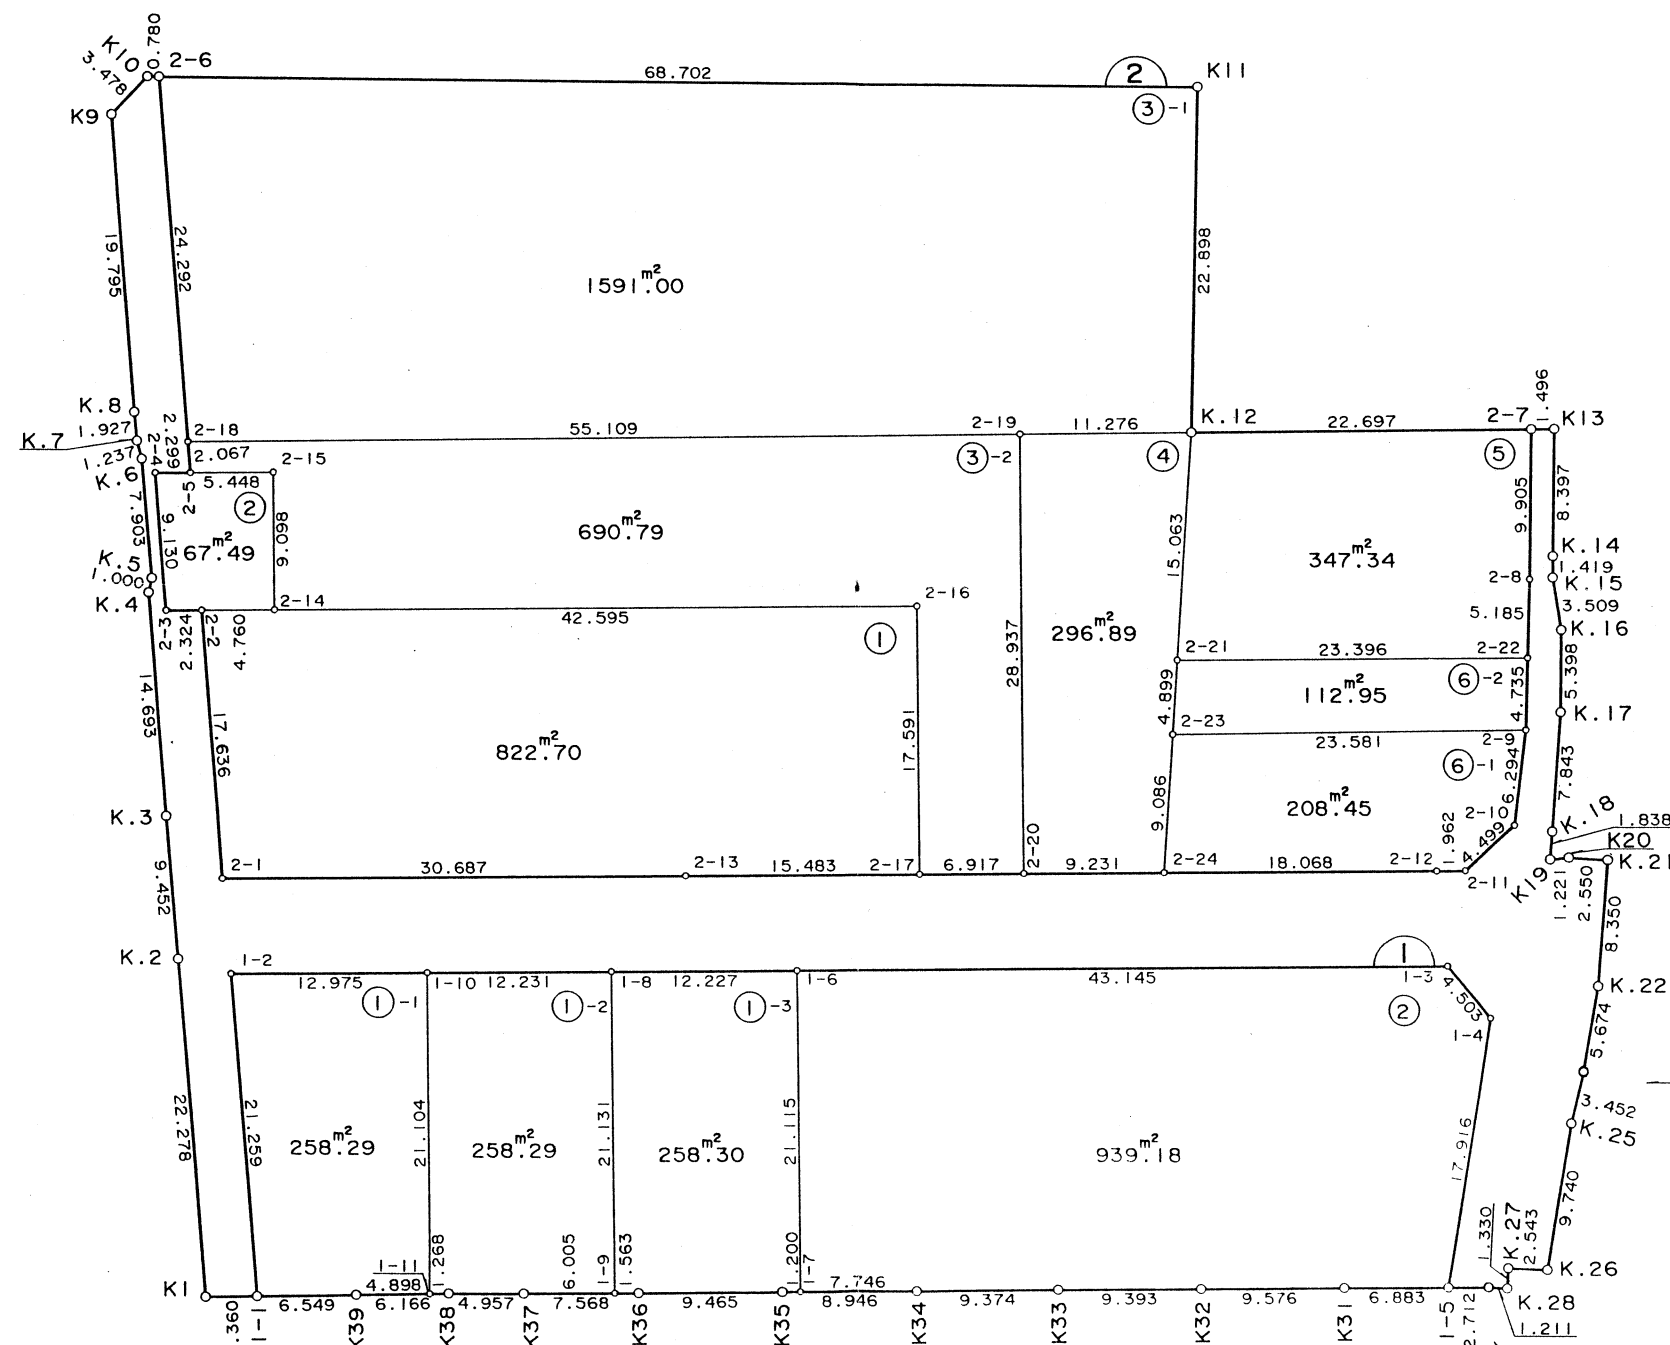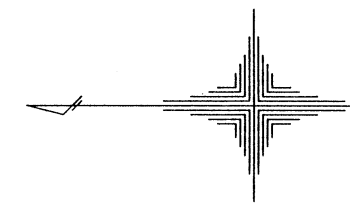

K.23
80.080
K.24
S=1:100

K.30
0.049
K.29
S=1:100