


ダム管理棟周辺については、図面内着色部分を中心として利活用を検討してください。

令和元年度	図面番号
事業名	安威川総合開発事業
河川名	安威川ダム
工事名	
施工地名	茨木市大字生保～大字大門寺
図面名	計画平面図 階尺 S=1:250
大阪府安威川ダム建設事務所	

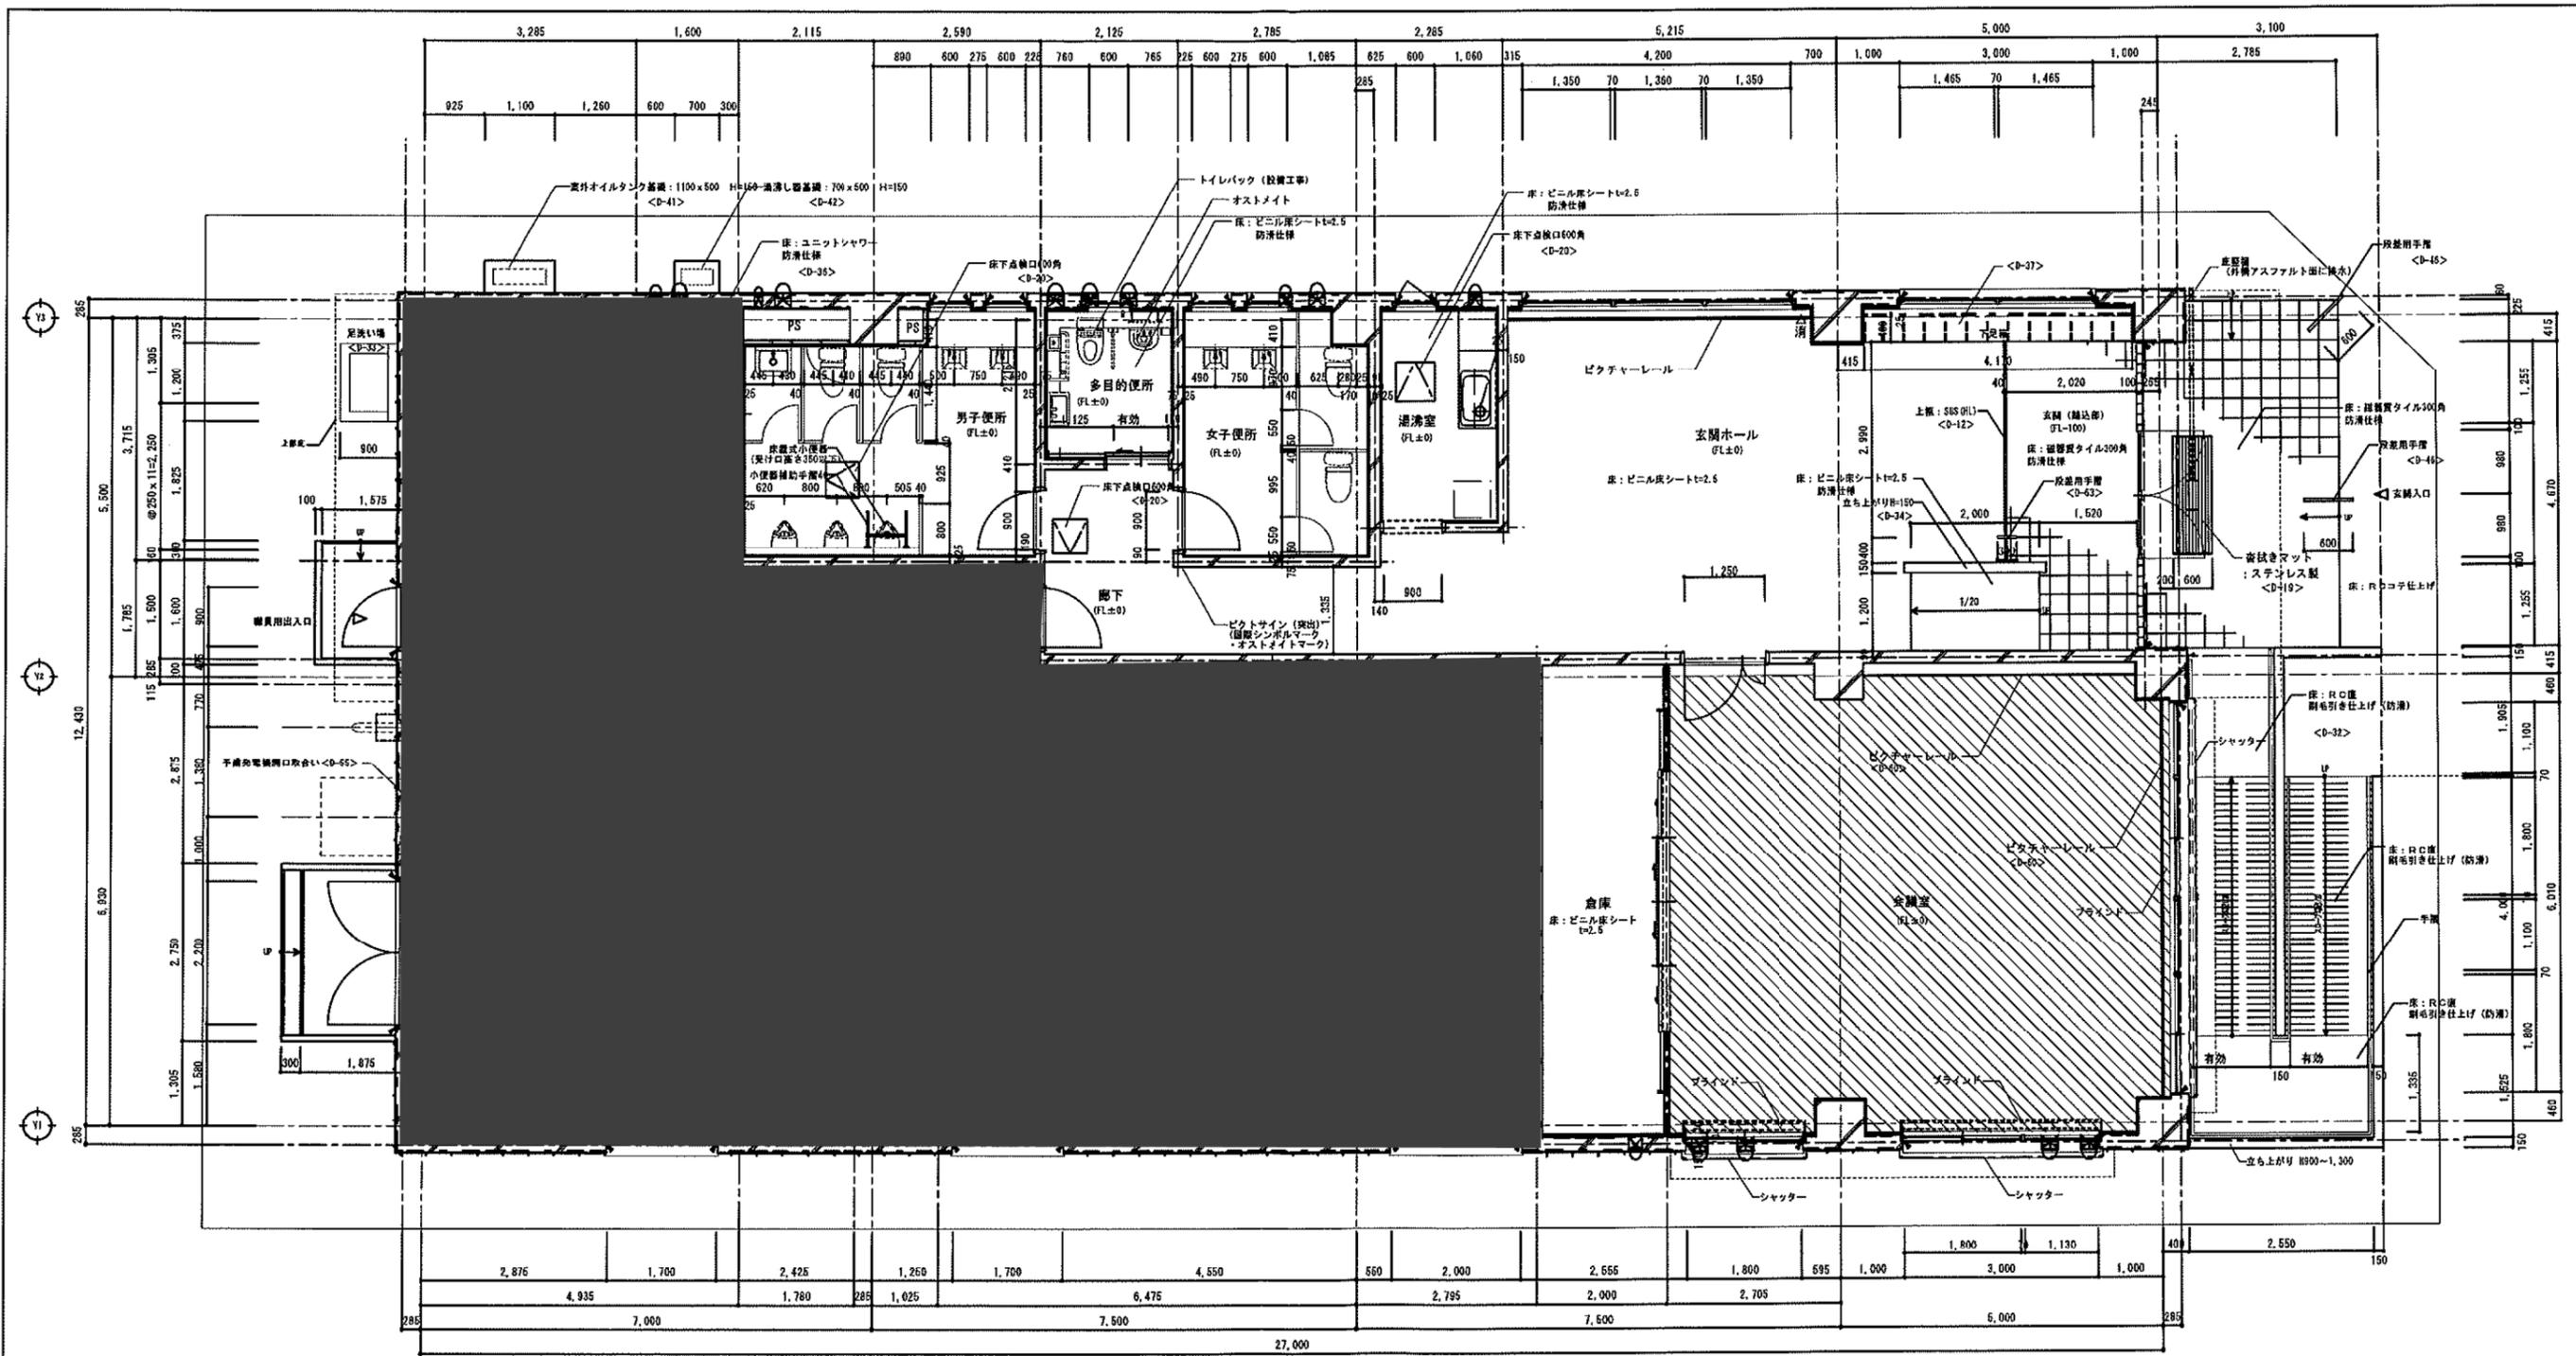

1階平面詳細図
(1F=0L+400)

黒塗り着色部分以外が、一般開放を検討しているエリアになります。

<D-+>は詳細図番号を示す
 ※便器、オストメイトの洗浄方式は押しボタン式、手洗いは自動水栓とする
 <消> 消火器設置位置を示す。(別途工事)

OAフロア (本工程)
 註) ビニル床タイル上はOAフロア部とコンクリート部で見切り(分断)を行う事



完成図

令和2~3年度	図面番号	A-020
事業名		
河川 路線名	安威川ダム	
工事名	安威川ダム管理棟外建築工事	
施工地名	茨木市大学生保地内外	
図面名	〔ダム管理棟〕 平面詳細図(2)	縮尺 A1:1/50 A3:1/100
大阪府安威川ダム建設事務所		