

造成工事関係図一式

彩都はなだ一丁目 2-4、2-3



彩都はなだ一丁目 3-1

目 次

1. 宅地完成図
 - ・ 造成平面図
 - ・ 切盛平面図
 - ・ 断面図
 - ・ 防災平面図
 - ・ 防災構造図
 - ・ 施設平面図
 - ・ 施設平面図(拡大図)
 - ・ 道路標準断面図
 - ・ 施設構造図
 - ・ 地下埋設物平面図(参考図)、座標リスト
 - ・ 地下埋設物構造図(参考図)
2. 画地確定図



造成平面図

位置図

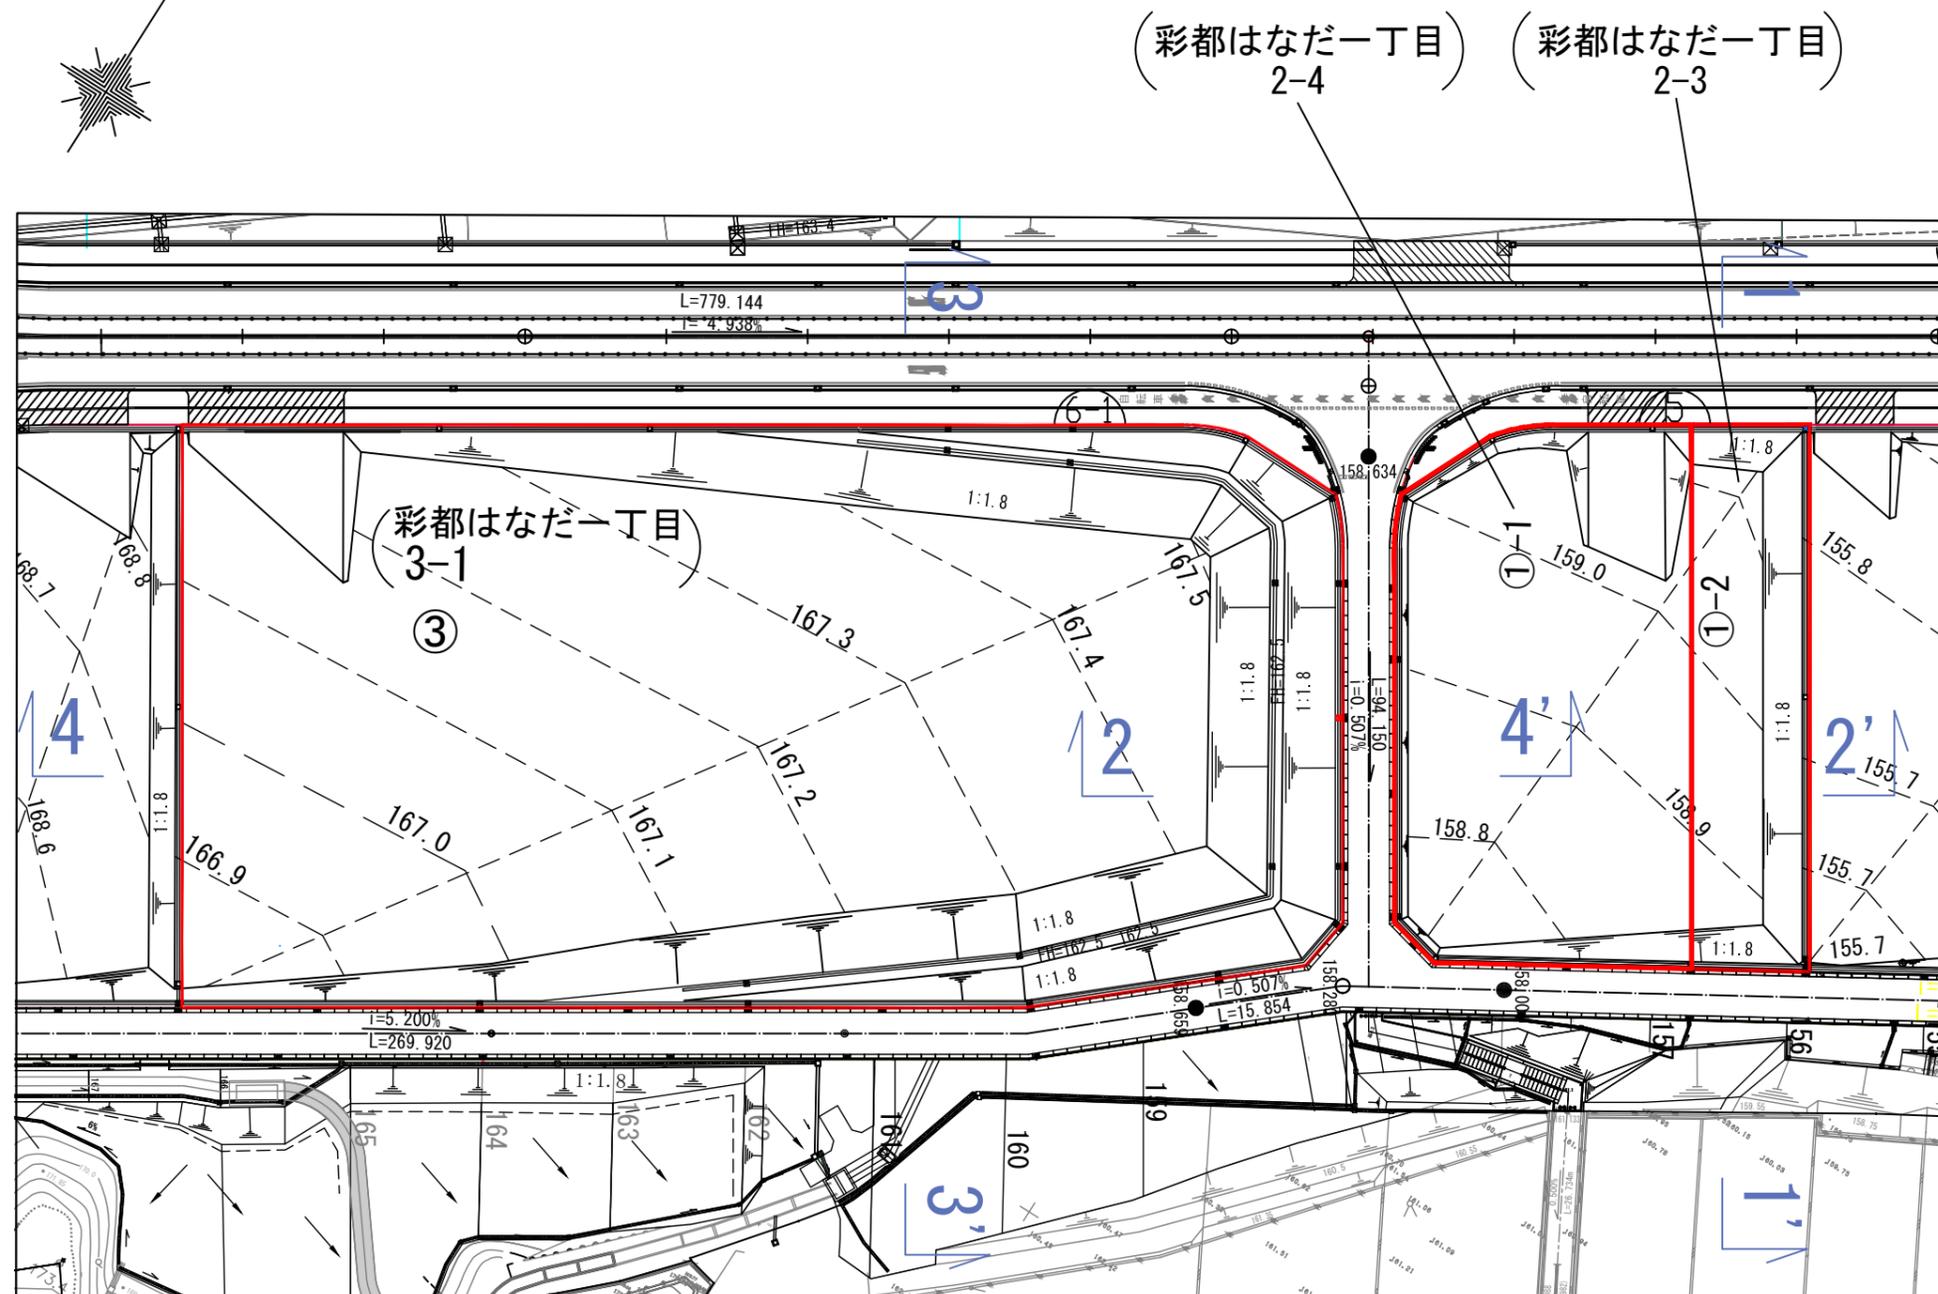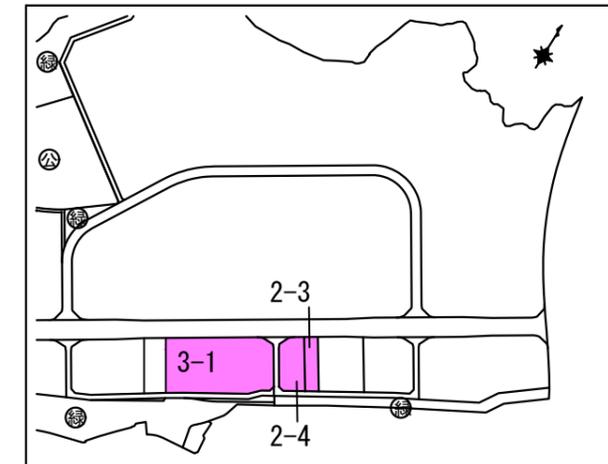


切盛平面図

位置図

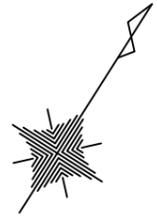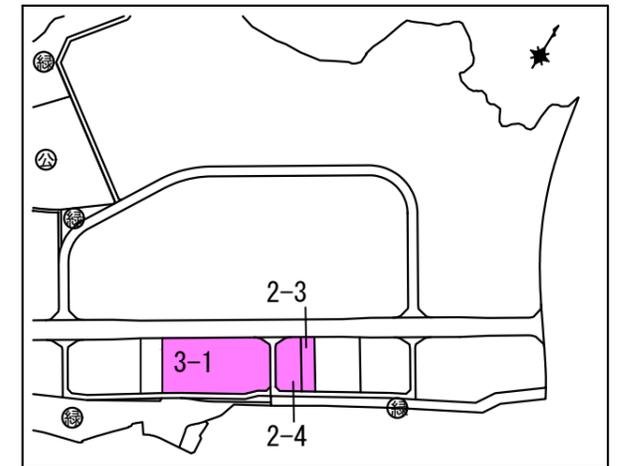


(彩都はなだ一丁目)
2-4

(彩都はなだ一丁目)
2-3

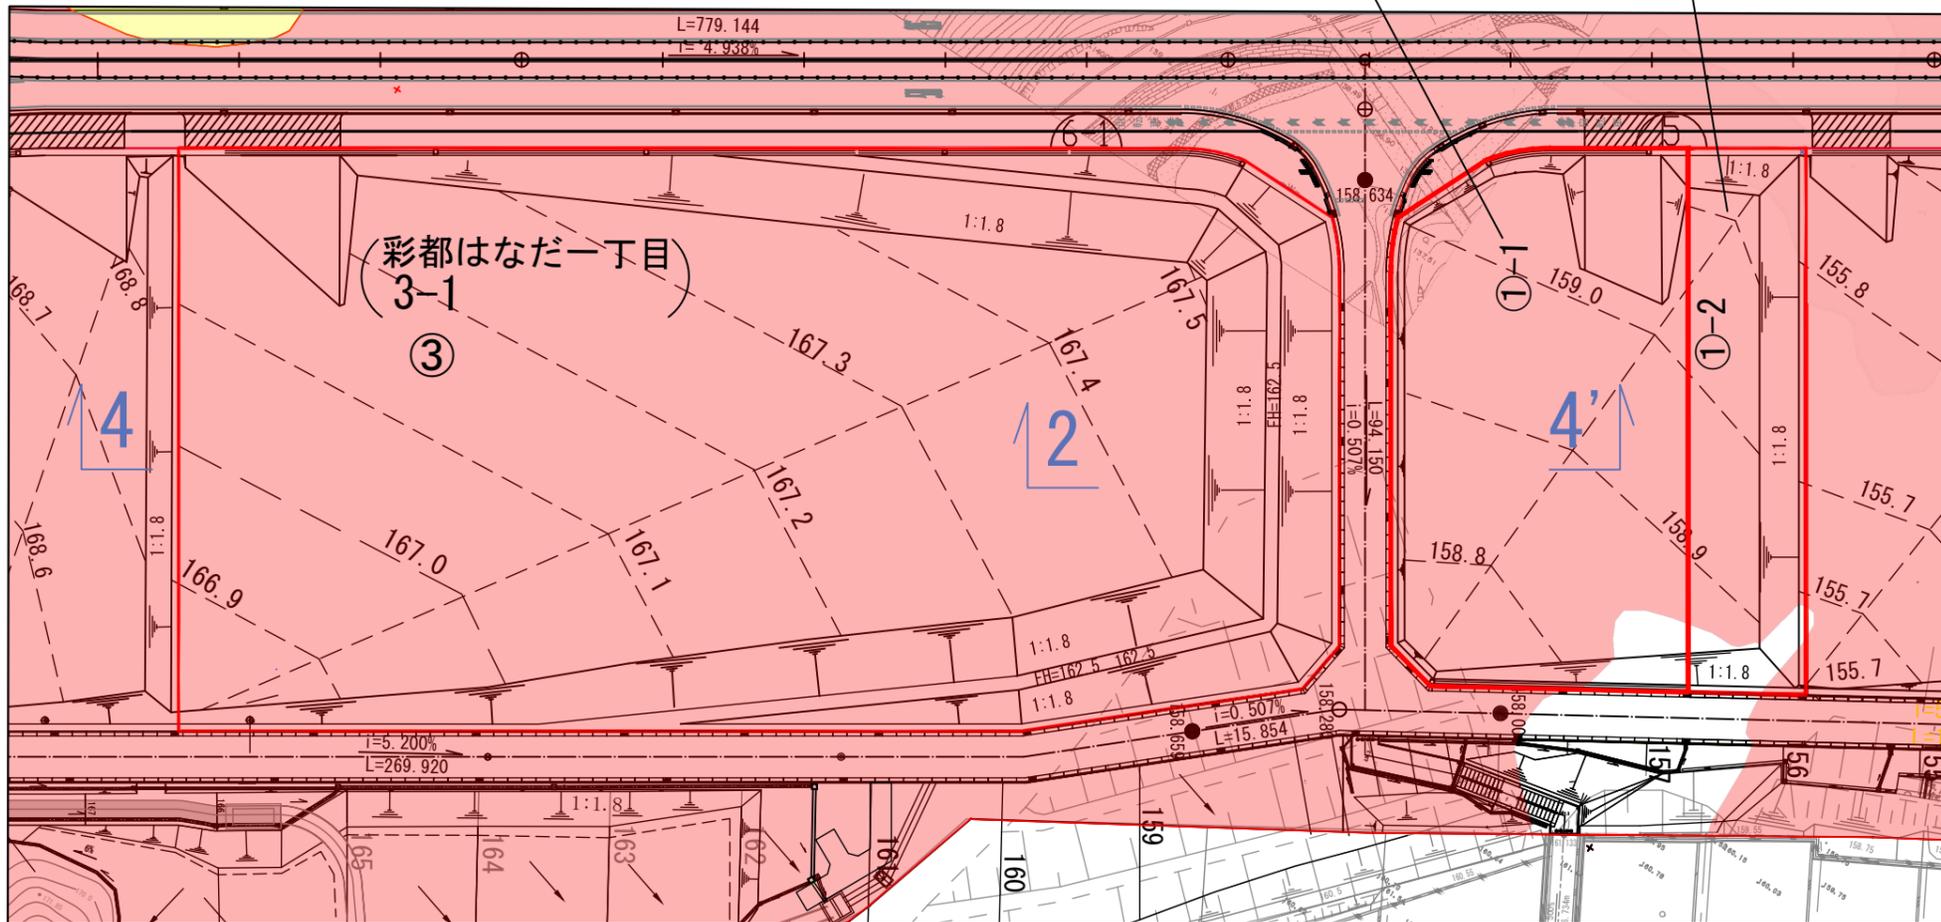


凡 例	
記号	名称
	切土
	盛土



縮尺 1 : 1000

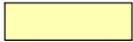凡 例	
記 号	名 称
	切 土
	盛 土


1 - 1' 断面

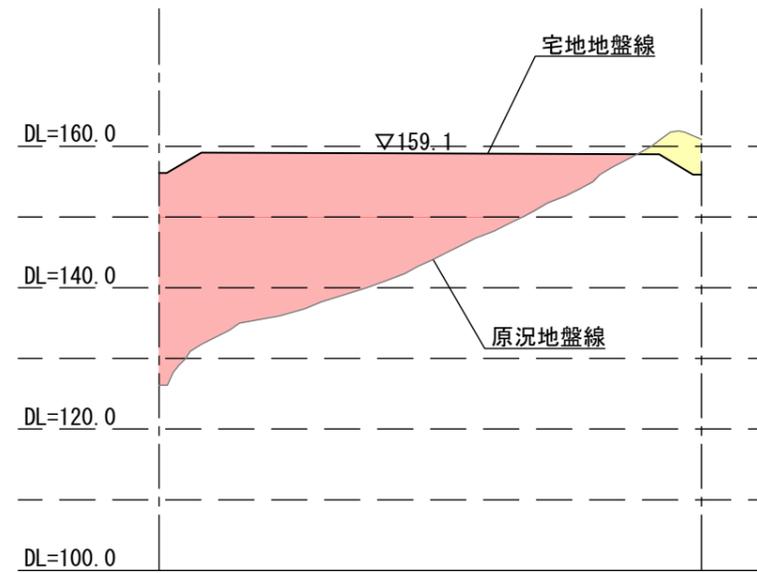


2 - 2' 断面

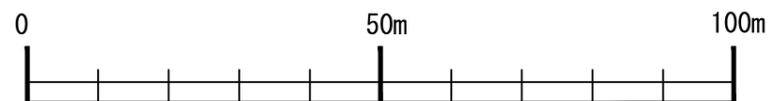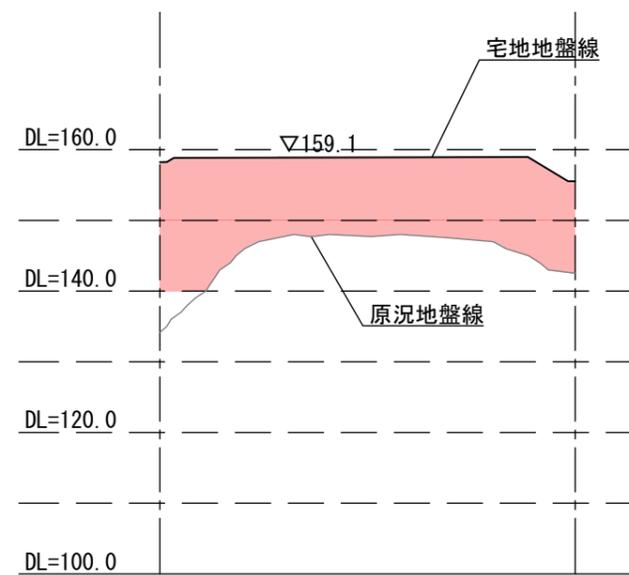



縮尺 1 : 1000

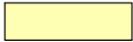凡 例	
記 号	名 称
	切 土
	盛 土

3 - 3' 断面

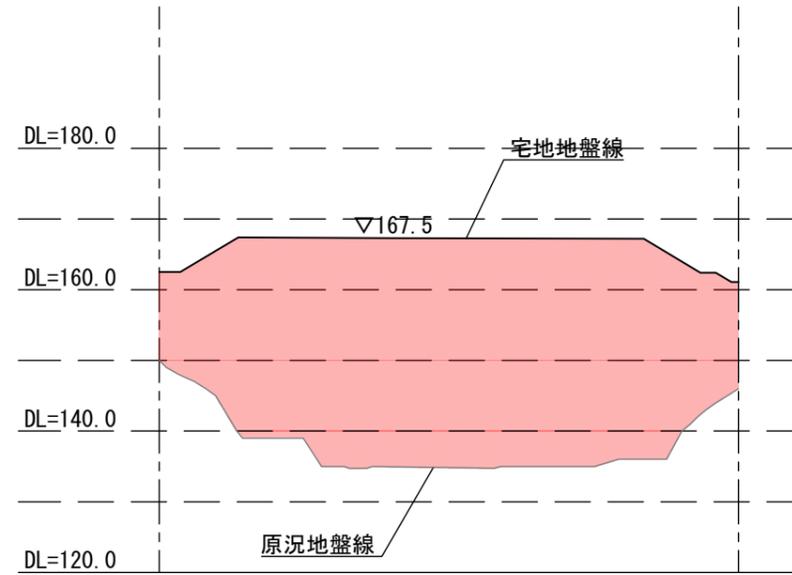


4 - 4' 断面

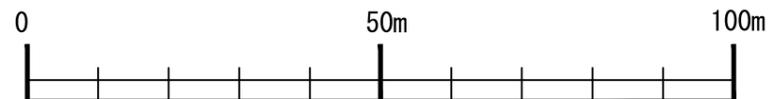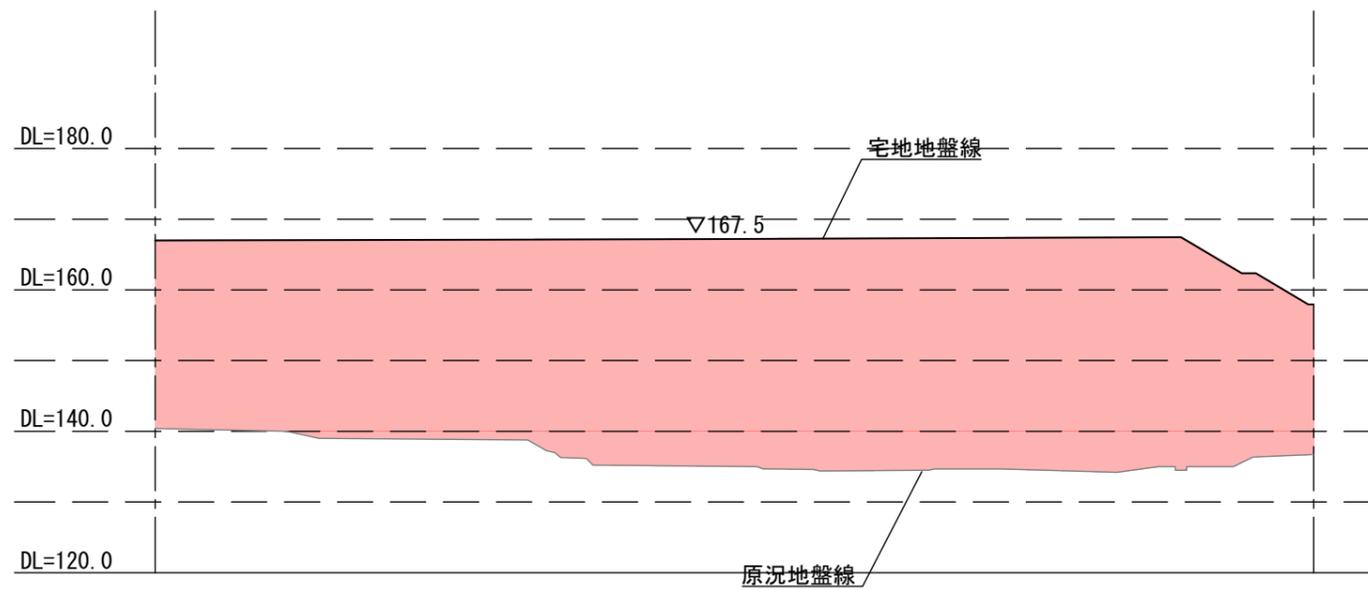

縮尺 1 : 1000


沈砂池
S=1:100

平面図

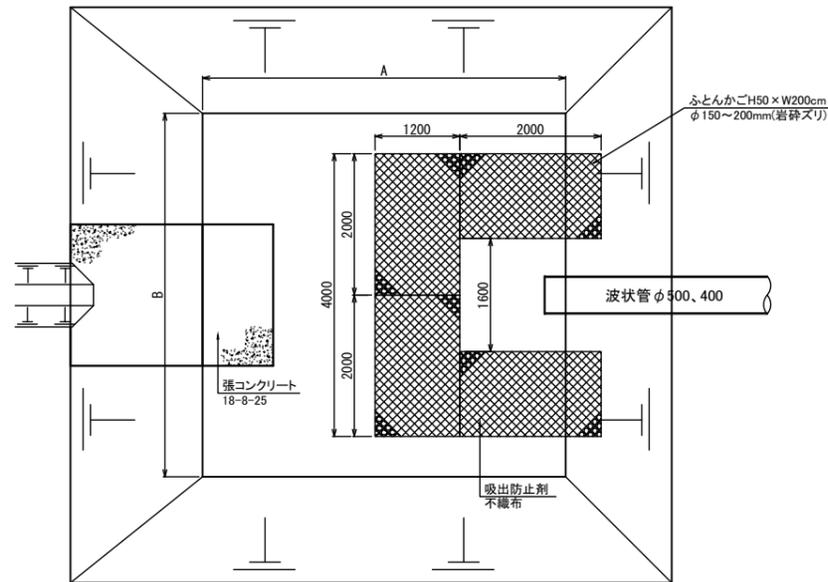


形式	A	B	H	h	貯砂量(m³)
3型	15000	10000	1500	1000	177
5型	5000	5000	1500	1000	50


断面図

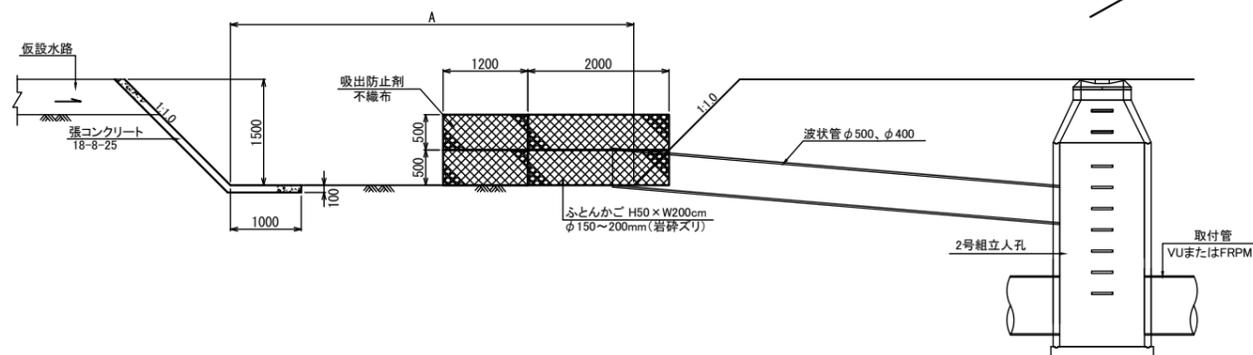


仮設水路
S=1:40

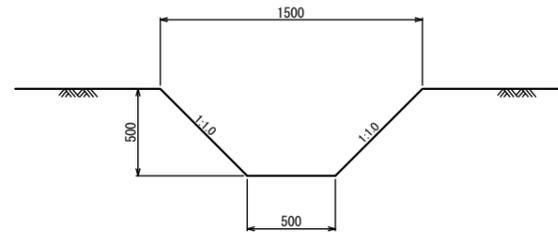


仮設土水路
S=1:40

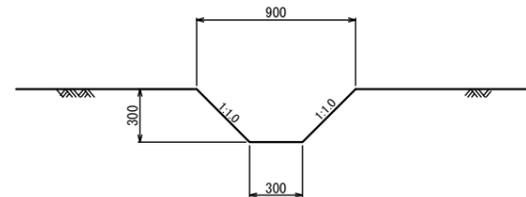


防災小堤
S=1:40

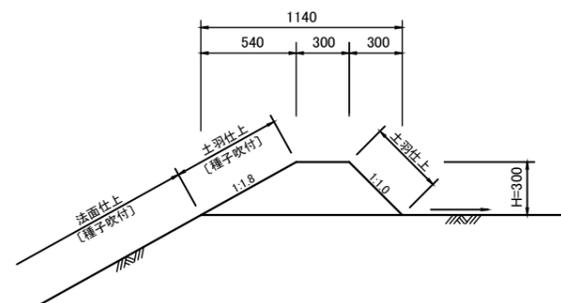


法面排水
S=1:40

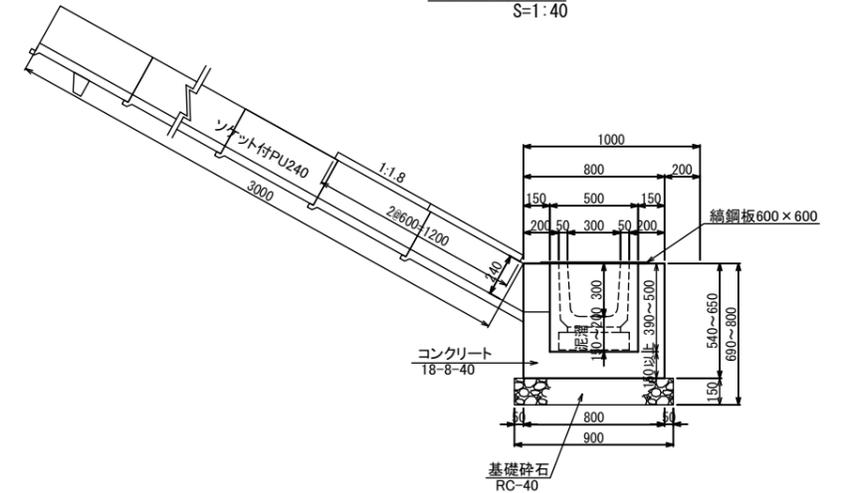


PU300 柵部平面図

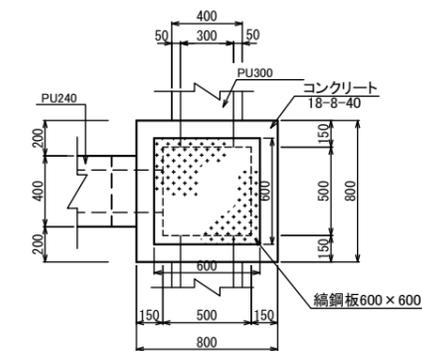


綿鋼板蓋

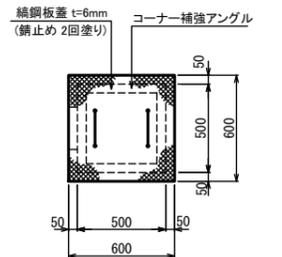




PU240
(柵深 H=390~440)

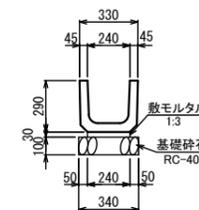

法尻標準断面図
PU1-300×300

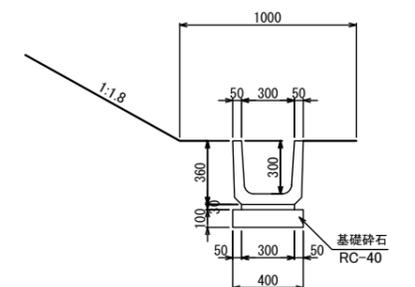



位置図

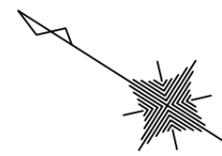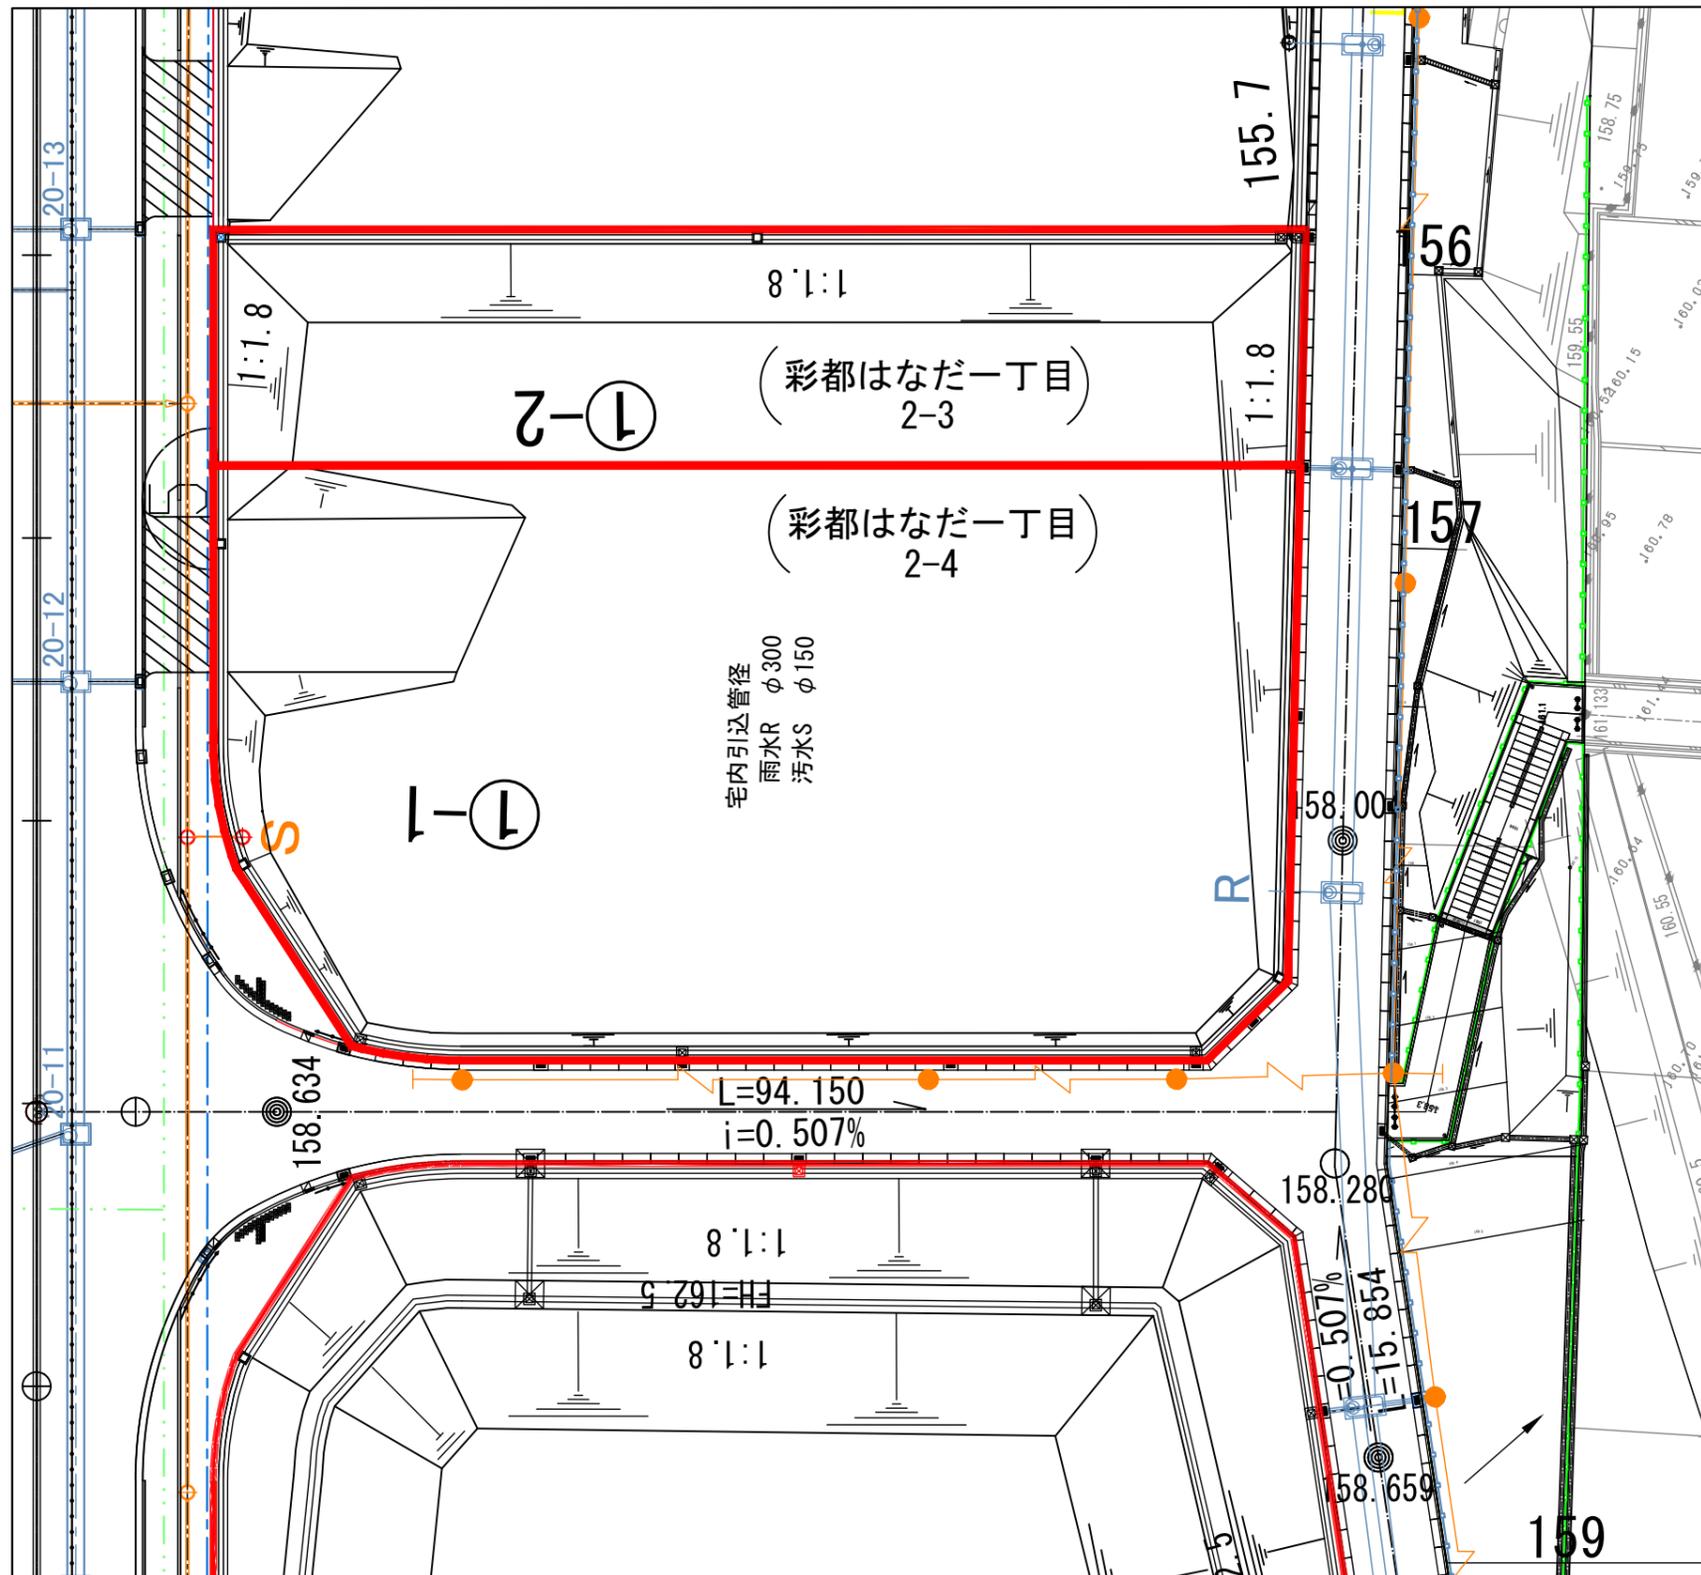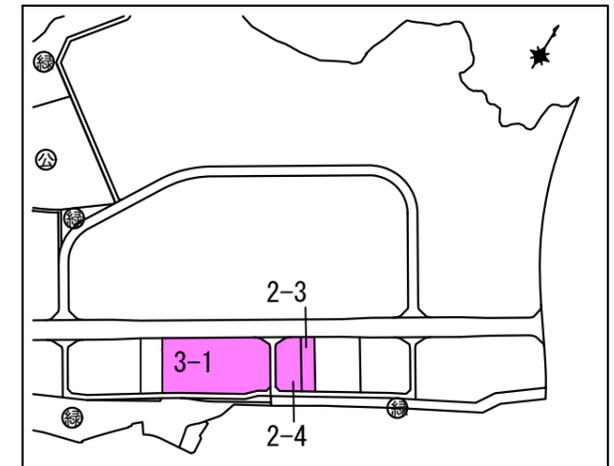

凡例

	雨水排水
	汚水排水
	電柱、電線(架空)(E)
	埋設電気
	ガス(G)
	水道(W)
	宅内雨水樹(R)
	宅内汚水樹(S)
	車両乗入口
	ガードレール (道路内設置)
	メッシュフェンス H=1,800 (緑地内設置)
	ネットフェンス H=1,800 (緑地内設置)

位置図

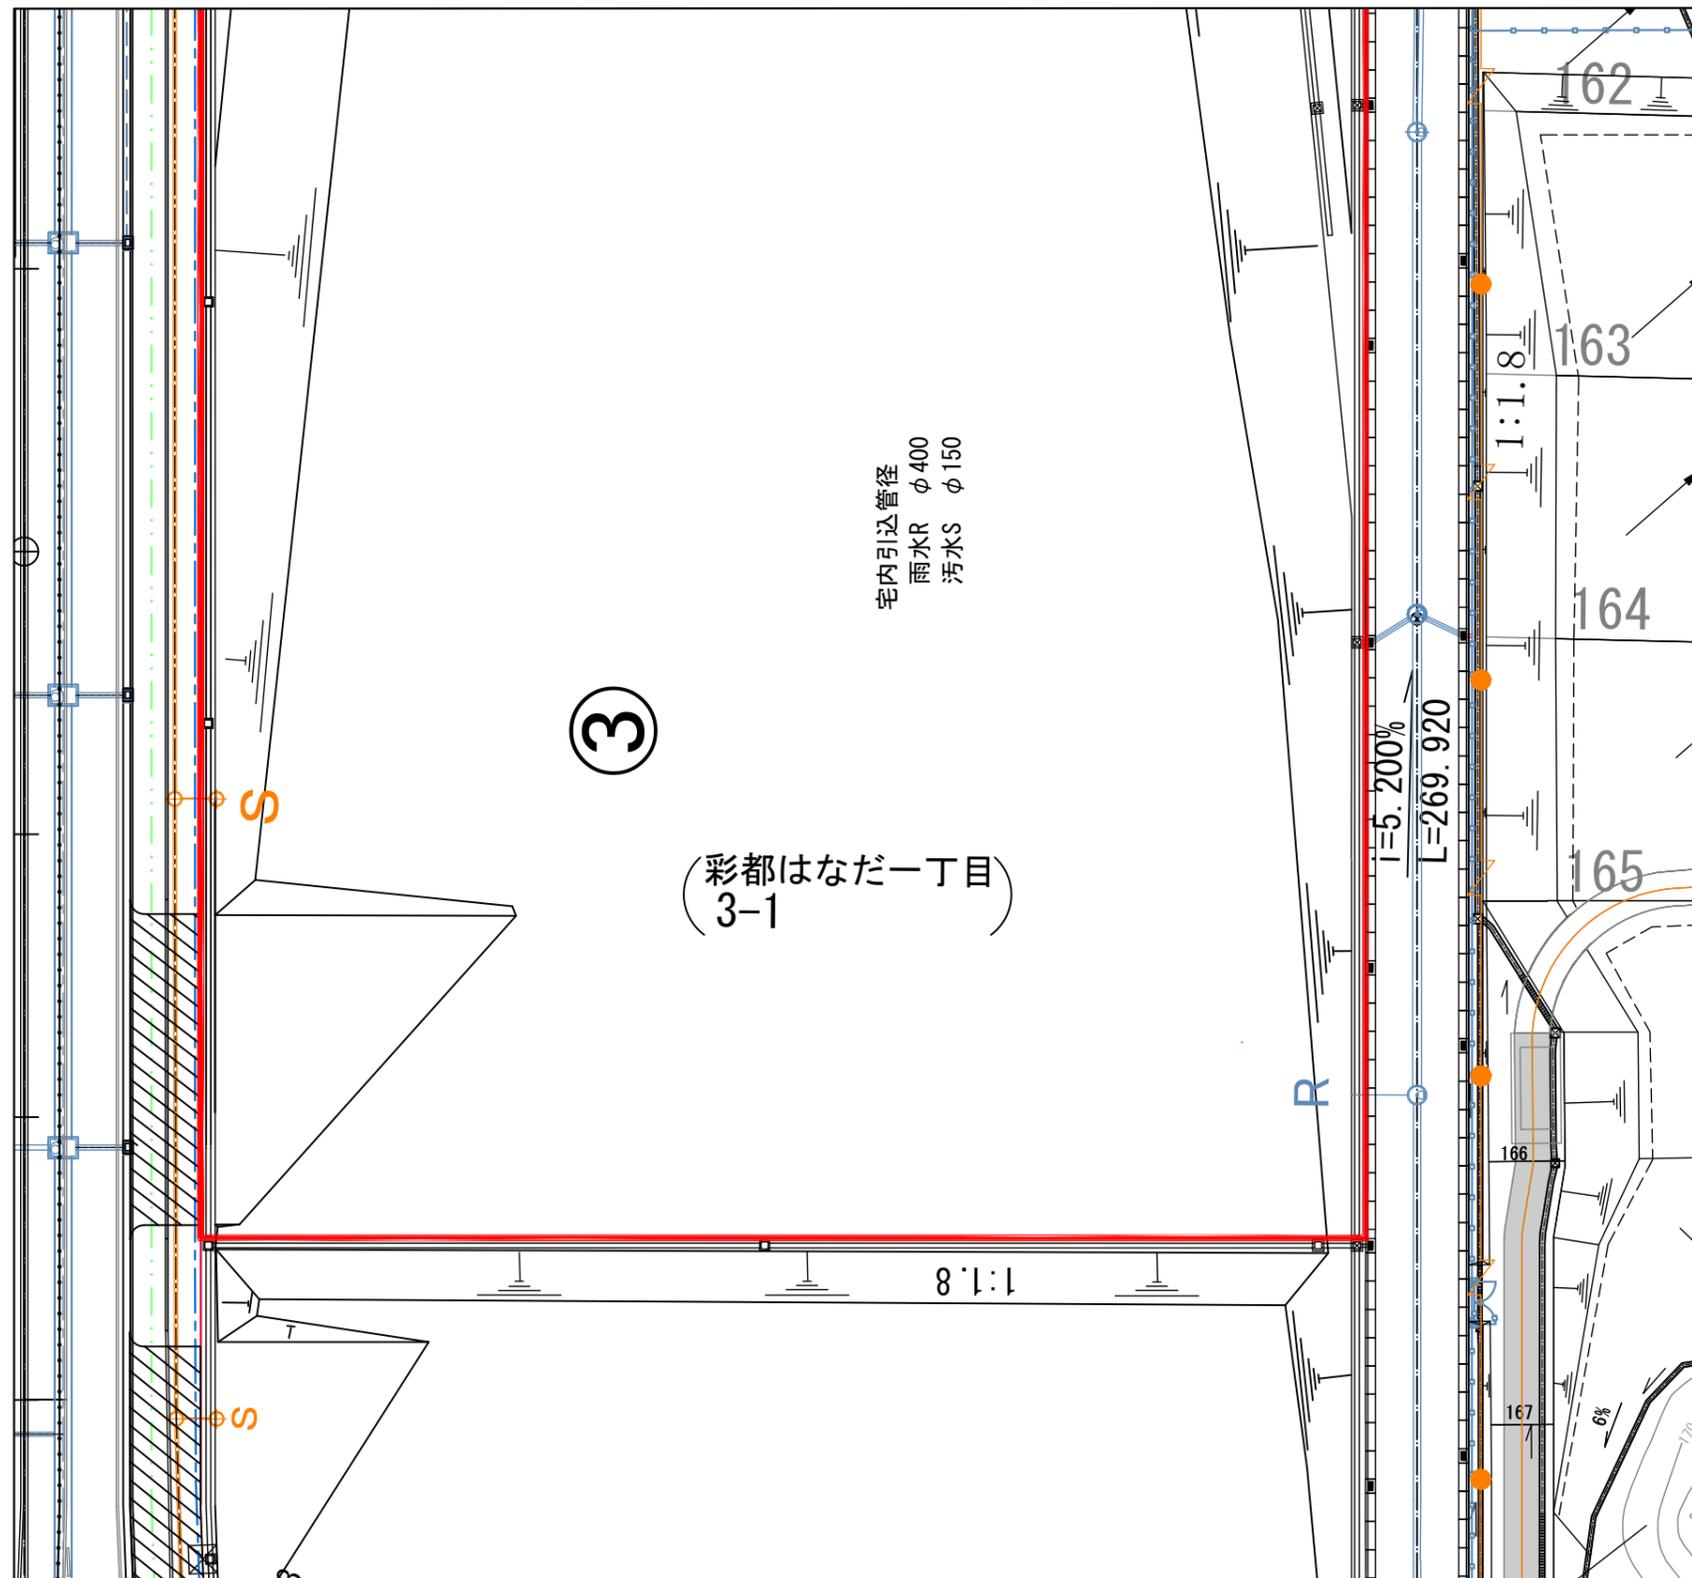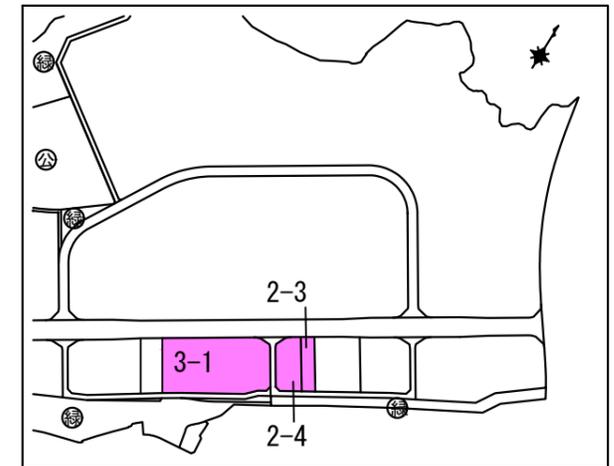

宅内引込管径
雨水R φ400
汚水S φ150

3

(彩都はなだ一丁目
3-1)


凡例

	雨水排水
	汚水排水
	電柱、電線(架空)(E)
	埋設電気
	ガス(G)
	水道(W)
	宅内雨水樹(R)
	宅内汚水樹(S)
	車両乗入口
	ガードレール (道路内設置)
	メッシュフェンス H=1,800 (緑地内設置)
	ネットフェンス H=1,800 (緑地内設置)

縮尺 1 : 500


茨木箕面丘陵線 S=1:100

標準部

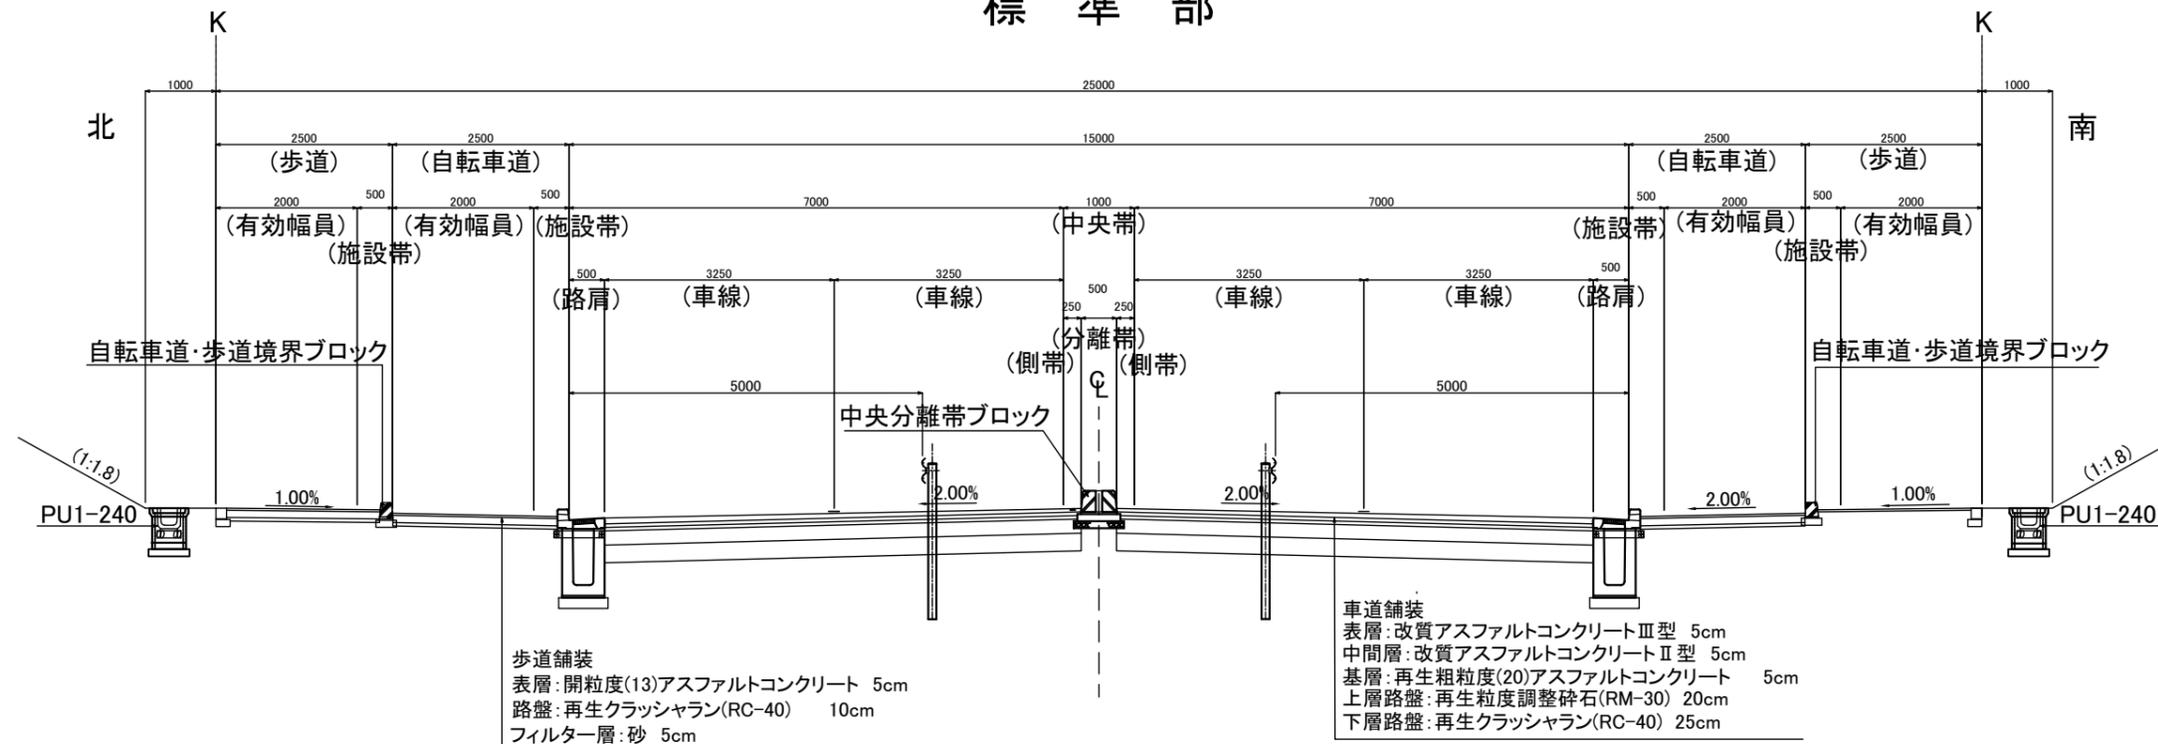


3、4号区画道路
(4号緑地側)

S=1:100

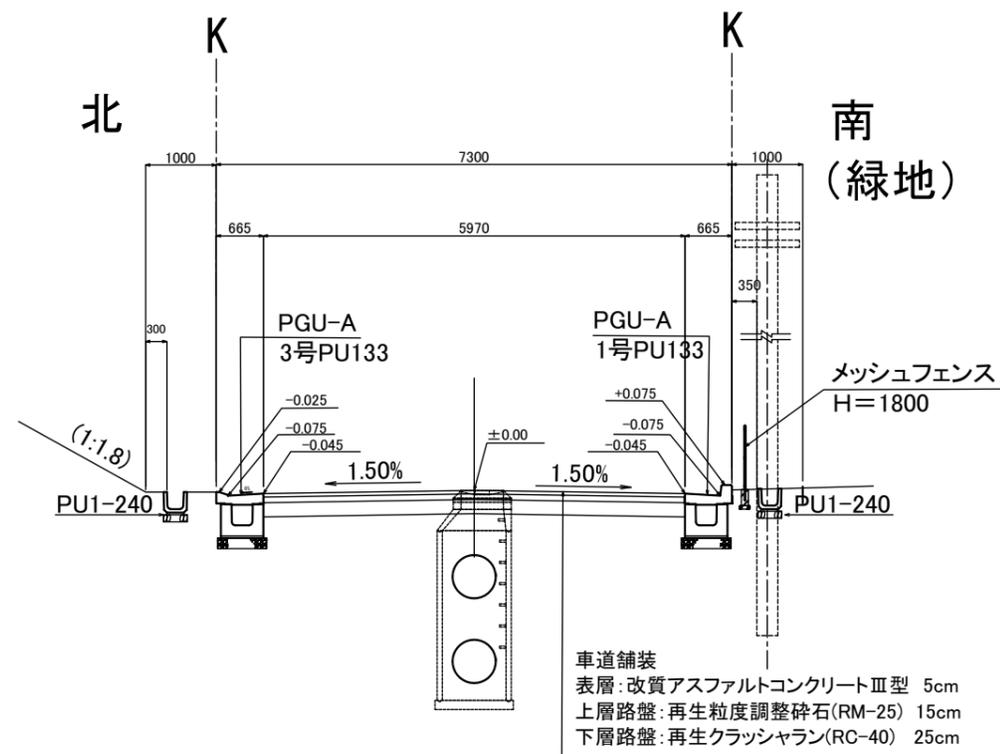


3、4号区画道路
(丘陵線取付道路)

S=1:200

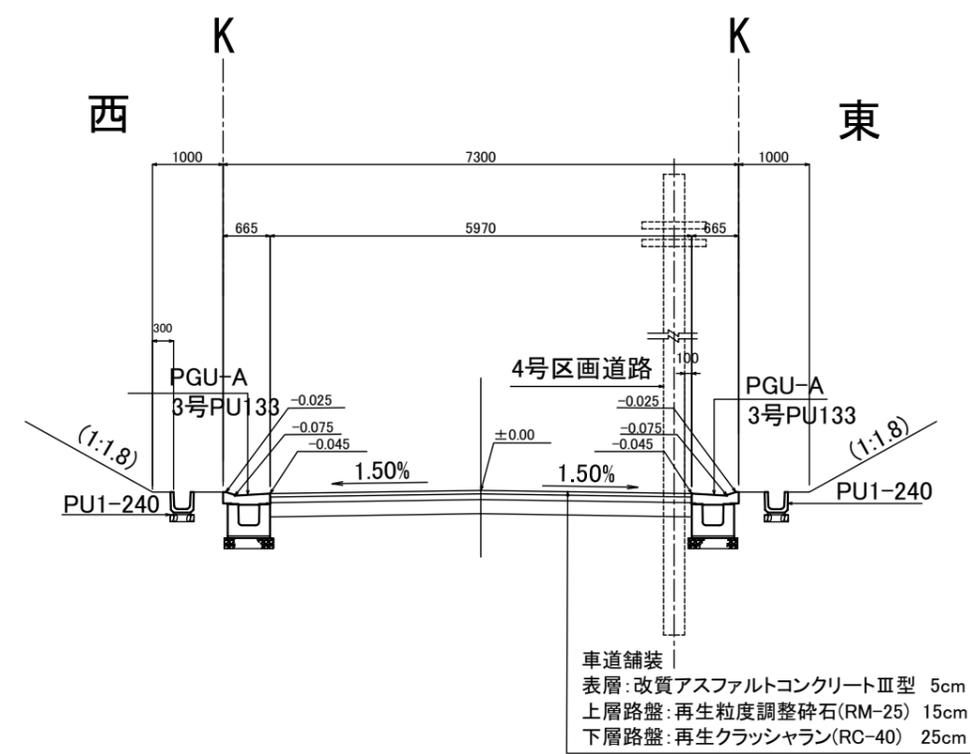


PU240
(柵深 H=390~440)
S=1:40


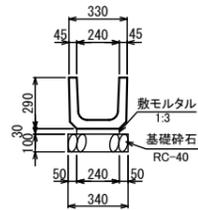


会所柵50cm・VUφ200
S=1:40


平面図

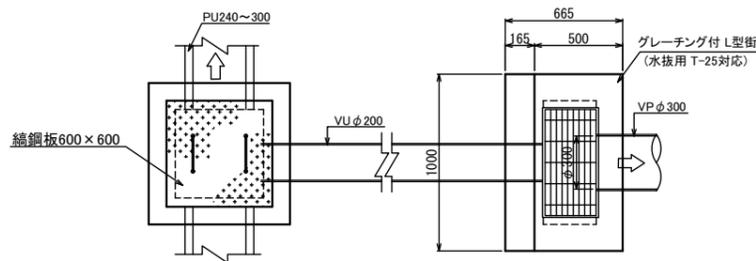

断面図

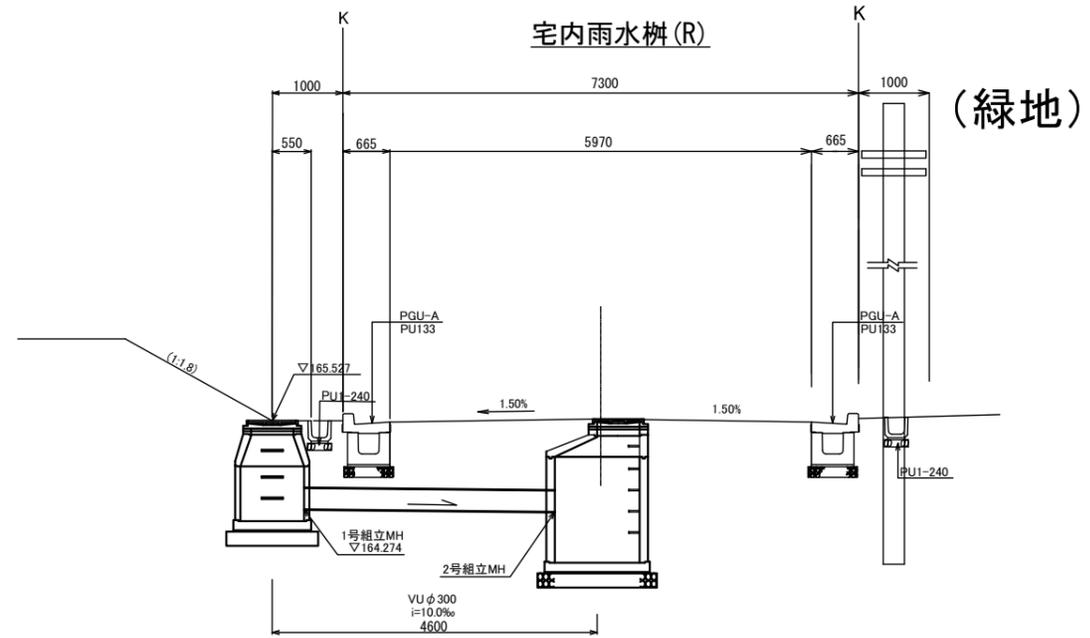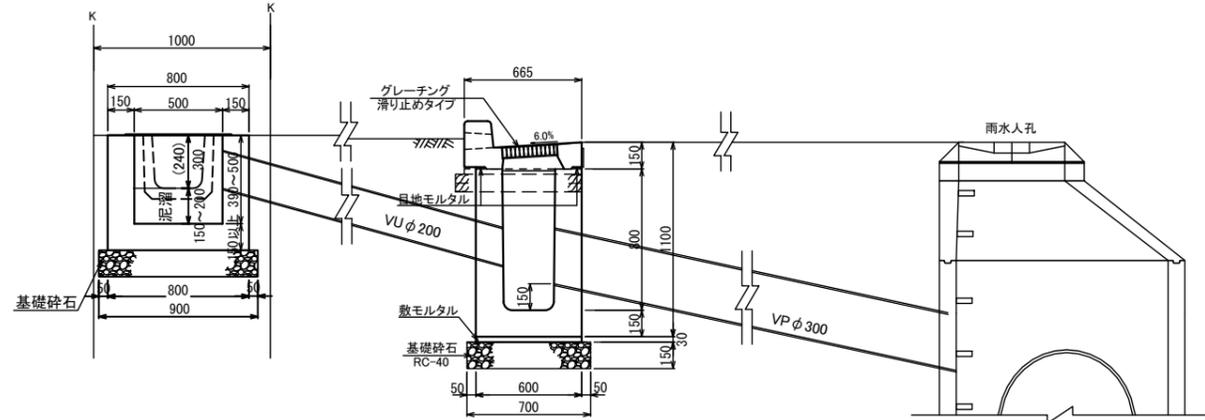



宅内汚水柵(S)

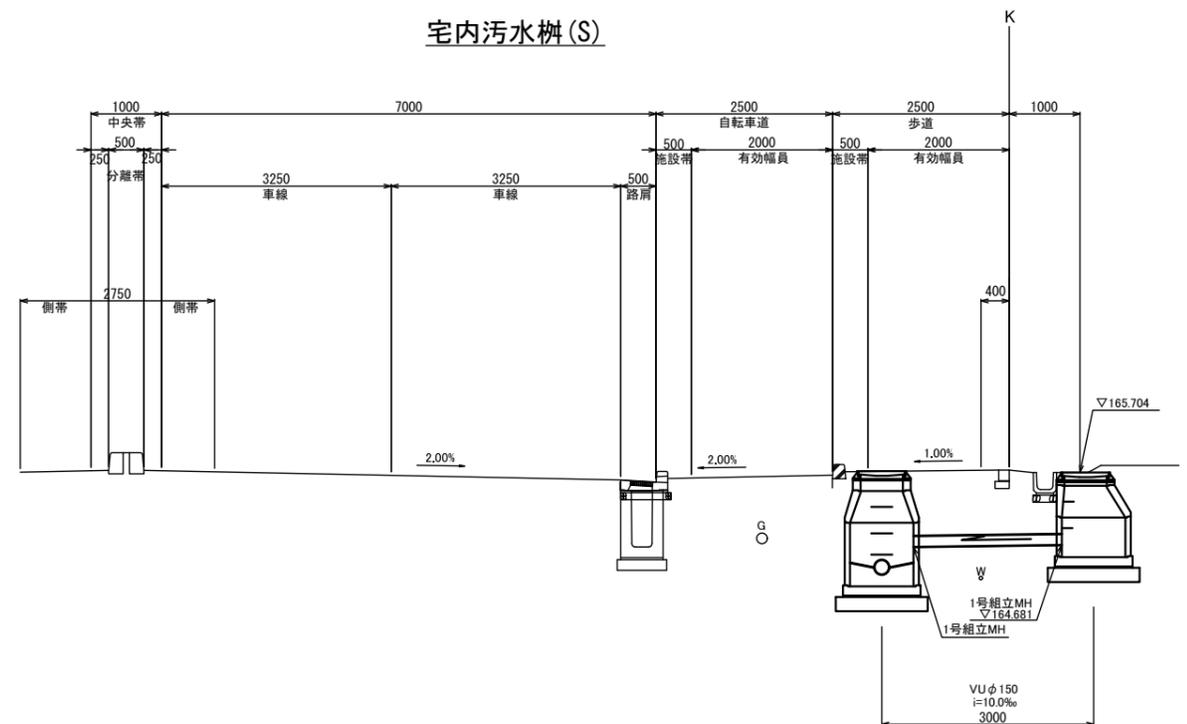

地下埋設物平面図(参考図)

縮尺 1:1000

位置図

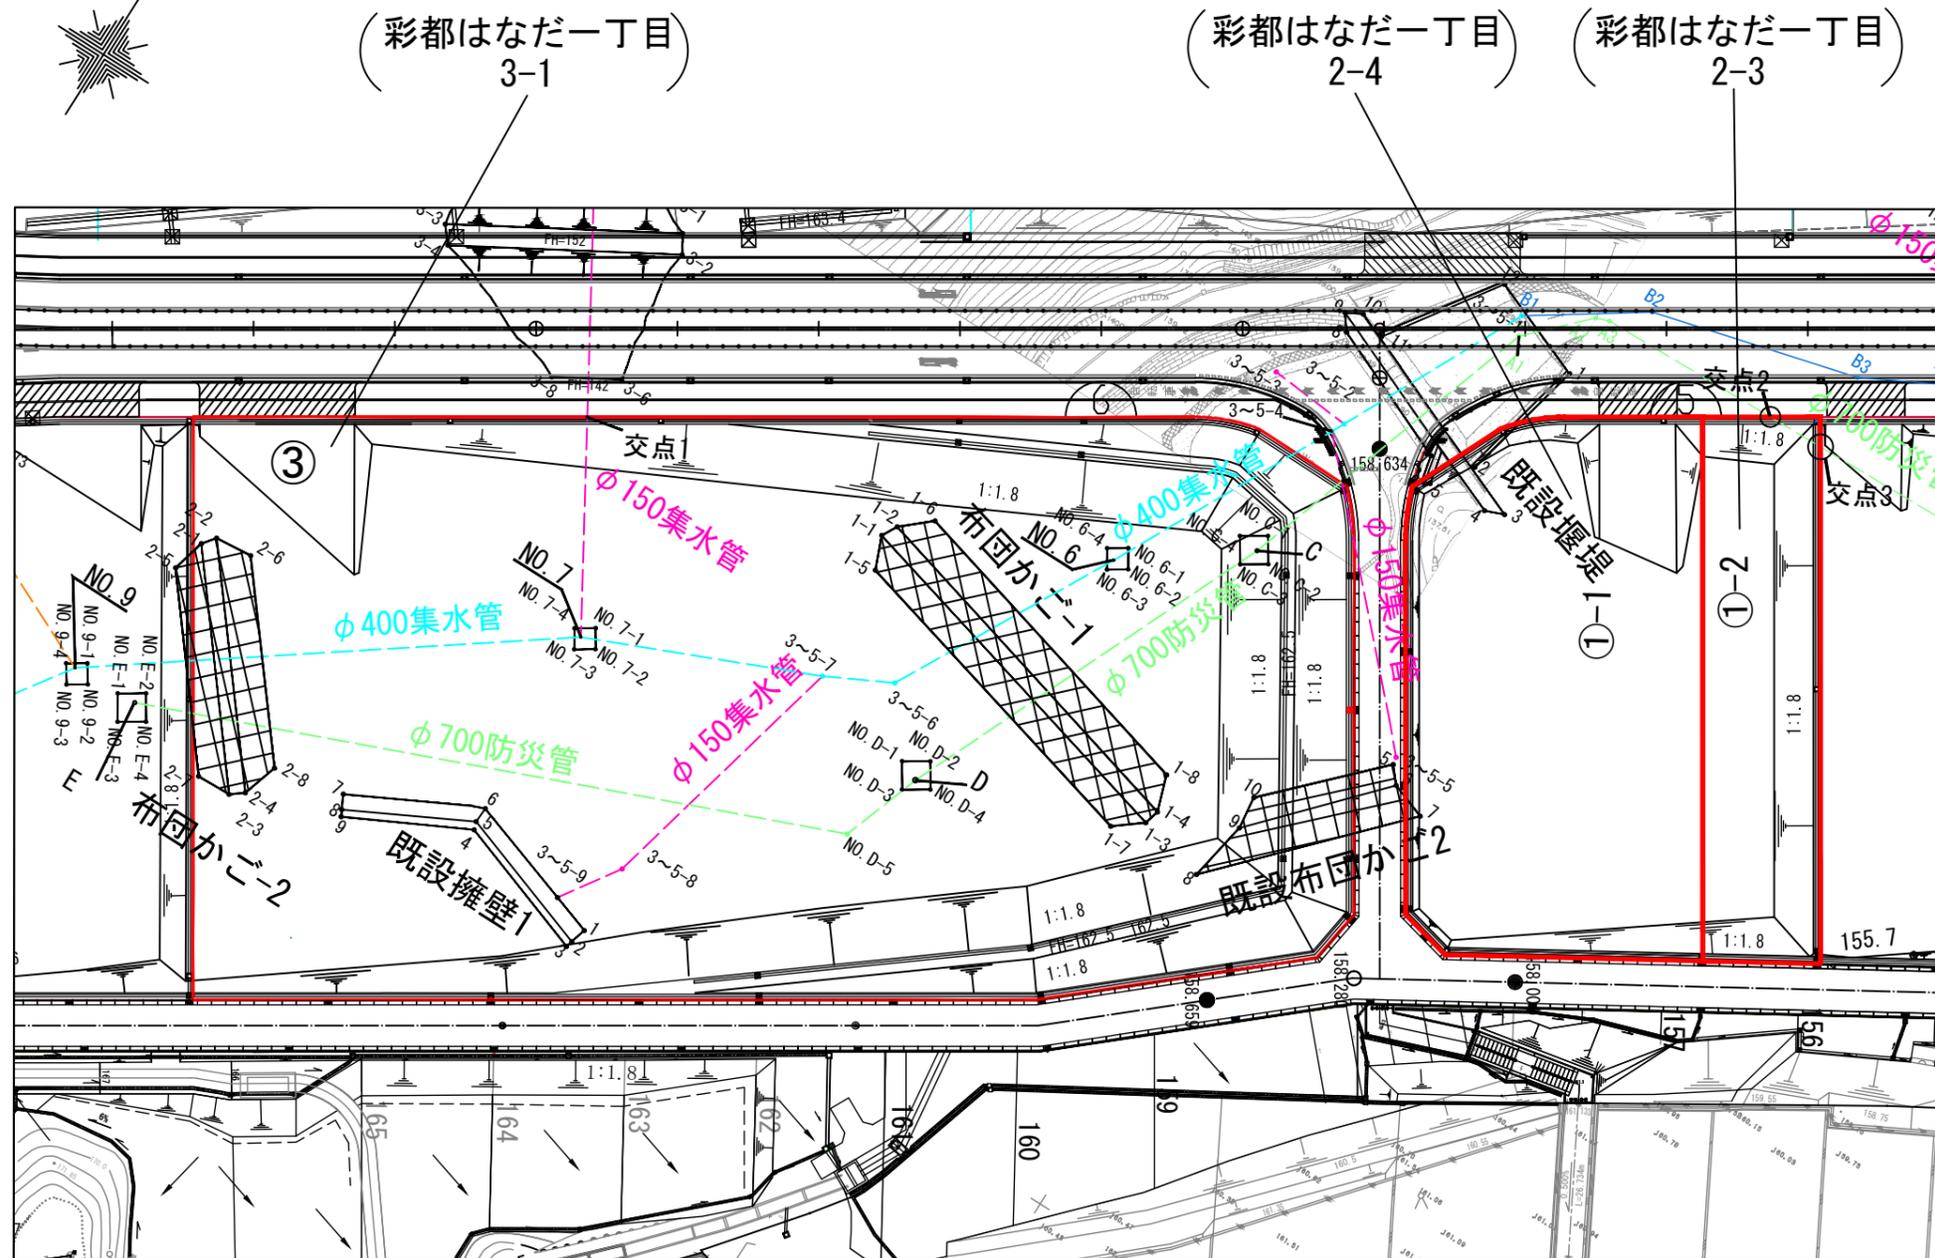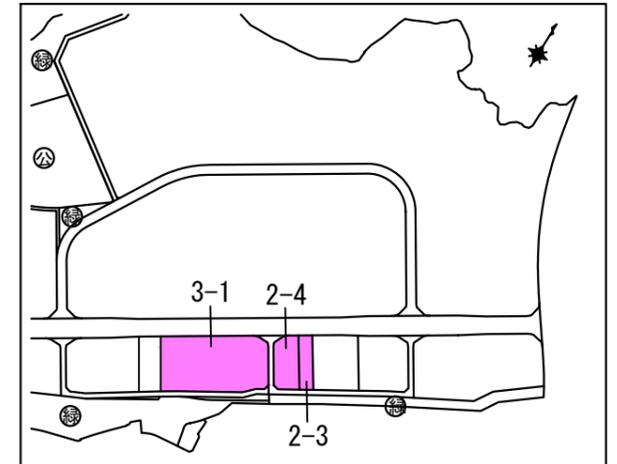

凡 例	
	布団かご
	暗渠排水管 (φ150)
	暗渠排水管 (φ400)
	防災管 (φ700)
	竖排水枡

座標リスト

- 座標等一覧 (全体)【A3】

- 以下(地下埋設物別座標値)【A4】

- ・ 暗渠150 座標値 【6-1街区③(彩都はなだ一丁目3-1)】
- ・ 暗渠φ400 座標値 【6-1街区③(彩都はなだ一丁目3-1)】
- ・ 暗渠φ700 座標値
【6-1街区③(彩都はなだ一丁目3-1)、5街区①-2(彩都はなだ一丁目2-3)】
- ・ 既設擁壁1 座標値 【6-1街区③(彩都はなだ一丁目3-1)】
- ・ 豎排水柵6 座標値 【6-1街区③(彩都はなだ一丁目3-1)】
- ・ 豎排水柵7 座標値 【6-1街区③(彩都はなだ一丁目3-1)】
- ・ 豎排水柵C 豎排水柵D 座標値【6-1街区③(彩都はなだ一丁目3-1)】
- ・ 布団かご1 布団かご2 座標値 【6-1街区③(彩都はなだ一丁目3-1)】
- ・ 既設布団かご2 座標値
【6-1街区③(彩都はなだ一丁目3-1)、5街区①-1(彩都はなだ一丁目2-4)】
- ・ 既設堰堤 座標値 【5街区①-1(彩都はなだ一丁目2-4)】

測点	一次防災施設名	X座標	Y座標	Z座標	宅盤高	深さ	位置	街区	既存座標データ
6-1	竖排水柵6	-124768.267	-41099.993	161.972	167.5	5.528	宅盤	6-1街区③(彩都はなだー丁目3-1)	あり
6-2	竖排水柵6	-124770.821	-41098.404	161.947	167.5	5.553	宅盤	6-1街区③(彩都はなだー丁目3-1)	あり
6-3	竖排水柵6	-124772.454	-41100.922	161.916	167.5	5.584	宅盤	6-1街区③(彩都はなだー丁目3-1)	あり
6-4	竖排水柵6	-124769.899	-41102.514	161.959	167.5	5.541	宅盤	6-1街区③(彩都はなだー丁目3-1)	あり
7-1	竖排水柵7	-124818.251	-41157.566	161.462	167.2	5.738	宅盤	6-1街区③(彩都はなだー丁目3-1)	あり
7-2	竖排水柵7	-124820.787	-41155.987	161.479	167.2	5.721	宅盤	6-1街区③(彩都はなだー丁目3-1)	あり
7-3	竖排水柵7	-124822.415	-41158.515	161.548	167.2	5.652	宅盤	6-1街区③(彩都はなだー丁目3-1)	あり
7-4	竖排水柵7	-124819.866	-41160.085	161.545	167.2	5.655	宅盤	6-1街区③(彩都はなだー丁目3-1)	あり
C-1	竖排水柵C	-124756.211	-41084.227	158.783	163.5	4.717	法面	6-1街区③(彩都はなだー丁目3-1)	あり
C-2	竖排水柵C	-124759.574	-41082.038	158.802	163.5	4.698	法面	6-1街区③(彩都はなだー丁目3-1)	あり
C-3	竖排水柵C	-124761.722	-41085.392	158.795	165.5	6.705	法面	6-1街区③(彩都はなだー丁目3-1)	あり
C-4	竖排水柵C	-124758.348	-41087.578	158.794	165.5	6.706	法面	6-1街区③(彩都はなだー丁目3-1)	あり
D-1	竖排水柵D	-124810.892	-41110.867	157.774	167.3	9.526	宅盤	6-1街区③(彩都はなだー丁目3-1)	あり
D-2	竖排水柵D	-124808.743	-41107.482	157.761	167.3	9.539	宅盤	6-1街区③(彩都はなだー丁目3-1)	あり
D-3	竖排水柵D	-124814.273	-41108.721	157.778	167.3	9.522	宅盤	6-1街区③(彩都はなだー丁目3-1)	あり
D-4	竖排水柵D	-124812.122	-41105.323	157.78	167.3	9.52	宅盤	6-1街区③(彩都はなだー丁目3-1)	あり
1-1	布団かご1	-124785.478	-41130.425	138	167.4	29.4	宅盤	6-1街区③(彩都はなだー丁目3-1)	あり
1-2	布団かご1	-124783.264	-41129.225	138	167.4	29.4	宅盤	6-1街区③(彩都はなだー丁目3-1)	あり
1-3	布団かご1	-124799.746	-41077.101	138	167.4	29.4	宅盤	6-1街区③(彩都はなだー丁目3-1)	あり
1-4	布団かご1	-124797.578	-41076.508	138	167.4	29.4	宅盤	6-1街区③(彩都はなだー丁目3-1)	あり
1-5	布団かご1	-124790.11	-41128.554	133.5	167.4	33.9	宅盤	6-1街区③(彩都はなだー丁目3-1)	あり
1-6	布団かご1	-124779.696	-41125.157	133	167.4	34.4	宅盤	6-1街区③(彩都はなだー丁目3-1)	あり
1-7	布団かご1	-124802.827	-41081.026	133.5	167.4	33.9	宅盤	6-1街区③(彩都はなだー丁目3-1)	あり
1-8	布団かご1	-124792.438	-41078.23	133	167.4	34.4	宅盤	6-1街区③(彩都はなだー丁目3-1)	あり
2-1	布団かご2	-124838.093	-41211.099	144.9	167.1	22.2	宅盤	6-1街区③(彩都はなだー丁目3-1)	あり
2-2	布団かご2	-124836.273	-41209.687	144.9	167.1	22.2	宅盤	6-1街区③(彩都はなだー丁目3-1)	あり
2-3	布団かご2	-124865.924	-41188.785	144.9	167	22.1	宅盤	6-1街区③(彩都はなだー丁目3-1)	あり
2-4	布団かご2	-124864.507	-41186.954	144.9	167	22.1	宅盤	6-1街区③(彩都はなだー丁目3-1)	あり
2-6	布団かご2	-124835.788	-41204.301	139.9	167.1	27.2	宅盤	6-1街区③(彩都はなだー丁目3-1)	あり
2-7	布団かご2	-124866.086	-41193.783	140.4	167	26.6	宅盤	6-1街区③(彩都はなだー丁目3-1)	あり
2-8	布団かご2	-124859.348	-41185.331	139.9	167	27.1	宅盤	6-1街区③(彩都はなだー丁目3-1)	あり
8	既設布団かご2	-124802.076	-41067.117	141.208	165	23.792	法面	6-1街区③(彩都はなだー丁目3-1)	あり
9	既設布団かご2	-124793.27	-41065.51	136.9	165	28.1	法面	6-1街区③(彩都はなだー丁目3-1)	あり
10	既設布団かご2	-124788.53	-41066.077	136.026	165	28.974	法面	6-1街区③(彩都はなだー丁目3-1)	あり
1	既設擁壁1	-124855.228	-41136.007	134.361	167.1	32.739	宅盤	6-1街区③(彩都はなだー丁目3-1)	あり
2	既設擁壁1	-124857.506	-41136.648	137.531	167.1	29.569	宅盤	6-1街区③(彩都はなだー丁目3-1)	あり
3	既設擁壁1	-124858.485	-41136.931	137.531	167.1	29.569	宅盤	6-1街区③(彩都はなだー丁目3-1)	あり
4	既設擁壁1	-124851.563	-41156.797	137.55	167.1	29.55	宅盤	6-1街区③(彩都はなだー丁目3-1)	あり
5	既設擁壁1	-124850.428	-41157.188	137.55	167.1	29.55	宅盤	6-1街区③(彩都はなだー丁目3-1)	あり
6	既設擁壁1	-124848.178	-41157.064	134.361	167.1	32.739	宅盤	6-1街区③(彩都はなだー丁目3-1)	あり
7	既設擁壁1	-124857.231	-41175.145	134.532	167	32.468	宅盤	6-1街区③(彩都はなだー丁目3-1)	あり
8	既設擁壁1	-124859.191	-41174.146	137.551	167	29.449	宅盤	6-1街区③(彩都はなだー丁目3-1)	あり
9	既設擁壁1	-124860.082	-41173.692	137.551	167	29.449	宅盤	6-1街区③(彩都はなだー丁目3-1)	あり
3~5-7	暗渠φ150	-124806.778	-41126.841	133.948	167.3	33.352	宅盤	6-1街区③(彩都はなだー丁目3-1)	あり
3~5-8	暗渠φ150	-124845	-41136.159	134.196	167.1	32.904	宅盤	6-1街区③(彩都はなだー丁目3-1)	あり
3~5-9	暗渠φ150	-124853.32	-41141.706	134.259	167.1	32.841	宅盤	6-1街区③(彩都はなだー丁目3-1)	あり
交点1	暗渠φ150	-124793.71	-41174.552	138.2	164.5	26.3	官界線	6-1街区③(彩都はなだー丁目3-1)	あり
A1	暗渠φ700	-124713.332	-41069.382	129	158.1	29.1	車道	車道(茨丘線)	(Z座標は現況高)
C	暗渠φ700	-124758.837	-41084.373	132.5	163.5	31	法面	6-1街区③(彩都はなだー丁目3-1)	XY座標はCAD計測(Z座標は現況高)
D	暗渠φ700	-124812.16	-41107.799	134.5	167.3	32.8	宅盤	6-1街区③(彩都はなだー丁目3-1)	XY座標はCAD計測(Z座標は現況高)
E	暗渠φ700	-124862.16	-41206.954	140.1	168.8	28.7	宅盤	6-1街区②(彩都はなだー丁目3-2)	XY座標はCAD計測(Z座標は現況高)
No.9	暗渠φ400	-124862.528	-41216.741	140.1	168.8	28.7	宅盤	6-1街区②(彩都はなだー丁目3-2)	XY座標はCAD計測(Z座標は現況高)
No.7	暗渠φ400	-124820.479	-41158.631	133.3	167.2	33.9	宅盤	6-1街区③(彩都はなだー丁目3-1)	XY座標はCAD計測(Z座標は現況高)
No.6	暗渠φ400	-124770.844	-41100.794	133.3	167.5	34.2	宅盤	6-1街区③(彩都はなだー丁目3-1)	XY座標はCAD計測(Z座標は現況高)
3~5-4	暗渠φ400	-124738.878	-41084.511	131.446	158.6	27.154	車道	車道(区画道路)	あり
3~5-6	暗渠φ400	-124802.093	-41117.676	133.687	167.3	33.613	宅盤	6-1街区③(彩都はなだー丁目3-1)	あり
D-5	暗渠φ700	-124823.747	-41111.897	134.941	167.3	32.359	宅盤	6-1街区③(彩都はなだー丁目3-1)	あり
交点2	暗渠φ700	-124703.911	-41033.194	125.0	156.0	31.0	法面	5街区①-2(彩都はなだー丁目2-3)	XY座標はCAD計測(Z座標は現況高)
交点3	暗渠φ700	-124703.675	-41024.927	125.0	156.0	31.0	法面	5街区①-2(彩都はなだー丁目2-3)	XY座標はCAD計測(Z座標は現況高)
7	既設布団かご2	-124778.139	-41044.799	140.52	158.8	18.28	法面	5街区①-1(彩都はなだー丁目2-4)	あり
2	既設堰堤	-124732.32	-41064.725	134.102	159	24.898	宅盤	5街区①-1(彩都はなだー丁目2-4)	あり
3	既設堰堤	-124735.723	-41057.599	139.088	159	19.912	宅盤	5街区①-1(彩都はなだー丁目2-4)	あり
4	既設堰堤	-124736.766	-41060.29	139.102	159	19.898	宅盤	5街区①-1(彩都はなだー丁目2-4)	あり
5	既設堰堤	-124737.661	-41068.839	134.755	158.6	23.845	法面	5街区①-1(彩都はなだー丁目2-4)	あり
6	既設堰堤	-124737.88	-41070.033	133.473	158.6	25.127	法面	5街区①-1(彩都はなだー丁目2-4)	あり

暗渠150 座標値

測点	X座標	Y座標	Z座標	備考
3～5 -7	-124806.778	-41126.841	133.948	6-1街区③(彩都はなだー丁目3-1)
3～5 -8	-124845.000	-41136.159	134.196	6-1街区③(彩都はなだー丁目3-1)
3～5 -9	-124853.320	-41141.706	134.259	6-1街区③(彩都はなだー丁目3-1)
No.7	-124820.479	-41158.631	133.3	6-1街区③(彩都はなだー丁目3-1)
交点1	-124793.710	-41174.552	138.2	6-1街区③(彩都はなだー丁目3-1)

暗渠φ400 座標値

測点	X座標	Y座標	Z座標	備考
No.9	-124862.528	-41216.741	140.1	6-1街区②(彩都はなだー丁目3-2)
No.7	-124820.479	-41158.631	133.3	6-1街区③(彩都はなだー丁目3-1)
3~5 -6	-124802.093	-41117.676	133.687	6-1街区③(彩都はなだー丁目3-1)
No.6	-124770.844	-41100.794	133.3	6-1街区③(彩都はなだー丁目3-1)
3~5 -4	-124738.878	-41084.511	131.446	車道

暗渠φ700 座標値

測点	X座標	Y座標	Z座標	備考
No. E	-124862.160	-41206.954	140.100	6-1街区②(彩都はなだー丁目3-2)
No. D-5	-124823.747	-41111.897	134.941	6-1街区③(彩都はなだー丁目3-1)
No. D	-124812.160	-41107.799	134.500	6-1街区③(彩都はなだー丁目3-1)
No. C	-124758.837	-41084.373	132.500	6-1街区③(彩都はなだー丁目3-1)
No. A1	-124713.332	-41069.382	129.000	車道
交点2	-124703.911	-41033.194	125.000	5街区①-2(彩都はなだー丁目2-3)
交点3	-124703.675	-41024.927	125.000	5街区①-2(彩都はなだー丁目2-3)

既設擁壁1 座標値

測点	X座標	Y座標	Z座標	備考
No. 1	-124855.228	-41136.007	134.361	6-1街区③(彩都はなだー丁目3-1)
No. 2	-124857.506	-41136.648	137.531	6-1街区③(彩都はなだー丁目3-1)
No. 3	-124858.485	-41136.931	137.531	6-1街区③(彩都はなだー丁目3-1)
No. 4	-124851.563	-41156.797	137.550	6-1街区③(彩都はなだー丁目3-1)
No. 5	-124850.428	-41157.188	137.550	6-1街区③(彩都はなだー丁目3-1)
No. 6	-124848.178	-41157.064	134.361	6-1街区③(彩都はなだー丁目3-1)
No. 7	-124857.231	-41175.145	134.532	6-1街区③(彩都はなだー丁目3-1)
No. 8	-124859.191	-41174.146	137.551	6-1街区③(彩都はなだー丁目3-1)
No. 9	-124860.082	-41173.692	137.551	6-1街区③(彩都はなだー丁目3-1)

竖排水柵6 座標値

測点	X座標	Y座標	Z座標	備考
No. 6-1	-124768.267	-41099.993	161.972	6-1街区③(彩都はなだー丁目3-1)
No. 6-2	-124770.821	-41098.404	161.947	6-1街区③(彩都はなだー丁目3-1)
No. 6-3	-124772.454	-41100.922	161.916	6-1街区③(彩都はなだー丁目3-1)
No. 6-4	-124769.899	-41102.514	161.959	6-1街区③(彩都はなだー丁目3-1)

豎排水柵7 座標値

測点	X座標	Y座標	Z座標	備考
No. 7-1	-124818.251	-41157.566	161.462	6-1街区③(彩都はなだー丁目3-1)
No. 7-2	-124820.787	-41155.987	161.479	6-1街区③(彩都はなだー丁目3-1)
No. 7-3	-124822.415	-41158.515	161.548	6-1街区③(彩都はなだー丁目3-1)
No. 7-4	-124819.866	-41160.085	161.545	6-1街区③(彩都はなだー丁目3-1)

豎排水柵C 豎排水柵D 座標値				
測点	X座標	Y座標	Z座標	備考
No. C-1	-124756.211	-41084.227	158.783	6-1街区③(彩都はなだー丁目3-1)
No. C-2	-124759.574	-41082.038	158.802	6-1街区③(彩都はなだー丁目3-1)
No. C-3	-124761.722	-41085.392	158.795	6-1街区③(彩都はなだー丁目3-1)
No. C-4	-124758.348	-41087.578	158.794	6-1街区③(彩都はなだー丁目3-1)
No. D-1	-124810.892	-41110.867	157.774	6-1街区③(彩都はなだー丁目3-1)
No. D-2	-124808.743	-41107.482	157.761	6-1街区③(彩都はなだー丁目3-1)
No. D-3	-124814.273	-41108.721	157.778	6-1街区③(彩都はなだー丁目3-1)
No. D-4	-124812.122	-41105.323	157.780	6-1街区③(彩都はなだー丁目3-1)

布団かご1 布団かご2 座標値				
測点	X座標	Y座標	Z座標	備考
1 -1	-124785.478	-41130.425	138.000	6-1街区③(彩都はなだー丁目3-1)
1 -2	-124783.264	-41129.225	138.000	6-1街区③(彩都はなだー丁目3-1)
1 -3	-124799.746	-41077.101	138.000	6-1街区③(彩都はなだー丁目3-1)
1 -4	-124797.578	-41076.508	138.000	6-1街区③(彩都はなだー丁目3-1)
1 -5	-124790.110	-41128.554	133.500	6-1街区③(彩都はなだー丁目3-1)
1 -6	-124779.696	-41125.157	133.000	6-1街区③(彩都はなだー丁目3-1)
1 -7	-124802.827	-41081.026	133.500	6-1街区③(彩都はなだー丁目3-1)
1 -8	-124792.438	-41078.230	133.000	6-1街区③(彩都はなだー丁目3-1)
2 -1	-124838.093	-41211.099	144.900	6-1街区③(彩都はなだー丁目3-1)
2 -2	-124836.273	-41209.687	144.900	6-1街区③(彩都はなだー丁目3-1)
2 -3	-124865.924	-41188.785	144.900	6-1街区③(彩都はなだー丁目3-1)
2 -4	-124864.507	-41186.954	144.900	6-1街区③(彩都はなだー丁目3-1)
2 -6	-124835.788	-41204.301	139.900	6-1街区③(彩都はなだー丁目3-1)
2 -7	-124866.086	-41193.783	140.400	6-1街区③(彩都はなだー丁目3-1)
2 -8	-124859.348	-41185.331	139.900	6-1街区③(彩都はなだー丁目3-1)


既設布団かご2 座標値

測点	X座標	Y座標	Z座標	備考
No. 7	-124778.139	-41044.799	140.520	5街区①-1(彩都はなだー丁目2-4)
No. 8	-124802.076	-41067.117	141.208	6-1街区③(彩都はなだー丁目3-1)
No. 9	-124793.270	-41065.510	136.900	6-1街区③(彩都はなだー丁目3-1)
No. 10	-124788.530	-41066.077	136.026	6-1街区③(彩都はなだー丁目3-1)

既設堰堤 座標値


測点	X座標	Y座標	Z座標	備考
No. 2	-124732.320	-41064.725	134.102	5街区①-1(彩都はなだー丁目2-4)
No. 3	-124735.723	-41057.599	139.088	5街区①-1(彩都はなだー丁目2-4)
No. 4	-124736.766	-41060.290	139.102	5街区①-1(彩都はなだー丁目2-4)
No. 5	-124737.661	-41068.839	134.755	5街区①-1(彩都はなだー丁目2-4)
No. 6	-124737.880	-41070.033	133.473	5街区①-1(彩都はなだー丁目2-4)

暗渠排水管
S=1:40

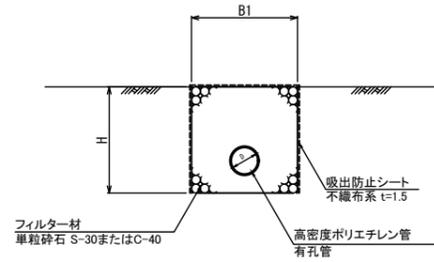


呼び径	D	B1	H	備考
φ150	150	550	550	
φ400	400	800	800	
φ700	700	1100	1100	

平面図

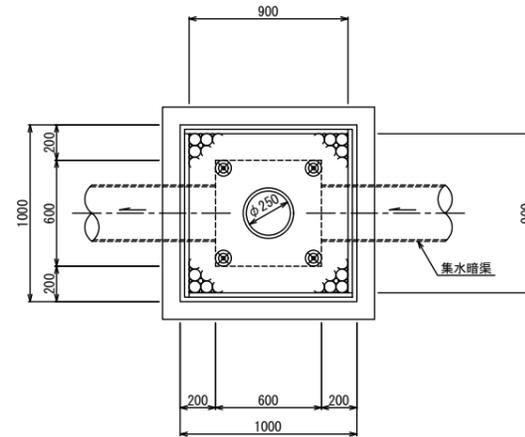


縦集水桝
S=1:40


断面図

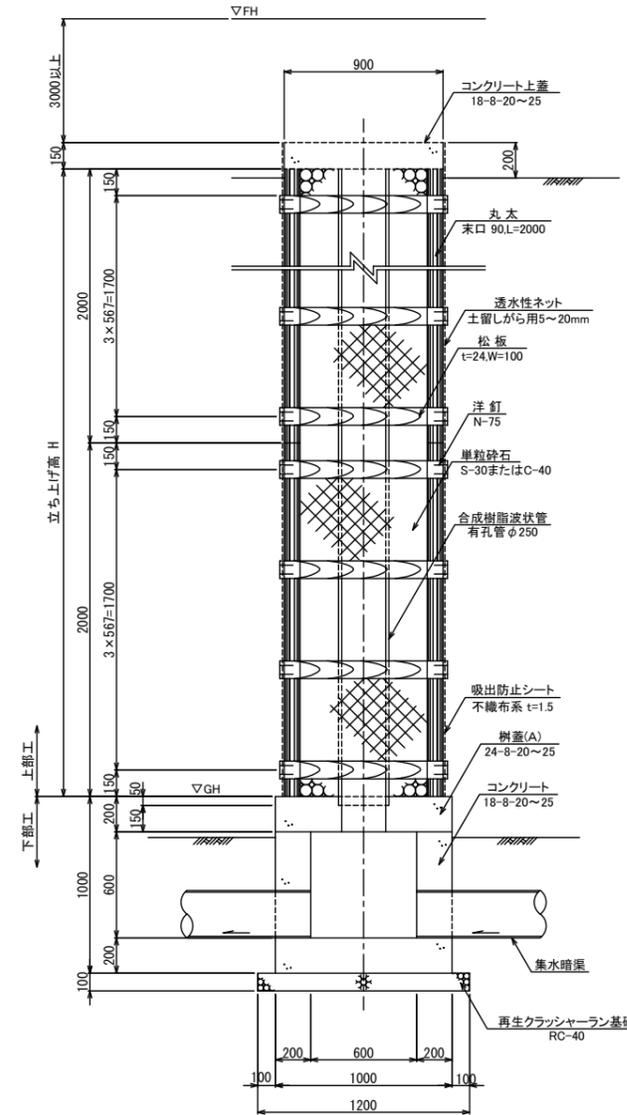

コンクリート上蓋

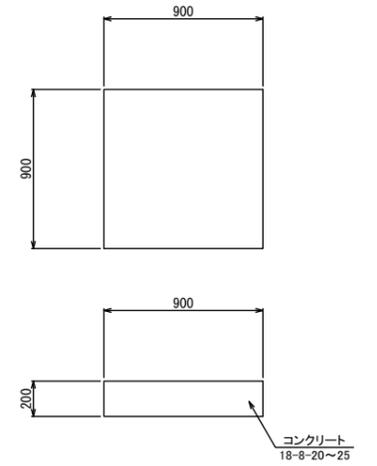


樹蓋 (A)

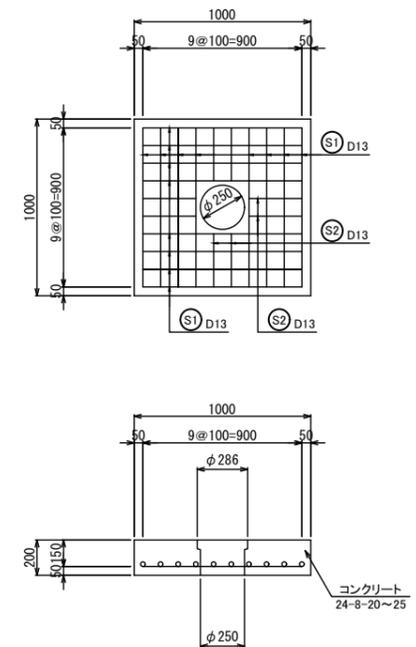


布団かご

断面図
S=1:100

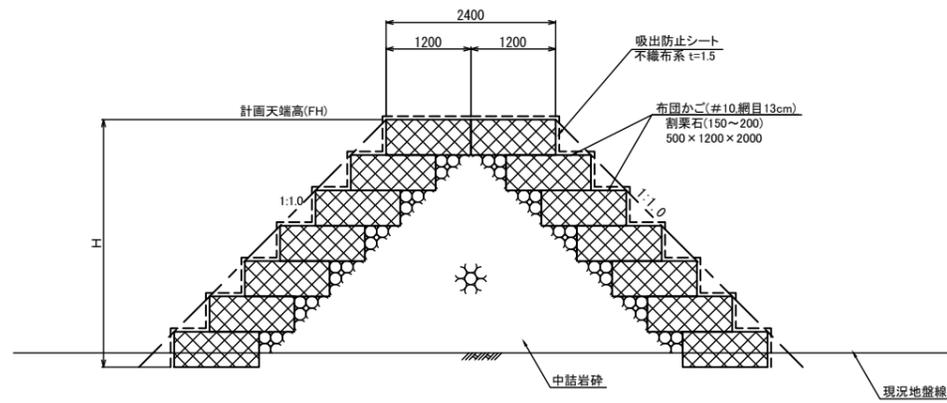

正面図
S=1:200

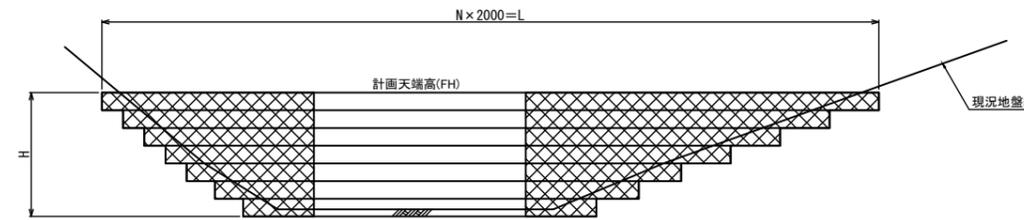


画地確定図

彩都東部中央東地区



街区番号 5 街区

位置図


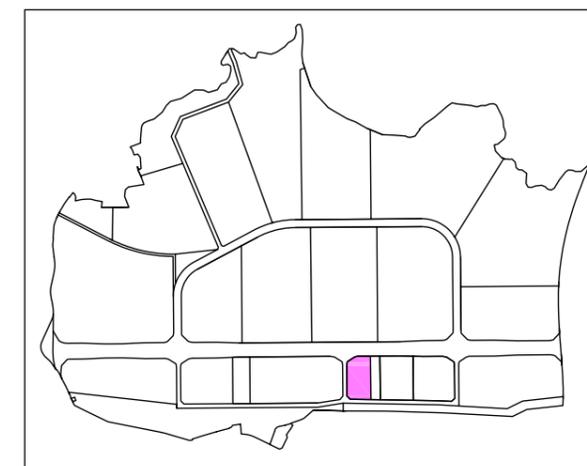


座標求積表

地番 5-①-1				
No.	Xn	Yn	辺長	点間No
5-40	-124709.022	-41041.303	19.64	5-23
5-23	-124719.558	-41057.887	0.90	5-24
5-24	-124720.055	-41058.639	1.80	5-25
5-25	-124721.130	-41060.088	1.80	5-26
5-26	-124722.306	-41061.456	1.80	5-27
5-27	-124723.578	-41062.735	1.80	5-28
5-28	-124724.938	-41063.920	0.90	5-29
5-29	-124725.650	-41064.474	15.00	5-30
5-30	-124739.289	-41070.717	0.77	5-31
5-31	-124740.029	-41070.474	1.55	5-32
5-32	-124741.490	-41069.930	1.55	5-33
5-33	-124742.920	-41069.312	1.55	5-34
5-34	-124744.317	-41068.620	1.55	5-35
5-35	-124745.675	-41067.857	0.77	5-1
5-1	-124746.339	-41067.449	52.84	5-2
5-2	-124790.943	-41039.116	8.00	5-3
5-3	-124792.781	-41031.330	36.51	5-41
5-41	-124773.965	-41000.038	76.94	5-40
			倍面積	6223.328615
			面積	3111.6643075
			地積	3111.66 m ²

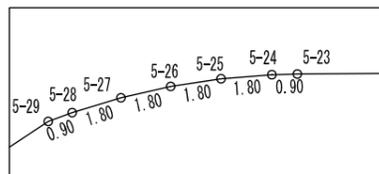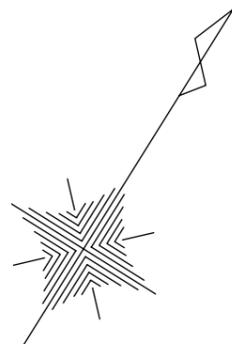

詳細図3 1/250

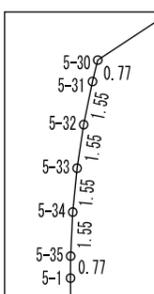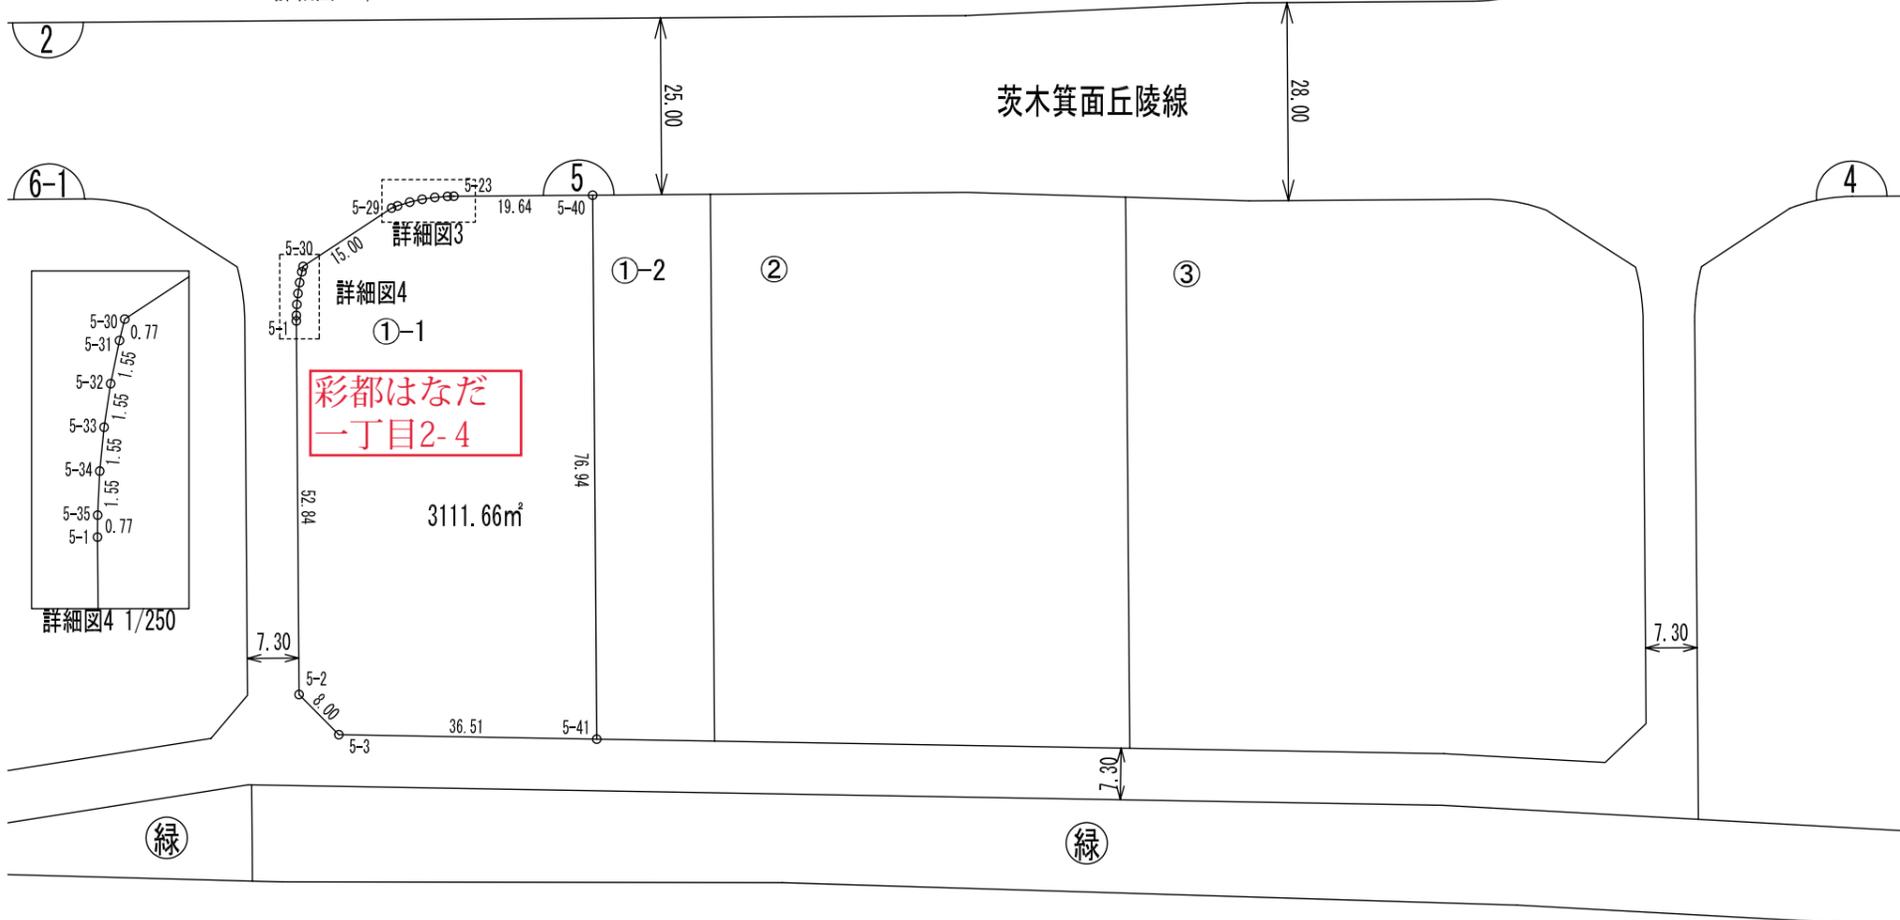

詳細図4 1/250

辺長単位 m
縮尺 1 : 1000


凡 例		
画地の表示	番 号	①
	画 地	
公共施設等	施行地区界	
	道 路	
	歩行者専用道路	P

画地確定図

彩都東部中央東地区


街区番号 5 街区

位置図

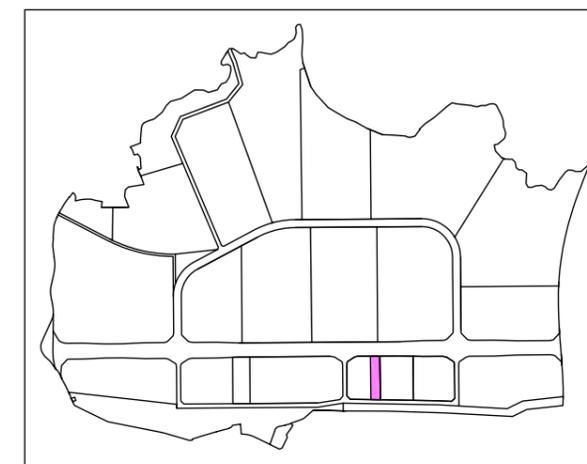

座標求積表

地番 5-①-2				
No.	Xn	Yn	辺長	点間No
5-36	-124700.080	-41027.224	16.67	5-40
5-40	-124709.022	-41041.303	76.94	5-41
5-41	-124773.965	-41000.038	16.68	5-37
5-37	-124765.369	-40985.741	77.35	5-36
			倍面積	2573.348828
			面積	1286.6744140
			地積	1286.67 m ²

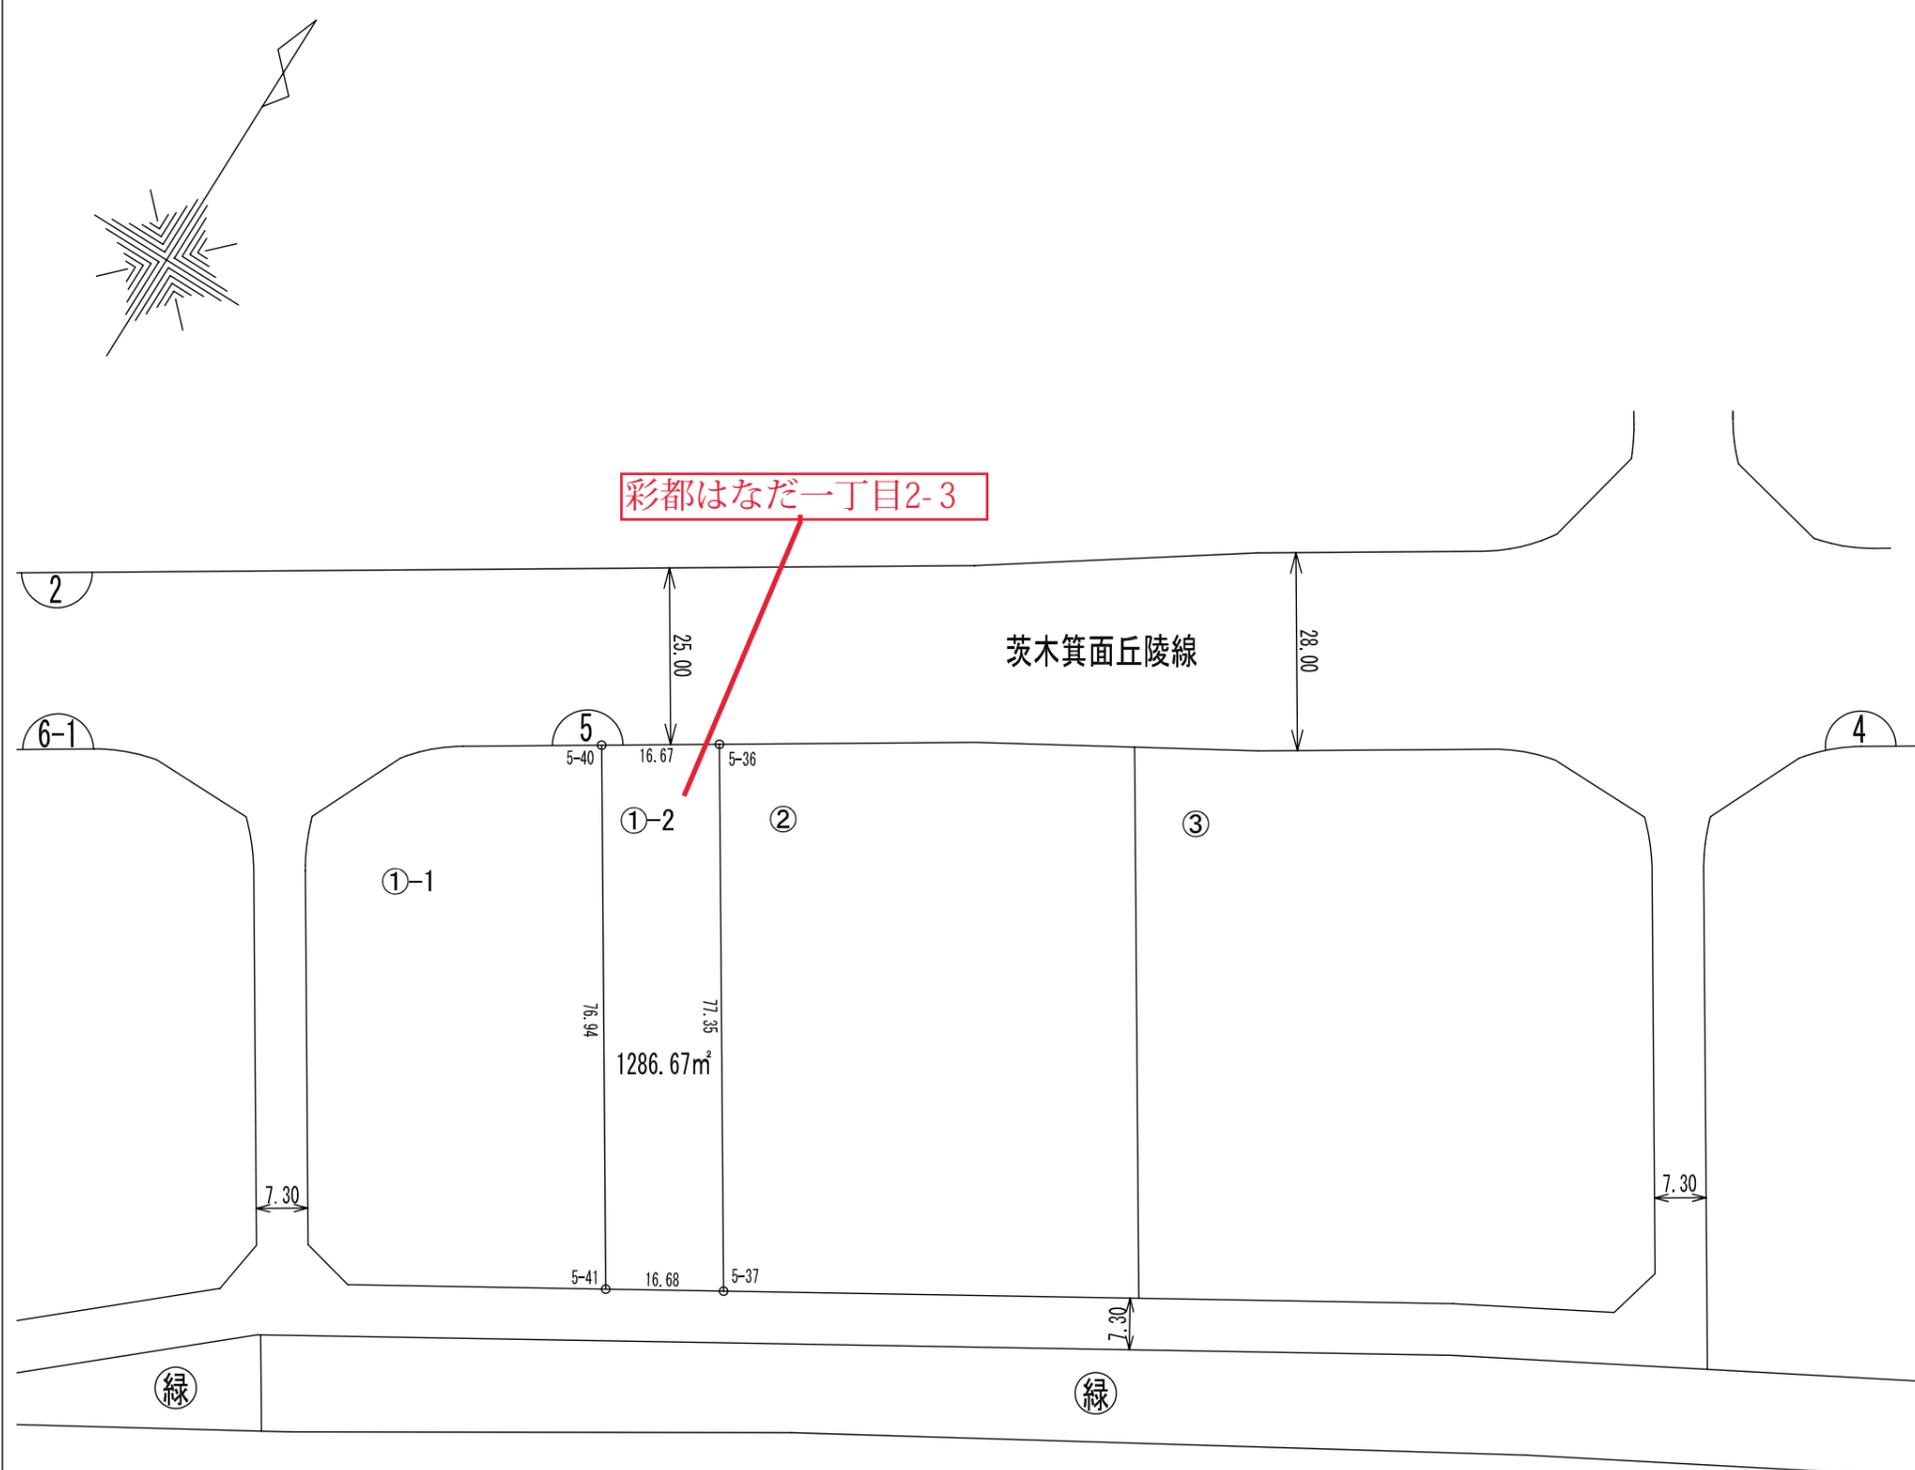

凡 例		
画地の表示	番 号	①
	画 地	[]
公共施設等	施行地区界	[]
	道 路	[]
	歩行者専用道路	P

辺長単位 m
縮尺 1 : 1000



画地確定図

彩都東部中央東地区


街区番号

6-1 街区

位置図

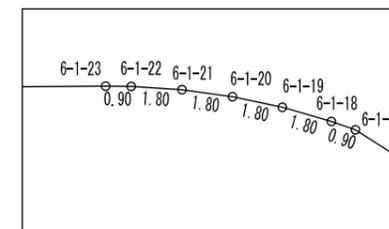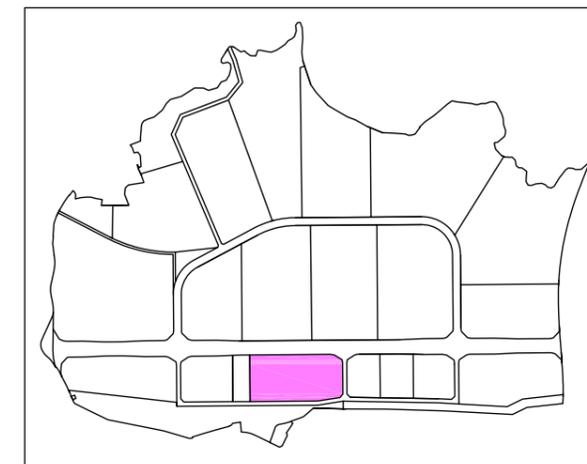

詳細図2 1/250

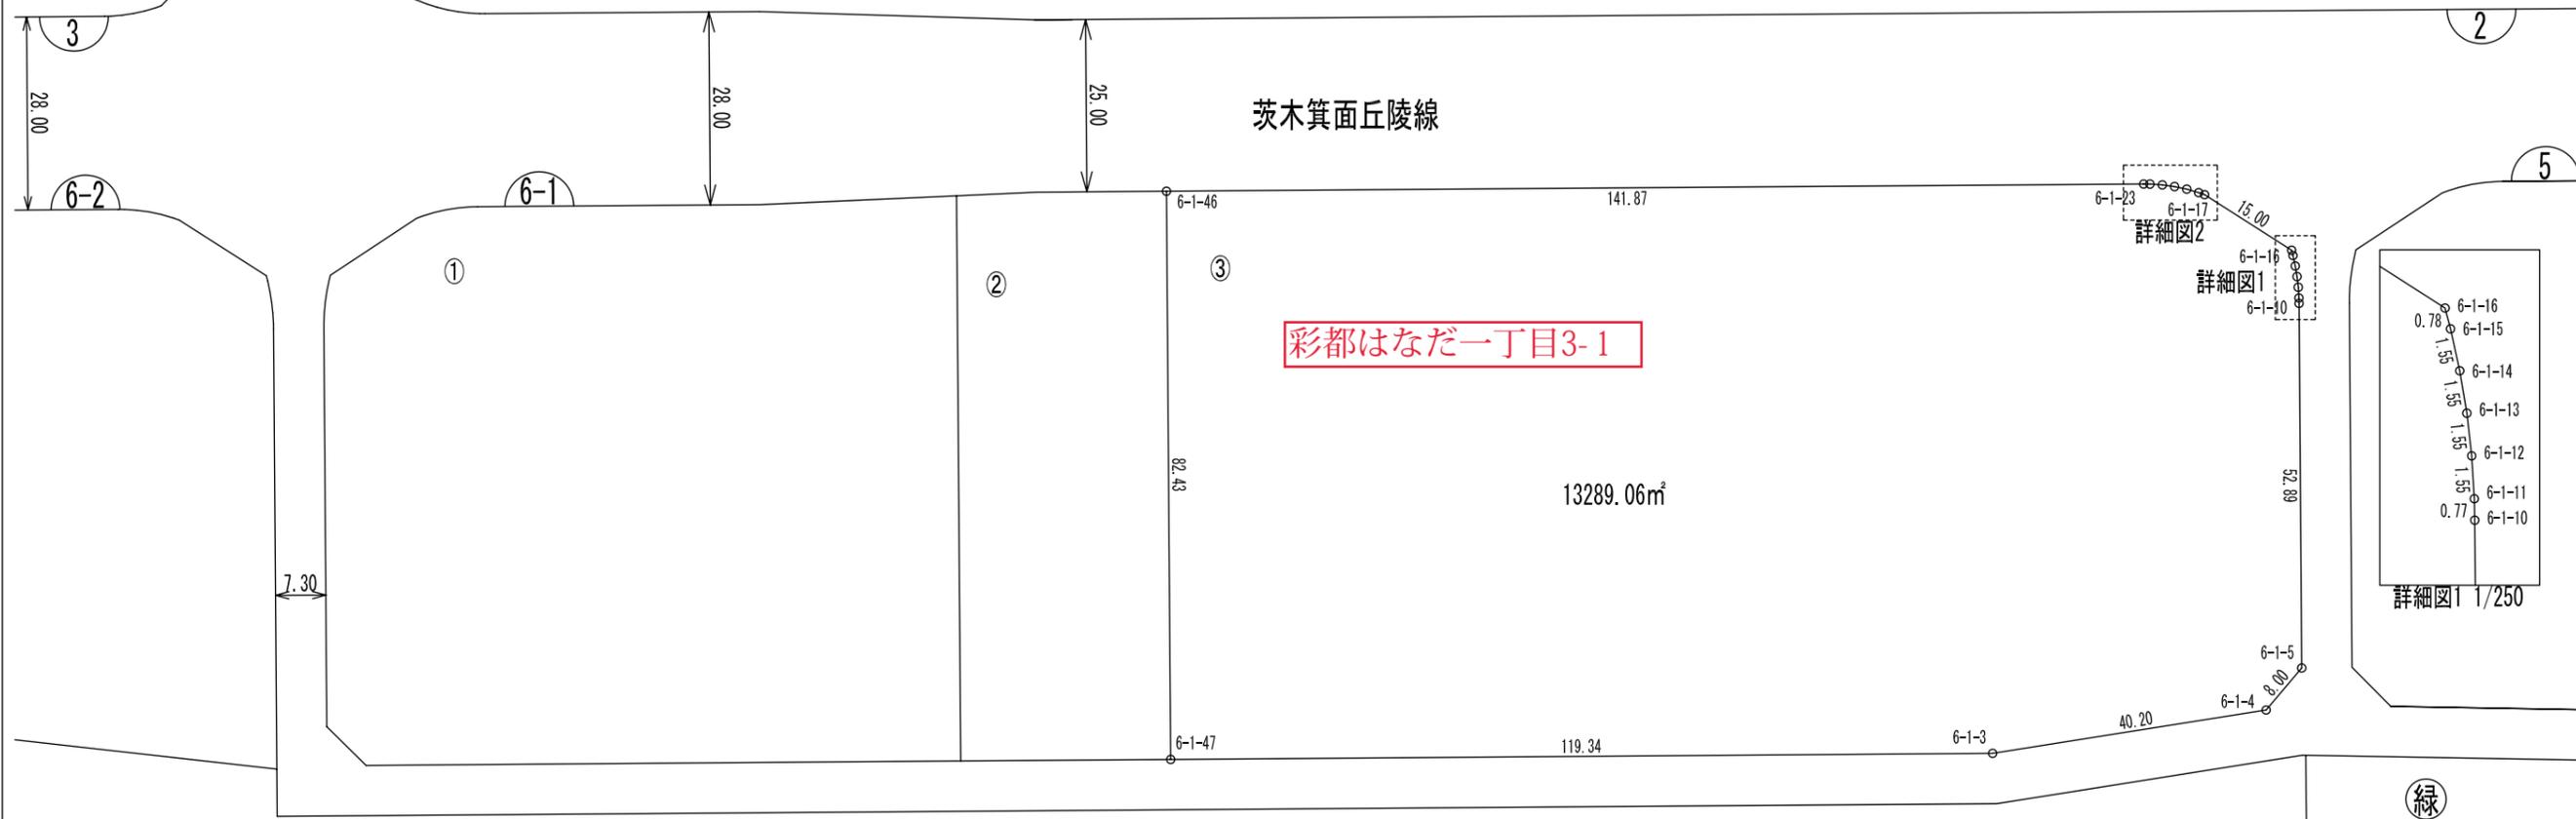

彩都はなだ一丁目3-1

13289.06m²

座標求積表

No.	Xn	Yn	辺長	点間No
6-1-47	-124893.180	-41177.484	119.34	6-1-3
6-1-3	-124829.191	-41076.745	40.20	6-1-4
6-1-4	-124802.818	-41046.403	8.00	6-1-5
6-1-5	-124794.902	-41045.250	52.89	6-1-10
6-1-10	-124750.253	-41073.611	0.77	6-1-11
6-1-11	-124749.602	-41074.039	1.55	6-1-12
6-1-12	-124748.333	-41074.944	1.55	6-1-13
6-1-13	-124747.114	-41075.914	1.55	6-1-14
6-1-14	-124745.946	-41076.946	1.55	6-1-15
6-1-15	-124744.834	-41078.037	0.78	6-1-16
6-1-16	-124744.299	-41078.604	15.00	6-1-17

6-1-17	-124744.152	-41093.603	0.90	6-1-18
6-1-18	-124744.352	-41094.482	1.80	6-1-19
6-1-19	-124744.845	-41096.218	1.80	6-1-20
6-1-20	-124745.463	-41097.912	1.80	6-1-21
6-1-21	-124746.201	-41099.558	1.80	6-1-22
6-1-22	-124747.056	-41101.147	0.90	6-1-23
6-1-23	-124747.526	-41101.917	141.87	6-1-46
6-1-46	-124823.598	-41221.678	82.43	6-1-47
			倍面積	26578.123238
			面積	13289.0616190
			地積	13289.06 m ²

緑

辺長単位 m
縮尺 1 : 1000

凡例	
画地の表示	番号 ①
	画地
公共施設等	施行地区界
	道路
	歩行者専用道路 P