
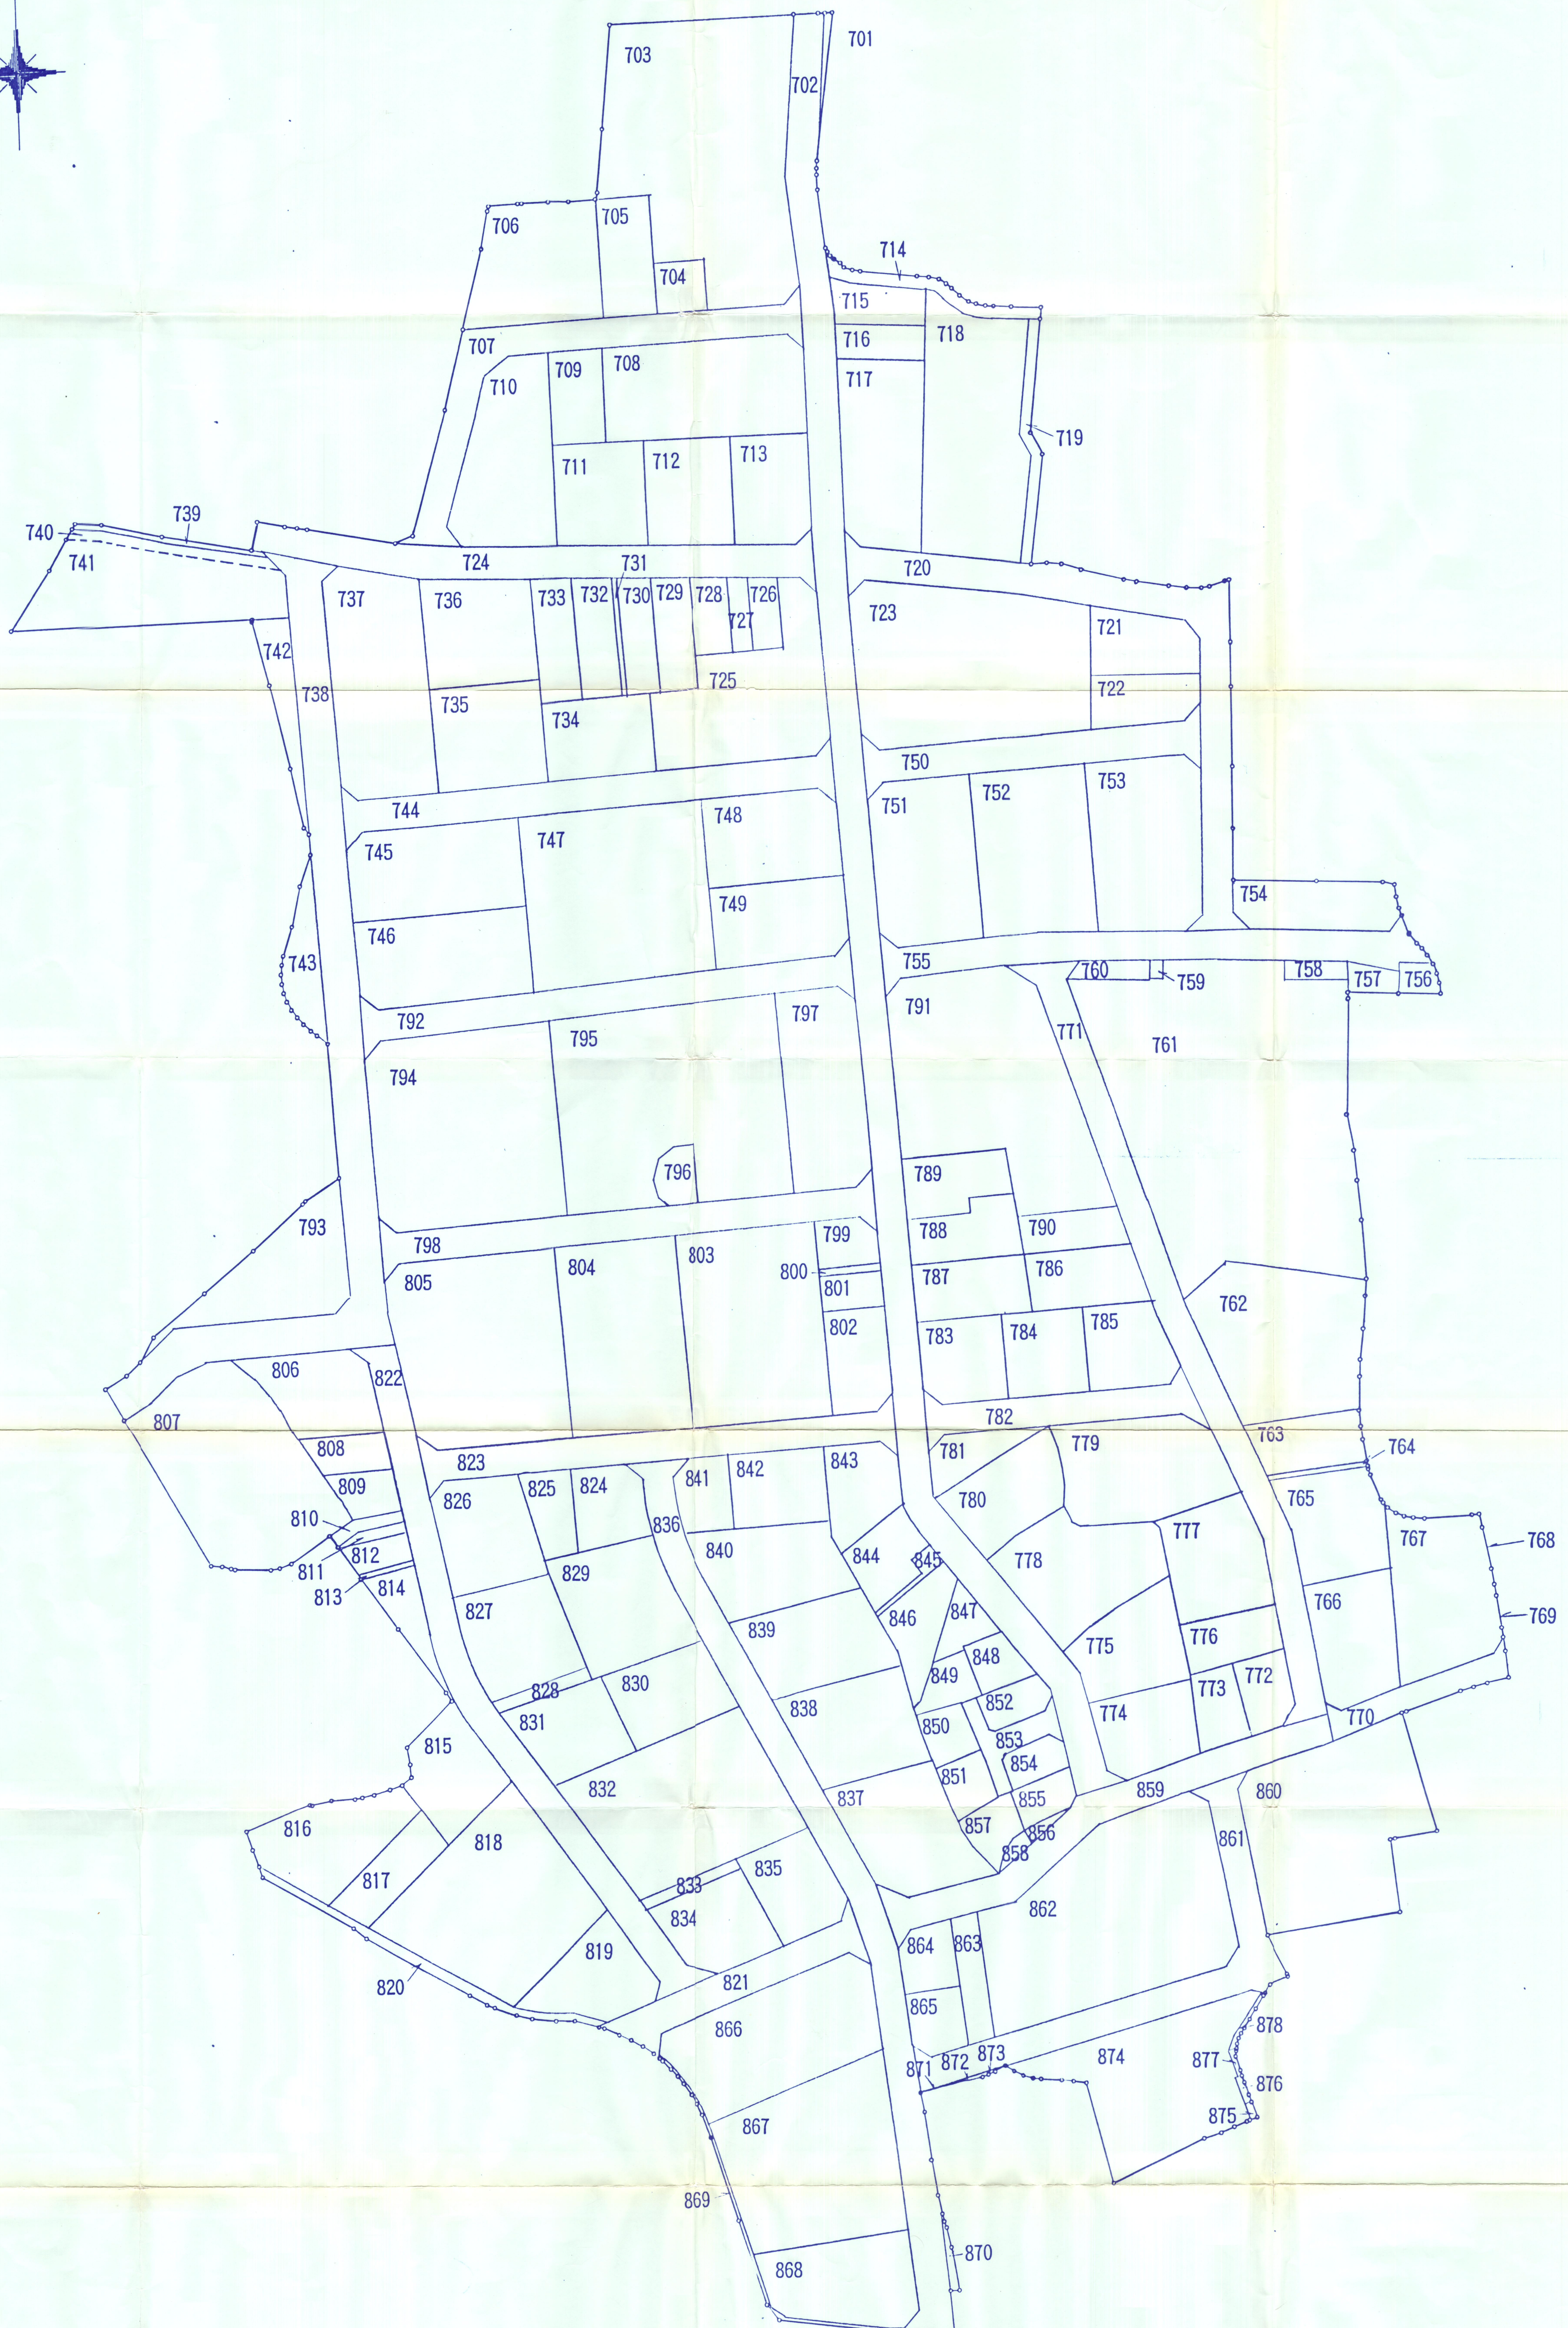


茨木都市計画事業郡特定土地区画整理事業

換 地 図

S = 1 / 5 0 0

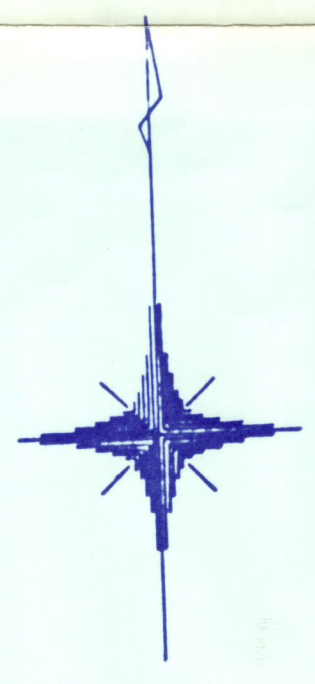

茨木都市計画事業郡特定土地区画整理事業

画地出来形確認測量図 縮尺 1:500

