


地図（法第14条第1項）	地 区	茨 木 市 上 穂 積 三 丁 目 上 穂 積 四 丁 目	番 号	K 1	縮 尺	1 : 5 0 0	精 度 区 分	甲 2	座 標 系 番号又は記号	世界測地系 6	作成年月日	平成20年 2月 5日
--------------	-----	-------------------------------------	-----	-----	-----	-----------	------------	-----	-----------------	------------	-------	-------------

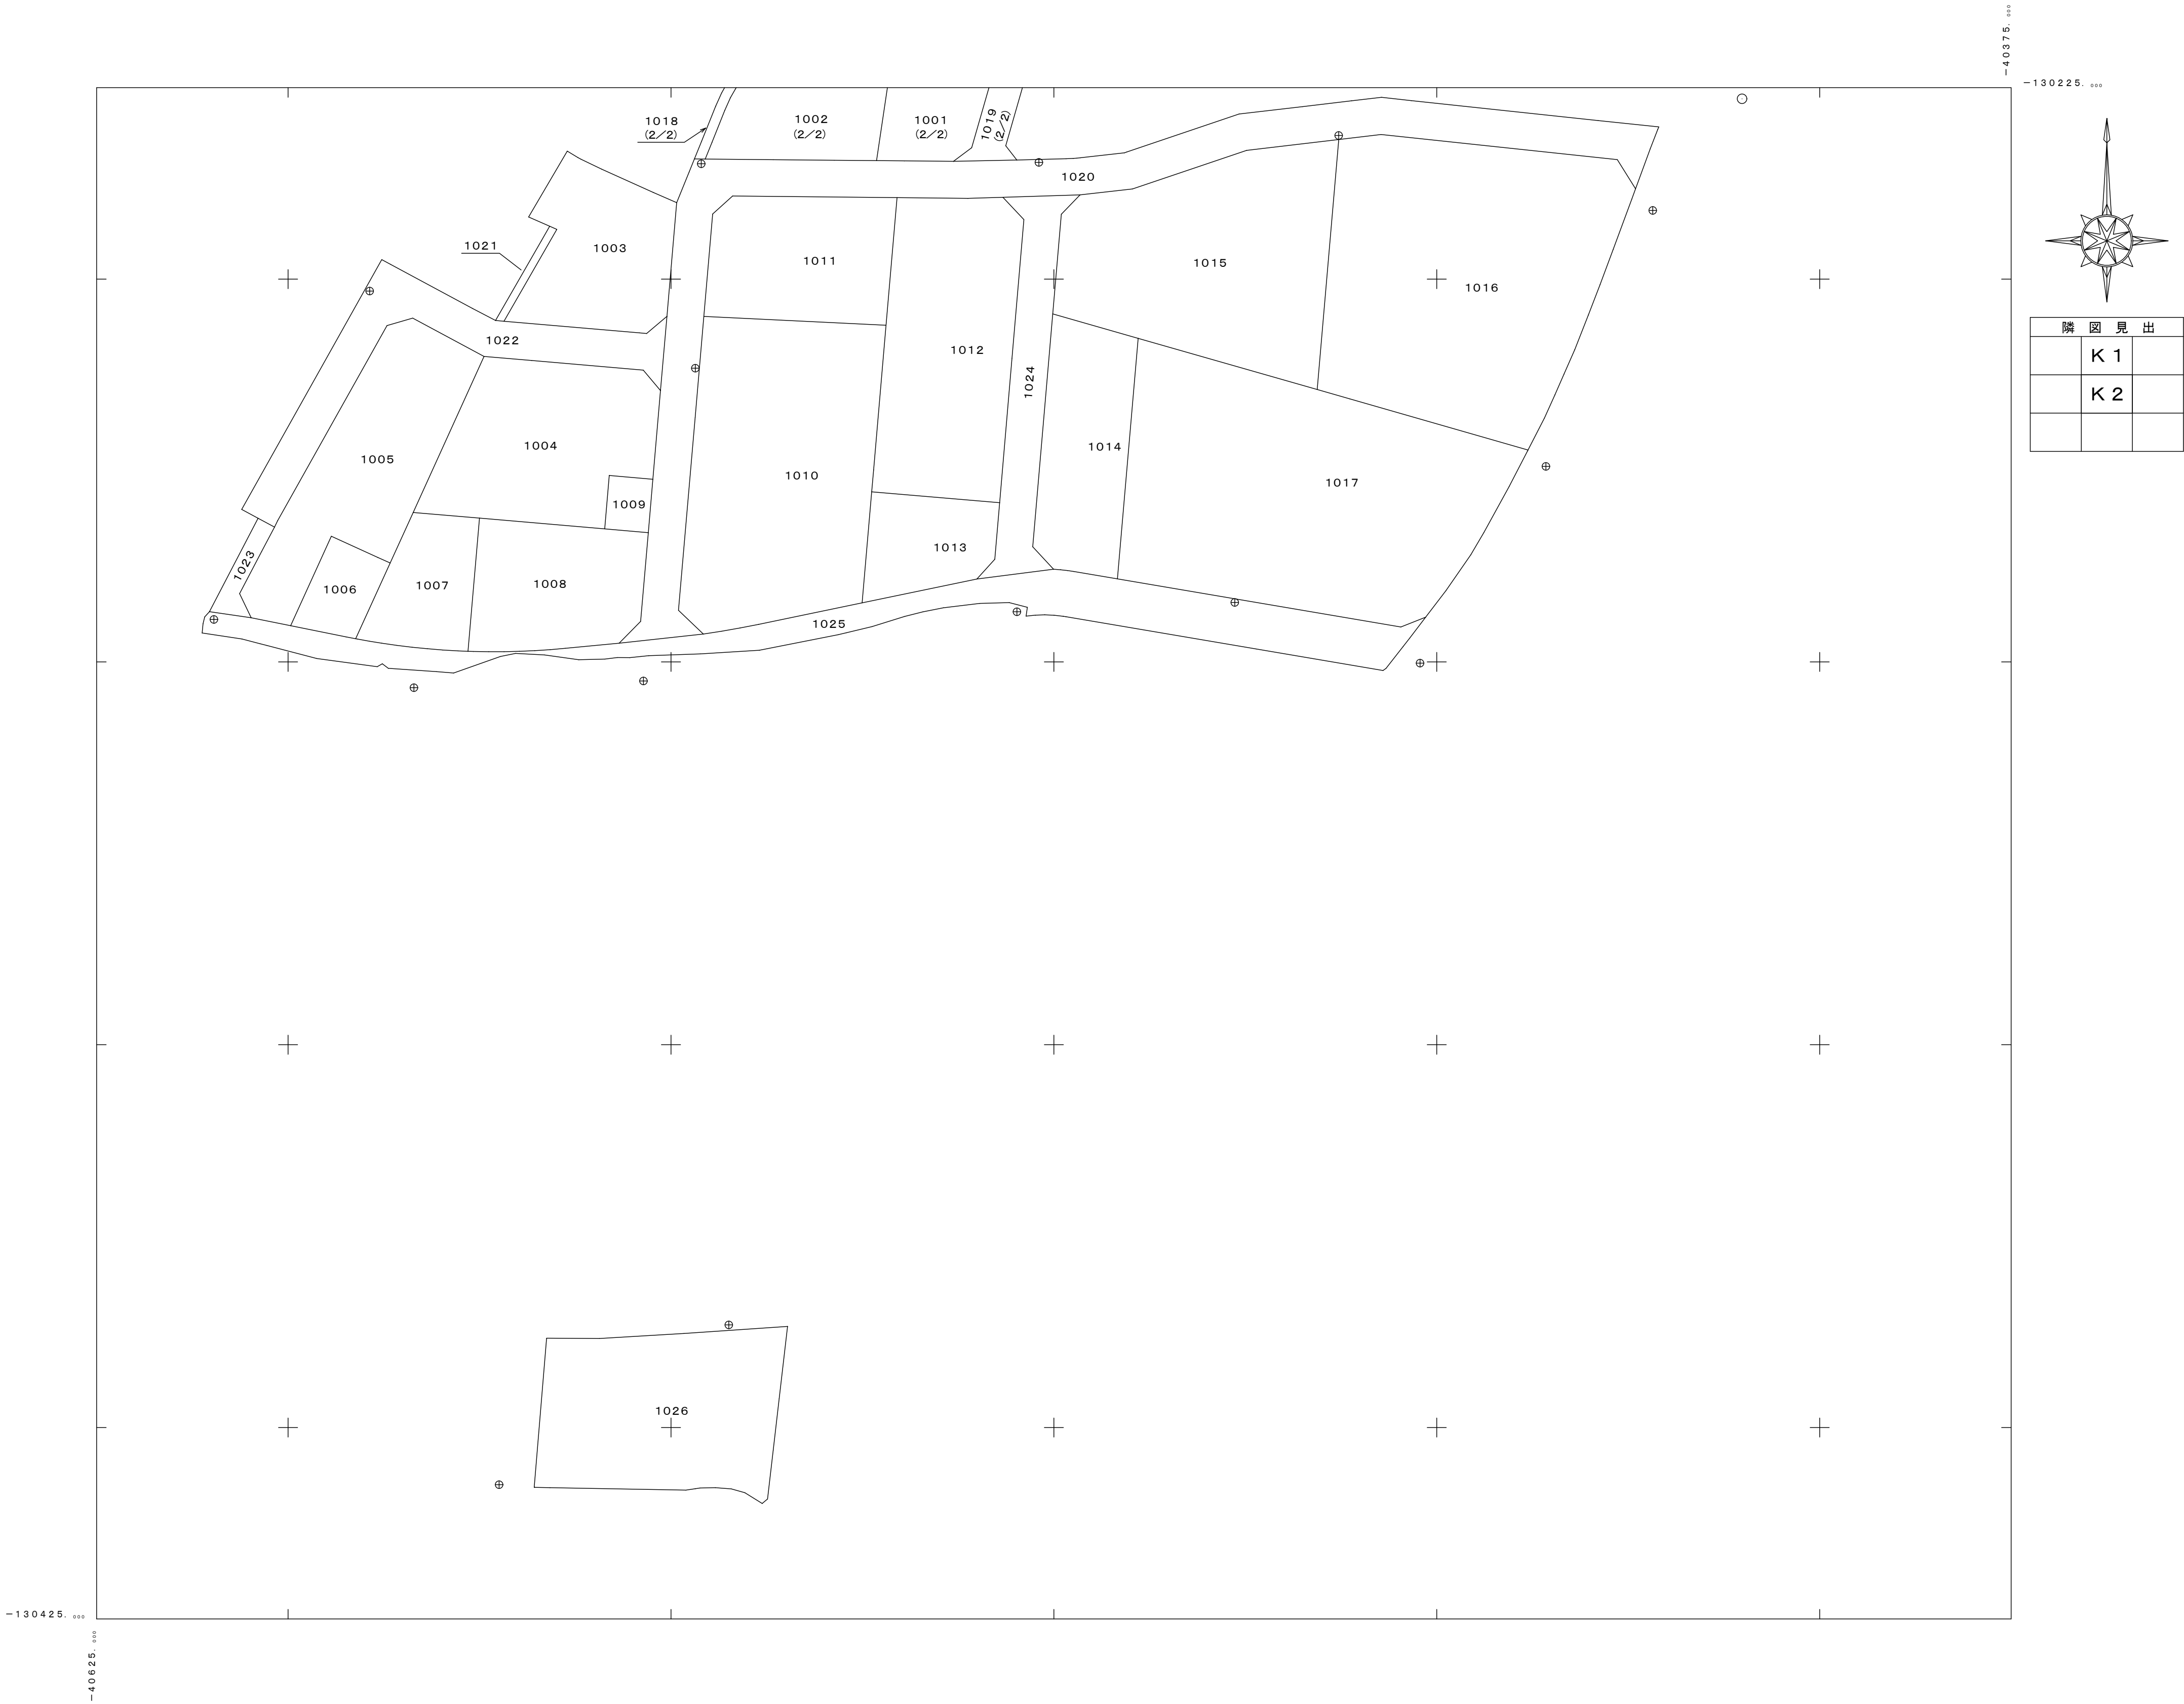


隣 図 見 出		
	K 1	
	K 2	

地図（法第14条第1項）	地 区 番 域	茨 木 市 上 穂 積 三 丁 目	番 号	K 2	縮 尺	1 : 5 0 0	精 度 区 分	甲 2	座 標 系 番号又は記号	世界測地系 6	作成年月日	平成20年 2月 5日
--------------	---------	----------------------	-----	-----	-----	-----------	------------	-----	-----------------	------------	-------	-------------





茨木市上穂積西土地区画整理事業
画地出来形確認測量原図（上穂積四丁目）

縮尺 1 : 2 5 0

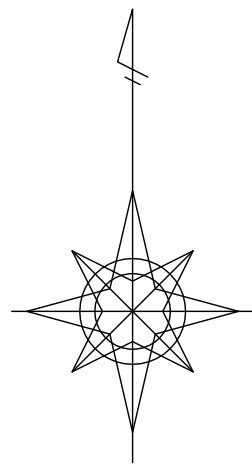



茨木市上穂積西土地区画整理事業
画地出来形確認測量原図（上穂積三丁目）

縮尺 1 : 2 5 0

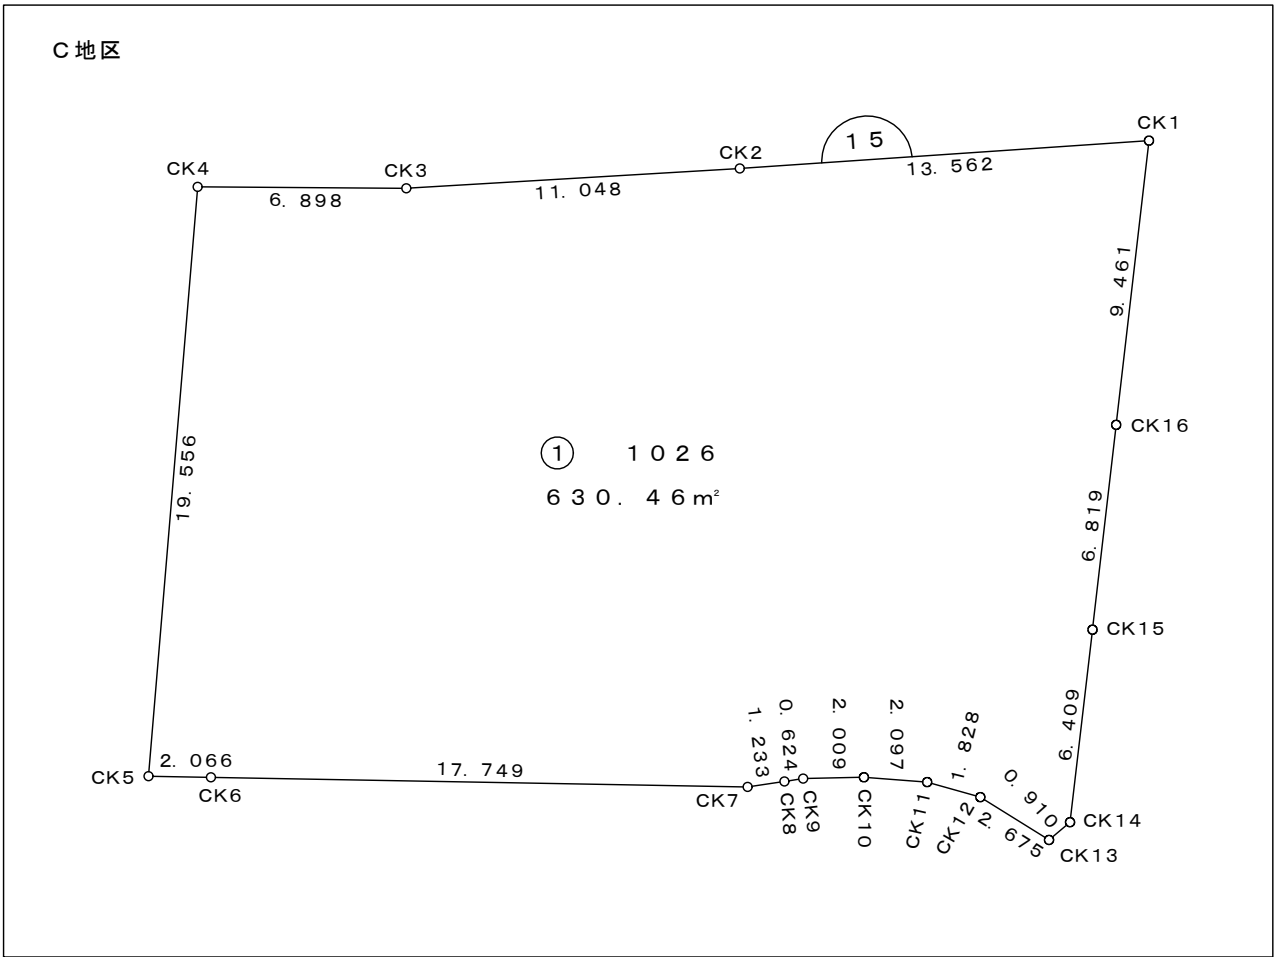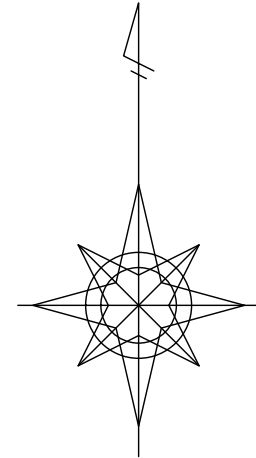

茨木市上穂積西土地区画整理事業
公共用地出来形確認測量原図（上穂積四丁目）


縮尺 1 : 2 5 0

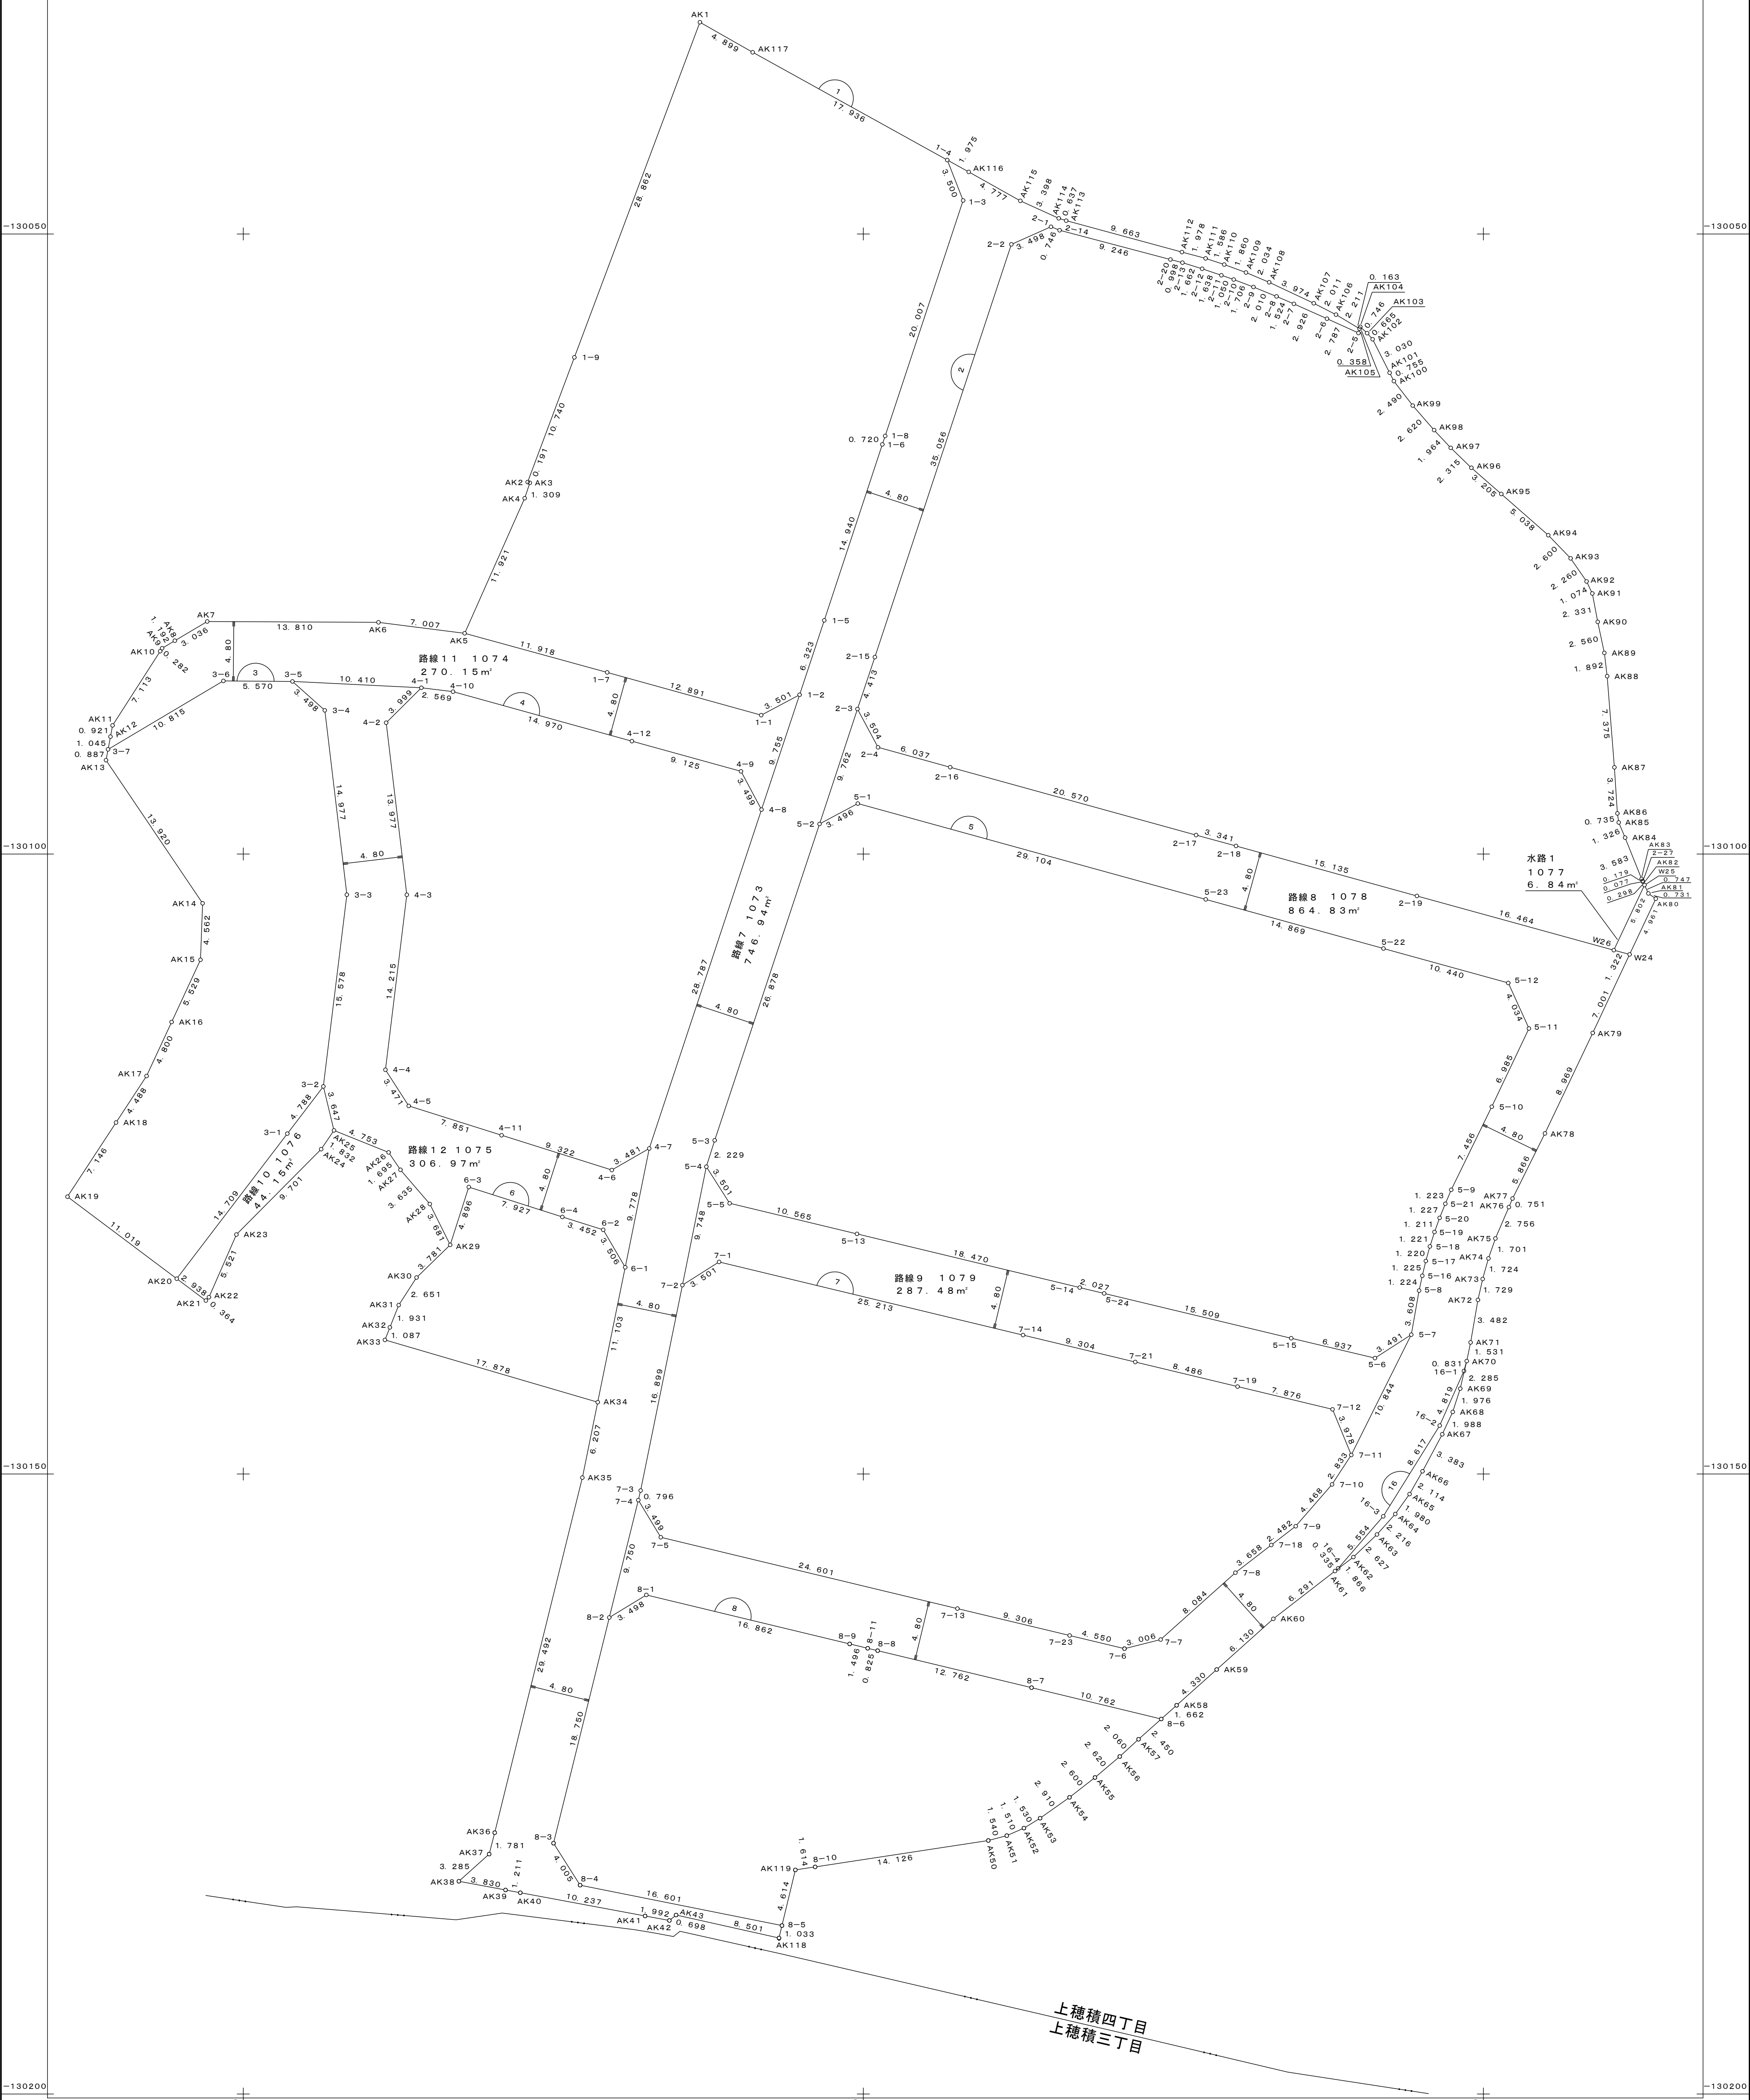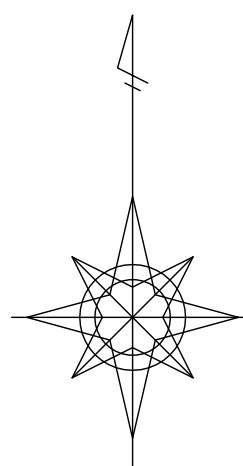

上穂積四丁目
上穂積三丁目


公共用地出来形確認測量原図（上穂積三丁目）

縮尺 1 : 250


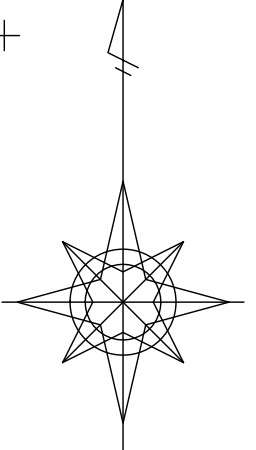


茨木市上穂積西土地区画整理事業

新地番図

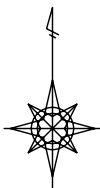

S = 1 / 1 5 0 0

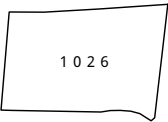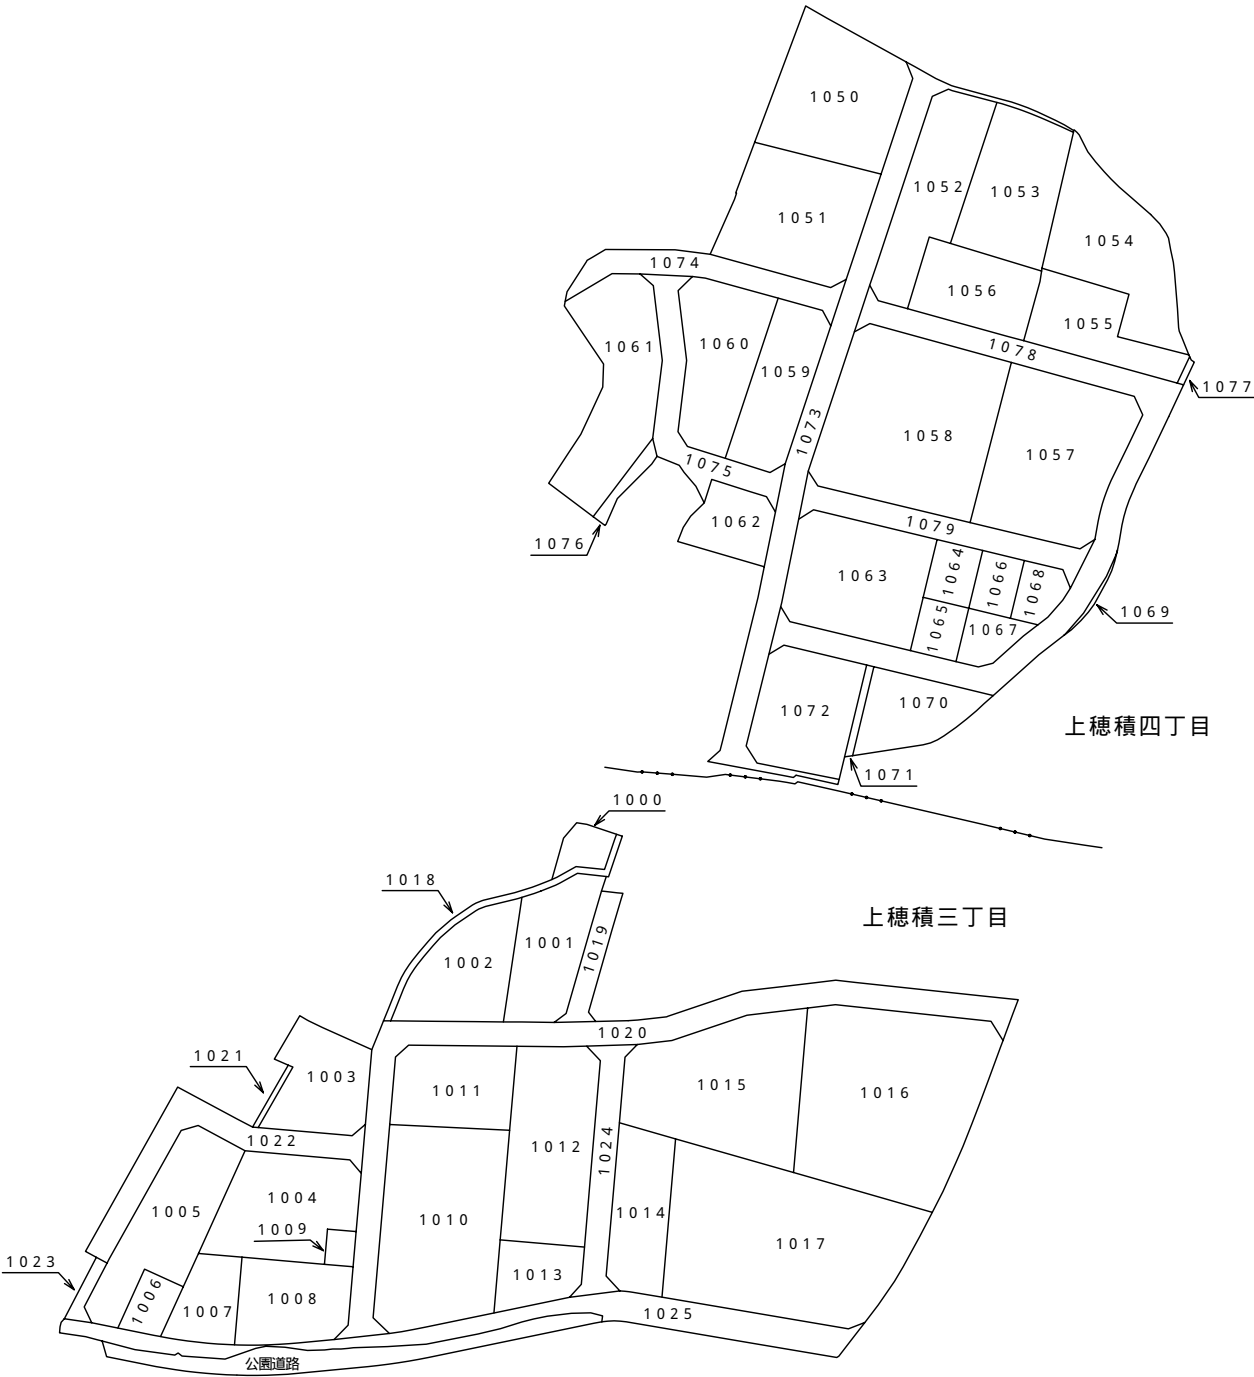

円弧付き面積計算書

地番:

街区番号		画地番号	A地区
------	--	------	-----

測点	X	Y	D X	D Y	距離	方向角	夾角	倍横距	倍面積	半径 弧長	円弧面積
AK1	-130032.922	-40463.180	-27.028	-10.124	28.862	200-32-05	80-52-37	-10.124	273.631472		
1-9	-130059.950	-40473.304	-10.058	-3.767	10.740	200-31-56	179-59-51	-24.015	241.542870		
AK2	-130070.008	-40477.071	-0.060	0.181	0.191	108-20-24	87-48-28	-27.601	1.656060		
AK3	-130070.068	-40476.890	-1.240	-0.420	1.309	198-42-42	270-22-18	-27.840	34.521600		
AK4	-130071.308	-40477.310	-10.895	-4.838	11.921	203-56-38	185-13-56	-33.098	360.602710		
AK5	-130082.203	-40482.148	0.886	-6.951	7.007	277-15-50	253-19-12	-44.887	-39.769882		
AK6	-130081.317	-40489.099	0.066	-13.810	13.810	270-16-26	173-00-36	-65.648	-4.332768		
AK7	-130081.251	-40502.909	-1.549	-2.611	3.036	239-19-16	149-02-50	-82.069	127.124881		
AK8	-130082.800	-40505.520	-0.608	-1.025	1.192	239-19-29	180-00-13	-85.705	52.108640		
AK9	-130083.408	-40506.545	-0.238	-0.152	0.282	212-33-52	153-14-23	-86.882	20.677916		
AK10	-130083.646	-40506.697	-5.986	-3.842	7.113	212-41-37	180-07-45	-90.876	543.983736		
AK11	-130089.632	-40510.539	-0.905	-0.171	0.921	190-42-00	158-00-23	-94.889	85.874545		
AK12	-130090.537	-40510.710	-1.027	-0.193	1.045	190-38-36	179-56-36	-95.253	97.824831		
3-7	-130091.564	-40510.903	-0.872	-0.164	0.887	190-39-05	180-00-29	-95.610	83.371920		
AK13	-130092.436	-40511.067	-11.539	7.786	13.920	145-59-25	135-20-20	-87.988	1015.293532		
AK14	-130103.975	-40503.281	-4.559	-0.170	4.562	182-08-08	216-08-43	-80.372	366.415948		
AK15	-130108.534	-40503.451	-5.016	-2.327	5.529	204-53-14	202-45-06	-82.869	415.670904		
AK16	-130113.550	-40505.778	-4.354	-2.021	4.800	204-53-58	180-00-44	-87.217	379.742818		
AK17	-130117.904	-40507.799	-3.753	-2.461	4.488	213-15-16	188-21-18	-91.699	344.146347		
AK18	-130121.657	-40510.260	-5.977	-3.917	7.146	213-14-19	179-59-03	-98.077	586.206229		
AK19	-130127.634	-40514.177	-6.616	8.812	11.019	126-53-56	93-39-37	-93.182	616.492112		
AK20	-130134.250	-40505.365	-1.764	2.350	2.938	126-53-36	179-59-40	-82.020	144.683280		
AK21	-130136.014	-40503.015	0.269	0.245	0.364	42-19-36	95-26-00	-79.425	-21.365325		

円弧付き面積計算書

地番:

街区番号		画地番号	A地区
------	--	------	-----

測点	X	Y	D X	D Y	距離	方向角	夾角	倍横距	倍面積	半径 弧長	円弧面積
AK22	-130135.745	-40502.770	5.056	2.217	5.521	23-40-37	161-21-01	-76.963	-389.124928		
AK23	-130130.689	-40500.553	6.886	6.833	9.701	44-46-43	201-06-06	-67.913	-467.648918		
AK24	-130123.803	-40493.720	1.512	1.034	1.832	34-22-00	169-35-17	-60.046	-90.789552		
AK25	-130122.291	-40492.686	-1.774	4.409	4.753	111-55-04	257-33-04	-54.603	96.865722		
AK26	-130124.065	-40488.277	-1.402	0.952	1.695	145-49-20	213-54-16	-49.242	69.037284		
AK27	-130125.467	-40487.325	-2.760	2.365	3.635	139-24-26	173-35-06	-45.925	126.753000		
AK28	-130128.227	-40484.960	-3.293	1.646	3.681	153-26-31	194-02-05	-41.914	138.022802		
AK29	-130131.520	-40483.314	-2.633	-2.713	3.781	225-51-26	252-24-55	-42.981	113.168973		
AK30	-130134.153	-40486.027	-2.226	-1.439	2.651	212-52-50	167-01-24	-47.133	104.918058		
AK31	-130136.379	-40487.466	-1.797	-0.708	1.931	201-30-14	168-37-24	-49.280	88.556160		
AK32	-130138.176	-40488.174	-1.010	-0.403	1.087	201-45-09	180-14-55	-50.391	50.894910		
AK33	-130139.186	-40488.577	-5.023	17.158	17.878	106-19-03	84-33-54	-33.636	168.953628		
AK34	-130144.209	-40471.419	-6.083	-1.236	6.207	191-29-08	265-10-05	-17.714	107.754262		
AK35	-130150.292	-40472.655	-28.632	-7.072	29.492	193-52-27	182-23-19	-26.022	745.061904		
AK36	-130178.924	-40479.727	-1.725	-0.444	1.781	194-26-03	180-33-36	-33.538	57.853050		
AK37	-130180.649	-40480.171	-2.194	-2.445	3.285	228-05-49	213-39-46	-36.427	79.920838		
AK38	-130182.843	-40482.616	-0.701	3.765	3.830	100-32-49	52-27-00	-35.107	24.610007		
AK39	-130183.544	-40478.851	-0.222	1.190	1.211	100-34-02	180-01-13	-30.152	6.693744		
AK40	-130183.766	-40477.661	-1.875	10.064	10.237	100-33-13	179-59-11	-18.898	35.433750		
AK41	-130185.641	-40467.597	-0.365	1.958	1.992	100-33-34	180-00-21	-6.876	2.509740		
AK42	-130186.006	-40465.639	0.441	0.541	0.698	50-48-52	130-15-18	-4.377	-1.930257		
AK43	-130185.565	-40465.098	-1.853	8.297	8.501	102-35-22	231-46-30	4.461	-8.266233		

円弧付き面積計算書

地番:

街区番号		画地番号	A地区
------	--	------	-----

測点	X	Y	D X	D Y	距離	方向角	夾角	倍横距	倍面積	半径 弧長	円弧面積
AK118	-130187.418	-40456.801	1.004	0.241	1.033	13-29-52	90-54-30	12.999	13.050996		
8-5	-130186.414	-40456.560	4.487	1.077	4.614	13-29-50	179-59-58	14.317	64.240379		
AK119	-130181.927	-40455.483	0.243	1.596	1.614	81-20-34	247-50-44	16.990	4.128570		
8-10	-130181.684	-40453.887	2.130	13.964	14.126	81-19-38	179-59-04	32.550	69.331500		
AK50	-130179.554	-40439.923	0.390	1.490	1.540	75-19-56	174-00-18	48.004	18.721560		
AK51	-130179.164	-40438.433	0.608	1.382	1.510	66-15-12	170-55-16	50.876	30.932608		
AK52	-130178.556	-40437.051	0.799	1.305	1.530	58-31-21	172-16-09	53.563	42.796837		
AK53	-130177.757	-40435.746	1.683	2.374	2.910	54-39-58	176-08-37	57.242	96.338286		
AK54	-130176.074	-40433.372	1.600	2.049	2.600	52-00-53	177-20-55	61.665	98.664000		
AK55	-130174.474	-40431.323	1.692	2.000	2.620	49-46-08	177-45-15	65.714	111.188088		
AK56	-130172.782	-40429.323	1.393	1.517	2.060	47-26-24	177-40-16	69.231	96.438783		
AK57	-130171.389	-40427.806	1.631	1.828	2.450	48-15-35	180-49-11	72.576	118.371456		
8-6	-130169.758	-40425.978	1.107	1.240	1.662	48-14-36	179-59-01	75.644	83.737908		
AK58	-130168.651	-40424.738	2.885	3.229	4.330	48-13-13	179-58-37	80.113	231.126005		
AK59	-130165.766	-40421.509	4.088	4.568	6.130	48-10-26	179-57-13	87.910	359.376080		
AK60	-130161.678	-40416.941	3.851	4.974	6.291	52-15-07	184-04-41	97.452	375.287652		
AK61	-130157.827	-40411.967	1.131	1.484	1.866	52-41-16	180-26-09	103.910	117.522210		
AK62	-130156.696	-40410.483	1.818	1.897	2.627	46-13-06	173-31-50	107.291	195.055038		
AK63	-130154.878	-40408.586	1.650	1.479	2.216	41-52-19	175-39-13	110.667	182.600550		
AK64	-130153.228	-40407.107	1.610	1.152	1.980	35-35-05	173-42-46	113.298	182.409780		
AK65	-130151.618	-40405.955	1.838	1.044	2.114	29-35-49	174-00-44	115.494	212.277972		
AK66	-130149.780	-40404.911	2.985	1.593	3.383	28-05-15	178-29-26	118.131	352.621035		
AK67	-130146.795	-40403.318	1.800	0.845	1.988	25-08-51	177-03-36	120.569	217.024200		

円弧付き面積計算書

地番:

街区番号		画地番号	A地区
------	--	------	-----

測点	X	Y	D X	D Y	距離	方向角	夾角	倍横距	倍面積	半径 弧長	円弧面積
AK68	-130144.995	-40402.473	1.882	0.602	1.976	17-44-17	172-35-26	122.016	229.634112		
AK69	-130143.113	-40401.871	2.224	0.526	2.285	13-18-24	175-34-07	123.144	273.872256		
AK70	-130140.889	-40401.345	1.499	0.313	1.531	11-47-39	178-29-15	123.983	185.850517		
AK71	-130139.390	-40401.032	3.431	0.591	3.482	9-46-24	177-58-45	124.887	428.487297		
AK72	-130135.959	-40400.441	1.686	0.381	1.729	12-44-01	182-57-37	125.859	212.198274		
AK73	-130134.273	-40400.060	1.660	0.464	1.724	15-37-00	182-52-59	126.704	210.328640		
AK74	-130132.613	-40399.596	1.605	0.563	1.701	19-19-47	183-42-47	127.731	205.008255		
AK75	-130131.008	-40399.033	2.533	1.087	2.756	23-13-33	183-53-46	129.381	327.722073		
AK76	-130128.475	-40397.946	0.690	0.296	0.751	23-13-07	179-59-34	130.764	90.227160		
AK77	-130127.785	-40397.650	5.253	2.611	5.866	26-25-47	183-12-40	133.671	702.173763		
AK78	-130122.532	-40395.039	8.099	3.853	8.969	25-26-32	179-00-45	140.135	1134.953365		
AK79	-130114.433	-40391.186	6.336	2.977	7.001	25-10-00	179-43-28	146.965	931.170240		
W24	-130108.097	-40388.209	4.490	2.109	4.961	25-09-36	179-59-36	152.051	682.708990		
AK80	-130103.607	-40386.100	0.423	-0.596	0.731	305-21-52	100-12-16	153.564	64.957572		
AK81	-130103.184	-40386.696	0.677	-0.315	0.747	335-02-53	209-41-01	152.653	103.346081		
W25	-130102.507	-40387.011	0.270	-0.125	0.298	335-09-27	180-06-34	152.213	41.097510		
AK82	-130102.237	-40387.136	0.070	-0.032	0.077	335-25-58	180-16-31	152.056	10.643920		
2-27	-130102.167	-40387.168	0.162	-0.075	0.179	335-09-27	179-43-29	151.949	24.615738		
AK83	-130102.005	-40387.243	3.325	-1.335	3.583	338-07-28	182-58-01	150.539	500.542175		
AK84	-130098.680	-40388.578	1.224	-0.510	1.326	337-22-48	179-15-20	148.694	182.001456		
AK85	-130097.456	-40389.088	0.727	-0.108	0.735	351-33-01	194-10-13	148.076	107.651252		
AK86	-130096.729	-40389.196	3.716	-0.241	3.724	356-17-21	184-44-20	147.727	548.953532		

円弧付き面積計算書

地番:

街区番号		画地番号	A地区
------	--	------	-----

測点	X	Y	D X	D Y	距離	方向角	夾角	倍横距	倍面積	半径 弧長	円弧面積
AK87	-130093.013	-40389.437	7.352	-0.585	7.375	355-27-02	179-09-41	146.901	1080.016152		
AK88	-130085.661	-40390.022	1.879	-0.224	1.892	353-12-06	177-45-04	146.092	274.506868		
AK89	-130083.782	-40390.246	2.503	-0.537	2.560	347-53-28	174-41-22	145.331	363.763493		
AK90	-130081.279	-40390.783	2.290	-0.436	2.331	349-13-13	181-19-45	144.358	330.579820		
AK91	-130078.989	-40391.219	0.970	-0.462	1.074	334-31-55	165-18-42	143.460	139.156200		
AK92	-130078.019	-40391.681	1.859	-1.286	2.260	325-19-32	170-47-37	141.712	263.442608		
AK93	-130076.160	-40392.967	1.872	-1.804	2.600	316-03-35	170-44-03	138.622	259.500384		
AK94	-130074.288	-40394.771	3.321	-3.788	5.038	311-14-30	175-10-55	133.030	441.792630		
AK95	-130070.967	-40398.559	2.110	-2.412	3.205	311-10-45	179-56-15	126.830	267.611300		
AK96	-130068.857	-40400.971	1.609	-1.664	2.315	314-02-14	182-51-29	122.754	197.511186		
AK97	-130067.248	-40402.635	1.435	-1.341	1.964	316-56-22	182-54-08	119.749	171.839815		
AK98	-130065.813	-40403.976	1.975	-1.722	2.620	318-54-54	181-58-32	116.686	230.454850		
AK99	-130063.838	-40405.698	1.971	-1.522	2.490	322-19-29	183-24-35	113.442	223.594182		
AK100	-130061.867	-40407.220	0.674	-0.341	0.755	333-09-49	190-50-20	111.579	75.204246		
AK101	-130061.193	-40407.561	2.703	-1.370	3.030	333-07-20	179-57-31	109.868	296.973204		
AK102	-130058.490	-40408.931	0.491	-0.449	0.665	317-33-30	164-26-10	108.049	53.052059		
AK103	-130057.999	-40409.380	0.509	-0.546	0.746	312-59-29	175-25-59	107.054	54.490486		
AK104	-130057.490	-40409.926	-0.149	-0.066	0.163	203-53-28	70-53-59	106.442	-15.859858		
AK105	-130057.639	-40409.992	1.136	-1.897	2.211	300-54-54	277-01-26	104.479	118.688144		
AK106	-130056.503	-40411.889	0.916	-1.790	2.011	297-06-01	176-11-07	100.792	92.325472		
AK107	-130055.587	-40413.679	1.689	-3.597	3.974	295-09-10	178-03-09	95.405	161.139045		
AK108	-130053.898	-40417.276	0.793	-1.873	2.034	292-56-49	177-47-39	89.935	71.318455		
AK109	-130053.105	-40419.149	0.639	-1.747	1.860	290-05-28	177-08-39	86.315	55.155285		

円弧付き面積計算書

地番:

街区番号		画地番号	A地区
------	--	------	-----

測点	X	Y	D X	D Y	距離	方向角	夾角	倍横距	倍面積	半径 弧長	円弧面積
AK110	-130052.466	-40420.896	0.498	-1.506	1.586	288-17-52	178-12-24	83.062	41.364876		
AK111	-130051.968	-40422.402	0.509	-1.911	1.978	284-54-53	176-37-01	79.645	40.539305		
AK112	-130051.459	-40424.313	2.533	-9.325	9.663	285-11-49	180-16-56	68.409	173.279997		
AK113	-130048.926	-40433.638	0.189	-0.608	0.637	287-16-05	182-04-16	58.476	11.051964		
AK114	-130048.737	-40434.246	1.407	-3.093	3.398	294-27-39	187-11-34	54.775	77.068425		
AK115	-130047.330	-40437.339	2.337	-4.166	4.777	299-17-28	184-49-49	47.516	111.044892		
AK116	-130044.993	-40441.505	0.957	-1.728	1.975	298-58-43	179-41-15	41.622	39.832254		
1-4	-130044.036	-40443.233	8.690	-15.690	17.936	298-58-48	180-00-05	24.204	210.332760		
AK117	-130035.346	-40458.923	2.424	-4.257	4.899	299-39-28	180-40-40	4.257	10.318968		
合計					499.810		21600-00-00		23177.827458		0.000000
								1 / 2 面積	11588.913729 11588.913729		

地 番: 1050

円弧付き面積計算書

街区番号	1	画地番号	1-1
------	---	------	-----

測 点	X	Y	D X	D Y	距 離	方向角	夾 角	倍横距	倍面積	半径 弧長	円弧面積
1-8	-130066.289	-40448.242	18.994	6.286	20.007	18-18-42	94-07-03	6.286	119.396284		
1-3	-130047.295	-40441.956	3.259	-1.277	3.500	338-36-10	140-17-28	11.295	36.810405		
1-4	-130044.036	-40443.233	8.690	-15.690	17.936	298-58-48	140-22-38	-5.672	-49.289680		
AK117	-130035.346	-40458.923	2.424	-4.257	4.899	299-39-28	180-40-40	-25.619	-62.100456		
AK1	-130032.922	-40463.180	-27.028	-10.124	28.862	200-32-05	80-52-37	-40.000	1081.120000		
1-9	-130059.950	-40473.304	-6.339	25.062	25.851	104-11-39	83-39-34	-25.062	158.868018		
合 計					101.055		720-00-00		1284.804571		0.000000
								1 / 2	642.4022855		
								面 積	642.4022855		

円弧付き面積計算書

地番: 1051

街区番号	1	画地番号	1-2
------	---	------	-----

測点	X	Y	D X	D Y	距離	方向角	夾角	倍横距	倍面積	半径 弧長	円弧面積
1-1	-130088.805	-40458.234	1.645	3.091	3.501	61-58-43	136-27-51	3.091	5.084695		
1-2	-130087.160	-40455.143	6.001	1.992	6.323	18-21-48	136-23-05	8.174	49.052174		
1-5	-130081.159	-40453.151	14.187	4.682	14.940	18-15-50	179-54-02	14.848	210.648576		
1-6	-130066.972	-40448.469	0.683	0.227	0.720	18-23-05	180-07-15	19.757	13.494031		
1-8	-130066.289	-40448.242	6.339	-25.062	25.851	284-11-39	85-48-34	-5.078	-32.189442		
1-9	-130059.950	-40473.304	-10.058	-3.767	10.740	200-31-56	96-20-17	-33.907	341.036606		
AK2	-130070.008	-40477.071	-0.060	0.181	0.191	108-20-24	87-48-28	-37.493	2.249580		
AK3	-130070.068	-40476.890	-1.240	-0.420	1.309	198-42-42	270-22-18	-37.732	46.787680		
AK4	-130071.308	-40477.310	-10.895	-4.838	11.921	203-56-38	185-13-56	-42.990	468.376050		
AK5	-130082.203	-40482.148	-3.154	11.493	11.918	105-20-45	81-24-07	-36.335	114.600590		
1-7	-130085.357	-40470.655	-3.448	12.421	12.891	105-30-52	180-10-07	-12.421	42.827608		
合計					100.305		1620-00-00		1261.968148		0.000000
								1 / 2 面積	630.984074 630.984074		

地 番: 1052

円 弧 付 き 面 積 計 算 書

街区番号	2	画地番号	2-1
------	---	------	-----

測 点	X	Y	D X	D Y	距 離	方向角	夾 角	倍横距	倍面積	半径 弧長	円弧面積
2-1	-130049.418	-40434.867	-1.421	-3.196	3.498	246-01-45	133-49-43	-3.196	4.541516		
2-2	-130050.839	-40438.063	-33.284	-11.006	35.056	198-17-51	132-16-06	-17.398	579.075032		
2-15	-130084.123	-40449.069	-4.184	-1.404	4.413	198-33-00	180-15-09	-29.808	124.716672		
2-3	-130088.307	-40450.473	-3.089	1.655	3.504	151-49-08	133-16-08	-29.557	91.301573		
2-4	-130091.396	-40448.818	-1.606	5.819	6.037	105-25-45	133-36-37	-22.083	35.465298		
2-16	-130093.002	-40442.999	14.252	4.330	14.895	16-53-59	91-28-14	-11.934	-170.083368		
2-30	-130078.750	-40438.669	-1.279	4.179	4.370	107-01-01	270-07-02	-3.425	4.380575		
2-21	-130080.029	-40434.490	27.971	9.254	29.462	18-18-23	91-17-22	10.008	279.933768		
2-20	-130052.058	-40425.236	2.358	-8.940	9.246	284-46-33	86-28-10	10.322	24.339276		
2-14	-130049.700	-40434.176	0.282	-0.691	0.746	292-12-02	187-25-29	0.691	0.194862		
合 計					111.227		1440-00-00		973.865204		0.000000
								1 / 2	486.932602		
								面 積	486.932602		

円弧付き面積計算書

地番: 1053

街区番号	2	画地番号	2-2
------	---	------	-----

測点	X	Y	D X	D Y	距離	方向角	夾角	倍横距	倍面積	半径 弧長	円弧面積
2-5	-130057.987	-40410.074	1.154	-2.537	2.787	294-27-33	101-26-46	-2.537	-2.927698		
2-6	-130056.833	-40412.611	1.197	-2.670	2.926	294-08-51	179-41-18	-7.744	-9.269568		
2-7	-130055.636	-40415.281	0.600	-1.401	1.524	293-11-02	179-02-11	-11.815	-7.089000		
2-8	-130055.036	-40416.682	0.758	-1.862	2.010	292-09-03	178-58-01	-15.078	-11.429124		
2-9	-130054.278	-40418.544	0.607	-1.594	1.706	290-50-49	178-41-46	-18.534	-11.250138		
2-10	-130053.671	-40420.138	0.342	-0.993	1.050	289-00-15	178-09-26	-21.121	-7.223382		
2-11	-130053.329	-40421.131	0.522	-1.553	1.638	288-34-43	179-34-28	-23.667	-12.354174		
2-12	-130052.807	-40422.684	0.494	-1.587	1.662	287-17-25	178-42-42	-26.807	-13.242658		
2-13	-130052.313	-40424.271	0.255	-0.965	0.998	284-48-07	177-30-42	-29.359	-7.486545		
2-20	-130052.058	-40425.236	-27.971	-9.254	29.462	198-18-23	93-30-16	-39.578	1107.036238		
2-21	-130080.029	-40434.490	-5.481	18.096	18.908	106-51-03	88-32-40	-30.736	168.464016		
2-23	-130085.510	-40416.394	0.553	0.087	0.560	8-56-27	82-05-24	-12.553	-6.941809		
2-22	-130084.957	-40416.307	26.970	6.233	27.681	13-00-47	184-04-20	-6.233	-168.104010		
合計					92.912		1980-00-00		1018.182148		0.000000
								1 / 2 面積	509.091074 509.091074		

円弧付き面積計算書

地番: 1054

街区番号	2	画地番号	2-4
------	---	------	-----

測点	X	Y	D X	D Y	距離	方向角	夾角	倍横距	倍面積	半径 弧長	円弧面積
AK94	-130074.288	-40394.771	3.321	-3.788	5.038	311-14-30	175-10-55	-3.788	-12.579948		
AK95	-130070.967	-40398.559	2.110	-2.412	3.205	311-10-45	179-56-15	-9.988	-21.074680		
AK96	-130068.857	-40400.971	1.609	-1.664	2.315	314-02-14	182-51-29	-14.064	-22.628976		
AK97	-130067.248	-40402.635	1.435	-1.341	1.964	316-56-22	182-54-08	-17.069	-24.494015		
AK98	-130065.813	-40403.976	1.975	-1.722	2.620	318-54-54	181-58-32	-20.132	-39.760700		
AK99	-130063.838	-40405.698	1.971	-1.522	2.490	322-19-29	183-24-35	-23.376	-46.074096		
AK100	-130061.867	-40407.220	0.674	-0.341	0.755	333-09-49	190-50-20	-25.239	-17.011086		
AK101	-130061.193	-40407.561	2.703	-1.370	3.030	333-07-20	179-57-31	-26.950	-72.845850		
AK102	-130058.490	-40408.931	0.491	-0.449	0.665	317-33-30	164-26-10	-28.769	-14.125579		
AK103	-130057.999	-40409.380	0.509	-0.546	0.746	312-59-29	175-25-59	-29.764	-15.149876		
AK104	-130057.490	-40409.926	-0.149	-0.066	0.163	203-53-28	70-53-59	-30.376	4.526024		
AK105	-130057.639	-40409.992	-0.348	-0.082	0.358	193-15-32	169-22-04	-30.524	10.622352		
2-5	-130057.987	-40410.074	-26.970	-6.233	27.681	193-00-47	179-45-15	-36.839	993.547830		
2-22	-130084.957	-40416.307	-5.169	17.268	18.025	106-39-52	93-39-05	-25.804	133.380876		
2-29	-130090.126	-40399.039	-8.407	-2.282	8.711	195-11-11	268-31-19	-10.818	90.946926		
2-26	-130098.533	-40401.321	-3.634	14.153	14.612	104-24-02	89-12-51	1.053	-3.826602		
2-27	-130102.167	-40387.168	0.162	-0.075	0.179	335-09-27	50-45-25	15.131	2.451222		
AK83	-130102.005	-40387.243	3.325	-1.335	3.583	338-07-28	182-58-01	13.721	45.622325		
AK84	-130098.680	-40388.578	1.224	-0.510	1.326	337-22-48	179-15-20	11.876	14.536224		
AK85	-130097.456	-40389.088	0.727	-0.108	0.735	351-33-01	194-10-13	11.258	8.184566		
AK86	-130096.729	-40389.196	3.716	-0.241	3.724	356-17-21	184-44-20	10.909	40.537844		
AK87	-130093.013	-40389.437	7.352	-0.585	7.375	355-27-02	179-09-41	10.083	74.130216		
AK88	-130085.661	-40390.022	1.879	-0.224	1.892	353-12-06	177-45-04	9.274	17.425846		

地 番: 1054

円弧付き面積計算書

街区番号	2	画地番号	2-4
------	---	------	-----

測 点	X	Y	D X	D Y	距 離	方向角	夾 角	倍横距	倍面積	半径 弧長	円弧面積
AK89	-130083.782	-40390.246	2.503	-0.537	2.560	347-53-28	174-41-22	8.513	21.308039		
AK90	-130081.279	-40390.783	2.290	-0.436	2.331	349-13-13	181-19-45	7.540	17.266600		
AK91	-130078.989	-40391.219	0.970	-0.462	1.074	334-31-55	165-18-42	6.642	6.442740		
AK92	-130078.019	-40391.681	1.859	-1.286	2.260	325-19-32	170-47-37	4.894	9.097946		
AK93	-130076.160	-40392.967	1.872	-1.804	2.600	316-03-35	170-44-03	1.804	3.377088		
合 計					122.017		4680-00-00		1203.833256		0.000000
								1 / 2 面 積	601.916628 601.916628		

円弧付き面積計算書

地番: 1055

街区番号	2	画地番号	2-5
------	---	------	-----

測点	X	Y	D X	D Y	距離	方向角	夾角	倍横距	倍面積	半径 弧長	円弧面積
2-18	-130099.351	-40419.946	-4.034	14.587	15.135	105-27-31	90-03-50	14.587	-58.843958		
2-19	-130103.385	-40405.359	-4.370	15.873	16.464	105-23-34	179-56-03	45.047	-196.855390		
W26	-130107.755	-40389.486	5.248	2.475	5.802	25-14-56	99-51-22	63.395	332.696960		
W25	-130102.507	-40387.011	0.270	-0.125	0.298	335-09-27	129-54-31	65.745	17.751150		
AK82	-130102.237	-40387.136	0.070	-0.032	0.077	335-25-58	180-16-31	65.588	4.591160		
2-27	-130102.167	-40387.168	3.634	-14.153	14.612	284-24-02	128-58-04	51.403	186.798502		
2-26	-130098.533	-40401.321	8.407	2.282	8.711	15-11-11	270-47-09	39.532	332.345524		
2-29	-130090.126	-40399.039	5.169	-17.268	18.025	286-39-52	91-28-41	24.546	126.878274		
2-22	-130084.957	-40416.307	-0.553	-0.087	0.560	188-56-27	82-16-35	7.191	-3.976623		
2-23	-130085.510	-40416.394	-2.085	-0.315	2.109	188-35-28	179-39-01	6.789	-14.155065		
2-24	-130087.595	-40416.709	-11.756	-3.237	12.194	195-23-41	186-48-13	3.237	-38.054172		
合計					93.987		1620-00-00		689.176362		0.000000
								1 / 2 面積	344.588181 344.588181		

地 番: 1056

円弧付き面積計算書

街区番号	2	画地番号	2-6
------	---	------	-----

測 点	X	Y	D X	D Y	距 離	方向角	夾 角	倍横距	倍面積	半径 弧長	円弧面積
2-16	-130093.002	-40442.999	-5.472	19.829	20.570	105-25-38	88-31-39	19.829	-108.504288		
2-17	-130098.474	-40423.170	-0.877	3.224	3.341	105-13-03	179-47-25	42.882	-37.607514		
2-18	-130099.351	-40419.946	11.756	3.237	12.194	15-23-41	90-10-38	49.343	580.076308		
2-24	-130087.595	-40416.709	2.085	0.315	2.109	8-35-28	173-11-47	52.895	110.286075		
2-23	-130085.510	-40416.394	5.481	-18.096	18.908	286-51-03	98-15-35	35.114	192.459834		
2-21	-130080.029	-40434.490	1.279	-4.179	4.370	287-01-01	180-09-58	12.839	16.421081		
2-30	-130078.750	-40438.669	-14.252	-4.330	14.895	196-53-59	89-52-58	4.330	-61.711160		
合 計					76.387		900-00-00		691.420336		0.000000
								1 / 2	345.710168		
								面 積	345.710168		

円弧付き面積計算書

地番: 1061

街区番号	3	画地番号	3街区
------	---	------	-----

測点	X	Y	D X	D Y	距離	方向角	夾角	倍横距	倍面積	半径 弧長	円弧面積
3-1	-130122.553	-40496.446	3.807	2.903	4.788	37-19-37	180-00-05	2.903	11.051721		
3-2	-130118.746	-40493.543	15.462	1.896	15.578	6-59-27	149-39-50	7.702	119.088324		
3-3	-130103.284	-40491.647	14.871	-1.777	14.977	353-11-09	166-11-42	7.821	116.306091		
3-4	-130088.413	-40493.424	2.329	-2.610	3.498	311-44-37	138-33-28	3.434	7.997786		
3-5	-130086.084	-40496.034	0.042	-5.570	5.570	270-25-55	138-41-18	-4.746	-0.199332		
3-6	-130086.042	-40501.604	-5.522	-9.299	10.815	239-17-49	148-51-54	-19.615	108.314030		
3-7	-130091.564	-40510.903	-0.872	-0.164	0.887	190-39-05	131-21-16	-29.078	25.356016		
AK13	-130092.436	-40511.067	-11.539	7.786	13.920	145-59-25	135-20-20	-21.456	247.580784		
AK14	-130103.975	-40503.281	-4.559	-0.170	4.562	182-08-08	216-08-43	-13.840	63.096560		
AK15	-130108.534	-40503.451	-5.016	-2.327	5.529	204-53-14	202-45-06	-16.337	81.946392		
AK16	-130113.550	-40505.778	-4.354	-2.021	4.800	204-53-58	180-00-44	-20.685	90.062490		
AK17	-130117.904	-40507.799	-3.753	-2.461	4.488	213-15-16	188-21-18	-25.167	94.451751		
AK18	-130121.657	-40510.260	-5.977	-3.917	7.146	213-14-19	179-59-03	-31.545	188.544465		
AK19	-130127.634	-40514.177	-6.616	8.812	11.019	126-53-56	93-39-37	-26.650	176.316400		
AK20	-130134.250	-40505.365	11.697	8.919	14.709	37-19-32	90-25-36	-8.919	-104.325543		
合計					122.286		2340-00-00		1225.587935		0.000000
								1 / 2 面積	612.7939675 612.7939675		

地 番: 1060

円弧付き面積計算書

街区番号	4	画地番号	4-1
------	---	------	-----

測 点	X	Y	D X	D Y	距 離	方向角	夾 角	倍横距	倍面積	半径 弧長	円弧面積
4-1	-130086.594	-40485.637	-2.817	-2.839	3.999	225-13-22	128-12-10	-2.839	7.997463		
4-2	-130089.411	-40488.476	-13.878	1.662	13.977	173-10-15	127-56-53	-4.016	55.734048		
4-3	-130103.289	-40486.814	-14.110	-1.722	14.215	186-57-29	193-47-14	-4.076	57.512360		
4-4	-130117.399	-40488.536	-2.918	1.880	3.471	147-12-26	140-14-57	-3.918	11.432724		
4-5	-130120.317	-40486.656	-2.363	7.487	7.851	107-30-59	140-18-33	5.449	-12.875987		
4-11	-130122.680	-40479.169	31.779	10.510	33.472	18-18-01	90-47-02	23.446	745.090434		
4-12	-130090.901	-40468.659	3.993	-14.428	14.970	285-28-11	87-10-10	19.528	77.975304		
4-10	-130086.908	-40483.087	0.314	-2.550	2.569	277-01-12	171-33-01	2.550	0.800700		
合 計					94.524		1080-00-00		943.667046		0.000000
								1 / 2 面 積	471.833523 471.833523		

地 番: 1059

円弧付き面積計算書

街区番号	4	画地番号	4-2
------	---	------	-----

測 点	X	Y	D X	D Y	距 離	方向角	夾 角	倍横距	倍面積	半径 弧長	円弧面積
4-11	-130122.680	-40479.169	-2.805	8.890	9.322	107-30-42	89-12-41	8.890	-24.936450		
4-6	-130125.485	-40470.279	1.739	3.016	3.481	60-01-57	132-31-15	20.796	36.164244		
4-7	-130123.746	-40467.263	27.327	9.050	28.787	18-19-25	138-17-28	32.862	898.019874		
4-8	-130096.419	-40458.213	3.084	-1.652	3.499	331-49-24	133-29-59	40.260	124.161840		
4-9	-130093.335	-40459.865	2.434	-8.794	9.125	285-28-16	133-38-52	29.814	72.567276		
4-12	-130090.901	-40468.659	-31.779	-10.510	33.472	198-18-01	92-49-45	10.510	-333.997290		
合 計					87.686		720-00-00		771.979494		0.000000
								1 / 2 面 積	385.989747 385.989747		

地 番: 1058

円弧付き面積計算書

街区番号	5	画地番号	5-1
------	---	------	-----

測 点	X	Y	D X	D Y	距 離	方向角	夾 角	倍横距	倍面積	半径 弧長	円弧面積
5-1	-130095.932	-40450.449	-1.645	-3.085	3.496	241-55-56	136-32-01	-3.085	5.074825		
5-2	-130097.577	-40453.534	-25.515	-8.452	26.878	198-19-40	136-23-44	-14.622	373.080330		
5-3	-130123.092	-40461.986	-2.124	-0.677	2.229	197-40-45	179-21-05	-23.751	50.447124		
5-4	-130125.216	-40462.663	-2.952	1.882	3.501	147-28-52	129-48-07	-22.546	66.555792		
5-5	-130128.168	-40460.781	-2.470	10.272	10.565	103-31-14	136-02-22	-10.392	25.668240		
5-13	-130130.638	-40450.509	-4.326	17.956	18.470	103-32-44	180-01-30	17.836	-77.158536		
5-14	-130134.964	-40432.553	-0.473	1.971	2.027	103-29-41	179-56-57	37.763	-17.861899		
5-24	-130135.437	-40430.582	31.777	8.192	32.816	14-27-21	90-57-40	47.926	1522.944502		
5-23	-130103.660	-40422.390	7.728	-28.059	29.104	285-23-55	90-56-34	28.059	216.839952		
合 計					129.086		1260-00-00		2165.590330		0.000000
								1 / 2	1082.795165		
								面 積	1082.795165		

円弧付き面積計算書

地 番: 1057

街区番号	5	画地番号	5-2
------	---	------	-----

測 点	X	Y	D X	D Y	距 離	方向角	夾 角	倍横距	倍面積	半径 弧長	円弧面積
5-24	-130135.437	-40430.582	-3.613	15.082	15.509	103-28-18	89-00-57	15.082	-54.491266		
5-15	-130139.050	-40415.500	-1.602	6.749	6.937	103-21-11	179-52-53	36.913	-59.134626		
5-6	-130140.652	-40408.751	1.890	2.935	3.491	57-13-13	133-52-02	46.597	88.068330		
5-7	-130138.762	-40405.816	3.553	0.629	3.608	10-02-21	132-49-08	50.161	178.222033		
5-8	-130135.209	-40405.187	1.196	0.258	1.224	12-10-24	182-08-03	51.048	61.053408		
5-16	-130134.013	-40404.929	1.191	0.286	1.225	13-30-11	181-19-47	51.592	61.446072		
5-17	-130132.822	-40404.643	1.175	0.330	1.220	15-41-15	182-11-04	52.208	61.344400		
5-18	-130131.647	-40404.313	1.163	0.371	1.221	17-41-34	182-00-19	52.909	61.533167		
5-19	-130130.484	-40403.942	1.140	0.409	1.211	19-44-12	182-02-38	53.689	61.205460		
5-20	-130129.344	-40403.533	1.136	0.463	1.227	22-10-28	182-26-16	54.561	61.981296		
5-21	-130128.208	-40403.070	1.127	0.475	1.223	22-51-15	180-40-47	55.499	62.547373		
5-9	-130127.081	-40402.595	6.701	3.269	7.456	26-00-18	183-09-03	59.243	396.987343		
5-10	-130120.380	-40399.326	6.308	3.000	6.985	25-26-06	179-25-48	65.512	413.249696		
5-11	-130114.072	-40396.326	3.673	-1.669	4.034	335-33-47	130-07-41	66.843	245.514339		
5-12	-130110.399	-40397.995	2.777	-10.064	10.440	285-25-34	129-51-47	55.110	153.040470		
5-22	-130107.622	-40408.059	3.962	-14.331	14.869	285-27-15	180-01-41	30.715	121.692830		
5-23	-130103.660	-40422.390	-31.777	-8.192	32.816	194-27-21	89-00-06	8.192	-260.317184		
合 計					114.696		2700-00-00		1653.943141 826.9715705 826.9715705		0.000000
								1 / 2 面 積			

地 番: 1062

円弧付き面積計算書

街区番号	6	画地番号	6街区
------	---	------	-----

測 点	X	Y	D X	D Y	距 離	方向角	夾 角	倍横距	倍面積	半径 弧長	円弧面積
6-1	-130133.330	-40469.200	3.024	-1.775	3.506	329-35-18	138-03-35	-1.775	-5.367600		
6-2	-130130.306	-40470.975	1.037	-3.293	3.452	287-28-47	137-53-29	-6.843	-7.096191		
6-4	-130129.269	-40474.268	2.411	-7.551	7.927	287-42-29	180-13-42	-17.687	-42.643357		
6-3	-130126.858	-40481.819	-4.662	-1.495	4.896	197-46-48	90-04-19	-26.733	124.629246		
AK29	-130131.520	-40483.314	-2.633	-2.713	3.781	225-51-26	208-04-38	-30.941	81.467653		
AK30	-130134.153	-40486.027	-2.226	-1.439	2.651	212-52-50	167-01-24	-35.093	78.117018		
AK31	-130136.379	-40487.466	-1.797	-0.708	1.931	201-30-14	168-37-24	-37.240	66.920280		
AK32	-130138.176	-40488.174	-1.010	-0.403	1.087	201-45-09	180-14-55	-38.351	38.734510		
AK33	-130139.186	-40488.577	-5.023	17.158	17.878	106-19-03	84-33-54	-21.596	108.476708		
AK34	-130144.209	-40471.419	10.879	2.219	11.103	11-31-43	85-12-40	-2.219	-24.140501		
合 計					58.212		1440-00-00		419.097766		0.000000
								1 / 2 面 積	209.548883 209.548883		

地 番: 1063

円弧付き面積計算書

街区番号	7	画地番号	7-1
------	---	------	-----

測 点	X	Y	D X	D Y	距 離	方向角	夾 角	倍横距	倍面積	半径 弧長	円弧面積
7-1	-130132.896	-40461.635	-1.875	-2.956	3.501	237-36-46	134-04-39	-2.956	5.542500		
7-2	-130134.771	-40464.591	-16.560	-3.368	16.899	191-29-46	133-53-00	-9.280	153.676800		
7-3	-130151.331	-40467.959	-0.774	-0.187	0.796	193-34-57	182-05-11	-12.835	9.934290		
7-4	-130152.105	-40468.146	-2.994	1.811	3.499	148-49-52	135-14-55	-11.211	33.565734		
7-5	-130155.099	-40466.335	-5.753	23.919	24.601	103-31-26	134-41-34	14.519	-83.527807		
7-13	-130160.852	-40442.416	9.635	2.301	9.906	13-25-54	89-54-28	40.739	392.520265		
7-16	-130151.217	-40440.115	0.958	0.232	0.986	13-36-48	180-10-54	43.272	41.454576		
7-17	-130150.259	-40439.883	4.387	1.061	4.513	13-35-45	179-58-57	44.565	195.506655		
7-15	-130145.872	-40438.822	7.075	1.700	7.276	13-30-40	179-54-55	47.326	334.831450		
7-14	-130138.797	-40437.122	5.901	-24.513	25.213	283-32-07	90-01-27	24.513	144.651213		
合 計					97.190		1440-00-00		1228.155676		0.000000
								1 / 2 面 積	614.077838 614.077838		

地 番: 1064

円弧付き面積計算書

街区番号	7	画地番号	7-2-1
------	---	------	-------

測 点	X	Y	D X	D Y	距 離	方向角	夾 角	倍横距	倍面積	半径 弧長	円弧面積
7-22	-130152.432	-40430.825	11.465	2.750	11.790	13-29-17	89-59-52	2.750	31.528750		
7-21	-130140.967	-40428.075	2.170	-9.047	9.304	283-29-17	90-00-00	-3.547	-7.696990		
7-14	-130138.797	-40437.122	-7.075	-1.700	7.276	193-30-40	90-01-23	-14.294	101.130050		
7-15	-130145.872	-40438.822	-4.387	-1.061	4.513	193-35-45	180-05-05	-17.055	74.820285		
7-17	-130150.259	-40439.883	-2.173	9.058	9.315	103-29-25	89-53-40	-9.058	19.683034		
合 計					42.198		540-00-00		219.465129		0.000000
								1 / 2 面 積	109.7325645 109.7325645		

地 番: 1066

円弧付き面積計算書

街区番号	7	画地番号	7-2-2
------	---	------	-------

測 点	X	Y	D X	D Y	距 離	方向角	夾 角	倍横距	倍面積	半径 弧長	円弧面積
7-21	-130140.967	-40428.075	-11.465	-2.750	11.790	193-29-17	89-59-44	-2.750	31.528750		
7-22	-130152.432	-40430.825	-1.980	8.252	8.486	103-29-33	90-00-16	2.752	-5.448960		
7-20	-130154.412	-40422.573	11.465	2.750	11.790	13-29-17	89-59-44	13.754	157.689610		
7-19	-130142.947	-40419.823	1.980	-8.252	8.486	283-29-33	90-00-16	8.252	16.338960		
合 計					40.552		360-00-00		200.108360		0.000000
								1 / 2	100.054180		
								面 積	100.054180		

地 番: 1068

円弧付き面積計算書

街区番号	7	画地番号	7-2-3
------	---	------	-------

測 点	X	Y	D X	D Y	距 離	方向角	夾 角	倍横距	倍面積	半径 弧長	円弧面積
7-19	-130142.947	-40419.823	-11.465	-2.750	11.790	193-29-17	89-59-36	-2.750	31.528750		
7-20	-130154.412	-40422.573	-1.313	5.471	5.626	103-29-43	90-00-26	-0.029	0.038077		
7-18	-130155.725	-40417.102	1.516	1.965	2.482	52-20-59	128-51-16	7.407	11.229012		
7-9	-130154.209	-40415.137	3.371	2.932	4.468	41-00-57	168-39-58	12.304	41.476784		
7-10	-130150.838	-40412.205	2.372	1.549	2.833	33-08-45	172-07-48	16.785	39.814020		
7-11	-130148.466	-40410.656	3.681	-1.508	3.978	337-43-21	124-34-36	16.826	61.936506		
7-12	-130144.785	-40412.164	1.838	-7.659	7.876	283-29-41	125-46-20	7.659	14.077242		
合 計					39.053		900-00-00		200.100391		0.000000
								1 / 2 面 積	100.0501955 100.0501955		

地 番: 1065

円弧付き面積計算書

街区番号	7	画地番号	7-2-5
------	---	------	-------

測 点	X	Y	D X	D Y	距 離	方向角	夾 角	倍横距	倍面積	半径 弧長	円弧面積
7-23	-130163.021	-40433.366	10.589	2.541	10.890	13-29-38	90-00-58	2.541	26.906649		
7-22	-130152.432	-40430.825	2.173	-9.058	9.315	283-29-25	89-59-47	-3.976	-8.639848		
7-17	-130150.259	-40439.883	-0.958	-0.232	0.986	193-36-48	90-07-23	-13.266	12.708828		
7-16	-130151.217	-40440.115	-9.635	-2.301	9.906	193-25-54	179-49-06	-15.799	152.223365		
7-13	-130160.852	-40442.416	-2.169	9.050	9.306	103-28-40	90-02-46	-9.050	19.629450		
合 計					40.403		540-00-00		202.828444		0.000000
								1 / 2	101.414222		
								面 積	101.414222		

地 番: 1067

円弧付き面積計算書

街区番号	7	画地番号	7-2-4
------	---	------	-------

測 点	X	Y	D X	D Y	距 離	方向角	夾 角	倍横距	倍面積	半径 弧長	円弧面積
7-23	-130163.021	-40433.366	-1.061	4.425	4.550	103-29-01	89-59-23	4.425	-4.694925		
7-6	-130164.082	-40428.941	0.735	2.915	3.006	75-50-53	152-21-52	11.765	8.647275		
7-7	-130163.347	-40426.026	5.388	6.027	8.084	48-12-14	152-21-21	20.707	111.569316		
7-8	-130157.959	-40419.999	2.234	2.897	3.658	52-21-46	184-09-32	29.631	66.195654		
7-18	-130155.725	-40417.102	1.313	-5.471	5.626	283-29-43	51-07-57	27.057	35.525841		
7-20	-130154.412	-40422.573	1.980	-8.252	8.486	283-29-33	179-59-50	13.334	26.401320		
7-22	-130152.432	-40430.825	-10.589	-2.541	10.890	193-29-38	90-00-05	2.541	-26.906649		
合 計					44.300		900-00-00		216.737832		0.000000
								1 / 2 面 積	108.368916 108.368916		

地 番: 1072

円弧付き面積計算書

街区番号	8	画地番号	8-1
------	---	------	-----

測 点	X	Y	D X	D Y	距 離	方向角	夾 角	倍横距	倍面積	半径 弧長	円弧面積
8-1	-130159.753	-40467.496	-1.817	-2.989	3.498	238-42-17	135-09-26	-2.989	5.431013		
8-2	-130161.570	-40470.485	-18.203	-4.497	18.750	193-52-37	135-10-20	-10.475	190.676425		
8-3	-130179.773	-40474.982	-3.383	2.144	4.005	147-38-07	133-45-30	-12.828	43.397124		
8-4	-130183.156	-40472.838	-3.258	16.278	16.601	101-19-05	133-40-58	5.594	-18.225252		
8-5	-130186.414	-40456.560	4.487	1.077	4.614	13-29-50	92-10-45	22.949	102.972163		
AK119	-130181.927	-40455.483	18.224	4.380	18.743	13-30-51	180-01-01	28.406	517.670944		
8-9	-130163.703	-40451.103	3.950	-16.393	16.862	283-32-51	90-02-00	16.393	64.752350		
合 計					83.073		900-00-00		906.674767		0.000000
								1 / 2 面 積	453.3373835 453.3373835		

地 番: 1071

円弧付き面積計算書

街区番号	8	画地番号	8-2-1
------	---	------	-------

測 点	X	Y	D X	D Y	距 離	方向角	夾 角	倍横距	倍面積	半径 弧長	円弧面積
8-10	-130181.684	-40453.887	17.631	4.238	18.133	13-30-57	112-10-23	4.238	74.720178		
8-11	-130164.053	-40449.649	0.350	-1.454	1.496	283-32-04	90-01-07	7.022	2.457700		
8-9	-130163.703	-40451.103	-18.224	-4.380	18.743	193-30-51	89-58-47	1.188	-21.650112		
AK119	-130181.927	-40455.483	0.243	1.596	1.614	81-20-34	67-49-43	-1.596	-0.387828		
合 計					39.986		360-00-00		55.139938		0.000000
								1 / 2 面 積	27.569969 27.569969		

円弧付き面積計算書

地番: 1070

街区番号	8	画地番号	8-2-2
------	---	------	-------

測点	X	Y	D X	D Y	距離	方向角	夾角	倍横距	倍面積	半径 弧長	円弧面積
8-11	-130164.053	-40449.649	-17.631	-4.238	18.133	193-30-57	89-59-06	-4.238	74.720178		
8-10	-130181.684	-40453.887	2.130	13.964	14.126	81-19-38	67-48-41	5.488	11.689440		
AK50	-130179.554	-40439.923	0.390	1.490	1.540	75-19-56	174-00-18	20.942	8.167380		
AK51	-130179.164	-40438.433	0.608	1.382	1.510	66-15-12	170-55-16	23.814	14.478912		
AK52	-130178.556	-40437.051	0.799	1.305	1.530	58-31-21	172-16-09	26.501	21.174299		
AK53	-130177.757	-40435.746	1.683	2.374	2.910	54-39-58	176-08-37	30.180	50.792940		
AK54	-130176.074	-40433.372	1.600	2.049	2.600	52-00-53	177-20-55	34.603	55.364800		
AK55	-130174.474	-40431.323	1.692	2.000	2.620	49-46-08	177-45-15	38.652	65.399184		
AK56	-130172.782	-40429.323	1.393	1.517	2.060	47-26-24	177-40-16	42.169	58.741417		
AK57	-130171.389	-40427.806	1.631	1.828	2.450	48-15-35	180-49-11	45.514	74.233334		
8-6	-130169.758	-40425.978	2.530	-10.460	10.762	283-35-50	55-20-15	36.882	93.311460		
8-7	-130167.228	-40436.438	2.982	-12.409	12.762	283-30-45	179-54-55	14.013	41.786766		
8-8	-130164.246	-40448.847	0.193	-0.802	0.825	283-31-51	180-01-06	0.802	0.154786		
合計					73.828		1980-00-00		570.014896		0.000000
								1 / 2 面積	285.007448 285.007448		

円弧付き面積計算書

地番: 1069

街区番号	16	画地番号	16街区
------	----	------	------

測点	X	Y	D X	D Y	距離	方向角	夾角	倍横距	倍面積	半径 弧長	円弧面積
16-1	-130141.689	-40401.569	-4.403	-1.959	4.819	203-59-08	188-20-36	-1.959	8.625477		
16-2	-130146.092	-40403.528	-7.318	-4.549	8.617	211-51-57	187-52-49	-8.467	61.961506		
16-3	-130153.410	-40408.077	-4.198	-3.637	5.554	220-54-16	189-02-19	-16.653	69.909294		
16-4	-130157.608	-40411.714	-0.219	-0.253	0.335	229-07-12	188-12-56	-20.543	4.498917		
AK61	-130157.827	-40411.967	1.131	1.484	1.866	52-41-16	3-34-04	-19.312	-21.841872		
AK62	-130156.696	-40410.483	1.818	1.897	2.627	46-13-06	173-31-50	-15.931	-28.962558		
AK63	-130154.878	-40408.586	1.650	1.479	2.216	41-52-19	175-39-13	-12.555	-20.715750		
AK64	-130153.228	-40407.107	1.610	1.152	1.980	35-35-05	173-42-46	-9.924	-15.977640		
AK65	-130151.618	-40405.955	1.838	1.044	2.114	29-35-49	174-00-44	-7.728	-14.204064		
AK66	-130149.780	-40404.911	2.985	1.593	3.383	28-05-15	178-29-26	-5.091	-15.196635		
AK67	-130146.795	-40403.318	1.800	0.845	1.988	25-08-51	177-03-36	-2.653	-4.775400		
AK68	-130144.995	-40402.473	1.882	0.602	1.976	17-44-17	172-35-26	-1.206	-2.269692		
AK69	-130143.113	-40401.871	2.224	0.526	2.285	13-18-24	175-34-07	-0.078	-0.173472		
AK70	-130140.889	-40401.345	-0.800	-0.224	0.831	195-38-32	2-20-08	0.224	-0.179200		
合計					40.591		2160-00-00		20.698911		0.000000
								1 / 2 面積	10.3494555 10.3494555		

円弧付き面積計算書

地番: 1073

街区番号		画地番号	路線7
------	--	------	-----

測点	X	Y	D X	D Y	距離	方向角	夾角	倍横距	倍面積	半径 弧長	円弧面積
1-4	-130044.036	-40443.233	-3.259	1.277	3.500	158-36-10	39-37-27	1.277	-4.161743		
1-3	-130047.295	-40441.956	-18.994	-6.286	20.007	198-18-42	219-42-32	-3.732	70.885608		
1-8	-130066.289	-40448.242	-0.683	-0.227	0.720	198-23-05	180-04-23	-10.245	6.997335		
1-6	-130066.972	-40448.469	-14.187	-4.682	14.940	198-15-50	179-52-45	-15.154	214.989798		
1-5	-130081.159	-40453.151	-6.001	-1.992	6.323	198-21-48	180-05-58	-21.828	130.989828		
1-2	-130087.160	-40455.143	-9.259	-3.070	9.755	198-20-38	179-58-50	-26.890	248.974510		
4-8	-130096.419	-40458.213	-27.327	-9.050	28.787	198-19-25	179-58-47	-39.010	1066.026270		
4-7	-130123.746	-40467.263	-9.584	-1.937	9.778	191-25-34	173-06-09	-49.997	479.171248		
6-1	-130133.330	-40469.200	-10.879	-2.219	11.103	191-31-43	180-06-09	-54.153	589.130487		
AK34	-130144.209	-40471.419	-6.083	-1.236	6.207	191-29-08	179-57-25	-57.608	350.429464		
AK35	-130150.292	-40472.655	-28.632	-7.072	29.492	193-52-27	182-23-19	-65.916	1887.306912		
AK36	-130178.924	-40479.727	-1.725	-0.444	1.781	194-26-03	180-33-36	-73.432	126.670200		
AK37	-130180.649	-40480.171	-2.194	-2.445	3.285	228-05-49	213-39-46	-76.321	167.448274		
AK38	-130182.843	-40482.616	-0.701	3.765	3.830	100-32-49	52-27-00	-75.001	52.575701		
AK39	-130183.544	-40478.851	-0.222	1.190	1.211	100-34-02	180-01-13	-70.046	15.550212		
AK40	-130183.766	-40477.661	-1.875	10.064	10.237	100-33-13	179-59-11	-58.792	110.235000		
AK41	-130185.641	-40467.597	-0.365	1.958	1.992	100-33-34	180-00-21	-46.770	17.071050		
AK42	-130186.006	-40465.639	0.441	0.541	0.698	50-48-52	130-15-18	-44.271	-19.523511		
AK43	-130185.565	-40465.098	-1.853	8.297	8.501	102-35-22	231-46-30	-35.433	65.657349		
AK118	-130187.418	-40456.801	1.004	0.241	1.033	13-29-52	90-54-30	-26.895	-27.002580		
8-5	-130186.414	-40456.560	3.258	-16.278	16.601	281-19-05	87-49-13	-42.932	-139.872456		
8-4	-130183.156	-40472.838	3.383	-2.144	4.005	327-38-07	226-19-02	-61.354	-207.560582		
8-3	-130179.773	-40474.982	18.203	4.497	18.750	13-52-37	226-14-30	-59.001	-1073.995203		

円弧付き面積計算書

地番: 1073

街区番号		画地番号	路線7
------	--	------	-----

測点	X	Y	D X	D Y	距離	方向角	夾角	倍横距	倍面積	半径 弧長	円弧面積
8-2	-130161.570	-40470.485	9.465	2.339	9.750	13-52-51	180-00-14	-52.165	-493.741725		
7-4	-130152.105	-40468.146	0.774	0.187	0.796	13-34-57	179-42-06	-49.639	-38.420586		
7-3	-130151.331	-40467.959	16.560	3.368	16.899	11-29-46	177-54-49	-46.084	-763.151040		
7-2	-130134.771	-40464.591	9.555	1.928	9.748	11-24-29	179-54-43	-40.788	-389.729340		
5-4	-130125.216	-40462.663	2.124	0.677	2.229	17-40-45	186-16-16	-38.183	-81.100692		
5-3	-130123.092	-40461.986	25.515	8.452	26.878	18-19-40	180-38-55	-29.054	-741.312810		
5-2	-130097.577	-40453.534	9.270	3.061	9.762	18-16-25	179-56-45	-17.541	-162.605070		
2-3	-130088.307	-40450.473	4.184	1.404	4.413	18-33-00	180-16-35	-13.076	-54.709984		
2-15	-130084.123	-40449.069	33.284	11.006	35.056	18-17-51	179-44-51	-0.666	-22.167144		
2-2	-130050.839	-40438.063	1.421	3.196	3.498	66-01-45	227-43-54	13.536	19.234656		
2-1	-130049.418	-40434.867	-0.282	0.691	0.746	112-12-02	226-10-17	17.423	-4.913286		
2-14	-130049.700	-40434.176	-2.358	8.940	9.246	104-46-33	172-34-31	27.054	-63.793332		
2-20	-130052.058	-40425.236	-0.255	0.965	0.998	104-48-07	180-01-34	36.959	-9.424545		
2-13	-130052.313	-40424.271	-0.494	1.587	1.662	107-17-25	182-29-18	39.511	-19.518434		
2-12	-130052.807	-40422.684	-0.522	1.553	1.638	108-34-43	181-17-18	42.651	-22.263822		
2-11	-130053.329	-40421.131	-0.342	0.993	1.050	109-00-15	180-25-32	45.197	-15.457374		
2-10	-130053.671	-40420.138	-0.607	1.594	1.706	110-50-49	181-50-34	47.784	-29.004888		
2-9	-130054.278	-40418.544	-0.758	1.862	2.010	112-09-03	181-18-14	51.240	-38.839920		
2-8	-130055.036	-40416.682	-0.600	1.401	1.524	113-11-02	181-01-59	54.503	-32.701800		
2-7	-130055.636	-40415.281	-1.197	2.670	2.926	114-08-51	180-57-49	58.574	-70.113078		
2-6	-130056.833	-40412.611	-1.154	2.537	2.787	114-27-33	180-18-42	63.781	-73.603274		
2-5	-130057.987	-40410.074	0.348	0.082	0.358	13-15-32	78-47-59	66.400	23.107200		

円弧付き面積計算書

地番: 1073

街区番号		画地番号	路線7
------	--	------	-----

測点	X	Y	D X	D Y	距離	方向角	夾角	倍横距	倍面積	半径 弧長	円弧面積
AK105	-130057.639	-40409.992	1.136	-1.897	2.211	300-54-54	107-39-22	64.585	73.368560		
AK106	-130056.503	-40411.889	0.916	-1.790	2.011	297-06-01	176-11-07	60.898	55.782568		
AK107	-130055.587	-40413.679	1.689	-3.597	3.974	295-09-10	178-03-09	55.511	93.758079		
AK108	-130053.898	-40417.276	0.793	-1.873	2.034	292-56-49	177-47-39	50.041	39.682513		
AK109	-130053.105	-40419.149	0.639	-1.747	1.860	290-05-28	177-08-39	46.421	29.663019		
AK110	-130052.466	-40420.896	0.498	-1.506	1.586	288-17-52	178-12-24	43.168	21.497664		
AK111	-130051.968	-40422.402	0.509	-1.911	1.978	284-54-53	176-37-01	39.751	20.233259		
AK112	-130051.459	-40424.313	2.533	-9.325	9.663	285-11-49	180-16-56	28.515	72.228495		
AK113	-130048.926	-40433.638	0.189	-0.608	0.637	287-16-05	182-04-16	18.582	3.511998		
AK114	-130048.737	-40434.246	1.407	-3.093	3.398	294-27-39	187-11-34	14.881	20.937567		
AK115	-130047.330	-40437.339	2.337	-4.166	4.777	299-17-28	184-49-49	7.622	17.812614		
AK116	-130044.993	-40441.505	0.957	-1.728	1.975	298-58-43	179-41-15	1.728	1.653696		
合計					394.320		9900-00-00		1493.892915		0.000000
								1 / 2 面積	746.9464575 746.9464575		

円弧付き面積計算書

地番: 1078

街区番号		画地番号	路線8
------	--	------	-----

測点	X	Y	D X	D Y	距離	方向角	夾角	倍横距	倍面積	半径 弧長	円弧面積
AK79	-130114.433	-40391.186	6.336	2.977	7.001	25-10-00	179-43-28	2.977	18.862272		
W24	-130108.097	-40388.209	0.342	-1.277	1.322	284-59-34	79-49-34	4.677	1.599534		
W26	-130107.755	-40389.486	4.370	-15.873	16.464	285-23-34	180-24-00	-12.473	-54.507010		
2-19	-130103.385	-40405.359	4.034	-14.587	15.135	285-27-31	180-03-57	-42.933	-173.191722		
2-18	-130099.351	-40419.946	0.877	-3.224	3.341	285-13-03	179-45-32	-60.744	-53.272488		
2-17	-130098.474	-40423.170	5.472	-19.829	20.570	285-25-38	180-12-35	-83.797	-458.537184		
2-16	-130093.002	-40442.999	1.606	-5.819	6.037	285-25-45	180-00-07	-109.445	-175.768670		
2-4	-130091.396	-40448.818	3.089	-1.655	3.504	331-49-08	226-23-23	-116.919	-361.162791		
2-3	-130088.307	-40450.473	-9.270	-3.061	9.762	198-16-25	46-27-17	-121.635	1127.556450		
5-2	-130097.577	-40453.534	1.645	3.085	3.496	61-55-56	43-39-31	-121.611	-200.050095		
5-1	-130095.932	-40450.449	-7.728	28.059	29.104	105-23-55	223-27-59	-90.467	699.128976		
5-23	-130103.660	-40422.390	-3.962	14.331	14.869	105-27-15	180-03-20	-48.077	190.481074		
5-22	-130107.622	-40408.059	-2.777	10.064	10.440	105-25-34	179-58-19	-23.682	65.764914		
5-12	-130110.399	-40397.995	-3.673	1.669	4.034	155-33-47	230-08-13	-11.949	43.888677		
5-11	-130114.072	-40396.326	-6.308	-3.000	6.985	205-26-06	229-52-19	-13.280	83.770240		
5-10	-130120.380	-40399.326	-6.701	-3.269	7.456	206-00-18	180-34-12	-19.549	130.997849		
5-9	-130127.081	-40402.595	-1.127	-0.475	1.223	202-51-15	176-50-57	-23.293	26.251211		
5-21	-130128.208	-40403.070	-1.136	-0.463	1.227	202-10-28	179-19-13	-24.231	27.526416		
5-20	-130129.344	-40403.533	-1.140	-0.409	1.211	199-44-12	177-33-44	-25.103	28.617420		
5-19	-130130.484	-40403.942	-1.163	-0.371	1.221	197-41-34	177-57-22	-25.883	30.101929		
5-18	-130131.647	-40404.313	-1.175	-0.330	1.220	195-41-15	177-59-41	-26.584	31.236200		
5-17	-130132.822	-40404.643	-1.191	-0.286	1.225	193-30-11	177-48-56	-27.200	32.395200		
5-16	-130134.013	-40404.929	-1.196	-0.258	1.224	192-10-24	178-40-13	-27.744	33.181824		

円弧付き面積計算書

地番: 1078

街区番号		画地番号	路線8
------	--	------	-----

測点	X	Y	D X	D Y	距離	方向角	夾角	倍横距	倍面積	半径 弧長	円弧面積
5-8	-130135.209	-40405.187	-3.553	-0.629	3.608	190-02-21	177-51-57	-28.631	101.725943		
5-7	-130138.762	-40405.816	-9.704	-4.840	10.844	206-30-30	196-28-09	-34.100	330.906400		
7-11	-130148.466	-40410.656	-2.372	-1.549	2.833	213-08-45	186-38-15	-40.489	96.039908		
7-10	-130150.838	-40412.205	-3.371	-2.932	4.468	221-00-57	187-52-12	-44.970	151.593870		
7-9	-130154.209	-40415.137	-1.516	-1.965	2.482	232-20-59	191-20-02	-49.867	75.598372		
7-18	-130155.725	-40417.102	-2.234	-2.897	3.658	232-21-46	180-00-47	-54.729	122.264586		
7-8	-130157.959	-40419.999	-5.388	-6.027	8.084	228-12-14	175-50-28	-63.653	342.962364		
7-7	-130163.347	-40426.026	-0.735	-2.915	3.006	255-50-53	207-38-39	-72.595	53.357325		
7-6	-130164.082	-40428.941	1.061	-4.425	4.550	283-29-01	207-38-08	-79.935	-84.811035		
7-23	-130163.021	-40433.366	2.169	-9.050	9.306	283-28-40	179-59-39	-93.410	-202.606290		
7-13	-130160.852	-40442.416	5.753	-23.919	24.601	283-31-26	180-02-46	-126.379	-727.058387		
7-5	-130155.099	-40466.335	2.994	-1.811	3.499	328-49-52	225-18-26	-152.109	-455.414346		
7-4	-130152.105	-40468.146	-9.465	-2.339	9.750	193-52-51	45-02-59	-156.259	1478.991435		
8-2	-130161.570	-40470.485	1.817	2.989	3.498	58-42-17	44-49-26	-155.609	-282.741553		
8-1	-130159.753	-40467.496	-3.950	16.393	16.862	103-32-51	224-50-34	-136.227	538.096650		
8-9	-130163.703	-40451.103	-0.350	1.454	1.496	103-32-04	179-59-13	-118.380	41.433000		
8-11	-130164.053	-40449.649	-0.193	0.802	0.825	103-31-51	179-59-47	-116.124	22.411932		
8-8	-130164.246	-40448.847	-2.982	12.409	12.762	103-30-45	179-58-54	-102.913	306.886566		
8-7	-130167.228	-40436.438	-2.530	10.460	10.762	103-35-50	180-05-05	-80.044	202.511320		
8-6	-130169.758	-40425.978	1.107	1.240	1.662	48-14-36	124-38-46	-68.344	-75.656808		
AK58	-130168.651	-40424.738	2.885	3.229	4.330	48-13-13	179-58-37	-63.875	-184.279375		
AK59	-130165.766	-40421.509	4.088	4.568	6.130	48-10-26	179-57-13	-56.078	-229.246864		

円弧付き面積計算書

地番: 1078

街区番号		画地番号	路線8
------	--	------	-----

測点	X	Y	D X	D Y	距離	方向角	夾角	倍横距	倍面積	半径 弧長	円弧面積
AK60	-130161.678	-40416.941	3.851	4.974	6.291	52-15-07	184-04-41	-46.536	-179.210136		
AK61	-130157.827	-40411.967	0.219	0.253	0.335	49-07-12	176-52-05	-41.309	-9.046671		
16-4	-130157.608	-40411.714	4.198	3.637	5.554	40-54-16	171-47-04	-37.419	-157.084962		
16-3	-130153.410	-40408.077	7.318	4.549	8.617	31-51-57	170-57-41	-29.233	-213.927094		
16-2	-130146.092	-40403.528	4.403	1.959	4.819	23-59-08	172-07-11	-22.725	-100.058175		
16-1	-130141.689	-40401.569	0.800	0.224	0.831	15-38-32	171-39-24	-20.542	-16.433600		
AK70	-130140.889	-40401.345	1.499	0.313	1.531	11-47-39	176-09-07	-20.005	-29.987495		
AK71	-130139.390	-40401.032	3.431	0.591	3.482	9-46-24	177-58-45	-19.101	-65.535531		
AK72	-130135.959	-40400.441	1.686	0.381	1.729	12-44-01	182-57-37	-18.129	-30.565494		
AK73	-130134.273	-40400.060	1.660	0.464	1.724	15-37-00	182-52-59	-17.284	-28.691440		
AK74	-130132.613	-40399.596	1.605	0.563	1.701	19-19-47	183-42-47	-16.257	-26.092485		
AK75	-130131.008	-40399.033	2.533	1.087	2.756	23-13-33	183-53-46	-14.607	-36.999531		
AK76	-130128.475	-40397.946	0.690	0.296	0.751	23-13-07	179-59-34	-13.224	-9.124560		
AK77	-130127.785	-40397.650	5.253	2.611	5.866	26-25-47	183-12-40	-10.317	-54.195201		
AK78	-130122.532	-40395.039	8.099	3.853	8.969	25-26-32	179-00-45	-3.853	-31.205447		
合計					372.043		10440-00-00		1729.677417		0.000000
								1 / 2 面積	864.8387085 864.8387085		

円弧付き面積計算書

地番: 1079

街区番号		画地番号	路線9
------	--	------	-----

測点	X	Y	D X	D Y	距離	方向角	夾角	倍横距	倍面積	半径 弧長	円弧面積
5-4	-130125.216	-40462.663	-2.952	1.882	3.501	147-28-52	316-04-23	1.882	-5.555664		
5-5	-130128.168	-40460.781	-2.470	10.272	10.565	103-31-14	136-02-22	14.036	-34.668920		
5-13	-130130.638	-40450.509	-4.326	17.956	18.470	103-32-44	180-01-30	42.264	-182.834064		
5-14	-130134.964	-40432.553	-0.473	1.971	2.027	103-29-41	179-56-57	62.191	-29.416343		
5-24	-130135.437	-40430.582	-3.613	15.082	15.509	103-28-18	179-58-37	79.244	-286.308572		
5-15	-130139.050	-40415.500	-1.602	6.749	6.937	103-21-11	179-52-53	101.075	-161.922150		
5-6	-130140.652	-40408.751	1.890	2.935	3.491	57-13-13	133-52-02	110.759	209.334510		
5-7	-130138.762	-40405.816	-9.704	-4.840	10.844	206-30-30	329-17-17	108.854	-1056.319216		
7-11	-130148.466	-40410.656	3.681	-1.508	3.978	337-43-21	311-12-51	102.506	377.324586		
7-12	-130144.785	-40412.164	1.838	-7.659	7.876	283-29-41	125-46-20	93.339	171.557082		
7-19	-130142.947	-40419.823	1.980	-8.252	8.486	283-29-33	179-59-52	77.428	153.307440		
7-21	-130140.967	-40428.075	2.170	-9.047	9.304	283-29-17	179-59-44	60.129	130.479930		
7-14	-130138.797	-40437.122	5.901	-24.513	25.213	283-32-07	180-02-50	26.569	156.783669		
7-1	-130132.896	-40461.635	-1.875	-2.956	3.501	237-36-46	134-04-39	-0.900	1.687500		
7-2	-130134.771	-40464.591	9.555	1.928	9.748	11-24-29	313-47-43	-1.928	-18.422040		
合計					139.450		3060-00-00		-574.972252		0.000000
								1 / 2 面積	287.486126 287.486126		

円弧付き面積計算書

地番: 1076

街区番号		画地番号	路線10
------	--	------	------

測点	X	Y	D X	D Y	距離	方向角	夾角	倍横距	倍面積	半径 弧長	円弧面積
AK20	-130134.250	-40505.365	11.697	8.919	14.709	37-19-32	270-25-56	8.919	104.325543		
3-1	-130122.553	-40496.446	3.807	2.903	4.788	37-19-37	180-00-05	20.741	78.960987		
3-2	-130118.746	-40493.543	-3.545	0.857	3.647	166-24-34	309-04-57	24.501	-86.856045		
AK25	-130122.291	-40492.686	-1.512	-1.034	1.832	214-22-00	227-57-26	24.324	-36.777888		
AK24	-130123.803	-40493.720	-6.886	-6.833	9.701	224-46-43	190-24-43	16.457	-113.322902		
AK23	-130130.689	-40500.553	-5.056	-2.217	5.521	203-40-37	158-53-54	7.407	-37.449792		
AK22	-130135.745	-40502.770	-0.269	-0.245	0.364	222-19-36	198-38-59	4.945	-1.330205		
AK21	-130136.014	-40503.015	1.764	-2.350	2.938	306-53-36	264-34-00	2.350	4.145400		
合計					43.500		1800-00-00		-88.304902		0.000000
								1 / 2 面積	44.152451 44.152451		

円弧付き面積計算書

地番: 1074

街区番号		画地番号	路線11
------	--	------	------

測点	X	Y	D X	D Y	距離	方向角	夾角	倍横距	倍面積	半径 弧長	円弧面積
1-2	-130087.160	-40455.143	-1.645	-3.091	3.501	241-58-43	43-38-05	-3.091	5.084695		
1-1	-130088.805	-40458.234	3.448	-12.421	12.891	285-30-52	223-32-09	-18.603	-64.143144		
1-7	-130085.357	-40470.655	3.154	-11.493	11.918	285-20-45	179-49-53	-42.517	-134.098618		
AK5	-130082.203	-40482.148	0.886	-6.951	7.007	277-15-50	171-55-05	-60.961	-54.011446		
AK6	-130081.317	-40489.099	0.066	-13.810	13.810	270-16-26	173-00-36	-81.722	-5.393652		
AK7	-130081.251	-40502.909	-1.549	-2.611	3.036	239-19-16	149-02-50	-98.143	152.023507		
AK8	-130082.800	-40505.520	-0.608	-1.025	1.192	239-19-29	180-00-13	-101.779	61.881632		
AK9	-130083.408	-40506.545	-0.238	-0.152	0.282	212-33-52	153-14-23	-102.956	24.503528		
AK10	-130083.646	-40506.697	-5.986	-3.842	7.113	212-41-37	180-07-45	-106.950	640.202700		
AK11	-130089.632	-40510.539	-0.905	-0.171	0.921	190-42-00	158-00-23	-110.963	100.421515		
AK12	-130090.537	-40510.710	-1.027	-0.193	1.045	190-38-36	179-56-36	-111.327	114.332829		
3-7	-130091.564	-40510.903	5.522	9.299	10.815	59-17-49	48-39-13	-102.221	-564.464362		
3-6	-130086.042	-40501.604	-0.042	5.570	5.570	90-25-55	211-08-06	-87.352	3.668784		
3-5	-130086.084	-40496.034	-0.510	10.397	10.410	92-48-30	182-22-35	-71.385	36.406350		
4-1	-130086.594	-40485.637	-0.314	2.550	2.569	97-01-12	184-12-42	-58.438	18.349532		
4-10	-130086.908	-40483.087	-3.993	14.428	14.970	105-28-11	188-26-59	-41.460	165.549780		
4-12	-130090.901	-40468.659	-2.434	8.794	9.125	105-28-16	180-00-05	-18.238	44.391292		
4-9	-130093.335	-40459.865	-3.084	1.652	3.499	151-49-24	226-21-08	-7.792	24.030528		
4-8	-130096.419	-40458.213	9.259	3.070	9.755	18-20-38	46-31-14	-3.070	-28.425130		
合計					129.429		3060-00-00		540.310320		0.000000
								1 / 2 面積	270.155160 270.155160		

円弧付き面積計算書

地番: 1075

街区番号		画地番号	路線12
------	--	------	------

測点	X	Y	D X	D Y	距離	方向角	夾角	倍横距	倍面積	半径 弧長	円弧面積
3-5	-130086.084	-40496.034	-2.329	2.610	3.498	131-44-37	38-56-07	2.610	-6.078690		
3-4	-130088.413	-40493.424	-14.871	1.777	14.977	173-11-09	221-26-32	6.997	-104.052387		
3-3	-130103.284	-40491.647	-15.462	-1.896	15.578	186-59-27	193-48-18	6.878	-106.347636		
3-2	-130118.746	-40493.543	-3.545	0.857	3.647	166-24-34	159-25-07	5.839	-20.699255		
AK25	-130122.291	-40492.686	-1.774	4.409	4.753	111-55-04	125-30-30	11.105	-19.700270		
AK26	-130124.065	-40488.277	-1.402	0.952	1.695	145-49-20	213-54-16	16.466	-23.085332		
AK27	-130125.467	-40487.325	-2.760	2.365	3.635	139-24-26	173-35-06	19.783	-54.601080		
AK28	-130128.227	-40484.960	-3.293	1.646	3.681	153-26-31	194-02-05	23.794	-78.353642		
AK29	-130131.520	-40483.314	4.662	1.495	4.896	17-46-48	44-20-17	26.935	125.570970		
6-3	-130126.858	-40481.819	-2.411	7.551	7.927	107-42-29	269-55-41	35.981	-86.750191		
6-4	-130129.269	-40474.268	-1.037	3.293	3.452	107-28-47	179-46-18	46.825	-48.557525		
6-2	-130130.306	-40470.975	-3.024	1.775	3.506	149-35-18	222-06-31	51.893	-156.924432		
6-1	-130133.330	-40469.200	9.584	1.937	9.778	11-25-34	41-50-16	55.605	532.918320		
4-7	-130123.746	-40467.263	-1.739	-3.016	3.481	240-01-57	48-36-23	54.526	-94.820714		
4-6	-130125.485	-40470.279	2.805	-8.890	9.322	287-30-42	227-28-45	42.620	119.549100		
4-11	-130122.680	-40479.169	2.363	-7.487	7.851	287-30-59	180-00-17	26.243	62.012209		
4-5	-130120.317	-40486.656	2.918	-1.880	3.471	327-12-26	219-41-27	16.876	49.244168		
4-4	-130117.399	-40488.536	14.110	1.722	14.215	6-57-29	219-45-03	16.718	235.890980		
4-3	-130103.289	-40486.814	13.878	-1.662	13.977	353-10-15	166-12-46	16.778	232.845084		
4-2	-130089.411	-40488.476	2.817	2.839	3.999	45-13-22	232-03-07	17.955	50.579235		
4-1	-130086.594	-40485.637	0.510	-10.397	10.410	272-48-30	47-35-08	10.397	5.302470		
合計					147.749		3420-00-00	1 / 2	613.941382 306.970691		0.000000

地 番: 1075

円 弧 付 き 面 積 計 算 書

街区番号		画地番号	路線12
------	--	------	------

測 点	X	Y	D X	D Y	距 離	方 向 角	夾 角	倍横距 面 積	倍面積 306.970691	半径 弧長	円弧面積
-----	---	---	-----	-----	-----	-------	-----	------------	-------------------	----------	------

地 番: 1077

円弧付き面積計算書

街区番号		画地番号	水路1
------	--	------	-----

測 点	X	Y	D X	D Y	距 離	方向角	夾 角	倍横距	倍面積	半径 弧長	円弧面積
W24	-130108.097	-40388.209	4.490	2.109	4.961	25-09-36	100-10-02	2.109	9.469410		
AK80	-130103.607	-40386.100	0.423	-0.596	0.731	305-21-52	100-12-16	3.622	1.532106		
AK81	-130103.184	-40386.696	0.677	-0.315	0.747	335-02-53	209-41-01	2.711	1.835347		
W25	-130102.507	-40387.011	-5.248	-2.475	5.802	205-14-56	50-12-03	-0.079	0.414592		
W26	-130107.755	-40389.486	-0.342	1.277	1.322	104-59-34	79-44-38	-1.277	0.436734		
合 計					13.563		540-00-00		13.688189		0.000000
								1 / 2	6.8440945		
								面 積	6.8440945		

円弧付き面積計算書

地番:

街区番号		画地番号	B地区
------	--	------	-----

測点	X	Y	D X	D Y	距離	方向角	夾角	倍横距	倍面積	半径 弧長	円弧面積
BK1	-130197.660	-40499.584	0.383	-1.148	1.210	288-27-00	89-48-09	-1.148	-0.439684		
BK2	-130197.277	-40500.732	1.955	-5.861	6.178	288-26-48	179-59-48	-8.157	-15.946935		
BK3	-130195.322	-40506.593	0.333	-2.015	2.042	279-23-02	170-56-14	-16.033	-5.338989		
BK4	-130194.989	-40508.608	-3.076	-2.629	4.046	220-31-12	121-08-10	-20.677	63.602452		
BK5	-130198.065	-40511.237	-8.197	-2.298	8.513	195-39-38	155-08-26	-25.604	209.875988		
BK6	-130206.262	-40513.535	-0.373	-0.878	0.954	246-58-58	231-19-20	-28.780	10.734940		
BK7	-130206.635	-40514.413	-0.701	-1.771	1.905	248-24-19	181-25-21	-31.429	22.031729		
BK8	-130207.336	-40516.184	-0.447	-1.279	1.355	250-44-09	182-19-50	-34.479	15.412113		
BK9	-130207.783	-40517.463	-1.092	-3.457	3.625	252-28-11	181-44-02	-39.215	42.822780		
BK10	-130208.875	-40520.920	-1.492	-6.171	6.349	256-24-29	183-56-18	-48.843	72.873756		
BK11	-130210.367	-40527.091	-0.117	-0.381	0.399	252-55-44	176-31-15	-55.395	6.481215		
BK12	-130210.484	-40527.472	-0.453	-1.113	1.202	247-51-12	174-55-28	-56.889	25.770717		
BK13	-130210.937	-40528.585	-0.401	-0.714	0.819	240-40-49	172-49-37	-58.716	23.545116		
BK14	-130211.338	-40529.299	-2.249	-3.306	3.998	235-46-24	175-05-35	-62.736	141.093264		
BK15	-130213.587	-40532.605	-0.688	-0.983	1.200	235-00-43	179-14-19	-67.025	46.113200		
BK16	-130214.275	-40533.588	-2.371	-2.759	3.638	229-19-31	174-18-48	-70.767	167.788557		
BK17	-130216.646	-40536.347	-0.198	-0.206	0.286	226-08-04	176-48-33	-73.732	14.598936		
BK18	-130216.844	-40536.553	-1.717	-1.549	2.312	222-03-19	175-55-15	-75.487	129.611179		
BK19	-130218.561	-40538.102	-2.156	-1.836	2.832	220-25-01	178-21-42	-78.872	170.048032		
BK20	-130220.717	-40539.938	-1.580	-1.270	2.027	218-47-32	178-22-31	-81.978	129.525240		
BK21	-130222.297	-40541.208	-0.865	-0.635	1.073	216-16-57	177-29-25	-83.883	72.558795		
BK22	-130223.162	-40541.843	-1.303	-0.848	1.555	213-03-23	176-46-26	-85.366	111.231898		
BK23	-130224.465	-40542.691	-1.228	-0.698	1.413	209-36-51	176-33-28	-86.912	106.727936		

円弧付き面積計算書

地番:

街区番号		画地番号	B地区
------	--	------	-----

測点	X	Y	D X	D Y	距離	方向角	夾角	倍横距	倍面積	半径 弧長	円弧面積
BK24	-130225.693	-40543.389	-1.751	-0.783	1.918	204-05-34	174-28-43	-88.393	154.776143		
BK25	-130227.444	-40544.172	-4.534	-1.820	4.886	201-52-16	177-46-42	-90.996	412.575864		
BK26	-130231.978	-40545.992	-2.322	-0.940	2.505	202-02-21	180-10-05	-93.756	217.701432		
W45	-130234.300	-40546.932	-1.705	-0.690	1.839	202-01-58	179-59-37	-95.386	162.633130		
BK27	-130236.005	-40547.622	-4.006	-1.633	4.326	202-10-40	180-08-42	-97.709	391.422254		
BK28	-130240.011	-40549.255	1.336	-3.061	3.340	293-34-45	271-24-05	-102.403	-136.810408		
BK29	-130238.675	-40552.316	3.032	-6.725	7.377	294-16-06	180-41-21	-112.189	-340.157048		
BK30	-130235.643	-40559.041	1.303	-2.712	3.009	295-39-44	181-23-38	-121.626	-158.478678		
BK31	-130234.340	-40561.753	0.209	-0.388	0.441	298-18-34	182-38-50	-124.726	-26.067734		
BK32	-130234.131	-40562.141	0.847	-1.402	1.638	301-08-16	182-49-42	-126.516	-107.159052		
BK33	-130233.284	-40563.543	-8.601	-5.048	9.973	210-24-33	89-16-17	-132.966	1143.640566		
BK34	-130241.885	-40568.591	-1.209	2.752	3.006	113-43-00	83-18-27	-135.262	163.531758		
BK35	-130243.094	-40565.839	-1.924	-1.105	2.219	209-52-11	276-09-11	-133.615	257.075260		
BK36	-130245.018	-40566.944	-10.386	-5.966	11.978	209-52-27	180-00-16	-140.686	1461.164796		
BK37	-130255.404	-40572.910	1.556	-2.983	3.364	297-32-51	267-40-24	-149.635	-232.832060		
BK38	-130253.848	-40575.893	5.758	-10.701	12.152	298-17-02	180-44-11	-163.319	-940.390802		
BK39	-130248.090	-40586.594	0.633	-1.176	1.336	298-17-31	180-00-29	-175.196	-110.899068		
BK123	-130247.457	-40587.770	-32.623	-18.284	37.397	209-16-09	90-58-38	-194.656	6350.262688		
BK124	-130280.080	-40606.054	-1.156	2.136	2.429	118-25-20	89-09-11	-210.804	243.689424		
BK40	-130281.236	-40603.918	-12.201	-6.352	13.755	207-30-07	269-04-47	-215.020	2623.459020		
BK41	-130293.437	-40610.270	-0.681	-0.617	0.919	222-10-38	194-40-31	-221.989	151.174509		
BK42	-130294.118	-40610.887	-0.888	-0.214	0.913	193-32-58	151-22-20	-222.820	197.864160		

円弧付き面積計算書

地番:

街区番号		画地番号	B地区
------	--	------	-----

測点	X	Y	D X	D Y	距離	方向角	夾角	倍横距	倍面積	半径 弧長	円弧面積
BK43	-130295.006	-40611.101	-1.215	-0.121	1.221	185-41-14	172-08-16	-223.155	271.133325		
BK44	-130296.221	-40611.222	-0.781	5.201	5.259	98-32-24	92-51-10	-218.075	170.316575		
BK45	-130297.002	-40606.021	-0.623	2.376	2.456	104-41-33	186-09-09	-210.498	131.140254		
BK46	-130297.625	-40603.645	-0.231	0.882	0.912	104-40-35	179-59-02	-207.240	47.872440		
BK47	-130297.856	-40602.763	-1.704	6.508	6.727	104-40-21	179-59-46	-199.850	340.544400		
BK48	-130299.560	-40596.255	-1.068	7.891	7.963	97-42-28	173-02-07	-185.451	198.061668		
BK49	-130300.628	-40588.364	0.387	0.670	0.774	59-59-20	142-16-52	-176.890	-68.456430		
BK50	-130300.241	-40587.694	-0.599	0.781	0.984	127-29-13	247-29-53	-175.439	105.087961		
BK51	-130300.840	-40586.913	-0.430	6.310	6.325	93-53-54	146-24-41	-168.348	72.389640		
BK52	-130301.270	-40580.603	-0.174	2.227	2.234	94-28-03	180-34-09	-159.811	27.807114		
BK53	-130301.444	-40578.376	2.149	6.102	6.469	70-35-56	156-07-53	-151.482	-325.534818		
BK54	-130299.295	-40572.274	0.406	1.976	2.017	78-23-21	187-47-25	-143.404	-58.222024		
BK55	-130298.889	-40570.298	-0.205	3.795	3.801	93-05-31	194-42-10	-137.633	28.214765		
BK56	-130299.094	-40566.503	-0.623	4.466	4.509	97-56-29	184-50-58	-129.372	80.598756		
BK57	-130299.717	-40562.037	0.092	3.402	3.403	88-27-03	170-30-34	-121.504	-11.178368		
BK58	-130299.625	-40558.635	0.194	1.624	1.636	83-11-16	174-44-13	-116.478	-22.596732		
BK59	-130299.431	-40557.011	-0.002	1.640	1.640	90-04-12	186-52-56	-113.214	0.226428		
BK60	-130299.433	-40555.371	0.142	1.438	1.445	84-21-38	174-17-26	-110.136	-15.639312		
BK61	-130299.291	-40553.933	0.102	1.030	1.035	84-20-40	179-59-02	-107.668	-10.982136		
BK62	-130299.189	-40552.903	0.233	6.736	6.740	88-01-08	183-40-28	-99.902	-23.277166		
BK63	-130298.956	-40546.167	0.482	7.707	7.722	86-25-17	178-24-09	-85.459	-41.191238		
BK64	-130298.474	-40538.460	2.033	10.295	10.494	78-49-45	172-24-28	-67.457	-137.140081		
BK65	-130296.441	-40528.165	0.254	1.069	1.099	76-38-03	177-48-18	-56.093	-14.247622		

円弧付き面積計算書

地番:

街区番号		画地番号	B地区
------	--	------	-----

測点	X	Y	D X	D Y	距離	方向角	夾角	倍横距	倍面積	半径 弧長	円弧面積
BK66	-130296.187	-40527.096	0.798	3.355	3.449	76-37-14	179-59-11	-51.669	-41.231862		
BK67	-130295.389	-40523.741	1.331	4.245	4.449	72-35-29	175-58-15	-44.069	-58.655839		
BK68	-130294.058	-40519.496	0.596	2.389	2.462	75-59-31	183-24-02	-37.435	-22.311260		
BK69	-130293.462	-40517.107	0.537	2.682	2.735	78-40-40	182-41-09	-32.364	-17.379468		
BK70	-130292.925	-40514.425	0.568	4.743	4.777	83-10-16	184-29-36	-24.939	-14.165352		
BK71	-130292.357	-40509.682	0.103	3.846	3.847	88-27-57	185-17-41	-16.350	-1.684050		
BK72	-130292.254	-40505.836	-0.612	2.371	2.449	104-28-24	196-00-27	-10.133	6.201396		
BK73	-130292.866	-40503.465	-1.154	-0.166	1.166	188-11-09	263-42-45	-7.928	9.148912		
BK115	-130294.020	-40503.631	0.126	1.213	1.220	84-04-11	75-53-02	-6.881	-0.867006		
BK116	-130293.894	-40502.418	0.039	1.220	1.221	88-10-09	184-05-58	-4.448	-0.173472		
BK117	-130293.855	-40501.198	-0.049	1.218	1.219	92-18-14	184-08-05	-2.010	0.098490		
BK118	-130293.904	-40499.980	-0.137	1.212	1.220	96-26-57	184-08-43	0.420	-0.057540		
BK119	-130294.041	-40498.768	-0.049	0.343	0.346	98-07-48	181-40-51	1.975	-0.096775		
BK120	-130294.090	-40498.425	-4.218	24.827	25.183	99-38-32	181-30-44	27.145	-114.497610		
BK121	-130298.308	-40473.598	-2.816	16.576	16.813	99-38-30	179-59-58	68.548	-193.031168		
BK122	-130301.124	-40457.022	0.275	0.395	0.481	55-09-15	135-30-45	85.519	23.517725		
BK74	-130300.849	-40456.627	2.873	2.243	3.645	37-58-47	162-49-32	88.157	253.275061		
BK75	-130297.976	-40454.384	1.108	0.865	1.406	37-58-43	179-59-56	91.265	101.121620		
BK76	-130296.868	-40453.519	2.710	2.071	3.411	37-23-14	179-24-31	94.201	255.284710		
14-7	-130294.158	-40451.448	3.458	2.642	4.352	37-22-51	179-59-37	98.914	342.044612		
BK77	-130290.700	-40448.806	4.696	3.245	5.708	34-38-42	177-15-51	104.801	492.145496		
BK78	-130286.004	-40445.561	2.892	1.705	3.357	30-31-18	175-52-36	109.751	317.399892		

円弧付き面積計算書

地番:

街区番号		画地番号	B地区
------	--	------	-----

測点	X	Y	D X	D Y	距離	方向角	夾角	倍横距	倍面積	半径 弧長	円弧面積
BK79	-130283.112	-40443.856	6.020	3.300	6.865	28-43-49	178-12-31	114.756	690.831120		
BK80	-130277.092	-40440.556	4.636	2.405	5.223	27-25-08	178-41-19	120.461	558.457196		
BK81	-130272.456	-40438.151	0.131	0.067	0.147	27-05-15	179-40-07	122.933	16.104223		
14-15	-130272.325	-40438.084	4.178	2.146	4.697	27-11-13	180-05-58	125.146	522.859988		
BK82	-130268.147	-40435.938	3.031	1.369	3.326	24-18-25	177-07-12	128.661	389.971491		
BK83	-130265.116	-40434.569	2.706	1.183	2.953	23-36-50	179-18-25	131.213	355.062378		
BK84	-130262.410	-40433.386	3.195	1.403	3.489	23-42-27	180-05-37	133.799	427.487805		
BK85	-130259.215	-40431.983	4.532	1.784	4.870	21-29-13	177-46-46	136.986	620.820552		
BK86	-130254.683	-40430.199	3.963	1.517	4.243	20-56-47	179-27-34	140.287	555.957381		
BK87	-130250.720	-40428.682	4.605	1.720	4.916	20-28-52	179-32-05	143.524	660.928020		
BK88	-130246.115	-40426.962	6.551	2.423	6.985	20-17-52	179-49-00	147.667	967.366517		
BK89	-130239.564	-40424.539	1.362	0.500	1.451	20-09-31	179-51-39	150.590	205.103580		
14-8	-130238.202	-40424.039	5.248	1.925	5.590	20-08-36	179-59-05	153.015	803.022720		
BK90	-130232.954	-40422.114	2.506	0.976	2.689	21-16-45	181-08-09	155.916	390.725496		
BK91	-130230.448	-40421.138	0.326	0.130	0.351	21-44-27	180-27-42	157.022	51.189172		
BK92	-130230.122	-40421.008	0.829	-7.920	7.963	275-58-32	74-14-05	149.232	123.713328		
BK93	-130229.293	-40428.928	2.601	-24.401	24.539	276-05-04	180-06-32	116.911	304.085511		
BK94	-130226.692	-40453.329	0.435	-3.884	3.908	276-23-25	180-18-21	88.626	38.552310		
BK95	-130226.257	-40457.213	-0.451	-3.911	3.937	263-25-19	167-01-54	80.831	-36.454781		
BK96	-130226.708	-40461.124	-0.766	-6.383	6.429	263-09-25	179-44-06	70.537	-54.031342		
BK97	-130227.474	-40467.507	-0.964	-8.305	8.361	263-22-45	180-13-20	55.849	-53.838436		
BK98	-130228.438	-40475.812	-4.958	-14.669	15.484	251-19-31	167-56-46	32.875	-162.994250		
BK99	-130233.396	-40490.481	-0.107	-0.305	0.323	250-40-05	179-20-34	17.901	-1.915407		

円弧付き面積計算書

地番:

街区番号		画地番号	B地区
------	--	------	-----

測点	X	Y	D X	D Y	距離	方向角	夾角	倍横距	倍面積	半径 弧長	円弧面積
BK100	-130233.503	-40490.786	-0.650	-5.751	5.788	263-33-06	192-53-01	11.845	-7.699250		
BK101	-130234.153	-40496.537	-0.044	-0.466	0.468	264-36-22	181-03-16	5.628	-0.247632		
BK102	-130234.197	-40497.003	-0.034	-0.478	0.479	265-55-53	181-19-31	4.684	-0.159256		
BK103	-130234.231	-40497.481	-0.042	-0.922	0.923	267-23-30	181-27-37	3.284	-0.137928		
BK104	-130234.273	-40498.403	-0.178	-6.435	6.437	268-24-56	181-01-26	-4.073	0.724994		
BK125	-130234.451	-40504.838	1.867	-1.448	2.363	322-12-13	233-47-17	-11.956	-22.321852		
BK126	-130232.584	-40506.286	16.249	4.664	16.905	16-00-55	233-48-42	-8.740	-142.016260		
BK127	-130216.335	-40501.622	6.321	1.864	6.590	16-25-49	180-24-54	-2.212	-13.982052		
BK128	-130210.014	-40499.758	0.995	0.325	1.047	18-05-20	181-39-31	-0.023	-0.022885		
BK129	-130209.019	-40499.433	0.123	-1.133	1.140	276-11-45	78-06-25	-0.831	-0.102213		
BK130	-130208.896	-40500.566	0.257	-2.434	2.448	276-01-39	179-49-54	-4.398	-1.130286		
BK131	-130208.639	-40503.000	0.079	-0.708	0.712	276-22-01	180-20-22	-7.540	-0.595660		
BK111	-130208.560	-40503.708	2.876	0.962	3.033	18-29-41	282-07-40	-7.286	-20.954536		
BK112	-130205.684	-40502.746	-0.051	0.454	0.457	96-24-34	257-54-53	-5.870	0.299370		
BK113	-130205.735	-40502.292	6.297	2.108	6.640	18-30-31	102-05-57	-3.308	-20.830476		
BK114	-130199.438	-40500.184	1.778	0.600	1.877	18-38-51	180-08-20	-0.600	-1.066800		
合計					557.478		22860-00-00		22662.674150		0.000000
								1 / 2 面積	11331.337075 11331.337075		

円弧付き面積計算書

地番: 1000

街区番号	9	画地番号	9街区
------	---	------	-----

測点	X	Y	D X	D Y	距離	方向角	夾角	倍横距	倍面積	半径 弧長	円弧面積
9-1	-130206.180	-40513.338	0.365	0.767	0.849	64-33-04	177-09-01	0.767	0.279955		
9-2	-130205.815	-40512.571	2.111	3.822	4.366	61-05-13	176-32-09	5.356	11.306516		
9-3	-130203.704	-40508.749	-0.577	5.658	5.687	95-49-22	214-44-09	14.836	-8.560372		
9-4	-130204.281	-40503.091	5.833	1.965	6.155	18-37-03	102-47-41	22.459	131.003347		
9-5	-130198.448	-40501.126	1.171	0.394	1.236	18-35-47	179-58-44	24.818	29.061878		
BK2	-130197.277	-40500.732	1.955	-5.861	6.178	288-26-48	89-51-01	19.351	37.831205		
BK3	-130195.322	-40506.593	0.333	-2.015	2.042	279-23-02	170-56-14	11.475	3.821175		
BK4	-130194.989	-40508.608	-3.076	-2.629	4.046	220-31-12	121-08-10	6.831	-21.012156		
BK5	-130198.065	-40511.237	-8.197	-2.298	8.513	195-39-38	155-08-26	1.904	-15.607088		
BK6	-130206.262	-40513.535	0.082	0.197	0.213	67-24-03	51-44-25	-0.197	-0.016154		
合計					39.285		1440-00-00		168.108306		0.000000
								1 / 2 面積	84.054153 84.054153		

円弧付き面積計算書

地番: 1001

街区番号	10	画地番号	10-1
------	----	------	------

測点	X	Y	D X	D Y	距離	方向角	夾角	倍横距	倍面積	半径 弧長	円弧面積
10-1	-130234.617	-40513.112	1.777	2.386	2.975	53-19-22	142-41-55	2.386	4.239922		
10-2	-130232.840	-40510.726	17.665	5.077	18.380	16-02-06	142-42-44	9.849	173.982585		
10-3	-130215.175	-40505.649	6.615	1.941	6.894	16-21-11	180-19-05	16.867	111.575205		
BK111	-130208.560	-40503.708	2.876	0.962	3.033	18-29-41	182-08-30	19.770	56.858520		
BK112	-130205.684	-40502.746	0.641	-5.726	5.762	276-23-15	77-53-34	15.006	9.618846		
W1	-130205.043	-40508.472	-1.931	-3.492	3.990	241-03-30	144-40-15	5.788	-11.176628		
W2	-130206.974	-40511.964	-0.398	-0.822	0.913	244-09-52	183-06-22	1.474	-0.586652		
W3	-130207.372	-40512.786	-0.525	-1.263	1.368	247-25-42	183-15-50	-0.611	0.320775		
W4	-130207.897	-40514.049	-0.666	-1.678	1.805	248-21-07	180-55-25	-3.552	2.365632		
W5	-130208.563	-40515.727	-0.459	-1.316	1.394	250-46-19	182-25-12	-6.546	3.004614		
W6	-130209.022	-40517.043	-0.762	-2.432	2.549	252-36-11	181-49-52	-10.294	7.844028		
10-8	-130209.784	-40519.475	-24.736	-3.680	25.008	188-27-43	115-51-32	-16.406	405.818816		
10-6	-130234.520	-40523.155	-0.027	3.618	3.618	90-25-39	81-57-56	-16.468	0.444636		
10-7	-130234.547	-40519.537	-0.070	6.425	6.425	90-37-27	180-11-48	-6.425	0.449750		
合計					84.114		2160-00-00		764.760049		0.000000
								1 / 2	382.3800245		
								面積	382.3800245		

地 番: 1002

円弧付き面積計算書

街区番号	10	画地番号	10-2
------	----	------	------

測 点	X	Y	D X	D Y	距 離	方向角	夾 角	倍横距	倍面積	半径 弧長	円弧面積
10-8	-130209.784	-40519.475	-0.233	-0.707	0.744	251-45-35	63-17-52	-0.707	0.164731		
W7	-130210.017	-40520.182	-0.167	-0.586	0.609	254-05-36	182-20-01	-2.000	0.334000		
W8	-130210.184	-40520.768	-1.422	-5.910	6.079	256-28-17	182-22-41	-8.496	12.081312		
W9	-130211.606	-40526.678	-0.500	-1.333	1.424	249-26-21	172-58-04	-15.739	7.869500		
W10	-130212.106	-40528.011	-0.345	-0.606	0.697	240-20-49	170-54-28	-17.678	6.098910		
W11	-130212.451	-40528.617	-2.211	-3.244	3.926	235-43-23	175-22-34	-21.528	47.598408		
W12	-130214.662	-40531.861	-0.612	-0.885	1.076	235-20-07	179-36-44	-25.657	15.702084		
W13	-130215.274	-40532.746	-2.500	-2.899	3.828	229-13-36	173-53-29	-29.441	73.602500		
W14	-130217.774	-40535.645	-1.658	-1.480	2.222	221-45-12	172-31-36	-33.820	56.073560		
W15	-130219.432	-40537.125	-2.111	-1.805	2.777	220-31-55	178-46-43	-37.105	78.328655		
W16	-130221.543	-40538.930	-1.555	-1.246	1.993	218-42-17	178-10-22	-40.156	62.442580		
W17	-130223.098	-40540.176	-0.815	-0.601	1.013	216-24-21	177-42-04	-42.003	34.232445		
W18	-130223.913	-40540.777	-1.233	-0.798	1.469	212-54-40	176-30-19	-43.402	53.514666		
W19	-130225.146	-40541.575	-1.141	-0.648	1.312	209-35-36	176-40-56	-44.848	51.171568		
W20	-130226.287	-40542.223	-1.686	-0.756	1.848	204-09-05	174-33-29	-46.252	77.980872		
W21	-130227.973	-40542.979	-4.157	-1.664	4.478	201-48-56	177-39-51	-48.672	202.329504		
W22	-130232.130	-40544.643	-2.186	-0.884	2.358	202-01-05	180-12-09	-51.220	111.966920		
W44	-130234.316	-40545.527	-0.083	8.887	8.887	90-32-06	68-31-01	-43.217	3.587011		
10-4	-130234.399	-40536.640	-0.079	7.962	7.962	90-34-07	180-02-01	-26.368	2.083072		
10-5	-130234.478	-40528.678	-0.042	5.523	5.523	90-26-09	179-52-02	-12.883	0.541086		
10-6	-130234.520	-40523.155	24.736	3.680	25.008	8-27-43	98-01-34	-3.680	-91.028480		
合 計					85.233		3420-00-00	1 / 2	806.674904 403.337452		0.000000

地 番: 1002

円弧付き面積計算書

街区番号	10	画地番号	10-2
------	----	------	------

測 点	X	Y	D X	D Y	距 離	方向角	夾 角	倍横距 面 積	倍面積 403.337452	半径 弧長	円弧面積
-----	---	---	-----	-----	-----	-----	-----	------------	-------------------	----------	------

円弧付き面積計算書

地番: 1003

街区番号	11	画地番号	11街区
------	----	------	------

測点	X	Y	D X	D Y	距離	方向角	夾角	倍横距	倍面積	半径 弧長	円弧面積
11-1	-130257.104	-40553.178	2.243	2.656	3.476	49-49-08	134-25-51	2.656	5.957408		
11-2	-130254.861	-40550.522	14.850	1.267	14.904	4-52-36	135-03-28	6.579	97.698150		
BK28	-130240.011	-40549.255	1.336	-3.061	3.340	293-34-45	108-42-09	4.785	6.392760		
BK29	-130238.675	-40552.316	3.032	-6.725	7.377	294-16-06	180-41-21	-5.001	-15.163032		
BK30	-130235.643	-40559.041	1.303	-2.712	3.009	295-39-44	181-23-38	-14.438	-18.812714		
BK31	-130234.340	-40561.753	0.209	-0.388	0.441	298-18-34	182-38-50	-17.538	-3.665442		
BK32	-130234.131	-40562.141	0.847	-1.402	1.638	301-08-16	182-49-42	-19.328	-16.370816		
BK33	-130233.284	-40563.543	-8.601	-5.048	9.973	210-24-33	89-16-17	-25.778	221.716578		
BK34	-130241.885	-40568.591	-1.209	2.752	3.006	113-43-00	83-18-27	-28.074	33.941466		
BK35	-130243.094	-40565.839	-0.407	0.930	1.015	113-38-09	179-55-09	-24.392	9.927544		
W27	-130243.501	-40564.909	-12.002	-6.900	13.844	209-53-41	276-15-32	-30.362	364.404724		
W28	-130255.503	-40571.809	-1.513	17.698	17.763	94-53-11	64-59-30	-19.564	29.600332		
11-3	-130257.016	-40554.111	-0.088	0.933	0.937	95-23-17	180-30-06	-0.933	0.082104		
合計					80.723		1980-00-00		715.709062		0.000000
								1 / 2 面積	357.854531 357.854531		

円弧付き面積計算書

地番: 1005

街区番号	12	画地番号	12-1
------	----	------	------

測点	X	Y	D X	D Y	距離	方向角	夾角	倍横距	倍面積	半径 弧長	円弧面積
12-1	-130255.089	-40583.724	-0.980	-3.351	3.491	253-41-54	135-25-40	-3.351	3.283980		
12-2	-130256.069	-40587.075	-25.473	-14.282	29.204	209-16-41	135-34-47	-20.984	534.525432		
12-3	-130281.542	-40601.357	-0.851	-0.417	0.948	206-06-19	176-49-38	-35.683	30.366233		
12-4	-130282.393	-40601.774	-3.184	-1.681	3.601	207-49-55	181-43-36	-37.781	120.294704		
12-14	-130285.577	-40603.455	-5.506	-2.872	6.210	207-32-50	179-42-55	-42.334	233.091004		
12-5	-130291.083	-40606.327	-3.153	1.513	3.497	154-21-56	126-49-06	-43.693	137.764029		
12-6	-130294.236	-40604.814	-1.038	5.153	5.257	101-23-20	127-01-24	-37.027	38.434026		
12-32	-130295.274	-40599.661	11.686	5.306	12.834	24-25-13	103-01-53	-26.568	-310.473648		
12-33C	-130283.588	-40594.355	-2.767	6.084	6.684	114-27-22	270-02-09	-15.178	41.997526		
12-34C	-130286.355	-40588.271	-0.720	1.602	1.756	114-12-03	179-44-41	-7.492	5.394240		
12-35	-130287.075	-40586.669	6.596	3.010	7.250	24-31-44	90-19-41	-2.880	-18.996480		
12-30	-130280.479	-40583.659	20.380	9.251	22.381	24-24-52	179-53-08	9.381	191.184780		
12-13	-130260.099	-40574.408	5.010	-9.316	10.578	298-16-14	93-51-22	9.316	46.673160		
合計					113.691		1980-00-00		1053.538986		0.000000
								1 / 2 面積	526.769493 526.769493		

円弧付き面積計算書

地番: 1004

街区番号	12	画地番号	12-2
------	----	------	------

測点	X	Y	D X	D Y	距離	方向角	夾角	倍横距	倍面積	半径 弧長	円弧面積
12-40	-130275.649	-40558.057	-0.491	5.694	5.715	94-55-43	270-01-10	5.694	-2.795754		
12-39	-130276.140	-40552.363	11.584	0.996	11.627	4-54-51	89-59-08	12.384	143.456256		
12-11	-130264.556	-40551.367	2.668	-2.246	3.488	319-54-30	134-59-39	11.134	29.705512		
12-12	-130261.888	-40553.613	1.261	-14.568	14.622	274-56-50	135-02-20	-5.680	-7.162480		
12-29	-130260.627	-40568.181	0.528	-6.227	6.249	274-50-48	179-53-58	-26.475	-13.978800		
12-13	-130260.099	-40574.408	-20.380	-9.251	22.381	204-24-52	109-34-04	-41.953	855.002140		
12-30	-130280.479	-40583.659	-0.735	8.654	8.685	94-51-17	70-26-25	-42.550	31.274250		
12-36	-130281.214	-40575.005	-1.409	16.349	16.410	94-55-33	180-04-16	-17.547	24.723723		
12-41	-130282.623	-40558.656	6.974	0.599	7.000	4-54-33	89-59-00	-0.599	-4.177426		
合計					96.177		1260-00-00		1056.047421		0.000000
								1 / 2 面積	528.0237105 528.0237105		

地 番: 1009

円弧付き面積計算書

街区番号	12	画地番号	12-3
------	----	------	------

測 点	X	Y	D X	D Y	距 離	方向角	夾 角	倍横距	倍面積	半径 弧長	円弧面積
12-40	-130275.649	-40558.057	-6.974	-0.599	7.000	184-54-33	89-58-50	-0.599	4.177426		
12-41	-130282.623	-40558.656	-0.491	5.693	5.714	94-55-46	90-01-13	4.495	-2.207045		
12-31	-130283.114	-40552.963	6.974	0.600	7.000	4-55-02	89-59-16	10.788	75.235512		
12-39	-130276.140	-40552.363	0.491	-5.694	5.715	274-55-43	90-00-41	5.694	2.795754		
合 計					25.429		360-00-00		80.001647		0.000000
								1 / 2 面 積	40.0008235 40.0008235		

円弧付き面積計算書

地番: 1008

街区番号	12	画地番号	12-4
------	----	------	------

測点	X	Y	D X	D Y	距離	方向角	夾角	倍横距	倍面積	半径 弧長	円弧面積
12-37	-130298.611	-40576.507	-0.028	0.702	0.703	92-17-03	87-20-59	0.702	-0.019656		
12-23	-130298.639	-40575.805	-0.032	2.009	2.009	90-54-45	178-37-42	3.413	-0.109216		
12-24	-130298.671	-40573.796	0.008	2.003	2.003	89-46-16	178-51-31	7.425	0.059400		
12-25	-130298.663	-40571.793	0.045	2.002	2.003	88-42-44	178-56-28	11.430	0.514350		
12-26	-130298.618	-40569.791	0.095	2.006	2.008	87-17-19	178-34-35	15.438	1.466610		
12-27	-130298.523	-40567.785	0.126	2.002	2.006	86-23-55	179-06-36	19.446	2.450196		
12-28	-130298.397	-40565.783	0.174	1.990	1.998	85-00-11	178-36-16	23.438	4.078212		
12-8	-130298.223	-40563.793	0.668	7.025	7.057	84-34-05	179-33-54	32.453	21.678604		
12-9	-130297.555	-40556.768	2.847	2.808	3.999	44-36-18	140-02-13	42.286	120.388242		
12-10	-130294.708	-40553.960	11.594	0.997	11.637	4-54-54	140-18-36	46.091	534.379054		
12-31	-130283.114	-40552.963	0.491	-5.693	5.714	274-55-46	90-00-52	41.395	20.324945		
12-41	-130282.623	-40558.656	1.409	-16.349	16.410	274-55-33	179-59-47	19.353	27.268377		
12-36	-130281.214	-40575.005	-17.397	-1.502	17.462	184-56-04	90-00-31	1.502	-26.130294		
合計					75.009		1980-00-00		706.348824		0.000000
								1 / 2 面積	353.174412 353.174412		

円弧付き面積計算書

地番: 1007

街区番号	12	画地番号	12-5
------	----	------	------

測点	X	Y	D X	D Y	距離	方向角	夾角	倍横距	倍面積	半径 弧長	円弧面積
12-38	-130296.970	-40591.172	-0.047	0.243	0.248	100-56-48	76-28-39	0.243	-0.011421		
12-15	-130297.017	-40590.929	-0.287	1.576	1.602	100-19-15	179-22-27	2.062	-0.591794		
12-16	-130297.304	-40589.353	-0.252	1.582	1.602	99-03-03	178-43-48	5.220	-1.315440		
12-17	-130297.556	-40587.771	-0.282	1.985	2.005	98-05-08	179-02-05	8.787	-2.477934		
12-18	-130297.838	-40585.786	-0.241	1.989	2.004	96-54-31	178-49-23	12.761	-3.075401		
12-19	-130298.079	-40583.797	-0.199	1.992	2.002	95-42-18	178-47-47	16.742	-3.331658		
12-20	-130298.278	-40581.805	-0.161	1.999	2.005	94-36-17	178-53-59	20.733	-3.338013		
12-21	-130298.439	-40579.806	-0.120	2.000	2.004	93-26-01	178-49-44	24.732	-2.967840		
12-22	-130298.559	-40577.806	-0.052	1.299	1.300	92-17-33	178-51-32	28.031	-1.457612		
12-37	-130298.611	-40576.507	17.397	1.502	17.462	4-56-04	92-38-31	30.832	536.384304		
12-36	-130281.214	-40575.005	0.735	-8.654	8.685	274-51-17	89-55-13	23.680	17.404800		
12-30	-130280.479	-40583.659	-6.596	-3.010	7.250	204-31-44	109-40-27	12.016	-79.257536		
12-35	-130287.075	-40586.669	-9.895	-4.503	10.871	204-28-09	179-56-25	4.503	-44.557185		
合計					59.040		1980-00-00		411.407270		0.000000
								1 / 2 面積	205.703635 205.703635		

地 番: 1006

円弧付き面積計算書

街区番号	12	画地番号	12-6
------	----	------	------

測 点	X	Y	D X	D Y	距 離	方向角	夾 角	倍横距	倍面積	半径 弧長	円弧面積
12-32	-130295.274	-40599.661	-1.456	7.230	7.375	101-23-10	76-57-57	7.230	-10.526880		
12-7	-130296.730	-40592.431	-0.240	1.259	1.282	100-47-34	179-24-24	15.719	-3.772560		
12-38	-130296.970	-40591.172	9.895	4.503	10.871	24-28-09	103-40-35	21.481	212.554495		
12-35	-130287.075	-40586.669	0.720	-1.602	1.756	294-12-03	89-43-54	24.382	17.555040		
12-34C	-130286.355	-40588.271	2.767	-6.084	6.684	294-27-22	180-15-19	16.696	46.197832		
12-33C	-130283.588	-40594.355	-11.686	-5.306	12.834	204-25-13	89-57-51	5.306	-62.005916		
合 計					40.802		720-00-00		200.002011		0.000000
								1 / 2	100.0010055		
								面 積	100.0010055		

地 番: 1011

円弧付き面積計算書

街区番号	13	画地番号	13-1
------	----	------	------

測 点	X	Y	D X	D Y	距 離	方向角	夾 角	倍横距	倍面積	半径 弧長	円弧面積
13-1	-130239.148	-40541.952	-2.350	-2.600	3.505	227-53-29	137-19-52	-2.600	6.110000		
13-2	-130241.498	-40544.552	-13.379	-1.154	13.429	184-55-47	137-02-18	-6.354	85.010166		
13-17	-130254.877	-40545.706	-1.149	23.793	23.821	92-45-53	87-50-06	16.285	-18.711465		
13-18	-130256.026	-40521.913	16.668	1.439	16.730	4-56-03	92-10-10	41.517	692.005356		
13-15	-130239.358	-40520.474	0.210	-21.478	21.479	270-33-37	85-37-34	21.478	4.510380		
合 計					78.964		540-00-00		768.924437		0.000000
								1 / 2 面 積	384.4622185 384.4622185		

円弧付き面積計算書

地番: 1012

街区番号	13	画地番号	13-2-1
------	----	------	--------

測点	X	Y	D X	D Y	距離	方向角	夾角	倍横距	倍面積	半径 弧長	円弧面積
13-21	-130277.781	-40523.788	-1.422	16.707	16.767	94-51-54	89-54-33	16.707	-23.757354		
13-20	-130279.203	-40507.081	18.865	1.606	18.933	4-51-57	90-00-03	35.020	660.652300		
13-14	-130260.338	-40505.475	18.111	1.556	18.178	4-54-38	180-02-41	38.182	691.514202		
13-8	-130242.227	-40503.919	2.908	-2.738	3.994	316-43-29	131-48-51	37.000	107.596000		
13-9	-130239.319	-40506.657	-0.130	-4.570	4.572	268-22-14	131-38-45	29.692	-3.859960		
13-10	-130239.449	-40511.227	0.091	-9.247	9.247	270-33-50	182-11-36	15.875	1.444625		
13-15	-130239.358	-40520.474	-16.668	-1.439	16.730	184-56-03	94-22-13	5.189	-86.490252		
13-18	-130256.026	-40521.913	-18.895	-1.627	18.965	184-55-17	179-59-14	2.123	-40.114085		
13-19	-130274.921	-40523.540	-2.860	-0.248	2.871	184-57-21	180-02-04	0.248	-0.709280		
合計					110.257		1260-00-00		1306.276196		0.000000
								1 / 2 面積	653.138098 653.138098		

地 番: 1013

円弧付き面積計算書

街区番号	13	画地番号	13-2-2
------	----	------	--------

測 点	X	Y	D X	D Y	距 離	方向角	夾 角	倍横距	倍面積	半径 弧長	円弧面積
13-20	-130279.203	-40507.081	1.422	-16.707	16.767	274-51-54	89-59-58	-16.707	-23.757354		
13-21	-130277.781	-40523.788	-14.506	-1.257	14.560	184-57-09	90-05-15	-34.671	502.937526		
13-16	-130292.287	-40525.045	3.114	14.988	15.308	78-15-46	73-18-37	-20.940	-65.207160		
13-6	-130289.173	-40510.057	2.581	2.347	3.489	42-16-53	144-01-07	-3.605	-9.304505		
13-7	-130286.592	-40507.710	7.389	0.629	7.416	4-51-56	142-35-03	-0.629	-4.647681		
合 計					57.540		540-00-00		400.020826		0.000000
								1 / 2	200.010413		
								面 積	200.010413		

円弧付き面積計算書

地番: 1010

街区番号	13	画地番号	13-3
------	----	------	------

測点	X	Y	D X	D Y	距離	方向角	夾角	倍横距	倍面積	半径 弧長	円弧面積
13-17	-130254.877	-40545.706	-13.201	-1.139	13.250	184-55-53	92-10-00	-1.139	15.035939		
13-11	-130268.078	-40546.845	-25.177	-2.175	25.271	184-56-15	180-00-22	-4.453	112.113181		
13-3	-130293.255	-40549.020	-3.103	3.251	4.494	133-39-56	128-43-41	-3.377	10.478831		
13-4	-130296.358	-40545.769	0.368	2.402	2.430	81-17-23	127-37-27	2.276	0.837568		
13-12	-130295.990	-40543.367	0.426	2.389	2.427	79-53-22	178-35-59	7.067	3.010542		
13-13	-130295.564	-40540.978	0.468	2.408	2.453	79-00-06	179-06-44	11.864	5.552352		
13-5	-130295.096	-40538.570	2.809	13.525	13.814	78-16-01	179-15-55	27.797	78.081773		
13-16	-130292.287	-40525.045	14.506	1.257	14.560	4-57-09	106-41-08	42.579	617.650974		
13-21	-130277.781	-40523.788	2.860	0.248	2.871	4-57-21	180-00-12	44.084	126.080240		
13-19	-130274.921	-40523.540	18.895	1.627	18.965	4-55-17	179-57-56	45.959	868.395305		
13-18	-130256.026	-40521.913	1.149	-23.793	23.821	272-45-53	87-50-36	23.793	27.338157		
合計					124.356		1620-00-00		1864.574862		0.000000
								1 / 2 面積	932.287431 932.287431		

円弧付き面積計算書

地番: 1015

街区番号	14	画地番号	14-1
------	----	------	------

測点	X	Y	D X	D Y	距離	方向角	夾角	倍横距	倍面積	半径 弧長	円弧面積
14-20	-130264.422	-40465.611	32.659	2.811	32.780	4-55-10	78-57-41	2.811	91.804449		
14-21	-130231.763	-40462.800	-1.425	-12.033	12.117	263-14-46	78-19-36	-6.411	9.135675		
14-11	-130233.188	-40474.833	-5.036	-14.897	15.725	251-19-19	168-04-33	-33.341	167.905276		
14-12	-130238.224	-40489.730	-0.774	-6.853	6.897	263-33-22	192-14-03	-55.091	42.640434		
14-1	-130238.998	-40496.583	-2.532	-2.445	3.520	223-59-55	140-26-33	-64.389	163.032948		
14-2	-130241.530	-40499.028	-13.008	-1.120	13.056	184-55-16	140-55-21	-67.954	883.945632		
14-18	-130254.538	-40500.148	-3.199	11.159	11.608	105-59-46	101-04-30	-57.915	185.270085		
14-17	-130257.737	-40488.989	-6.685	23.378	24.315	105-57-29	179-57-43	-23.378	156.281930		
合計					120.018		1080-00-00	1 / 2 面積	1700.016429 850.0082145 850.0082145		0.000000

円弧付き面積計算書

地 番: 1016

街区番号	14	画地番号	14-2
------	----	------	------

測 点	X	Y	D X	D Y	距 離	方向角	夾 角	倍横距	倍面積	半径 弧長	円弧面積
14-21	-130231.763	-40462.800	-32.659	-2.811	32.780	184-55-10	101-40-23	-2.811	91.804449		
14-20	-130264.422	-40465.611	-1.211	4.236	4.406	105-57-16	101-02-06	-1.386	1.678446		
14-16	-130265.633	-40461.375	-6.692	23.291	24.233	106-01-50	180-04-34	26.141	-174.935572		
14-15	-130272.325	-40438.084	4.178	2.146	4.697	27-11-13	101-09-23	51.578	215.492884		
BK82	-130268.147	-40435.938	3.031	1.369	3.326	24-18-25	177-07-12	55.093	166.986883		
BK83	-130265.116	-40434.569	2.706	1.183	2.953	23-36-50	179-18-25	57.645	155.987370		
BK84	-130262.410	-40433.386	3.195	1.403	3.489	23-42-27	180-05-37	60.231	192.438045		
BK85	-130259.215	-40431.983	4.532	1.784	4.870	21-29-13	177-46-46	63.418	287.410376		
BK86	-130254.683	-40430.199	3.963	1.517	4.243	20-56-47	179-27-34	66.719	264.407397		
BK87	-130250.720	-40428.682	4.605	1.720	4.916	20-28-52	179-32-05	69.956	322.147380		
BK88	-130246.115	-40426.962	6.551	2.423	6.985	20-17-52	179-49-00	74.099	485.422549		
BK89	-130239.564	-40424.539	1.362	0.500	1.451	20-09-31	179-51-39	77.022	104.903964		
14-8	-130238.202	-40424.039	3.804	-2.389	4.492	327-52-13	127-42-42	75.133	285.805932		
14-9	-130234.398	-40426.428	3.290	-30.841	31.016	276-05-21	128-13-08	41.903	137.860870		
14-10	-130231.108	-40457.269	-0.655	-5.531	5.570	263-14-47	167-09-26	5.531	-3.622805		
合 計					139.427		2340-00-00		2533.788168		0.000000
								1 / 2	1266.894084		
								面 積	1266.894084		

円弧付き面積計算書

地番: 1017

街区番号	14	画地番号	14-3
------	----	------	------

測点	X	Y	D X	D Y	距離	方向角	夾角	倍横距	倍面積	半径 弧長	円弧面積
14-17	-130257.737	-40488.989	-6.685	23.378	24.315	105-57-29	281-01-06	23.378	-156.281930		
14-20	-130264.422	-40465.611	-1.211	4.236	4.406	105-57-16	179-59-47	50.992	-61.751312		
14-16	-130265.633	-40461.375	-6.692	23.291	24.233	106-01-50	180-04-34	78.519	-525.449148		
14-15	-130272.325	-40438.084	-0.131	-0.067	0.147	207-05-15	281-03-25	101.743	-13.328333		
BK81	-130272.456	-40438.151	-4.636	-2.405	5.223	207-25-08	180-19-53	99.271	-460.220356		
BK80	-130277.092	-40440.556	-6.020	-3.300	6.865	208-43-49	181-18-41	93.566	-563.267320		
BK79	-130283.112	-40443.856	-2.892	-1.705	3.357	210-31-18	181-47-29	88.561	-256.118412		
BK78	-130286.004	-40445.561	-4.696	-3.245	5.708	214-38-42	184-07-24	83.611	-392.637256		
BK77	-130290.700	-40448.806	-3.458	-2.642	4.352	217-22-51	182-44-09	77.724	-268.769592		
14-7	-130294.158	-40451.448	-1.276	-3.247	3.489	248-32-47	211-09-56	71.835	-91.661460		
14-6	-130295.434	-40454.695	6.284	-37.009	37.539	279-38-12	211-05-25	31.579	198.442436		
14-19	-130289.150	-40491.704	31.413	2.715	31.530	4-56-23	265-18-11	-2.715	-85.286295		
合計					151.164		2520-00-00		-2676.328978		0.000000
								1 / 2 面積	1338.164489 1338.164489		

地 番: 1014

円弧付き面積計算書

街区番号	14	画地番号	14-4
------	----	------	------

測 点	X	Y	D X	D Y	距 離	方向角	夾 角	倍横距	倍面積	半径 弧長	円弧面積
14-18	-130254.538	-40500.148	-3.199	11.159	11.608	105-59-46	281-04-37	11.159	-35.697641		
14-17	-130257.737	-40488.989	-31.413	-2.715	31.530	184-56-23	258-56-37	19.603	-615.789039		
14-19	-130289.150	-40491.704	0.967	-5.697	5.778	279-38-01	274-41-38	11.191	10.821697		
14-5	-130288.183	-40497.401	0.126	-0.837	0.846	278-33-39	178-55-38	4.657	0.586782		
14-14	-130288.057	-40498.238	0.096	-0.899	0.904	276-05-43	177-32-04	2.921	0.280416		
14-13	-130287.961	-40499.137	0.065	-0.900	0.902	274-07-51	178-02-08	1.122	0.072930		
14-4	-130287.896	-40500.037	2.940	-2.729	4.011	317-07-54	223-00-03	-2.507	-7.370580		
14-3	-130284.956	-40502.766	30.418	2.618	30.530	4-55-09	227-47-15	-2.618	-79.634324		
合 計					86.109		1800-00-00		-726.729759		0.000000
								1 / 2 面 積	363.3648795 363.3648795		

円弧付き面積計算書

地 番: 1020

街区番号		画地番号	路線1
------	--	------	-----

測 点	X	Y	D X	D Y	距 離	方向角	夾 角	倍横距	倍面積	半径 弧長	円弧面積
BK104	-130234.273	-40498.403	0.042	0.922	0.923	87-23-30	178-58-34	0.922	0.038724		
BK103	-130234.231	-40497.481	0.034	0.478	0.479	85-55-53	178-32-23	2.322	0.078948		
BK102	-130234.197	-40497.003	0.044	0.466	0.468	84-36-22	178-40-29	3.266	0.143704		
BK101	-130234.153	-40496.537	0.650	5.751	5.788	83-33-06	178-56-44	9.483	6.163950		
BK100	-130233.503	-40490.786	0.107	0.305	0.323	70-40-05	167-06-59	15.539	1.662673		
BK99	-130233.396	-40490.481	4.958	14.669	15.484	71-19-31	180-39-26	30.513	151.283454		
BK98	-130228.438	-40475.812	0.964	8.305	8.361	83-22-45	192-03-14	53.487	51.561468		
BK97	-130227.474	-40467.507	0.766	6.383	6.429	83-09-25	179-46-40	68.175	52.222050		
BK96	-130226.708	-40461.124	0.451	3.911	3.937	83-25-19	180-15-54	78.469	35.389519		
BK95	-130226.257	-40457.213	-0.435	3.884	3.908	96-23-25	192-58-06	86.264	-37.524840		
BK94	-130226.692	-40453.329	-2.601	24.401	24.539	96-05-04	179-41-39	114.549	-297.941949		
BK93	-130229.293	-40428.928	-0.829	7.920	7.963	95-58-32	179-53-28	146.870	-121.755230		
BK92	-130230.122	-40421.008	-0.326	-0.130	0.351	201-44-27	285-45-55	154.660	-50.419160		
BK91	-130230.448	-40421.138	-2.506	-0.976	2.689	201-16-45	179-32-18	153.554	-384.806324		
BK90	-130232.954	-40422.114	-5.248	-1.925	5.590	200-08-36	178-51-51	150.653	-790.626944		
14-8	-130238.202	-40424.039	3.804	-2.389	4.492	327-52-13	307-43-37	146.339	556.673556		
14-9	-130234.398	-40426.428	3.290	-30.841	31.016	276-05-21	128-13-08	113.109	372.128610		
14-10	-130231.108	-40457.269	-0.655	-5.531	5.570	263-14-47	167-09-26	76.737	-50.262735		
14-21	-130231.763	-40462.800	-1.425	-12.033	12.117	263-14-46	179-59-59	59.173	-84.321525		
14-11	-130233.188	-40474.833	-5.036	-14.897	15.725	251-19-19	168-04-33	32.243	-162.375748		
14-12	-130238.224	-40489.730	-0.774	-6.853	6.897	263-33-22	192-14-03	10.493	-8.121582		
14-1	-130238.998	-40496.583	-0.321	-10.074	10.079	268-10-30	184-37-08	-6.434	2.065314		
13-9	-130239.319	-40506.657	-0.130	-4.570	4.572	268-22-14	180-11-44	-21.078	2.740140		

円弧付き面積計算書

地番: 1020

街区番号		画地番号	路線1
------	--	------	-----

測点	X	Y	D X	D Y	距離	方向角	夾角	倍横距	倍面積	半径 弧長	円弧面積
13-10	-130239.449	-40511.227	0.091	-9.247	9.247	270-33-50	182-11-36	-34.895	-3.175445		
13-15	-130239.358	-40520.474	0.210	-21.478	21.479	270-33-37	179-59-47	-65.620	-13.780200		
13-1	-130239.148	-40541.952	-2.350	-2.600	3.505	227-53-29	137-19-52	-89.698	210.790300		
13-2	-130241.498	-40544.552	-13.379	-1.154	13.429	184-55-47	137-02-18	-93.452	1250.294308		
13-17	-130254.877	-40545.706	-13.201	-1.139	13.250	184-55-53	180-00-06	-95.745	1263.929745		
13-11	-130268.078	-40546.845	-25.177	-2.175	25.271	184-56-15	180-00-22	-99.059	2494.008443		
13-3	-130293.255	-40549.020	-3.103	3.251	4.494	133-39-56	128-43-41	-97.983	304.041249		
13-4	-130296.358	-40545.769	-1.197	-10.999	11.064	263-47-21	310-07-25	-105.731	126.560007		
12-9	-130297.555	-40556.768	2.847	2.808	3.999	44-36-18	320-48-57	-113.922	-324.335934		
12-10	-130294.708	-40553.960	11.594	0.997	11.637	4-54-54	140-18-36	-110.117	-1276.696498		
12-31	-130283.114	-40552.963	6.974	0.600	7.000	4-55-02	180-00-08	-108.520	-756.818480		
12-39	-130276.140	-40552.363	11.584	0.996	11.627	4-54-51	179-59-49	-106.924	-1238.607616		
12-11	-130264.556	-40551.367	9.695	0.845	9.732	4-58-52	180-04-01	-105.083	-1018.779685		
11-2	-130254.861	-40550.522	14.850	1.267	14.904	4-52-36	179-53-44	-102.971	-1529.119350		
BK28	-130240.011	-40549.255	4.006	1.633	4.326	22-10-40	197-18-04	-100.071	-400.884426		
BK27	-130236.005	-40547.622	1.705	0.690	1.839	22-01-58	179-51-18	-97.748	-166.660340		
W45	-130234.300	-40546.932	-0.016	1.405	1.405	90-39-09	248-37-11	-95.653	1.530448		
W44	-130234.316	-40545.527	-0.083	8.887	8.887	90-32-06	179-52-57	-85.361	7.084963		
10-4	-130234.399	-40536.640	-0.079	7.962	7.962	90-34-07	180-02-01	-68.512	5.412448		
10-5	-130234.478	-40528.678	-0.042	5.523	5.523	90-26-09	179-52-02	-55.027	2.311134		
10-6	-130234.520	-40523.155	-0.027	3.618	3.618	90-25-39	179-59-30	-45.886	1.238922		
10-7	-130234.547	-40519.537	-0.070	6.425	6.425	90-37-27	180-11-48	-35.843	2.509010		

地 番: 1020

円弧付き面積計算書

街区番号		画地番号	路線1
------	--	------	-----

測 点	X	Y	D X	D Y	距 離	方向角	夾 角	倍横距	倍面積	半径 弧長	円弧面積
10-1	-130234.617	-40513.112	0.166	8.274	8.276	88-51-02	178-13-35	-21.144	-3.509904		
BK125	-130234.451	-40504.838	0.178	6.435	6.437	88-24-56	179-33-54	-6.435	-1.145430		
合 計					393.036		8820-00-00		-1819.806258		0.000000
								1 / 2	909.903129		
								面 積	909.903129		

円弧付き面積計算書

地番: 1024

街区番号		画地番号	路線2
------	--	------	-----

測点	X	Y	D X	D Y	距離	方向角	夾角	倍横距	倍面積	半径 弧長	円弧面積
14-1	-130238.998	-40496.583	-2.532	-2.445	3.520	223-59-55	315-49-25	-2.445	6.190740		
14-2	-130241.530	-40499.028	-13.008	-1.120	13.056	184-55-16	140-55-21	-6.010	78.178080		
14-18	-130254.538	-40500.148	-30.418	-2.618	30.530	184-55-09	179-59-53	-9.748	296.514664		
14-3	-130284.956	-40502.766	-2.940	2.729	4.011	137-07-54	132-12-45	-9.637	28.332780		
14-4	-130287.896	-40500.037	-1.277	-10.020	10.101	262-44-14	305-36-20	-16.928	21.617056		
13-6	-130289.173	-40510.057	2.581	2.347	3.489	42-16-53	319-32-39	-24.601	-63.495181		
13-7	-130286.592	-40507.710	7.389	0.629	7.416	4-51-56	142-35-03	-21.625	-159.787125		
13-20	-130279.203	-40507.081	18.865	1.606	18.933	4-51-57	180-00-01	-19.390	-365.792350		
13-14	-130260.338	-40505.475	18.111	1.556	18.178	4-54-38	180-02-41	-16.228	-293.905308		
13-8	-130242.227	-40503.919	2.908	-2.738	3.994	316-43-29	131-48-51	-17.410	-50.628280		
13-9	-130239.319	-40506.657	0.321	10.074	10.079	88-10-30	311-27-01	-10.074	-3.233754		
合計					123.307		2340-00-00		-506.008678		0.000000
								1 / 2	253.004339		
								面積	253.004339		

円弧付き面積計算書

地 番: 1025

街区番号		画地番号	路線3
------	--	------	-----

測 点	X	Y	D X	D Y	距 離	方向角	夾 角	倍横距	倍面積	半径 弧長	円弧面積
BK41	-130293.437	-40610.270	-0.799	5.456	5.514	98-19-53	236-09-15	5.456	-4.359344		
12-6	-130294.236	-40604.814	-1.038	5.153	5.257	101-23-20	183-03-27	16.065	-16.675470		
12-32	-130295.274	-40599.661	-1.456	7.230	7.375	101-23-10	179-59-50	28.448	-41.420288		
12-7	-130296.730	-40592.431	-0.240	1.259	1.282	100-47-34	179-24-24	36.937	-8.864880		
12-38	-130296.970	-40591.172	-0.047	0.243	0.248	100-56-48	180-09-14	38.439	-1.806633		
12-15	-130297.017	-40590.929	-0.287	1.576	1.602	100-19-15	179-22-27	40.258	-11.554046		
12-16	-130297.304	-40589.353	-0.252	1.582	1.602	99-03-03	178-43-48	43.416	-10.940832		
12-17	-130297.556	-40587.771	-0.282	1.985	2.005	98-05-08	179-02-05	46.983	-13.249206		
12-18	-130297.838	-40585.786	-0.241	1.989	2.004	96-54-31	178-49-23	50.957	-12.280637		
12-19	-130298.079	-40583.797	-0.199	1.992	2.002	95-42-18	178-47-47	54.938	-10.932662		
12-20	-130298.278	-40581.805	-0.161	1.999	2.005	94-36-17	178-53-59	58.929	-9.487569		
12-21	-130298.439	-40579.806	-0.120	2.000	2.004	93-26-01	178-49-44	62.928	-7.551360		
12-22	-130298.559	-40577.806	-0.052	1.299	1.300	92-17-33	178-51-32	66.227	-3.443804		
12-37	-130298.611	-40576.507	-0.028	0.702	0.703	92-17-03	179-59-30	68.228	-1.910384		
12-23	-130298.639	-40575.805	-0.032	2.009	2.009	90-54-45	178-37-42	70.939	-2.270048		
12-24	-130298.671	-40573.796	0.008	2.003	2.003	89-46-16	178-51-31	74.951	0.599608		
12-25	-130298.663	-40571.793	0.045	2.002	2.003	88-42-44	178-56-28	78.956	3.553020		
12-26	-130298.618	-40569.791	0.095	2.006	2.008	87-17-19	178-34-35	82.964	7.881580		
12-27	-130298.523	-40567.785	0.126	2.002	2.006	86-23-55	179-06-36	86.972	10.958472		
12-28	-130298.397	-40565.783	0.174	1.990	1.998	85-00-11	178-36-16	90.964	15.827736		
12-8	-130298.223	-40563.793	0.668	7.025	7.057	84-34-05	179-33-54	99.979	66.785972		
12-9	-130297.555	-40556.768	1.197	10.999	11.064	83-47-21	179-13-16	118.003	141.249591		
13-4	-130296.358	-40545.769	0.368	2.402	2.430	81-17-23	177-30-02	131.404	48.356672		

円弧付き面積計算書

地番: 1025

街区番号		画地番号	路線3
------	--	------	-----

測点	X	Y	D X	D Y	距離	方向角	夾角	倍横距	倍面積	半径 弧長	円弧面積
13-12	-130295.990	-40543.367	0.426	2.389	2.427	79-53-22	178-35-59	136.195	58.019070		
13-13	-130295.564	-40540.978	0.468	2.408	2.453	79-00-06	179-06-44	140.992	65.984256		
13-5	-130295.096	-40538.570	2.809	13.525	13.814	78-16-01	179-15-55	156.925	440.802325		
13-16	-130292.287	-40525.045	3.114	14.988	15.308	78-15-46	179-59-45	185.438	577.453932		
13-6	-130289.173	-40510.057	1.277	10.020	10.101	82-44-14	184-28-28	210.446	268.739542		
14-4	-130287.896	-40500.037	-0.065	0.900	0.902	94-07-51	191-23-37	221.366	-14.388790		
14-13	-130287.961	-40499.137	-0.096	0.899	0.904	96-05-43	181-57-52	223.165	-21.423840		
14-14	-130288.057	-40498.238	-0.126	0.837	0.846	98-33-39	182-27-56	224.901	-28.337526		
14-5	-130288.183	-40497.401	-0.967	5.697	5.778	99-38-01	181-04-22	231.435	-223.797645		
14-19	-130289.150	-40491.704	-6.284	37.009	37.539	99-38-12	180-00-11	274.141	-1722.702044		
14-6	-130295.434	-40454.695	1.276	3.247	3.489	68-32-47	148-54-35	314.397	401.170572		
14-7	-130294.158	-40451.448	-2.710	-2.071	3.411	217-23-14	328-50-27	315.573	-855.202830		
BK76	-130296.868	-40453.519	-1.108	-0.865	1.406	217-58-43	180-35-29	312.637	-346.401796		
BK75	-130297.976	-40454.384	-2.873	-2.243	3.645	217-58-47	180-00-04	309.529	-889.276817		
BK74	-130300.849	-40456.627	-0.275	-0.395	0.481	235-09-15	197-10-28	306.891	-84.395025		
BK122	-130301.124	-40457.022	2.816	-16.576	16.813	279-38-30	224-29-15	289.920	816.414720		
BK121	-130298.308	-40473.598	4.218	-24.827	25.183	279-38-32	180-00-02	248.517	1048.244706		
BK120	-130294.090	-40498.425	0.049	-0.343	0.346	278-07-48	178-29-16	223.347	10.944003		
BK119	-130294.041	-40498.768	0.137	-1.212	1.220	276-26-57	178-19-09	221.792	30.385504		
BK118	-130293.904	-40499.980	0.049	-1.218	1.219	272-18-14	175-51-17	219.362	10.748738		
BK117	-130293.855	-40501.198	-0.039	-1.220	1.221	268-10-09	175-51-55	216.924	-8.460036		
BK116	-130293.894	-40502.418	-0.126	-1.213	1.220	264-04-11	175-54-02	214.491	-27.025866		

円弧付き面積計算書

地 番: 1025

街区番号		画地番号	路線3
------	--	------	-----

測 点	X	Y	D X	D Y	距 離	方向角	夾 角	倍横距	倍面積	半径 弧長	円弧面積
BK115	-130294.020	-40503.631	1.154	0.166	1.166	8-11-09	284-06-58	213.444	246.314376		
BK73	-130292.866	-40503.465	0.612	-2.371	2.449	284-28-24	96-17-15	211.239	129.278268		
BK72	-130292.254	-40505.836	-0.103	-3.846	3.847	268-27-57	163-59-33	205.022	-21.117266		
BK71	-130292.357	-40509.682	-0.568	-4.743	4.777	263-10-16	174-42-19	196.433	-111.573944		
BK70	-130292.925	-40514.425	-0.537	-2.682	2.735	258-40-40	175-30-24	189.008	-101.497296		
BK69	-130293.462	-40517.107	-0.596	-2.389	2.462	255-59-31	177-18-51	183.937	-109.626452		
BK68	-130294.058	-40519.496	-1.331	-4.245	4.449	252-35-29	176-35-58	177.303	-235.990293		
BK67	-130295.389	-40523.741	-0.798	-3.355	3.449	256-37-14	184-01-45	169.703	-135.422994		
BK66	-130296.187	-40527.096	-0.254	-1.069	1.099	256-38-03	180-00-49	165.279	-41.980866		
BK65	-130296.441	-40528.165	-2.033	-10.295	10.494	258-49-45	182-11-42	153.915	-312.909195		
BK64	-130298.474	-40538.460	-0.482	-7.707	7.722	266-25-17	187-35-32	135.913	-65.510066		
BK63	-130298.956	-40546.167	-0.233	-6.736	6.740	268-01-08	181-35-51	121.470	-28.302510		
BK62	-130299.189	-40552.903	-0.102	-1.030	1.035	264-20-40	176-19-32	113.704	-11.597808		
BK61	-130299.291	-40553.933	-0.142	-1.438	1.445	264-21-38	180-00-58	111.236	-15.795512		
BK60	-130299.433	-40555.371	0.002	-1.640	1.640	270-04-12	185-42-34	108.158	0.216316		
BK59	-130299.431	-40557.011	-0.194	-1.624	1.636	263-11-16	173-07-04	104.894	-20.349436		
BK58	-130299.625	-40558.635	-0.092	-3.402	3.403	268-27-03	185-15-47	99.868	-9.187856		
BK57	-130299.717	-40562.037	0.623	-4.466	4.509	277-56-29	189-29-26	92.000	57.316000		
BK56	-130299.094	-40566.503	0.205	-3.795	3.801	273-05-31	175-09-02	83.739	17.166495		
BK55	-130298.889	-40570.298	-0.406	-1.976	2.017	258-23-21	165-17-50	77.968	-31.655008		
BK54	-130299.295	-40572.274	-2.149	-6.102	6.469	250-35-56	172-12-35	69.890	-150.193610		
BK53	-130301.444	-40578.376	0.174	-2.227	2.234	274-28-03	203-52-07	61.561	10.711614		
BK52	-130301.270	-40580.603	0.430	-6.310	6.325	273-53-54	179-25-51	53.024	22.800320		

地 番: 1025

円弧付き面積計算書

街区番号		画地番号	路線3
------	--	------	-----

測 点	X	Y	D X	D Y	距 離	方向角	夾 角	倍横距	倍面積	半径 弧長	円弧面積
BK51	-130300.840	-40586.913	0.599	-0.781	0.984	307-29-13	213-35-19	45.933	27.513867		
BK50	-130300.241	-40587.694	-0.387	-0.670	0.774	239-59-20	112-30-07	44.482	-17.214534		
BK49	-130300.628	-40588.364	1.068	-7.891	7.963	277-42-28	217-43-08	35.921	38.363628		
BK48	-130299.560	-40596.255	1.704	-6.508	6.727	284-40-21	186-57-53	21.522	36.673488		
BK47	-130297.856	-40602.763	0.231	-0.882	0.912	284-40-35	180-00-14	14.132	3.264492		
BK46	-130297.625	-40603.645	0.623	-2.376	2.456	284-41-33	180-00-58	10.874	6.774502		
BK45	-130297.002	-40606.021	0.781	-5.201	5.259	278-32-24	173-50-51	3.297	2.574957		
BK44	-130296.221	-40611.222	1.215	0.121	1.221	5-41-14	267-08-50	-1.783	-2.166345		
BK43	-130295.006	-40611.101	0.888	0.214	0.913	13-32-58	187-51-44	-1.448	-1.285824		
BK42	-130294.118	-40610.887	0.681	0.617	0.919	42-10-38	208-37-40	-0.617	-0.420177		
合 計					331.238		14400-00-00		-1178.868028		0.000000
								1 / 2 面 積	589.434014 589.434014		

円弧付き面積計算書

地番: 1019

街区番号		画地番号	路線4
------	--	------	-----

測点	X	Y	D X	D Y	距離	方向角	夾角	倍横距	倍面積	半径 弧長	円弧面積
10-1	-130234.617	-40513.112	1.777	2.386	2.975	53-19-22	324-28-20	2.386	4.239922		
10-2	-130232.840	-40510.726	17.665	5.077	18.380	16-02-06	142-42-44	9.849	173.982585		
10-3	-130215.175	-40505.649	6.615	1.941	6.894	16-21-11	180-19-05	16.867	111.575205		
BK111	-130208.560	-40503.708	-0.079	0.708	0.712	96-22-01	260-00-50	19.516	-1.541764		
BK131	-130208.639	-40503.000	-0.257	2.434	2.448	96-01-39	179-39-38	22.658	-5.823106		
BK130	-130208.896	-40500.566	-0.123	1.133	1.140	96-11-45	180-10-06	26.225	-3.225675		
BK129	-130209.019	-40499.433	-0.995	-0.325	1.047	198-05-20	281-53-35	27.033	-26.897835		
BK128	-130210.014	-40499.758	-6.321	-1.864	6.590	196-25-49	178-20-29	24.844	-157.038924		
BK127	-130216.335	-40501.622	-16.249	-4.664	16.905	196-00-55	179-35-06	18.316	-297.616684		
BK126	-130232.584	-40506.286	-1.867	1.448	2.363	142-12-13	126-11-18	15.100	-28.191700		
BK125	-130234.451	-40504.838	-0.166	-8.274	8.276	268-51-02	306-38-49	8.274	-1.373484		
合計					67.730		2340-00-00		-231.911460		0.000000
								1 / 2 面積	115.955730 115.955730		

円弧付き面積計算書

地 番: 1022

街区番号		画地番号	路線5
------	--	------	-----

測 点	X	Y	D X	D Y	距 離	方向角	夾 角	倍横距	倍面積	半径 弧長	円弧面積
11-2	-130254.861	-40550.522	-2.243	-2.656	3.476	229-49-08	44-50-16	-2.656	5.957408		
11-1	-130257.104	-40553.178	0.088	-0.933	0.937	275-23-17	225-34-09	-6.245	-0.549560		
11-3	-130257.016	-40554.111	1.513	-17.698	17.763	274-53-11	179-29-54	-24.876	-37.637388		
W28	-130255.503	-40571.809	0.099	-1.101	1.105	275-08-17	180-15-06	-43.675	-4.323825		
BK37	-130255.404	-40572.910	1.556	-2.983	3.364	297-32-51	202-24-34	-47.759	-74.313004		
BK38	-130253.848	-40575.893	5.758	-10.701	12.152	298-17-02	180-44-11	-61.443	-353.788794		
BK39	-130248.090	-40586.594	0.633	-1.176	1.336	298-17-31	180-00-29	-73.320	-46.411560		
BK123	-130247.457	-40587.770	-32.623	-18.284	37.397	209-16-09	90-58-38	-92.780	3026.761940		
BK124	-130280.080	-40606.054	-1.156	2.136	2.429	118-25-20	89-09-11	-108.928	125.920768		
BK40	-130281.236	-40603.918	-1.157	2.144	2.436	118-21-12	179-55-52	-104.648	121.077736		
12-4	-130282.393	-40601.774	0.851	0.417	0.948	26-06-19	87-45-07	-102.087	-86.876037		
12-3	-130281.542	-40601.357	25.473	14.282	29.204	29-16-41	183-10-22	-87.388	-2226.034524		
12-2	-130256.069	-40587.075	0.980	3.351	3.491	73-41-54	224-25-13	-69.755	-68.359900		
12-1	-130255.089	-40583.724	-5.010	9.316	10.578	118-16-14	224-34-20	-57.088	286.010880		
12-13	-130260.099	-40574.408	-0.528	6.227	6.249	94-50-48	156-34-34	-41.545	21.935760		
12-29	-130260.627	-40568.181	-1.261	14.568	14.622	94-56-50	180-06-02	-20.750	26.165750		
12-12	-130261.888	-40553.613	-2.668	2.246	3.488	139-54-30	224-57-40	-3.936	10.501248		
12-11	-130264.556	-40551.367	9.695	0.845	9.732	4-58-52	45-04-22	-0.845	-8.192275		
合 計					160.707		2880-00-00		717.844623		0.000000
								1 / 2	358.9223115		
								面 積	358.9223115		

円弧付き面積計算書

地番: 1023

街区番号		画地番号	路線6
------	--	------	-----

測点	X	Y	D X	D Y	距離	方向角	夾角	倍横距	倍面積	半径 弧長	円弧面積
BK41	-130293.437	-40610.270	12.201	6.352	13.755	27-30-07	289-10-14	6.352	77.500752		
BK40	-130281.236	-40603.918	-1.157	2.144	2.436	118-21-12	270-51-05	14.848	-17.179136		
12-4	-130282.393	-40601.774	-3.184	-1.681	3.601	207-49-55	269-28-43	15.311	-48.750224		
12-14	-130285.577	-40603.455	-5.506	-2.872	6.210	207-32-50	179-42-55	10.758	-59.233548		
12-5	-130291.083	-40606.327	-3.153	1.513	3.497	154-21-56	126-49-06	9.399	-29.635047		
12-6	-130294.236	-40604.814	0.799	-5.456	5.514	278-19-53	303-57-57	5.456	4.359344		
合計					35.013		1440-00-00		-72.937859		0.000000
								1 / 2 面積	36.4689295 36.4689295		

円弧付き面積計算書

地番: 1018

街区番号		画地番号	水路2
------	--	------	-----

測点	X	Y	D X	D Y	距離	方向角	夾角	倍横距	倍面積	半径 弧長	円弧面積
BK1	-130197.660	-40499.584	0.383	-1.148	1.210	288-27-00	89-48-09	-1.148	-0.439684		
BK2	-130197.277	-40500.732	-1.171	-0.394	1.236	198-35-47	90-08-47	-2.690	3.149990		
9-5	-130198.448	-40501.126	-5.833	-1.965	6.155	198-37-03	180-01-16	-5.049	29.450817		
9-4	-130204.281	-40503.091	0.577	-5.658	5.687	275-49-22	257-12-19	-12.672	-7.311744		
9-3	-130203.704	-40508.749	-2.111	-3.822	4.366	241-05-13	145-15-51	-22.152	46.762872		
9-2	-130205.815	-40512.571	-0.365	-0.767	0.849	244-33-04	183-27-51	-26.741	9.760465		
9-1	-130206.180	-40513.338	-0.082	-0.197	0.213	247-24-03	182-50-59	-27.705	2.271810		
BK6	-130206.262	-40513.535	-0.373	-0.878	0.954	246-58-58	179-34-55	-28.780	10.734940		
BK7	-130206.635	-40514.413	-0.701	-1.771	1.905	248-24-19	181-25-21	-31.429	22.031729		
BK8	-130207.336	-40516.184	-0.447	-1.279	1.355	250-44-09	182-19-50	-34.479	15.412113		
BK9	-130207.783	-40517.463	-1.092	-3.457	3.625	252-28-11	181-44-02	-39.215	42.822780		
BK10	-130208.875	-40520.920	-1.492	-6.171	6.349	256-24-29	183-56-18	-48.843	72.873756		
BK11	-130210.367	-40527.091	-0.117	-0.381	0.399	252-55-44	176-31-15	-55.395	6.481215		
BK12	-130210.484	-40527.472	-0.453	-1.113	1.202	247-51-12	174-55-28	-56.889	25.770717		
BK13	-130210.937	-40528.585	-0.401	-0.714	0.819	240-40-49	172-49-37	-58.716	23.545116		
BK14	-130211.338	-40529.299	-2.249	-3.306	3.998	235-46-24	175-05-35	-62.736	141.093264		
BK15	-130213.587	-40532.605	-0.688	-0.983	1.200	235-00-43	179-14-19	-67.025	46.113200		
BK16	-130214.275	-40533.588	-2.371	-2.759	3.638	229-19-31	174-18-48	-70.767	167.788557		
BK17	-130216.646	-40536.347	-0.198	-0.206	0.286	226-08-04	176-48-33	-73.732	14.598936		
BK18	-130216.844	-40536.553	-1.717	-1.549	2.312	222-03-19	175-55-15	-75.487	129.611179		
BK19	-130218.561	-40538.102	-2.156	-1.836	2.832	220-25-01	178-21-42	-78.872	170.048032		
BK20	-130220.717	-40539.938	-1.580	-1.270	2.027	218-47-32	178-22-31	-81.978	129.525240		
BK21	-130222.297	-40541.208	-0.865	-0.635	1.073	216-16-57	177-29-25	-83.883	72.558795		

円弧付き面積計算書

地番: 1018

街区番号		画地番号	水路2
------	--	------	-----

測点	X	Y	D X	D Y	距離	方向角	夾角	倍横距	倍面積	半径 弧長	円弧面積
BK22	-130223.162	-40541.843	-1.303	-0.848	1.555	213-03-23	176-46-26	-85.366	111.231898		
BK23	-130224.465	-40542.691	-1.228	-0.698	1.413	209-36-51	176-33-28	-86.912	106.727936		
BK24	-130225.693	-40543.389	-1.751	-0.783	1.918	204-05-34	174-28-43	-88.393	154.776143		
BK25	-130227.444	-40544.172	-4.534	-1.820	4.886	201-52-16	177-46-42	-90.996	412.575864		
BK26	-130231.978	-40545.992	-2.322	-0.940	2.505	202-02-21	180-10-05	-93.756	217.701432		
W45	-130234.300	-40546.932	-0.016	1.405	1.405	90-39-09	68-36-48	-93.291	1.492656		
W44	-130234.316	-40545.527	2.186	0.884	2.358	22-01-05	111-21-56	-91.002	-198.930372		
W22	-130232.130	-40544.643	4.157	1.664	4.478	21-48-56	179-47-51	-88.454	-367.703278		
W21	-130227.973	-40542.979	1.686	0.756	1.848	24-09-05	182-20-09	-86.034	-145.053324		
W20	-130226.287	-40542.223	1.141	0.648	1.312	29-35-36	185-26-31	-84.630	-96.562830		
W19	-130225.146	-40541.575	1.233	0.798	1.469	32-54-40	183-19-04	-83.184	-102.565872		
W18	-130223.913	-40540.777	0.815	0.601	1.013	36-24-21	183-29-41	-81.785	-66.654775		
W17	-130223.098	-40540.176	1.555	1.246	1.993	38-42-17	182-17-56	-79.938	-124.303590		
W16	-130221.543	-40538.930	2.111	1.805	2.777	40-31-55	181-49-38	-76.887	-162.308457		
W15	-130219.432	-40537.125	1.658	1.480	2.222	41-45-12	181-13-17	-73.602	-122.032116		
W14	-130217.774	-40535.645	2.500	2.899	3.828	49-13-36	187-28-24	-69.223	-173.057500		
W13	-130215.274	-40532.746	0.612	0.885	1.076	55-20-07	186-06-31	-65.439	-40.048668		
W12	-130214.662	-40531.861	2.211	3.244	3.926	55-43-23	180-23-16	-61.310	-135.556410		
W11	-130212.451	-40528.617	0.345	0.606	0.697	60-20-49	184-37-26	-57.460	-19.823700		
W10	-130212.106	-40528.011	0.500	1.333	1.424	69-26-21	189-05-32	-55.521	-27.760500		
W9	-130211.606	-40526.678	1.422	5.910	6.079	76-28-17	187-01-56	-48.278	-68.651316		
W8	-130210.184	-40520.768	0.167	0.586	0.609	74-05-36	177-37-19	-41.782	-6.977594		

円弧付き面積計算書

地番: 1018

街区番号		画地番号	水路2
------	--	------	-----

測点	X	Y	D X	D Y	距離	方向角	夾角	倍横距	倍面積	半径 弧長	円弧面積
W7	-130210.017	-40520.182	0.233	0.707	0.744	71-45-35	177-39-59	-40.489	-9.433937		
10-8	-130209.784	-40519.475	0.762	2.432	2.549	72-36-11	180-50-36	-37.350	-28.460700		
W6	-130209.022	-40517.043	0.459	1.316	1.394	70-46-19	178-10-08	-33.602	-15.423318		
W5	-130208.563	-40515.727	0.666	1.678	1.805	68-21-07	177-34-48	-30.608	-20.384928		
W4	-130207.897	-40514.049	0.525	1.263	1.368	67-25-42	179-04-35	-27.667	-14.525175		
W3	-130207.372	-40512.786	0.398	0.822	0.913	64-09-52	176-44-10	-25.582	-10.181636		
W2	-130206.974	-40511.964	1.931	3.492	3.990	61-03-30	176-53-38	-21.268	-41.068508		
W1	-130205.043	-40508.472	-0.641	5.726	5.762	96-23-15	215-19-45	-12.050	7.724050		
BK112	-130205.684	-40502.746	-0.051	0.454	0.457	96-24-34	180-01-19	-5.870	0.299370		
BK113	-130205.735	-40502.292	6.297	2.108	6.640	18-30-31	102-05-57	-3.308	-20.830476		
BK114	-130199.438	-40500.184	1.778	0.600	1.877	18-38-51	180-08-20	-0.600	-1.066800		
合計					131.980		9720-00-00		167.817664		0.000000
								1 / 2 面積	83.908832 83.908832		

地 番: 1021

円弧付き面積計算書

街区番号		画地番号	水路3
------	--	------	-----

測 点	X	Y	D X	D Y	距 離	方向角	夾 角	倍横距	倍面積	半径 弧長	円弧面積
BK35	-130243.094	-40565.839	-1.924	-1.105	2.219	209-52-11	96-14-02	-1.105	2.126020		
BK36	-130245.018	-40566.944	-10.386	-5.966	11.978	209-52-27	180-00-16	-8.176	84.915936		
BK37	-130255.404	-40572.910	-0.099	1.101	1.105	95-08-17	65-15-50	-13.041	1.291059		
W28	-130255.503	-40571.809	12.002	6.900	13.844	29-53-41	114-45-24	-5.040	-60.490080		
W27	-130243.501	-40564.909	0.407	-0.930	1.015	293-38-09	83-44-28	0.930	0.378510		
合 計					30.161		540-00-00		28.221445		0.000000
								1 / 2 面 積	14.1107225 14.1107225		

円弧付き面積計算書

地番: 1026

街区番号	15	画地番号	15
------	----	------	----

測点	X	Y	D X	D Y	距離	方向角	夾角	倍横距	倍面積	半径 弧長	円弧面積
CK1	-130386.796	-40534.781	-0.921	-13.531	13.562	266-06-22	79-31-38	-13.531	12.462051		
CK2	-130387.717	-40548.312	-0.656	-11.029	11.048	266-35-46	180-29-24	-38.091	24.987696		
CK3	-130388.373	-40559.341	0.047	-6.898	6.898	270-23-25	183-47-39	-56.018	-2.632846		
CK4	-130388.326	-40566.239	-19.488	-1.626	19.556	184-46-10	94-22-45	-64.542	1257.794496		
CK5	-130407.814	-40567.865	-0.039	2.066	2.066	91-04-53	86-18-43	-64.102	2.499978		
CK6	-130407.853	-40565.799	-0.317	17.746	17.749	91-01-24	179-56-31	-44.290	14.039930		
CK7	-130408.170	-40548.053	0.180	1.220	1.233	81-36-25	170-35-01	-25.324	-4.558320		
CK8	-130407.990	-40546.833	0.096	0.617	0.624	81-09-22	179-32-57	-23.487	-2.254752		
CK9	-130407.894	-40546.216	0.044	2.009	2.009	88-44-43	187-35-21	-20.861	-0.917884		
CK10	-130407.850	-40544.207	-0.160	2.091	2.097	94-22-32	185-37-49	-16.761	2.681760		
CK11	-130408.010	-40542.116	-0.498	1.759	1.828	105-48-27	191-25-55	-12.911	6.429678		
CK12	-130408.508	-40540.357	-1.414	2.271	2.675	121-54-28	196-06-01	-8.881	12.557734		
CK13	-130409.922	-40538.086	0.587	0.695	0.910	49-48-56	107-54-28	-5.915	-3.472105		
CK14	-130409.335	-40537.391	6.366	0.743	6.409	6-39-26	136-50-30	-4.477	-28.500582		
CK15	-130402.969	-40536.648	6.774	0.783	6.819	6-35-37	179-56-11	-2.951	-19.990074		
CK16	-130396.195	-40535.865	9.399	1.084	9.461	6-34-44	179-59-07	-1.084	-10.188516		
合計					104.944		2520-00-00		1260.938244		0.000000
								1 / 2 面積	630.469122 630.469122		

円弧付き面積計算書

地番:

街区番号		画地番号	公園道路
------	--	------	------

測点	X	Y	D X	D Y	距離	方向角	夾角	倍横距	倍面積	半径 弧長	円弧面積
BK115	-130294.020	-40503.631	1.154	0.166	1.166	8-11-09	109-01-26	0.166	0.191564		
BK73	-130292.866	-40503.465	0.612	-2.371	2.449	284-28-24	96-17-15	-2.039	-1.247868		
BK72	-130292.254	-40505.836	-0.103	-3.846	3.847	268-27-57	163-59-33	-8.256	0.850368		
BK71	-130292.357	-40509.682	-0.568	-4.743	4.777	263-10-16	174-42-19	-16.845	9.567960		
BK70	-130292.925	-40514.425	-0.537	-2.682	2.735	258-40-40	175-30-24	-24.270	13.032990		
BK69	-130293.462	-40517.107	-0.596	-2.389	2.462	255-59-31	177-18-51	-29.341	17.487236		
BK68	-130294.058	-40519.496	-1.331	-4.245	4.449	252-35-29	176-35-58	-35.975	47.882725		
BK67	-130295.389	-40523.741	-0.798	-3.355	3.449	256-37-14	184-01-45	-43.575	34.772850		
BK66	-130296.187	-40527.096	-0.254	-1.069	1.099	256-38-03	180-00-49	-47.999	12.191746		
BK65	-130296.441	-40528.165	-2.033	-10.295	10.494	258-49-45	182-11-42	-59.363	120.684979		
BK64	-130298.474	-40538.460	-0.482	-7.707	7.722	266-25-17	187-35-32	-77.365	37.289930		
BK63	-130298.956	-40546.167	-0.233	-6.736	6.740	268-01-08	181-35-51	-91.808	21.391264		
BK62	-130299.189	-40552.903	-0.102	-1.030	1.035	264-20-40	176-19-32	-99.574	10.156548		
BK61	-130299.291	-40553.933	-0.142	-1.438	1.445	264-21-38	180-00-58	-102.042	14.489964		
BK60	-130299.433	-40555.371	0.002	-1.640	1.640	270-04-12	185-42-34	-105.120	-0.210240		
BK59	-130299.431	-40557.011	-0.194	-1.624	1.636	263-11-16	173-07-04	-108.384	21.026496		
BK58	-130299.625	-40558.635	-0.092	-3.402	3.403	268-27-03	185-15-47	-113.410	10.433720		
BK57	-130299.717	-40562.037	0.623	-4.466	4.509	277-56-29	189-29-26	-121.278	-75.556194		
BK56	-130299.094	-40566.503	0.205	-3.795	3.801	273-05-31	175-09-02	-129.539	-26.555495		
BK55	-130298.889	-40570.298	-0.406	-1.976	2.017	258-23-21	165-17-50	-135.310	54.935860		
BK54	-130299.295	-40572.274	-2.149	-6.102	6.469	250-35-56	172-12-35	-143.388	308.140812		
BK53	-130301.444	-40578.376	0.174	-2.227	2.234	274-28-03	203-52-07	-151.717	-26.398758		
BK52	-130301.270	-40580.603	0.430	-6.310	6.325	273-53-54	179-25-51	-160.254	-68.909220		

円弧付き面積計算書

地番:

街区番号		画地番号	公園道路
------	--	------	------

測点	X	Y	D X	D Y	距離	方向角	夾角	倍横距	倍面積	半径 弧長	円弧面積
BK51	-130300.840	-40586.913	0.599	-0.781	0.984	307-29-13	213-35-19	-167.345	-100.239655		
BK50	-130300.241	-40587.694	-0.387	-0.670	0.774	239-59-20	112-30-07	-168.796	65.324052		
BK49	-130300.628	-40588.364	1.068	-7.891	7.963	277-42-28	217-43-08	-177.357	-189.417276		
BK48	-130299.560	-40596.255	1.704	-6.508	6.727	284-40-21	186-57-53	-191.756	-326.752224		
BK47	-130297.856	-40602.763	-3.089	0.884	3.213	164-01-48	59-21-27	-197.380	609.706820		
R24	-130300.945	-40601.879	-1.970	9.812	10.008	101-21-09	117-19-21	-186.684	367.767480		
R23	-130302.915	-40592.067	-0.337	1.981	2.009	99-39-16	178-18-07	-174.891	58.938267		
R22	-130303.252	-40590.086	-0.309	1.991	2.015	98-49-19	179-10-03	-170.919	52.813971		
R21	-130303.561	-40588.095	-0.278	1.997	2.016	97-55-31	179-06-12	-166.931	46.406818		
R20	-130303.839	-40586.098	-0.235	2.005	2.019	96-41-06	178-45-35	-162.929	38.288315		
R19	-130304.074	-40584.093	-0.195	2.005	2.014	95-33-18	178-52-12	-158.919	30.989205		
R18	-130304.269	-40582.088	-0.161	2.017	2.023	94-33-50	179-00-32	-154.897	24.938417		
R17	-130304.430	-40580.071	-0.114	2.011	2.014	93-14-40	178-40-50	-150.869	17.199066		
R16	-130304.544	-40578.060	-0.077	2.015	2.016	92-11-18	178-56-38	-146.843	11.306911		
R15	-130304.621	-40576.045	-0.037	2.011	2.011	91-03-15	178-51-57	-142.817	5.284229		
R14	-130304.658	-40574.034	-0.005	2.018	2.018	90-08-31	179-05-16	-138.788	0.693940		
R13	-130304.663	-40572.016	0.039	2.021	2.021	88-53-40	178-45-09	-134.749	-5.255211		
R12	-130304.624	-40569.995	0.070	2.020	2.021	88-00-55	179-07-15	-130.708	-9.149560		
R11	-130304.554	-40567.975	0.121	2.016	2.020	86-33-55	178-33-00	-126.672	-15.327312		
R10	-130304.433	-40565.959	0.160	2.012	2.018	85-27-12	178-53-17	-122.644	-19.623040		
R9	-130304.273	-40563.947	1.353	13.980	14.045	84-28-19	179-01-07	-106.652	-144.300156		
R8	-130302.920	-40549.967	0.222	2.007	2.019	83-41-17	179-12-58	-90.665	-20.127630		

円弧付き面積計算書

地番:

街区番号		画地番号	公園道路
------	--	------	------

測点	X	Y	D X	D Y	距離	方向角	夾角	倍横距	倍面積	半径 弧長	円弧面積
R7	-130302.698	-40547.960	0.253	2.004	2.020	82-48-17	179-07-00	-86.654	-21.923462		
R6	-130302.445	-40545.956	0.282	1.994	2.014	81-57-01	179-08-44	-82.656	-23.308992		
R5	-130302.163	-40543.962	0.316	1.988	2.013	80-58-05	179-01-04	-78.674	-24.860984		
R4	-130301.847	-40541.974	0.350	1.982	2.013	79-59-08	179-01-03	-74.704	-26.146400		
R3	-130301.497	-40539.992	0.381	1.974	2.010	79-04-33	179-05-25	-70.748	-26.954988		
R2	-130301.116	-40538.018	6.796	32.820	33.516	78-18-04	179-13-31	-35.954	-244.343384		
R1	-130294.320	-40505.198	0.300	1.567	1.595	79-09-43	180-51-39	-1.567	-0.470100		
合計					205.052		9000-00-00		667.106354		0.000000
								1 / 2 面積	333.553177 333.553177		

