


茨木都市計画事業島土地地区画整理事業
画地出来形確認測量原図（東地区）



縮尺 1 : 5 0 0

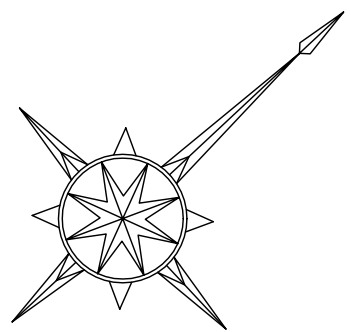



茨木都市計画事業島土地地区画整理事業

画地出来形確認測量原図（西地区）

縮尺 1 : 5 0 0

 
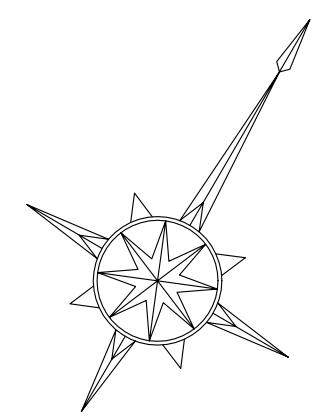


縮尺 1 : 5 0 0

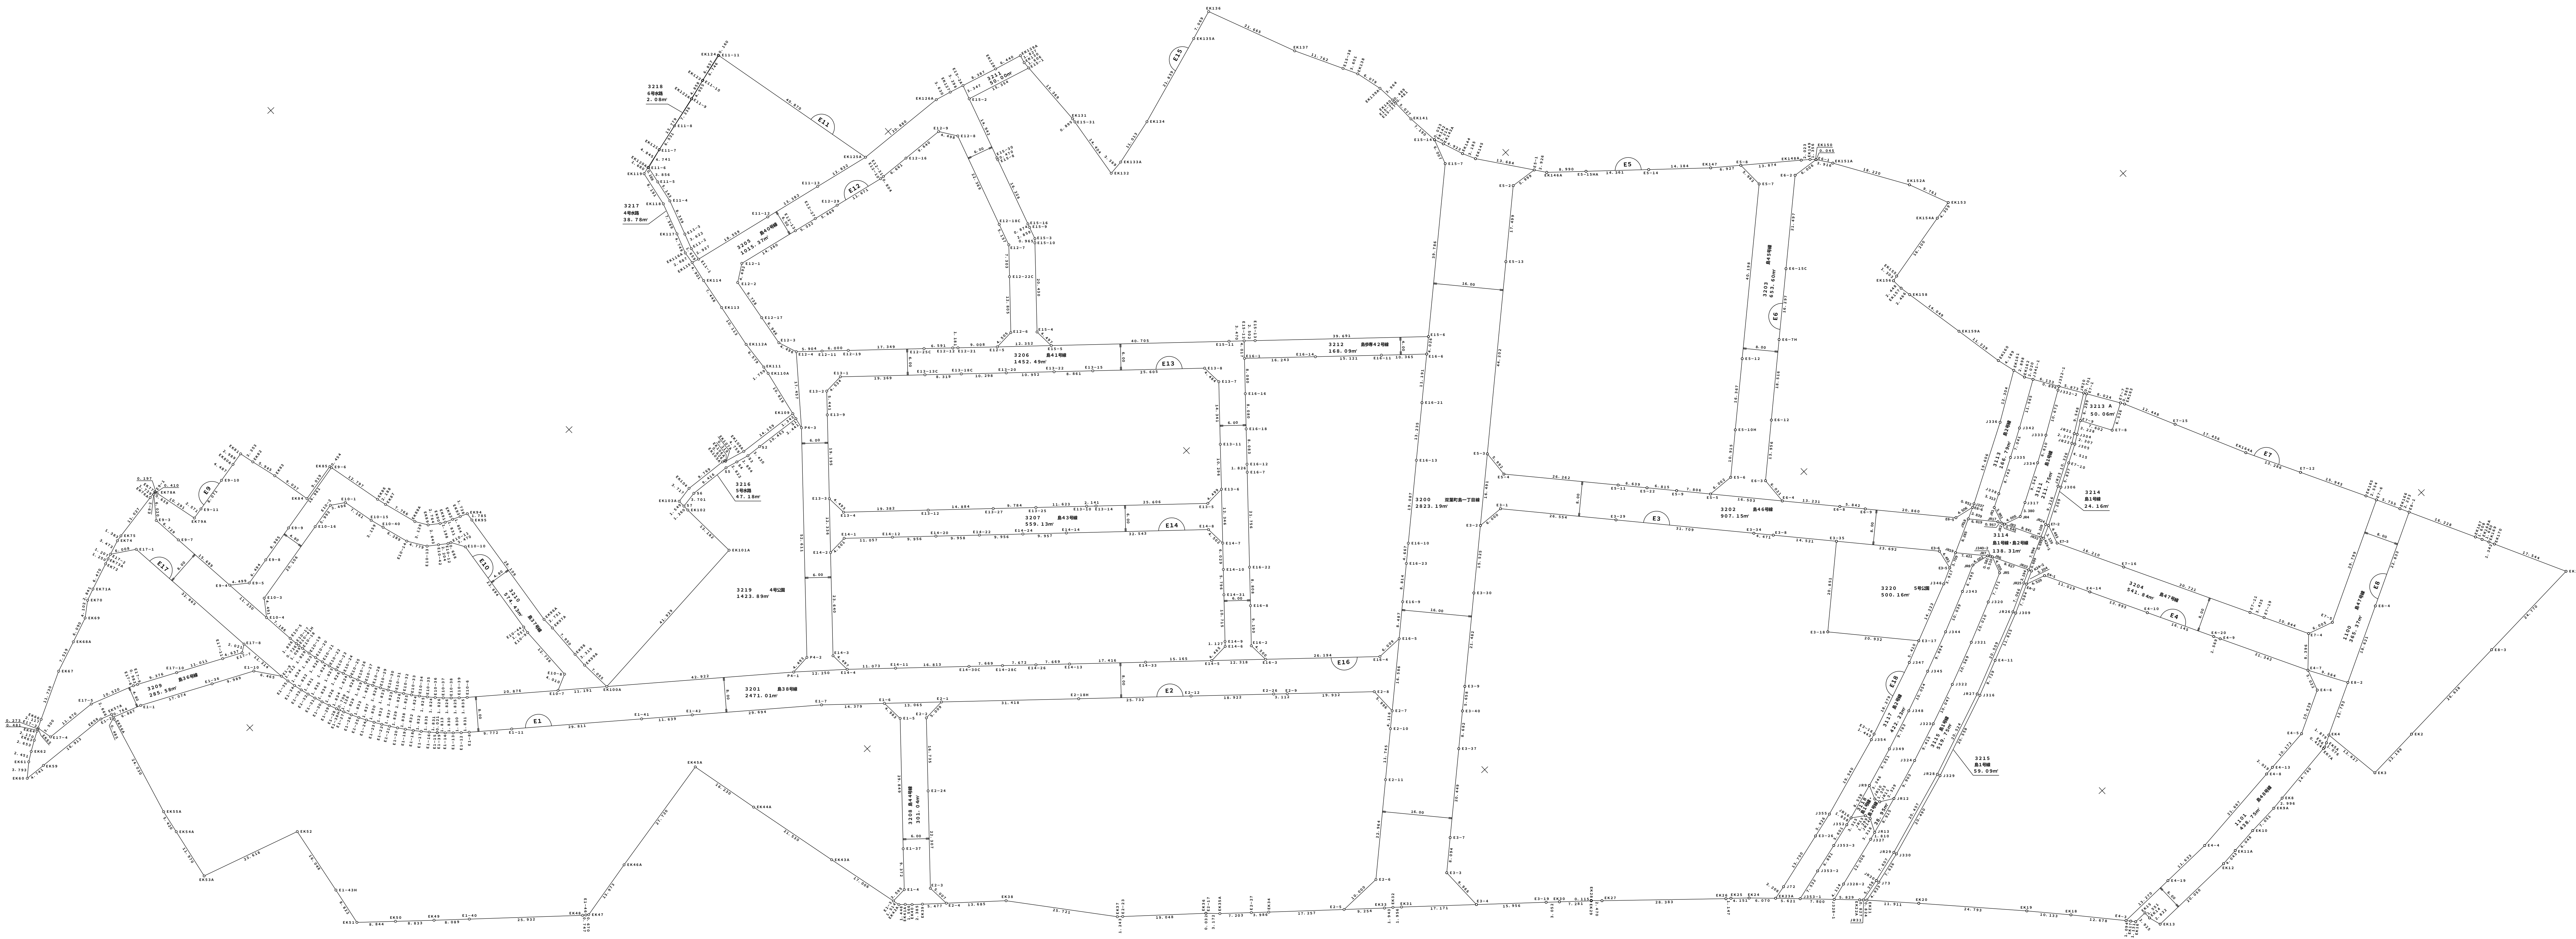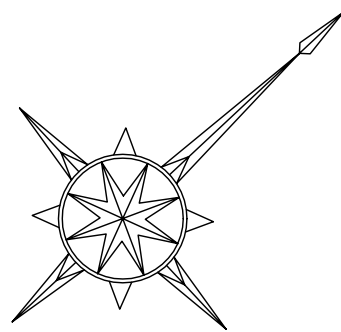



茨木都市計画事業島土地地区画整理事業
公共用地出来形確認測量原図（西地区）

縮尺 1 : 5 0 0

 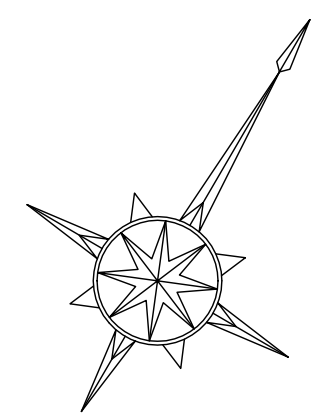


土地の所在：茨木市島四丁目

W1
1 : 5 0 0

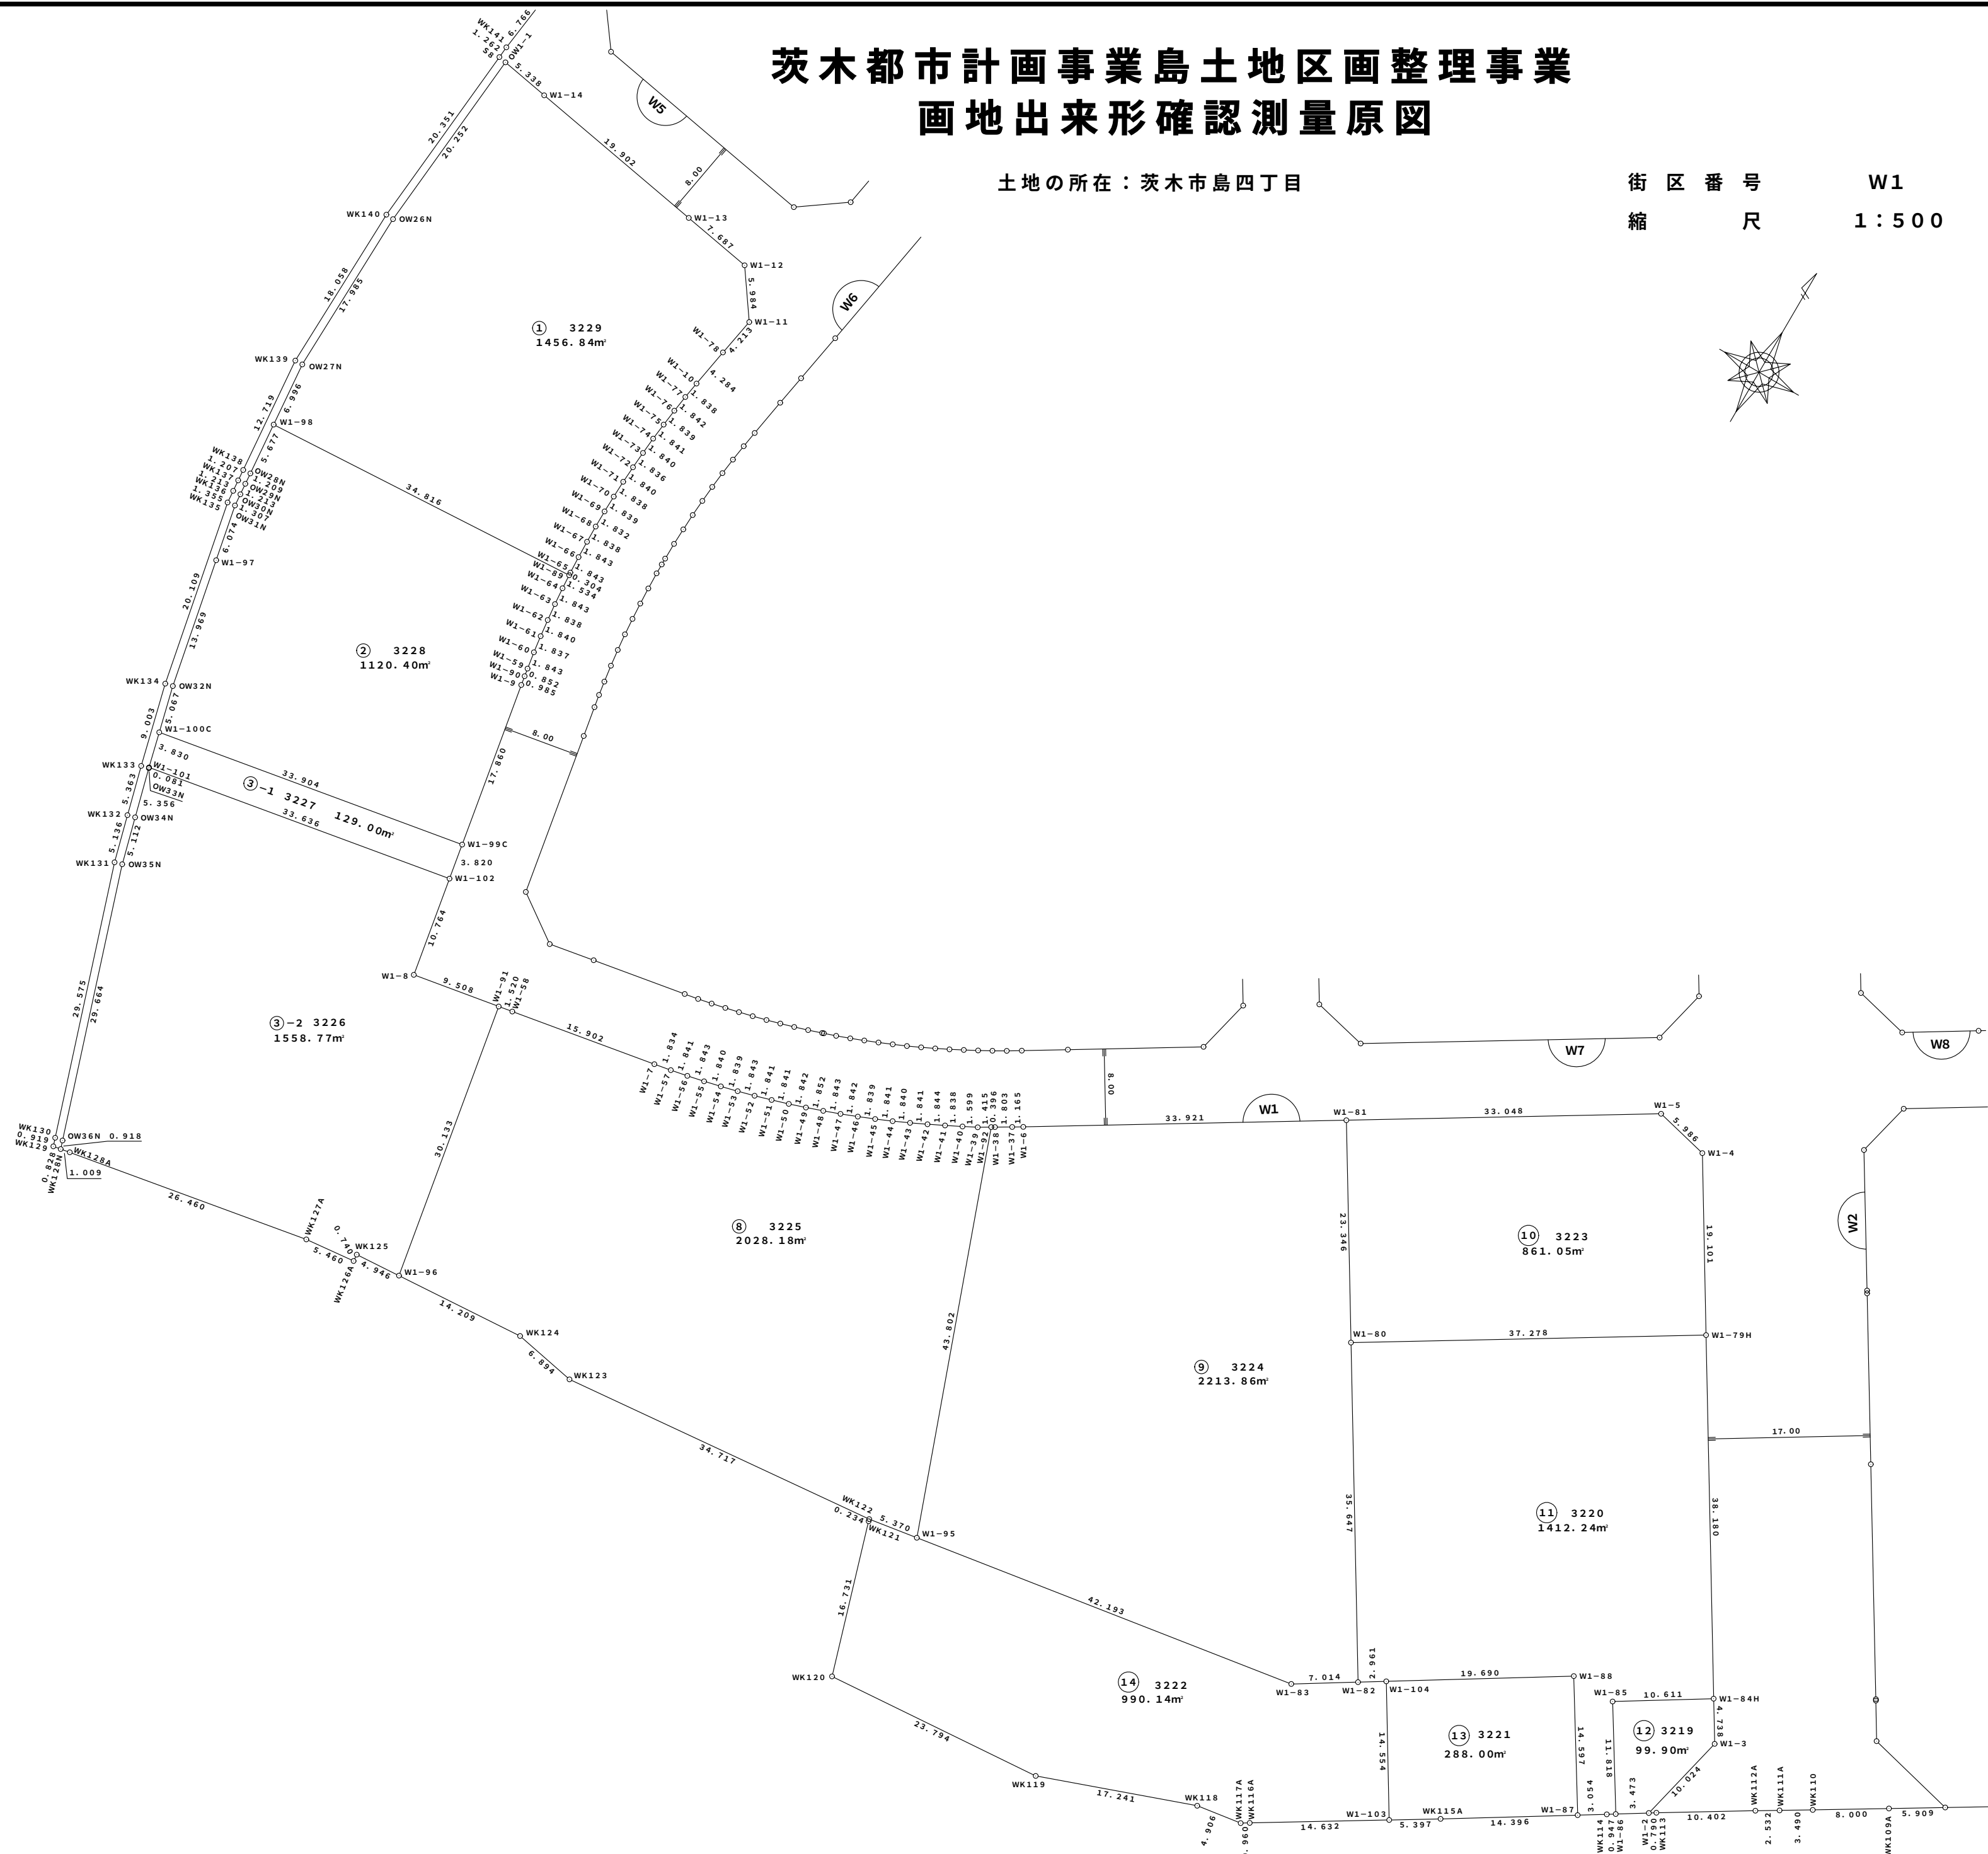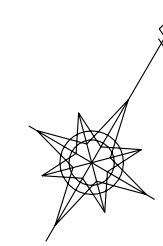



街 区 番 号 W2
縮 尺 1 : 5 0 0

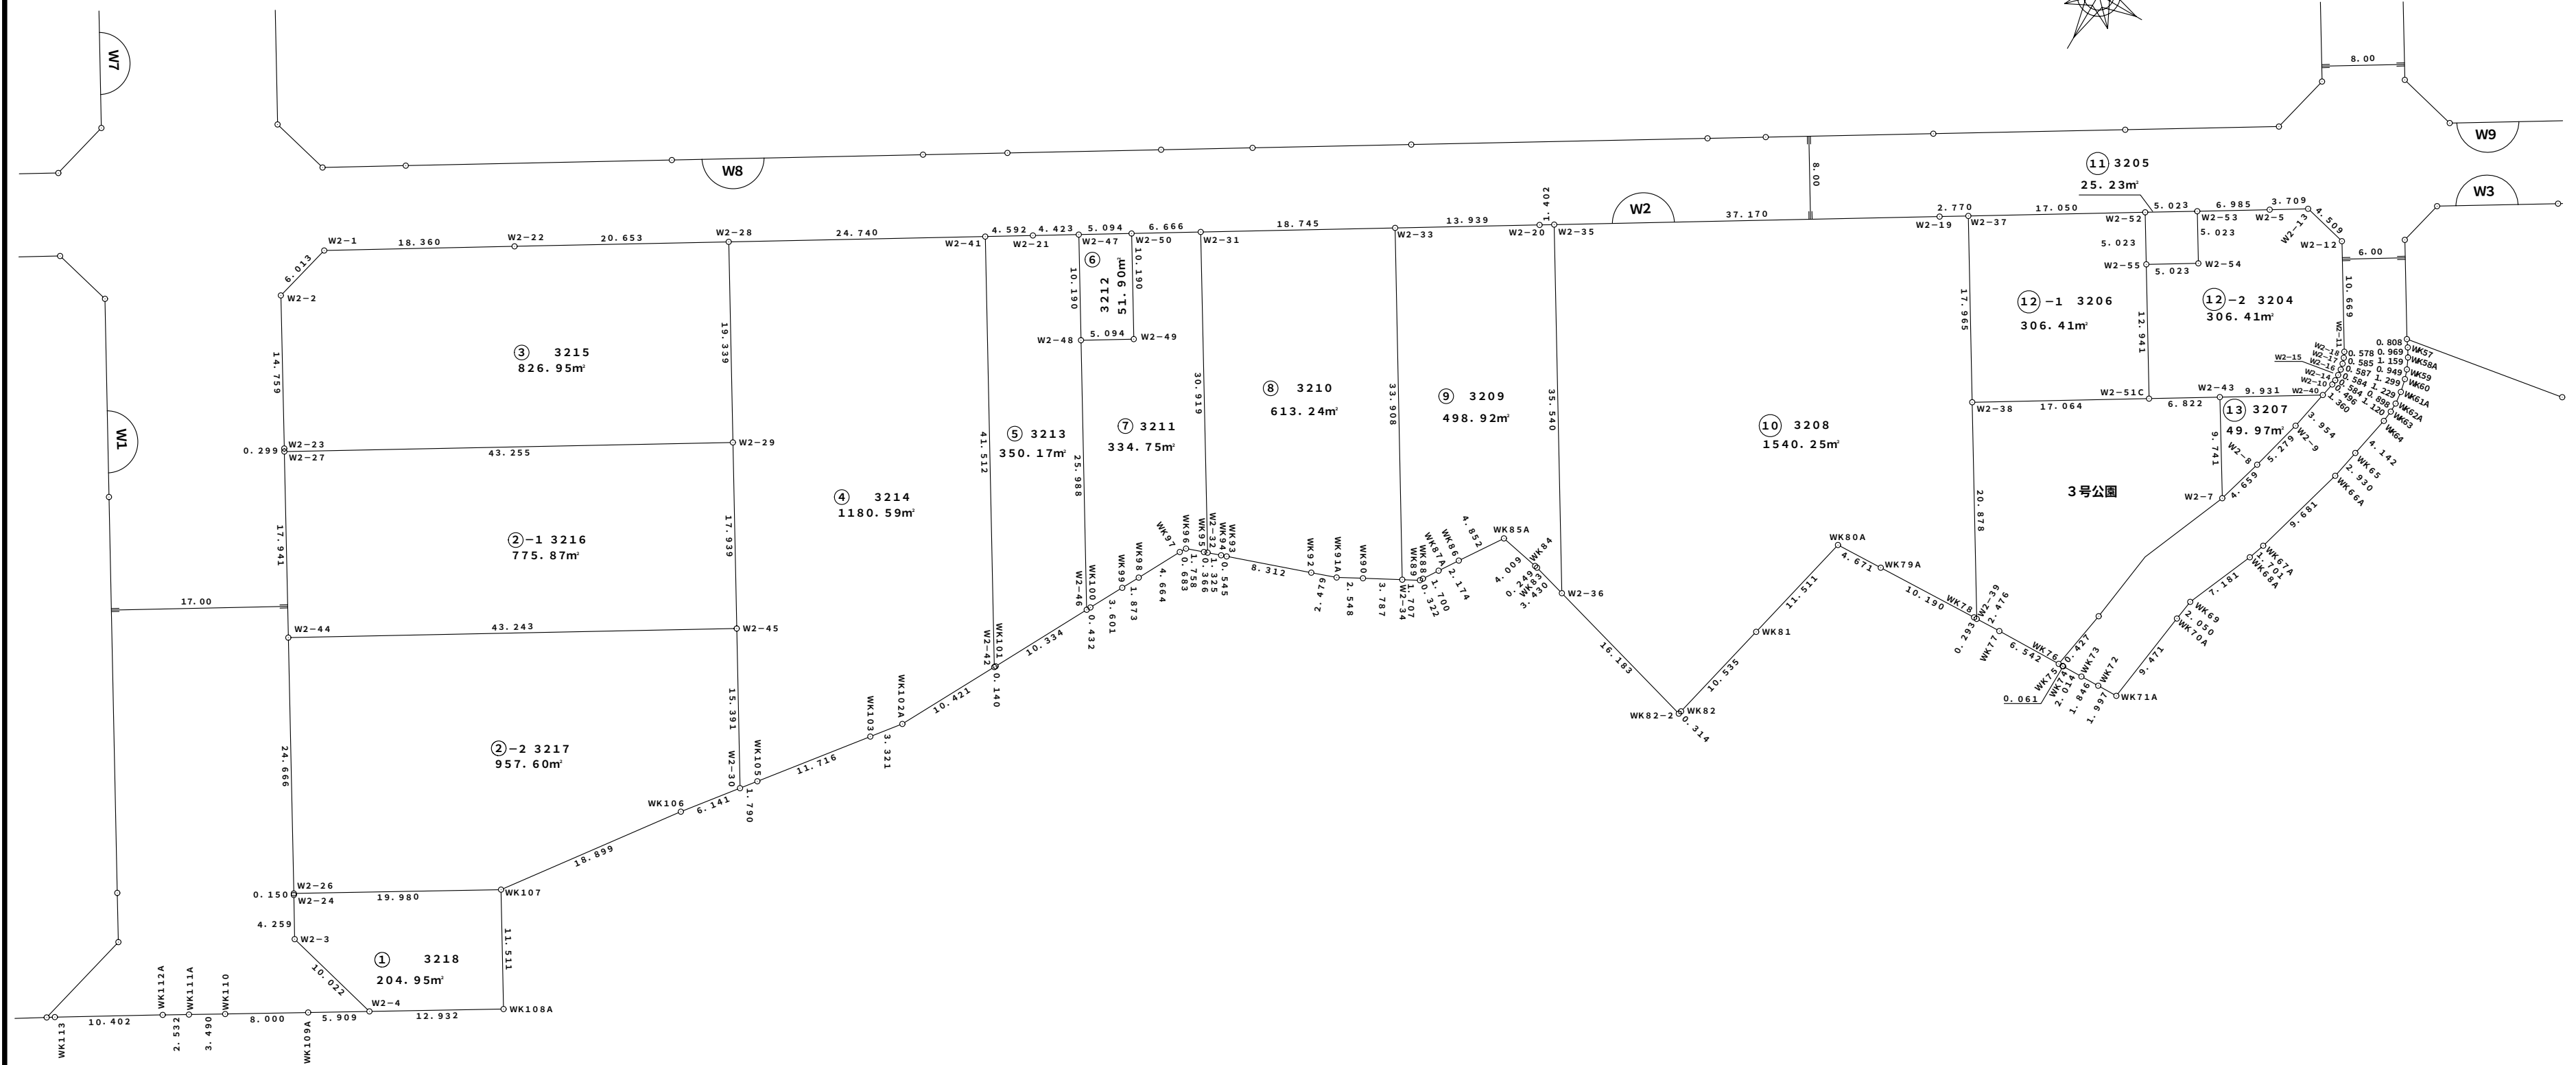

茨木都市計画事業島土地区画整理事業 画地出来形確認測量原図

土地の所在：茨木市島三丁目

街 区 番 号 W3
縮 尺 1 : 5 0 0

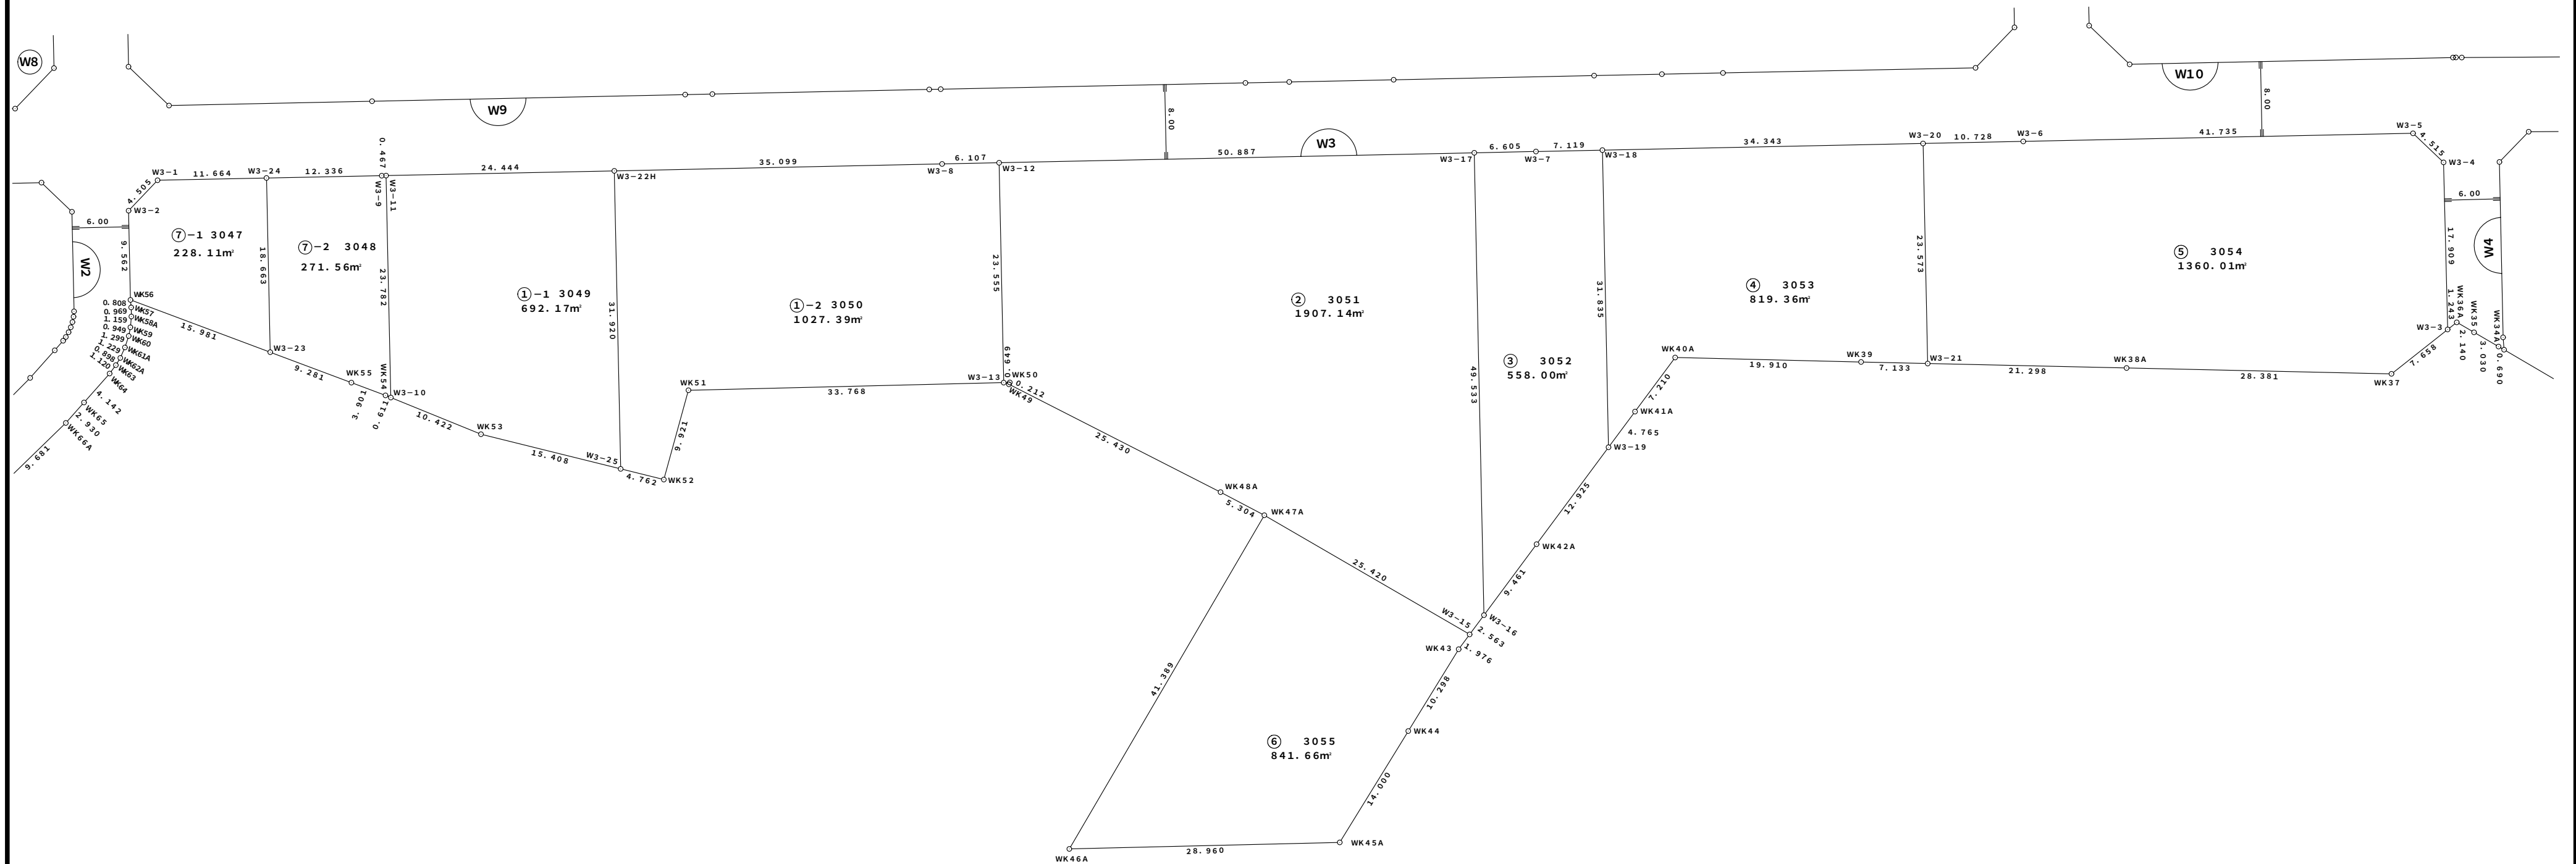
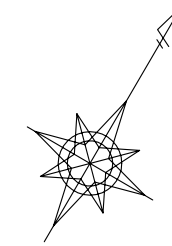


土地の所在：茨木市島三丁目

茨木都市計画事業島土地区画整理事業 画地出来形確認測量原図

土地の所在：茨木市島四丁目


街区番号 W5
縮尺 1:500

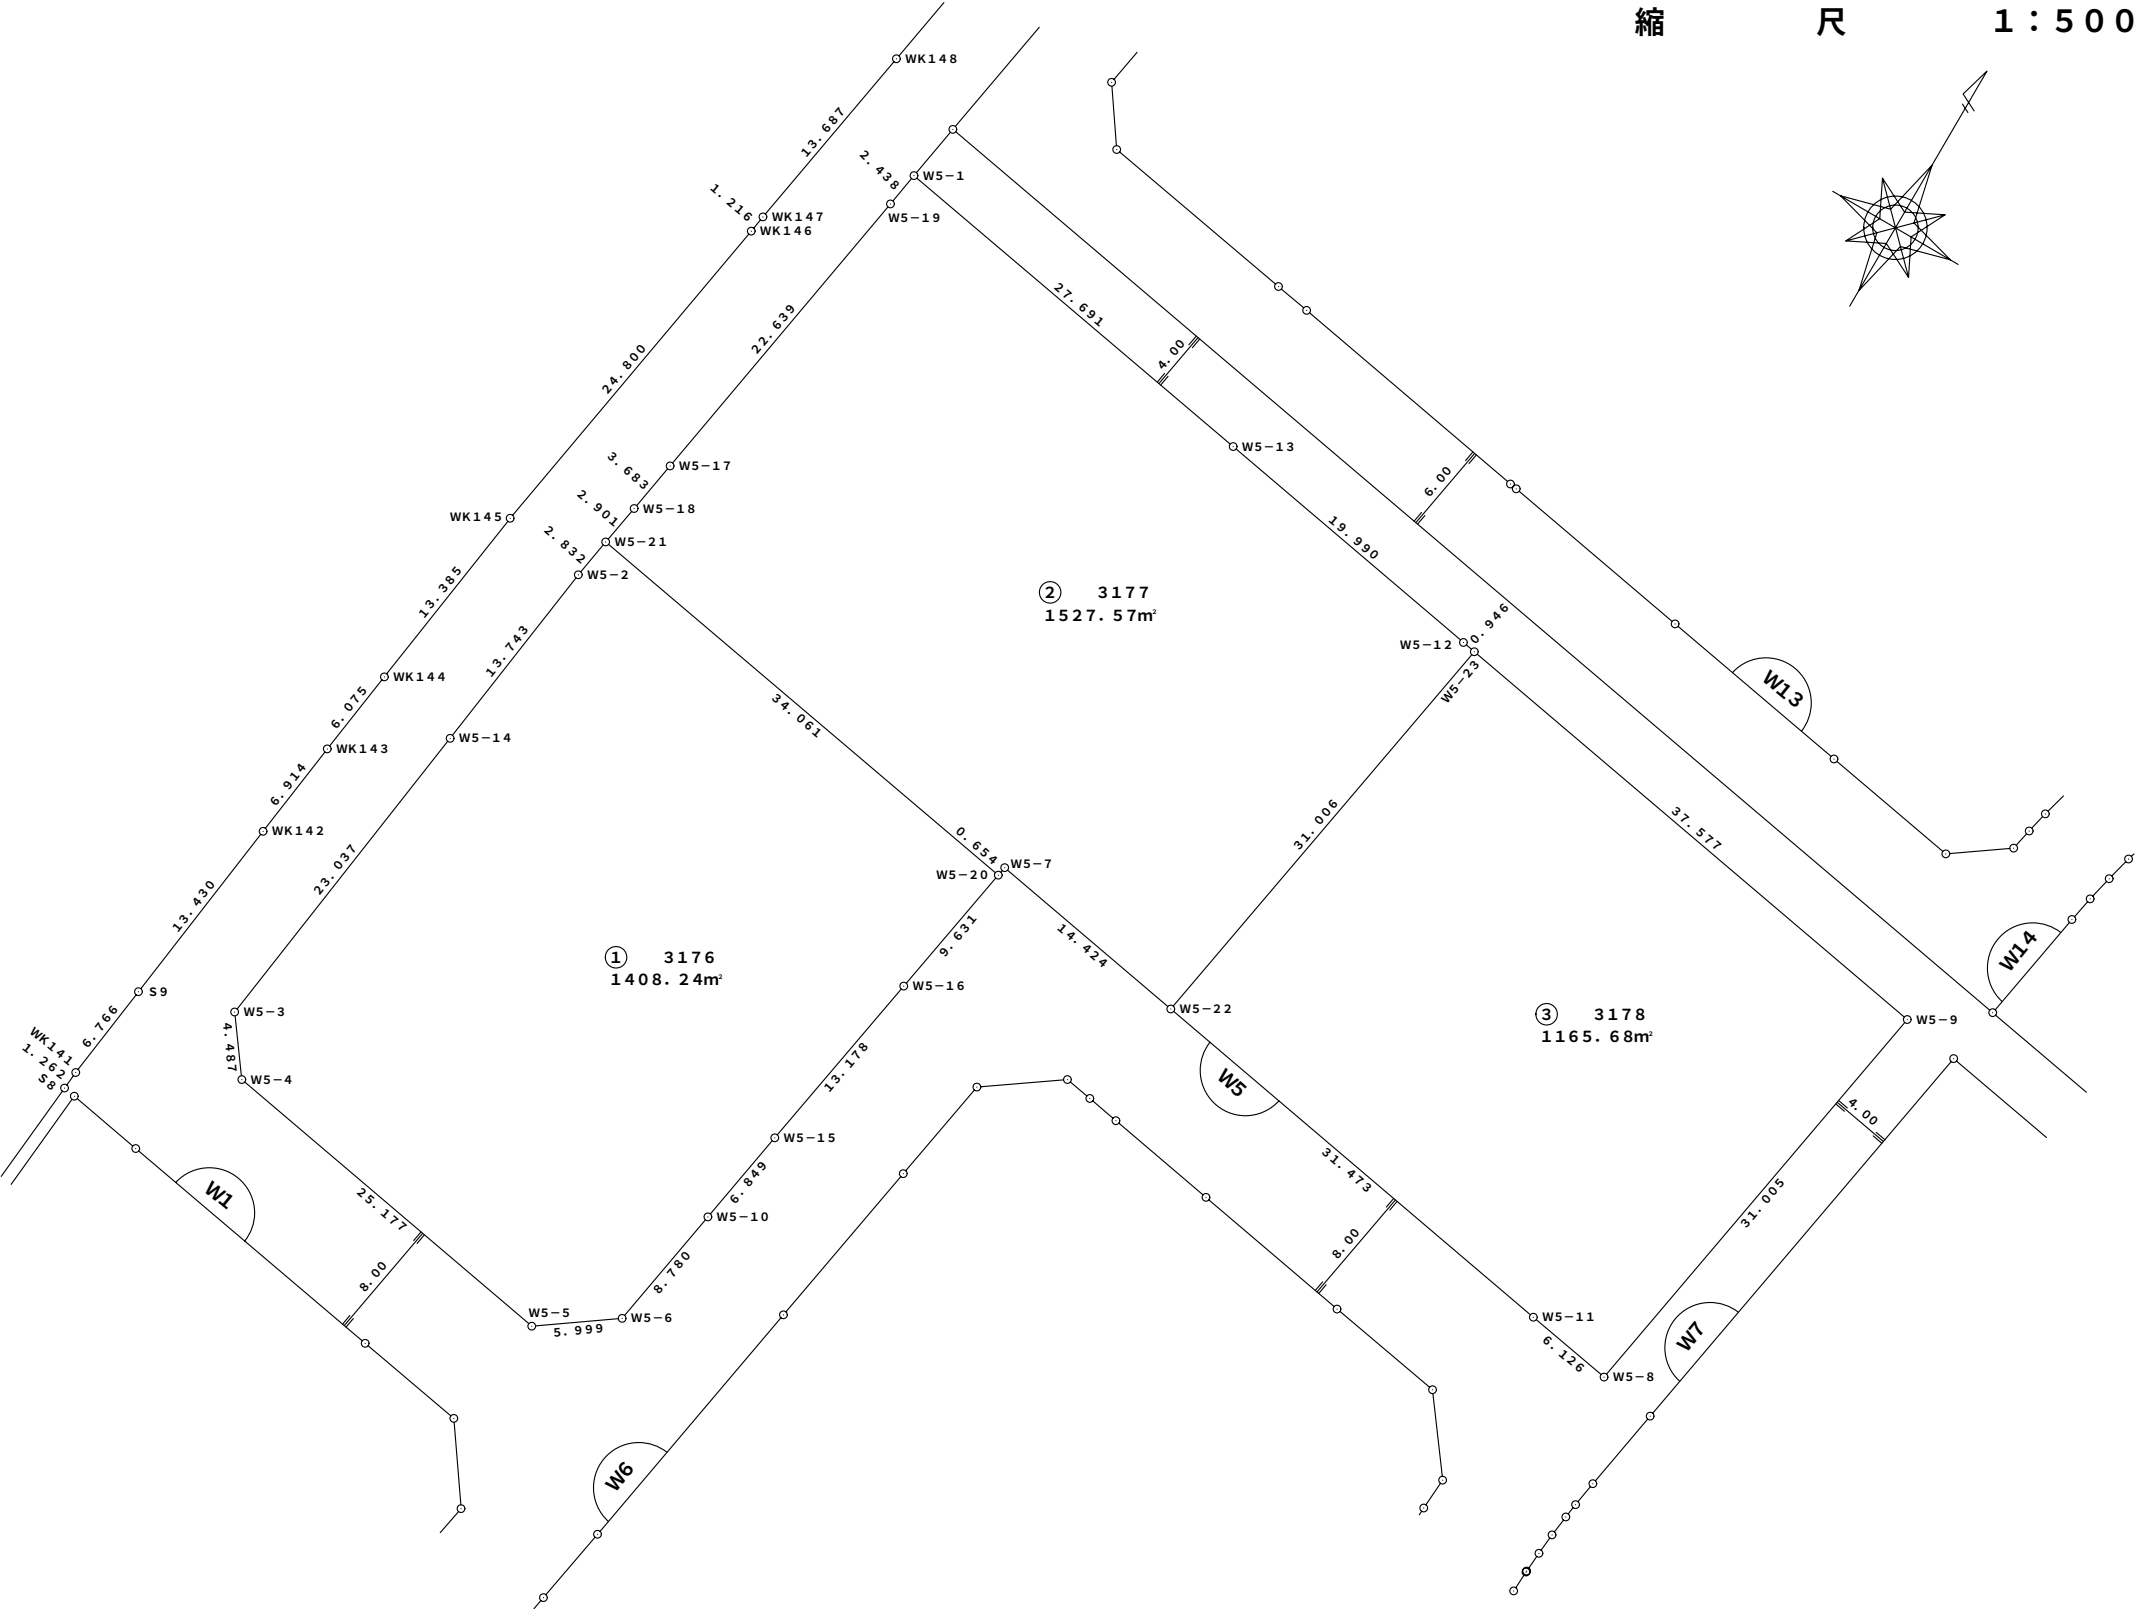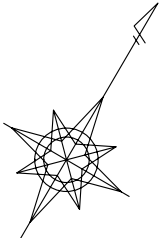

茨木都市計画事業島土地区画整理事業
画地出来形確認測量原図

土地の所在：茨木市島四丁目


街区番号 W6
縮尺 1:500

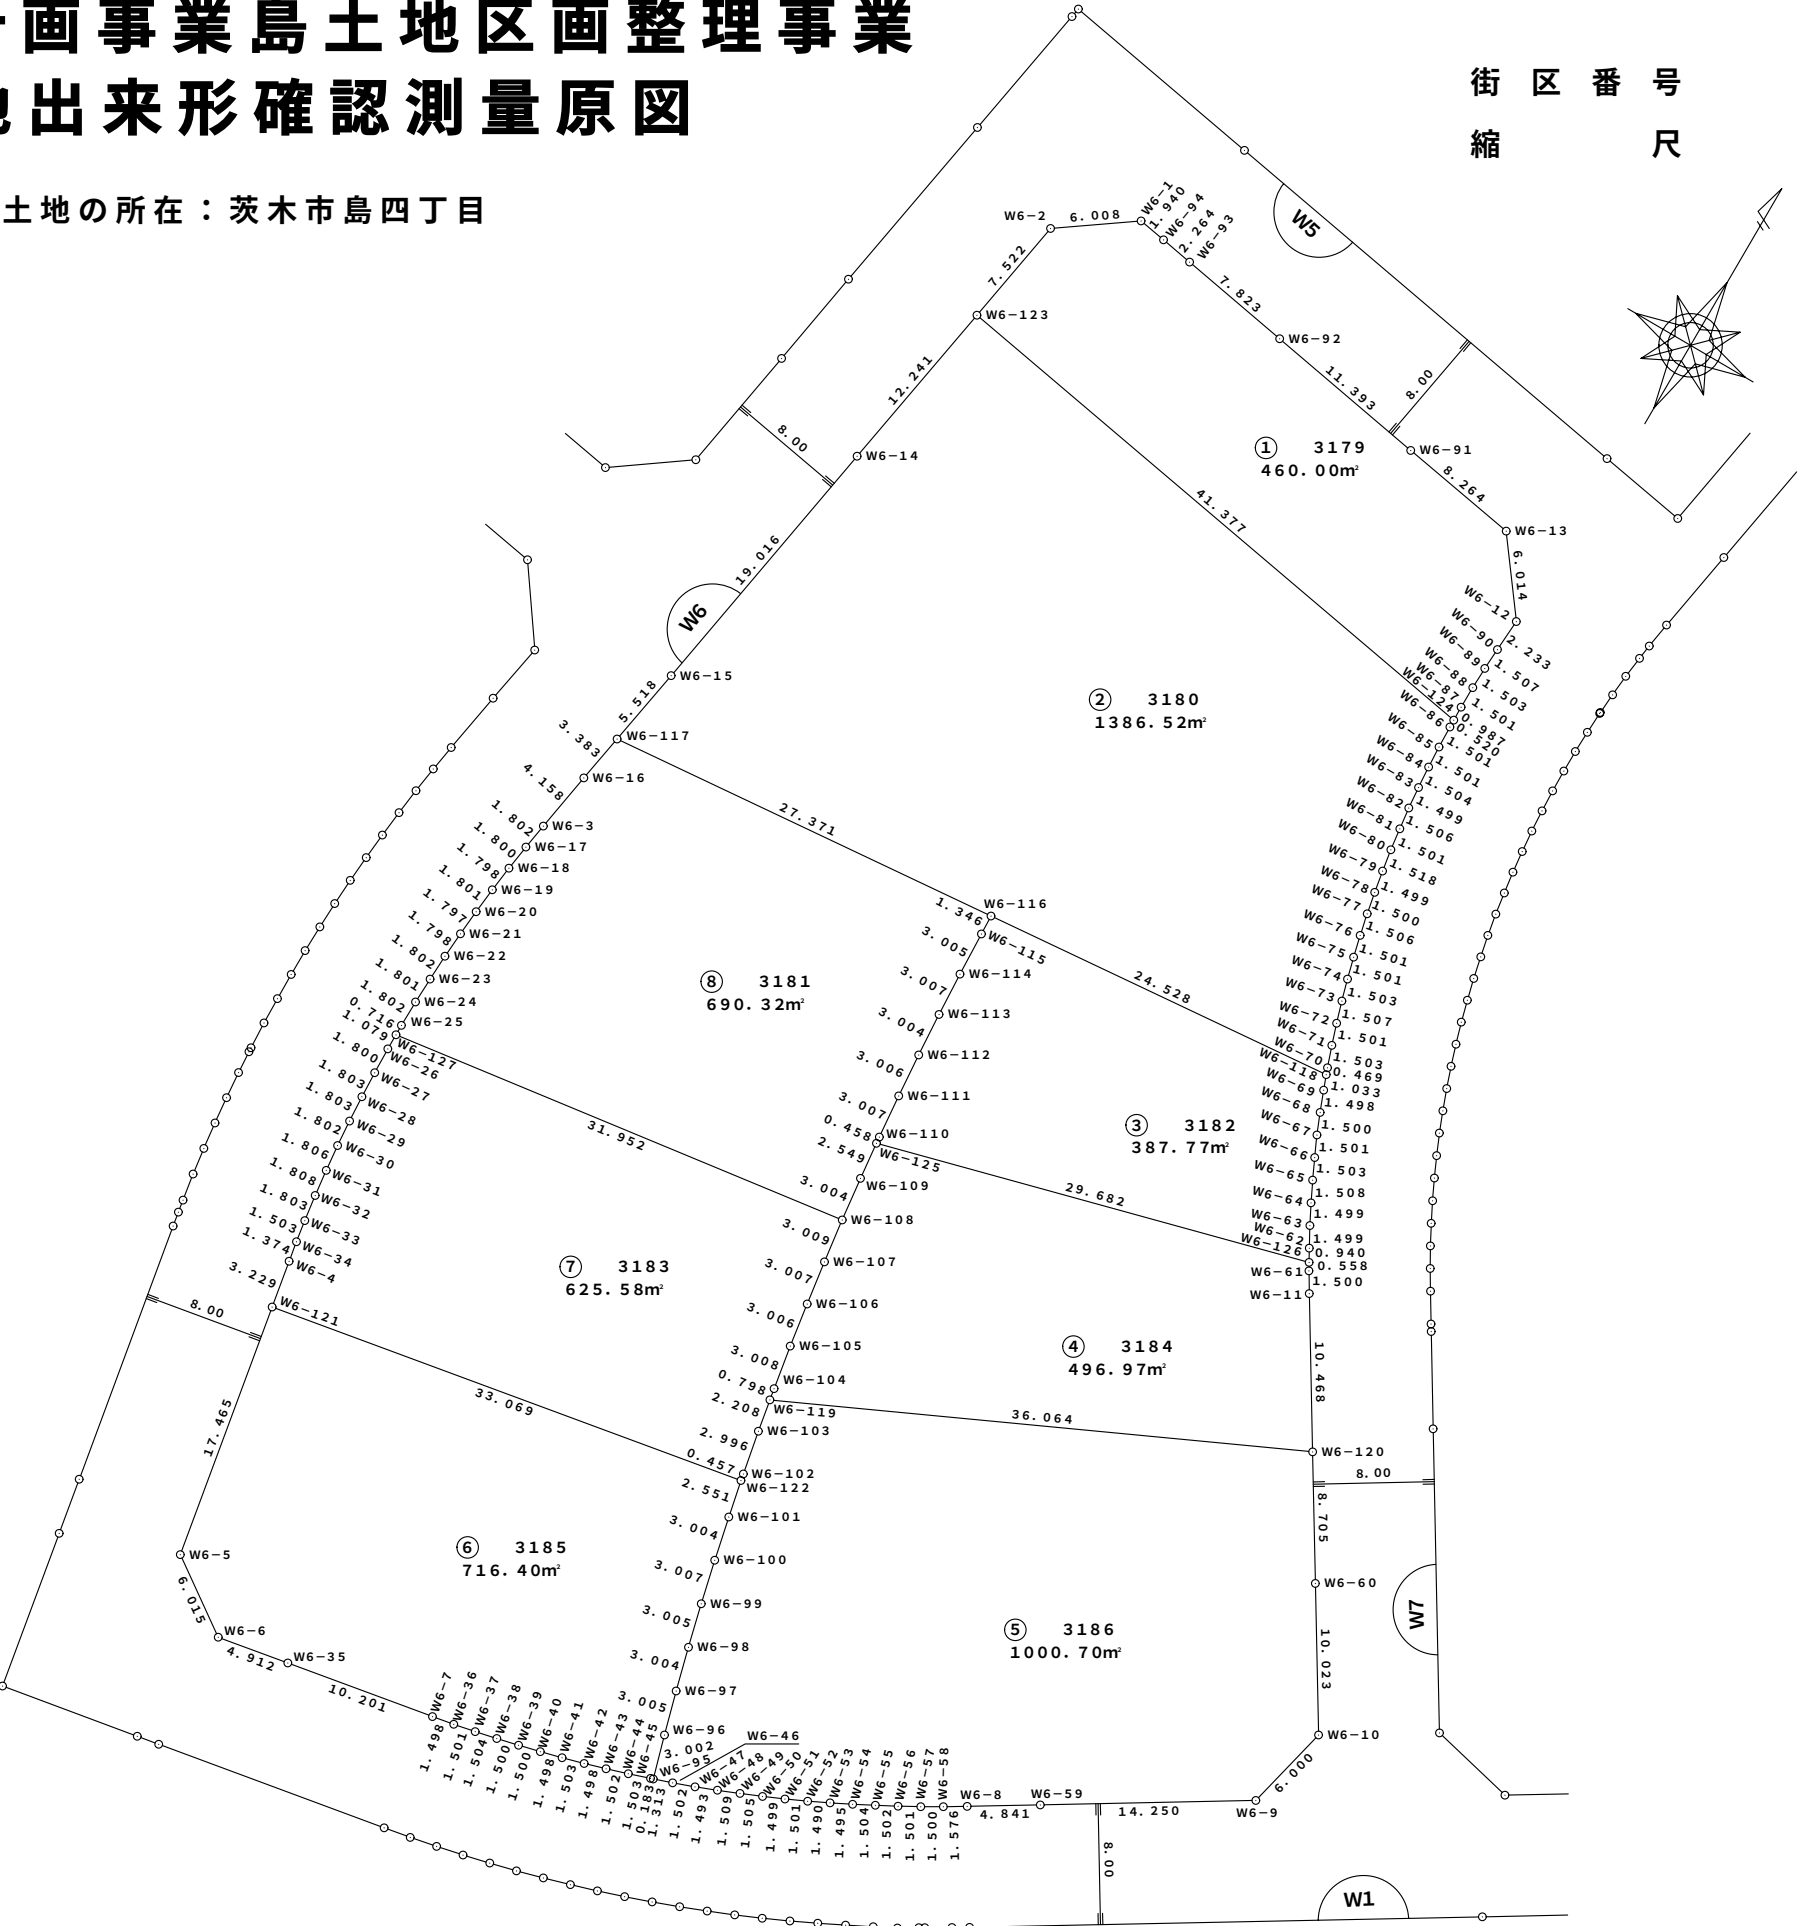

土地の所在：茨木市島四丁目

W 7



1 : 5 0 0

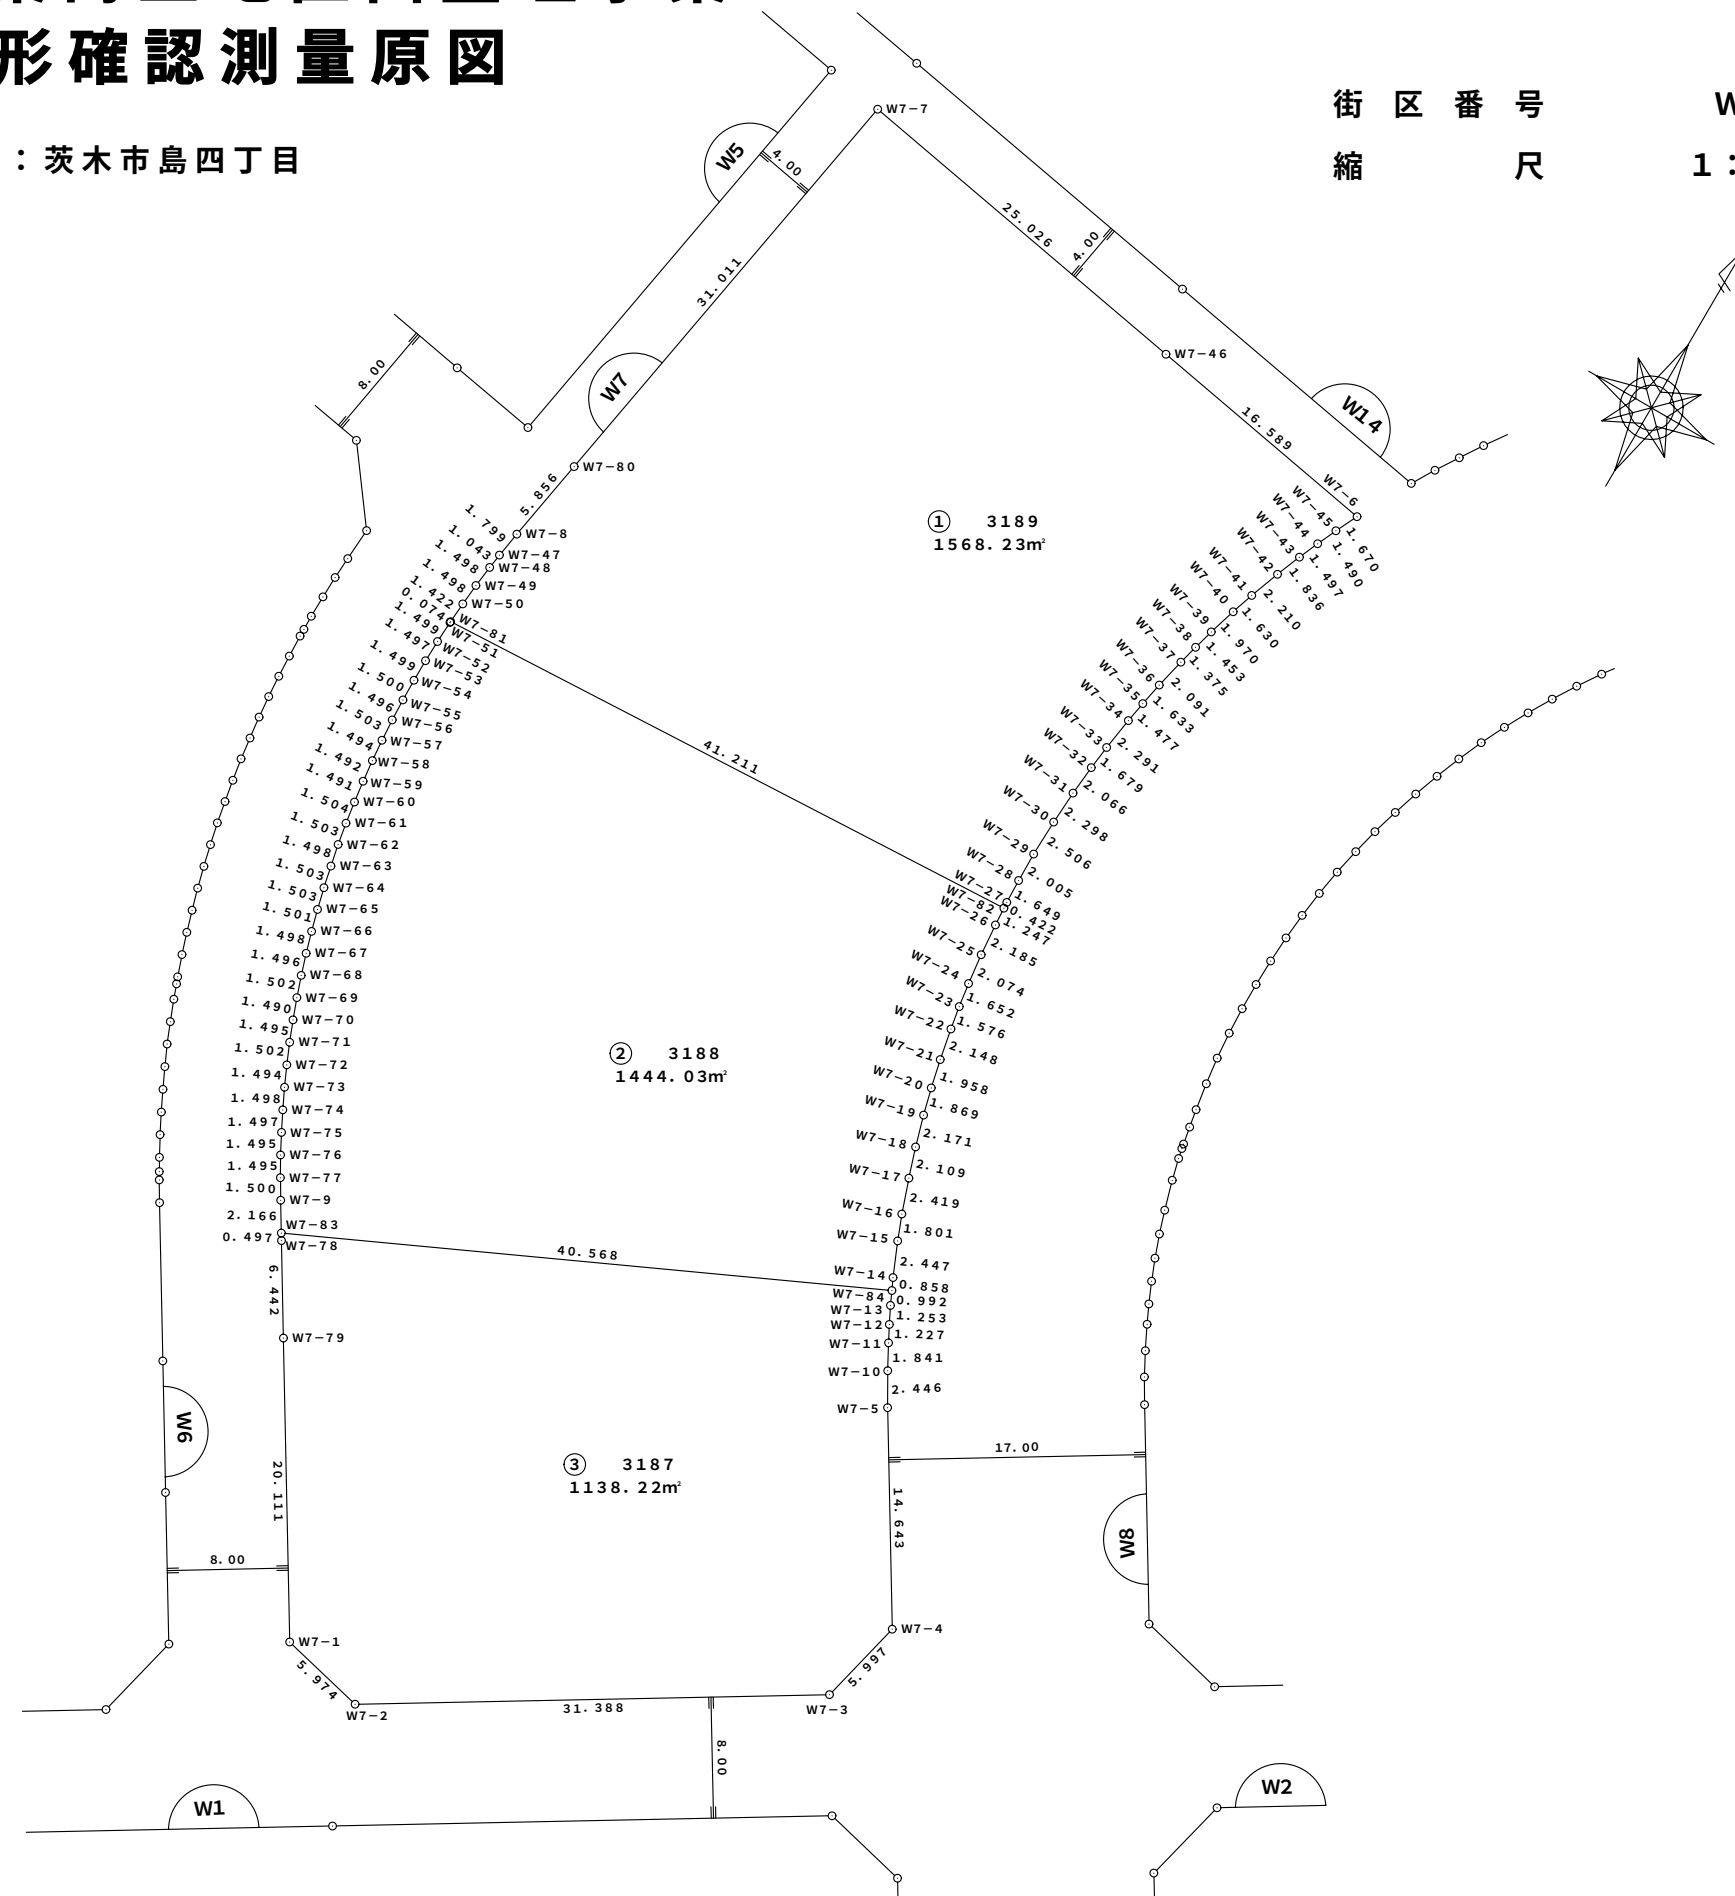

茨木都市計画事業島土地区画整理事業
画地出来形確認測量原図

土地の所在：茨木市島四丁目



街区番号 W8
縮尺 1:500

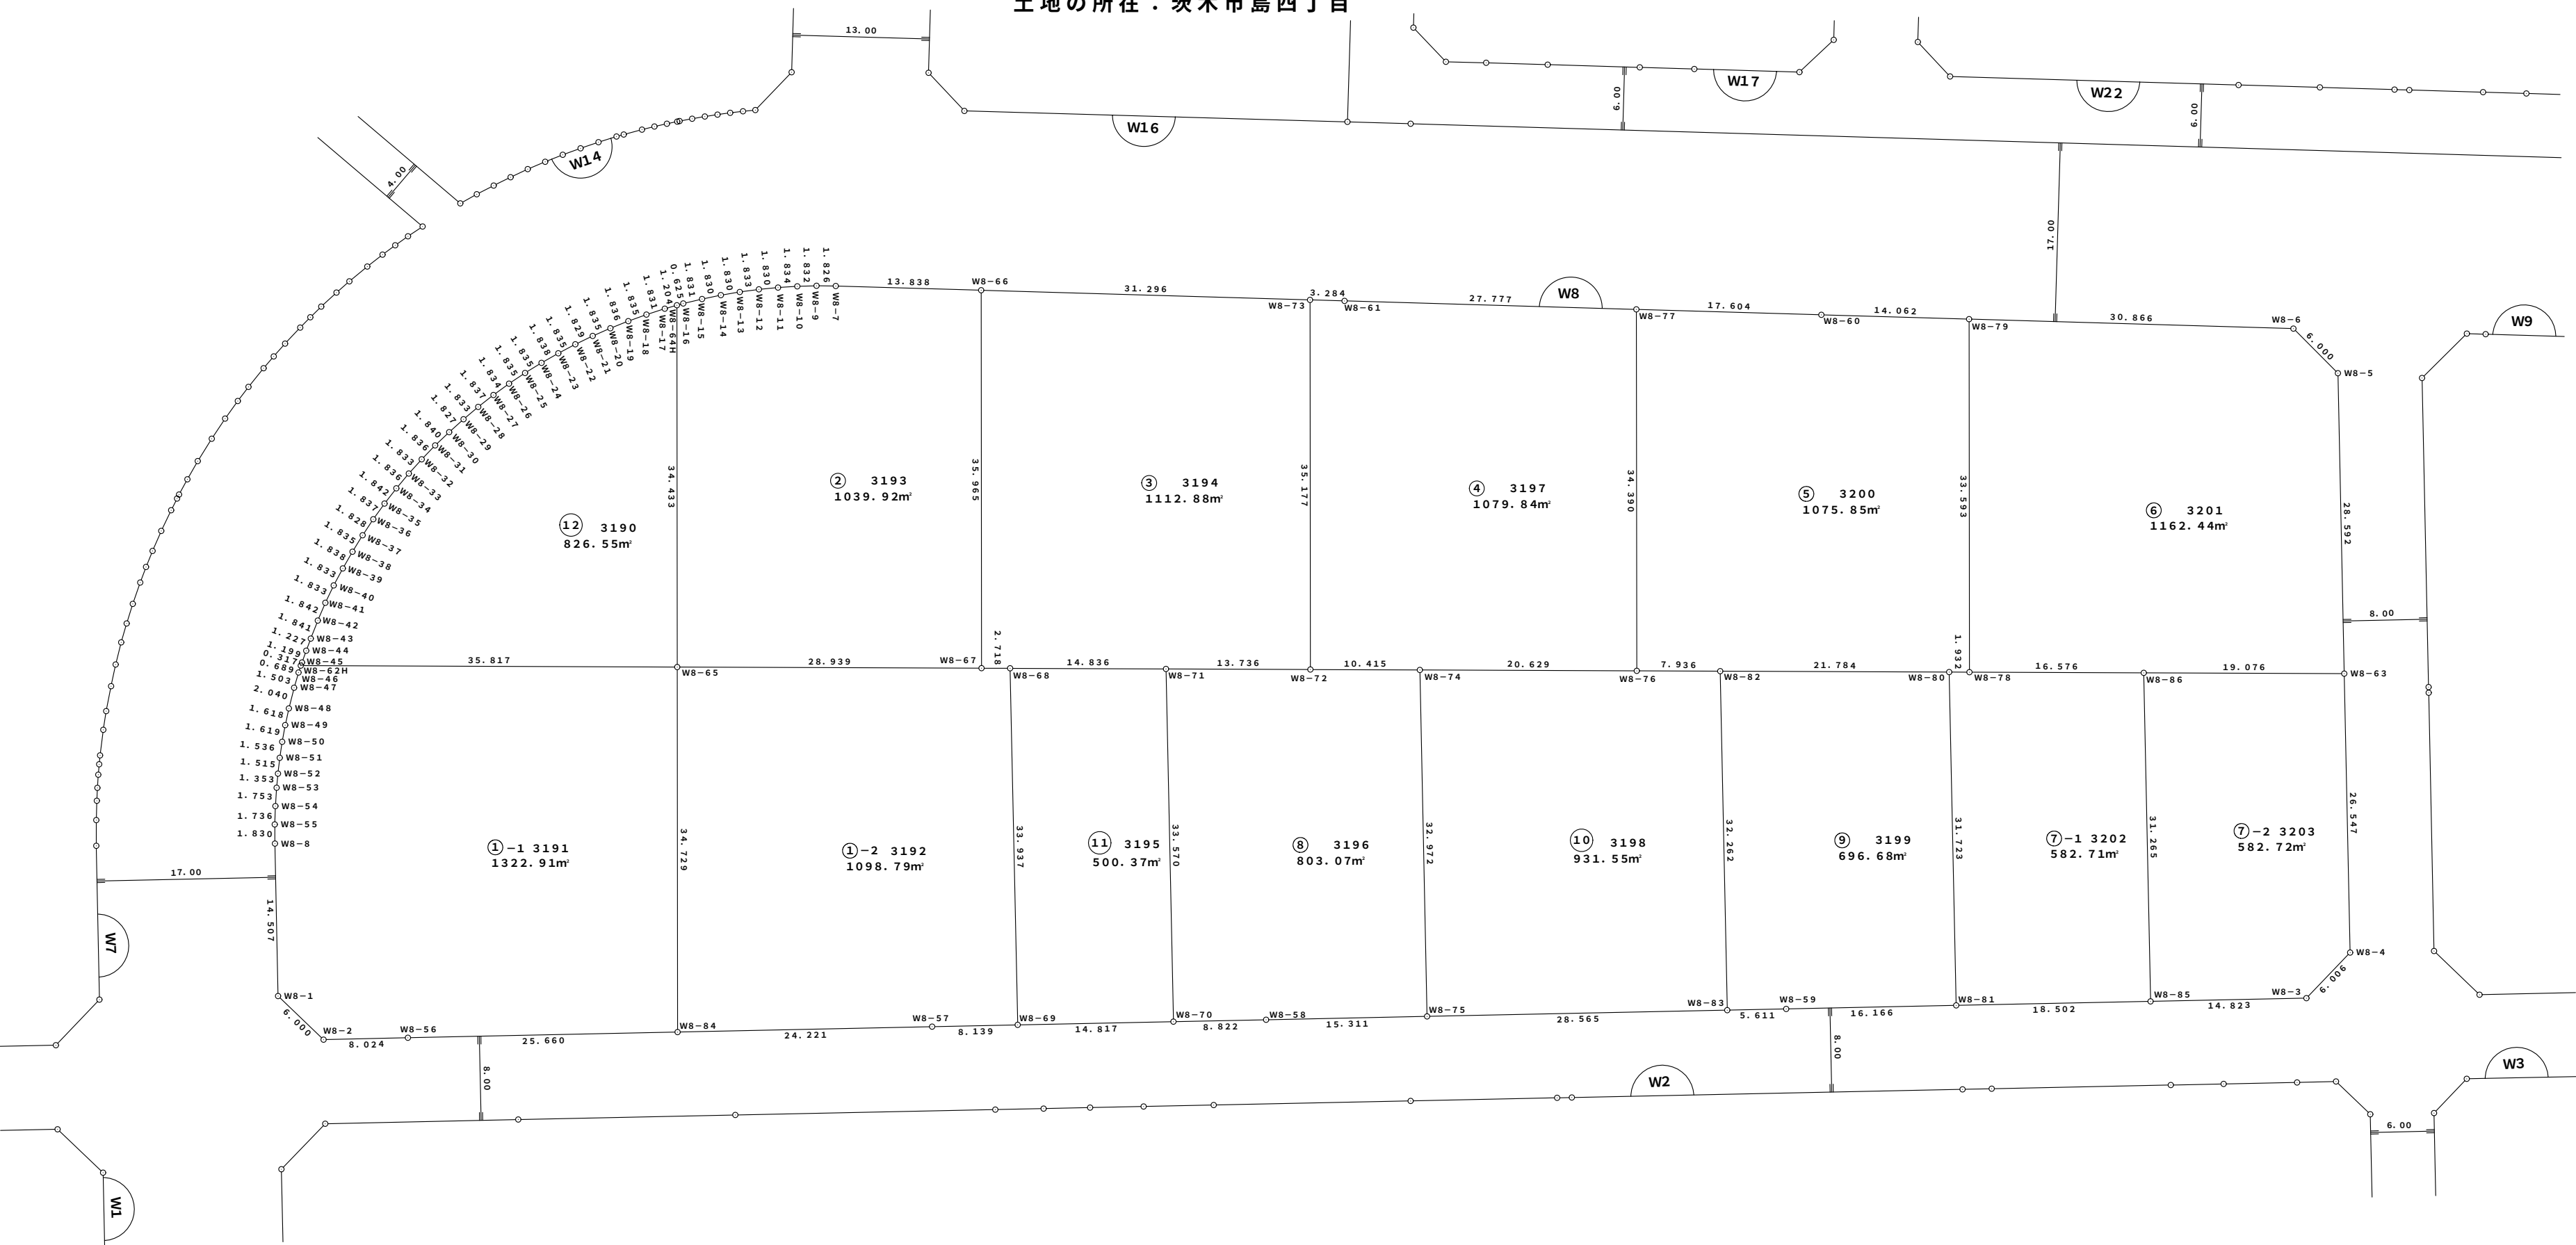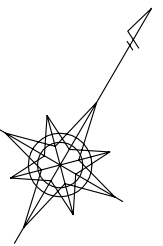

茨木都市計画事業島土地区画整理事業
画地出来形確認測量原図

土地の所在：茨木市島三丁目


街区番号 W9
縮尺 1:500

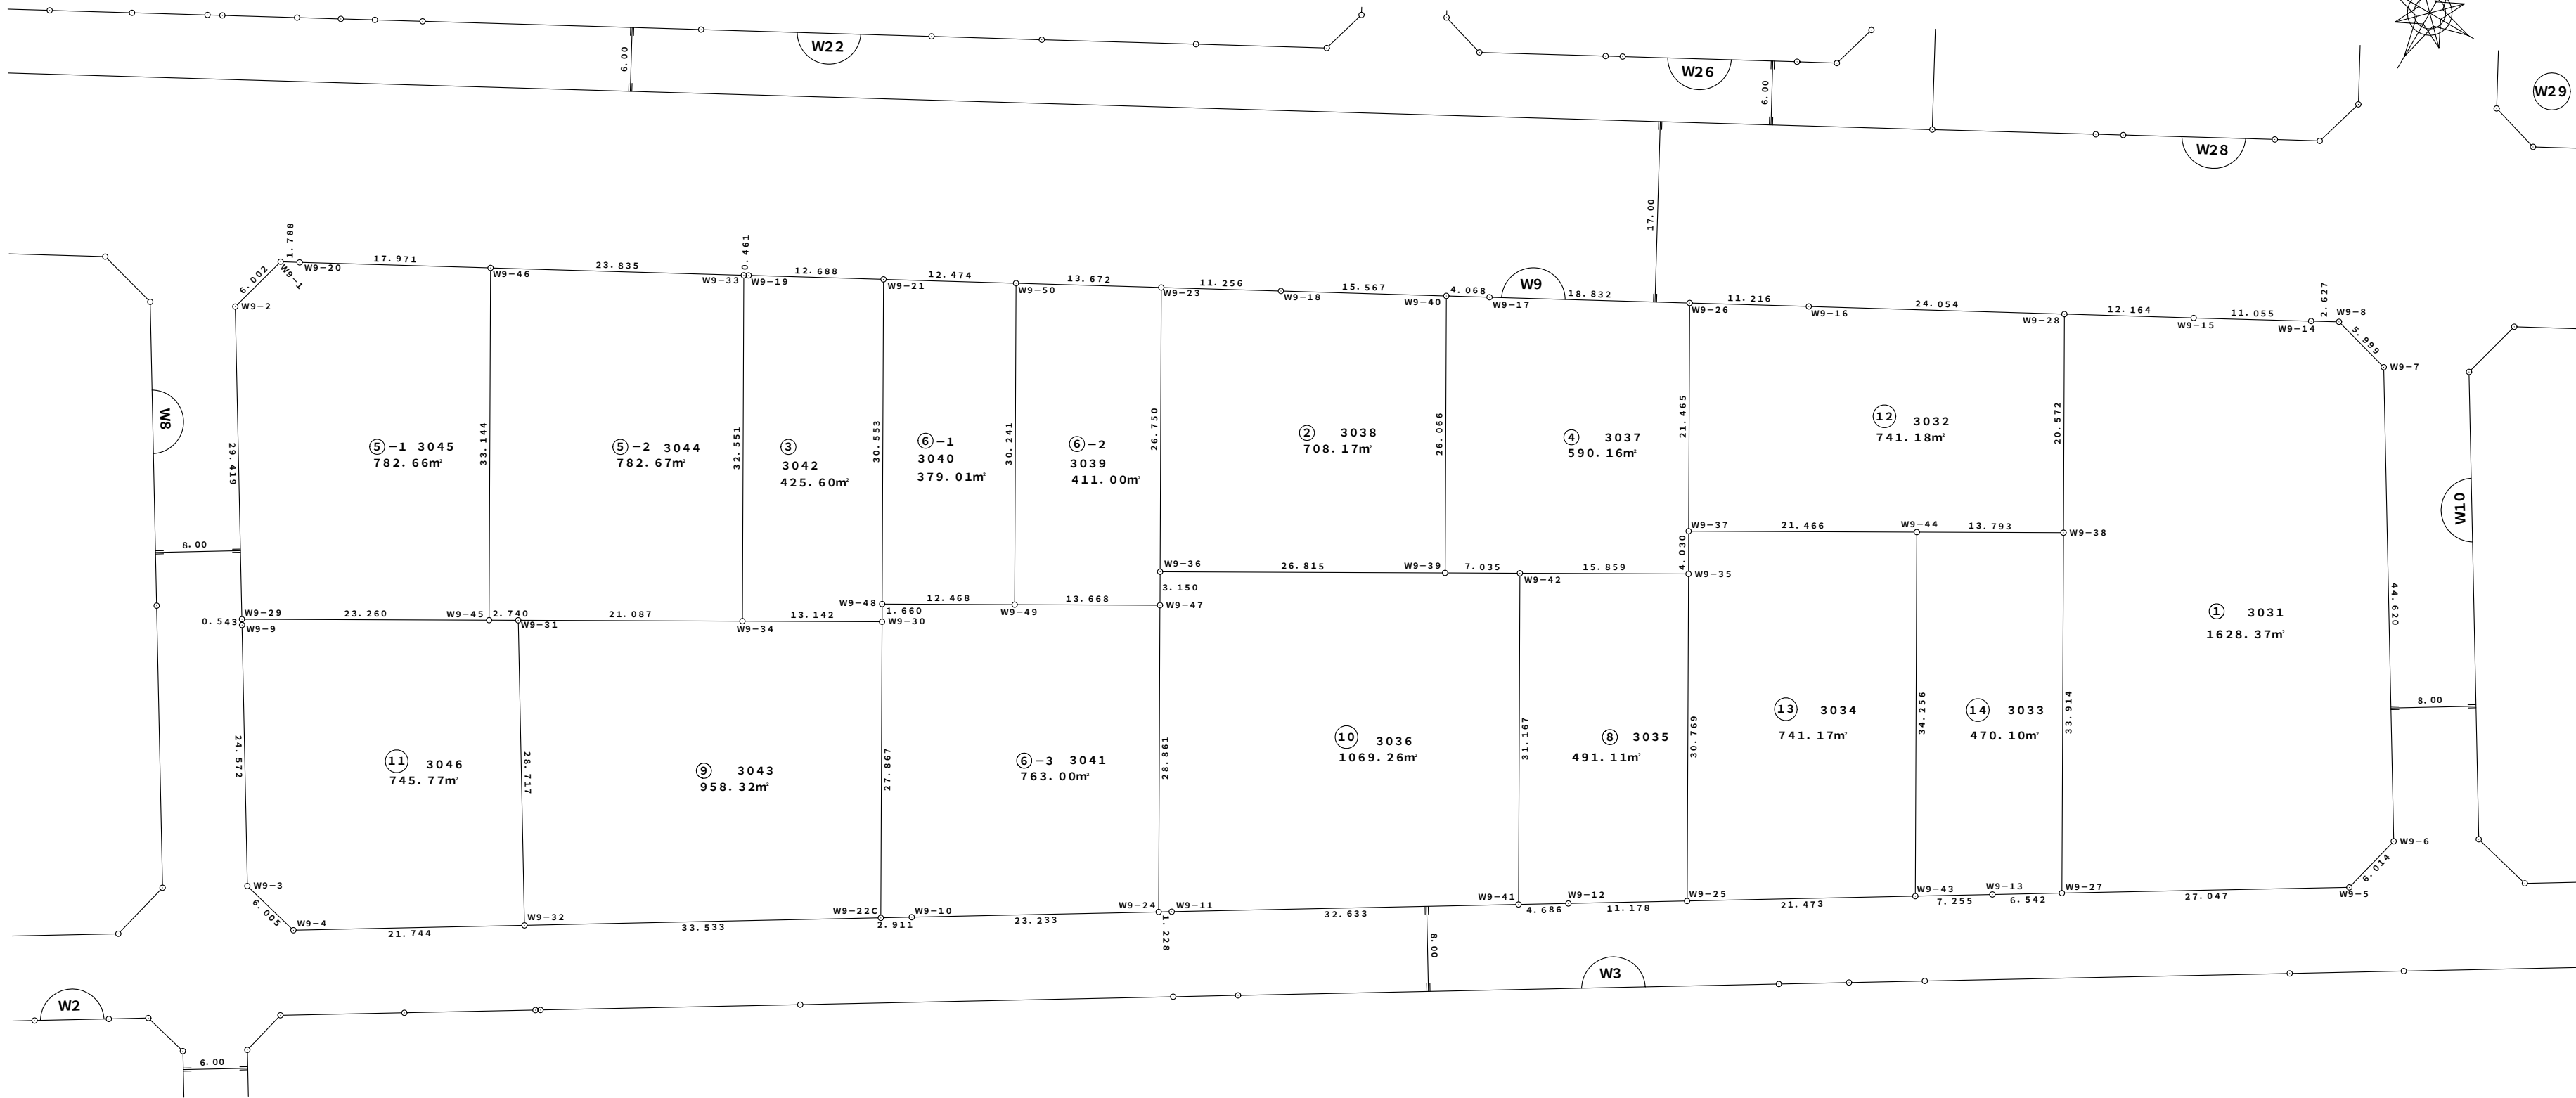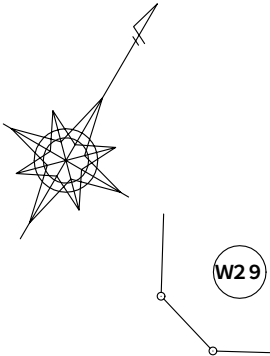

茨木都市計画事業島土地区画整理事業
画地出来形確認測量原図

土地の所在：茨木市島三丁目

街区番号 W10
縮尺 1:500

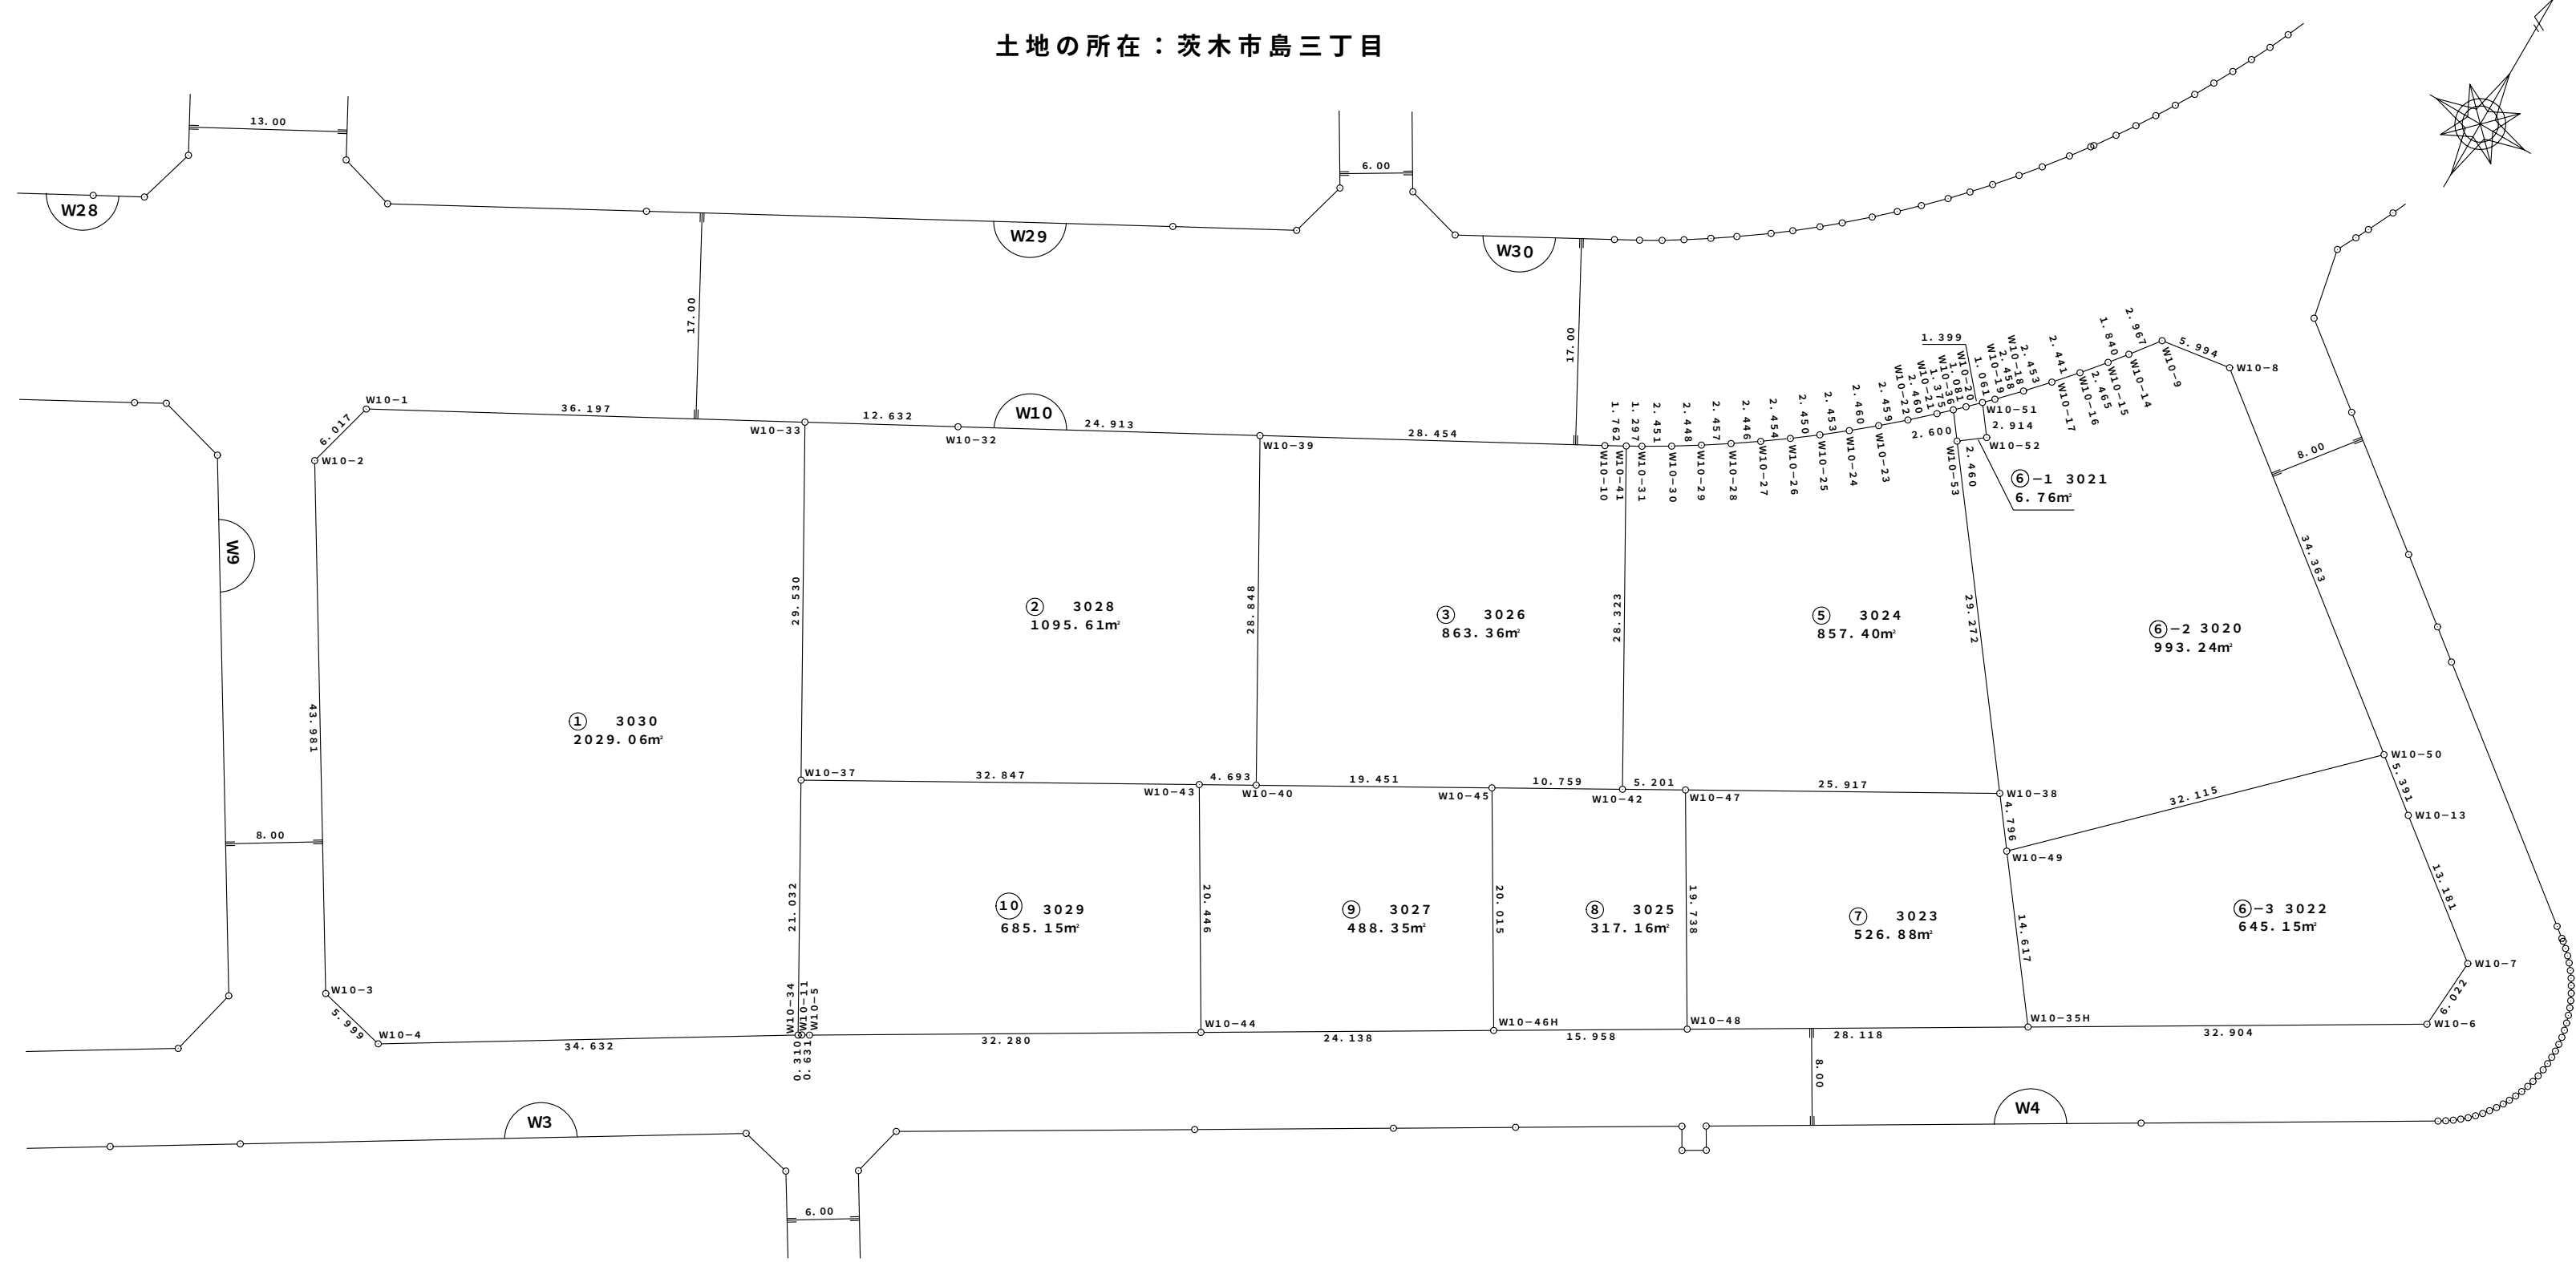

茨木都市計画事業島土地区画整理事業 画地出来形確認測量原図



土地の所在：茨木市島四丁目

街 区 番 号

W11

縮 尺



1 : 5 0 0

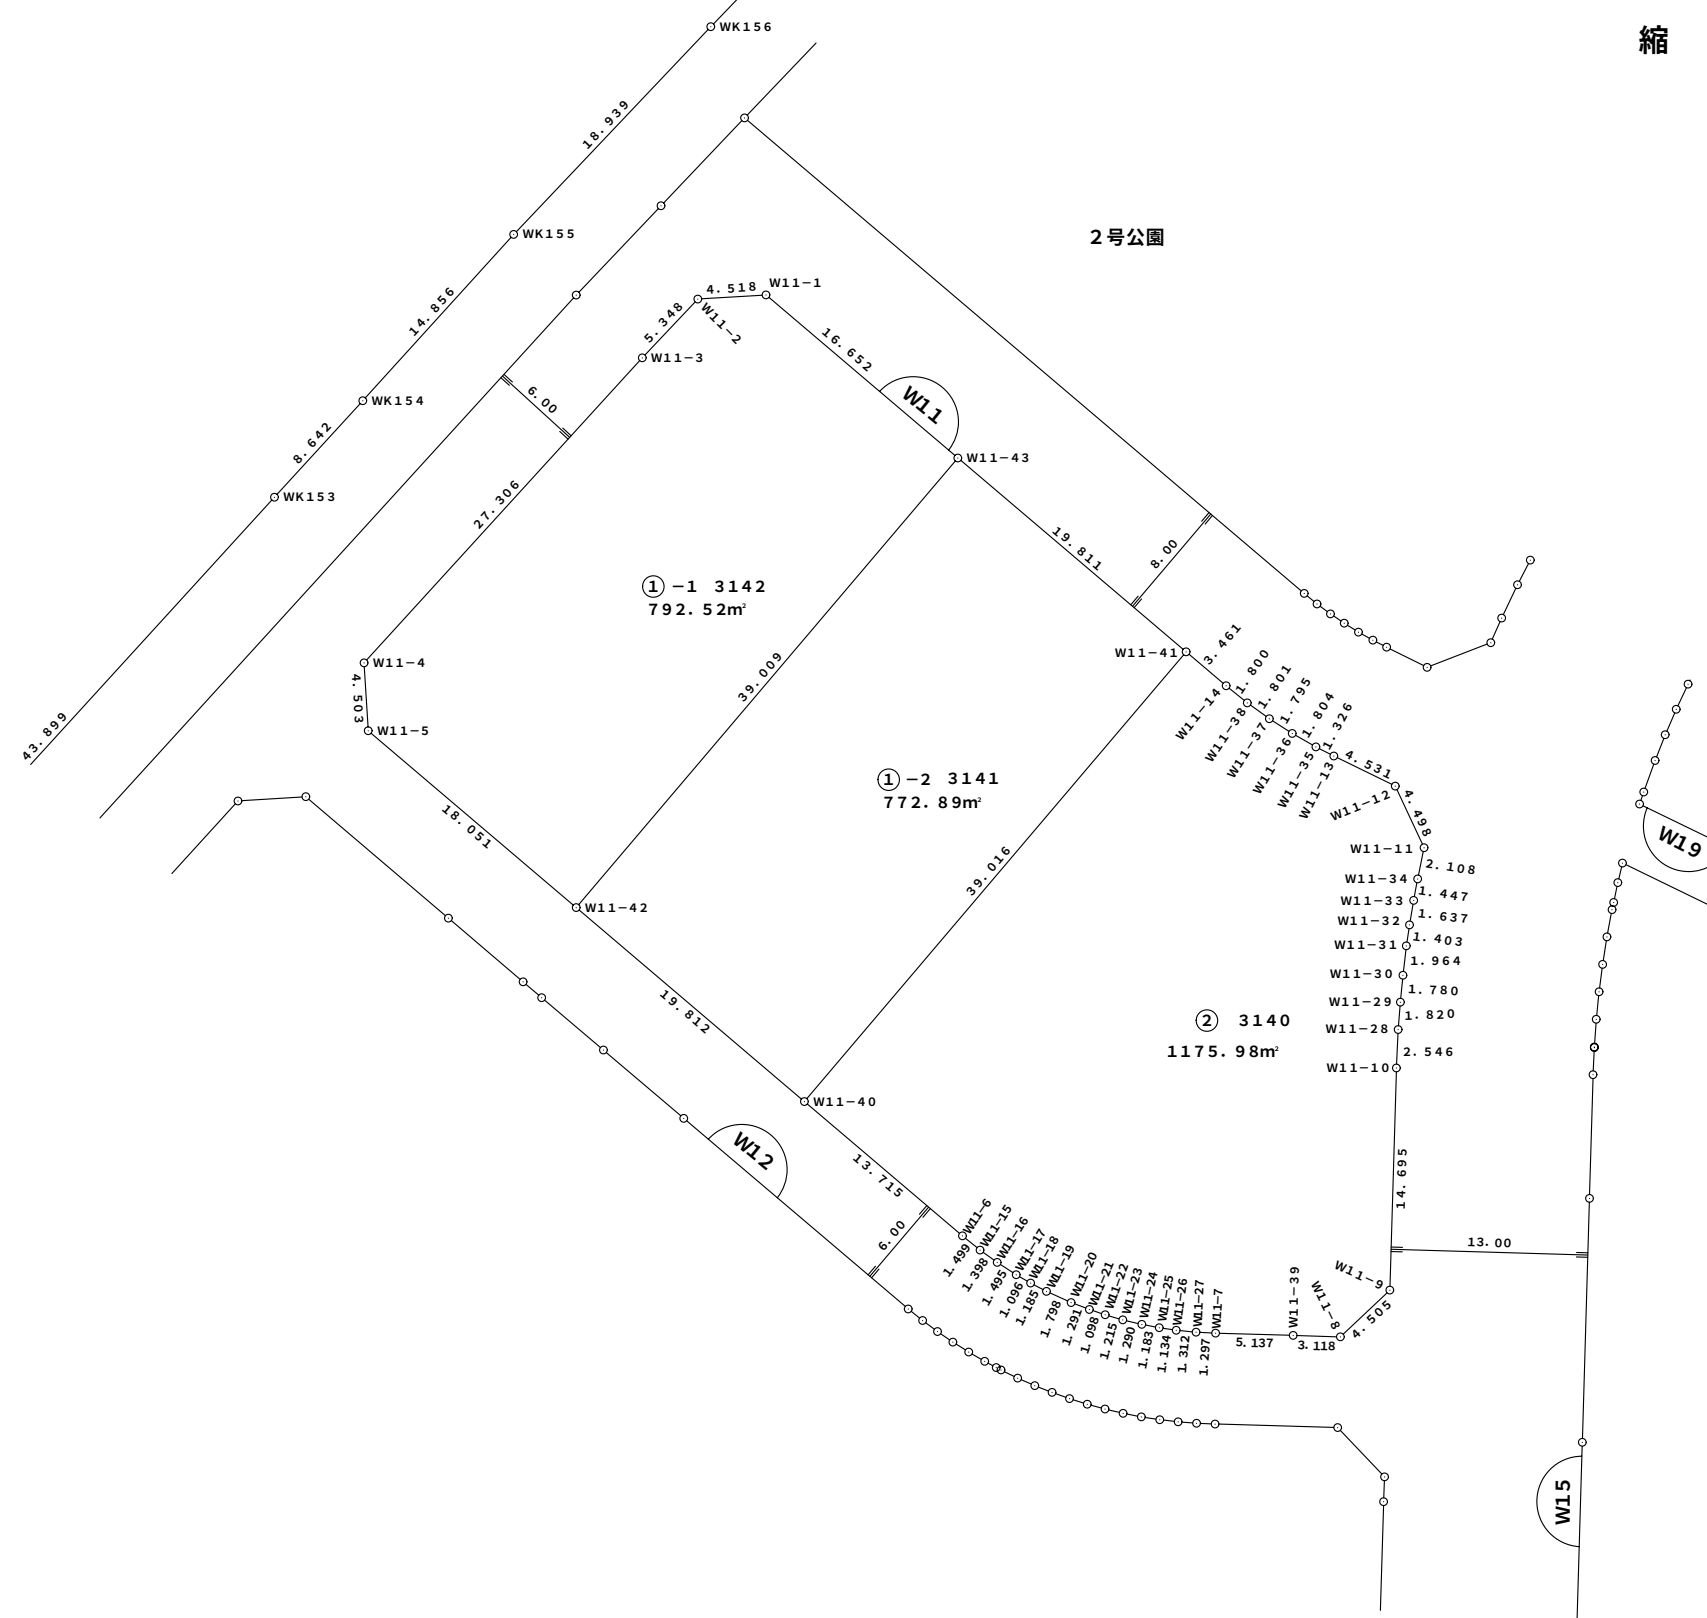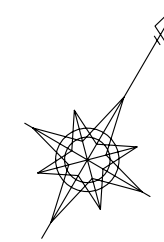

茨木都市計画事業島土地区画整理事業 画地出来形確認測量原図

土地の所在：茨木市島四丁目


街区番号 W12
縮尺 1:500

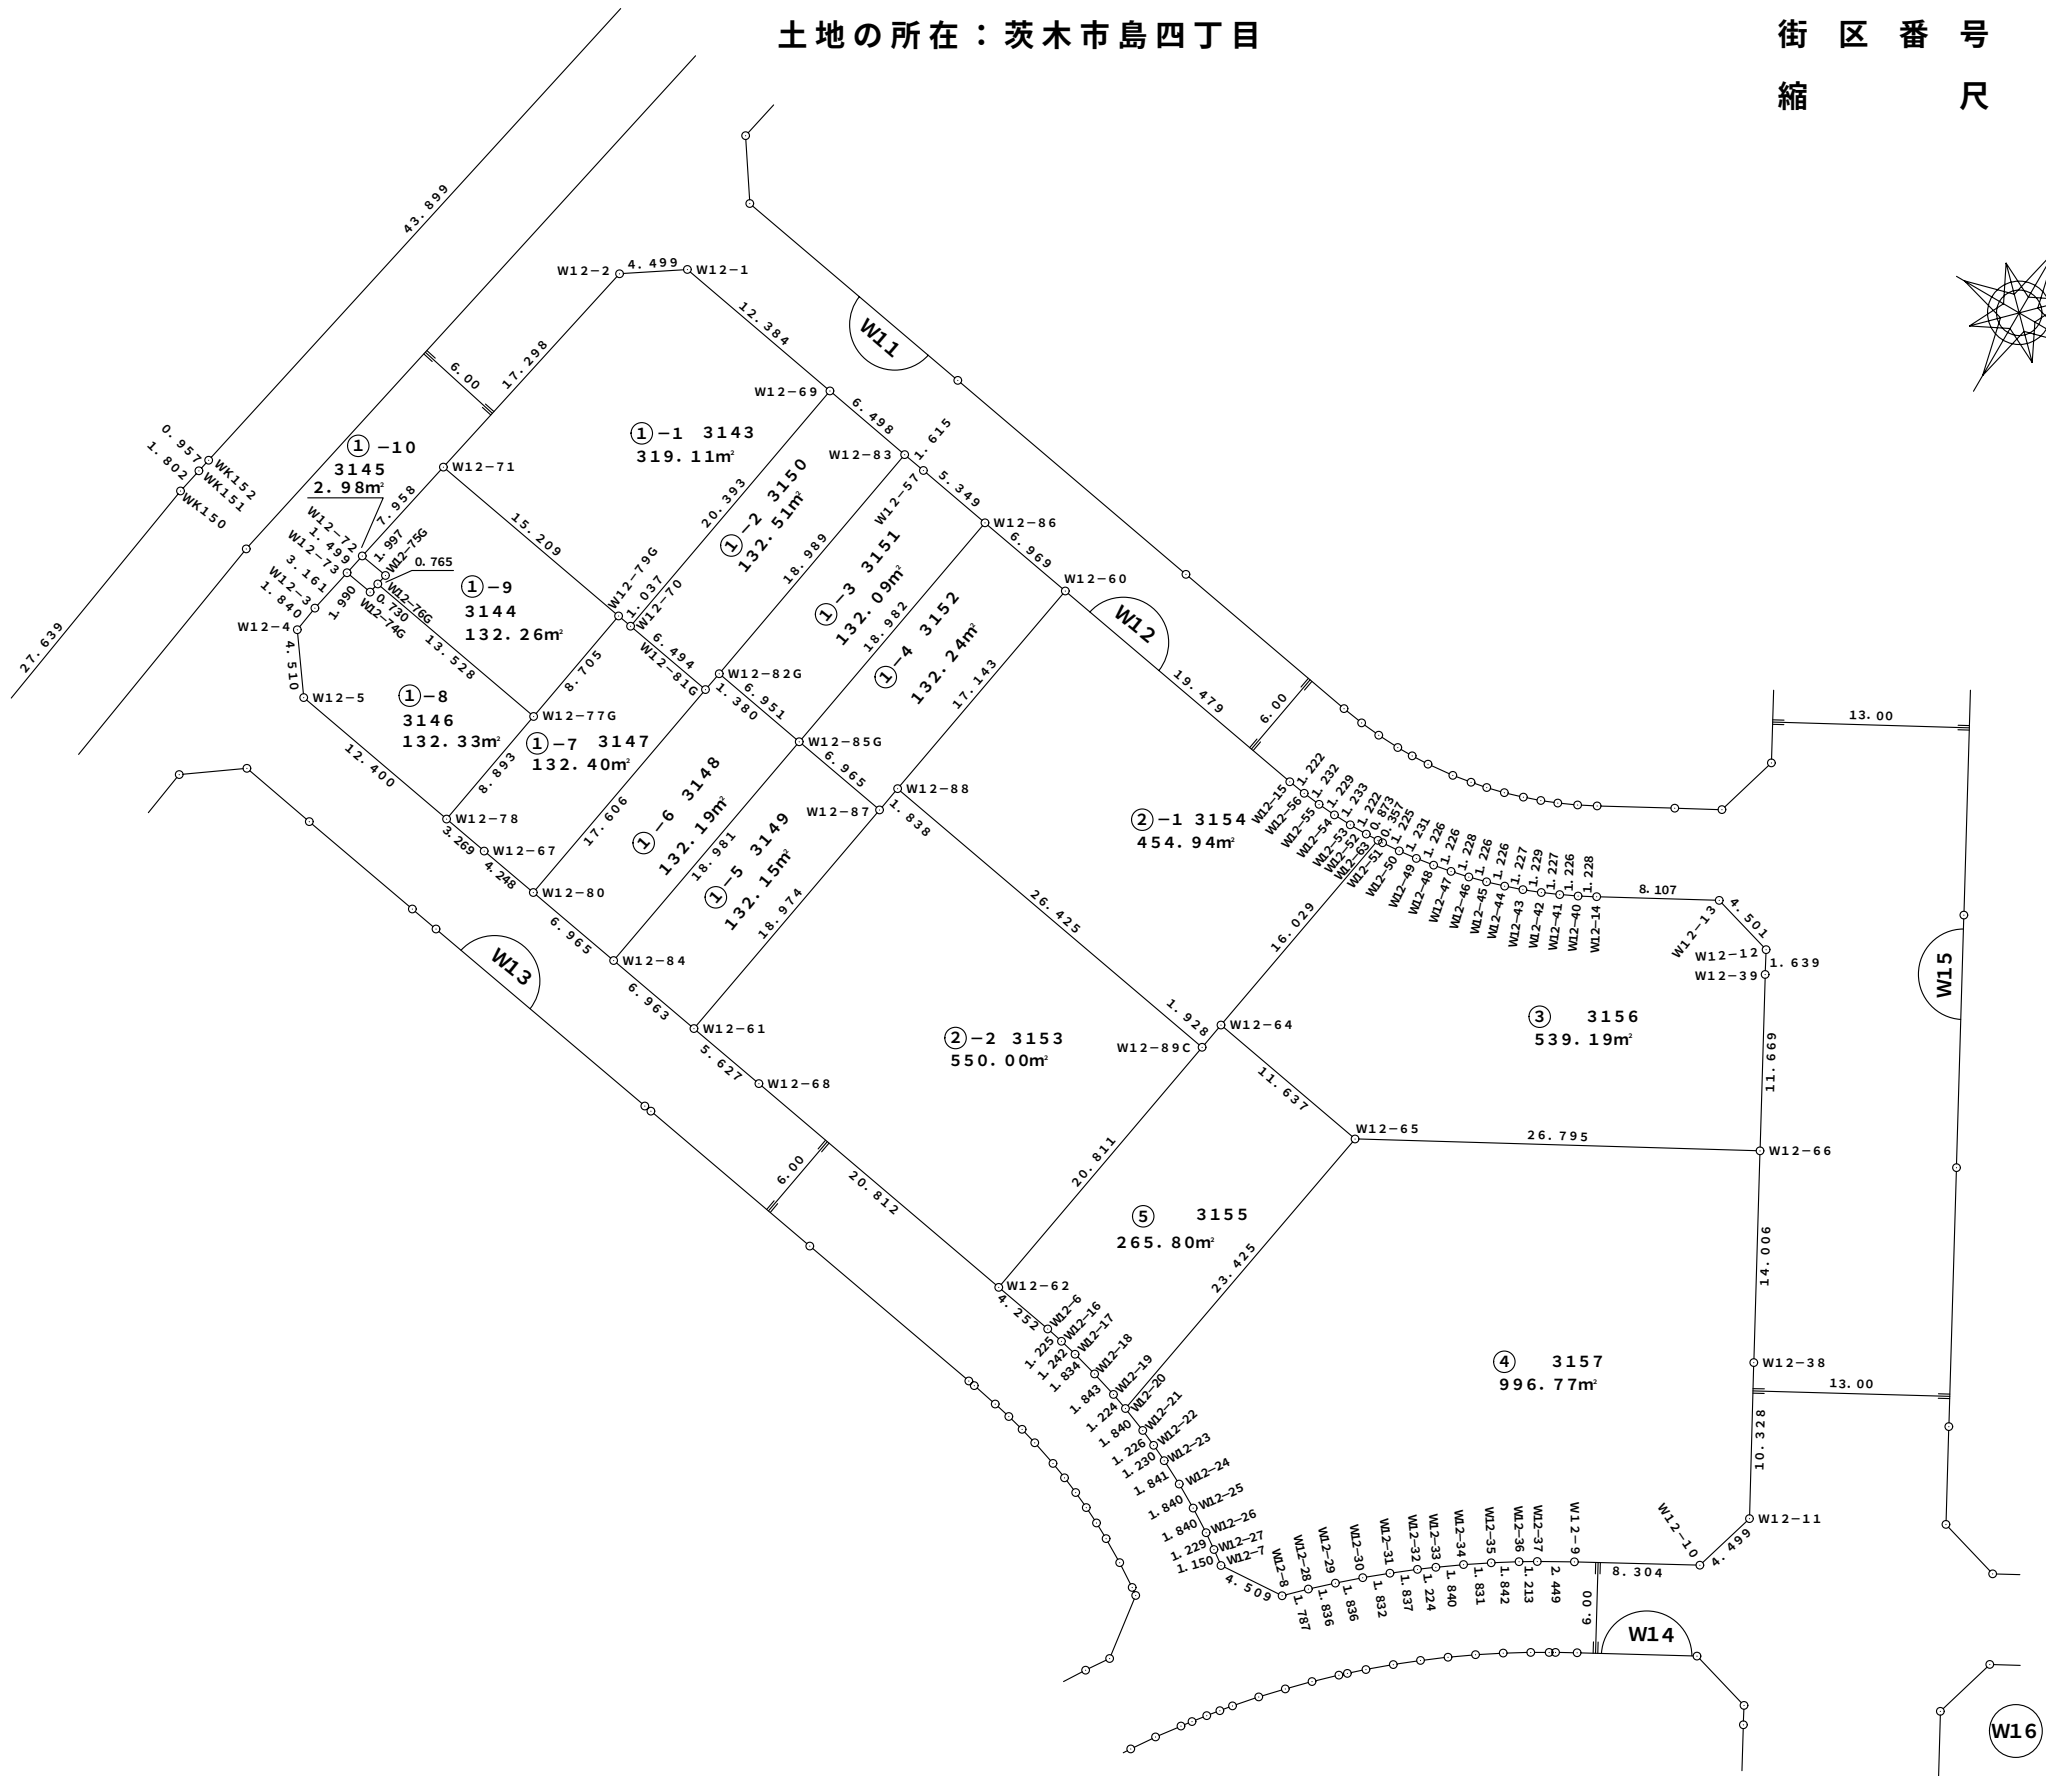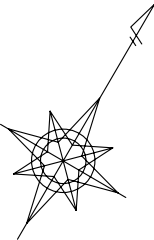


茨木都市計画事業島土地区画整理事業 画地出来形確認測量原図

土地の所在：茨木市島四丁目


街区番号 W13
縮尺 1:500

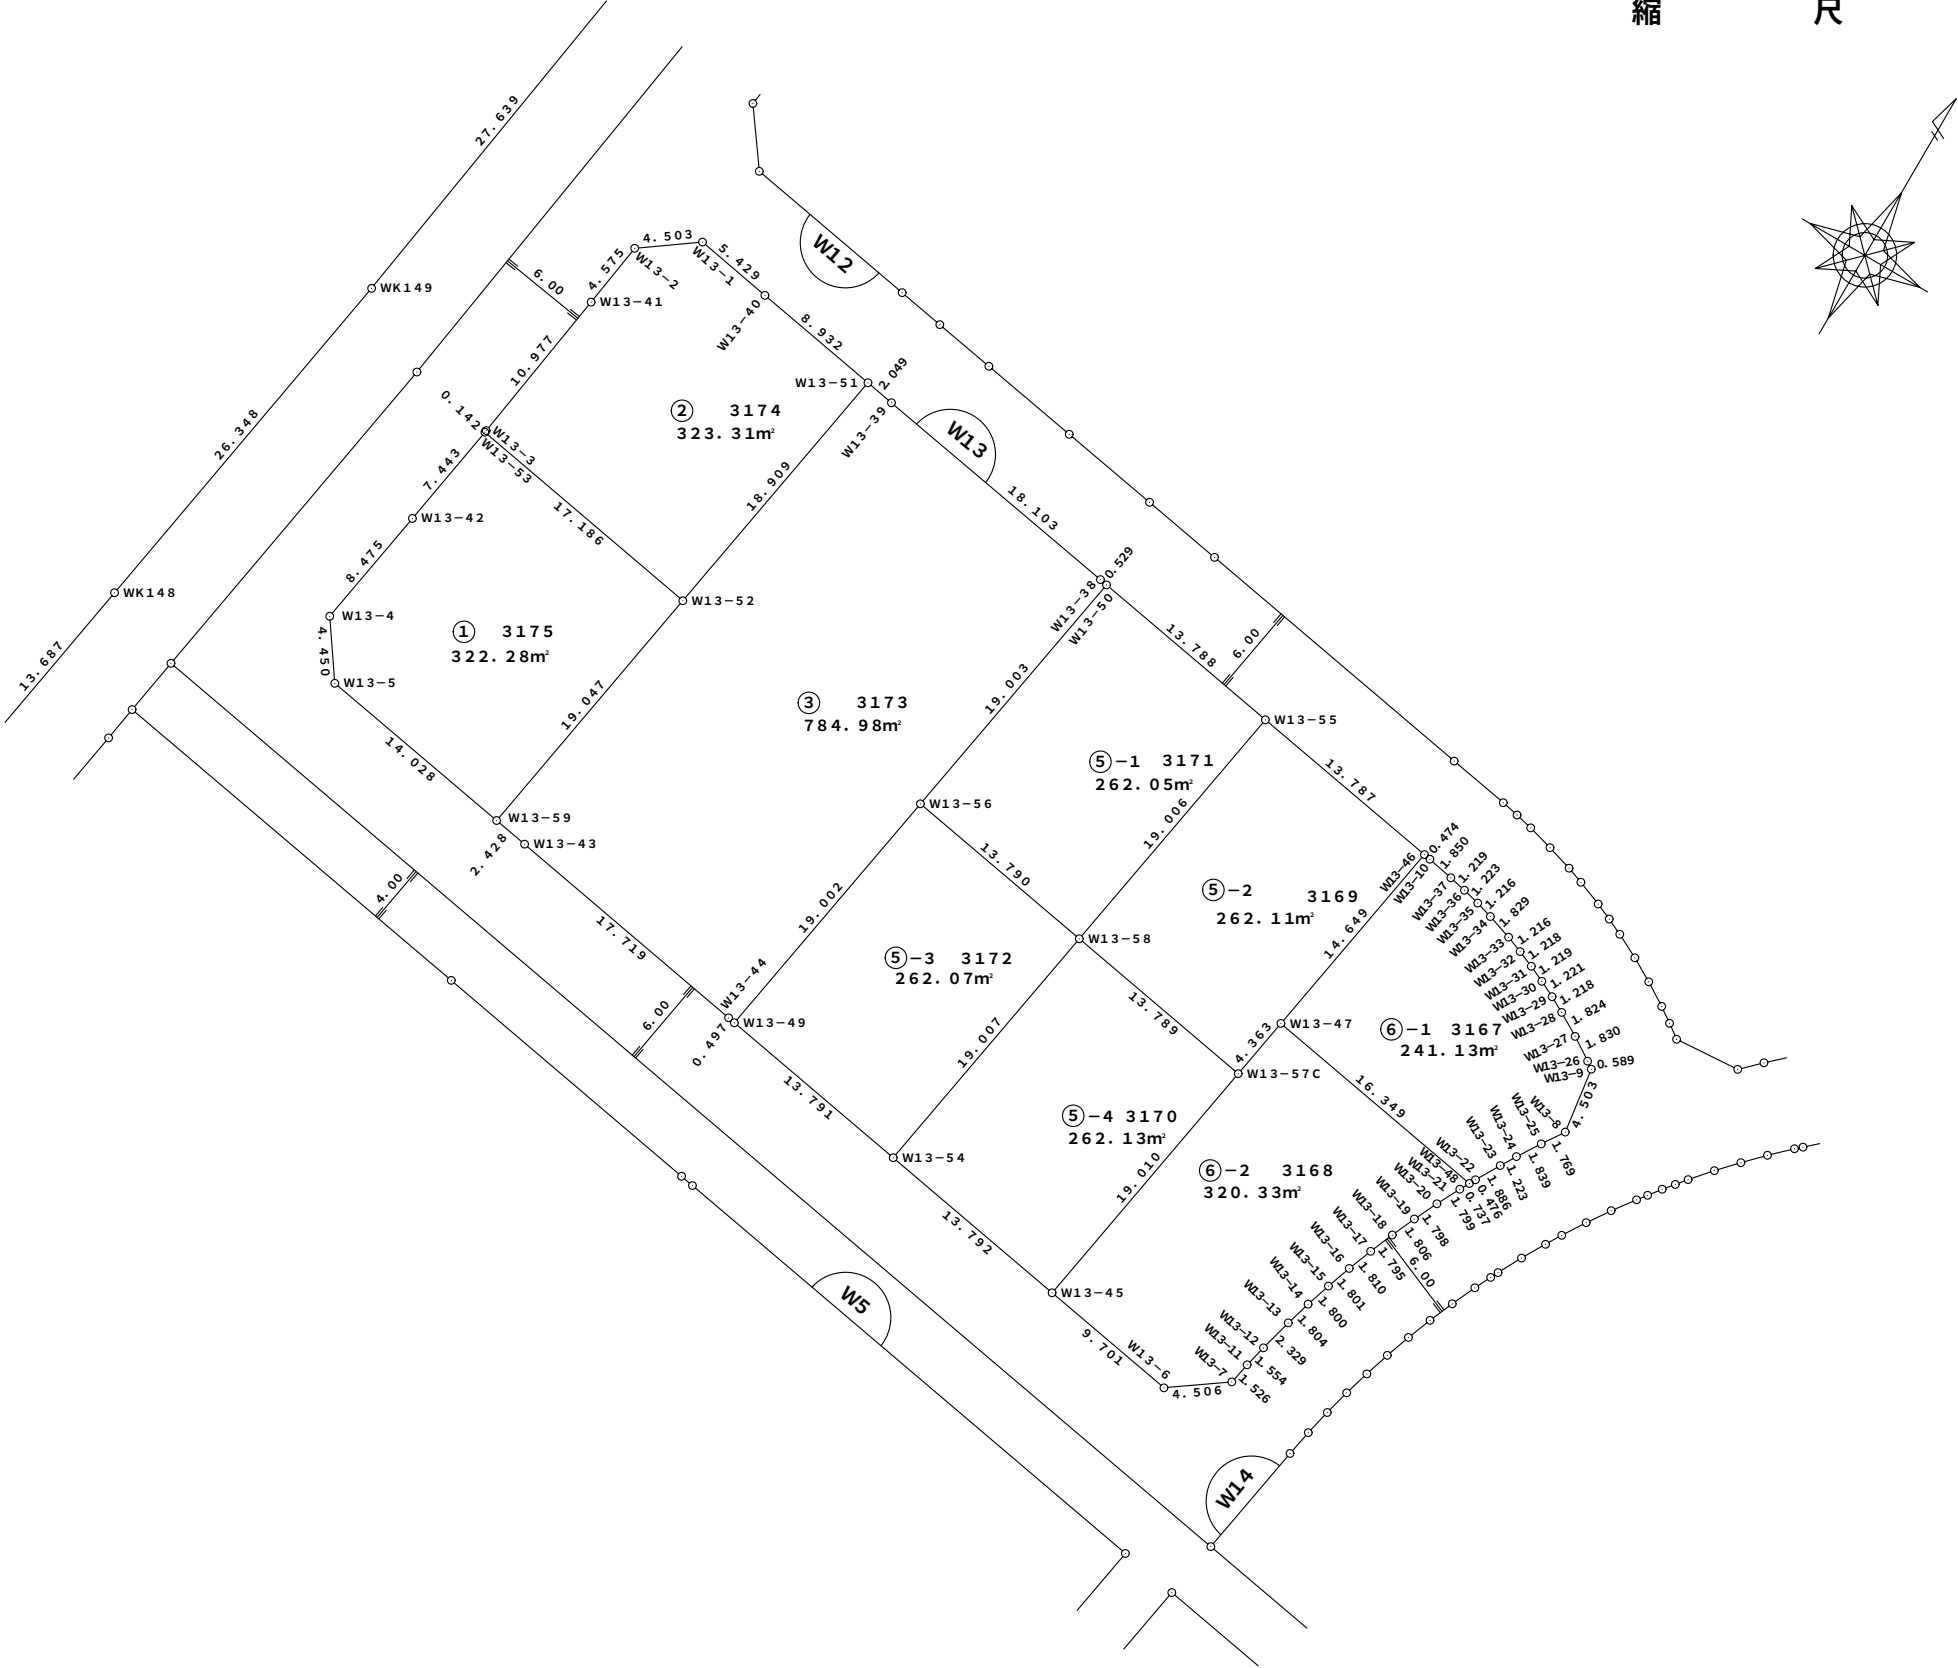

1 : 5 0 0

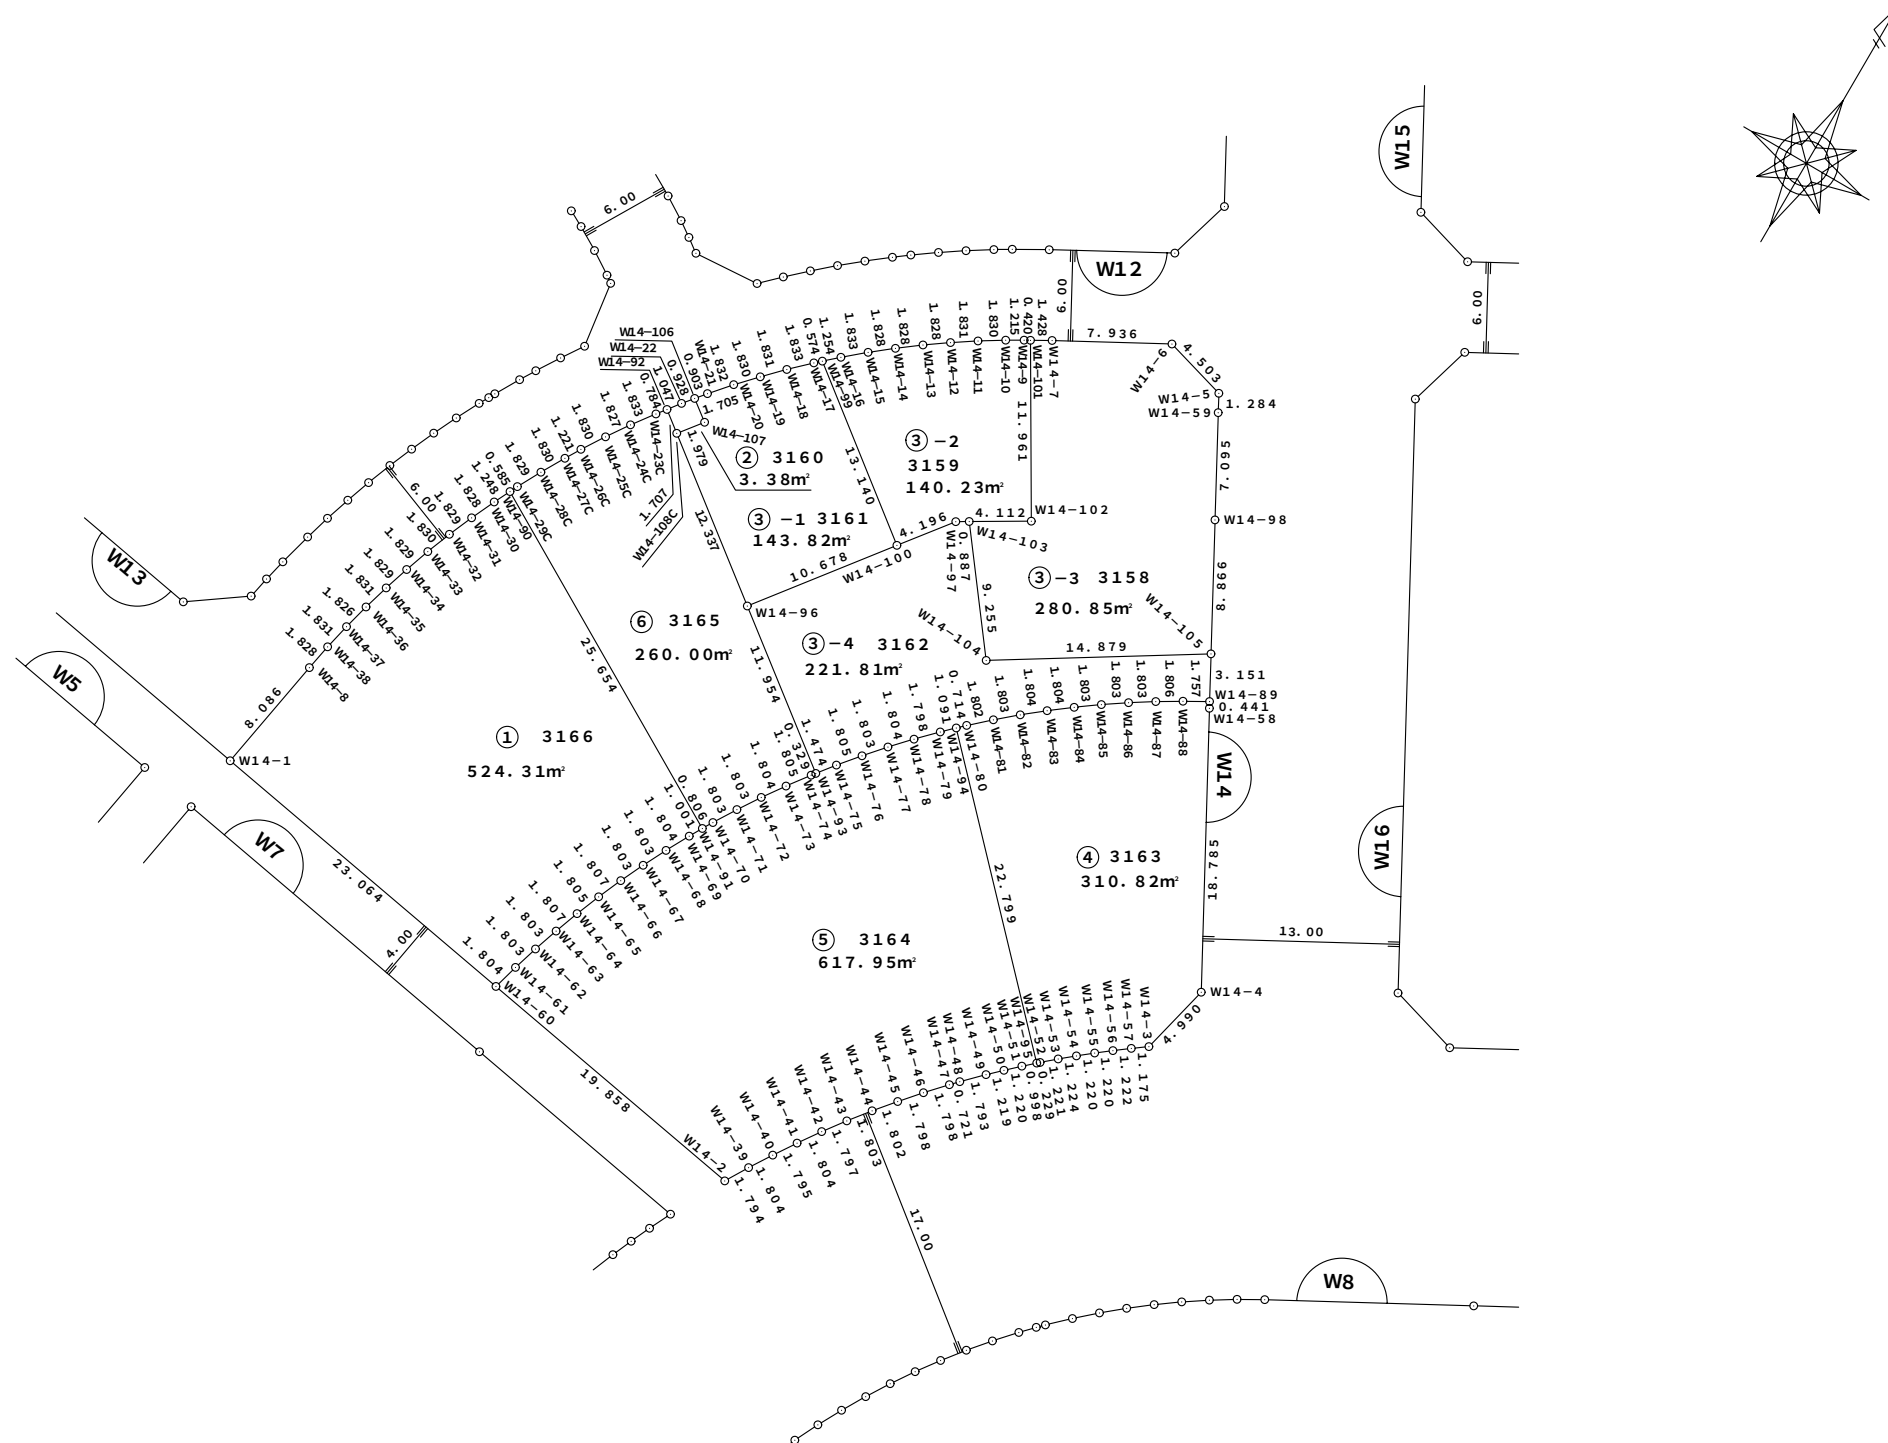



街 区 番 号 W15
縮 尺 1 : 5 0 0

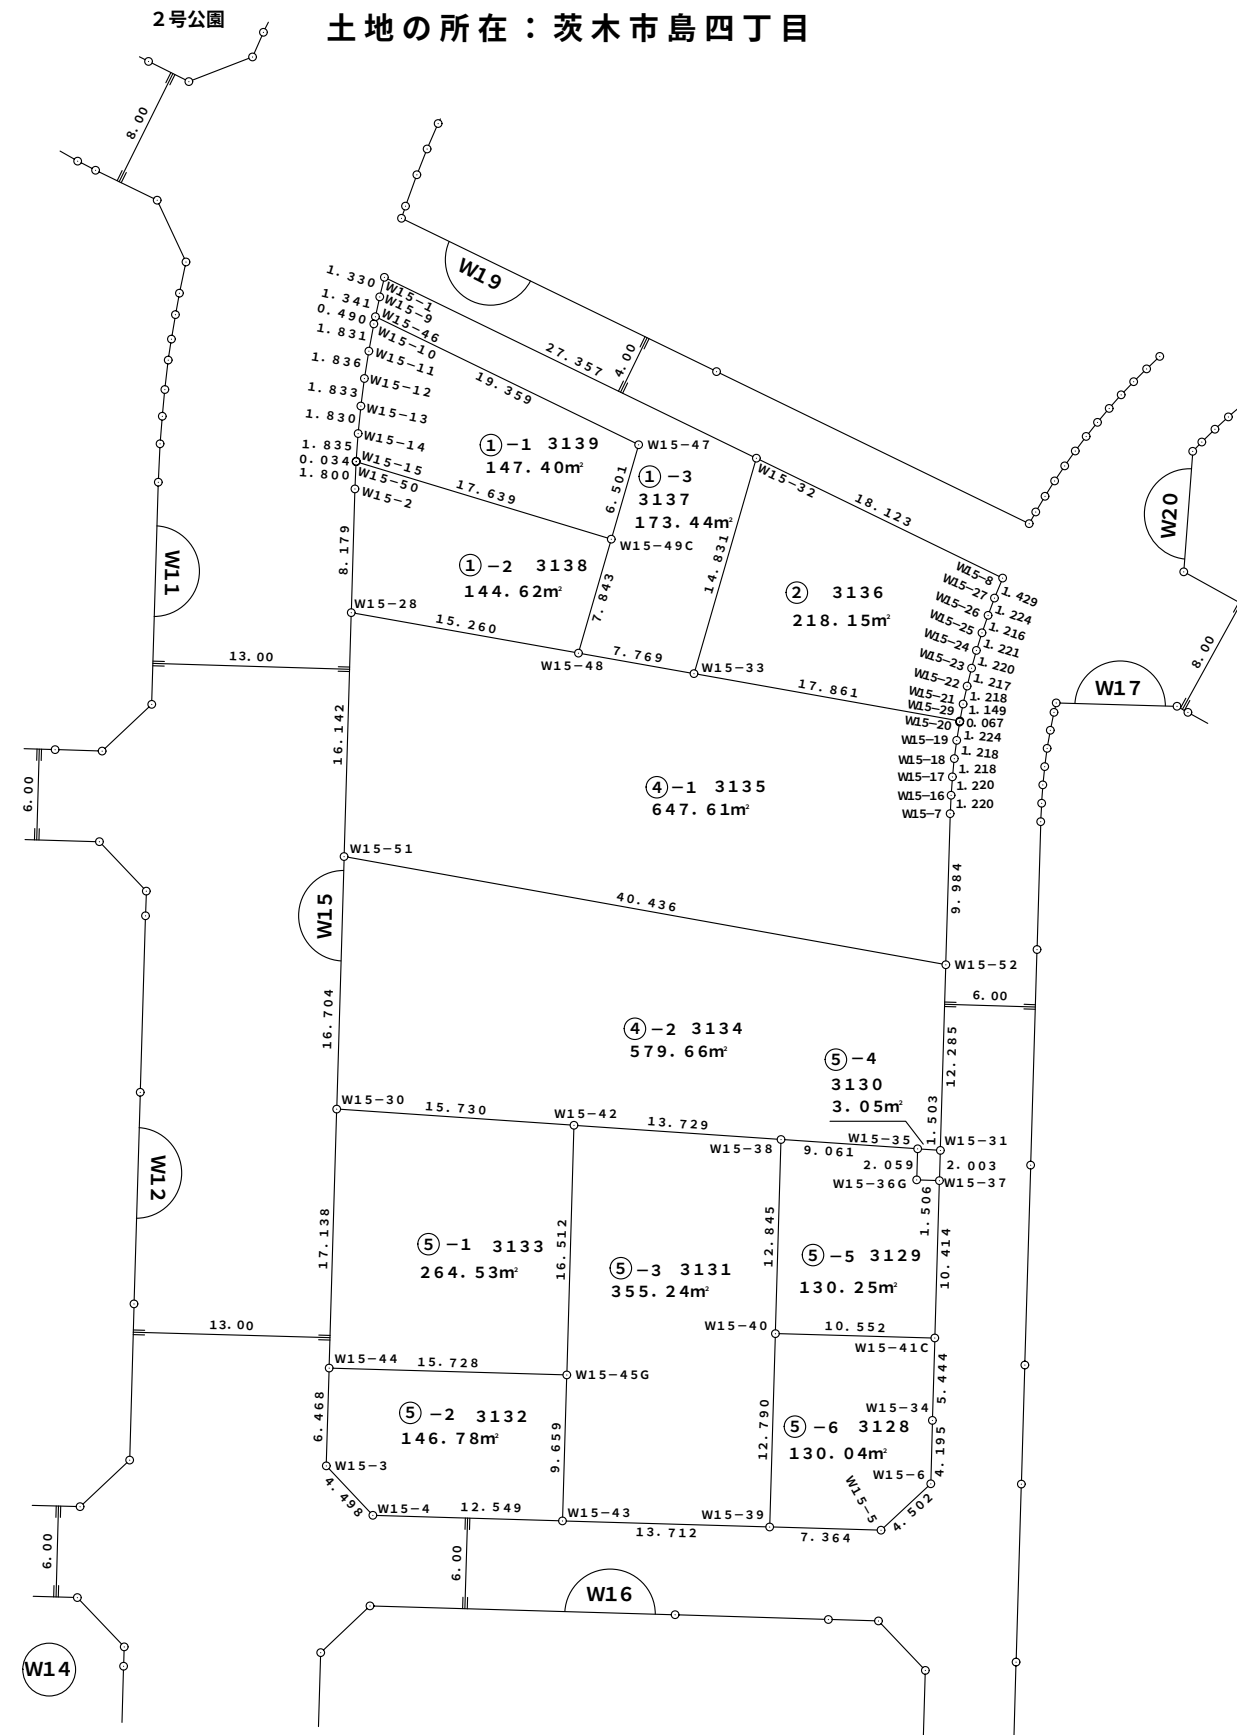

茨木都市計画事業島土地区画整理事業 画地出来形確認測量原図


土地の所在：茨木市島四丁目

街区番号 W16
縮 尺 1 : 500

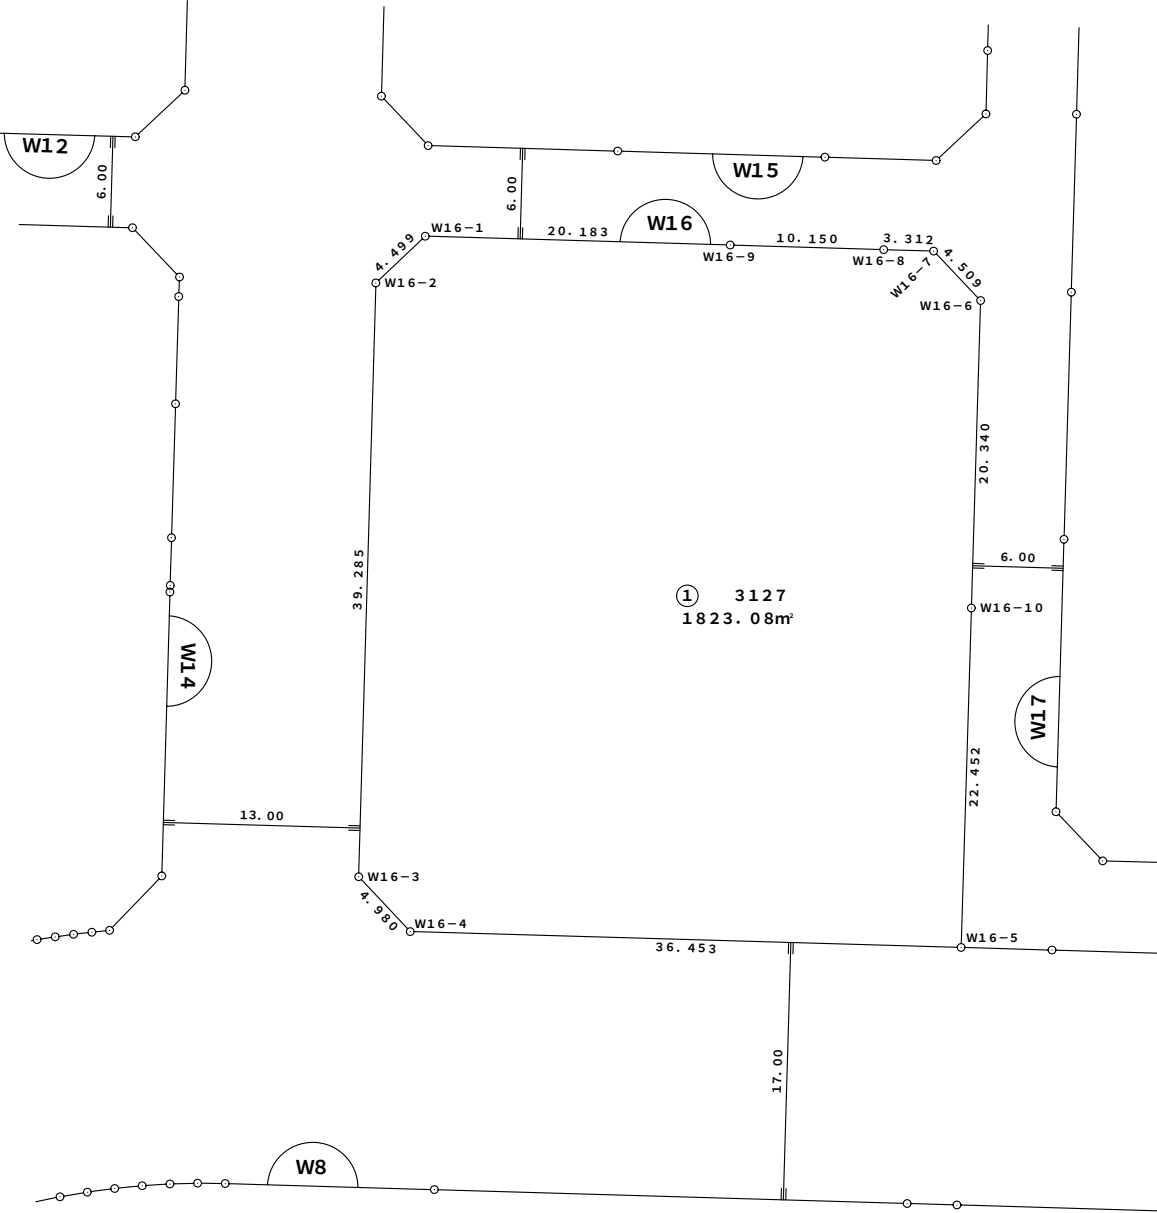
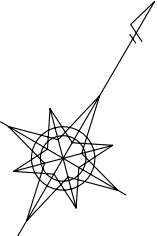


土地の所在：茨木市島四丁目

W17
1:500

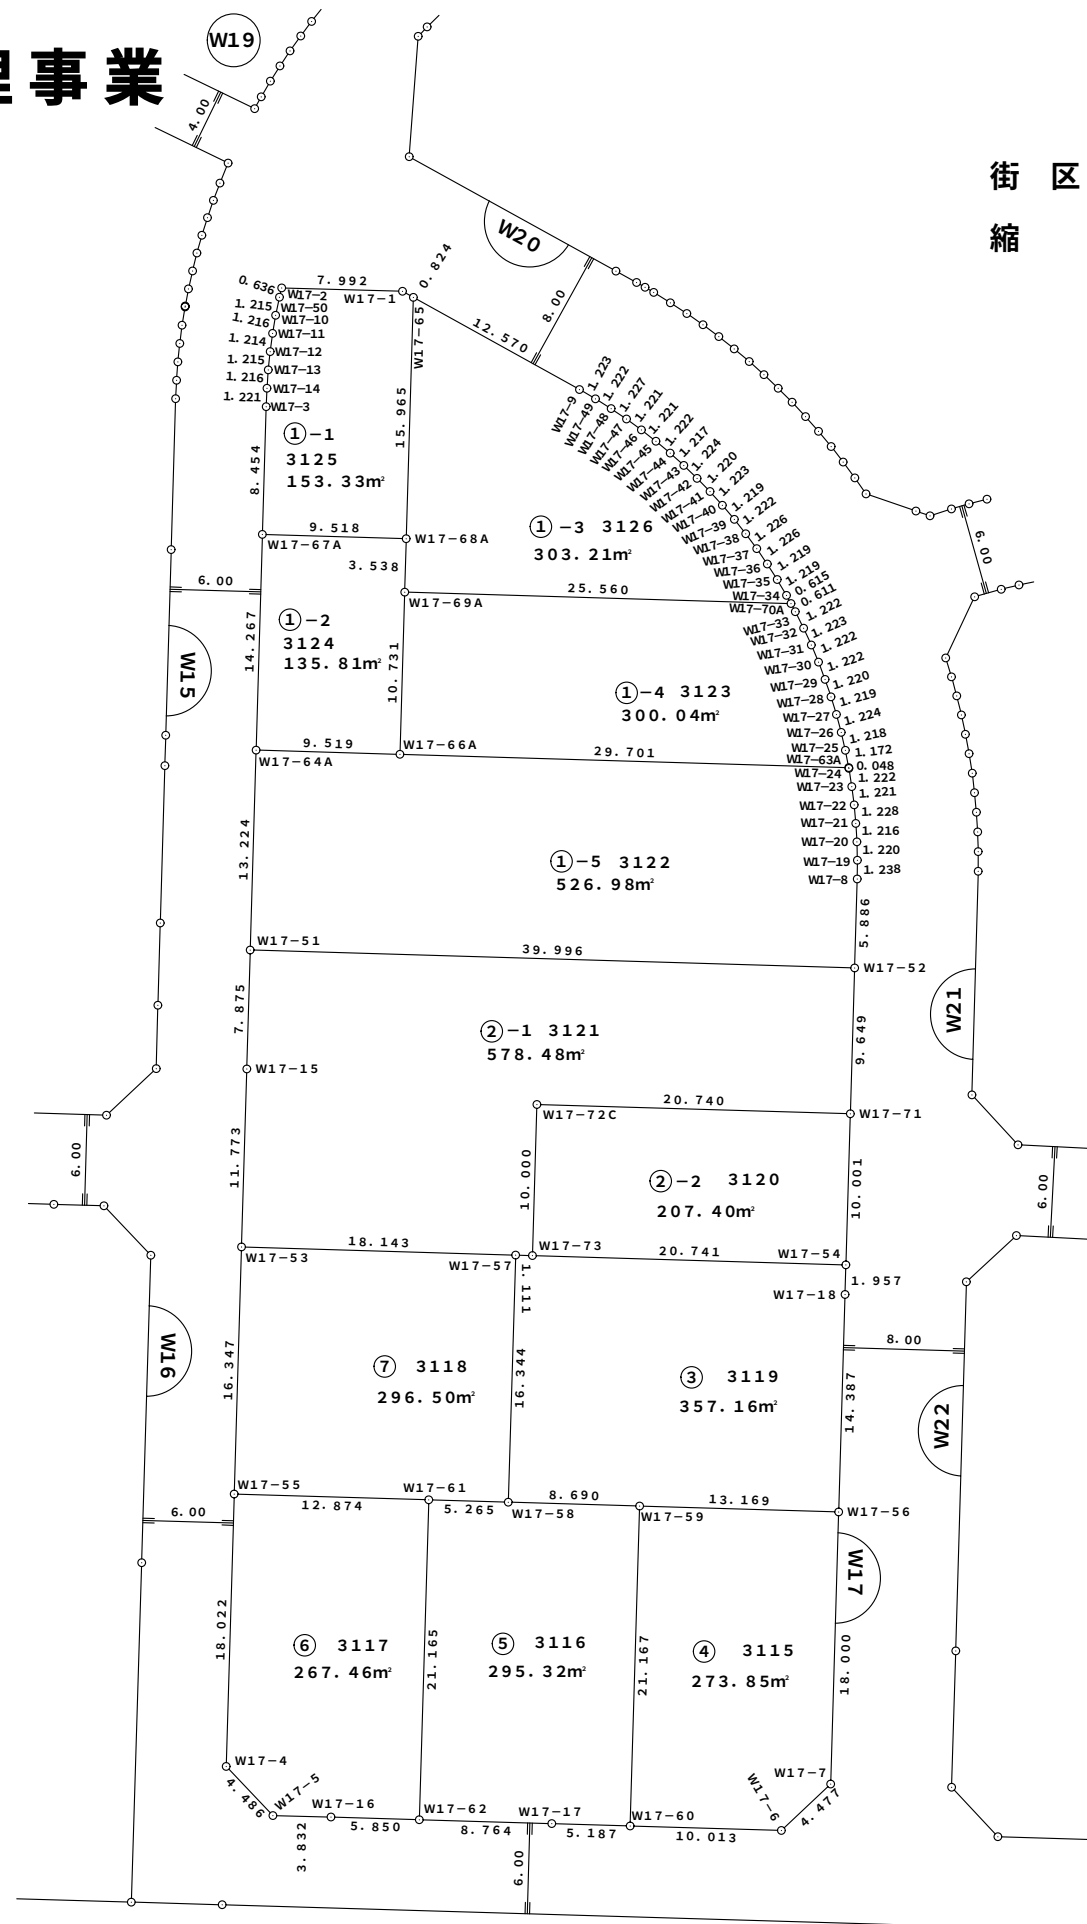



街 区 番 号 W18
縮 尺 1 : 5 0 0

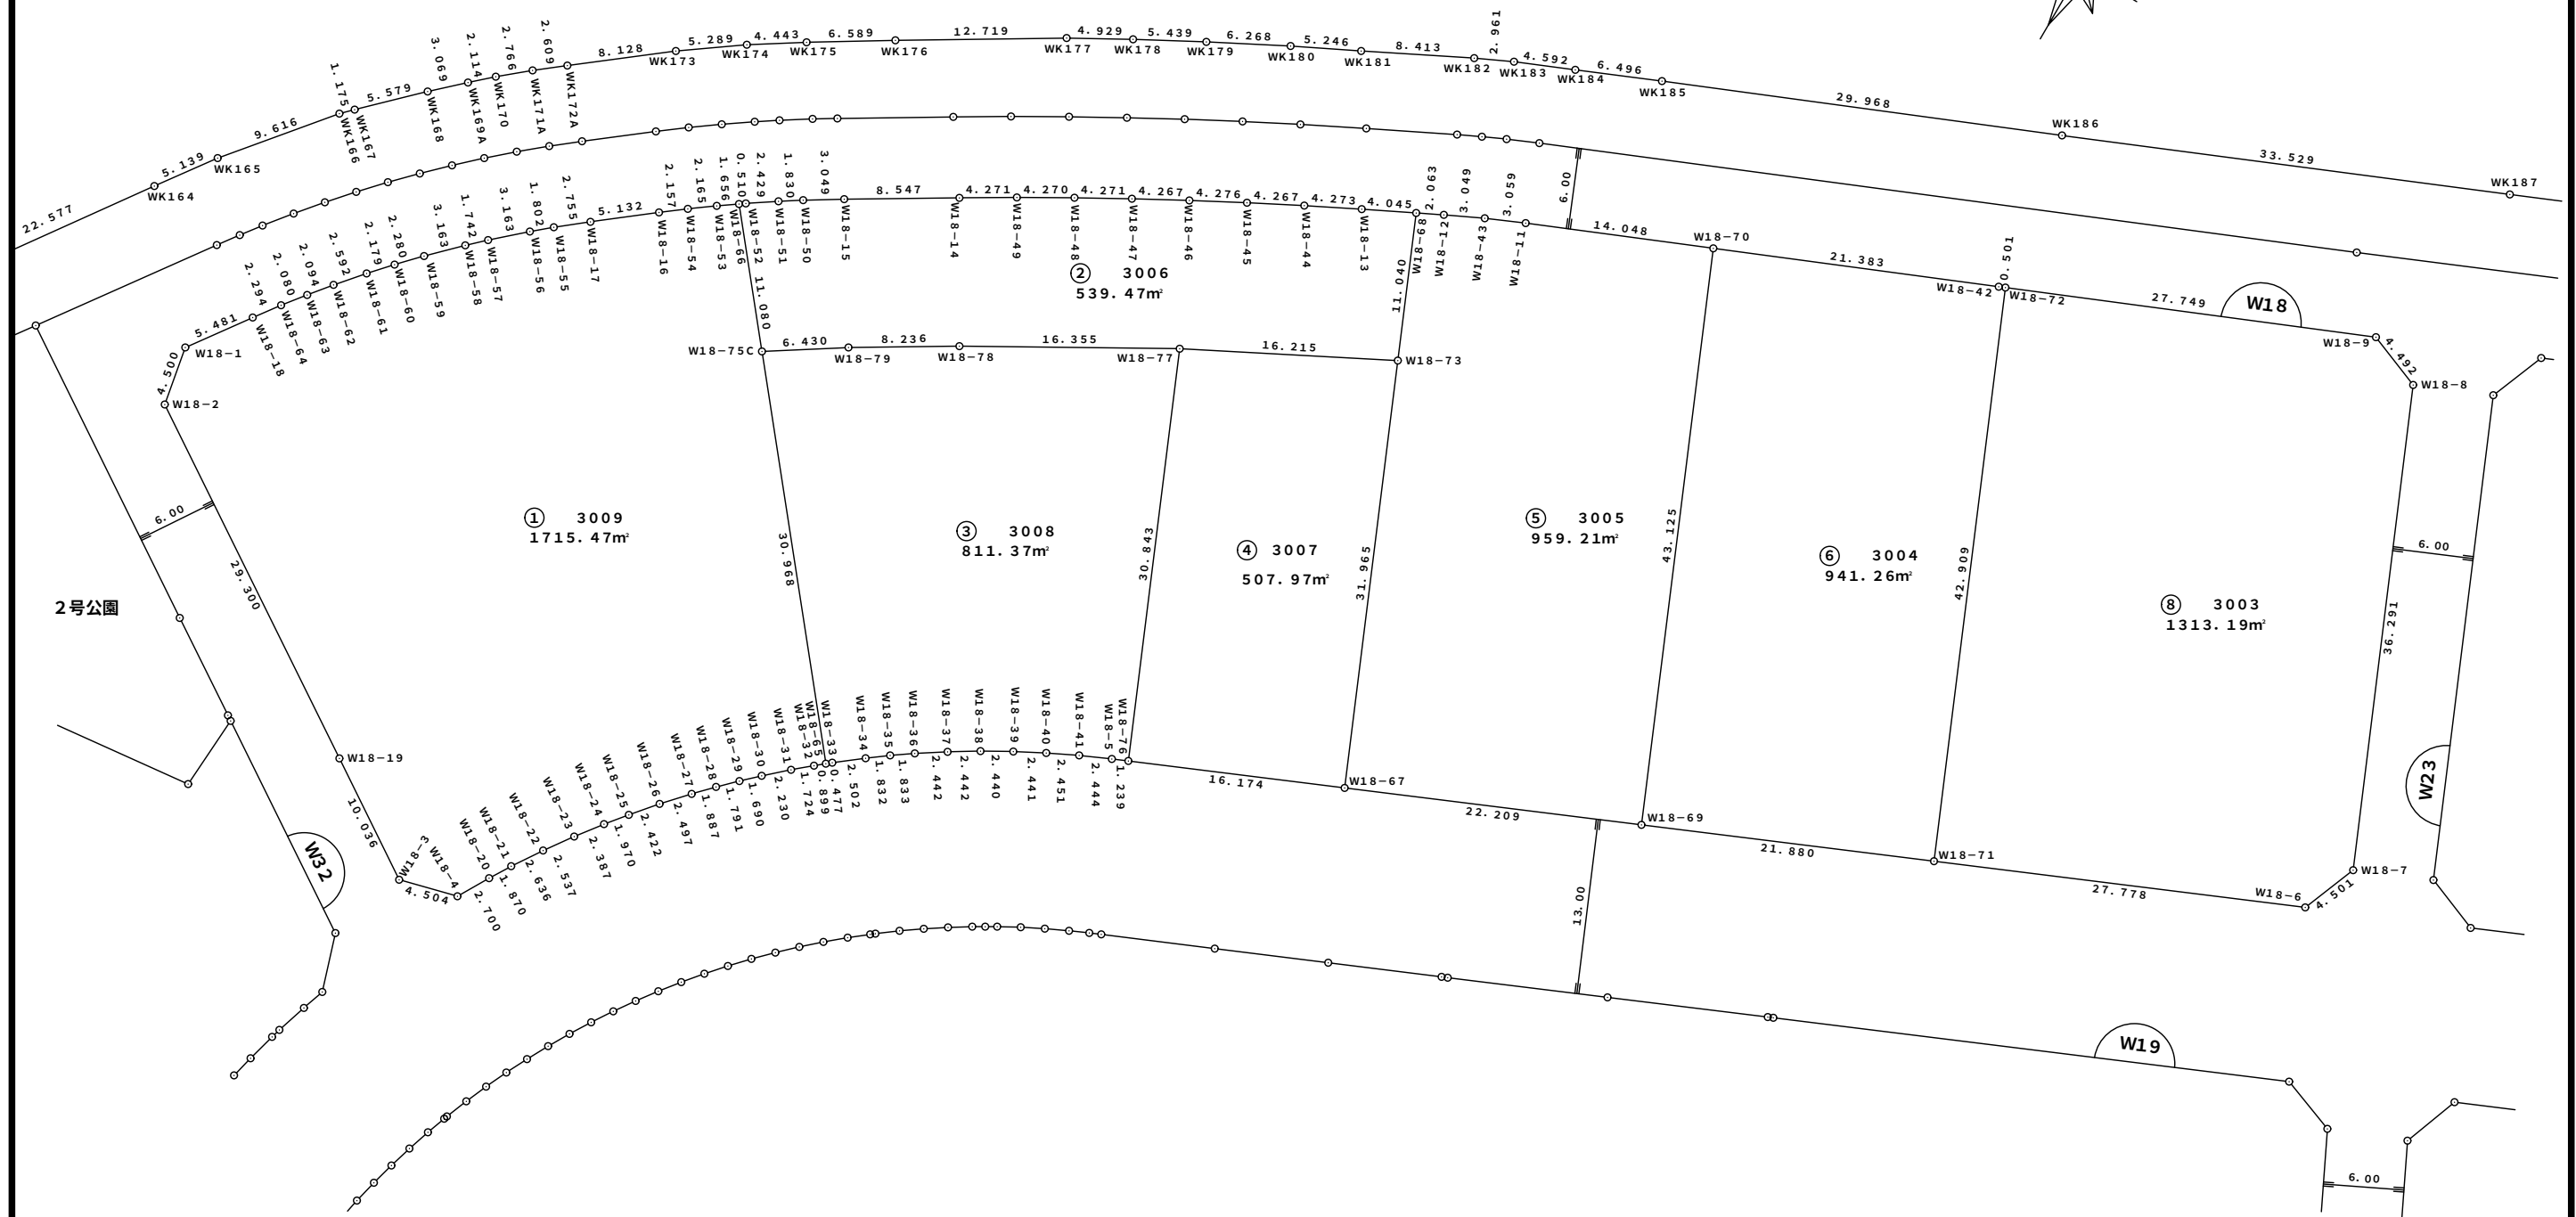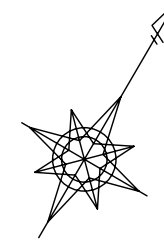


茨木都市計画事業島土地区画整理事業
画地出来形確認測量原図

街区番号 W19
縮尺 1:500

土地の所在：茨木市島四丁目

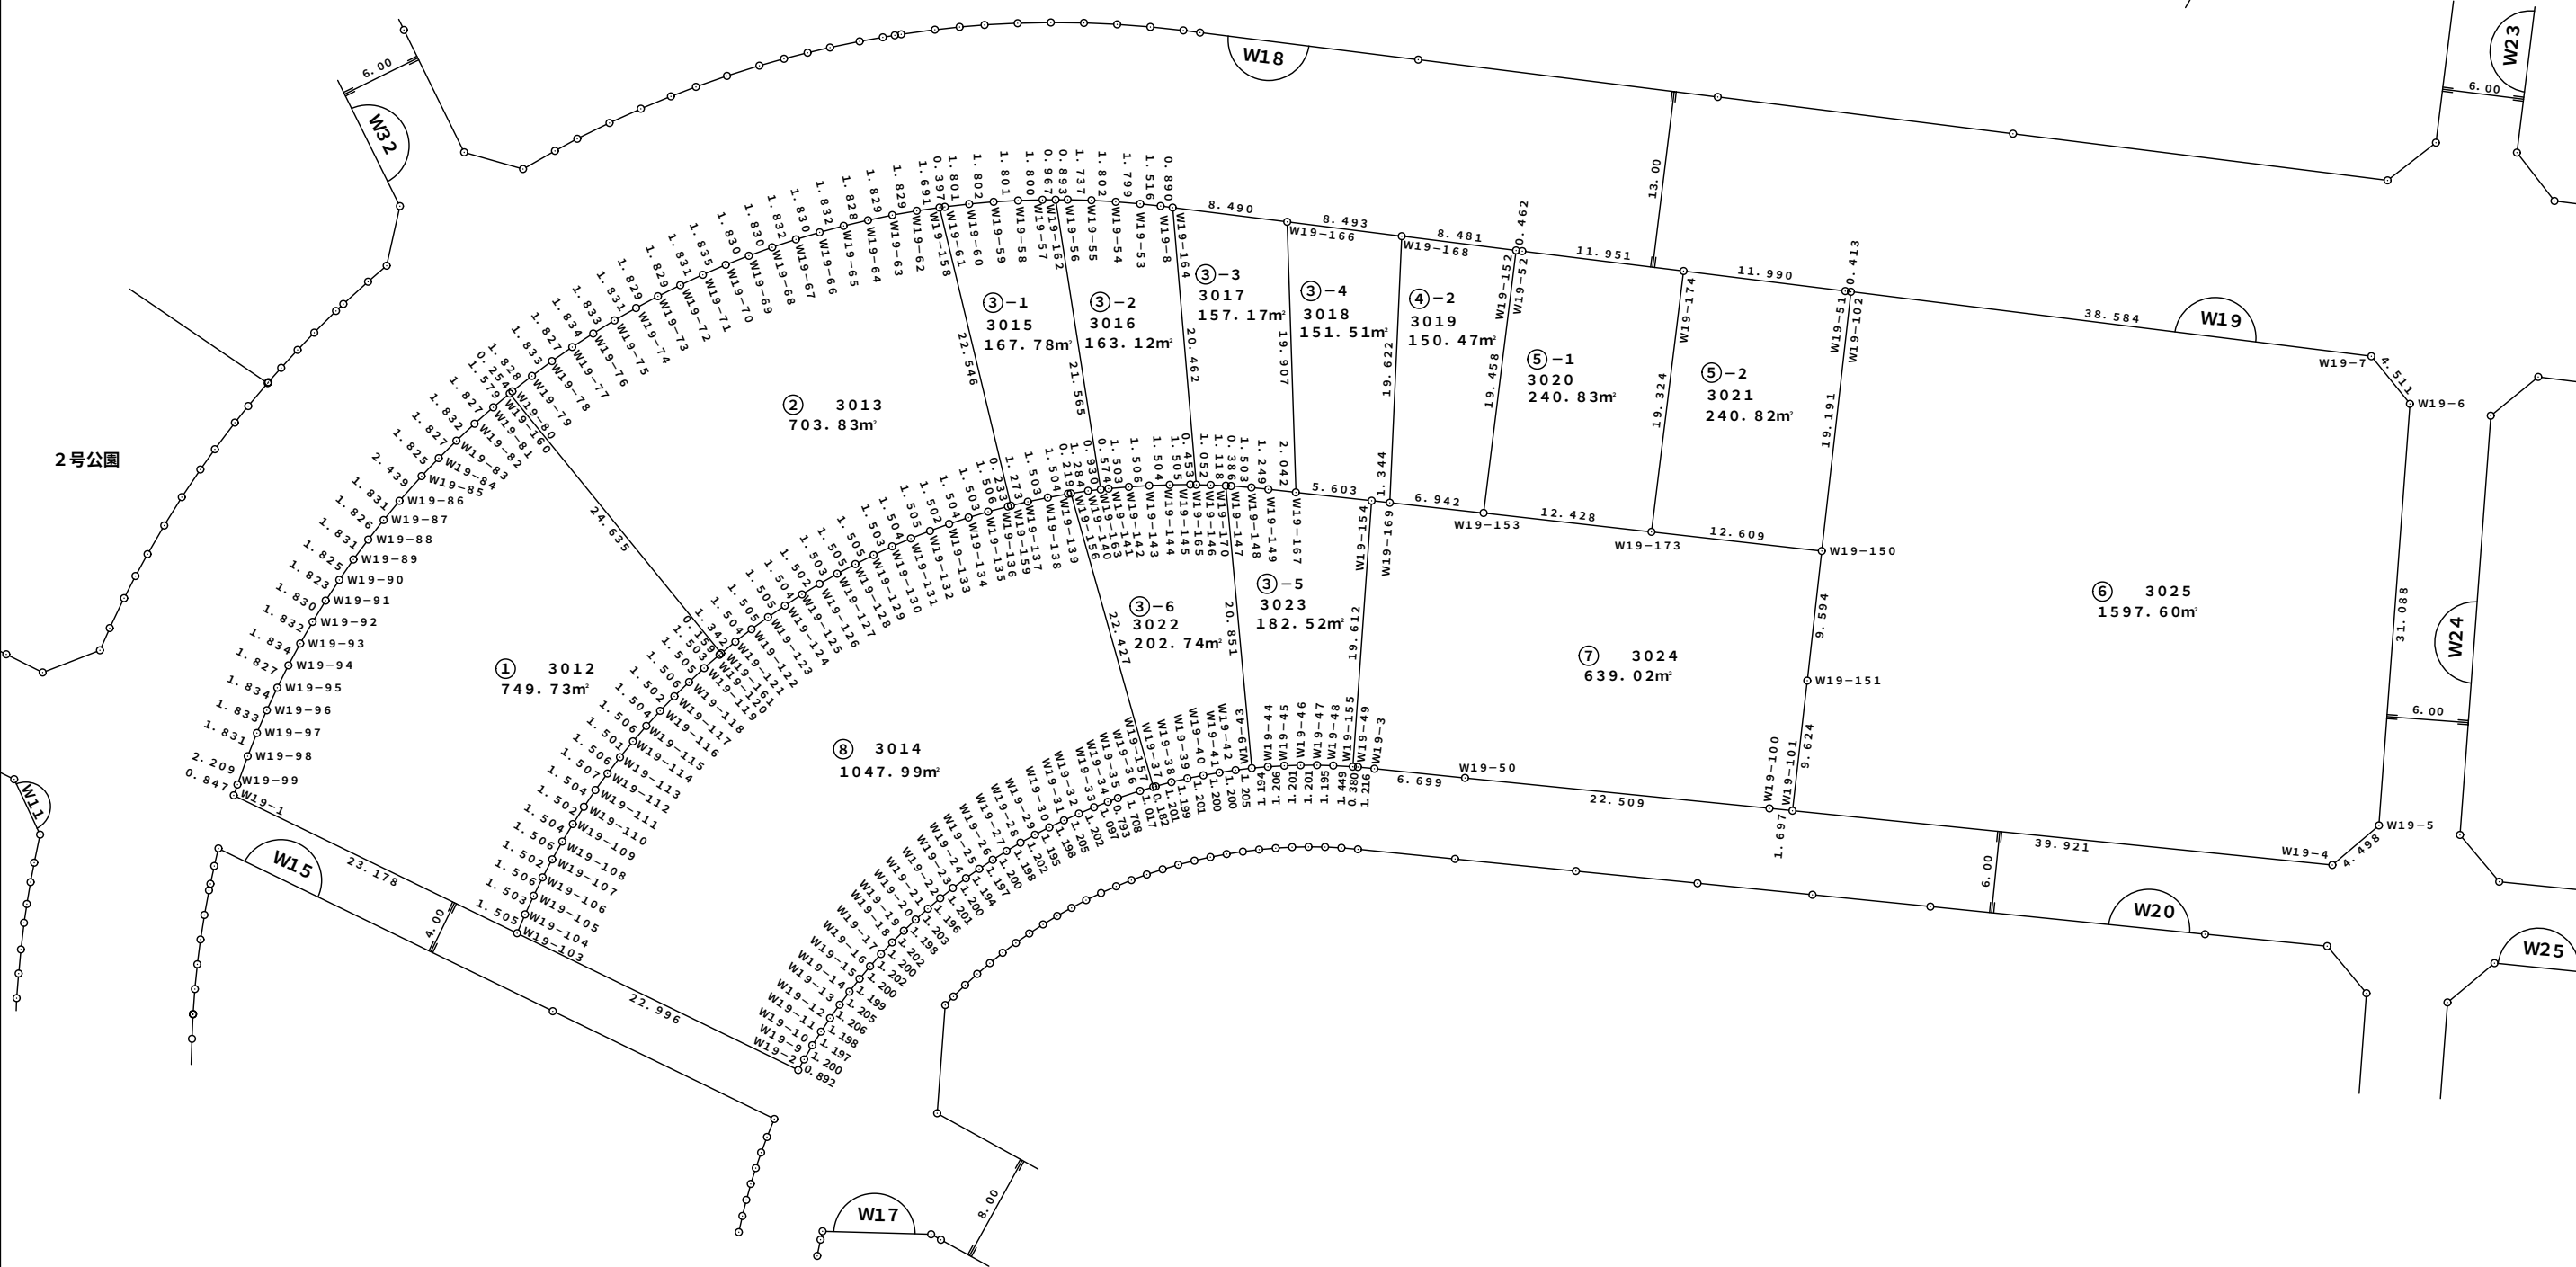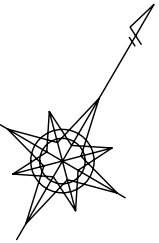



1 : 5 0 0

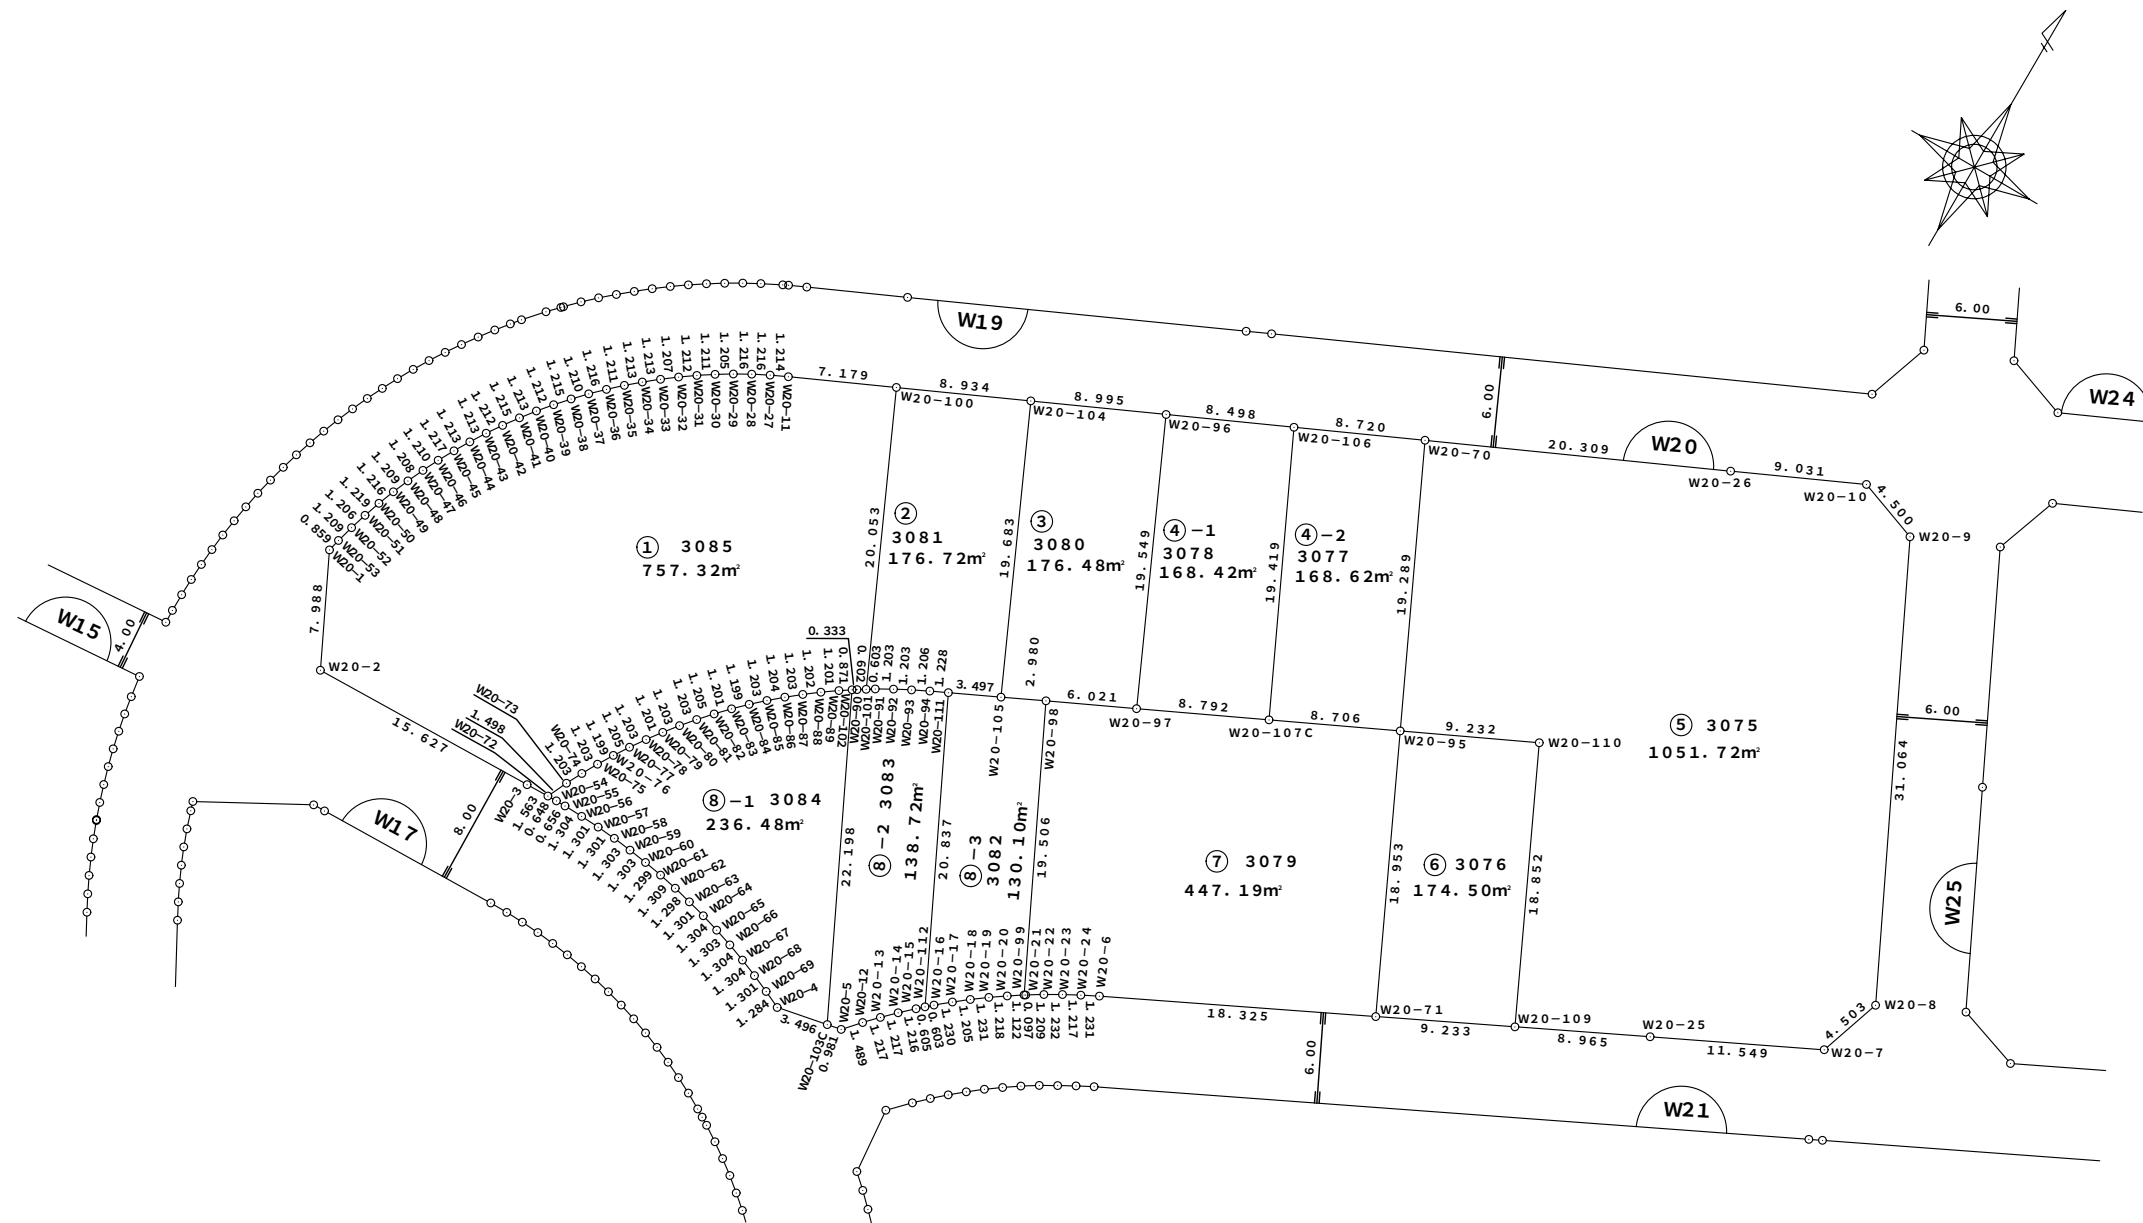

茨木都市計画事業島土地区画整理事業 画地出来形確認測量原図

土地の所在：茨木市島四丁目



街区番号 W21
縮尺 1:500

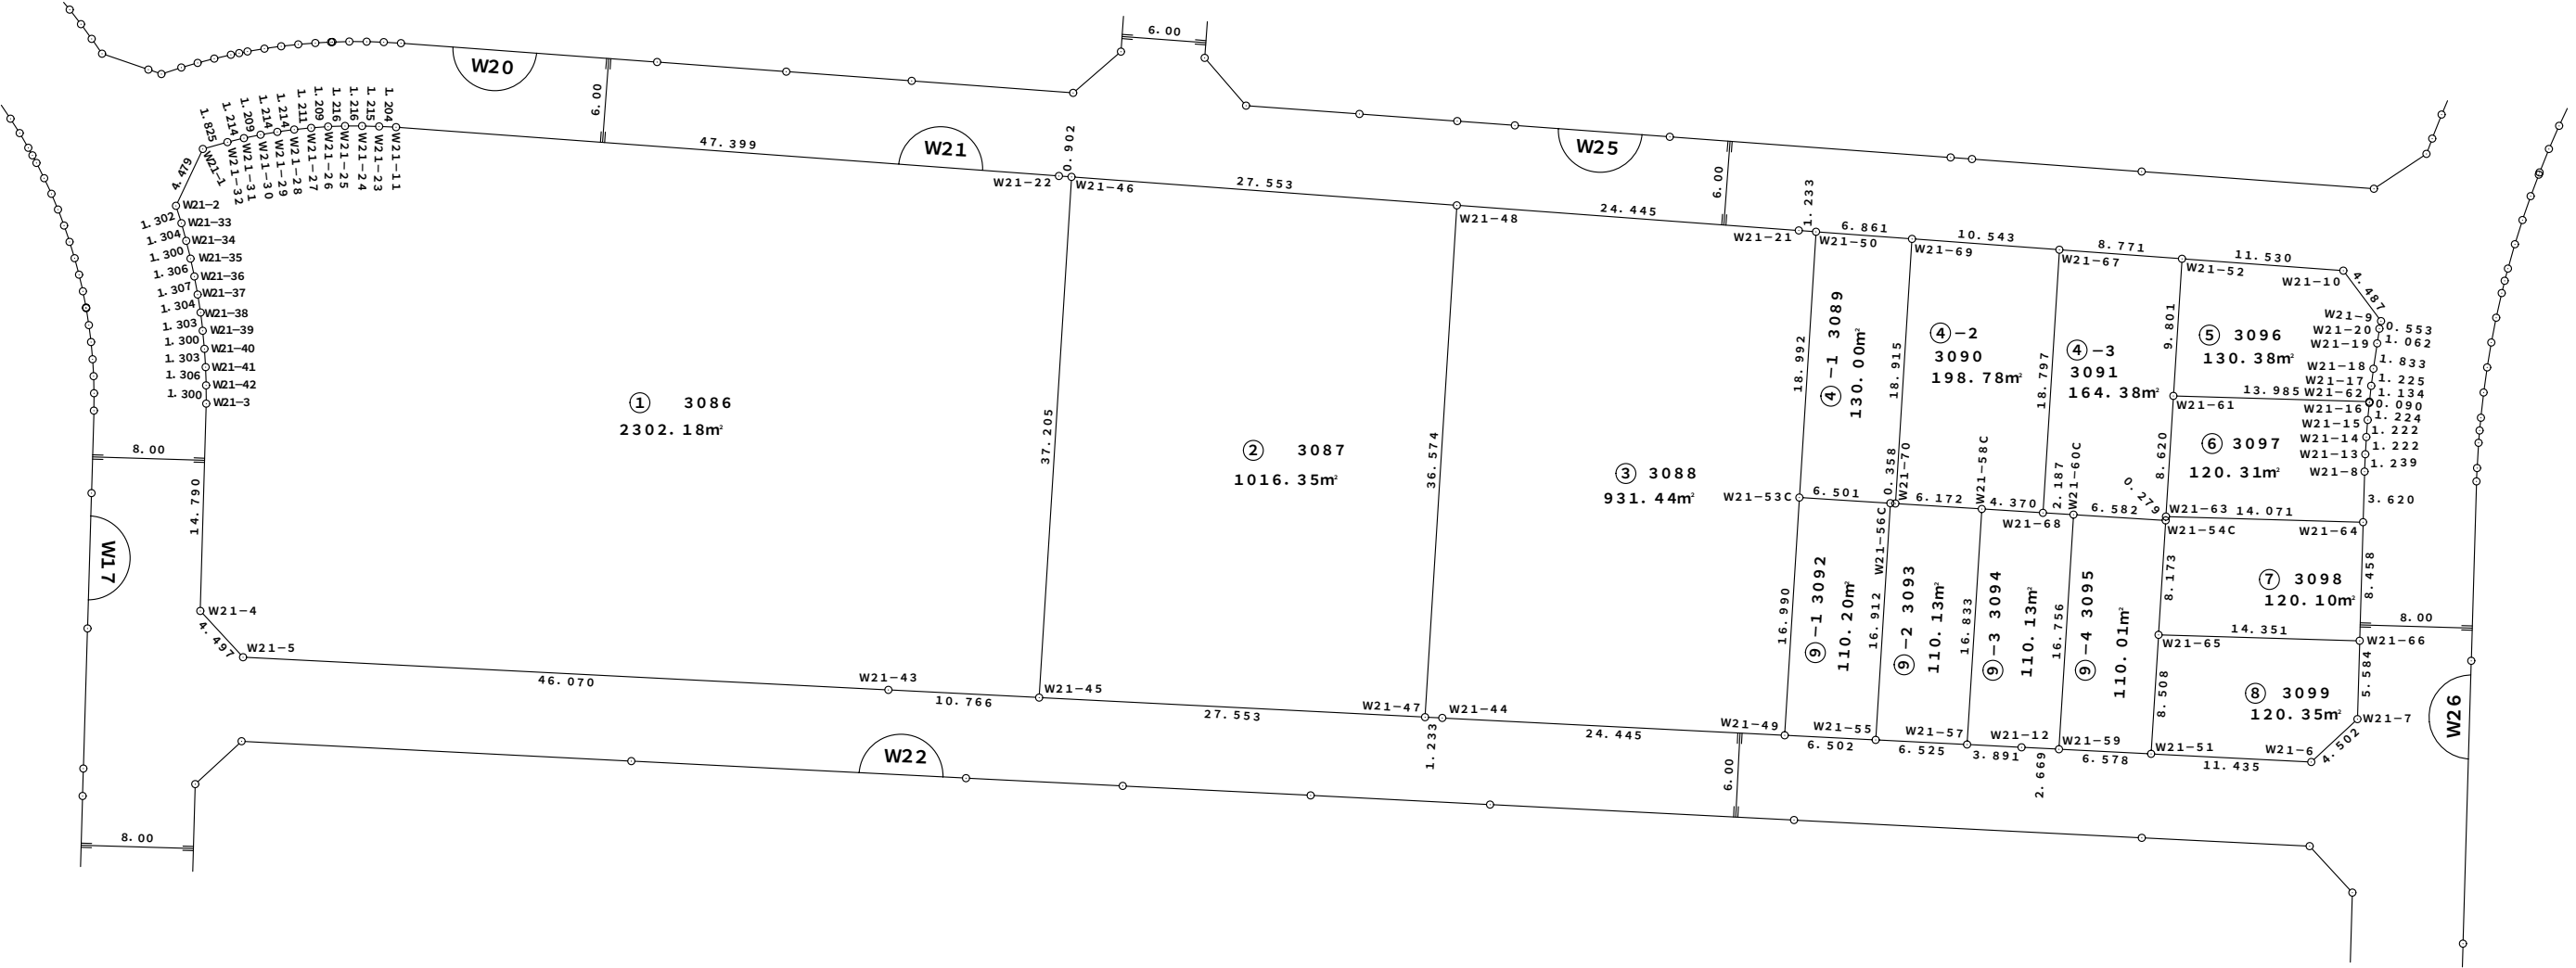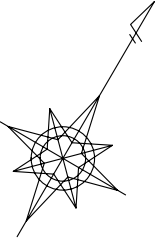

茨木都市計画事業島土地区画整理事業 画地出来形確認測量原図

土地の所在：茨木市島四丁目


街区番号 W22
縮尺 1:500

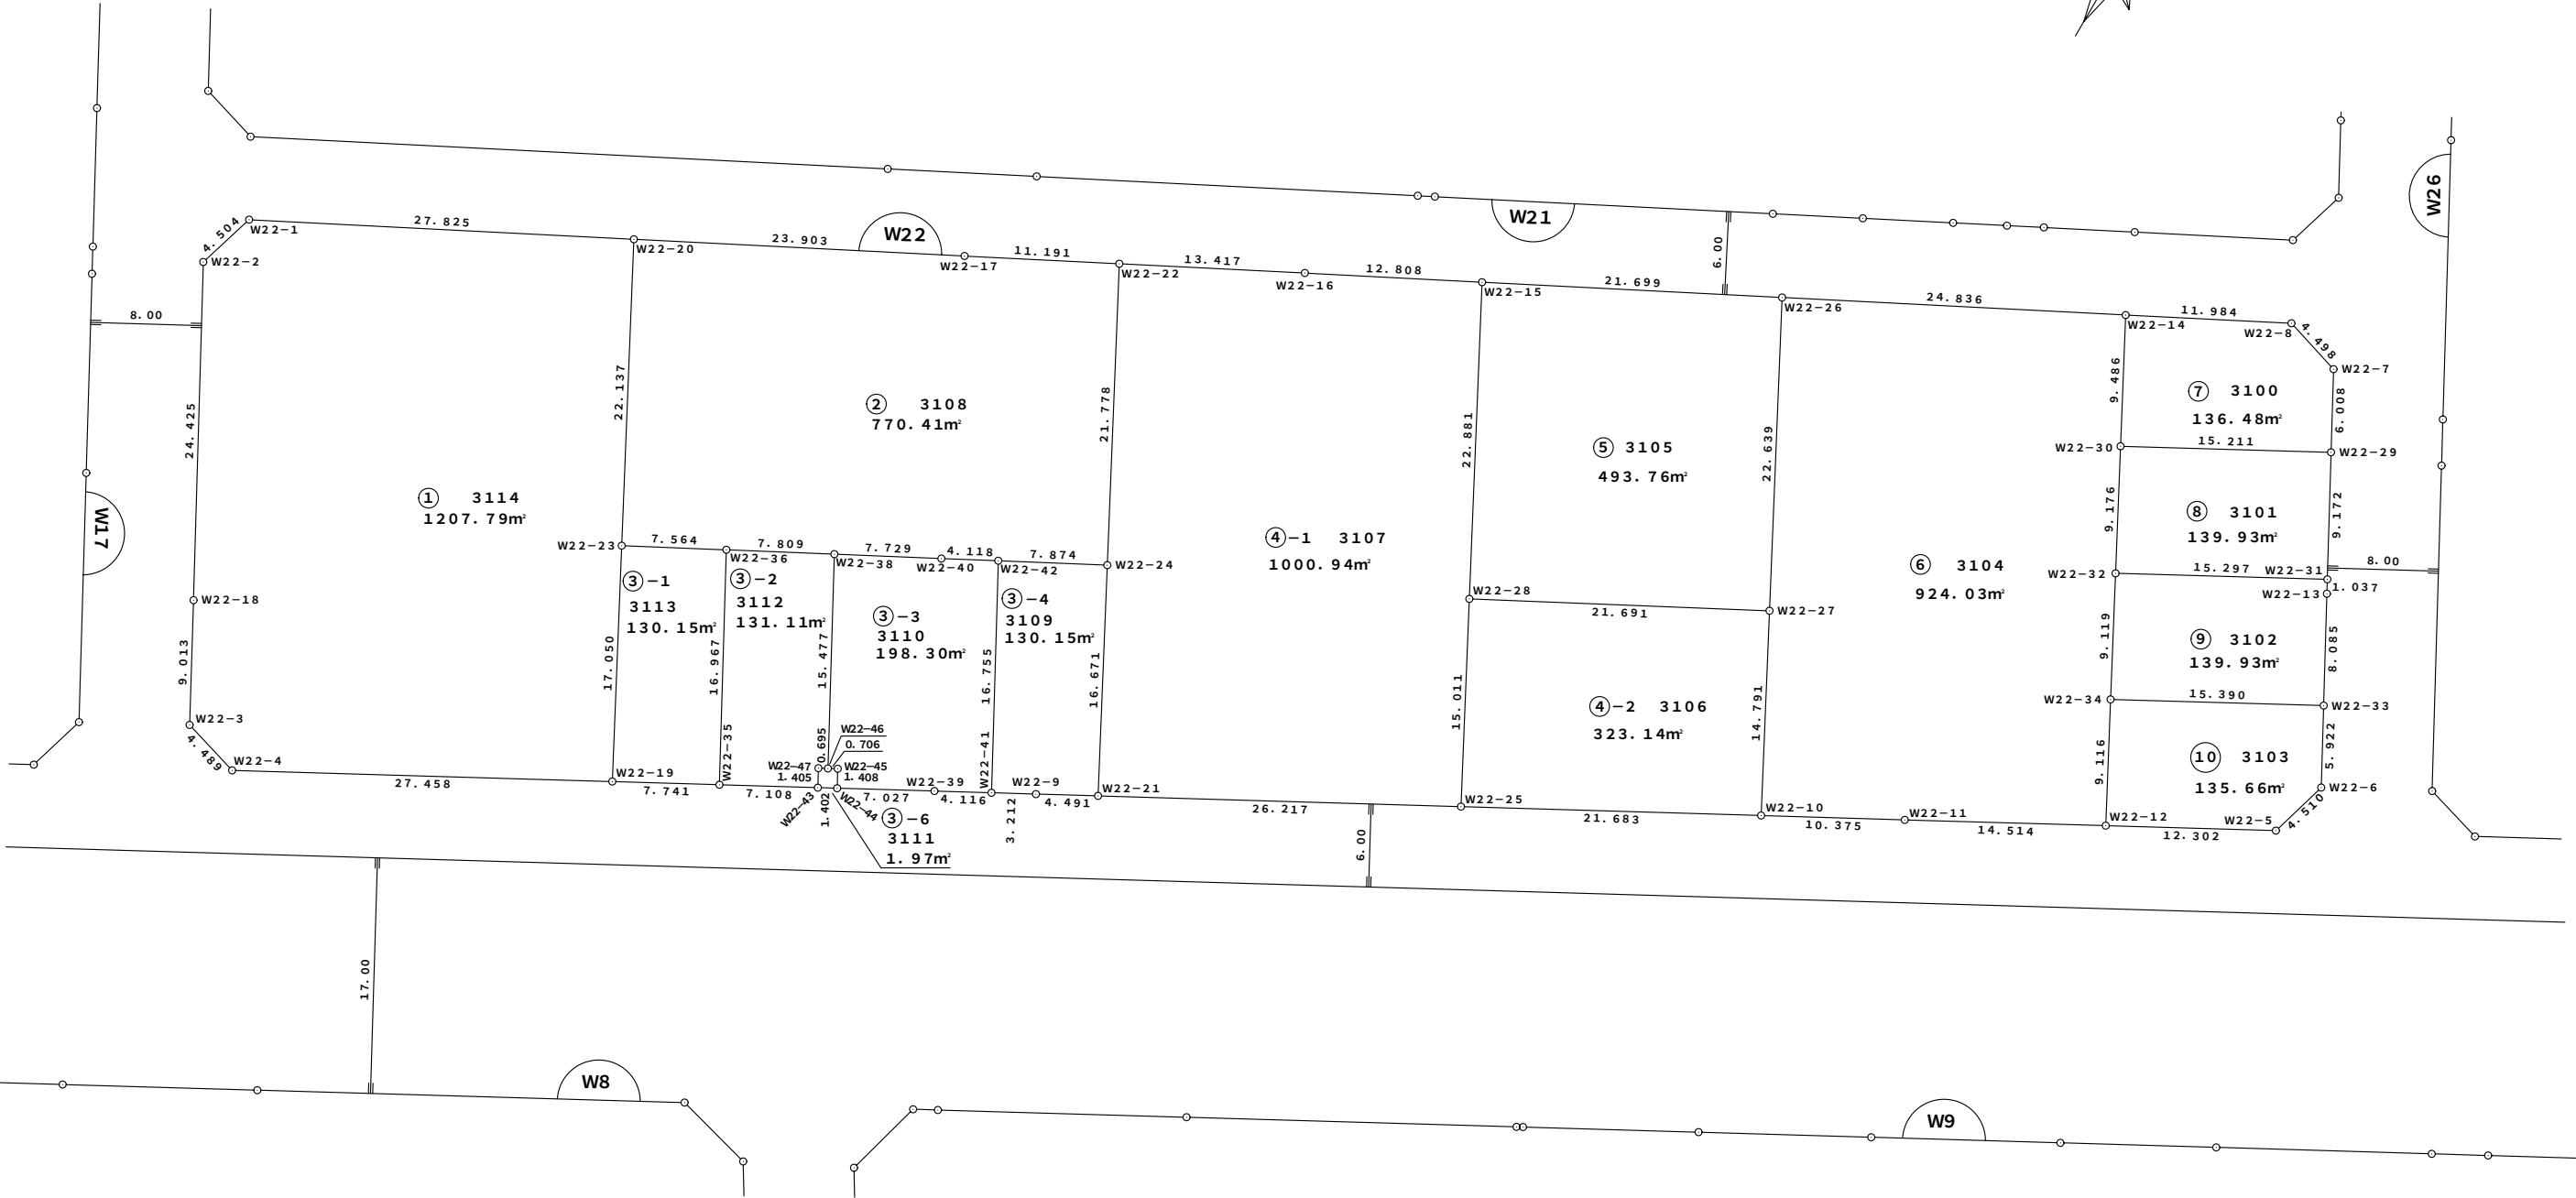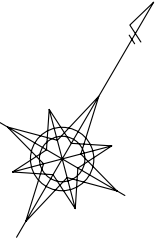

茨木都市計画事業島土地区画整理事業 画地出来形確認測量原図

土地の所在：茨木市島四丁目


街区番号 W23
縮尺 1:500

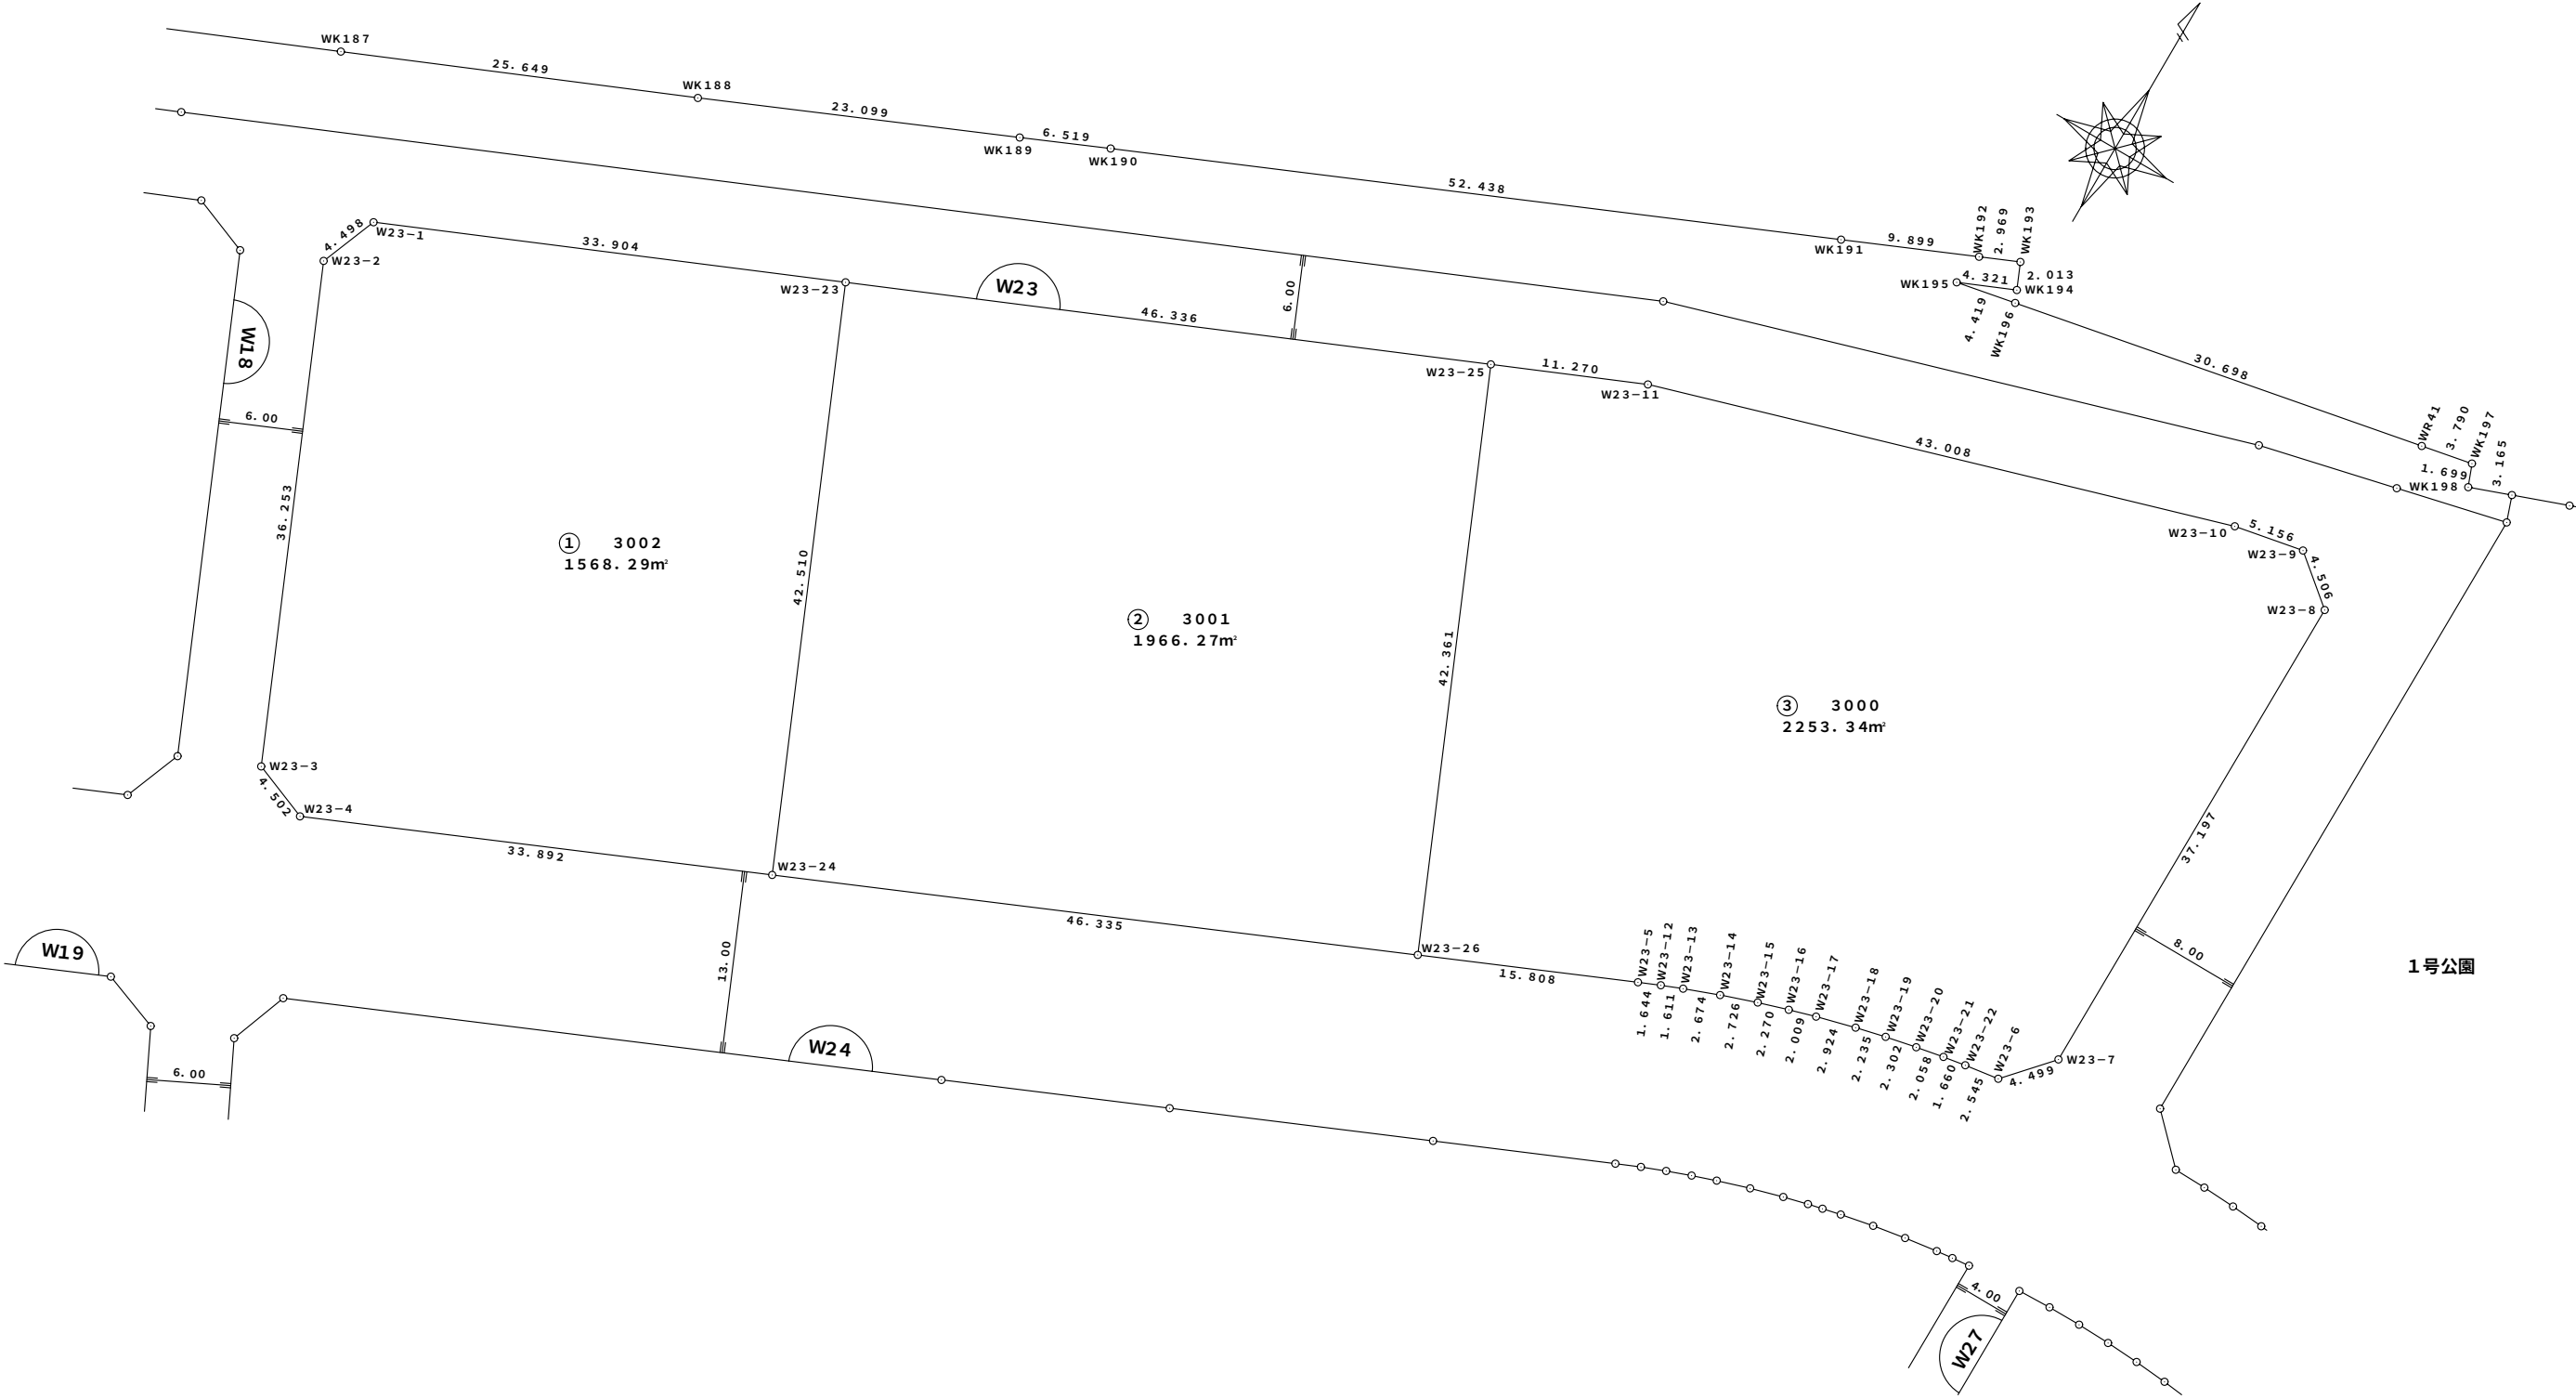

茨木都市計画事業島土地区画整理事業 画地出来形確認測量原図

土地の所在：茨木市島四丁目

街区番号 W24
縮尺 1:500

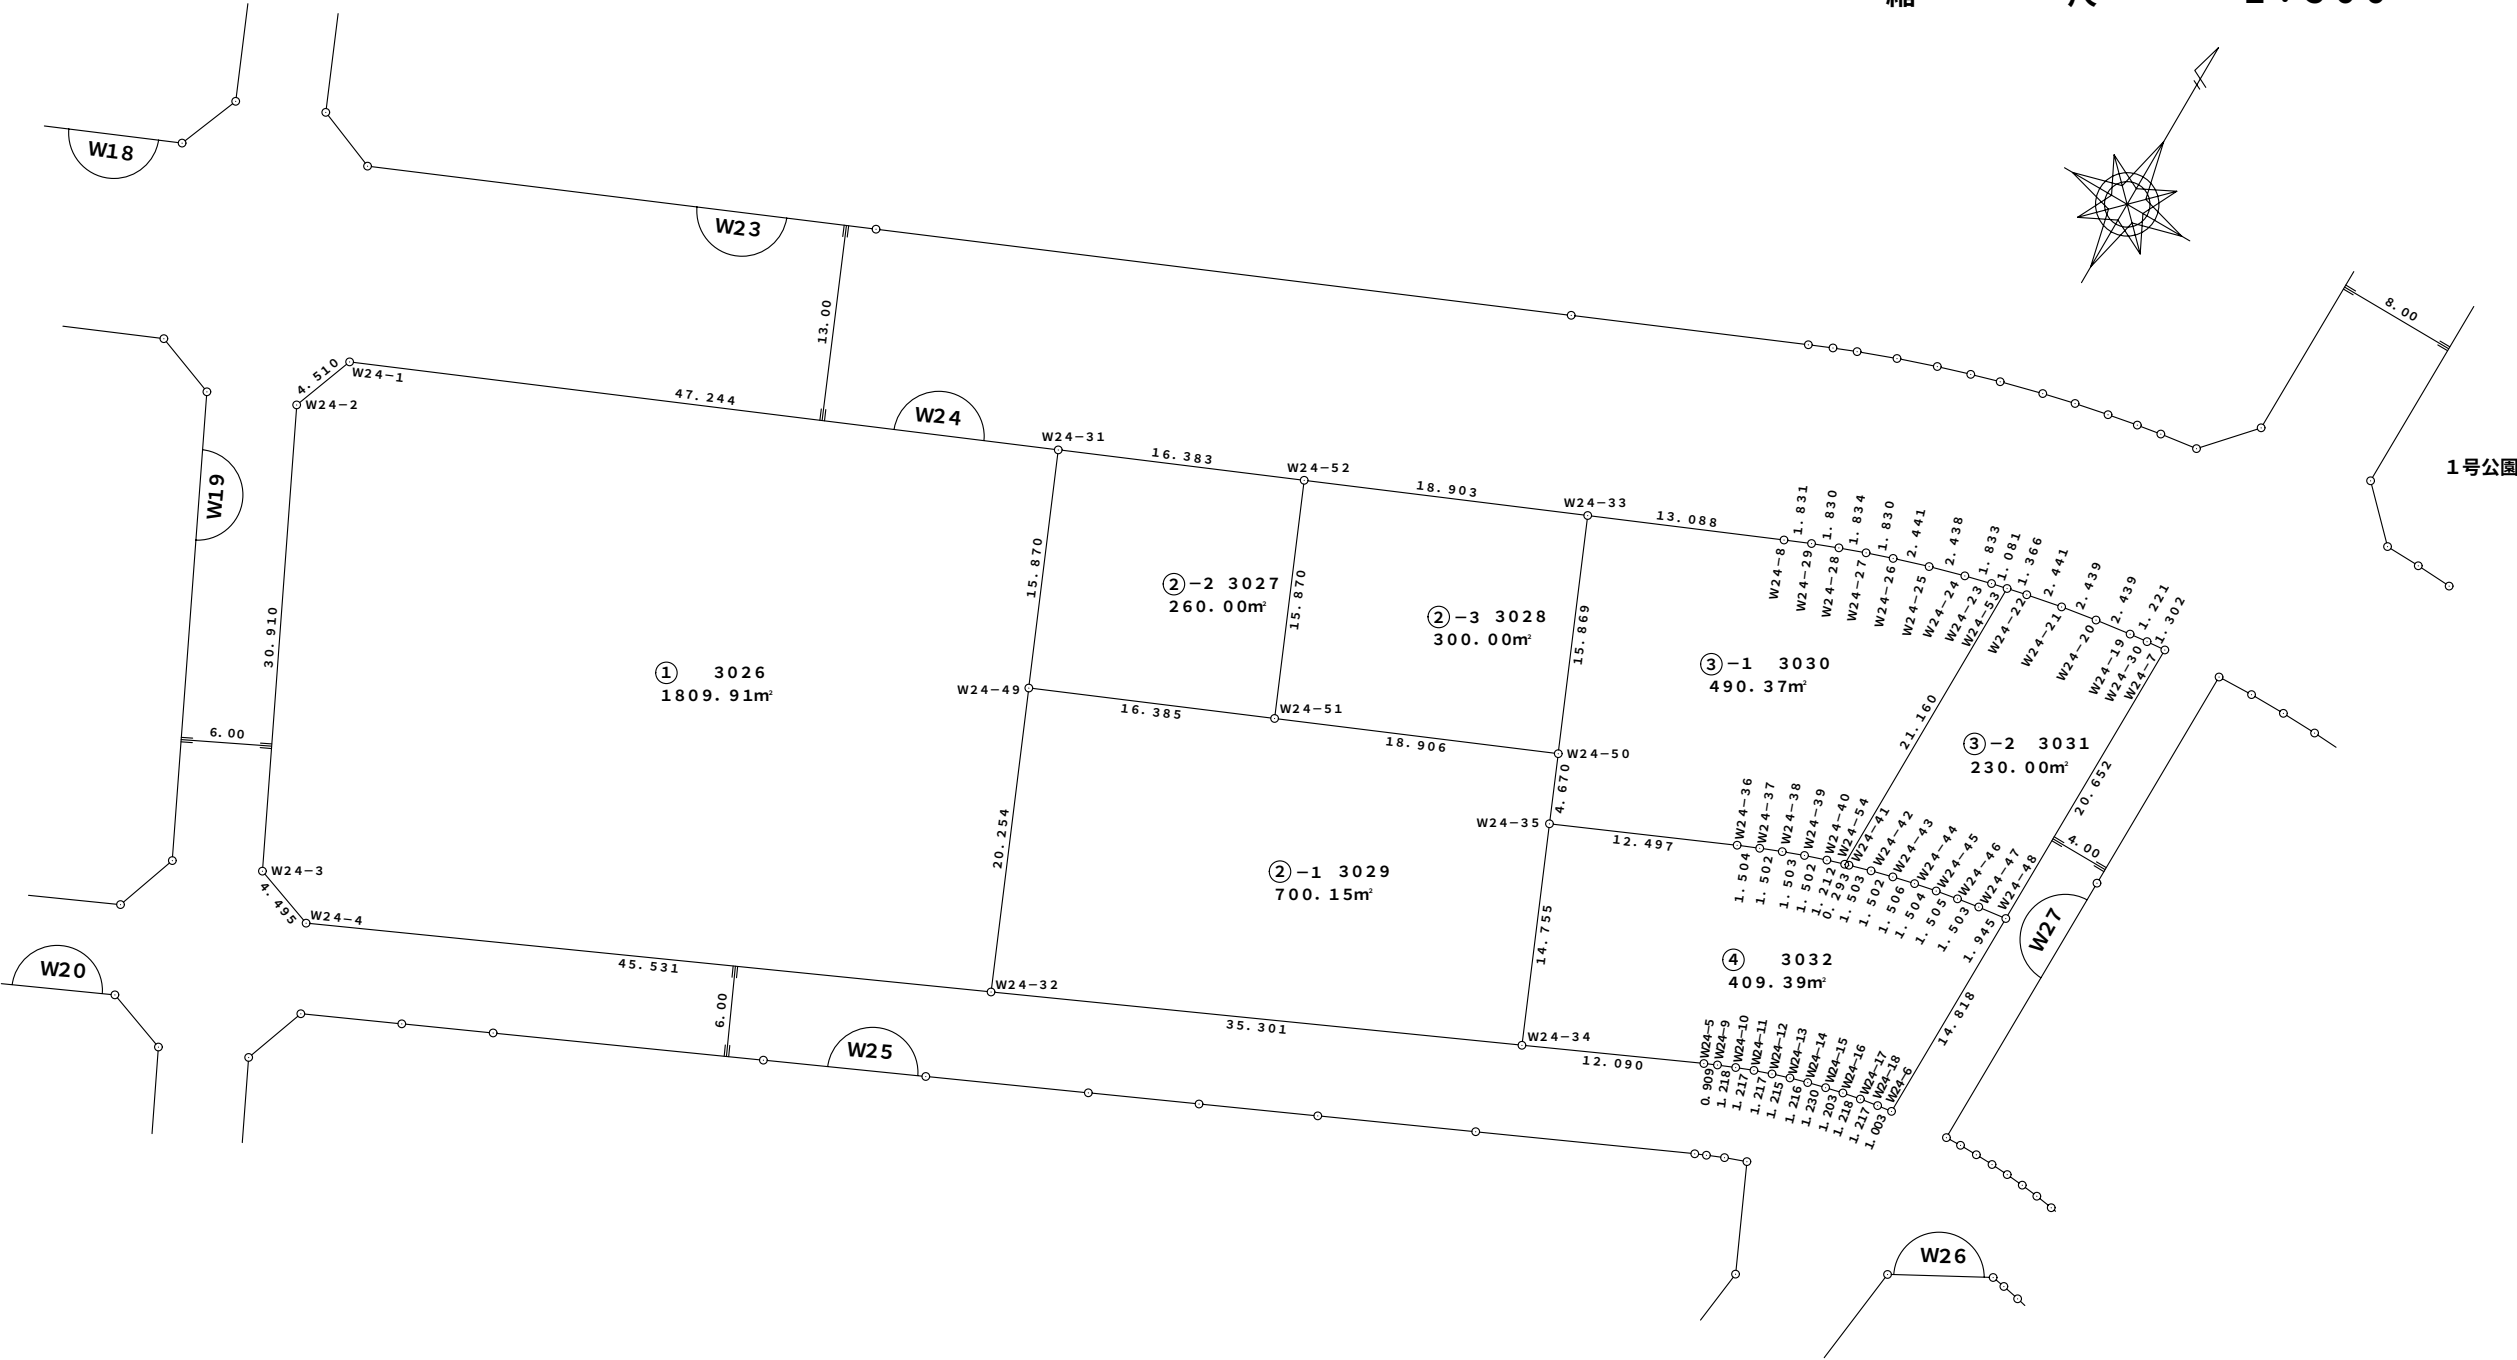

茨木都市計画事業島土地区画整理事業 画地出来形確認測量原図


土地の所在：茨木市島四丁目

街区番号

W25

縮尺



1:500

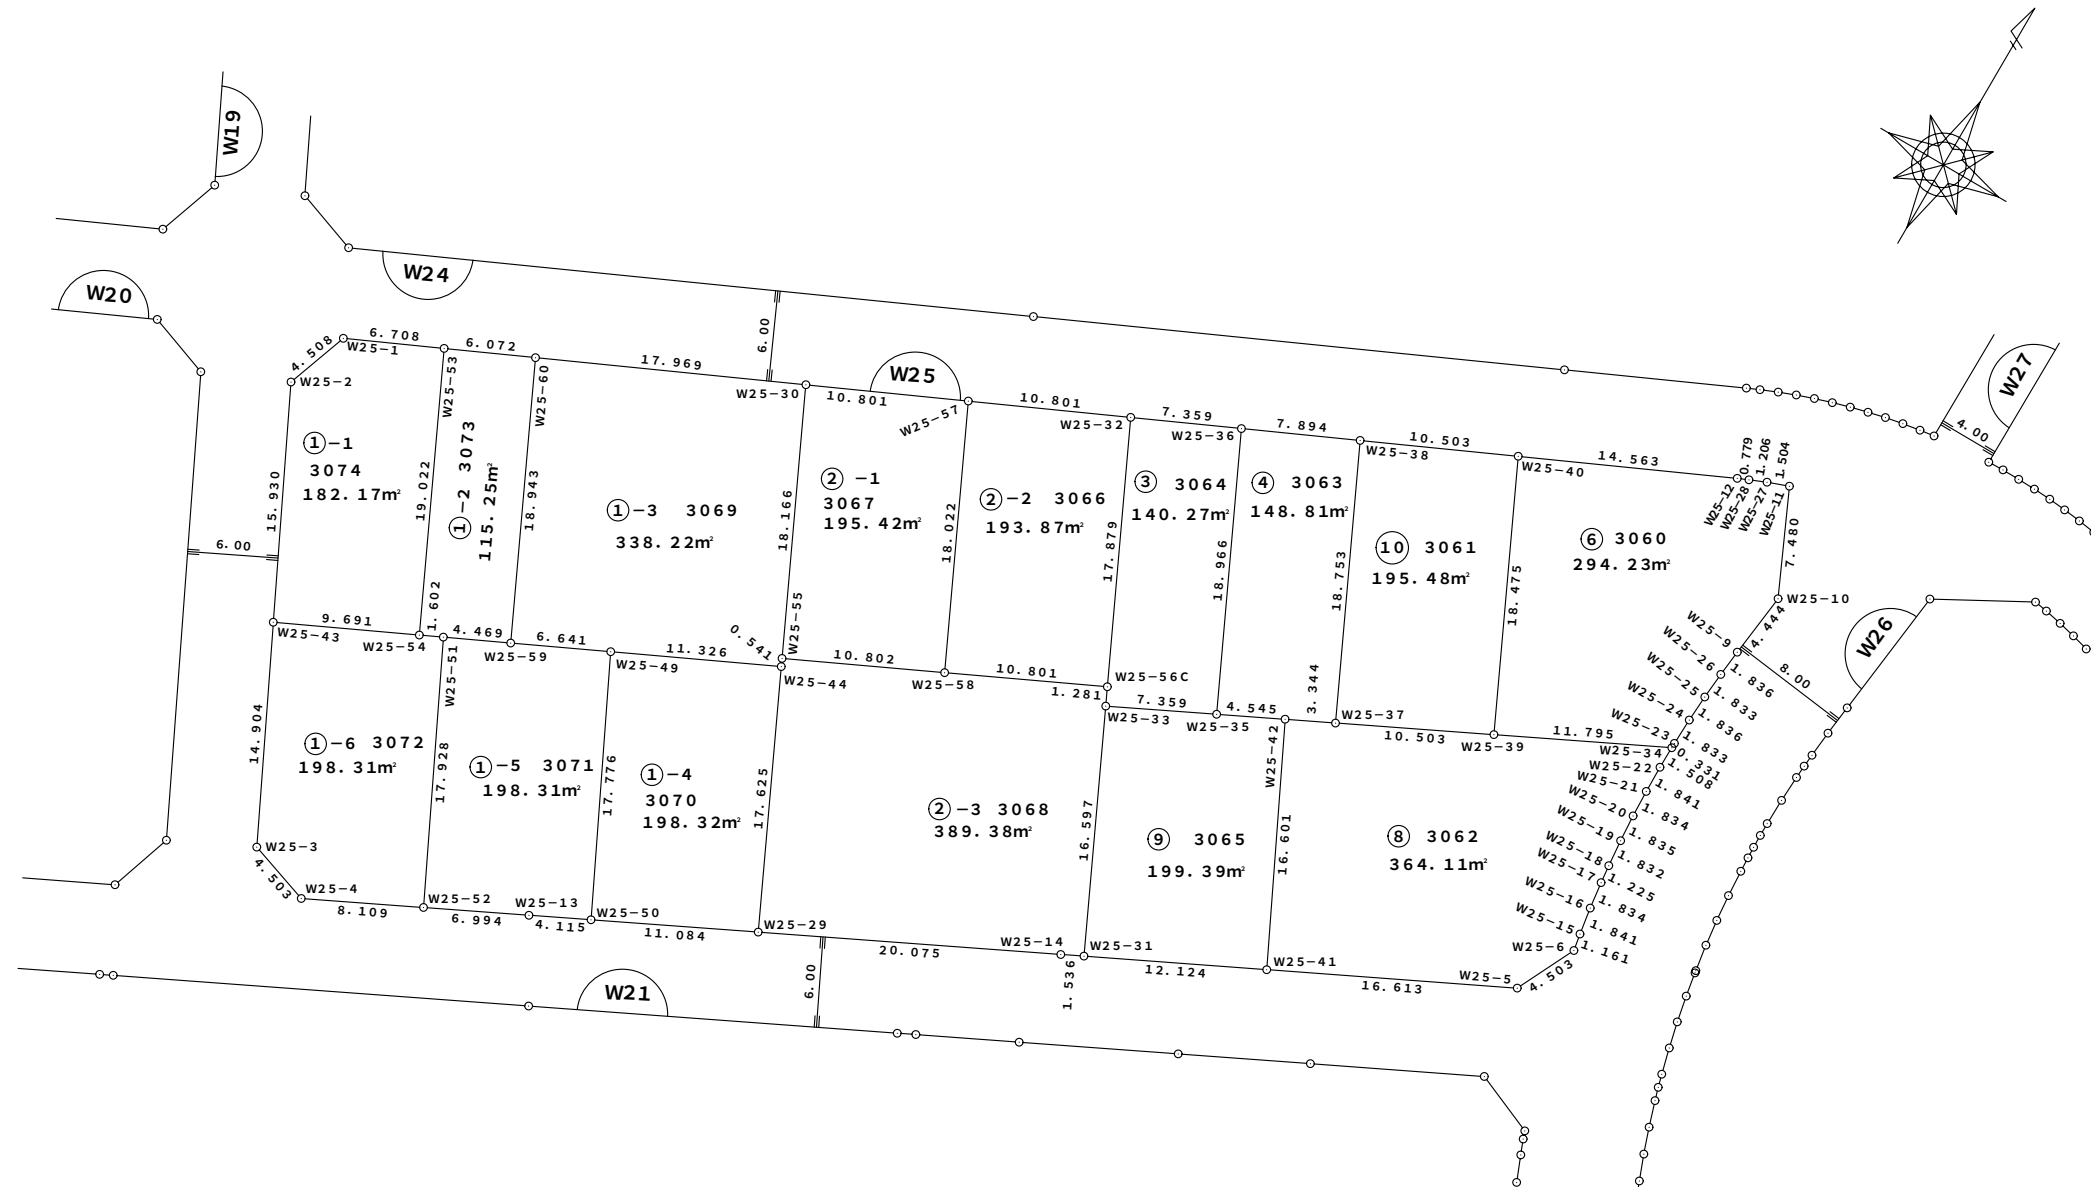

茨木都市計画事業島土地区画整理事業
画地出来形確認測量原図

街区番号 W26
縮尺 1:500


土地の所在：茨木市島四丁目

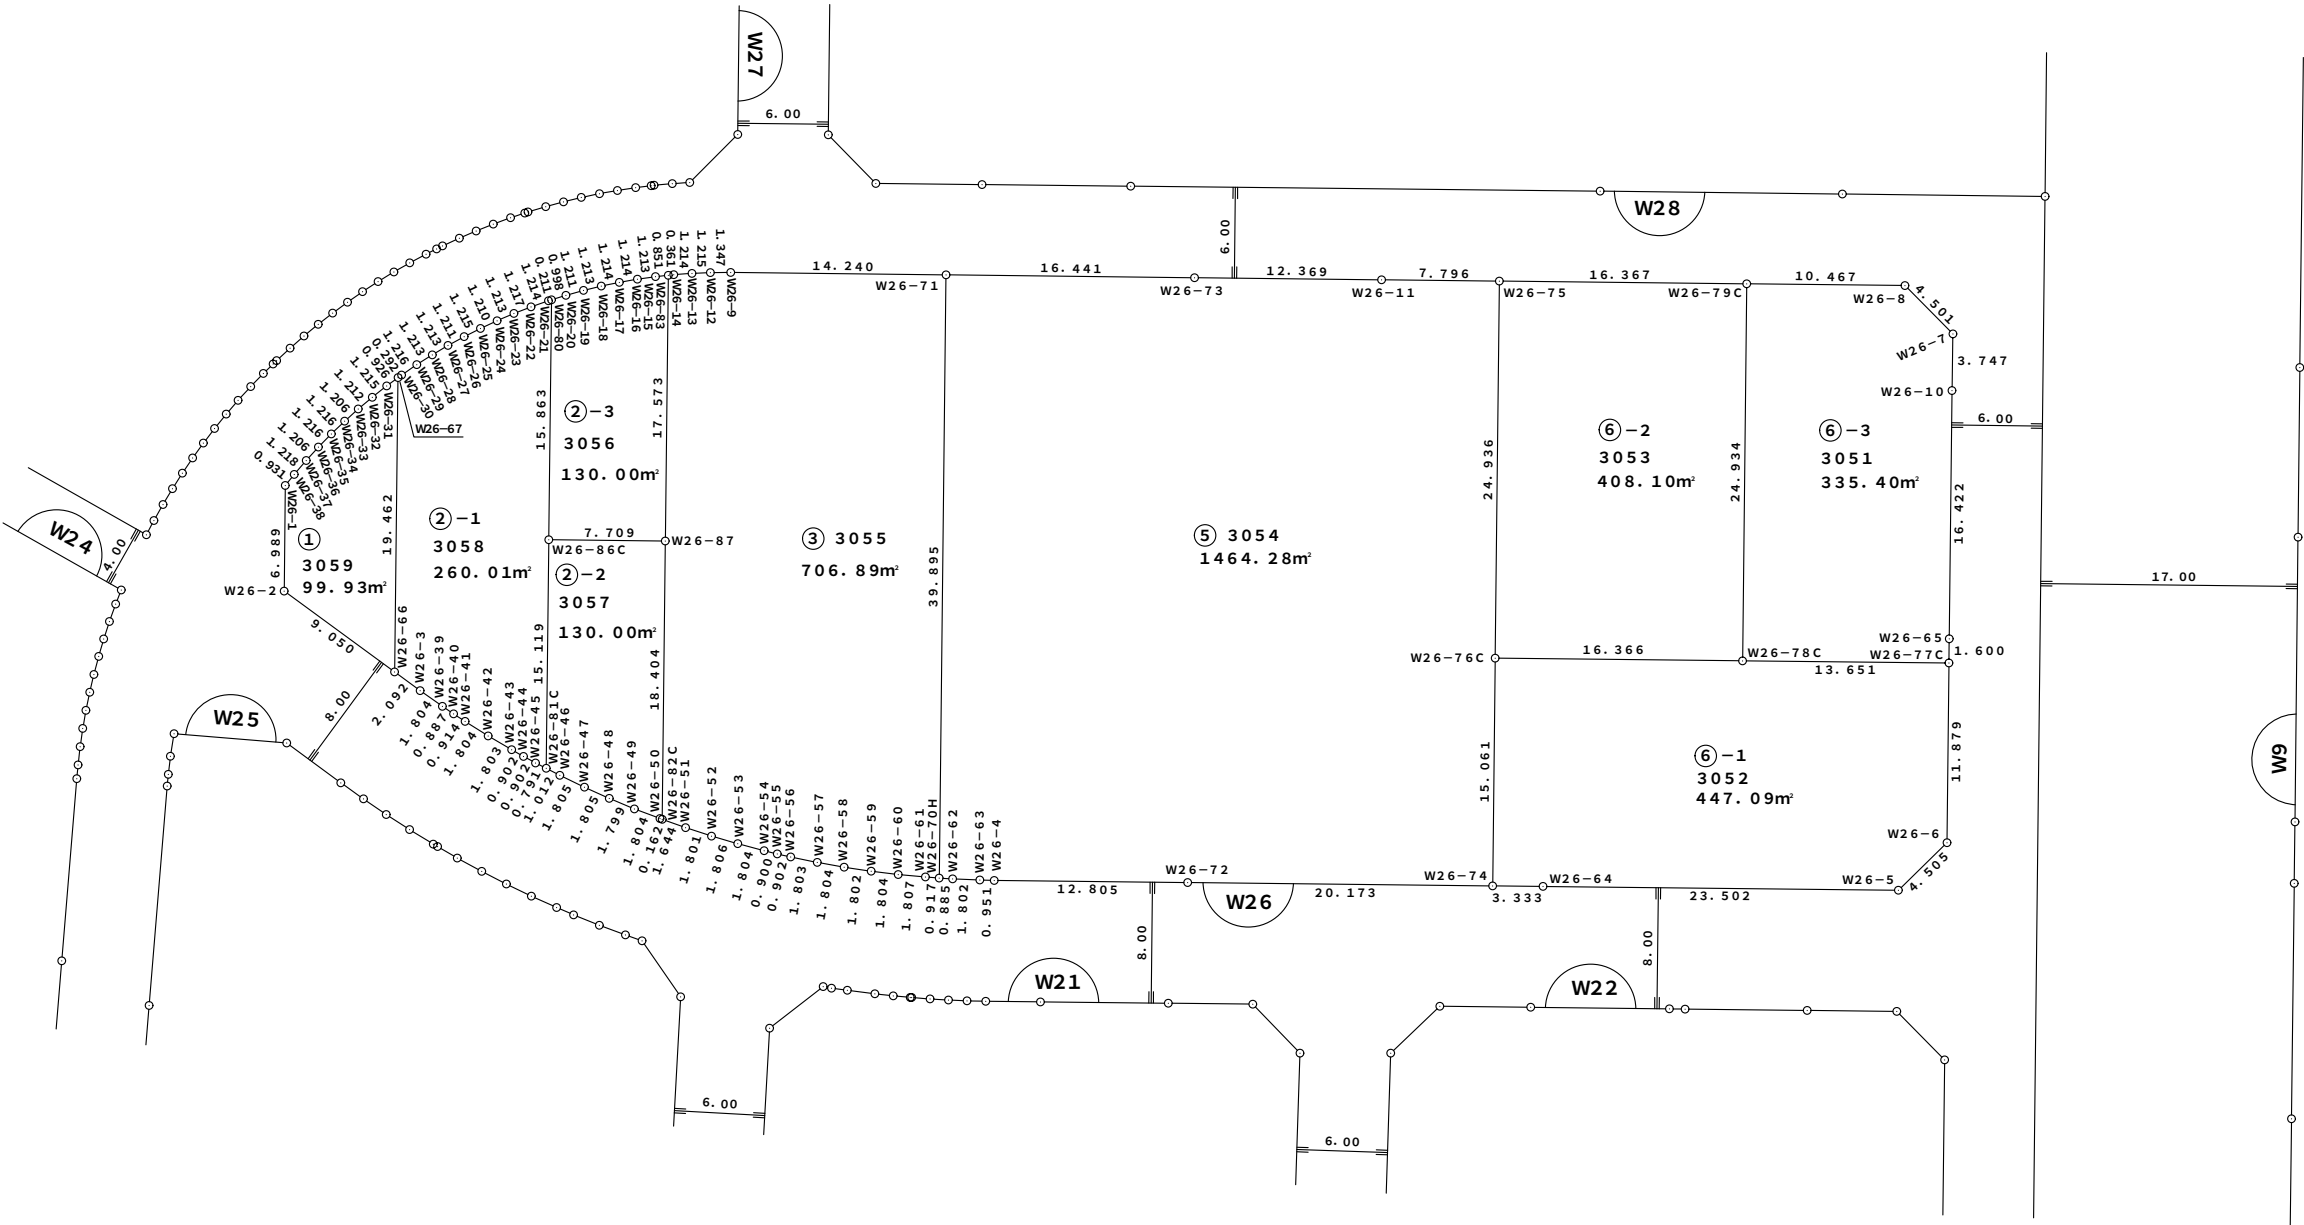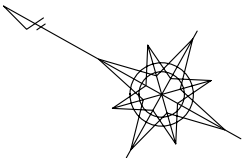

茨木都市計画事業島土地区画整理事業 画地出来形確認測量原図

土地の所在：茨木市島四丁目

街区番号 W27
縮 尺 1 : 500

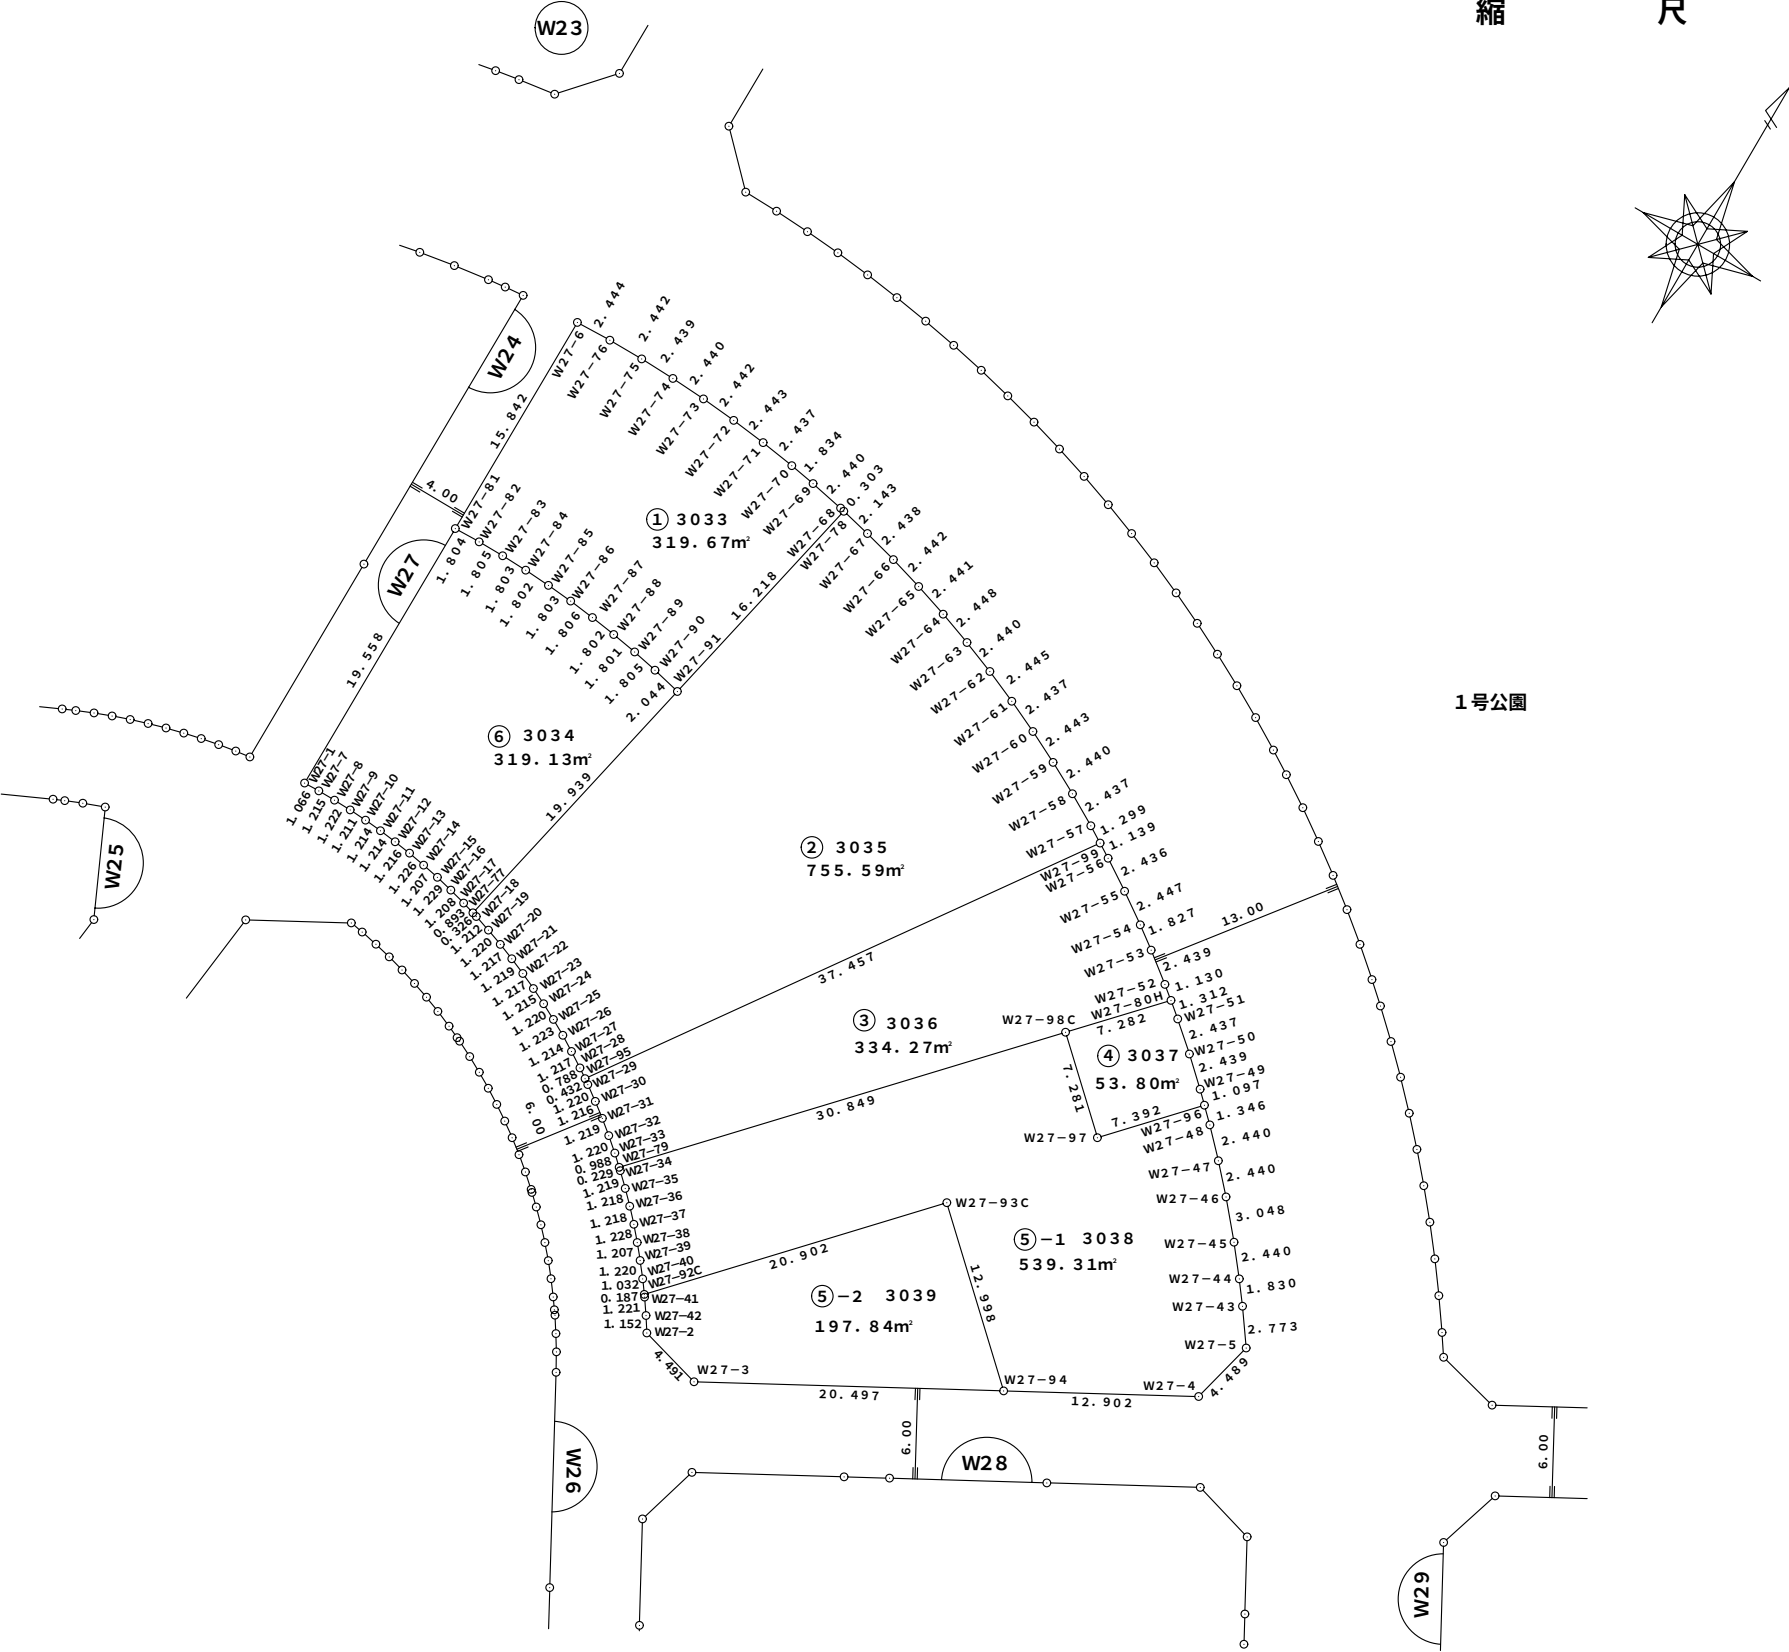


茨木都市計画事業島土地区画整理事業 画地出来形確認測量原図

土地の所在：茨木市島四丁目

街区番号
縮尺


W28
1:500

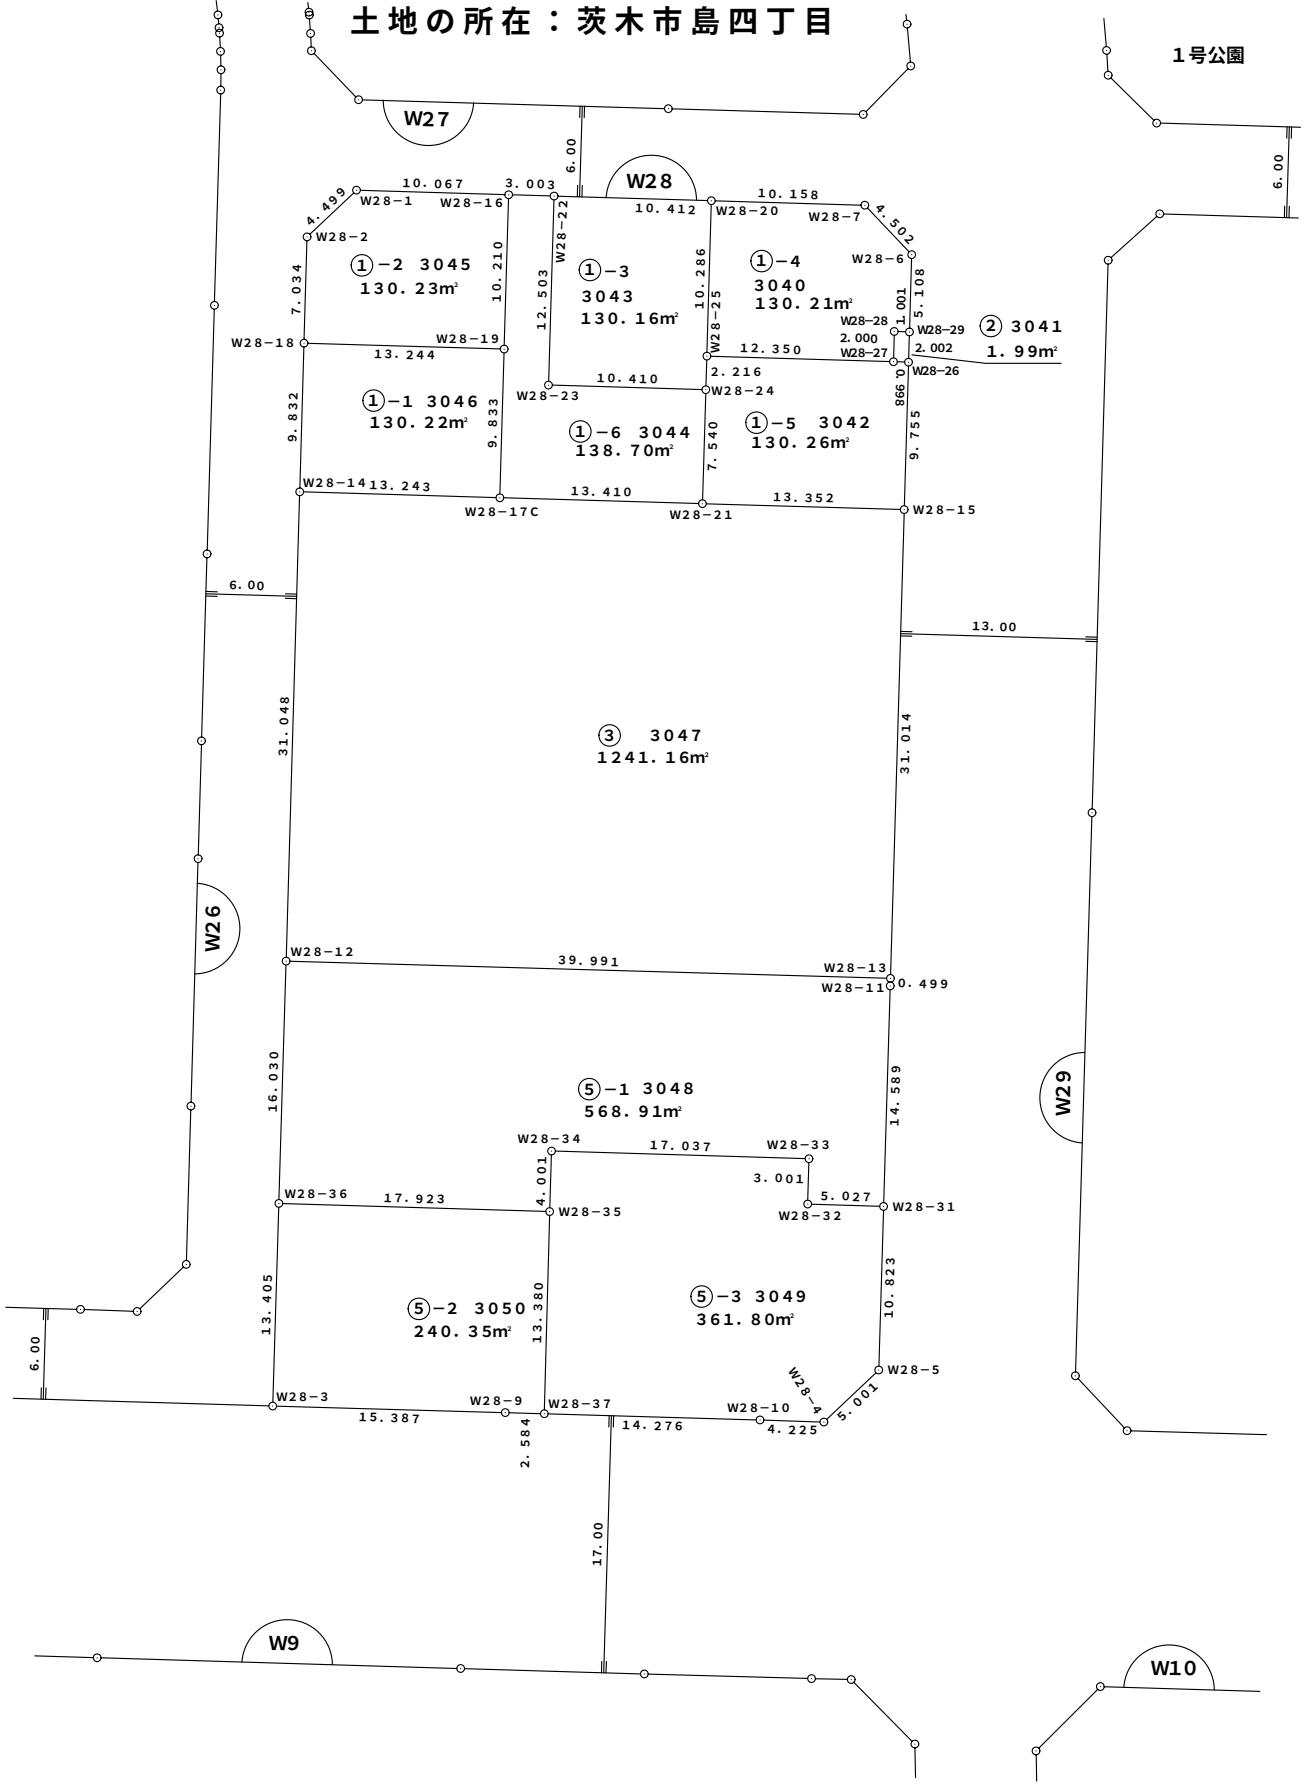


茨木都市計画事業島土地区画整理事業
画地出来形確認測量原図

街区番号 W29
縮尺 1:500

土地の所在：茨木市島三丁目

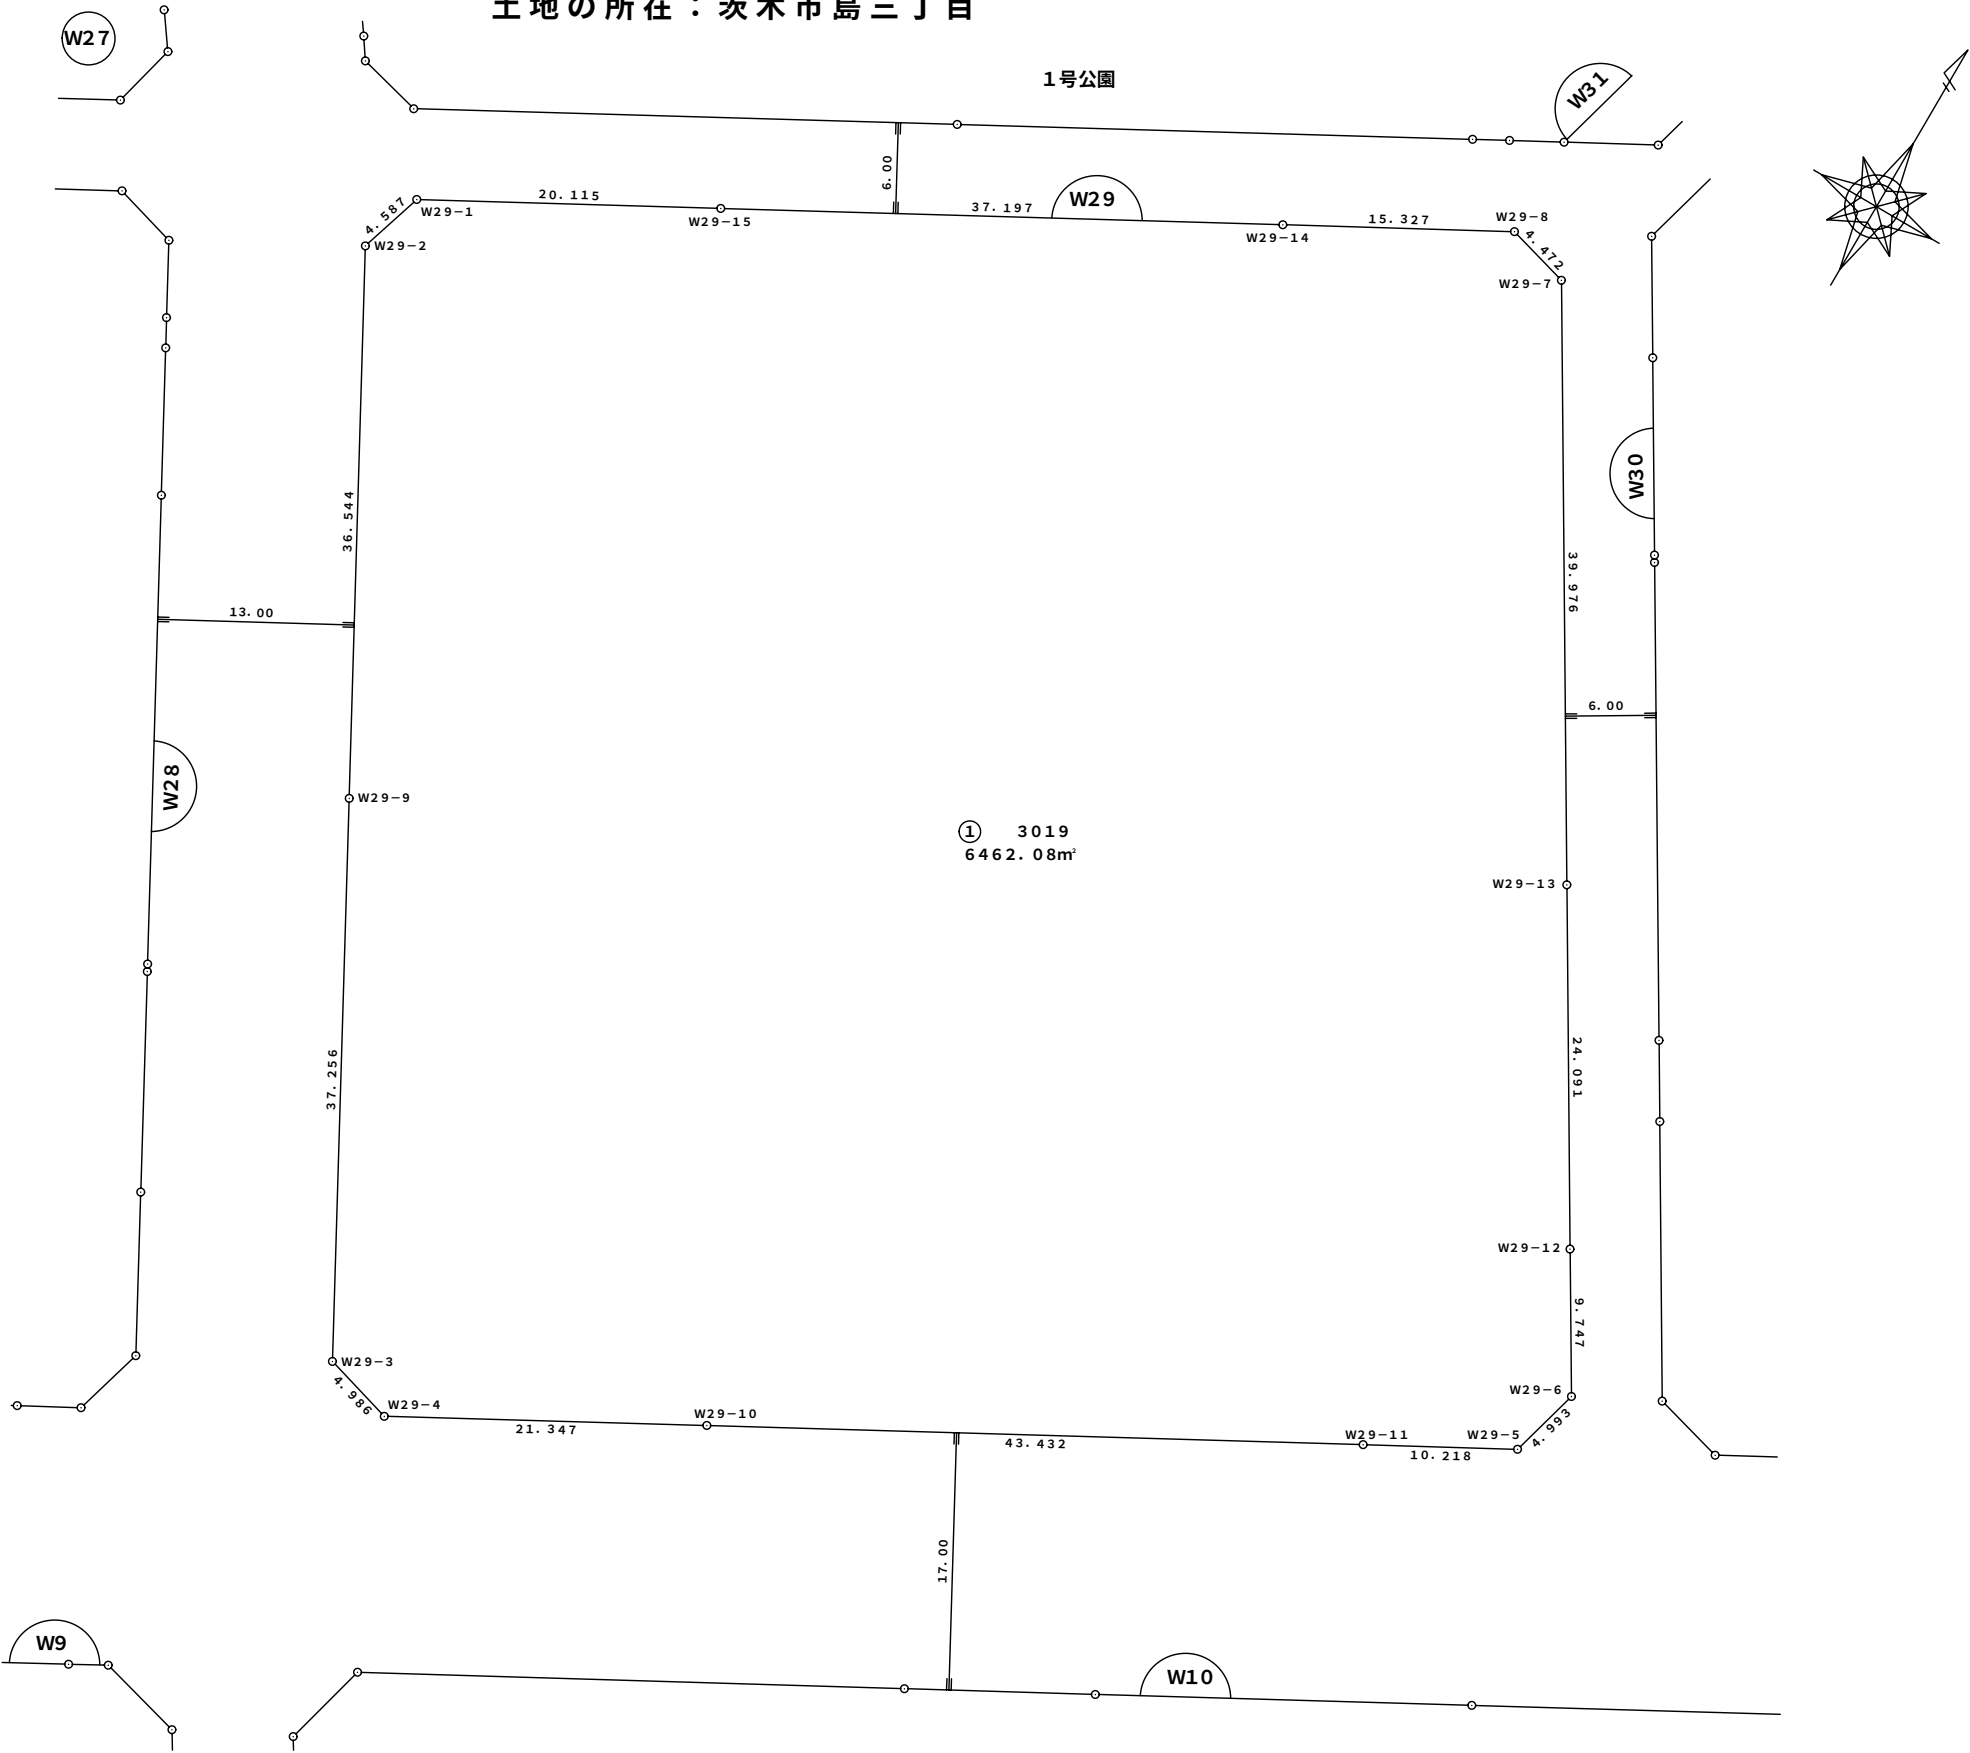


1 : 5 0 0

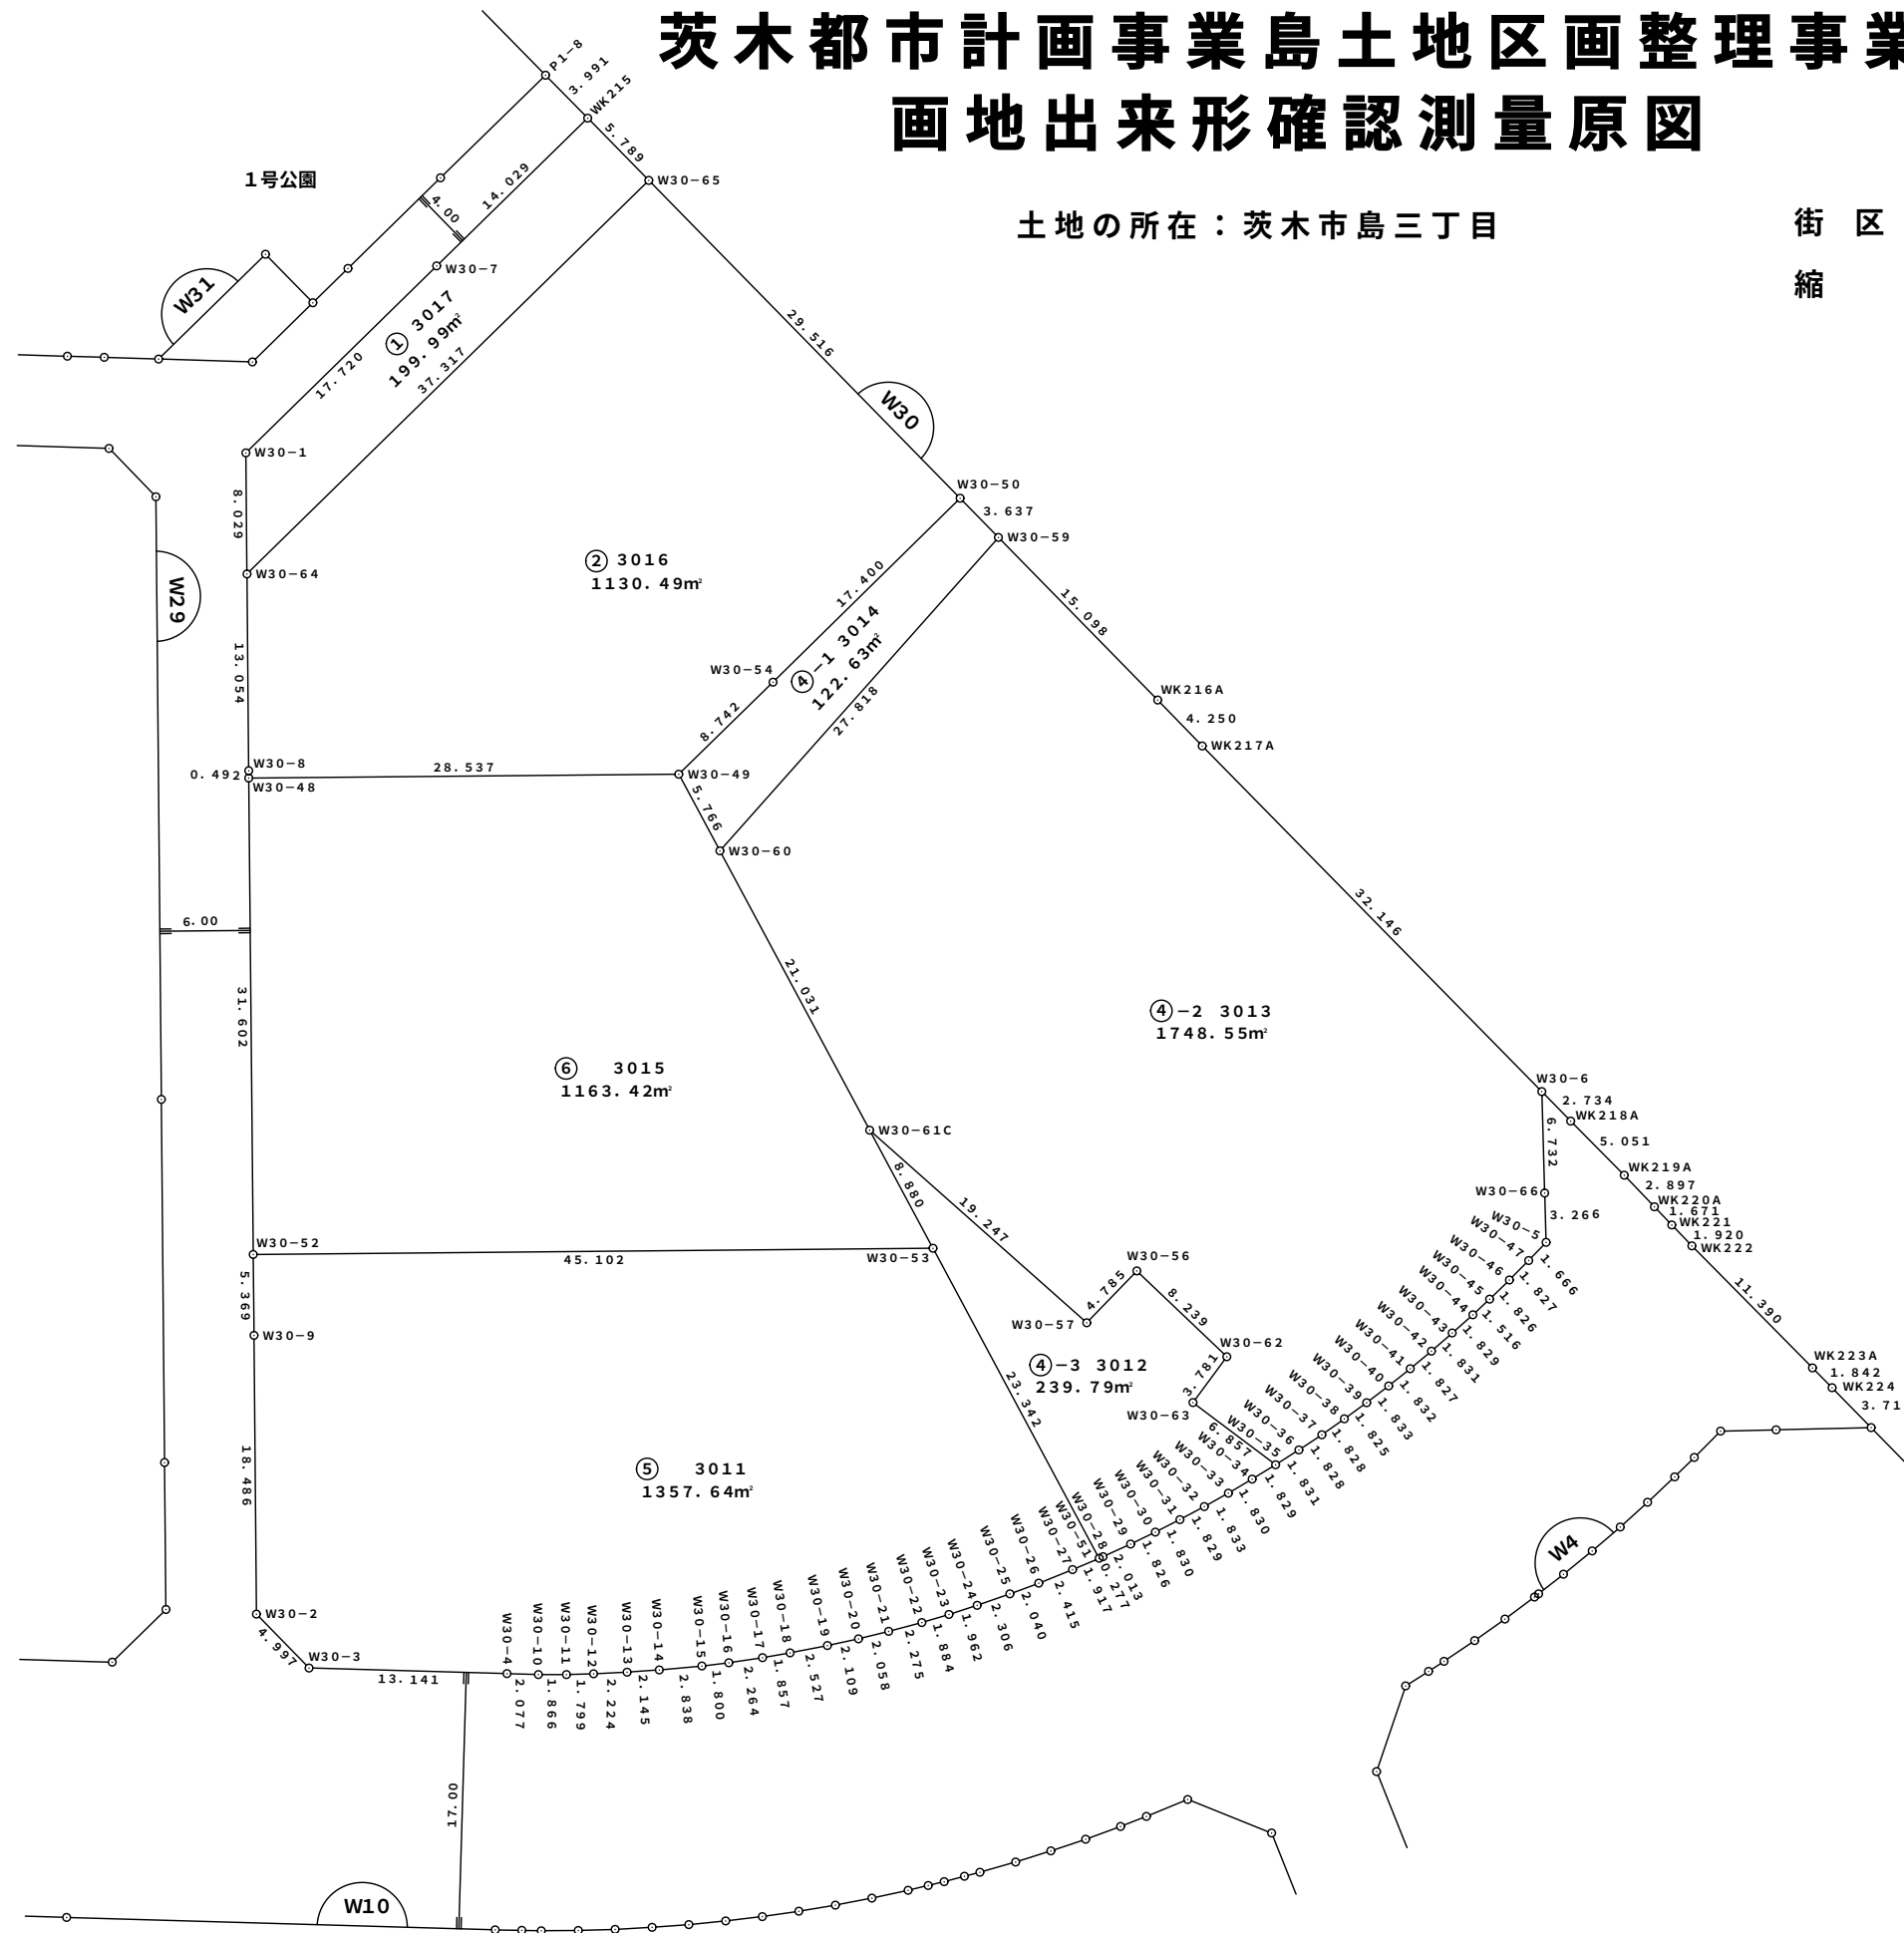


茨木都市計画事業島土地区画整理事業
画地出来形確認測量原図


土地の所在：茨木市島三丁目

縮尺 1:500

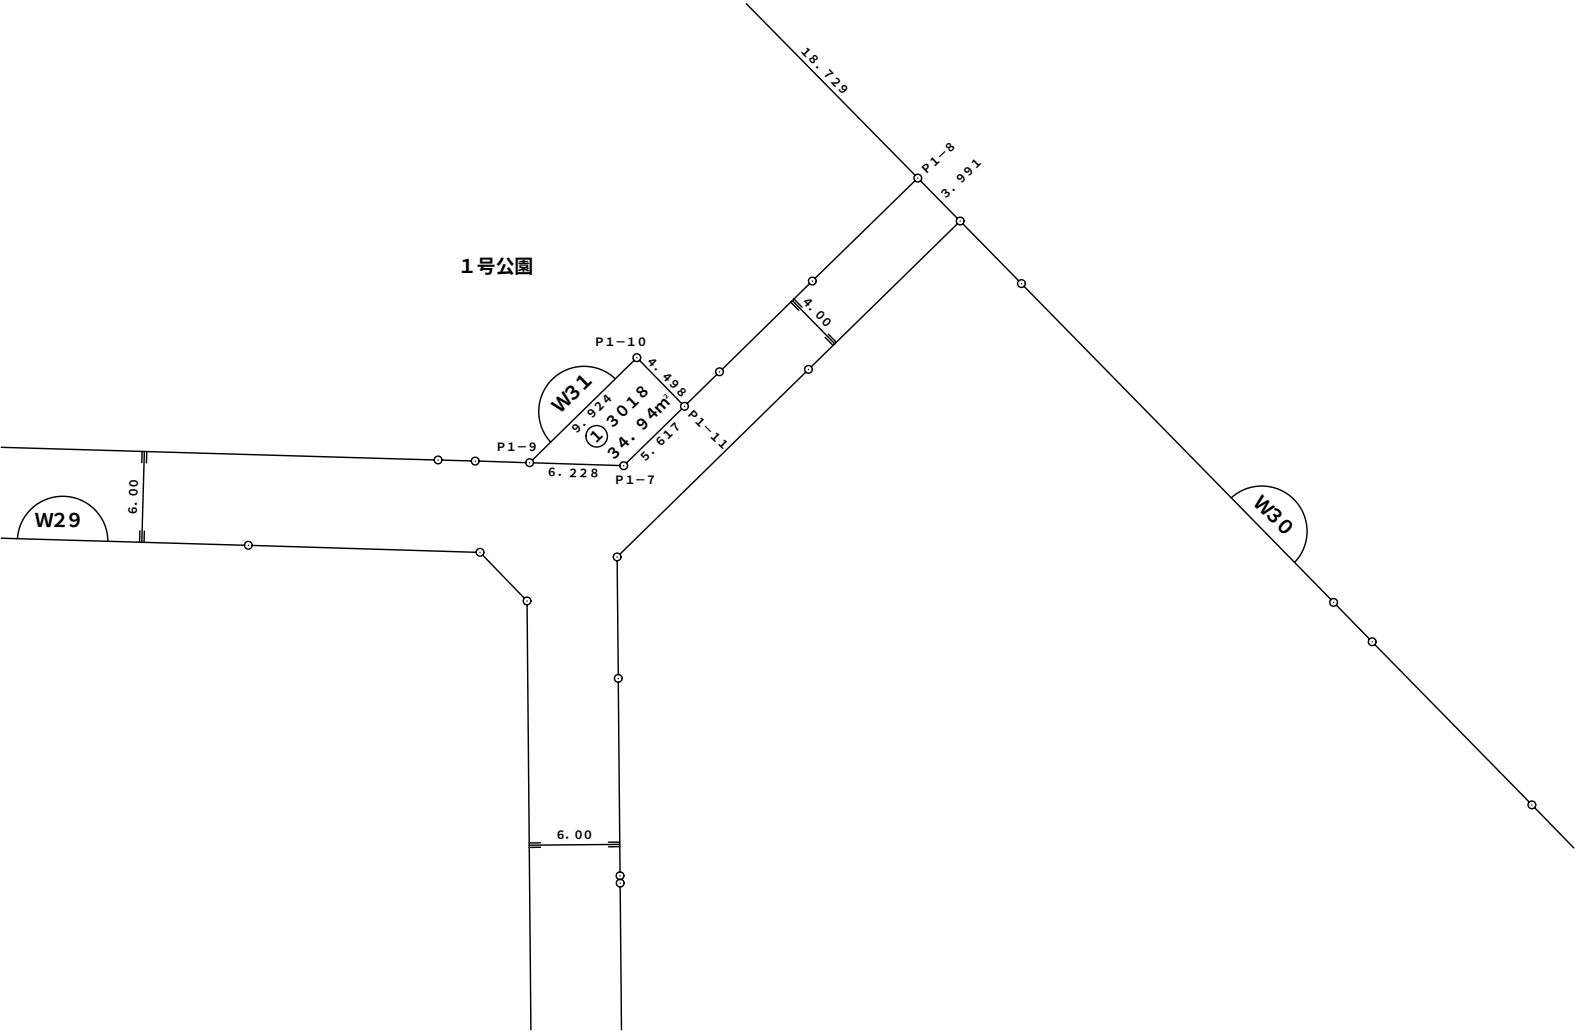

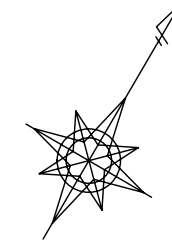



街 区 番 号 E 1
縮 尺 1 : 5 0 0

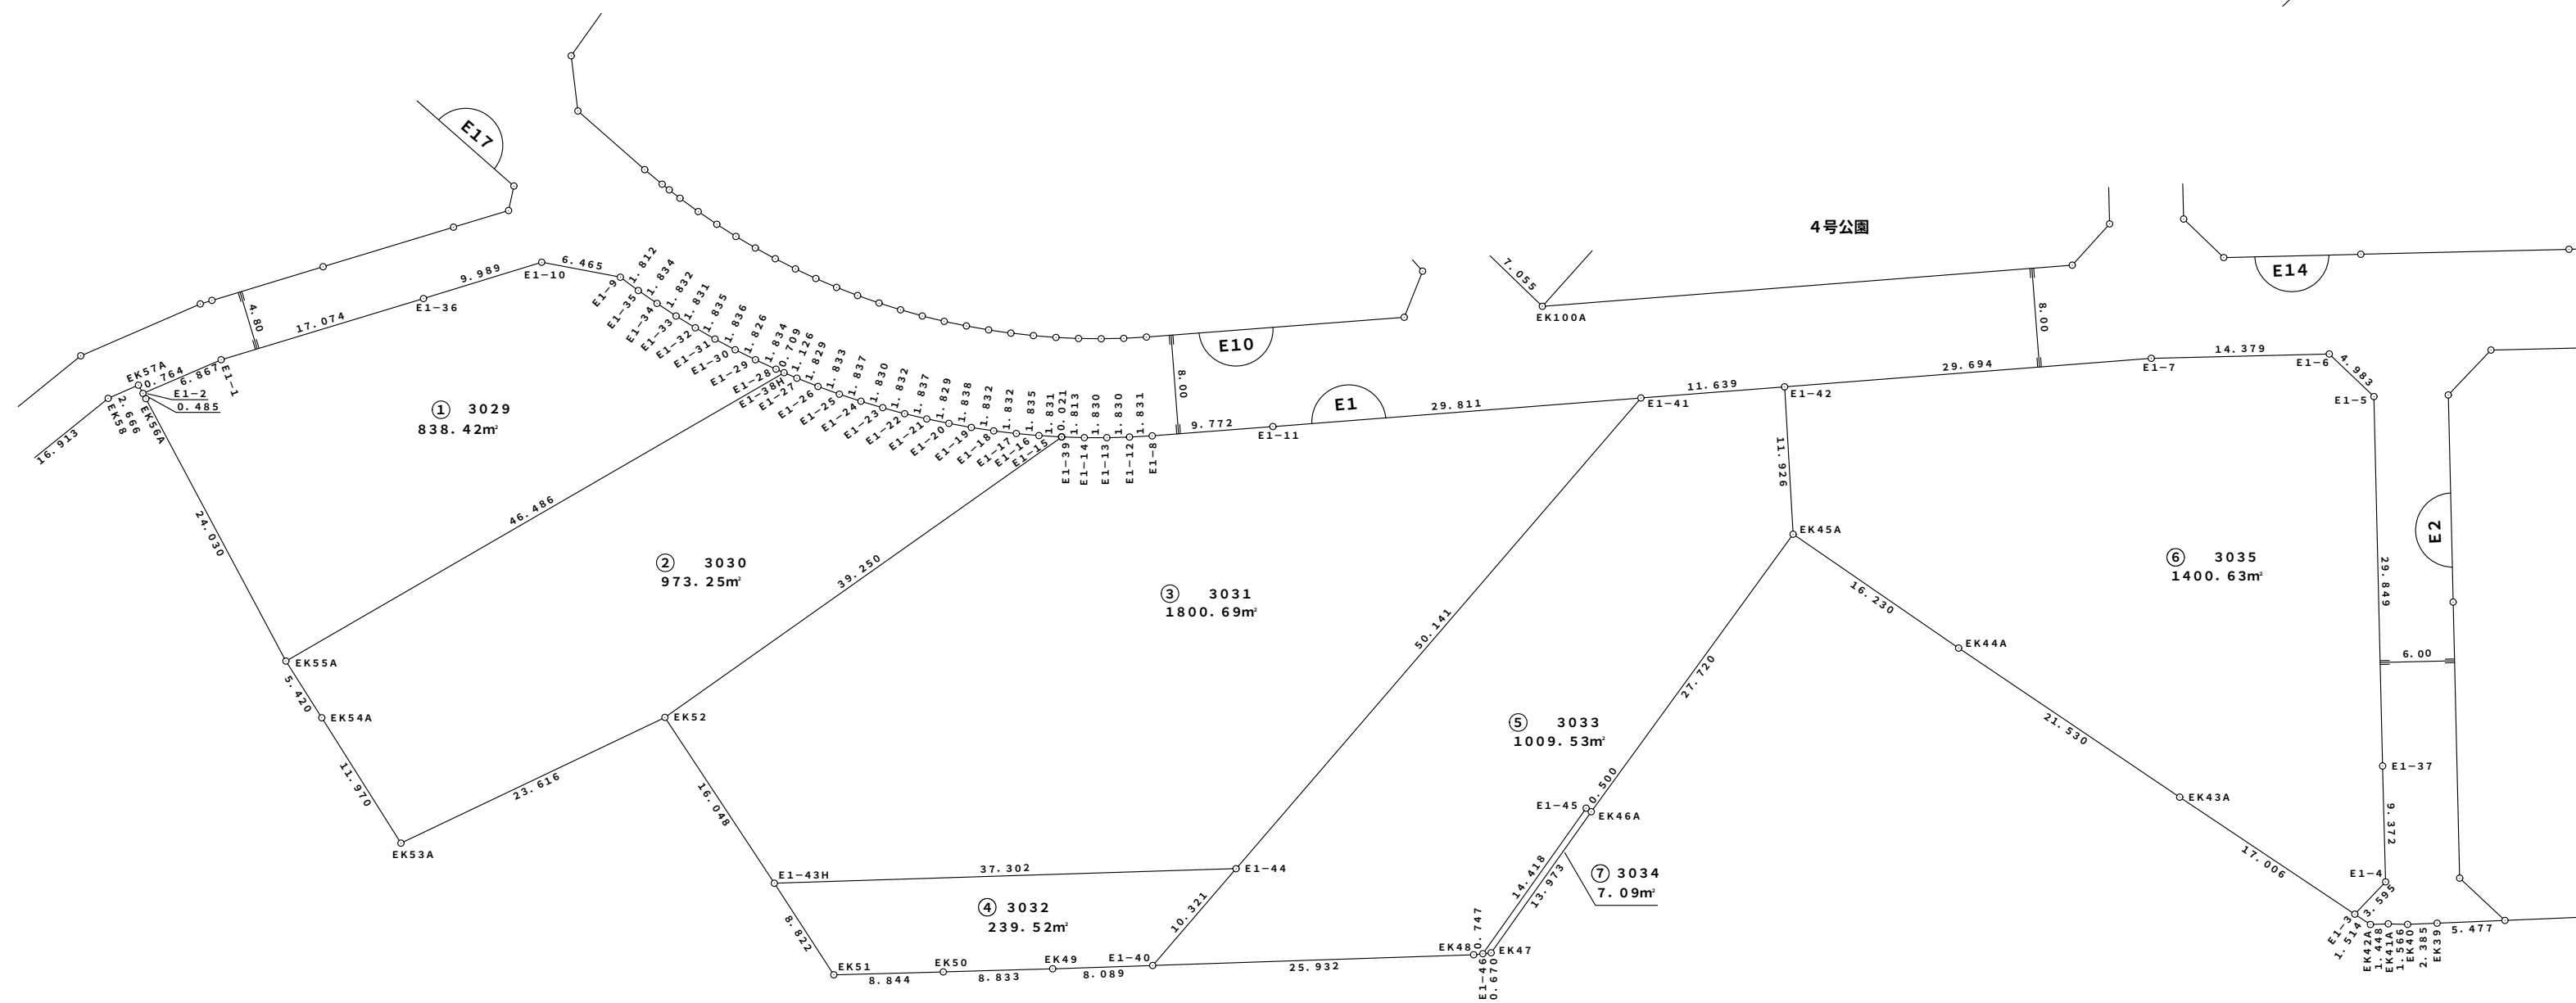

茨木都市計画事業島土地区画整理事業 画地出来形確認測量原図


土地の所在：茨木市島一丁目

街区番号 E2
縮尺 1:500

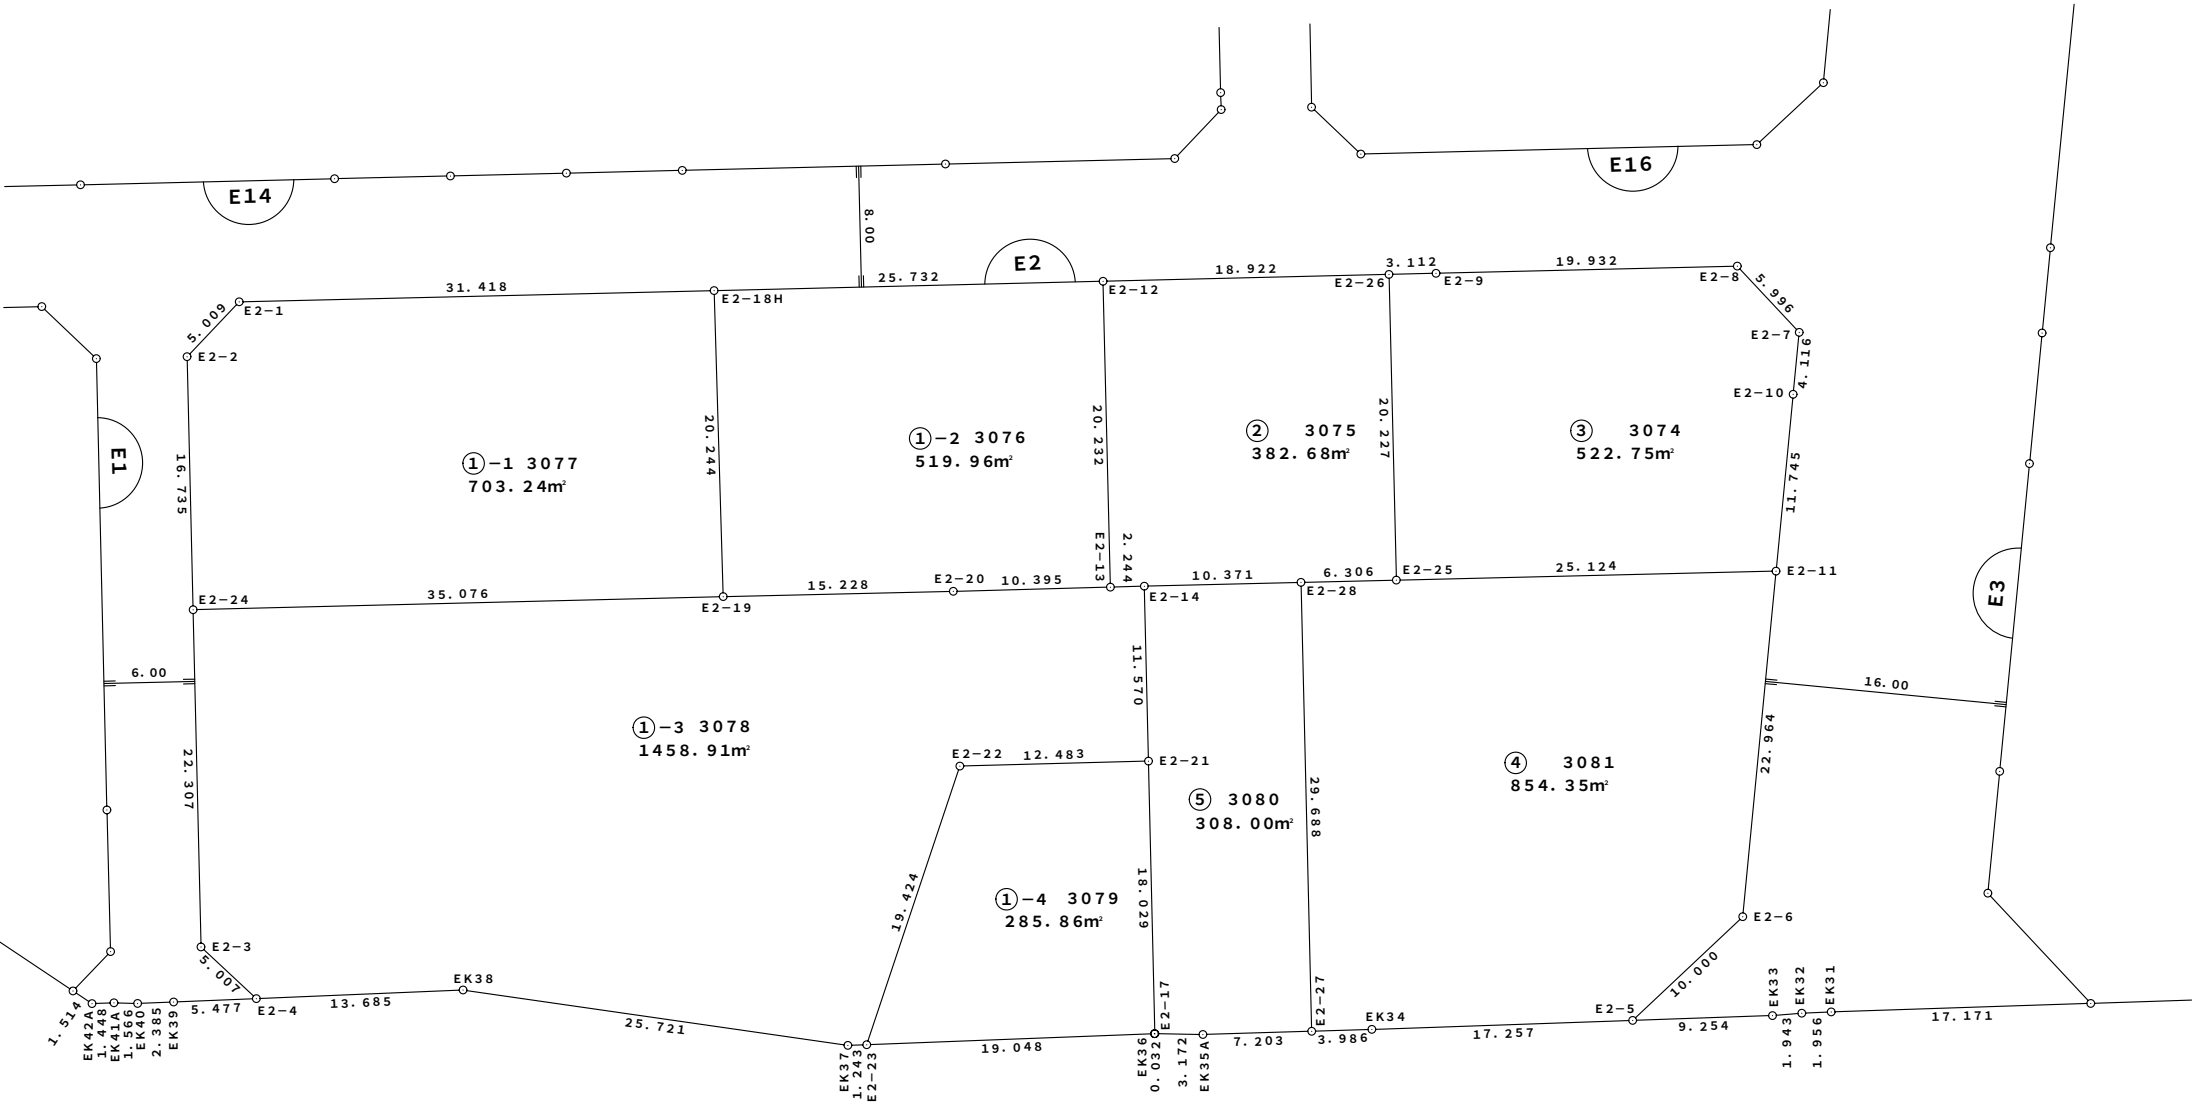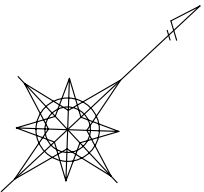

街 区 番 号 E 3
縮 尺 1 : 5 0 0


A geometric diagram featuring a compass rose with eight points. A star-like shape is formed by overlapping circles centered at the rose's points. A line with an arrow at its end extends from the top-right point of the star.

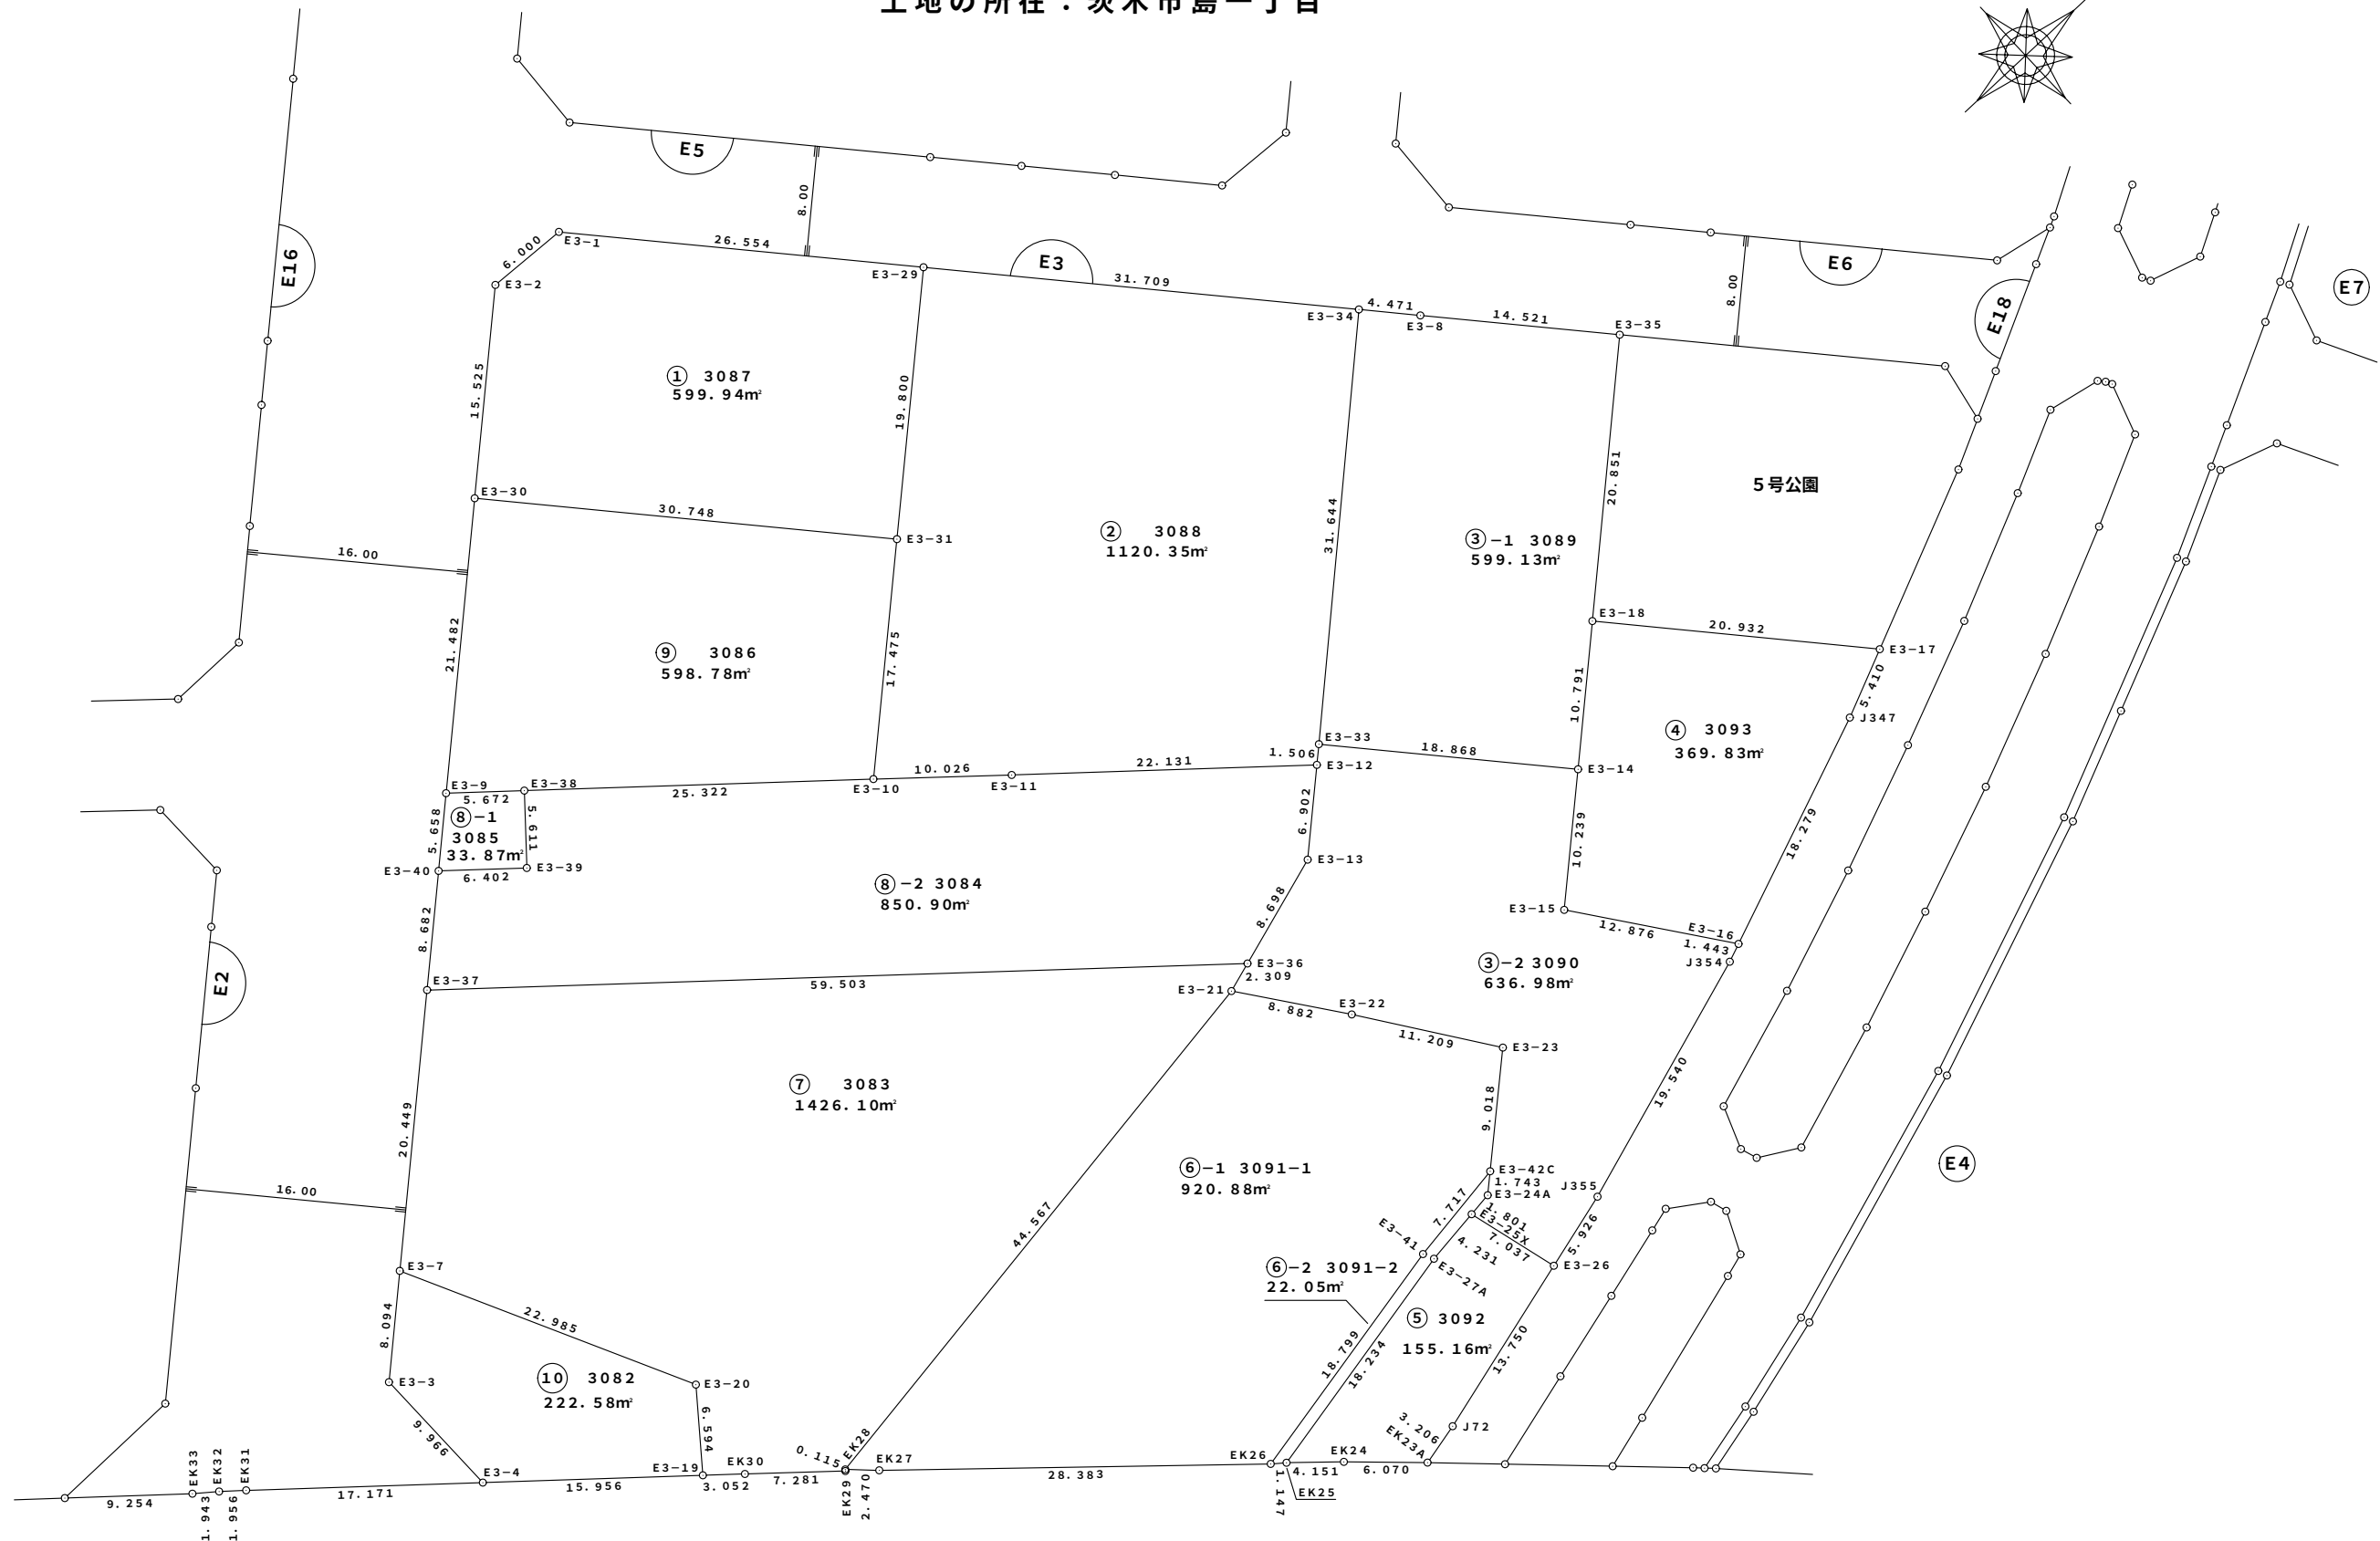

茨木都市計画事業島土地区画整理事業 画地出来形確認測量原図

土地の所在：茨木市島一丁目



街区番号 E4
縮尺 1:500

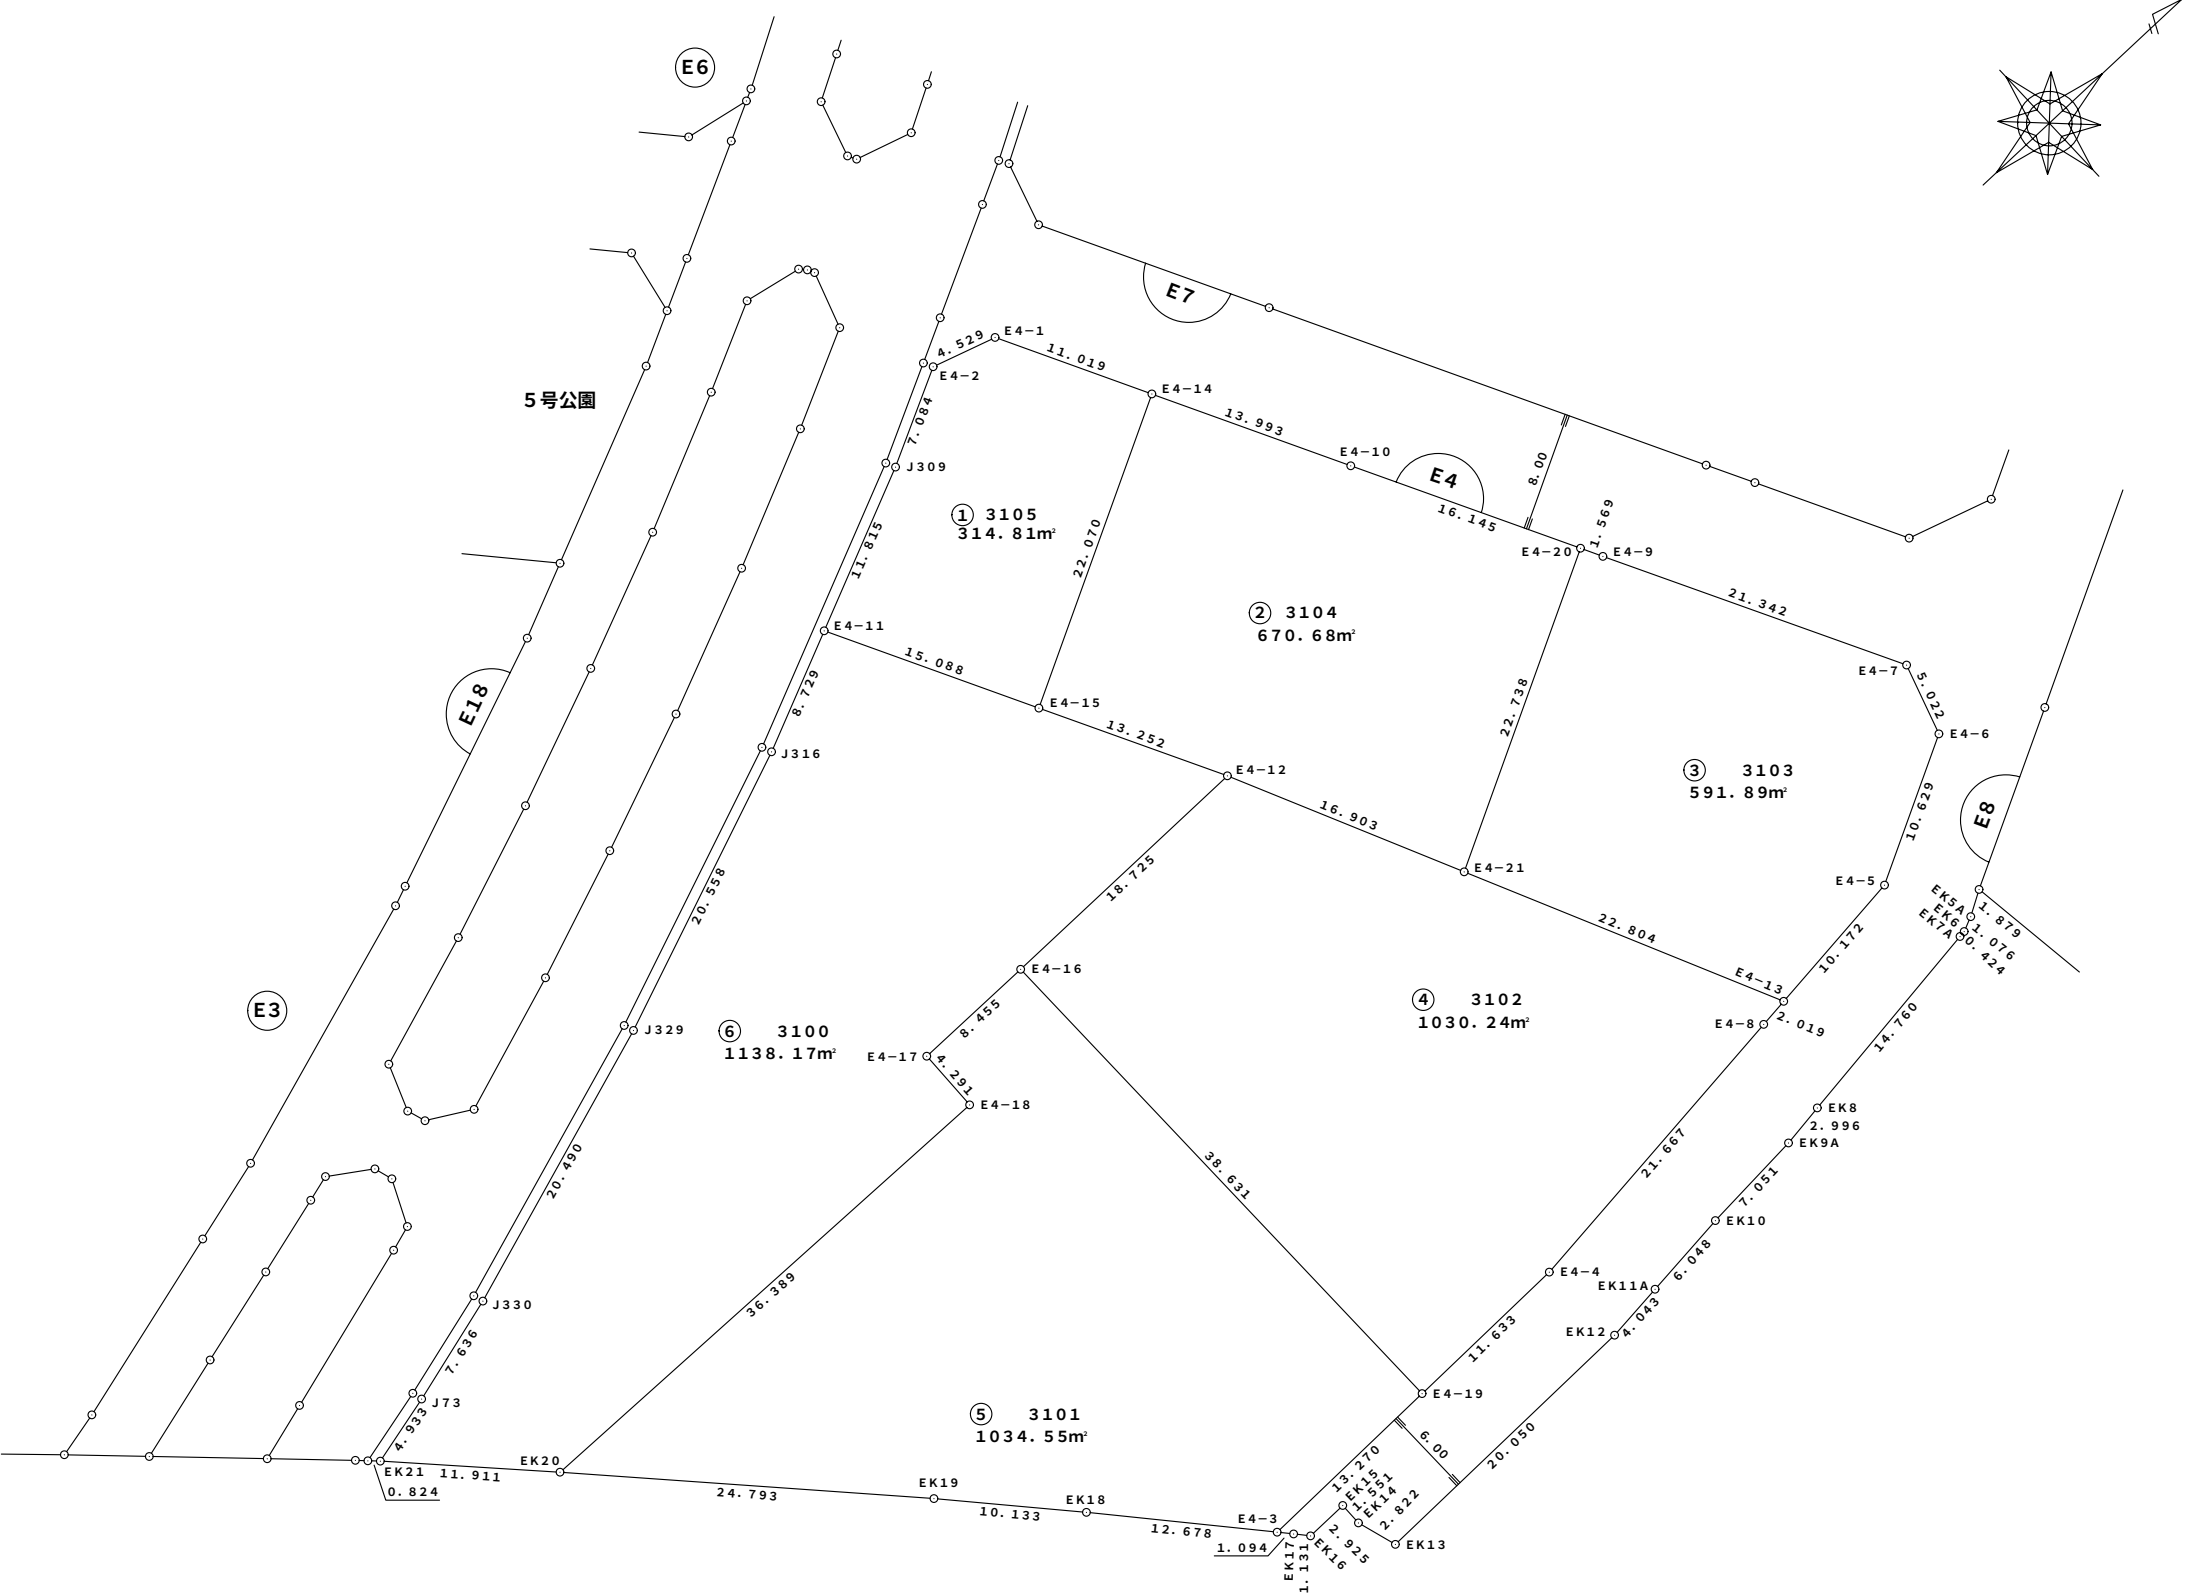

茨木都市計画事業島土地区画整理事業 画地出来形確認測量原図

土地の所在：茨木市島一丁目



街区番号 E5
縮尺 1:500

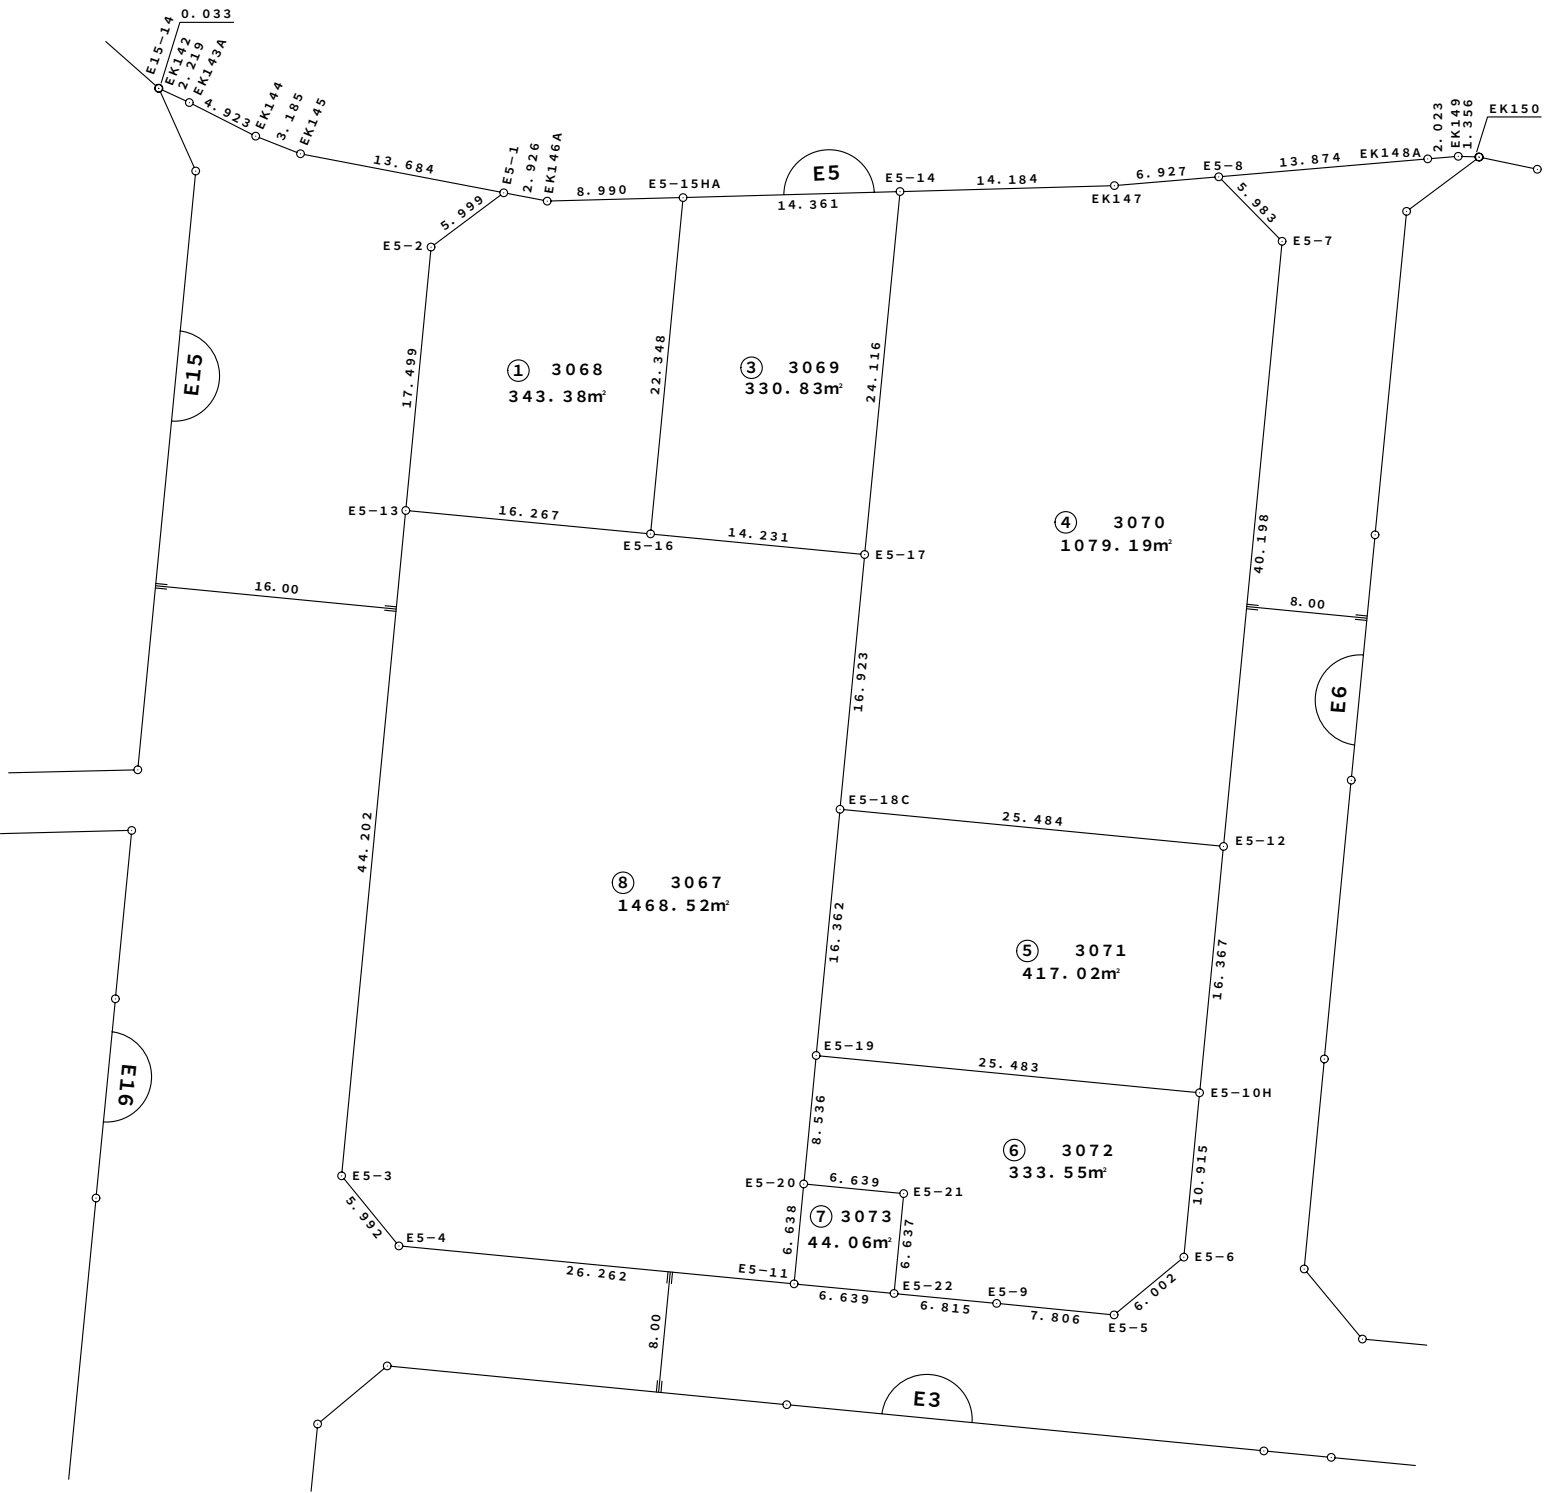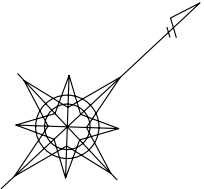

茨木都市計画事業島土地区画整理事業 画地出来形確認測量原図

土地の所在：茨木市島一丁目



街区番号 E6
縮尺 1:500

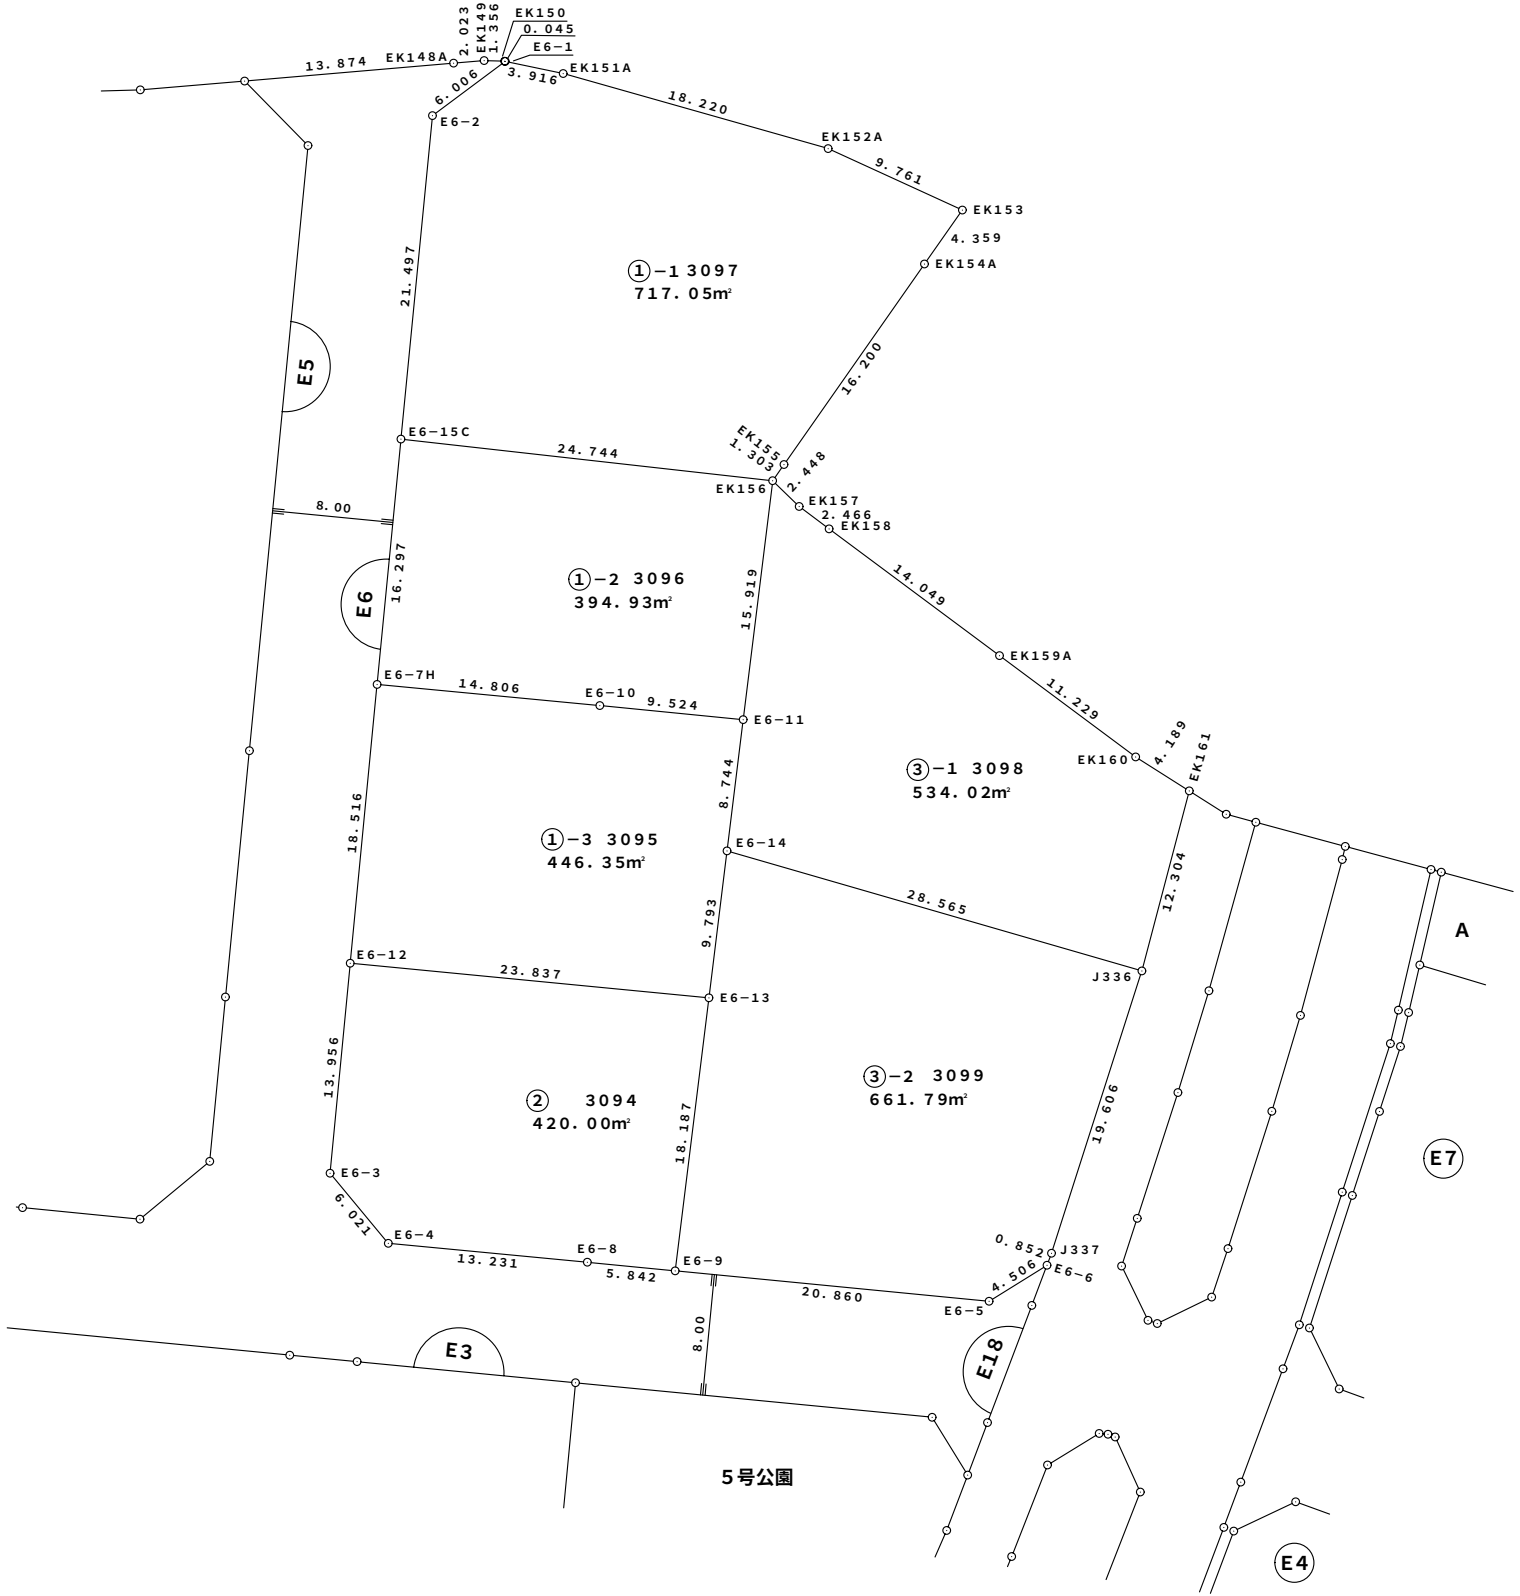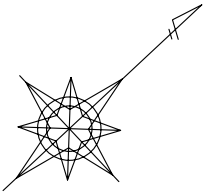

茨木都市計画事業島土地区画整理事業 画地出来形確認測量原図

土地の所在：茨木市島一丁目



街区番号 E7
縮尺 1:500

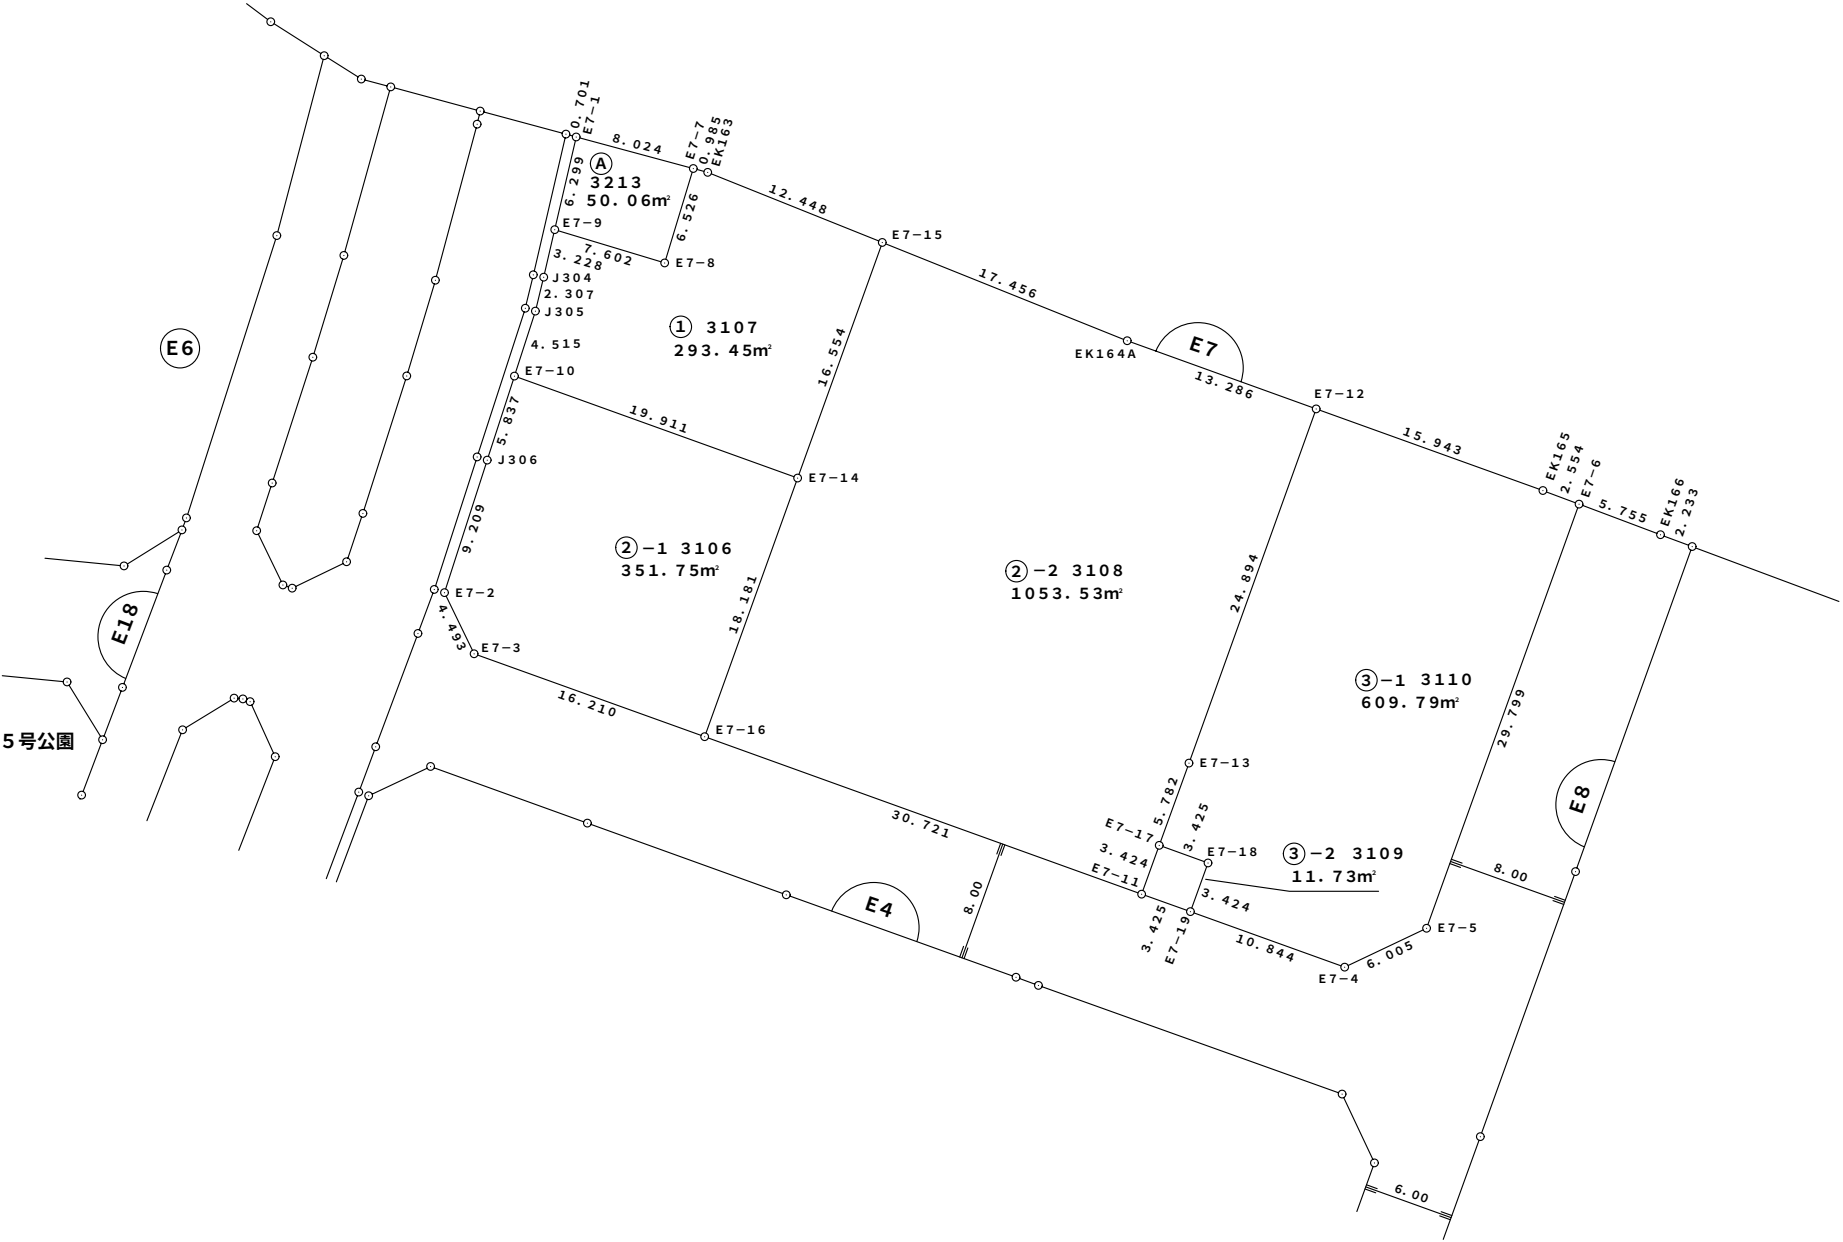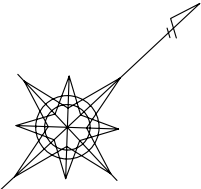

茨木都市計画事業島土地区画整理事業 画地出来形確認測量原図

土地の所在：茨木市野々宮一丁目

街区番号 E 8
縮 尺 1 : 5 0 0

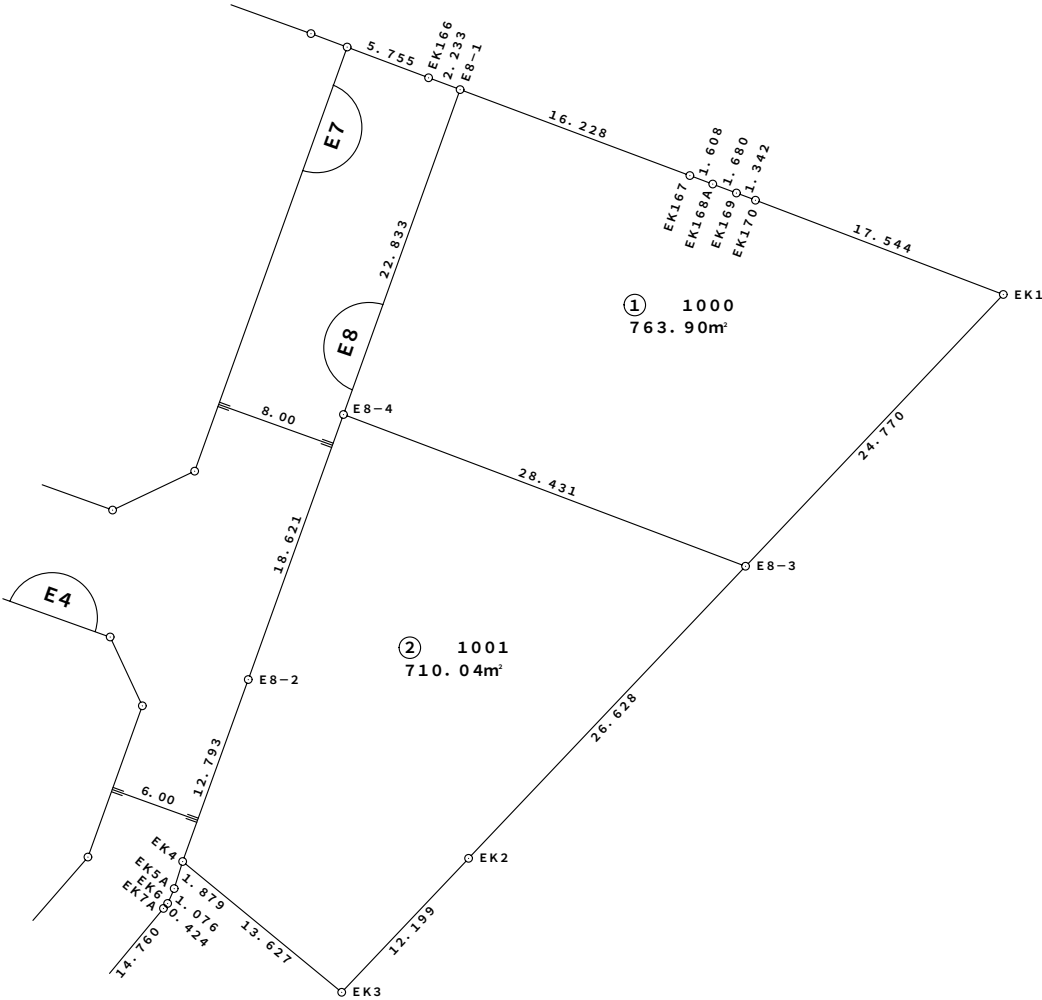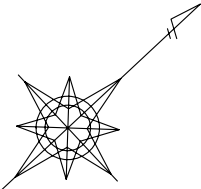

茨木都市計画事業島土地区画整理事業 画地出来形確認測量原図



土地の所在：茨木市島一丁目

街 区 番 号

E 9

縮 尺



1 : 5 0 0

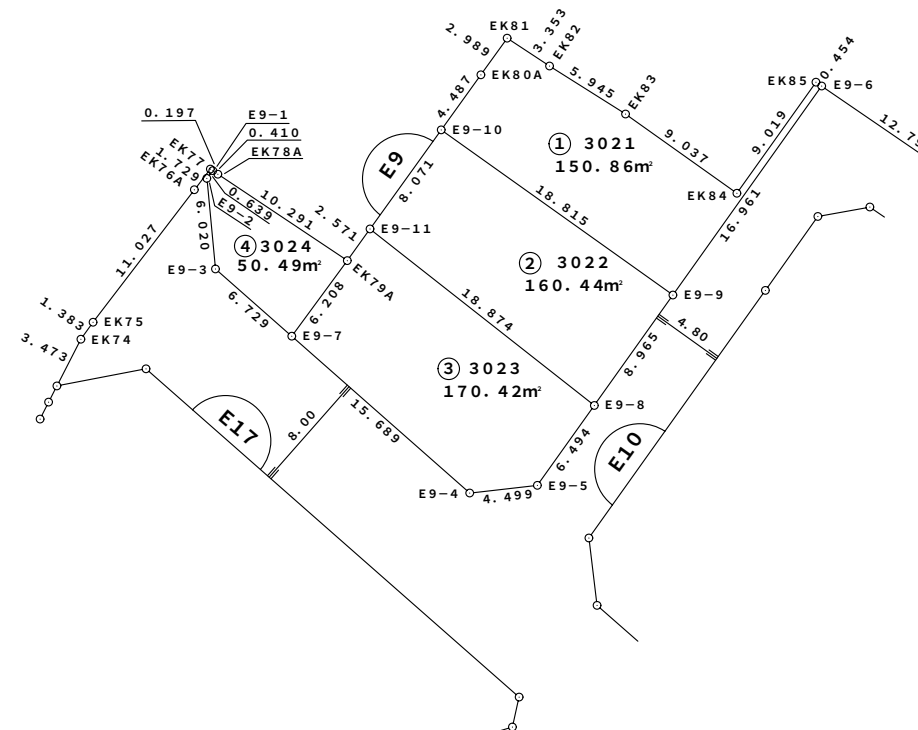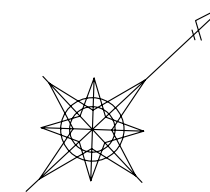

茨木都市計画事業島土地区画整理事業 画地出来形確認測量原図

土地の所在：茨木市島一丁目



街区番号 E10
縮尺 1:500

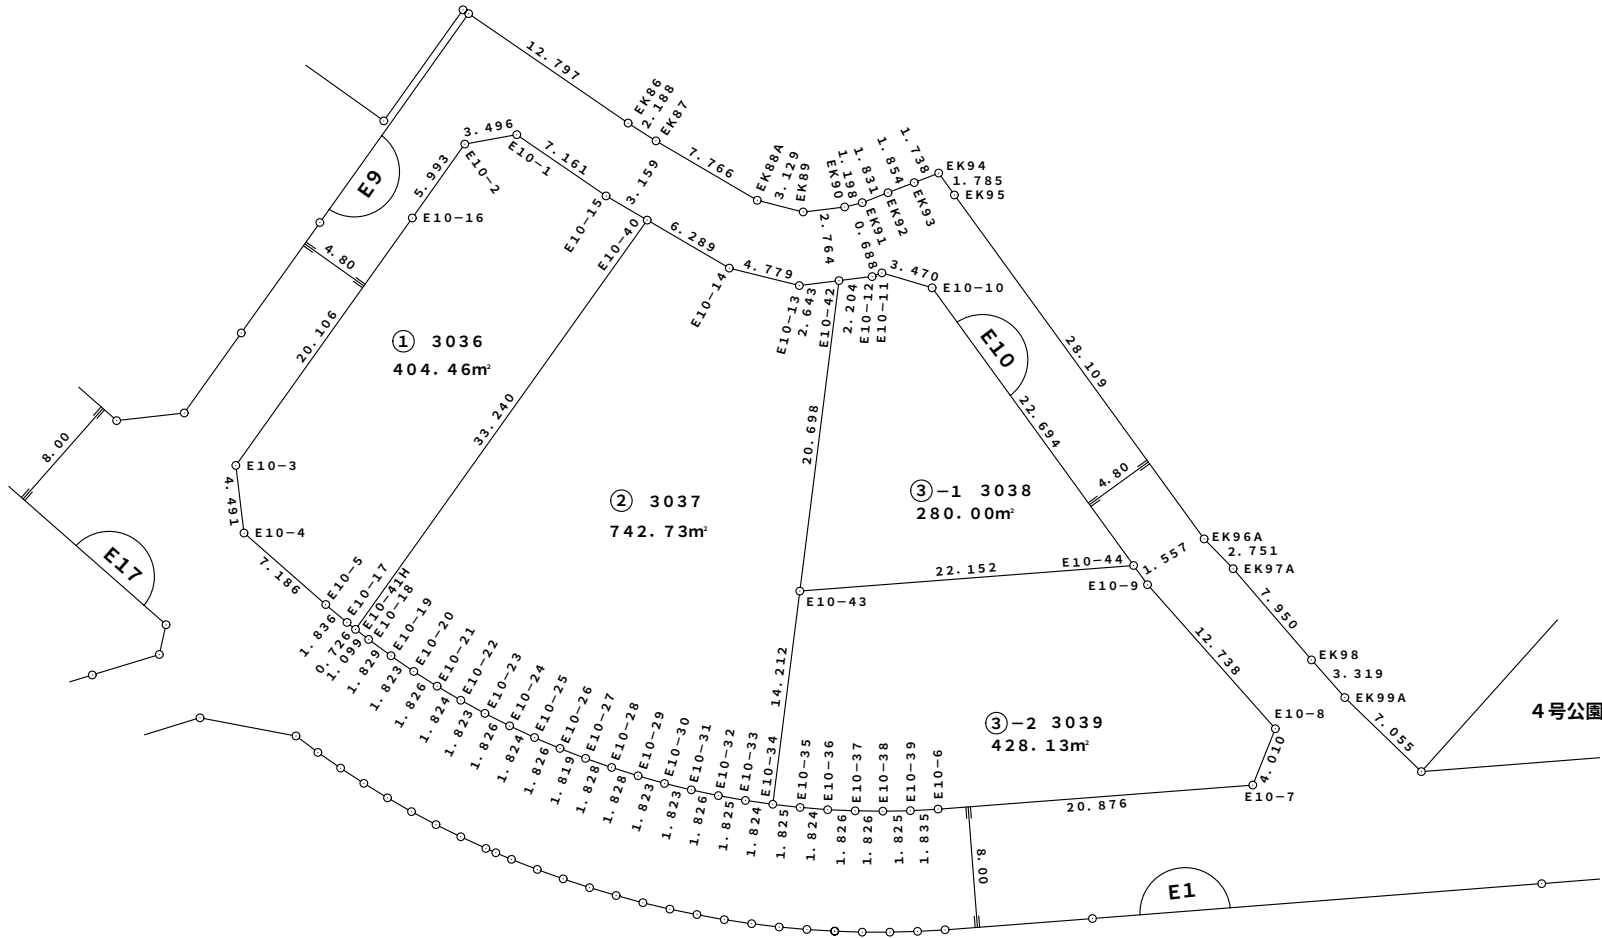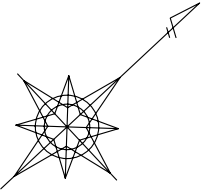


茨木都市計画事業島土地区画整理事業 画地出来形確認測量原図

土地の所在：茨木市島一丁目

街区番号 E11
縮尺 1:500

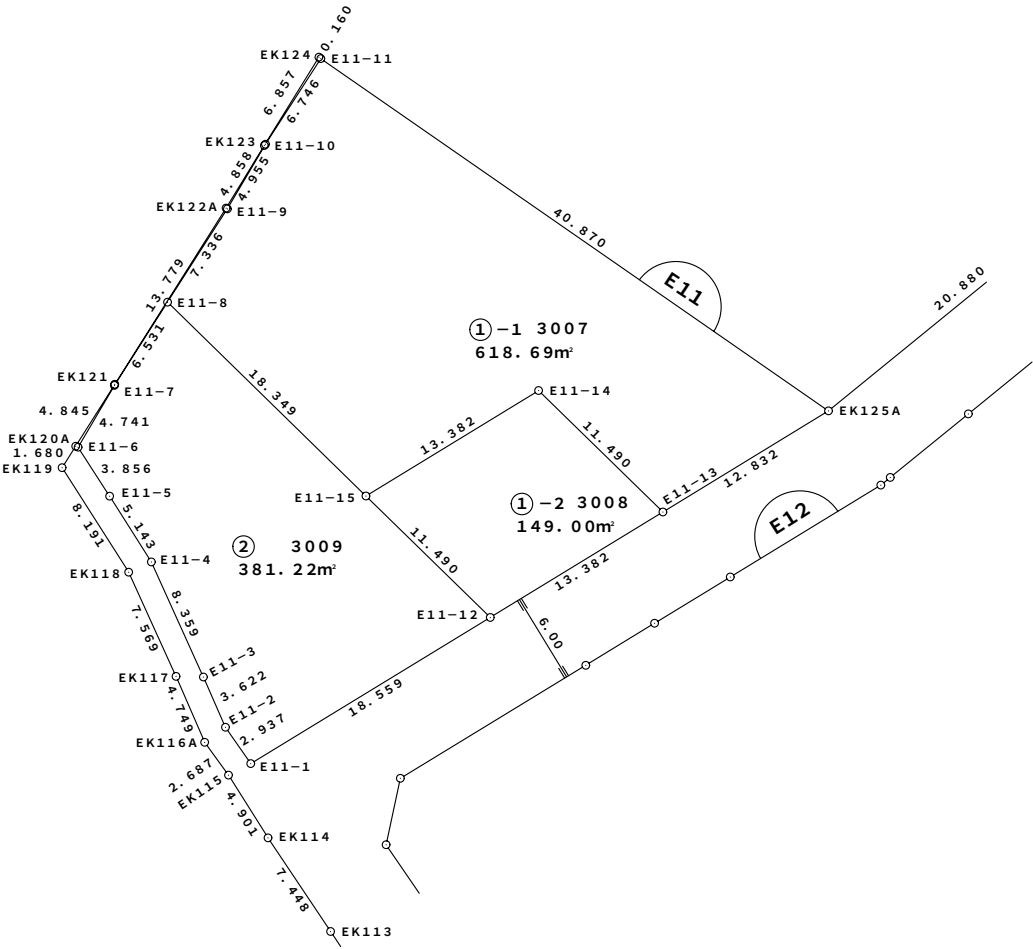
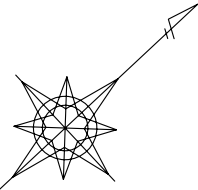


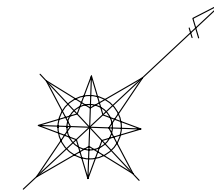


茨木都市計画事業島土地区画整理事業 画地出来形確認測量原図

土地の所在：茨木市島一丁目

街区番号 E13
縮尺 1:500

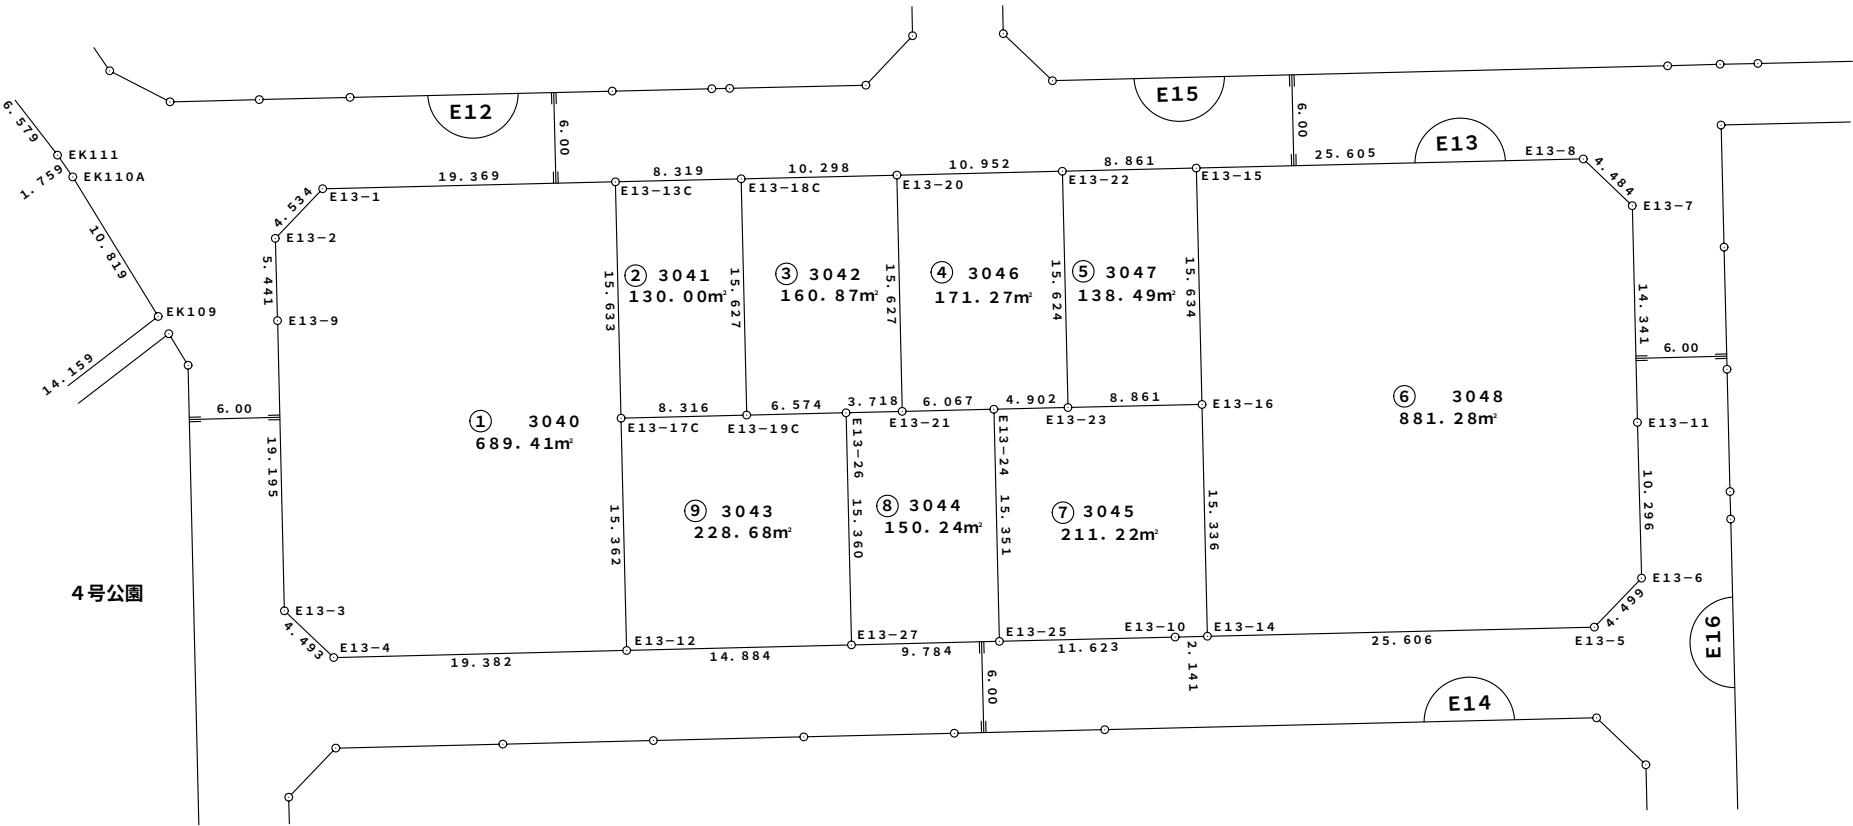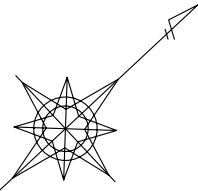


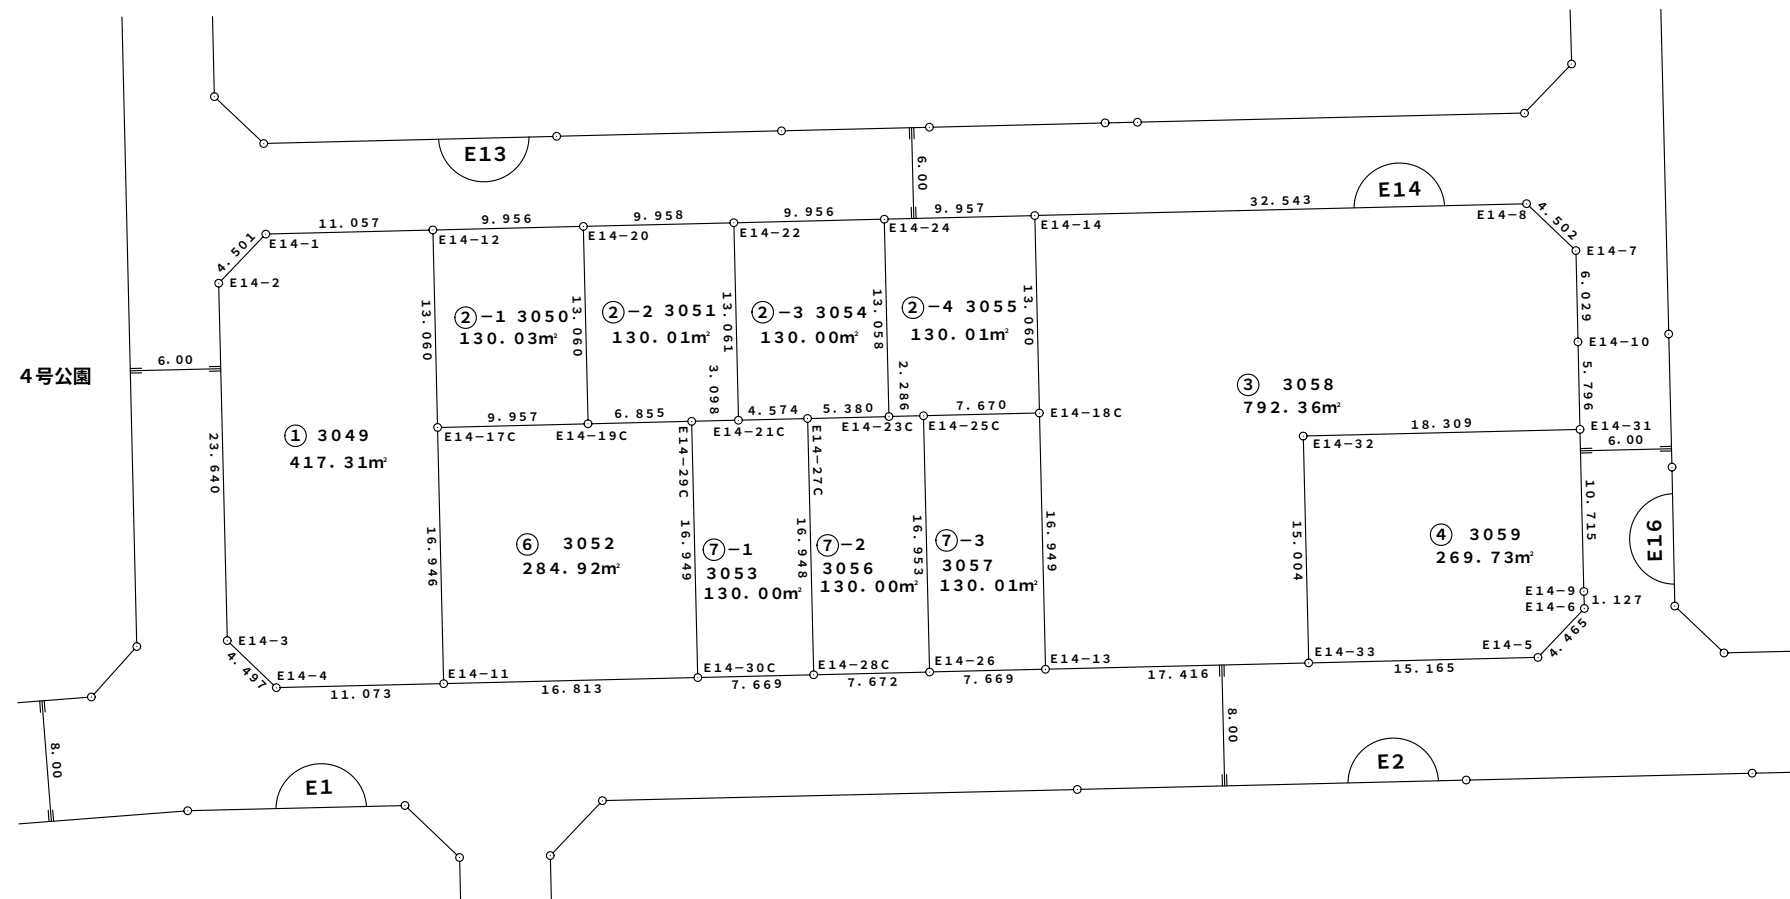

茨木都市計画事業島土地区画整理事業 画地出来形確認測量原図

土地の所在：茨木市島一丁目



街区番号 E15
縮尺 1:500

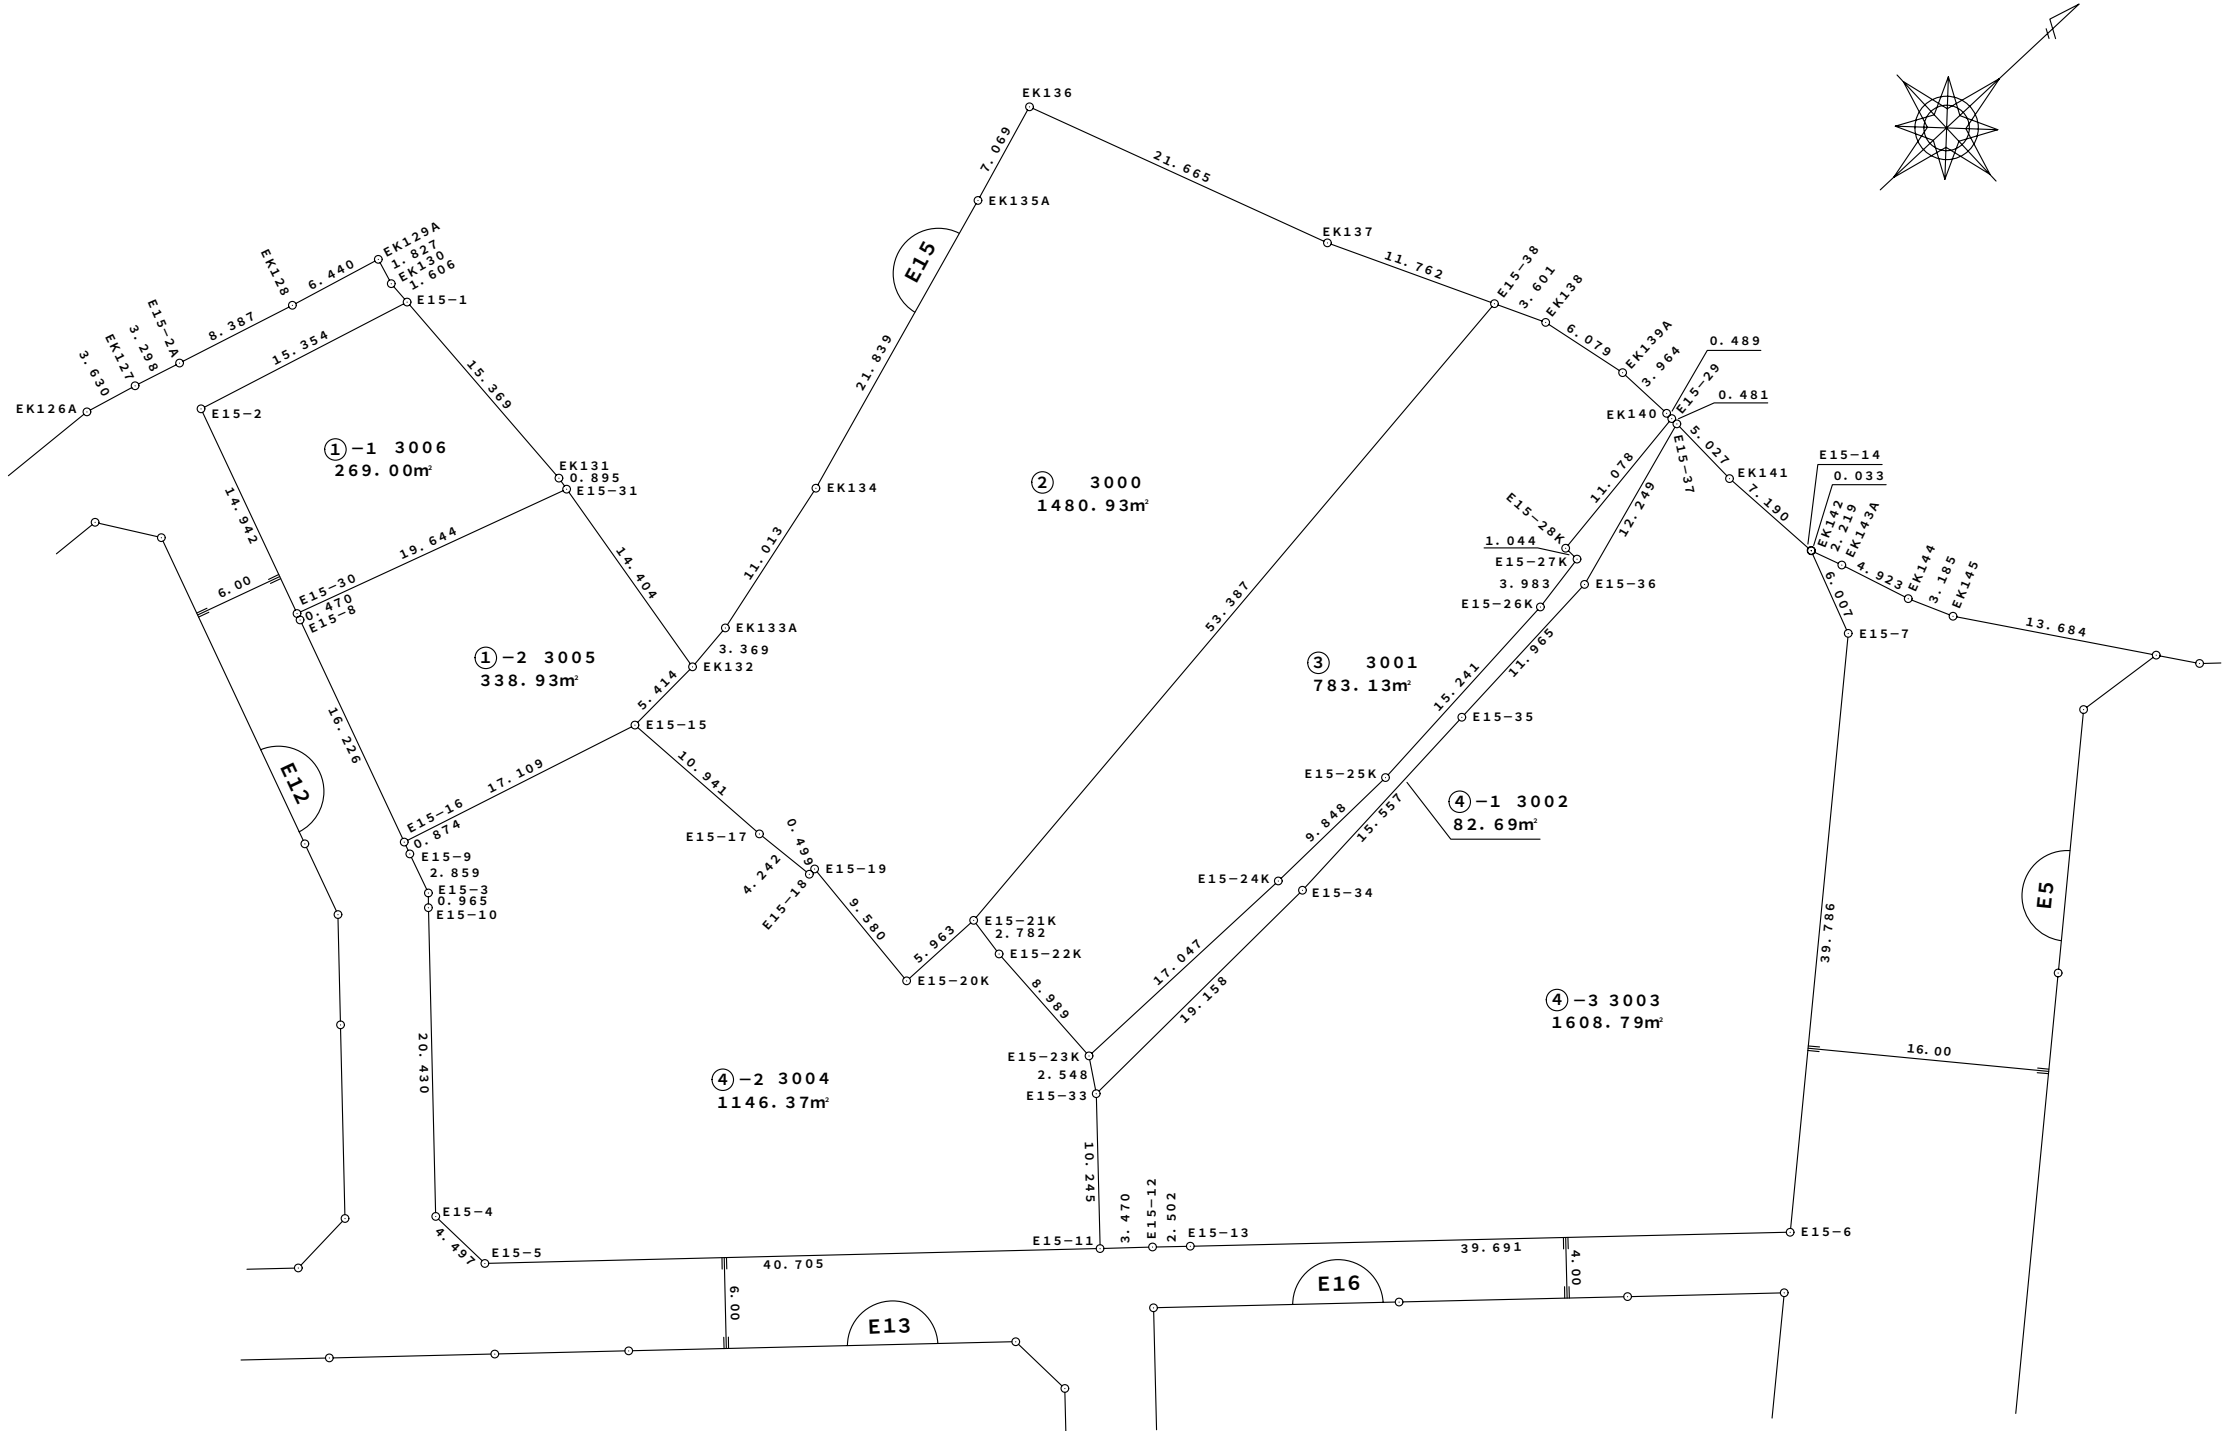

茨木都市計画事業島土地区画整理事業 画地出来形確認測量原図

土地の所在：茨木市島一丁目



街区番号 E16
縮尺 1:500

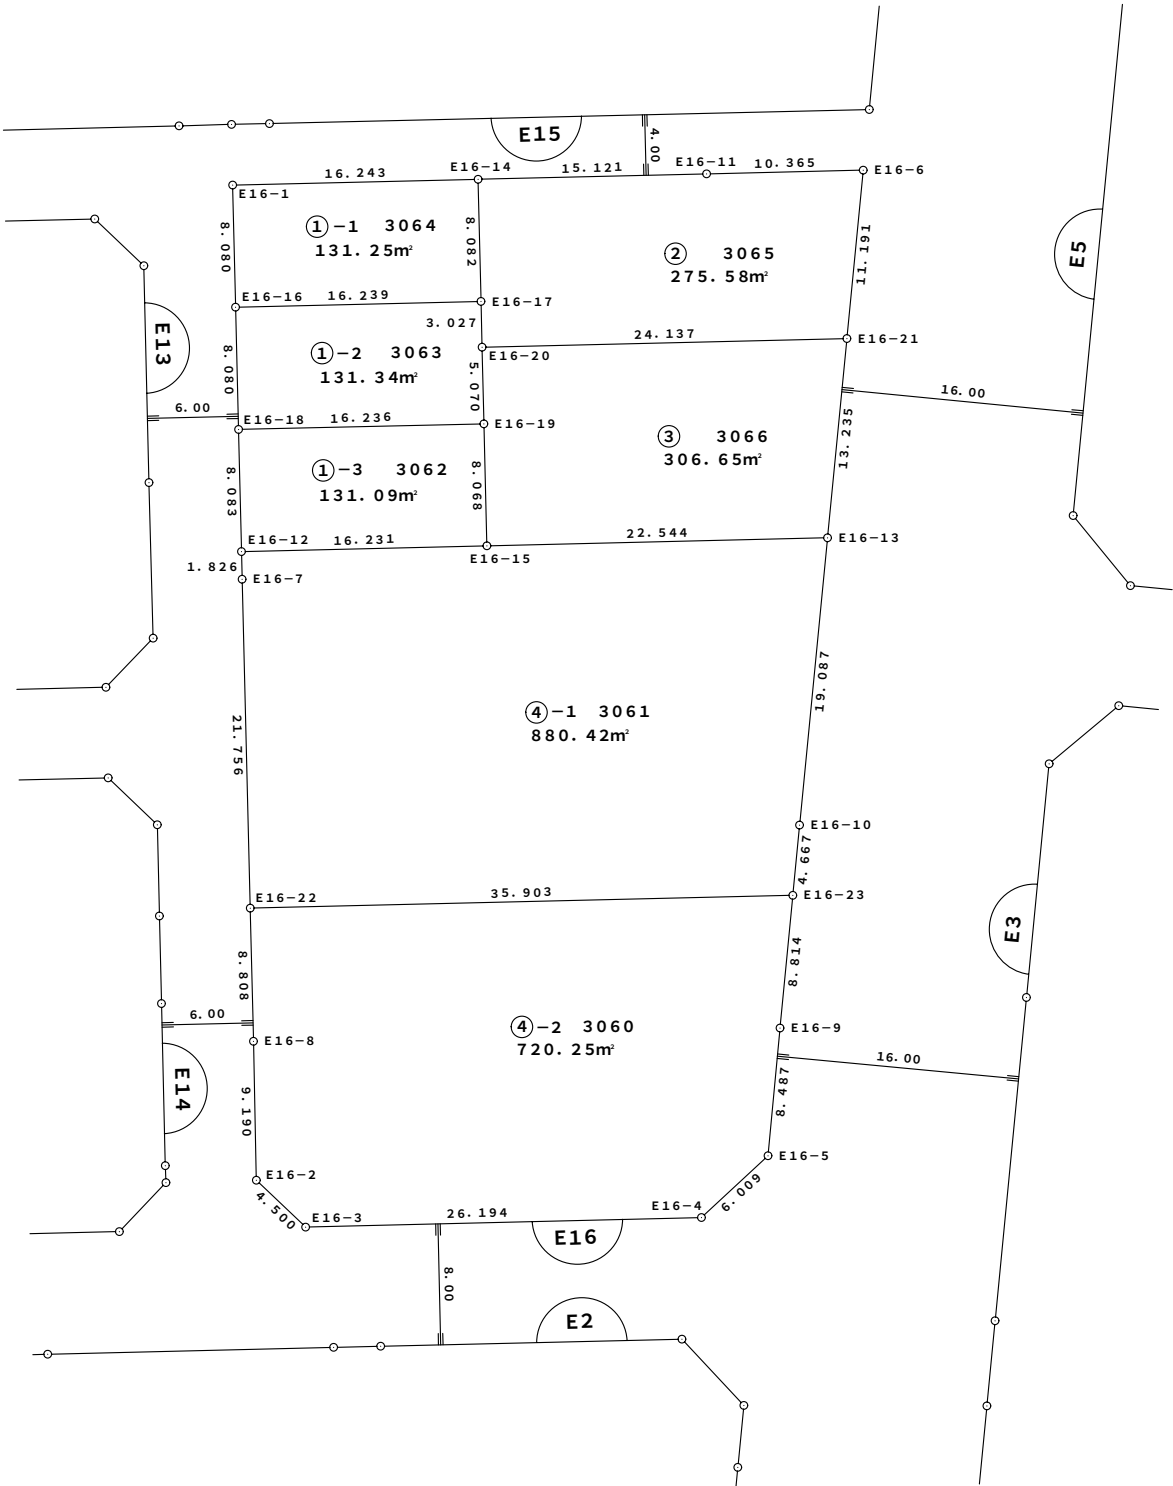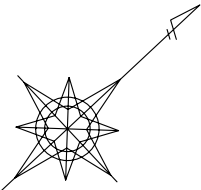

茨木都市計画事業島土地区画整理事業 画地出来形確認測量原図

土地の所在：茨木市島一丁目



街区番号 E17
縮尺 1:500

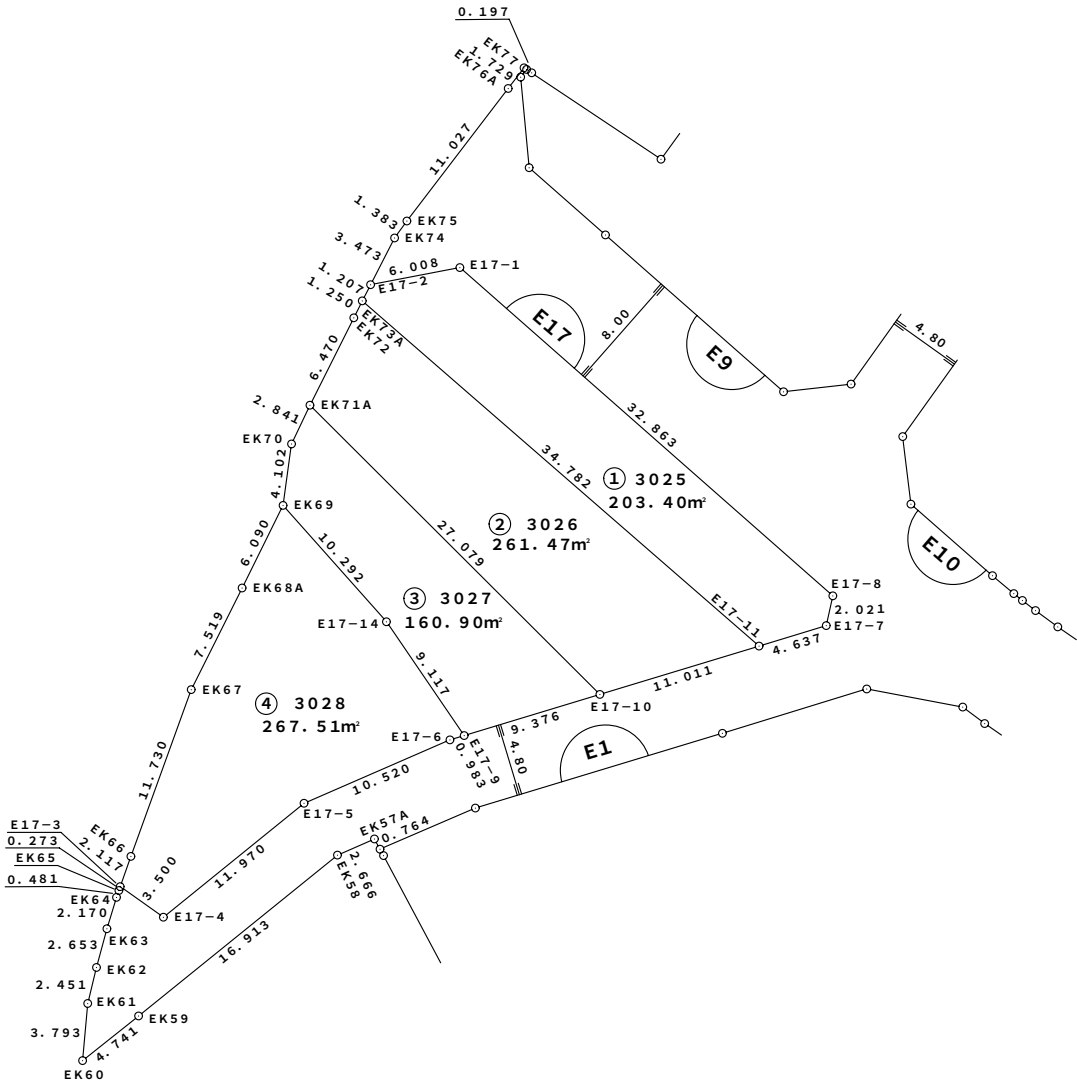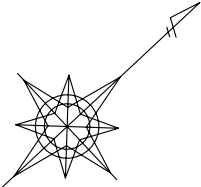


茨木都市計画事業島土地区画整理事業 画地出来形確認測量原図

土地の所在：茨木市島一丁目


街区番号 E18
縮尺 1:500

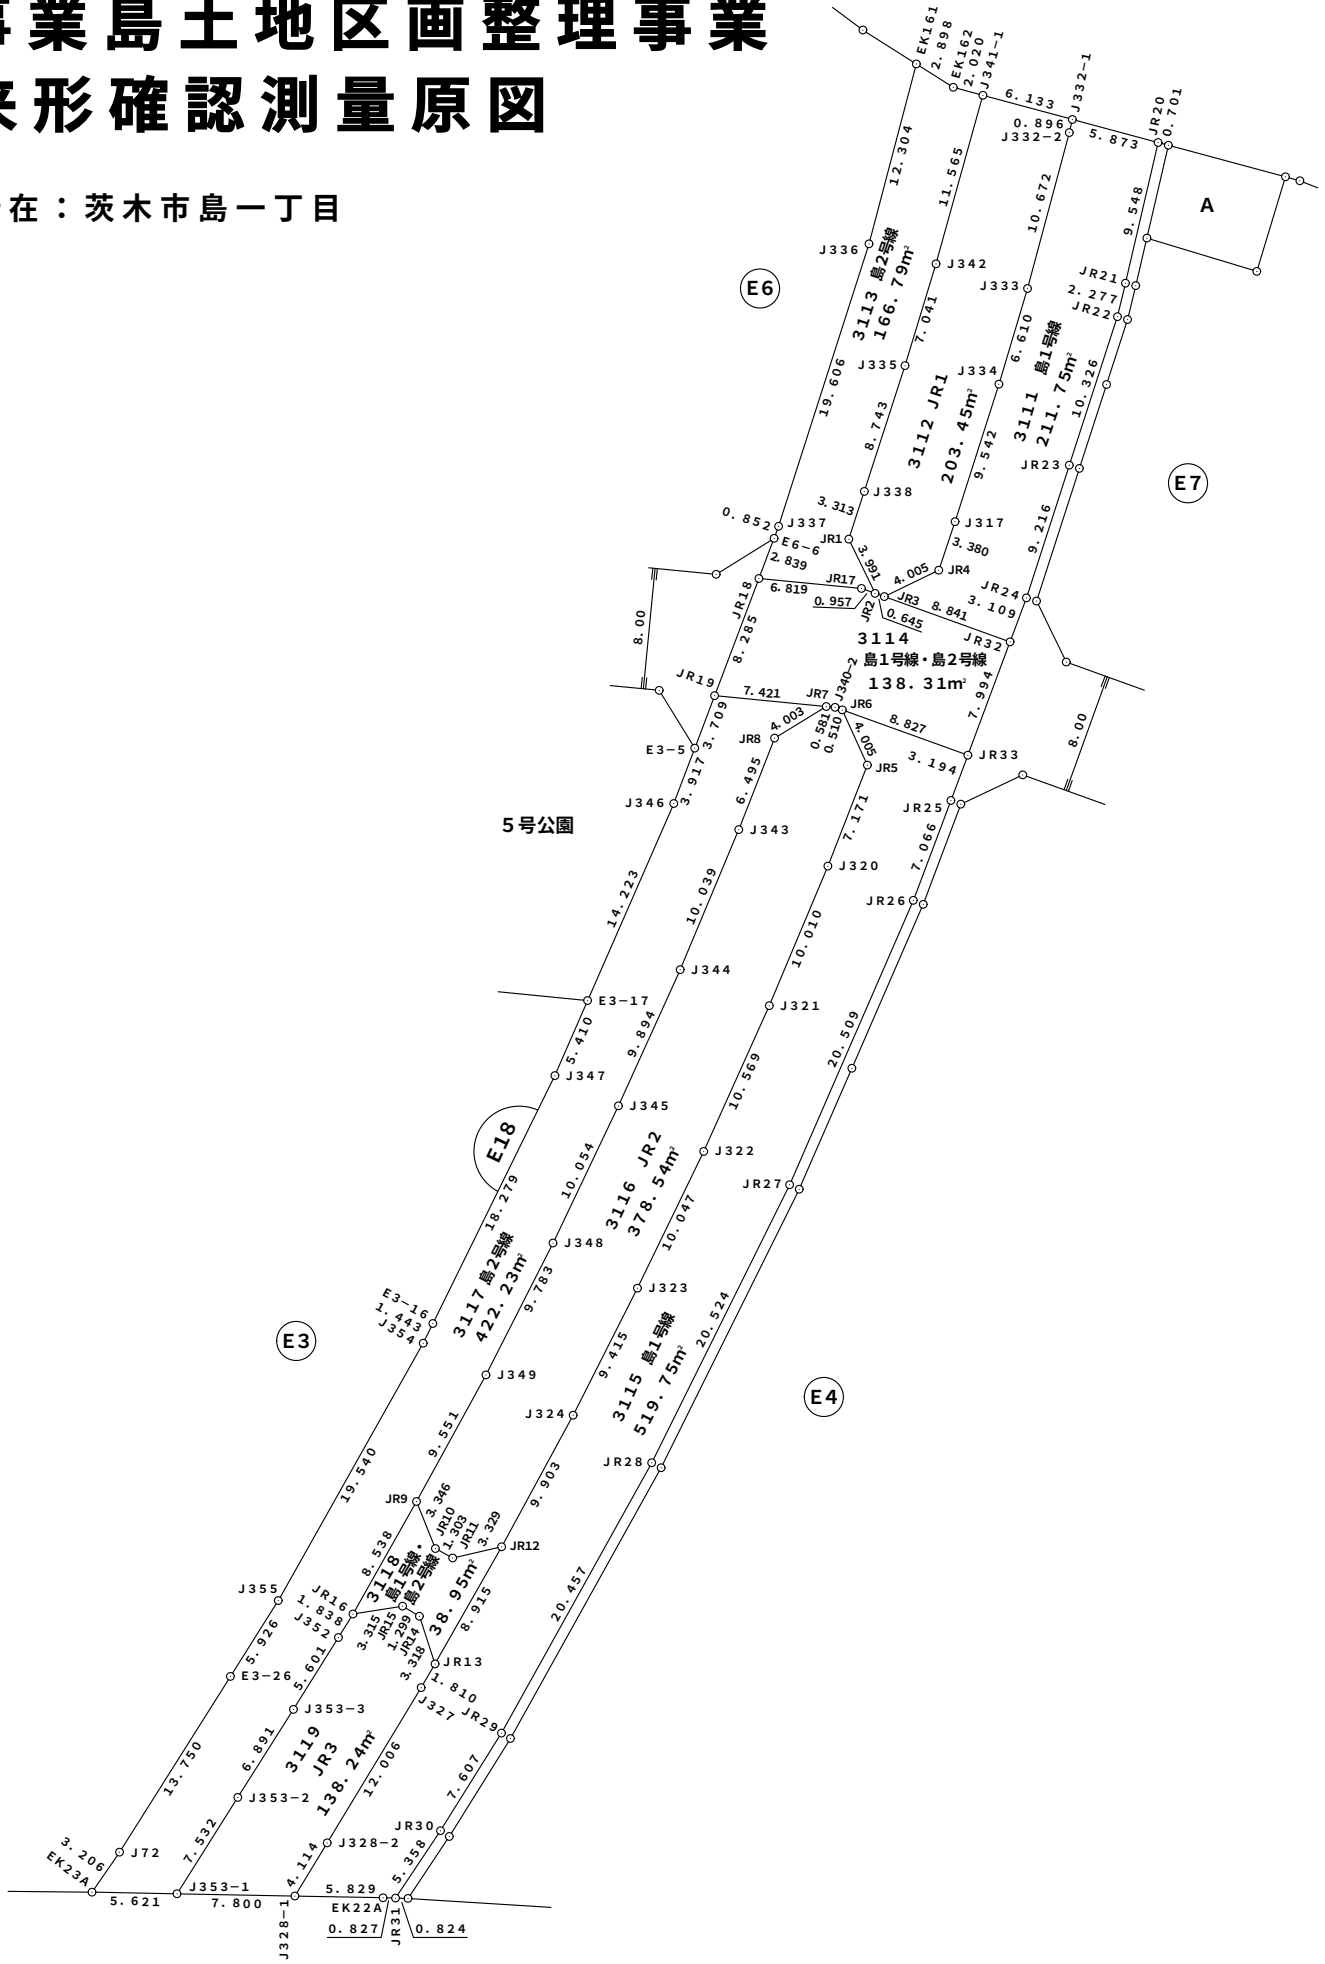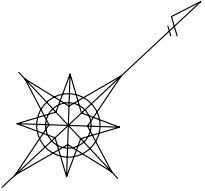



地図（法第14条第1項）	地番 区域	茨 木 市 島一丁目・島三丁目 島四丁目・野々宮一丁目	番 号	図郭割り図	縮 尺	1：3000	精 度 区 分	甲 2	座 標 系 番号又は記号	世界測地系 6	作成年月日	平成18年12月20日

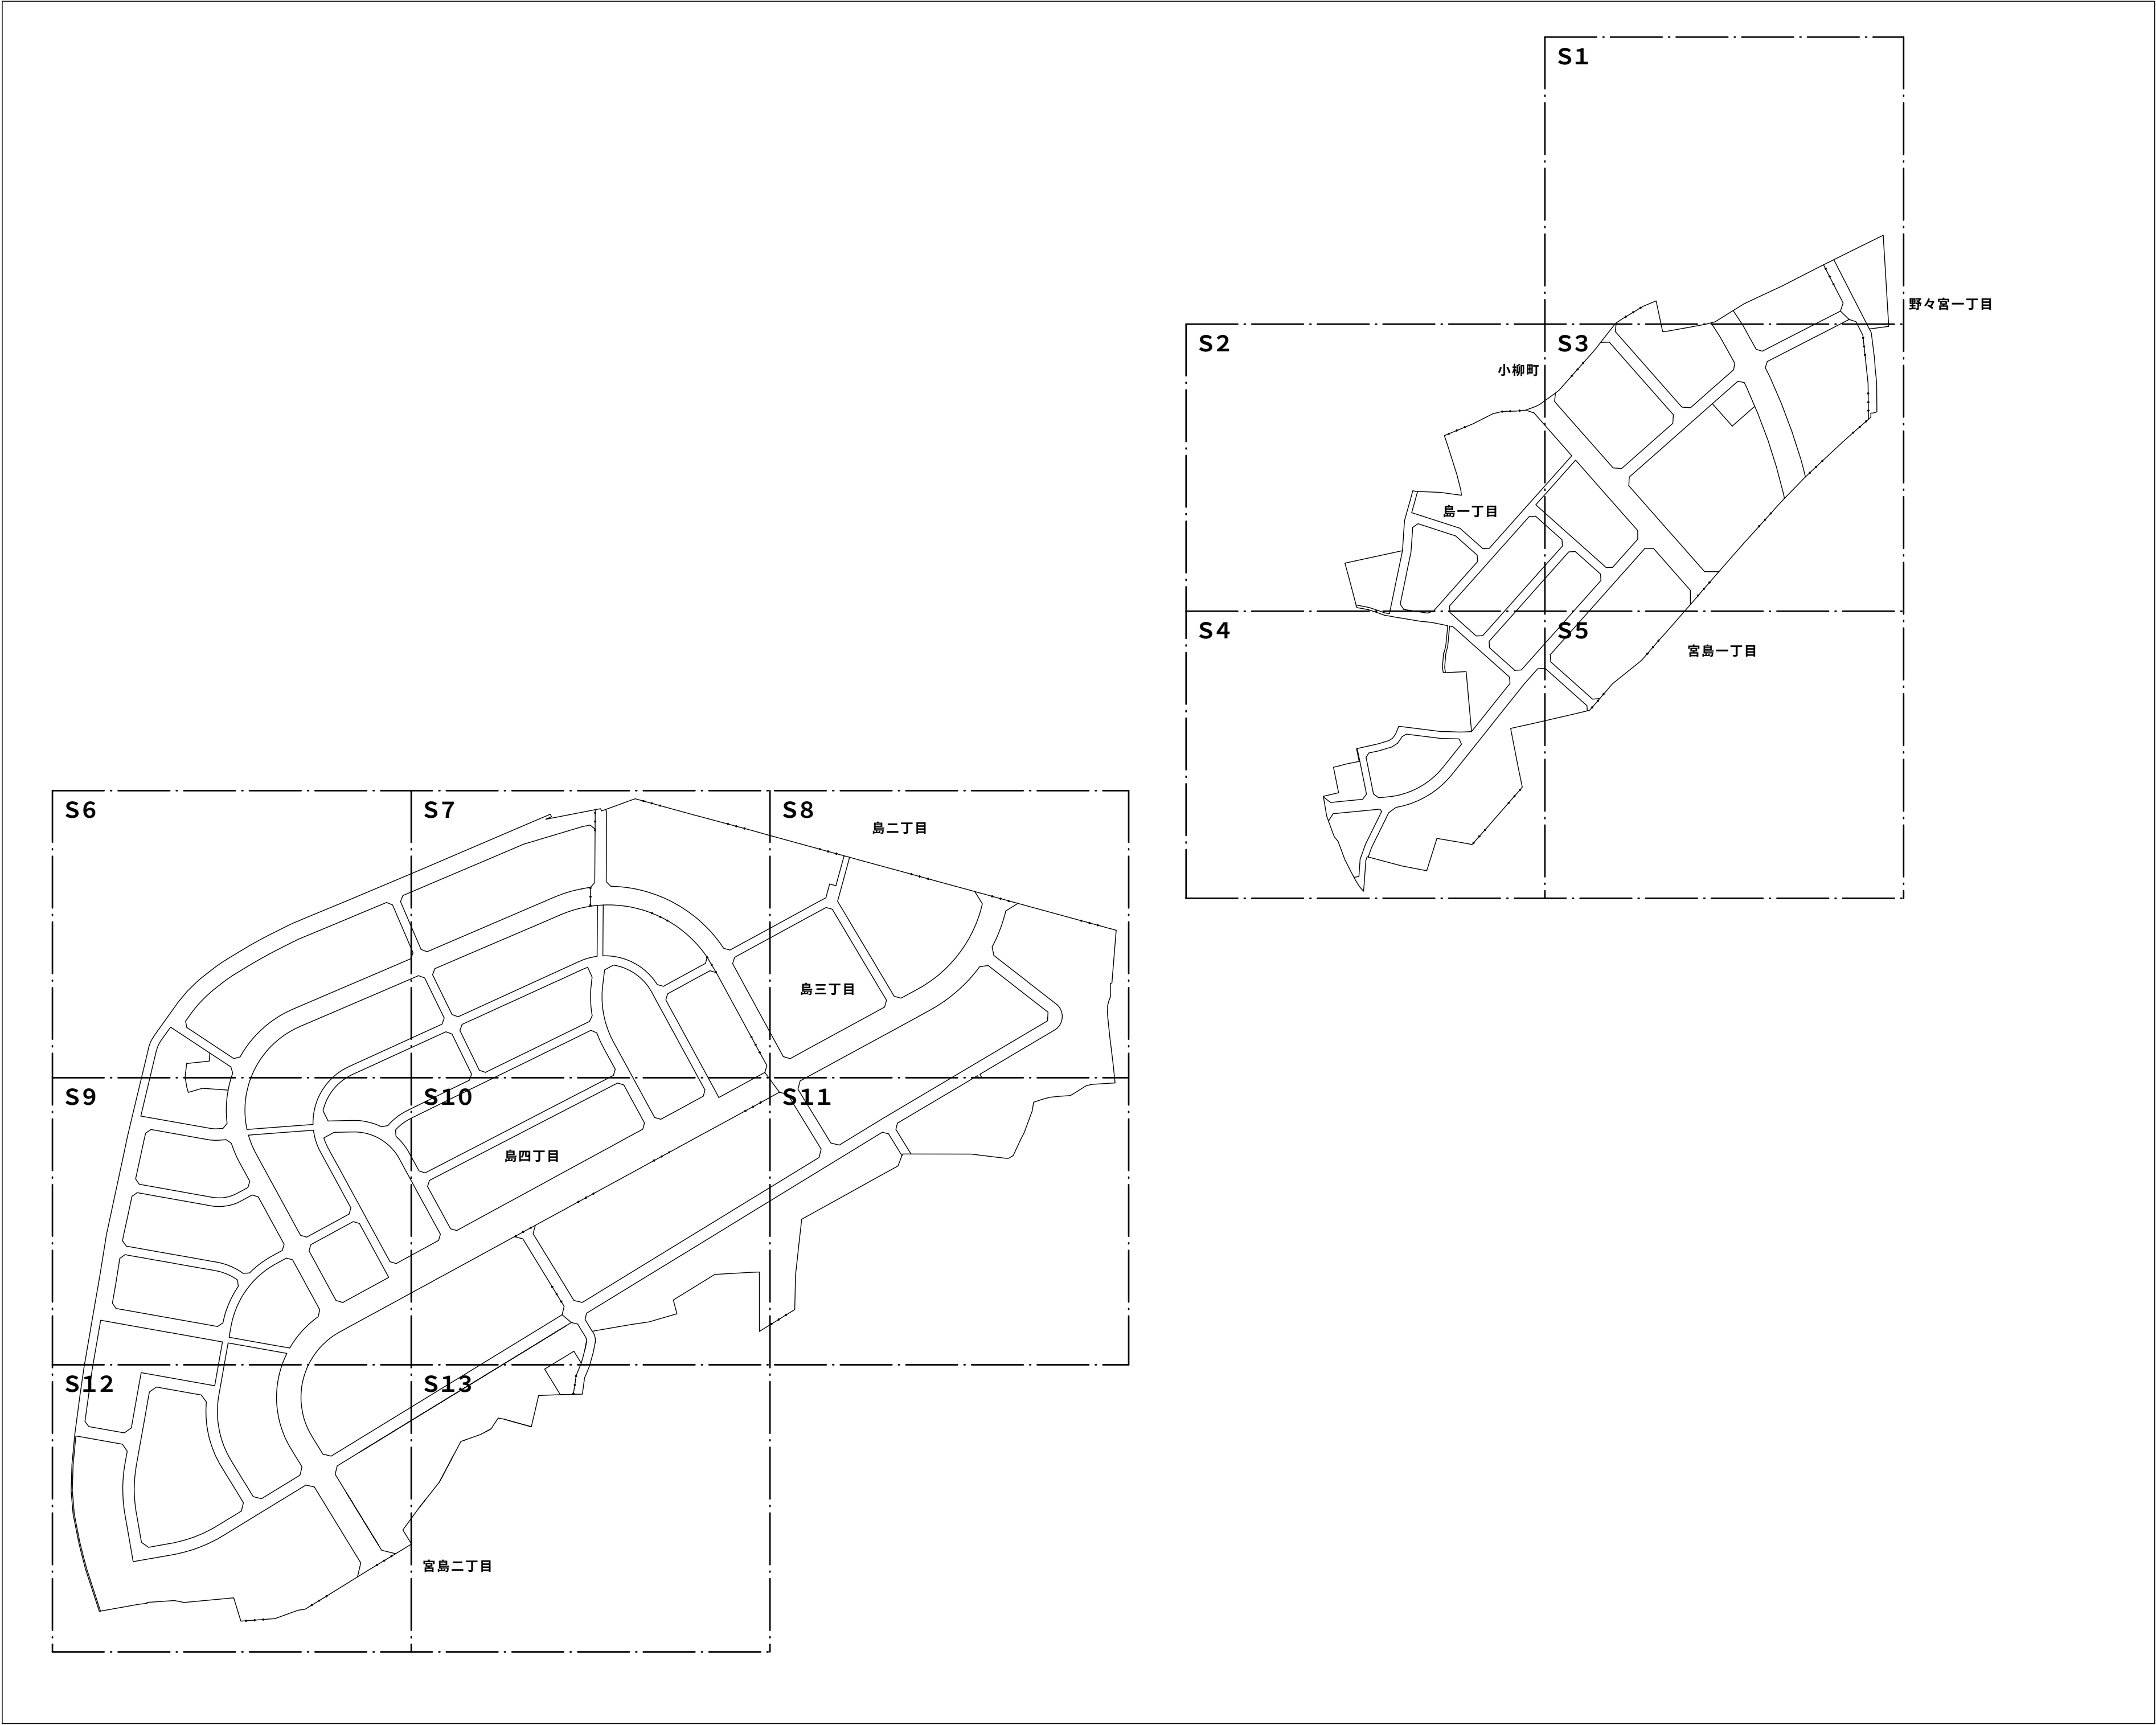

Y=-38075
X=-133425


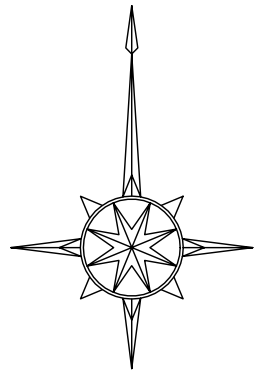


地図（法第14条第1項）	地 区 番 域	茨 木 市 一 丁 目 野 々 宮 一 丁 目	番 号	S 1	縮 尺	1 : 5 0 0	精 度 区 分	甲 2	座 標 系 番号又は記号	世界測地系 6	作成年月日	平成18年12月20日

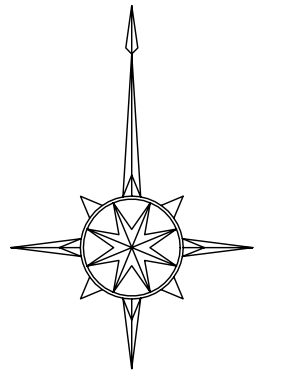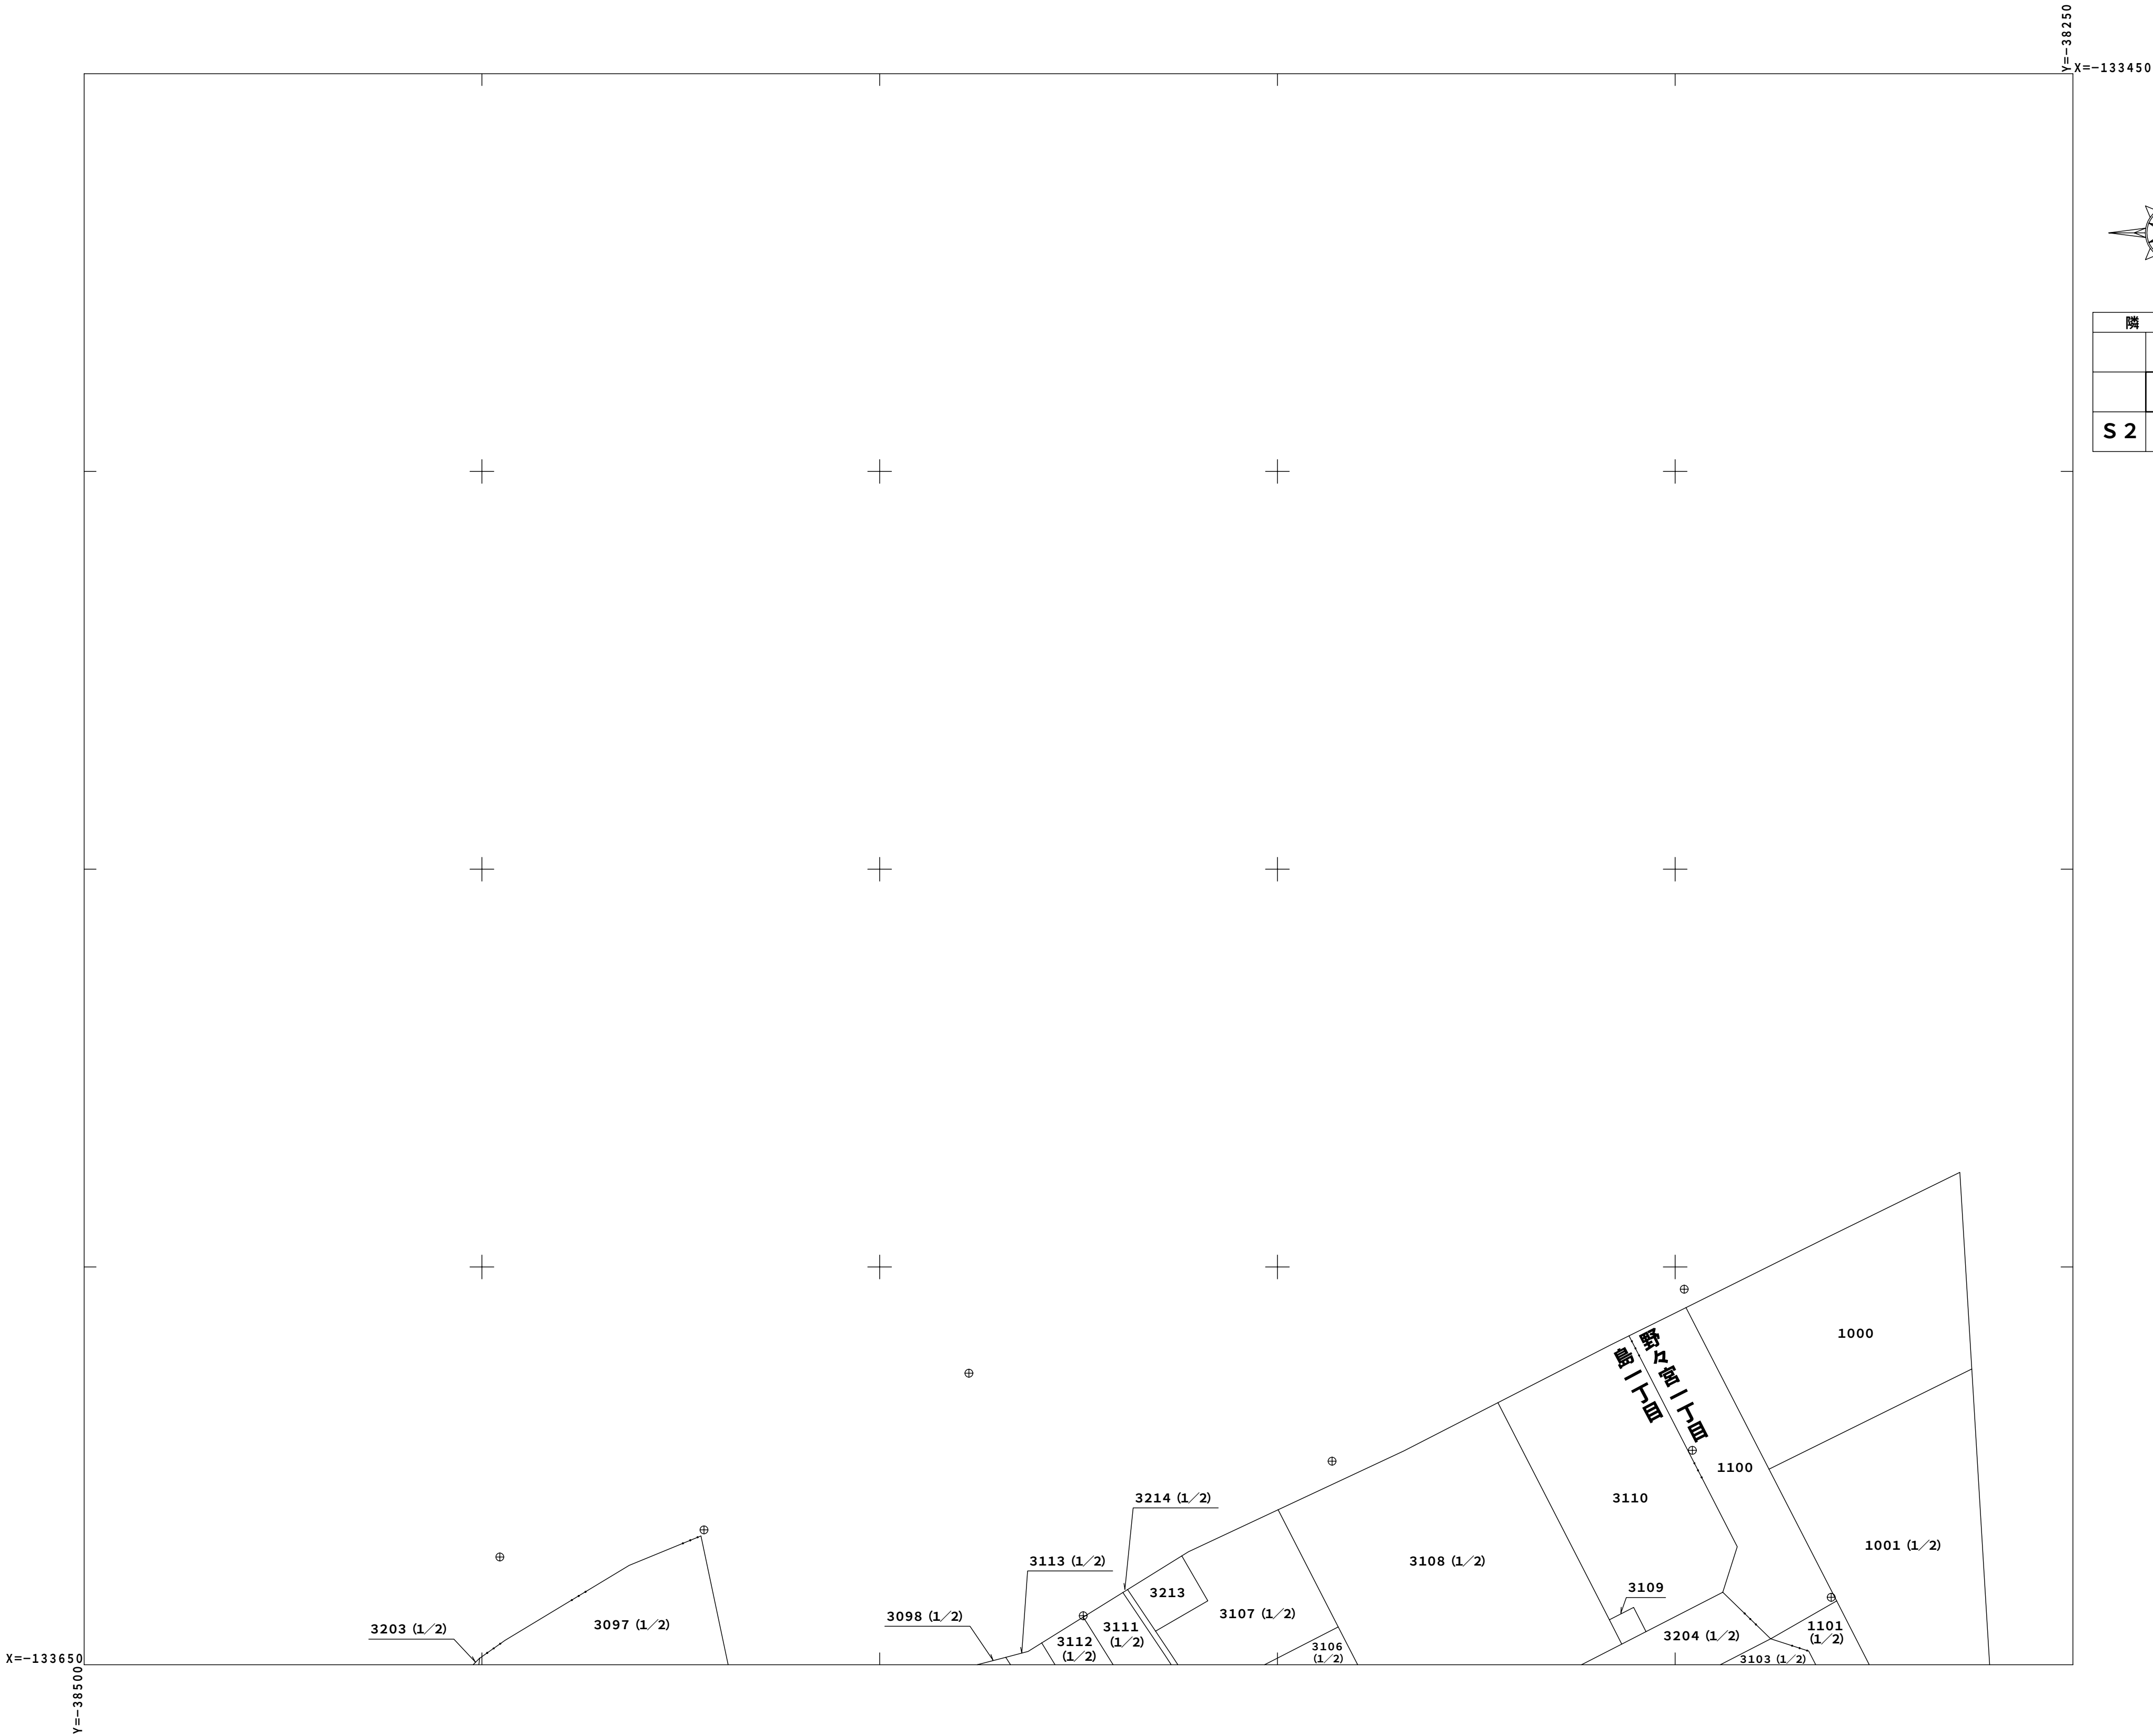



隣 図 見 出		
	S 1	
S 2	S 3	

地図（法第14条第1項）	地区番域	茨木市 野々宮一丁目	番 号	S 3	縮 尺	1：500	精 度 区 分	甲 2	座 標 系 番号又は記号	世界測地系 6	作成年月日	平成18年12月20日

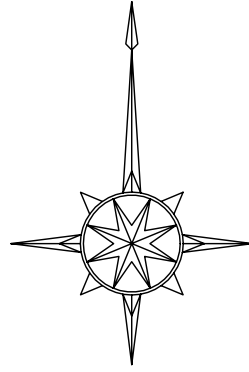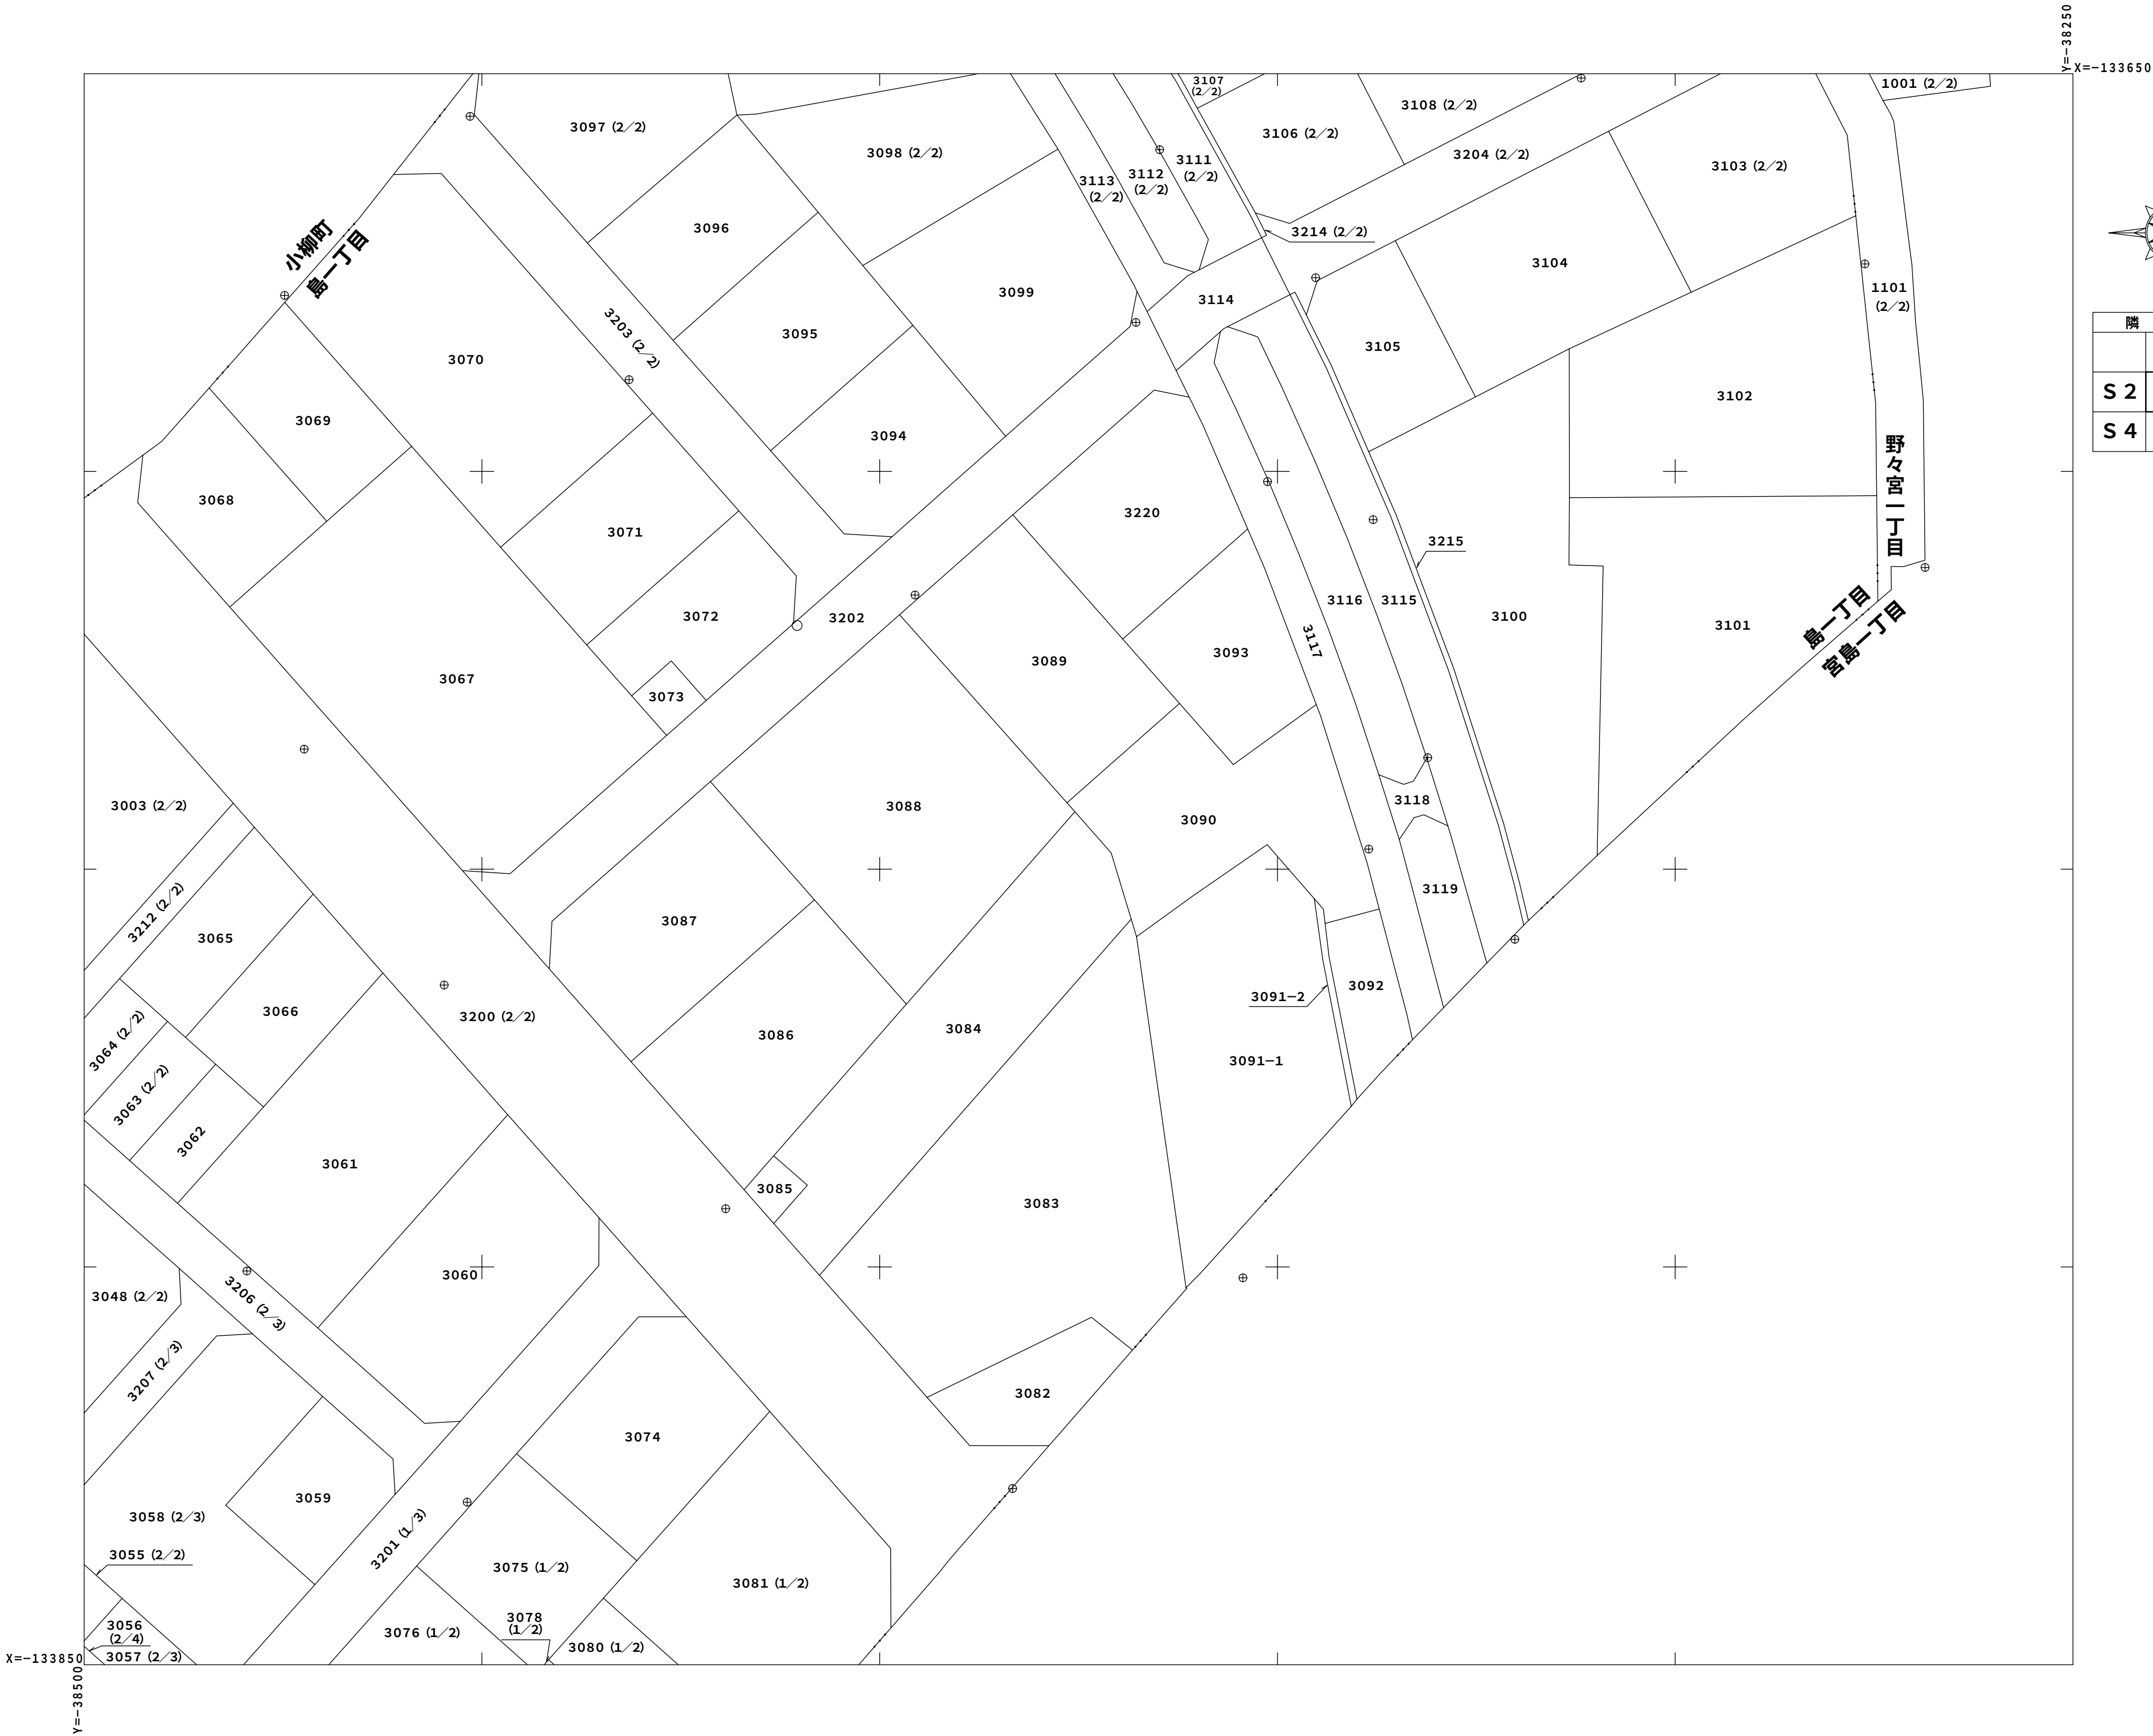



隣 図 見 出		
	S 1	
S 2	S 3	
S 4	S 5	

地図（法第14条第1項）	地 区 番 域	茨 木 市 島 一 丁 目	番 号	S 5	縮 尺	1 : 5 0 0	精 度 区 分	甲 2	座 標 系 番号又は記号	世界測地系 6	作成年月日	平成18年12月20日

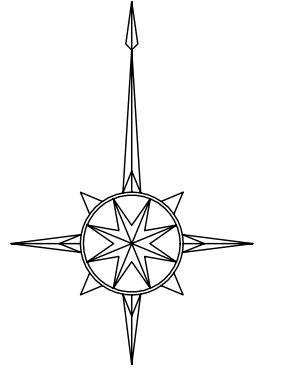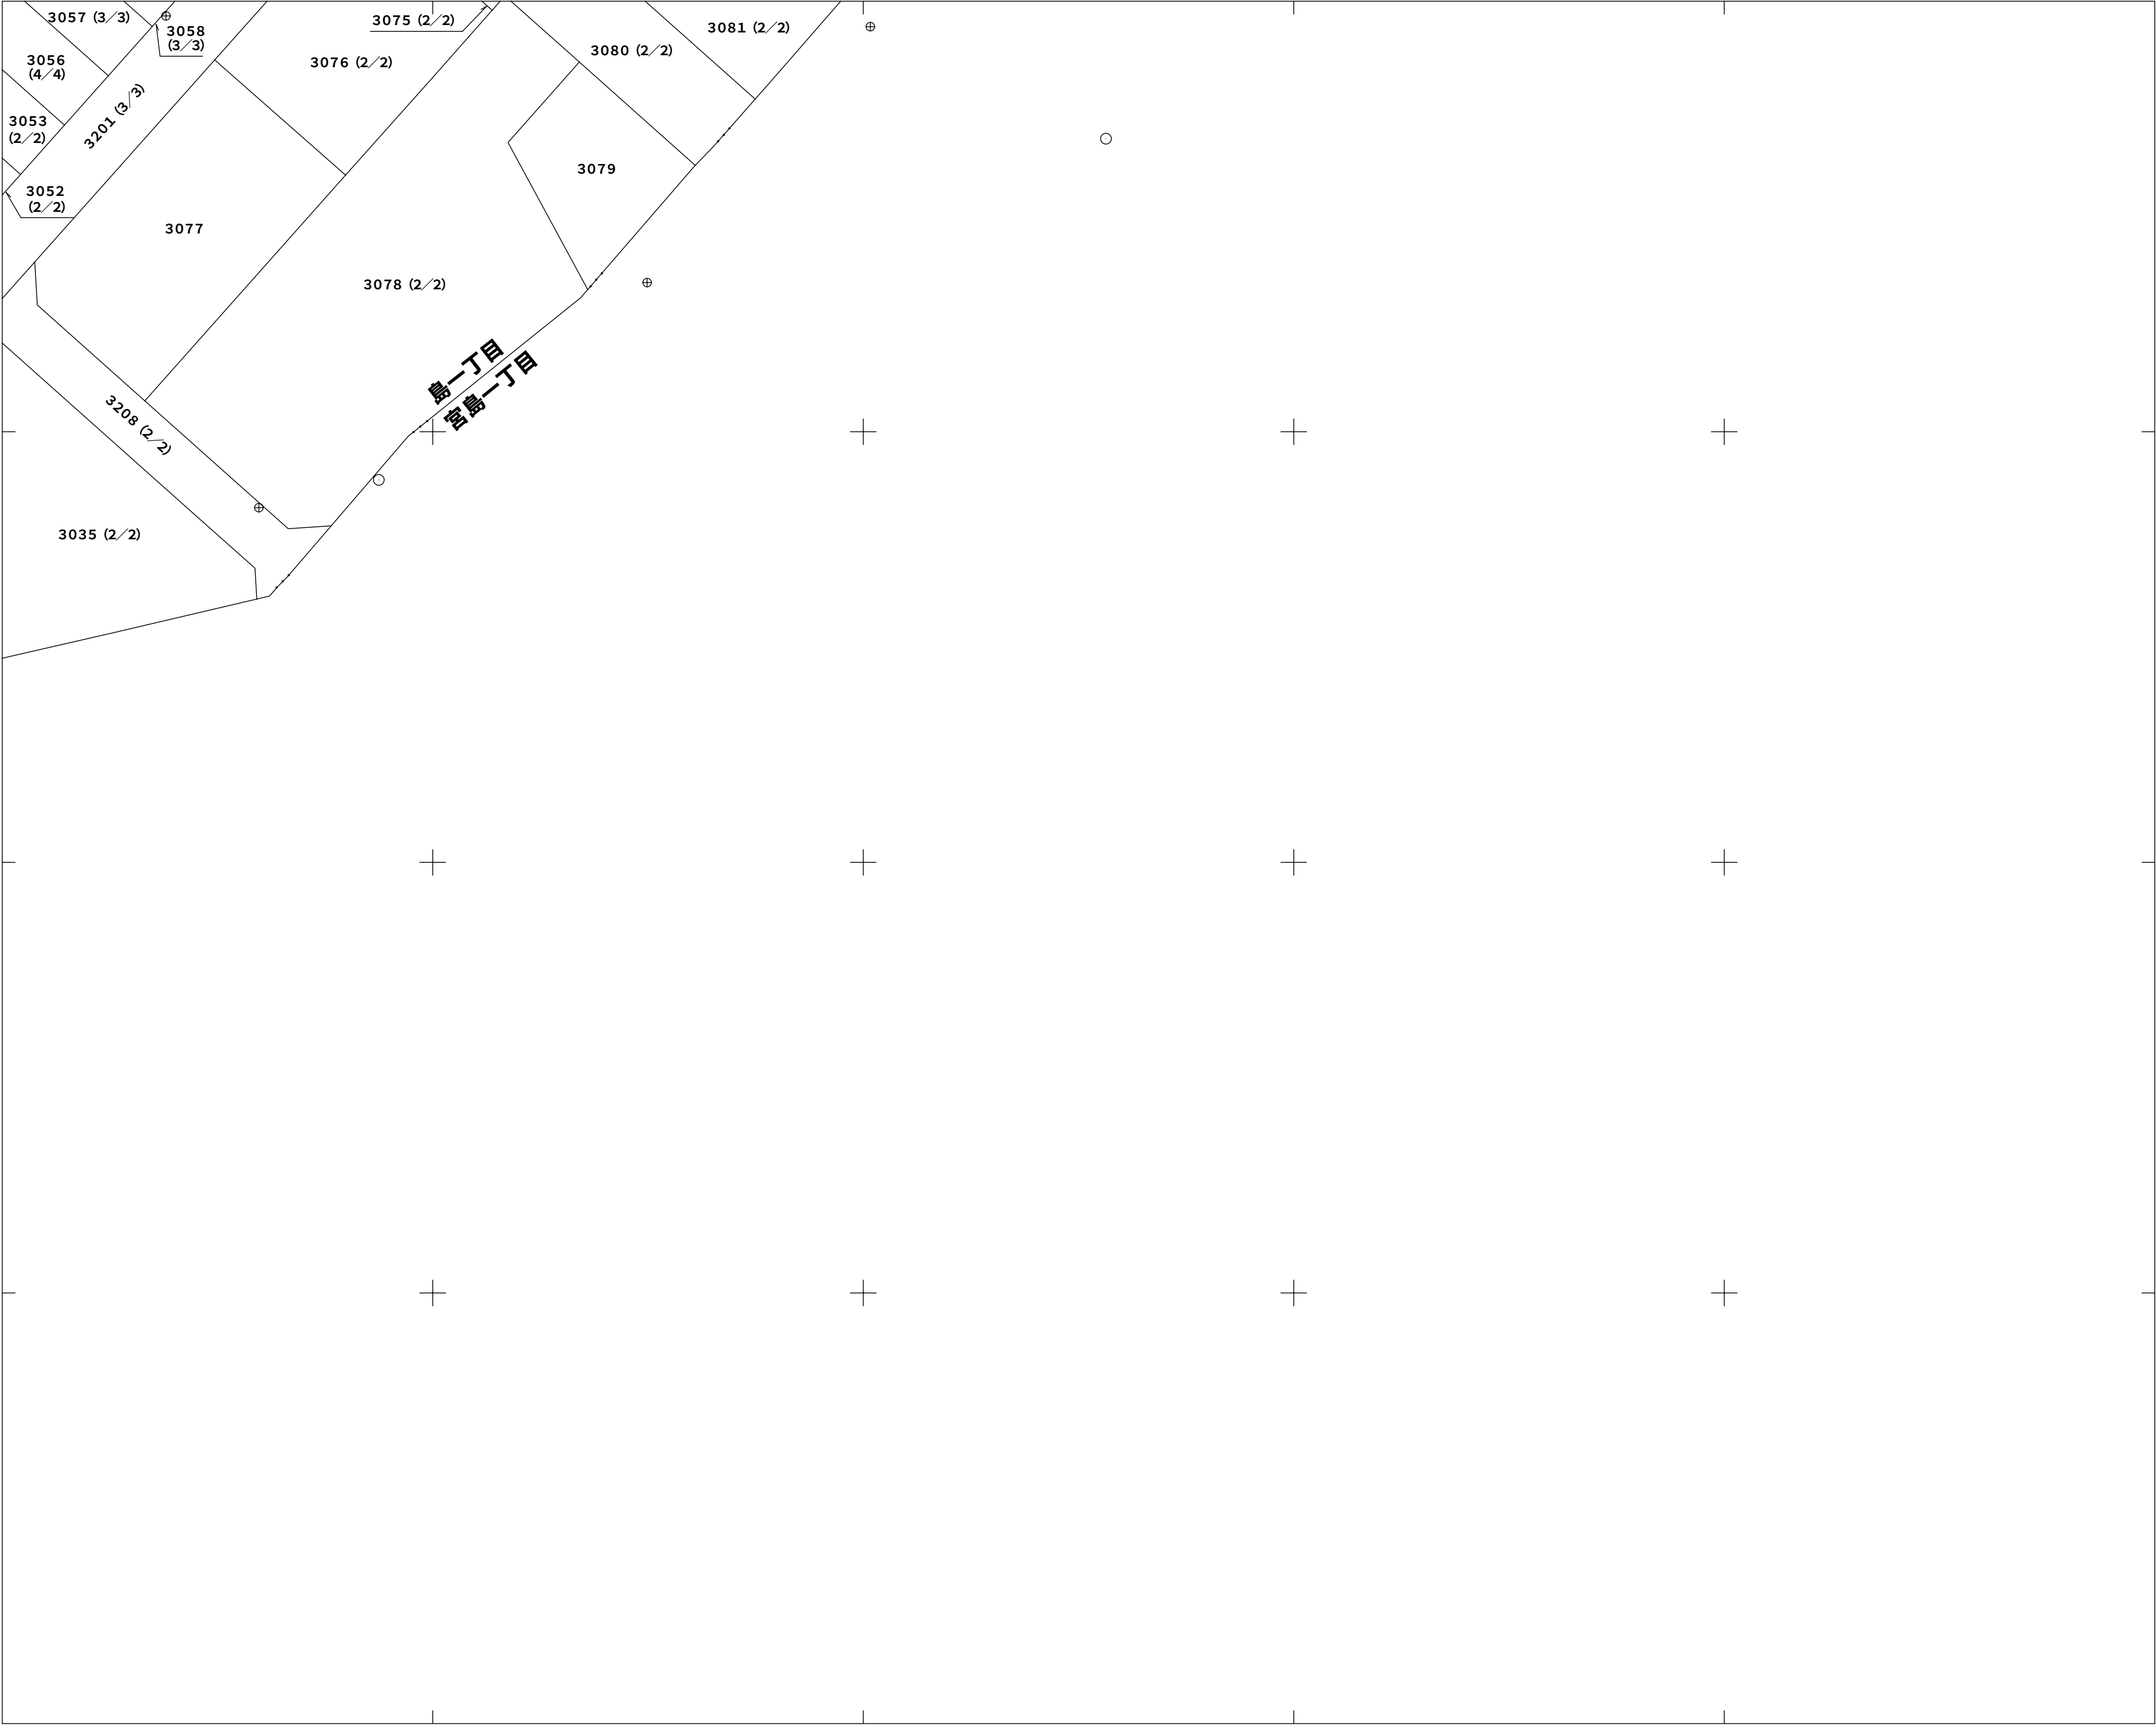

隣 図 見 出		
S 2	S 3	
S 4	S 5	

地図（法第14条第1項）	地 区 番 域	茨 木 市 島 四 丁 目	番 号	S 6	縮 尺	1：500	精 度 区 分	甲 2	座 標 系 番号又は記号	世界測地系 6	作成年月日	平成18年12月20日

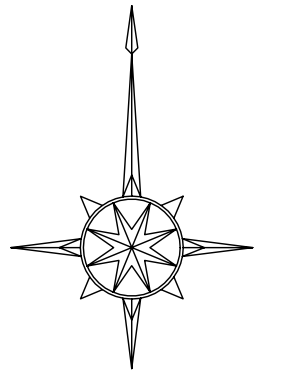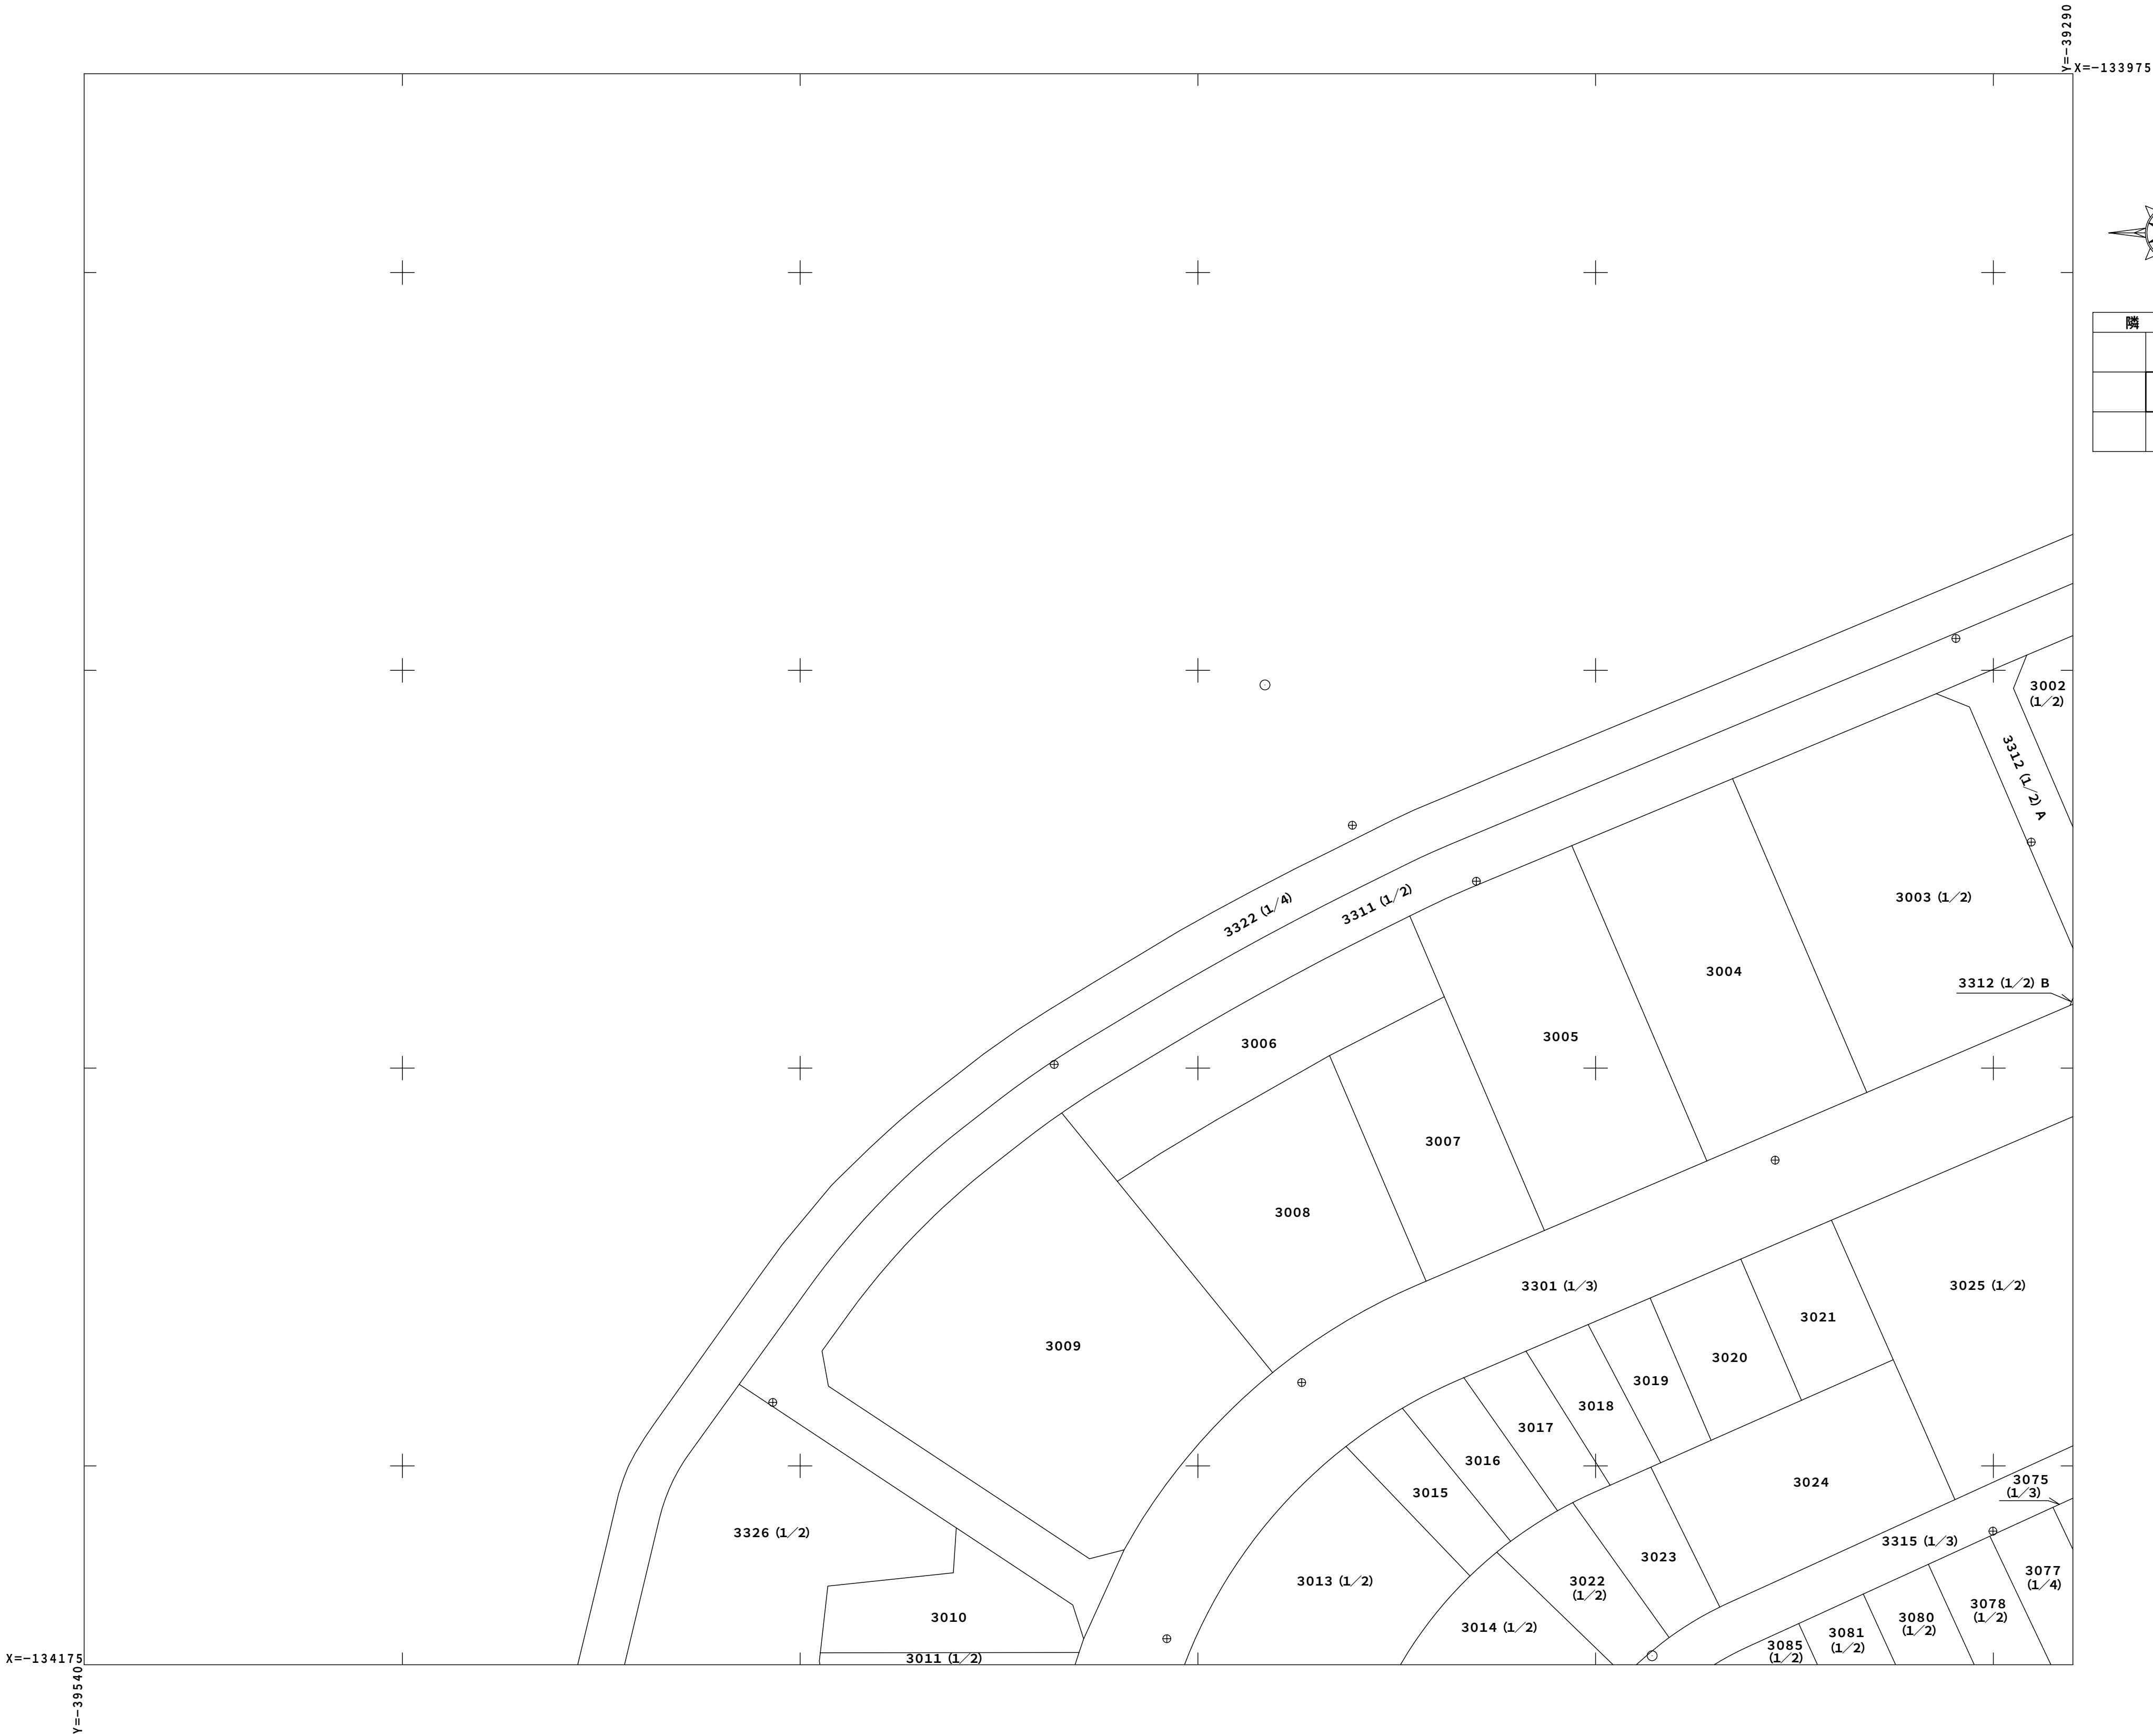


隣 図 見 出		
	S 6	S 7
	S 9	S10

地図 (法第14条第1項)	地区番 域	茨木市 島丁 三四目	番 号	S 7	縮 尺	1 : 5 0 0	精 度 区 分	甲 2	座 標 系 番号又は記号	世界測地系 6	作成年月日	平成18年12月20日



地図（法第14条第1項）	地区番 域	茨 木 市 島 三 丁 目	番 号	S 8	縮 尺	1：5 0 0	精 度 区 分	甲 2	座 標 系 番号又は記号	世界測地系 6	作成年月日	平成18年12月20日

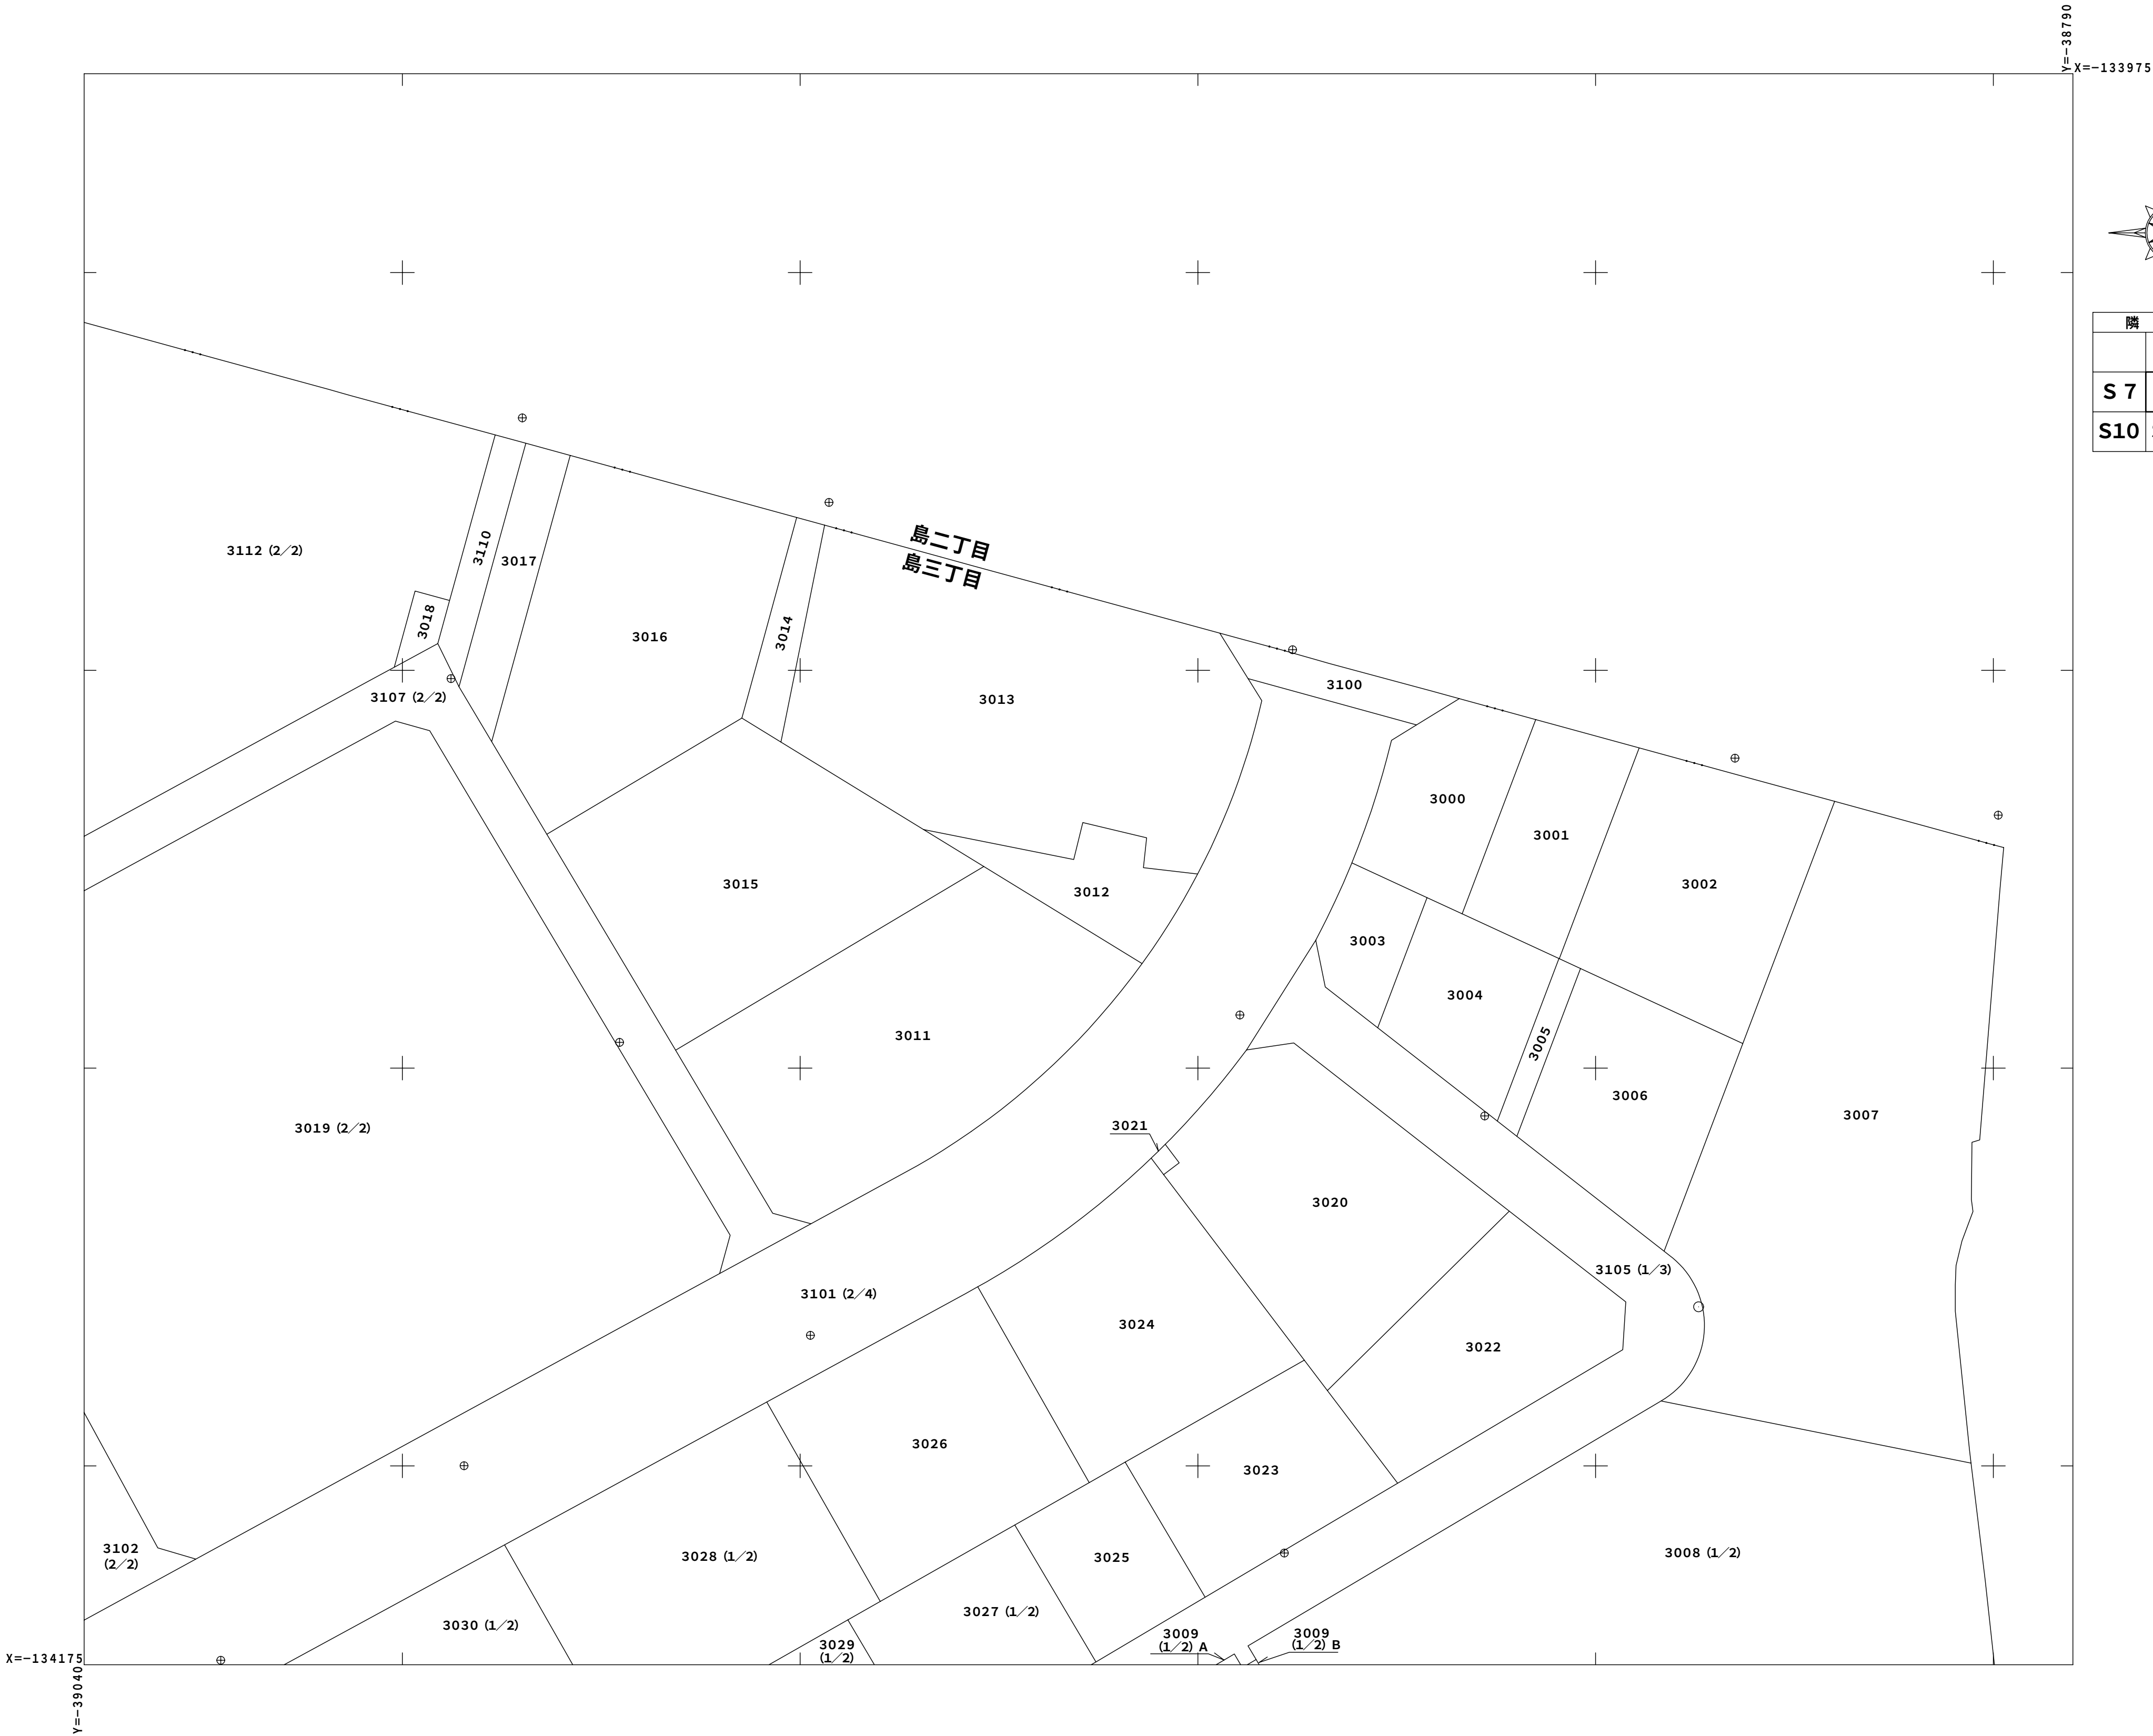


地図（法第14条第1項）	地区番 域	茨 木 市 島 丁 目	番 号	S 9	縮 尺	1 : 5 0 0	精 度 区 分	甲 2	座 標 系 番号又は記号	世界測地系 6	作成年月日	平成18年12月20日




地図（法第14条第1項）	地 区 番 域	茨 木 市 島 三 丁 目 島 四 丁 目	番 号	S 1 0	縮 尺	1 : 5 0 0	精 度 区 分	甲 2	座 標 系 番号又は記号	世界測地系 6	作成年月日	平成18年12月20日




地図 (法第14条第1項)	地区番域	茨木市 島三丁目 島四丁目	番 号	S 1 1	縮 尺	1 : 5 0 0	精 度 区 分	甲 2	座 標 系 番号又は記号	世界測地系 6	作成年月日	平成18年12月20日

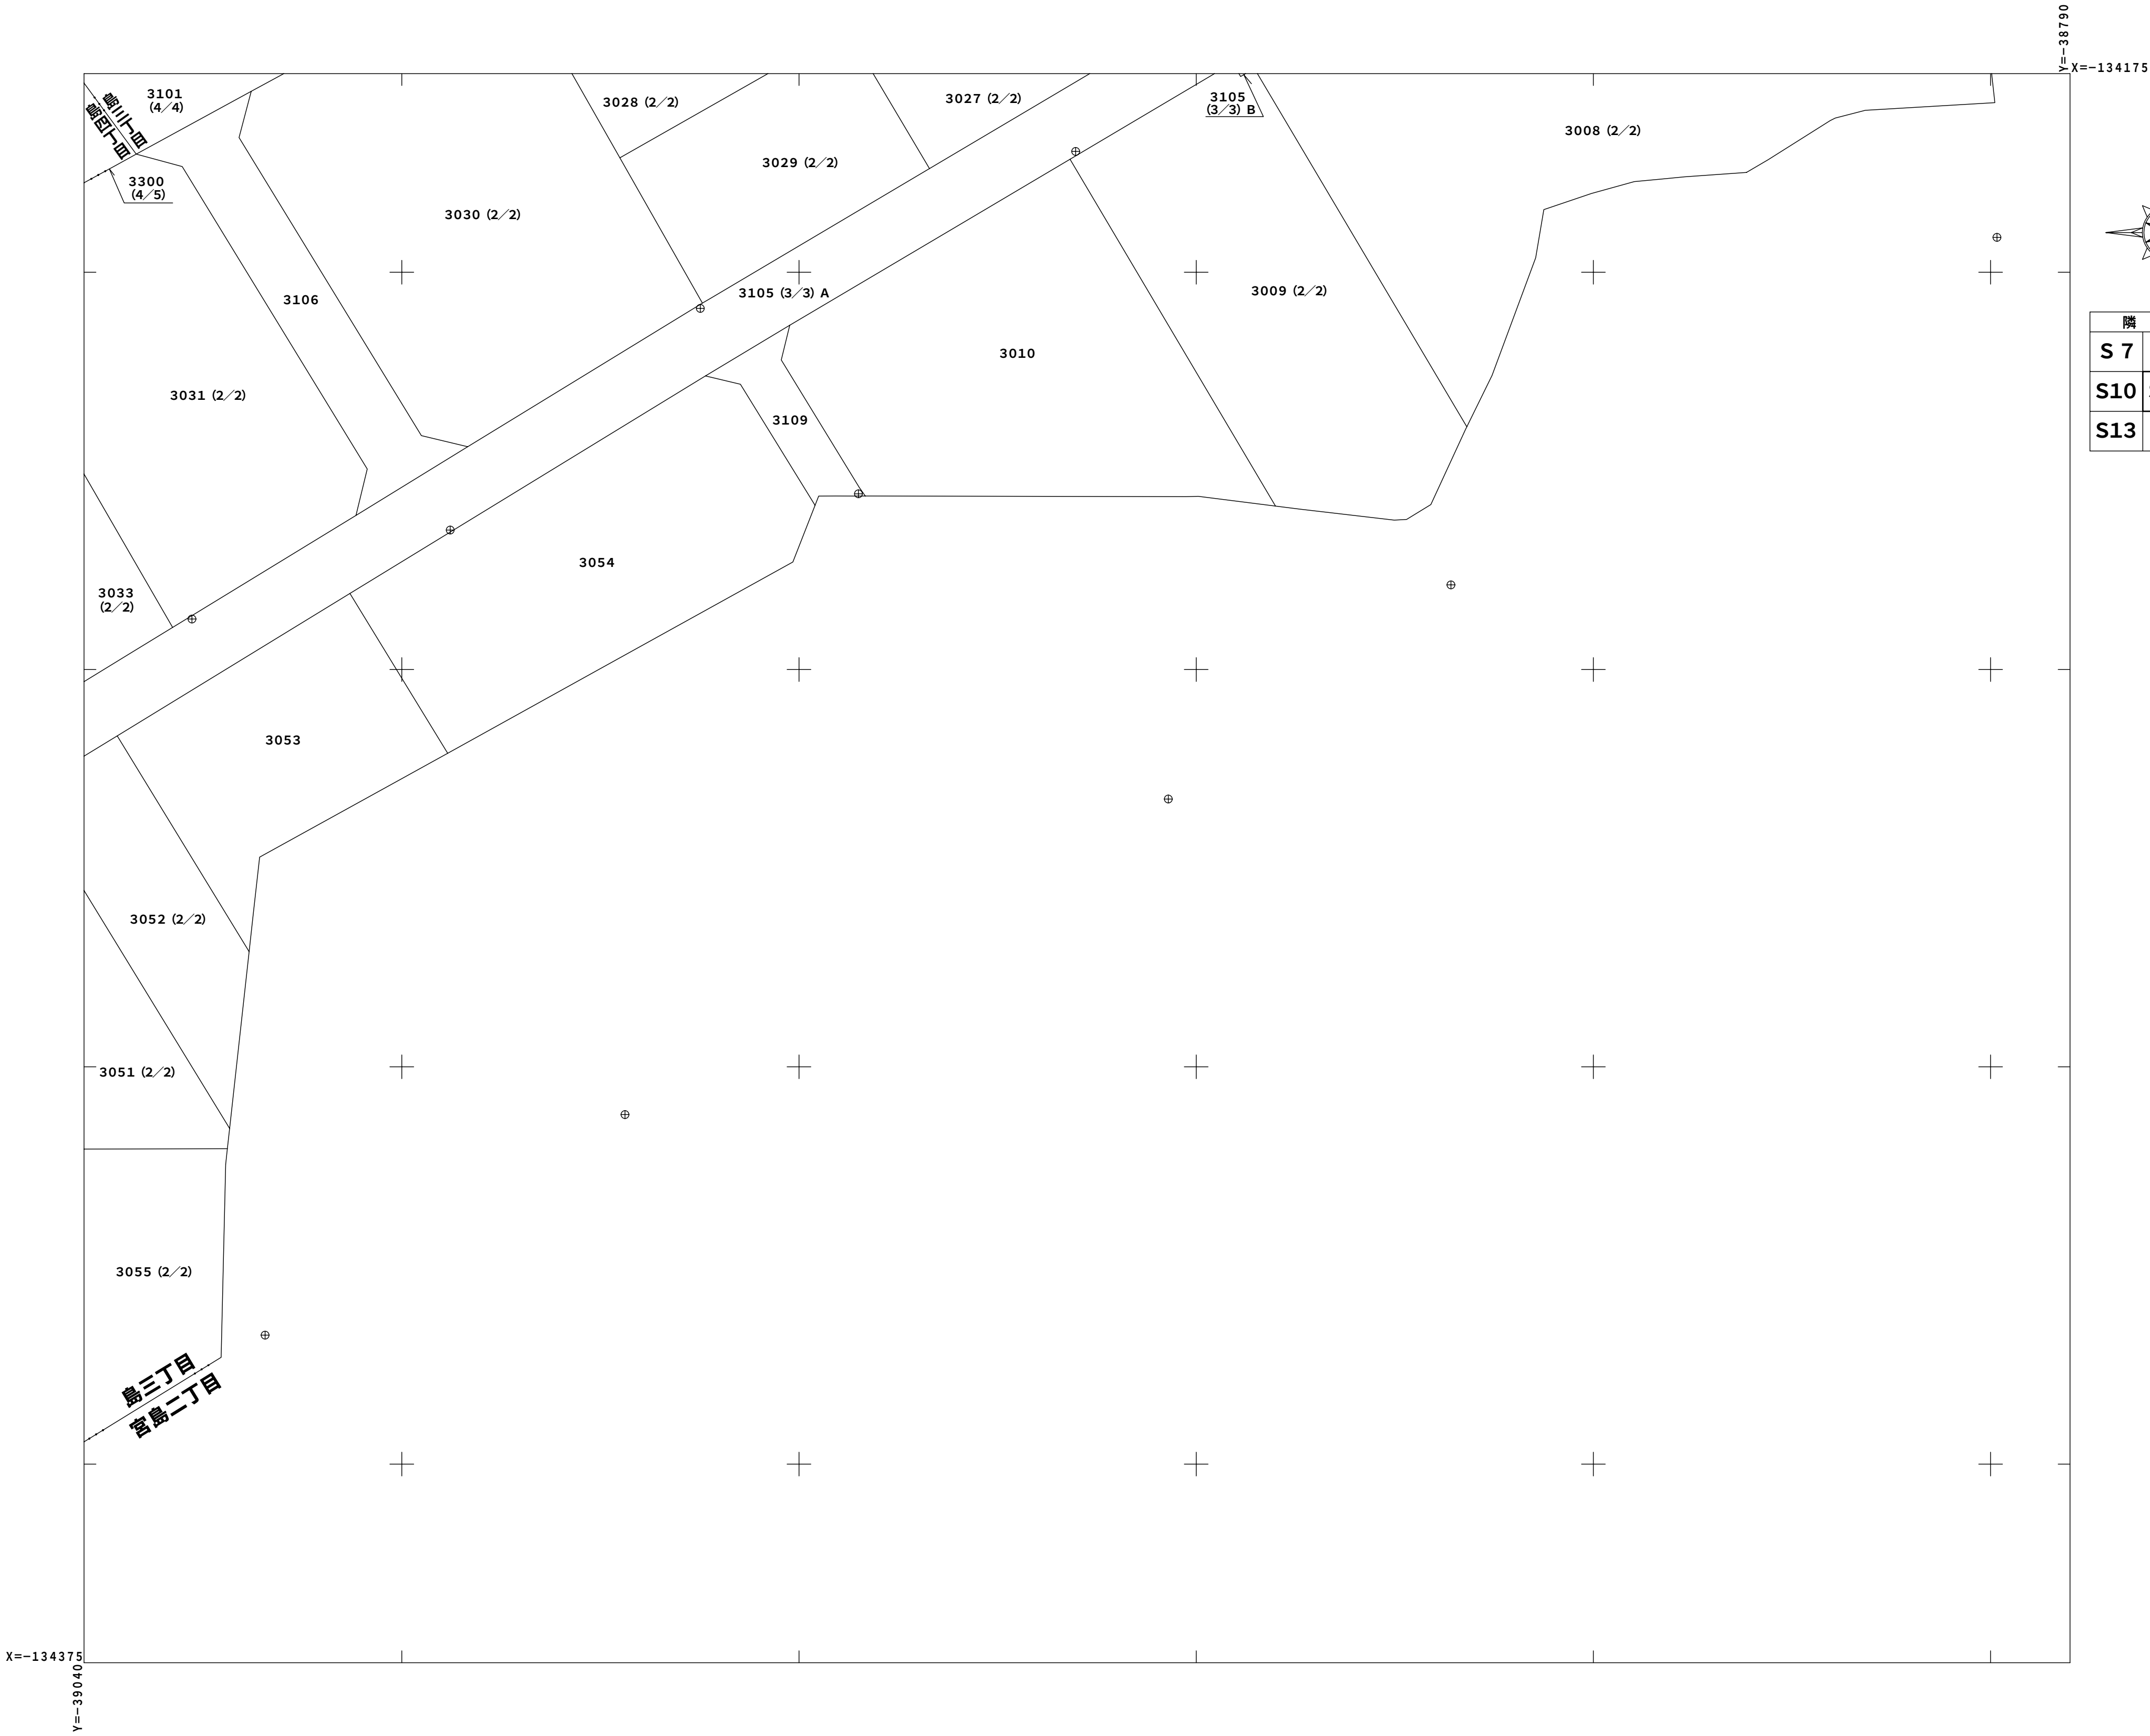



地図 (法第14条第1項)	地区番域	茨木市 島三丁目 島四丁目	番 号	S 1 3	縮 尺	1 : 5 0 0	精 度 区 分	甲 2	座 標 系 番号又は記号	世界測地系 6	作成年月日	平成18年12月20日

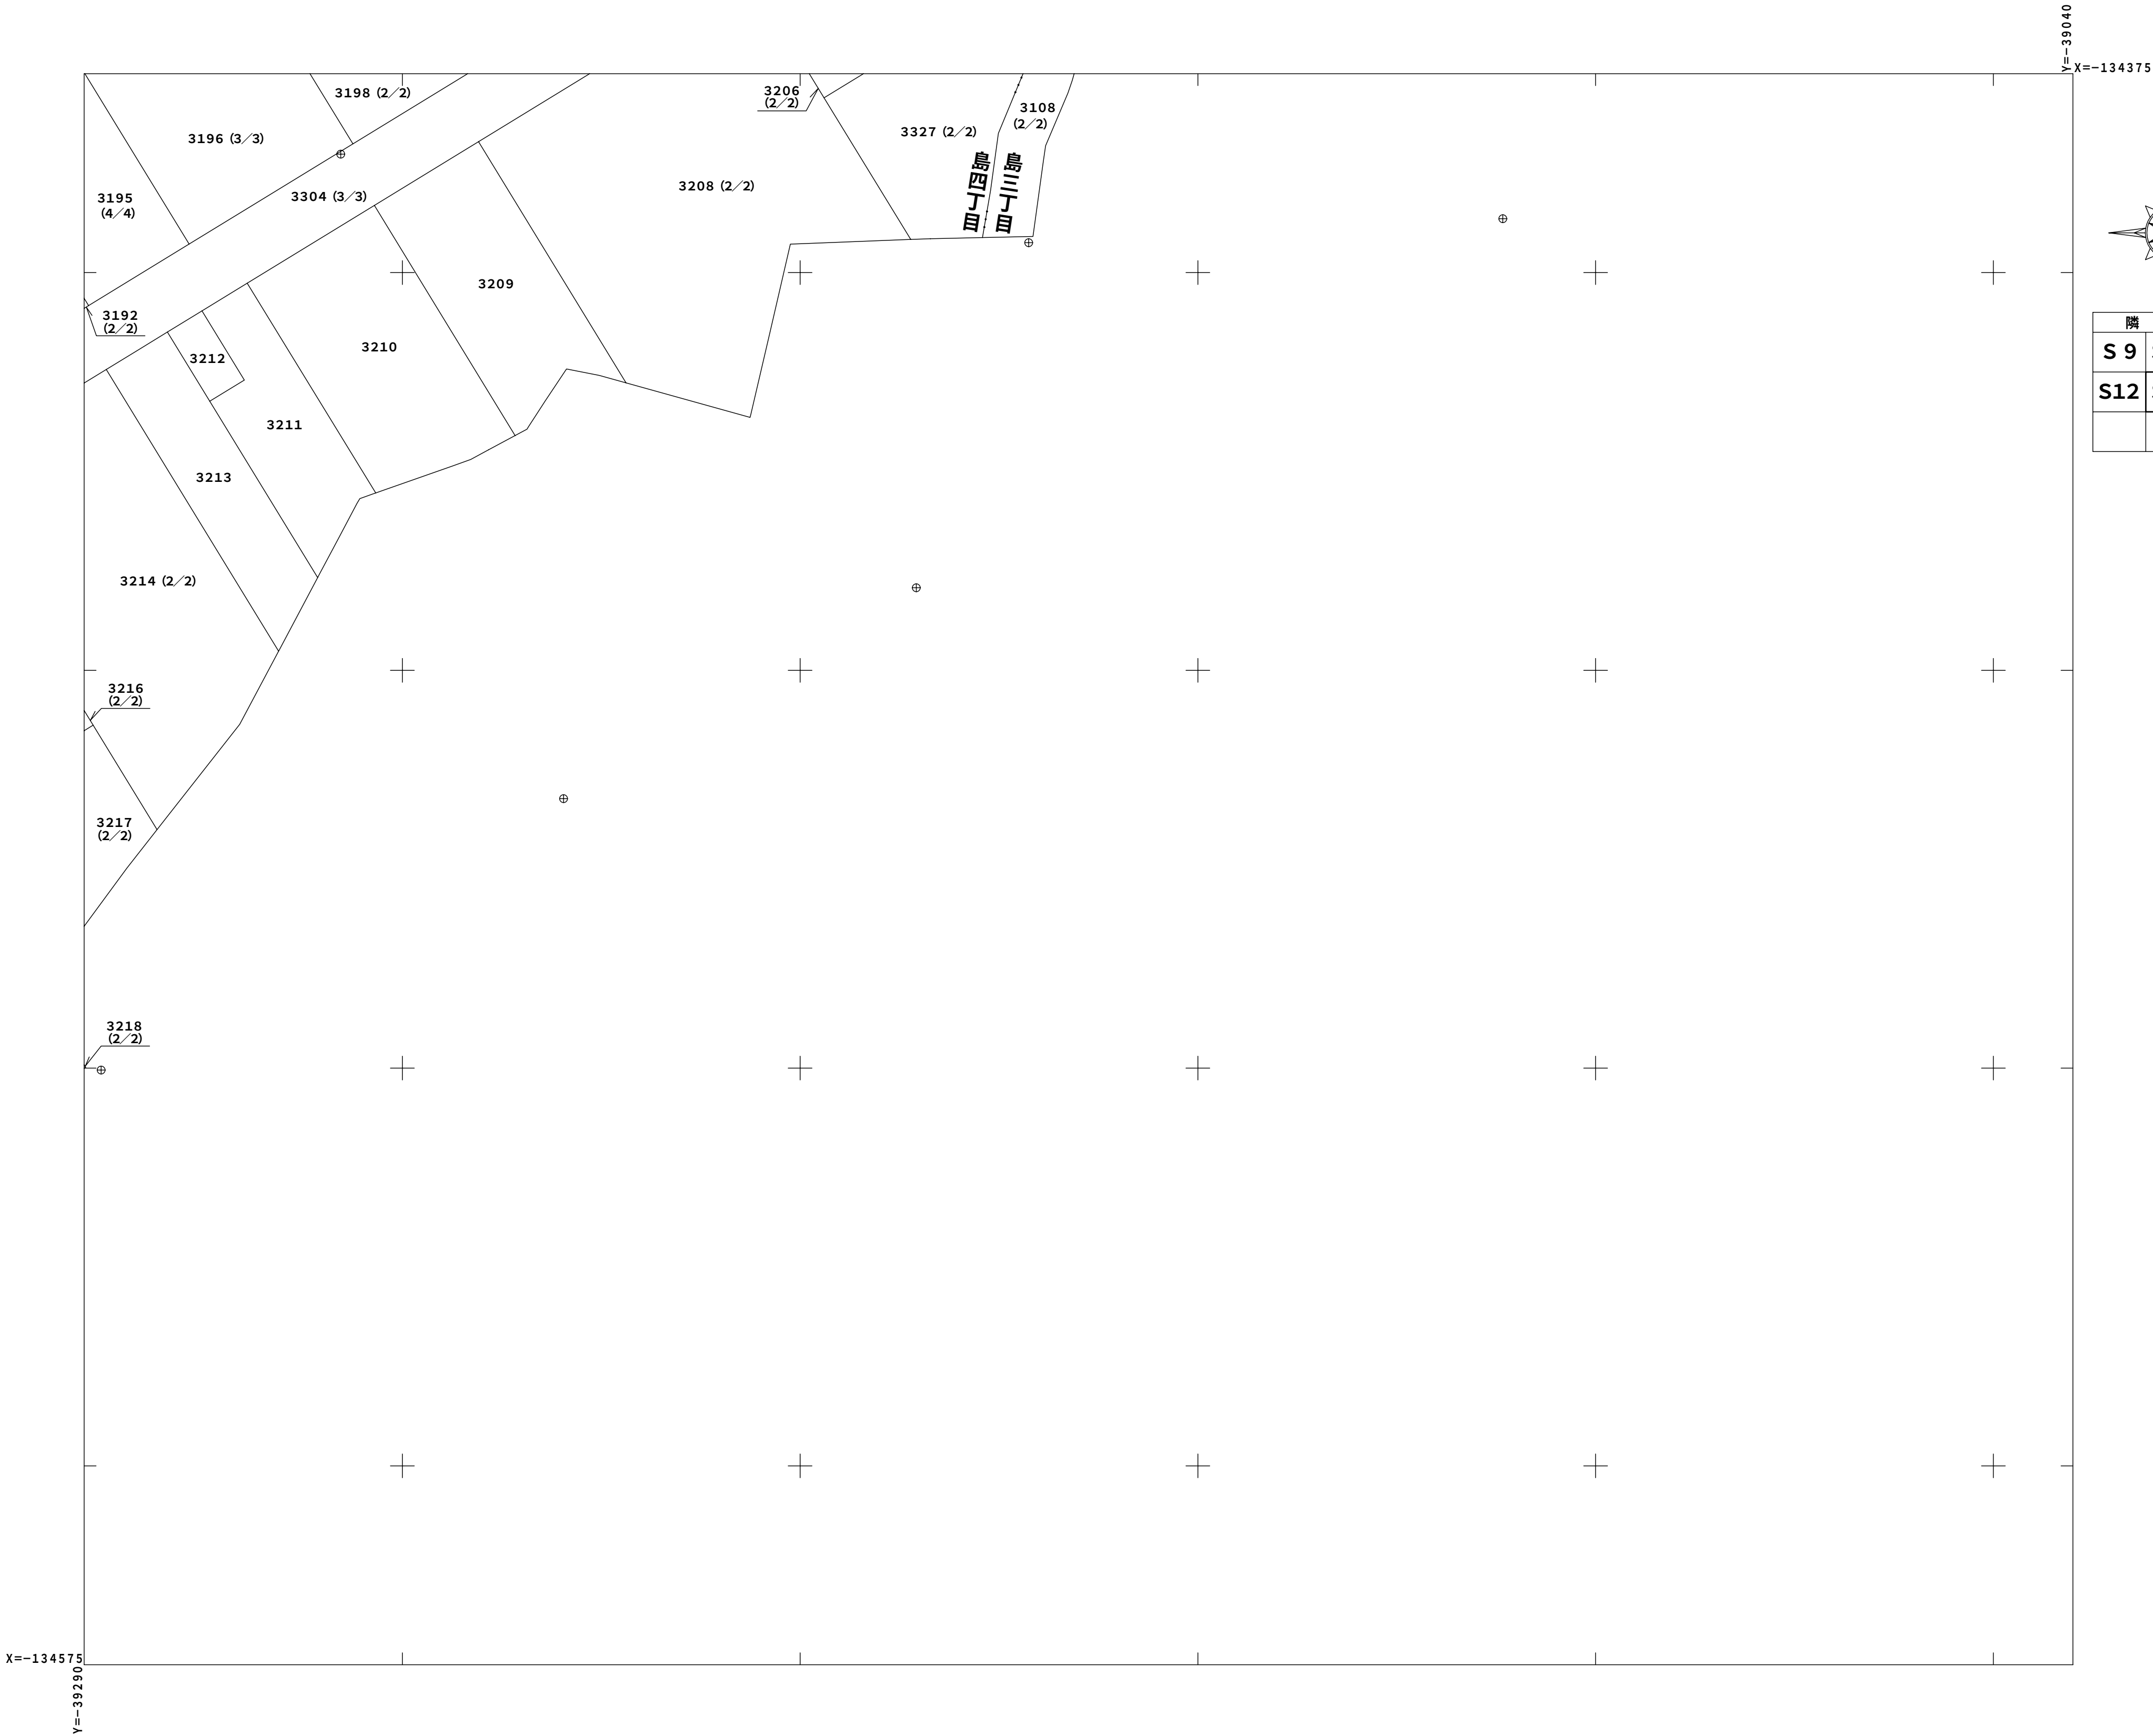

地図（法第14条第1項）	地 区 番 域	茨 木 市 一 丁 目 野 々 宮 一 丁 目	番 号	S 1	縮 尺	1 : 5 0 0	精 度 区 分	甲 2	座 標 系 番号又は記号	世界測地系 6	作成年月日	平成18年12月20日

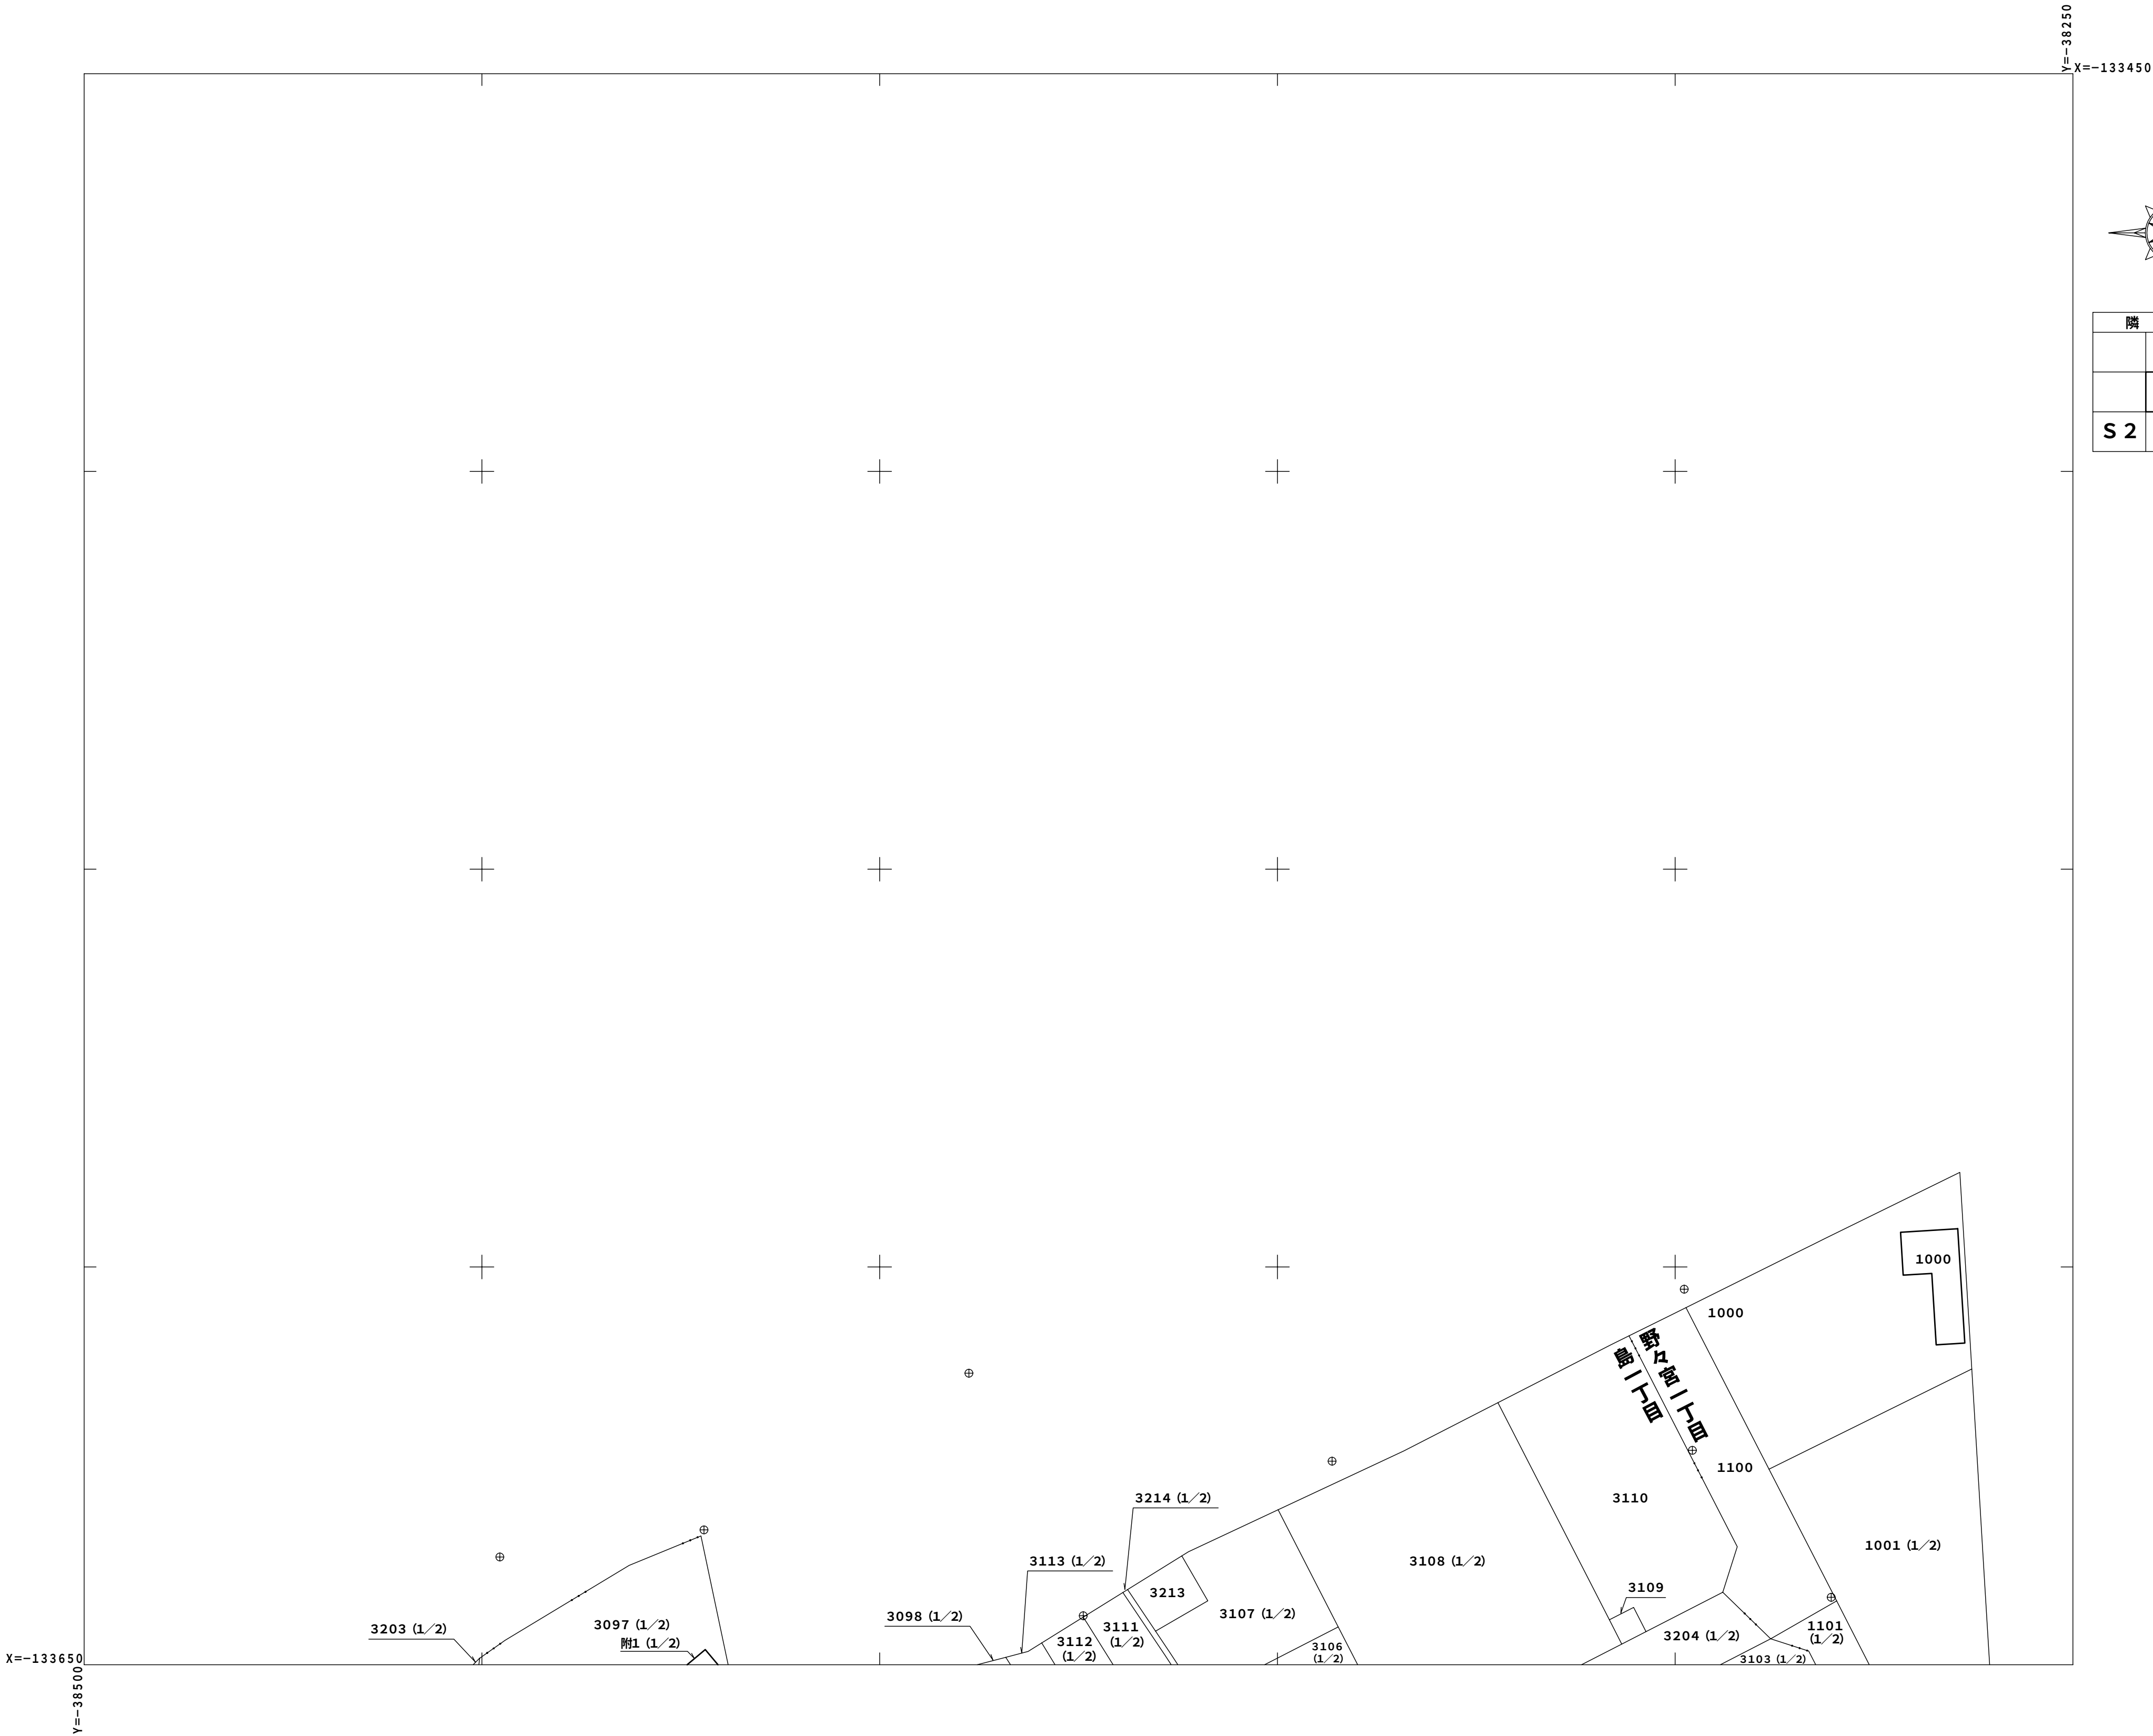

地図（法第14条第1項）	地 区 域	茨 木 市 一 丁 目 野 々 宮 一 丁 目	番 号	S 3	縮 尺	1：500	精 度 区 分	甲 2	座 標 系 番号又は記号	世界測地系 6	作成年月日	平成18年12月20日

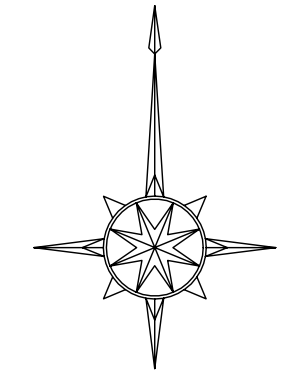
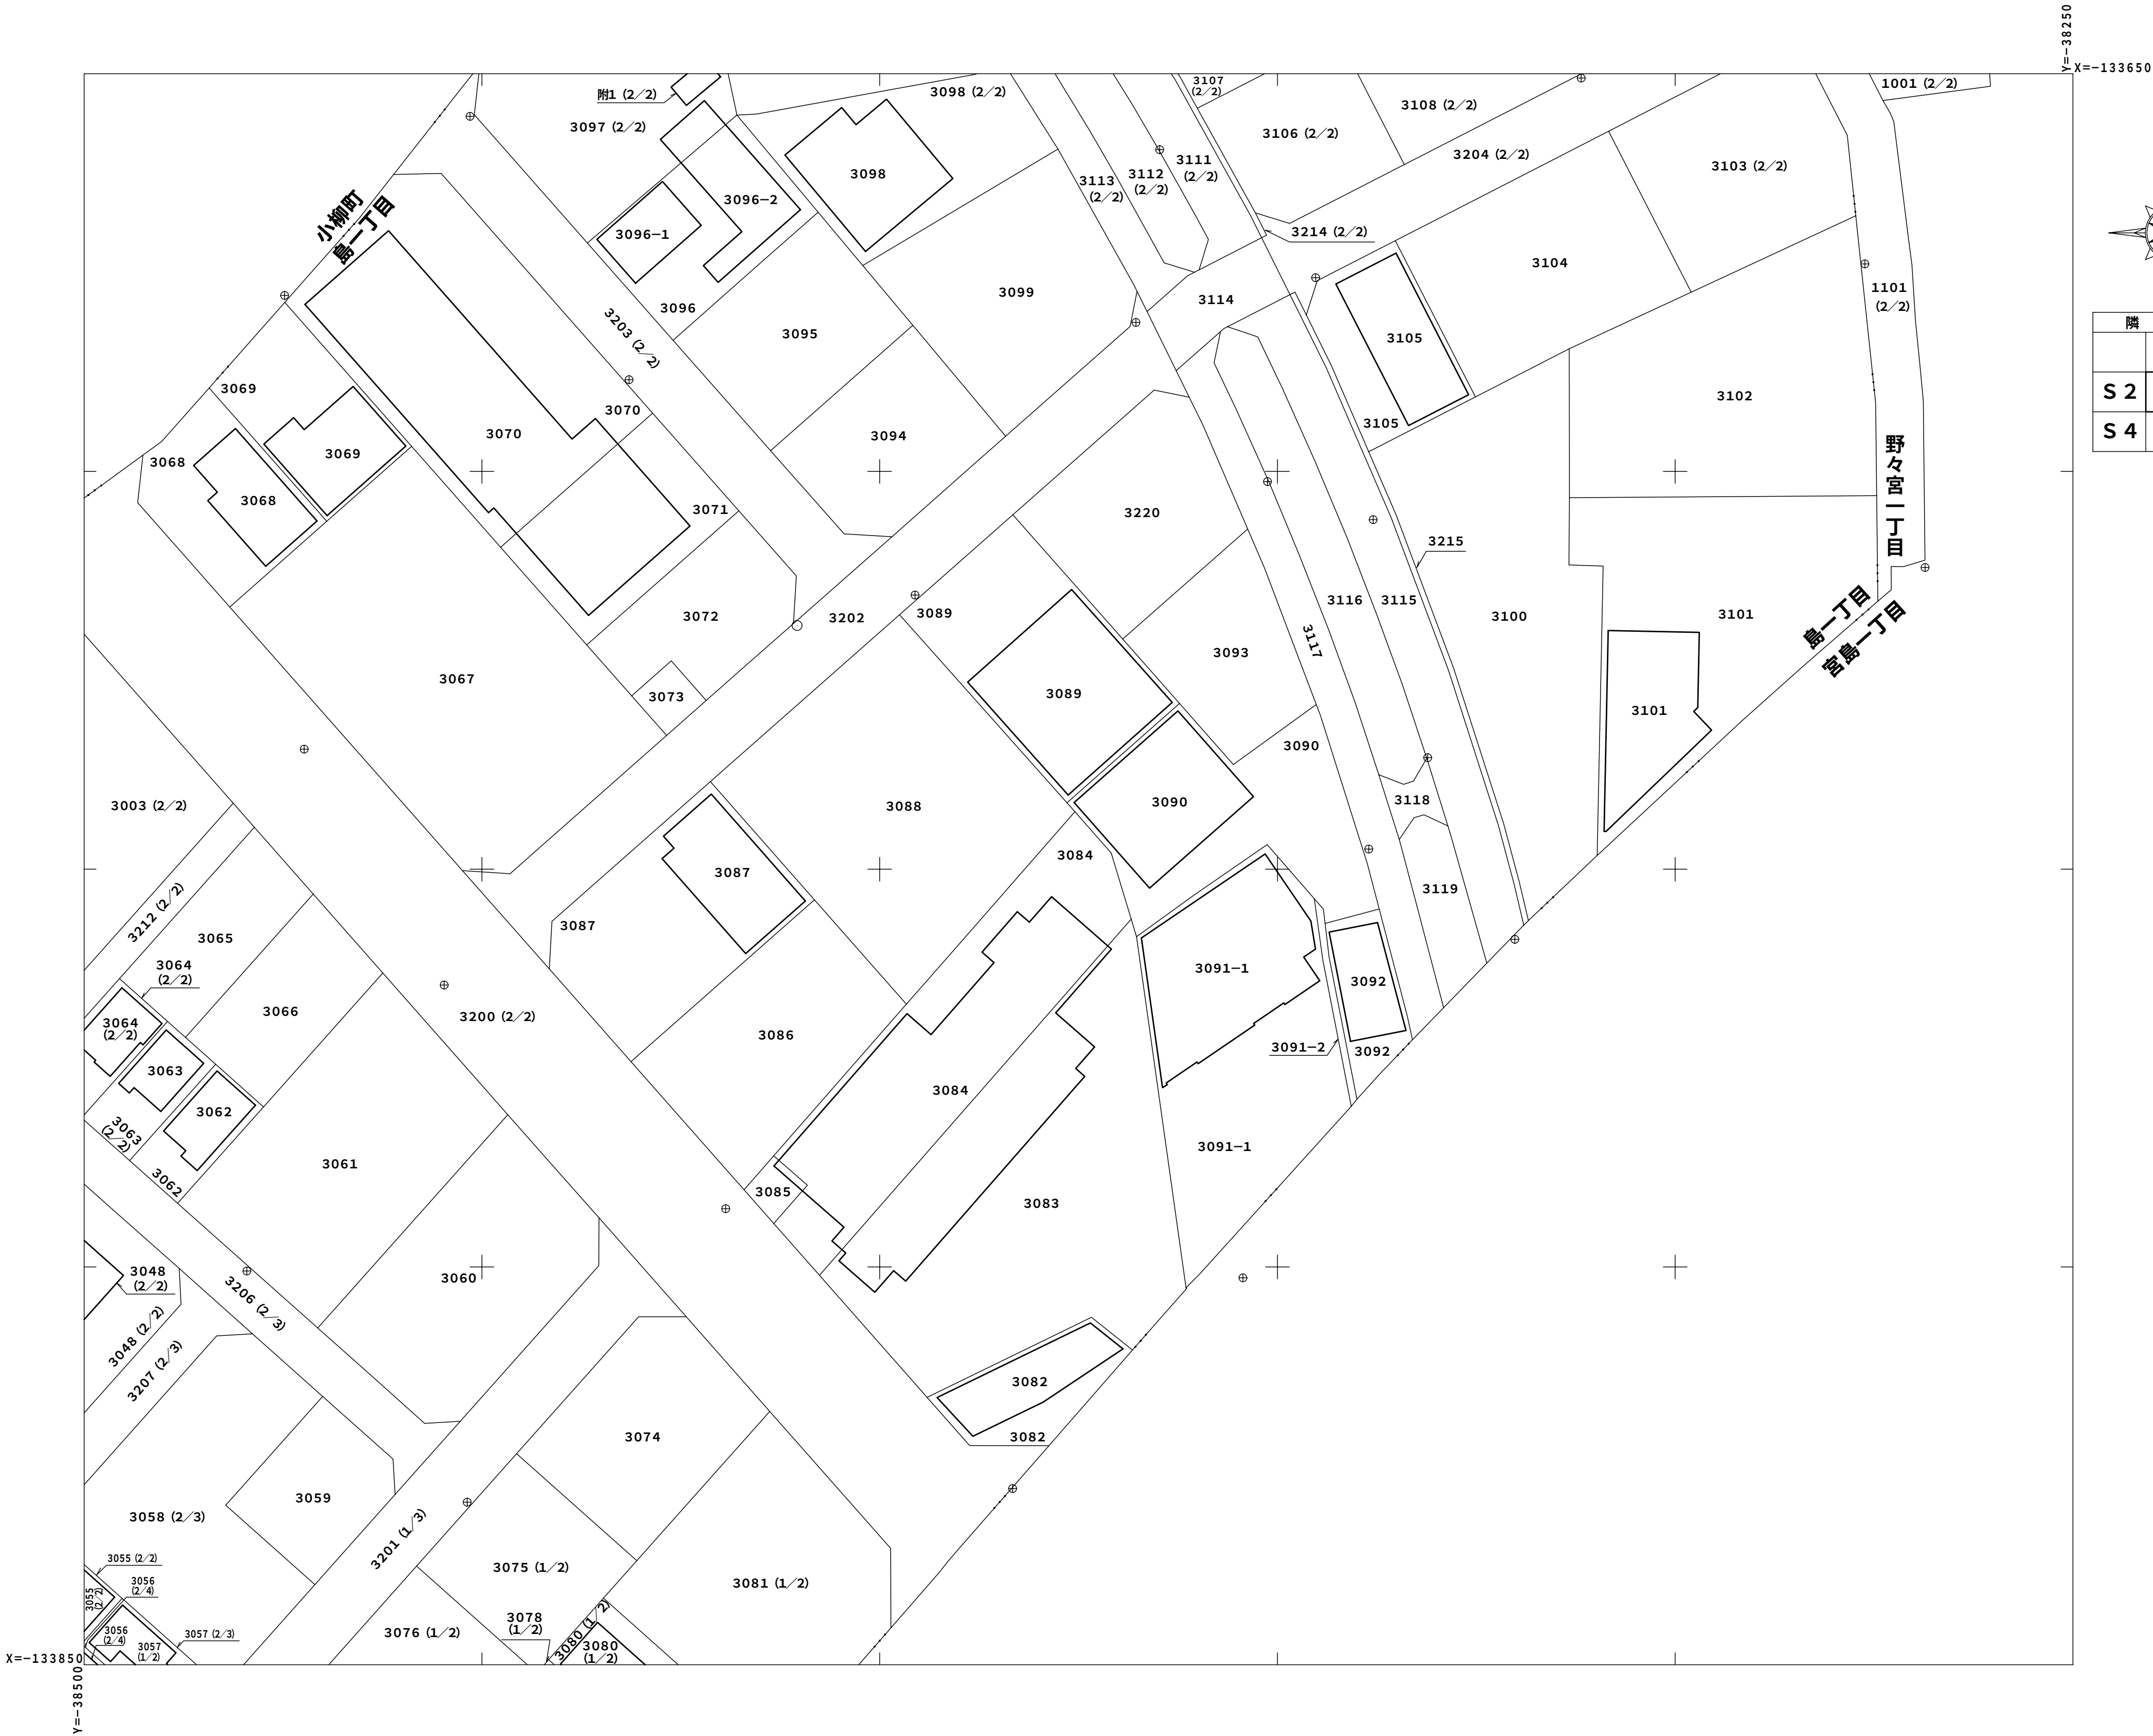


隣 図 見 出		
	S 1	
S 2	S 3	
S 4	S 5	

地図（法第14条第1項）	地 区 番 域	茨 木 市 島 一 丁 目	番 号	S 4	縮 尺	1：500	精 度 区 分	甲 2	座 標 系 番号又は記号	世界測地系 6	作成年月日	平成18年12月20日



地図（法第14条第1項）	地 区 番 域	茨 木 市 島 一 丁 目	番 号	S 5	縮 尺	1 : 5 0 0	精 度 区 分	甲 2	座 標 系 番号又は記号	世界測地系 6	作成年月日	平成18年12月20日

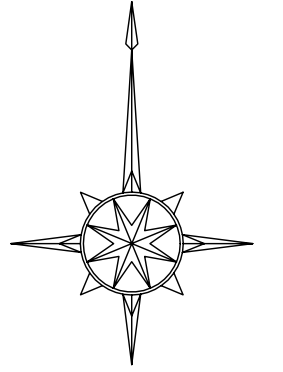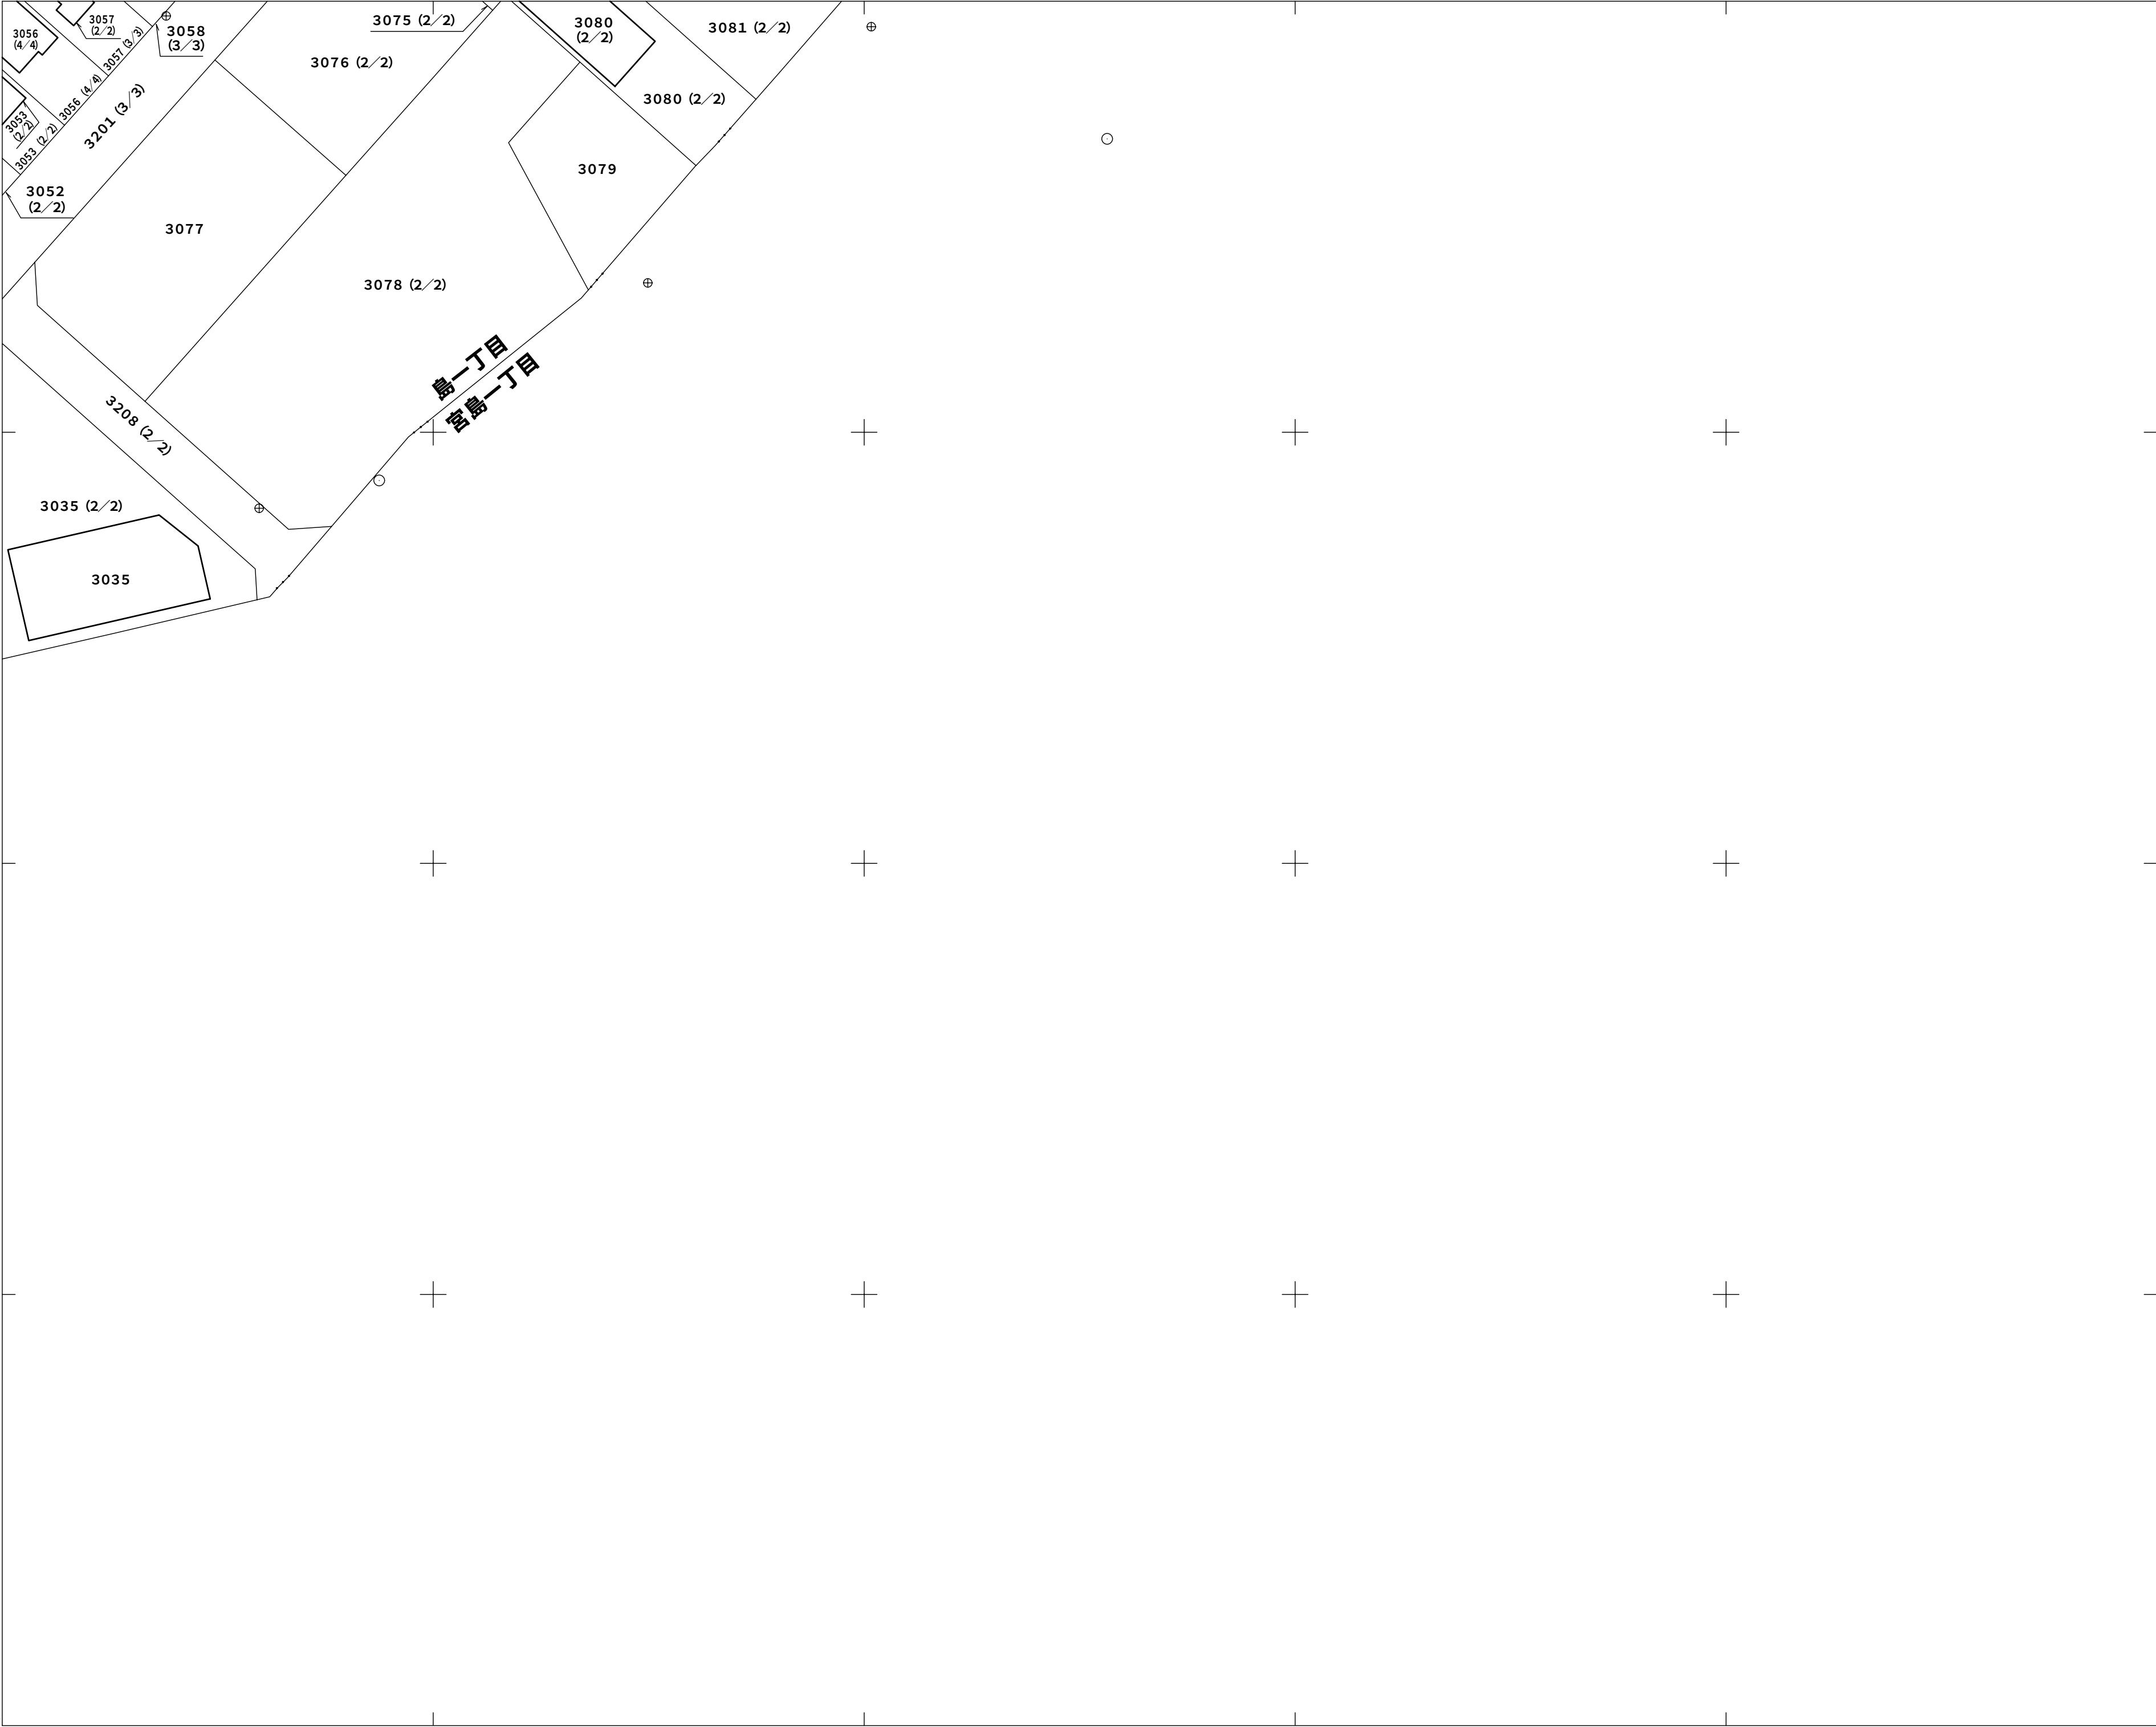

隣 図 見 出		
S 2	S 3	
S 4	S 5	



地図（法第14条第1項）	地 区 番 域	茨 木 市 島 三 丁 目	番 号	S 8	縮 尺	1：500	精 度 区 分	甲 2	座 標 系 番号又は記号	世界測地系 6	作成年月日	平成18年12月20日



地図（法第14条第1項）	地 区 番 域	茨 木 市 島 四 丁 目	番 号	S 9	縮 尺	1：500	精 度 区 分	甲 2	座 標 系 番号又は記号	世界測地系 6	作成年月日	平成18年12月20日




地図 (法第14条第1項)	地区番域	茨木市 島三丁目 島四丁目	番 号	S 1 1	縮 尺	1 : 5 0 0	精 度 区 分	甲 2	座 標 系 番号又は記号	世界測地系 6	作成年月日	平成18年12月20日

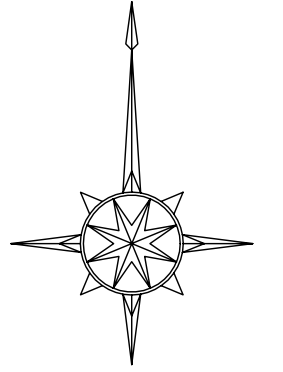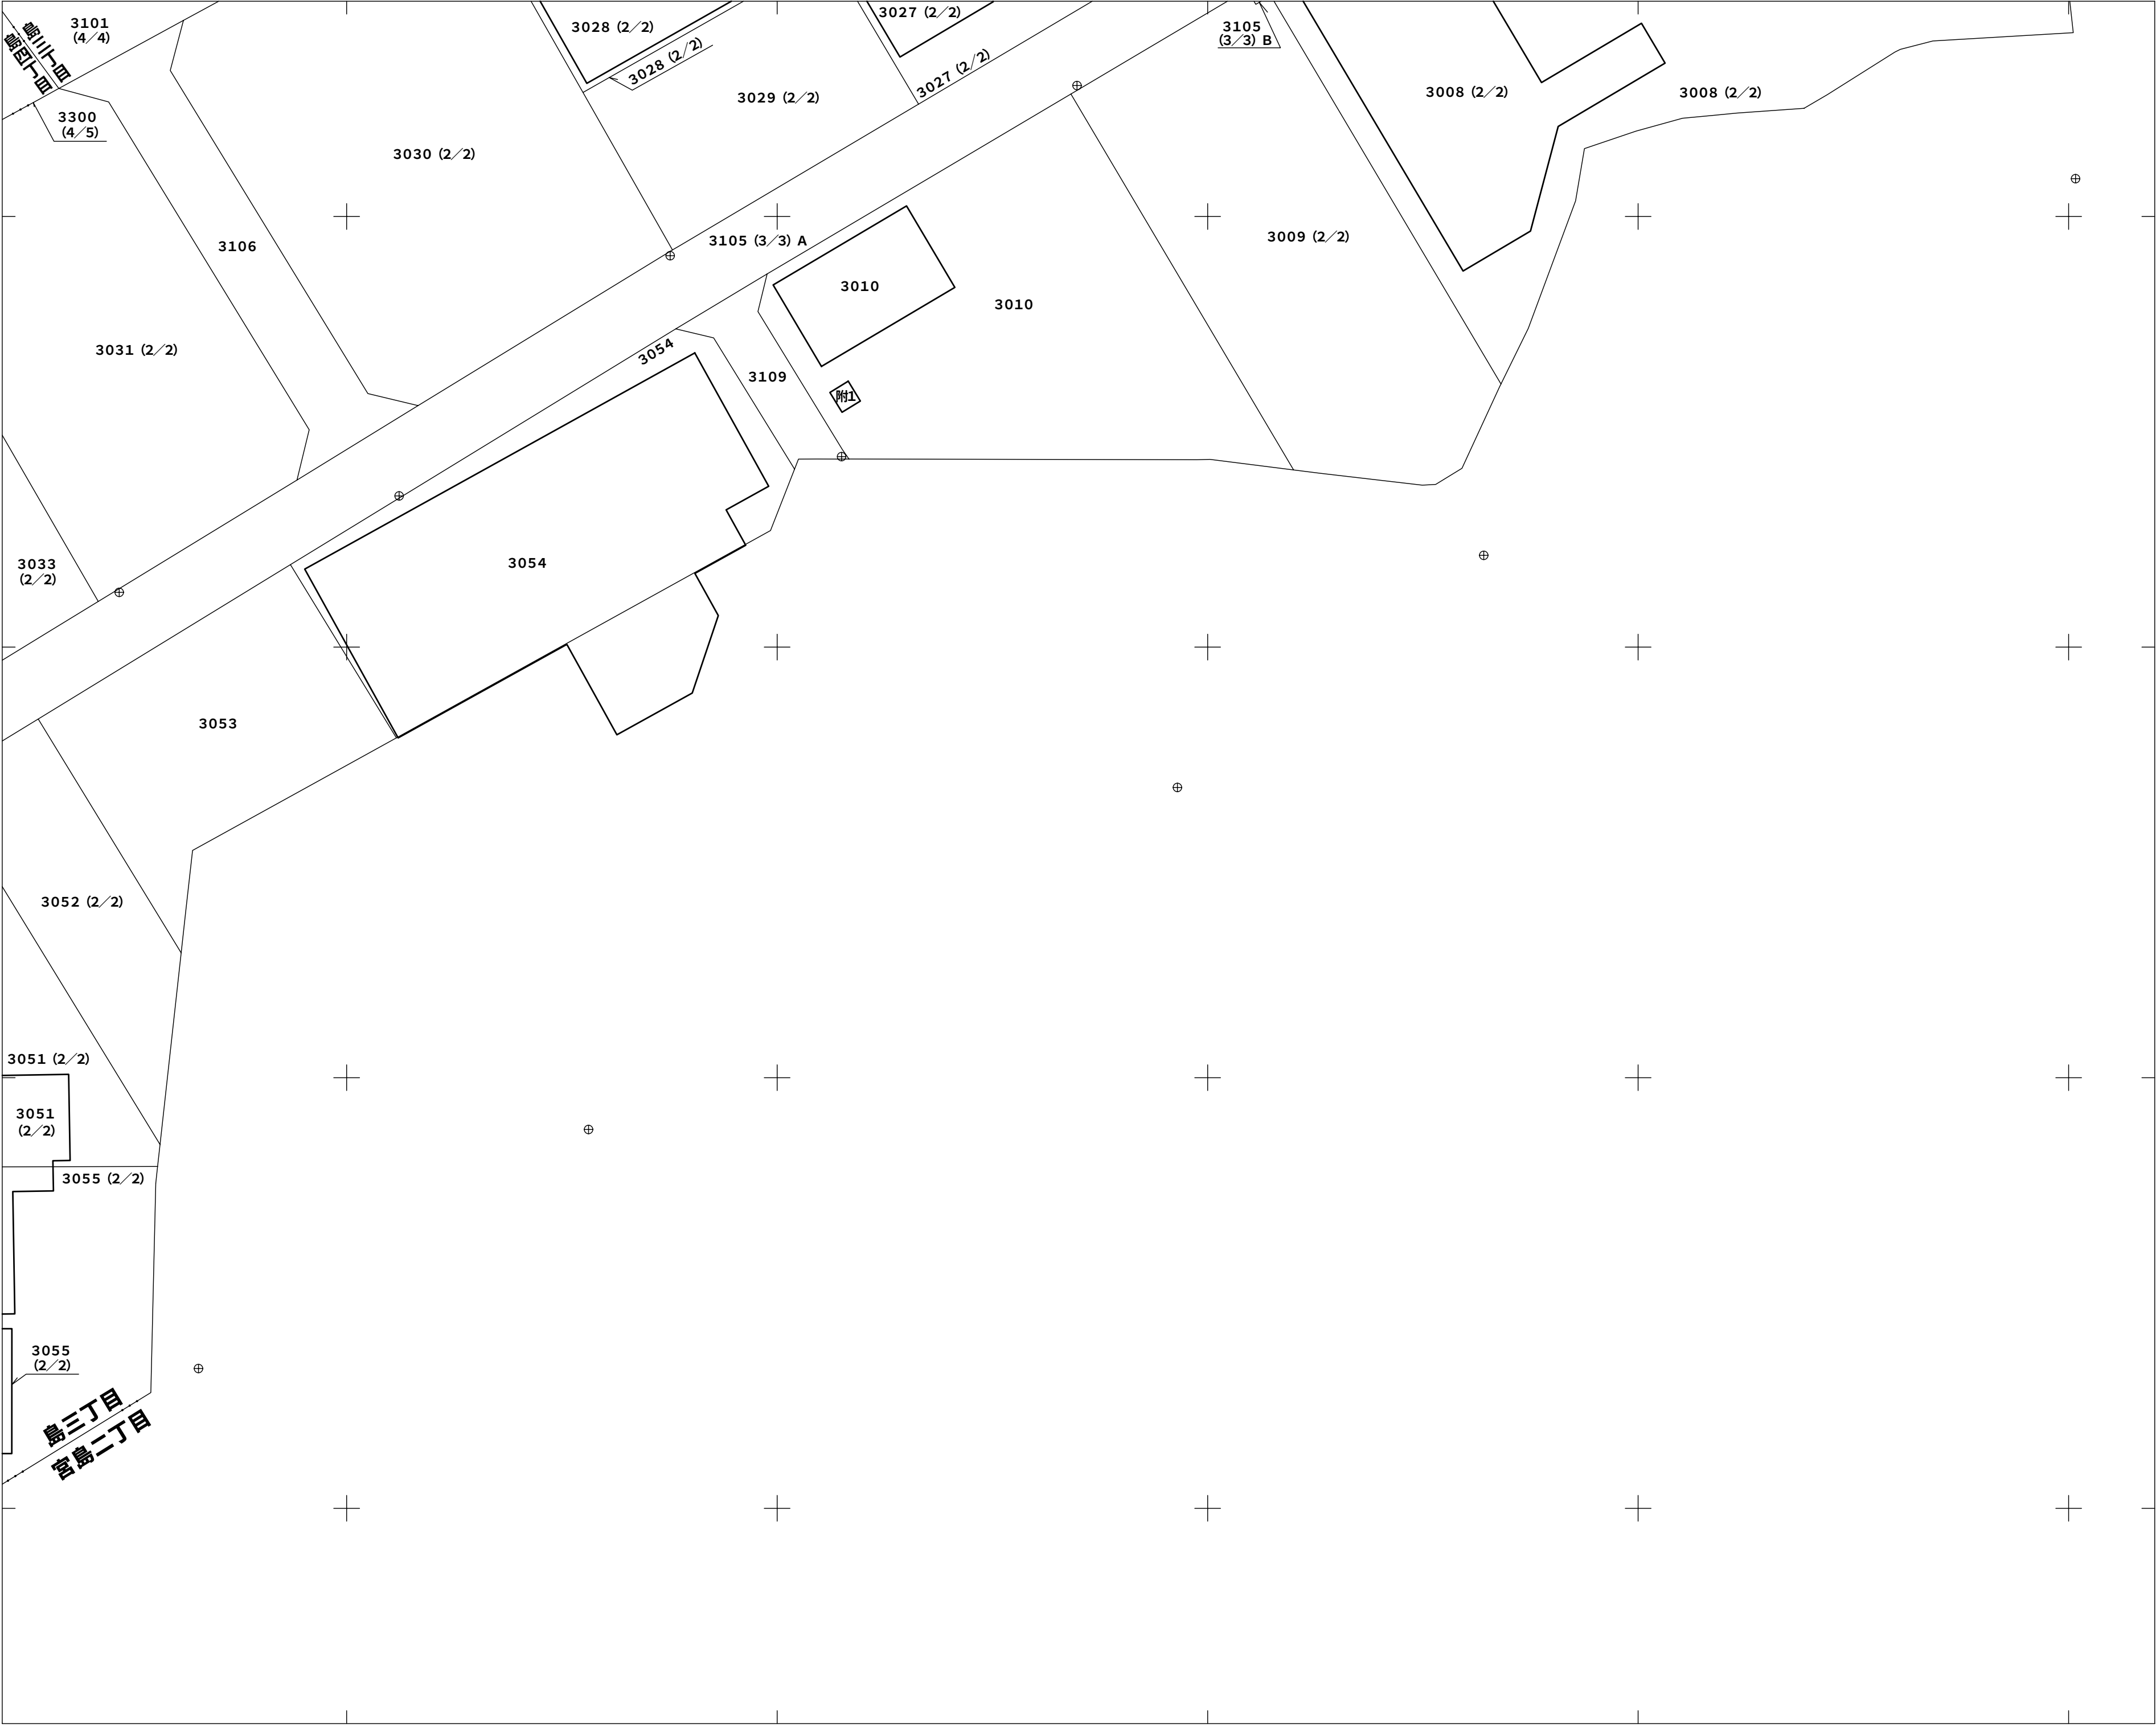

隣 図 見 出		
S 7	S 8	
S10	S11	
S13		

地図（法第14条第1項）	地区番域	茨木市 島三丁目 島四丁目	番 号	S 1 3	縮 尺	1 : 5 0 0	精 度 区 分	甲 2	座 標 系 番号又は記号	世界測地系 6	作成年月日	平成18年12月20日

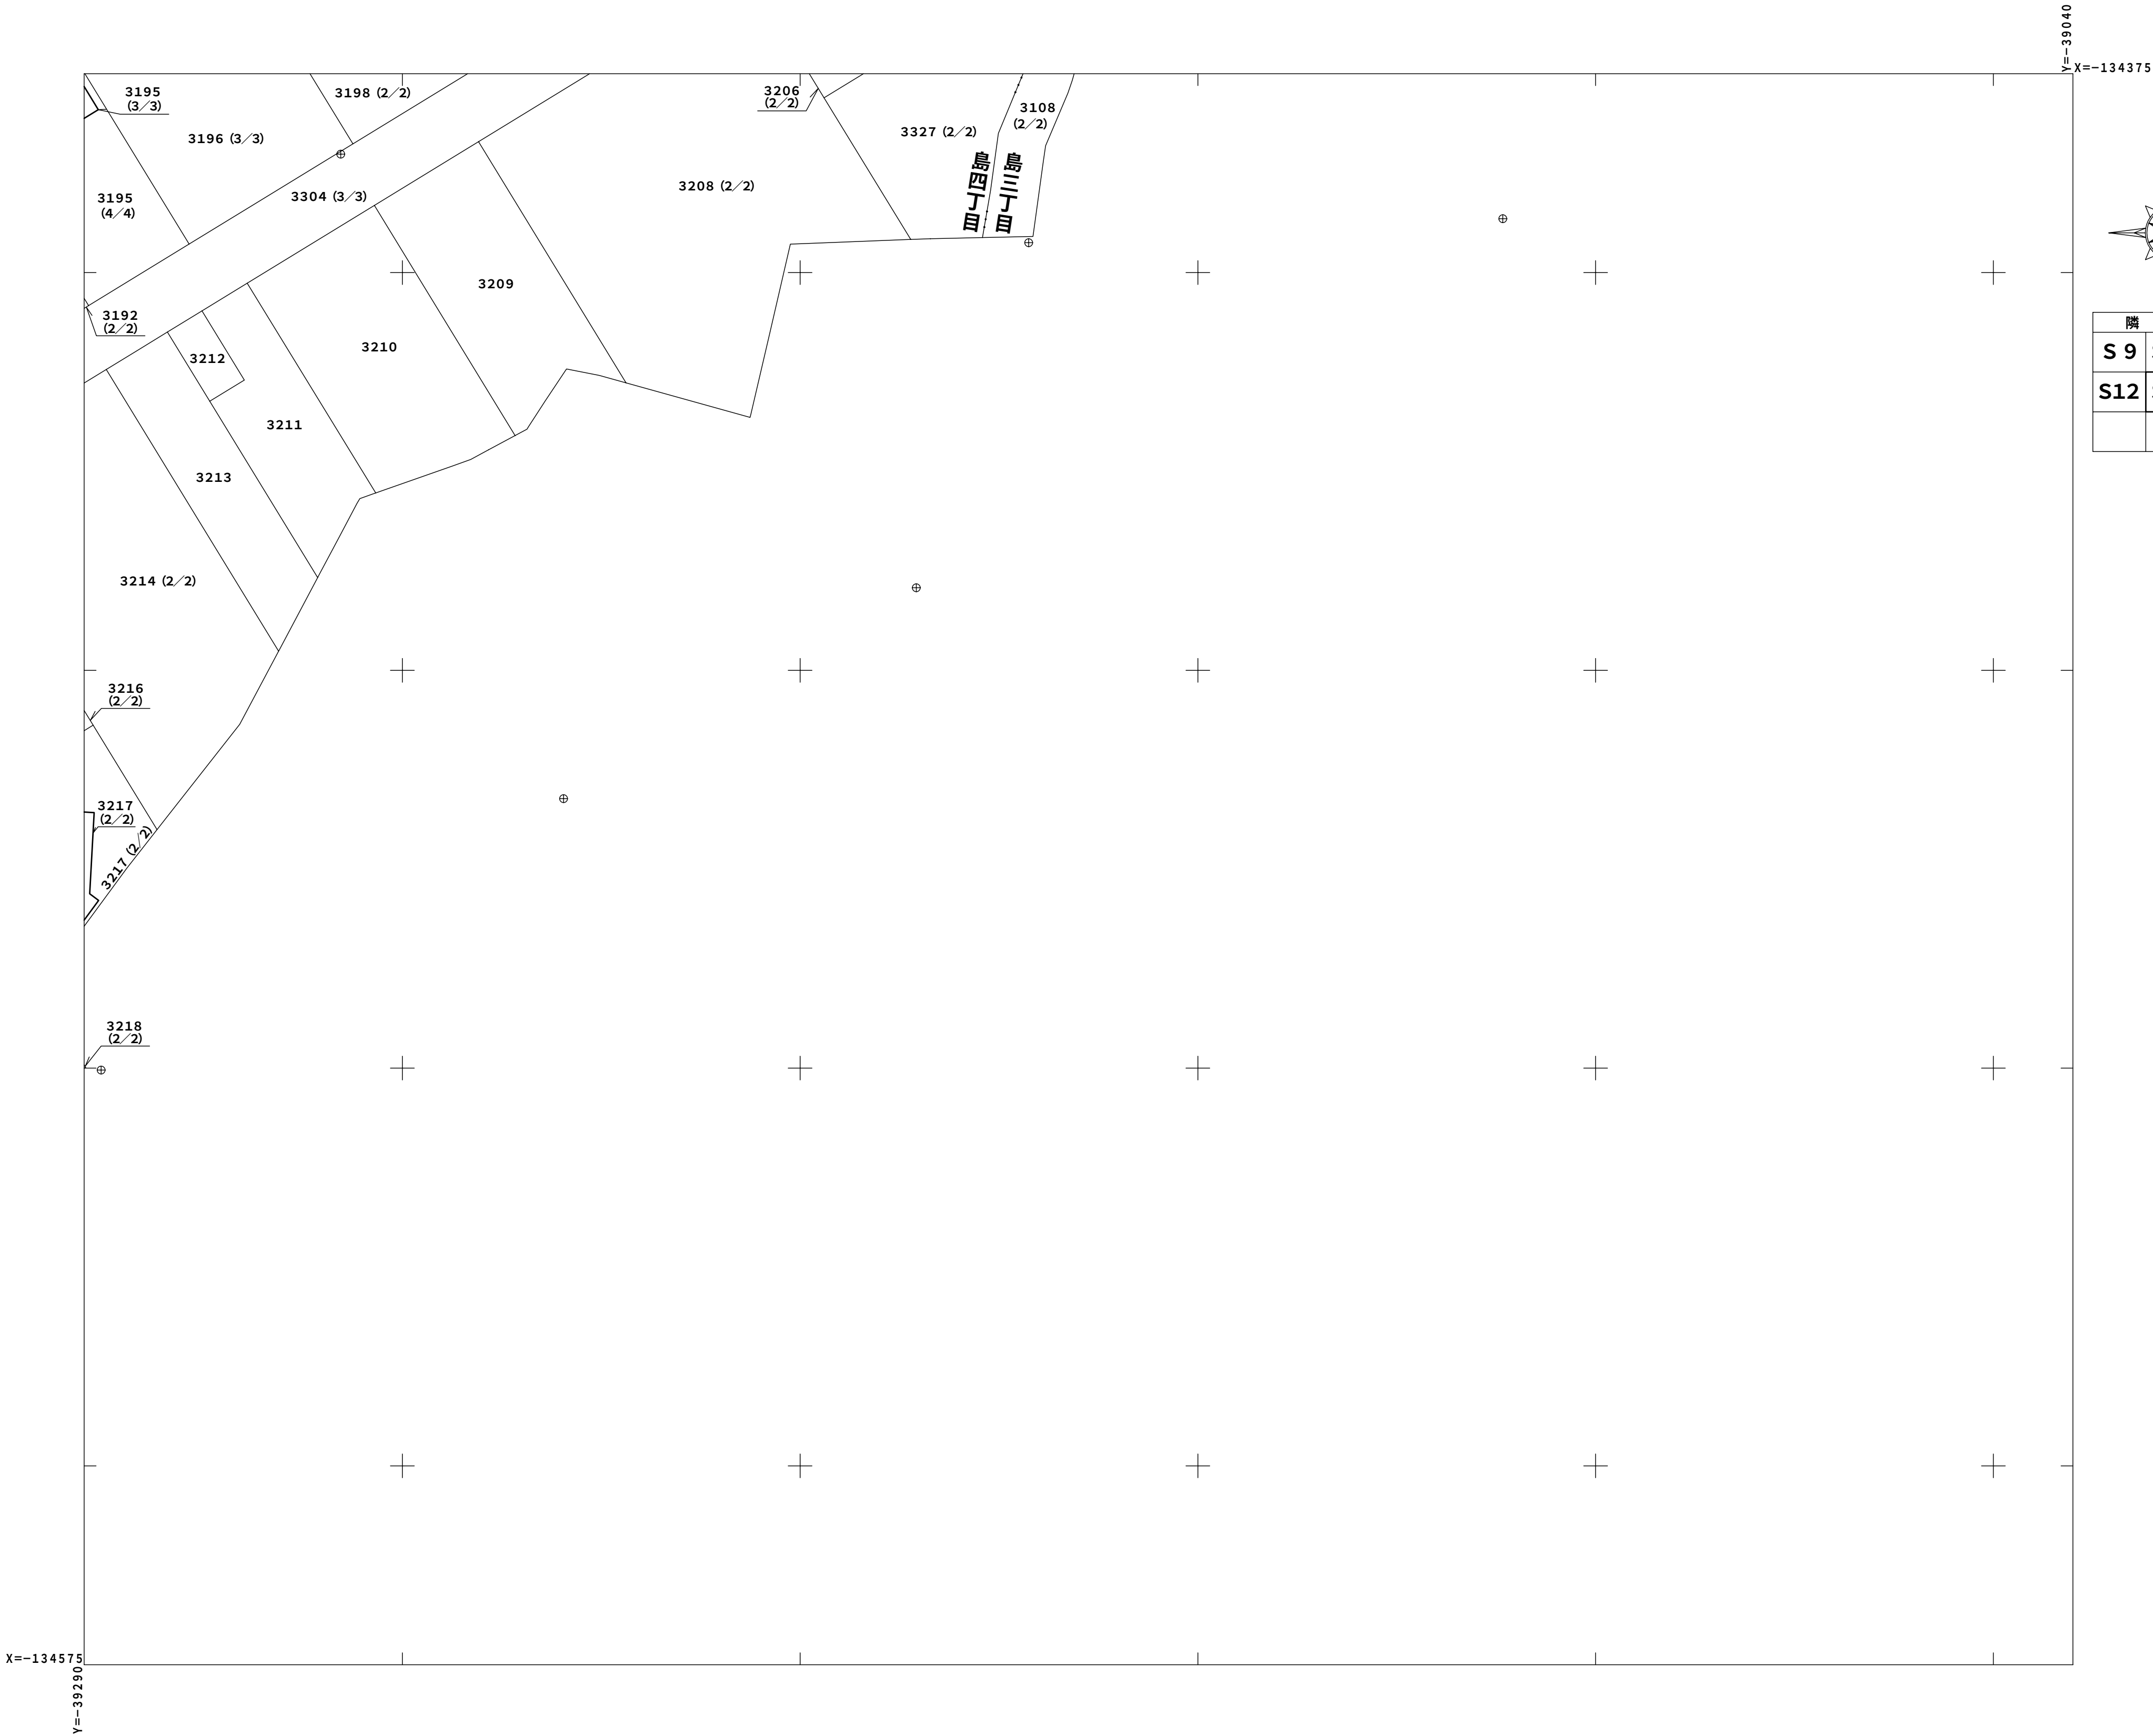

円弧付き面積計算書

地 番: 3229

街区番号	W1	画地番号	1-1

測 点	X	Y	DX	DY	距 離	方向角	夾 角	倍横距	倍面積	半径 弧長	円弧面積
W1-10	-134443.598	-39489.400	4.218	0.751	4.284	10-05-44	180-32-46	0.751	3.167718		
W1-78	-134439.380	-39488.649	4.141	0.777	4.213	10-37-38	180-31-54	2.279	9.437339		
W1-11	-134435.239	-39487.872	4.907	-3.424	5.984	325-05-37	134-27-59	-0.368	-1.805776		
W1-12	-134430.332	-39491.296	1.335	-7.570	7.687	280-00-05	134-54-28	-11.362	-15.168270		
W1-13	-134428.997	-39498.866	3.476	-19.596	19.902	280-03-31	180-03-26	-38.528	-133.923328		
W1-14	-134425.521	-39518.462	0.939	-5.255	5.338	280-07-52	180-04-21	-63.379	-59.512881		
OW1-1	-134424.582	-39523.717	-20.163	-1.897	20.252	185-22-29	85-14-37	-70.531	1422.116553		
OW26N	-134444.745	-39525.614	-17.977	-0.539	17.985	181-43-03	176-20-34	-72.967	1311.727759		
OW27N	-134462.722	-39526.153	-6.972	0.584	6.996	175-12-43	173-29-40	-72.922	508.412184		
W1-98	-134469.694	-39525.569	1.979	34.760	34.816	86-44-29	91-31-46	-37.578	-74.366862		
W1-89	-134467.715	-39490.809	0.303	-0.019	0.304	356-24-43	89-40-14	-2.837	-0.859611		
W1-65	-134467.412	-39490.828	1.841	-0.084	1.843	357-23-15	180-58-32	-2.940	-5.412540		
W1-66	-134465.571	-39490.912	1.842	-0.045	1.843	358-36-02	181-12-47	-3.069	-5.653098		
W1-67	-134463.729	-39490.957	1.838	-0.022	1.838	359-18-51	180-42-49	-3.136	-5.763968		
W1-68	-134461.891	-39490.979	1.832	0.007	1.832	0-13-08	180-54-17	-3.151	-5.772632		
W1-69	-134460.059	-39490.972	1.838	0.049	1.839	1-31-38	181-18-30	-3.095	-5.688610		
W1-70	-134458.221	-39490.923	1.837	0.072	1.838	2-14-40	180-43-02	-2.974	-5.463238		
W1-71	-134456.384	-39490.851	1.836	0.117	1.840	3-38-47	181-24-07	-2.785	-5.113260		
W1-72	-134454.548	-39490.734	1.830	0.148	1.836	4-37-25	180-58-38	-2.520	-4.611600		
W1-73	-134452.718	-39490.586	1.832	0.170	1.840	5-18-06	180-40-41	-2.202	-4.034064		
W1-74	-134450.886	-39490.416	1.829	0.208	1.841	6-29-17	181-11-11	-1.824	-3.336096		
W1-75	-134449.057	-39490.208	1.824	0.233	1.839	7-16-47	180-47-30	-1.383	-2.522592		
W1-76	-134447.233	-39489.975	1.822	0.270	1.842	8-25-45	181-08-58	-0.880	-1.603360		

地 番: 3229

円弧付き面積計算書

街区番号	W1	画地番号	1-1

測 点	X	Y	DX	DY	距 離	方向角	夾 角	倍横距	倍面積	半径 弧長	円弧面積
W1-77	-134445.411	-39489.705	1.813	0.305	1.838	9-32-58	181-07-13	-0.305	-0.552965		
合 計					151.670		3960-00-00		2913.696802		0.000000
								1 / 2 面 積	1456.848401 1456.848401		

地 番: 3228

円弧付き面積計算書

街区番号	W1	画地番号	1-2

測 点	X	Y	DX	DY	距 離	方向角	夾 角	倍横距	倍面積	半径 弧長	円弧面積
W1-90	-134479.222	-39489.499	0.840	-0.140	0.852	350-32-16	180-00-00	-0.140	-0.117600		
W1-59	-134478.382	-39489.639	1.821	-0.286	1.843	351-04-27	180-32-11	-0.566	-1.030686		
W1-60	-134476.561	-39489.925	1.821	-0.244	1.837	352-22-06	181-17-39	-1.096	-1.995816		
W1-61	-134474.740	-39490.169	1.828	-0.211	1.840	353-24-56	181-02-50	-1.551	-2.835228		
W1-62	-134472.912	-39490.380	1.829	-0.186	1.838	354-11-36	180-46-40	-1.948	-3.562892		
W1-63	-134471.083	-39490.566	1.837	-0.147	1.843	355-25-29	181-13-53	-2.281	-4.190197		
W1-64	-134469.246	-39490.713	1.531	-0.096	1.534	356-24-43	180-59-14	-2.524	-3.864244		
W1-89	-134467.715	-39490.809	-1.979	-34.760	34.816	266-44-29	90-19-46	-37.380	73.975020		
W1-98	-134469.694	-39525.569	-5.657	0.474	5.677	175-12-37	88-28-08	-71.666	405.414562		
OW28N	-134475.351	-39525.095	-1.205	0.098	1.209	175-21-02	180-08-25	-71.094	85.668270		
OW29N	-134476.556	-39524.997	-1.209	0.098	1.213	175-21-57	180-00-55	-70.898	85.715682		
OW30N	-134477.765	-39524.899	-1.303	0.106	1.307	175-20-57	179-59-00	-70.694	92.114282		
OW31N	-134479.068	-39524.793	-5.957	1.187	6.074	168-43-51	173-22-54	-69.401	413.421757		
W1-97	-134485.025	-39523.606	-13.700	2.730	13.969	168-43-49	179-59-58	-65.484	897.130800		
OW32N	-134498.725	-39520.876	-4.918	1.221	5.067	166-03-25	177-19-36	-61.533	302.619294		
W1-100C	-134503.643	-39519.655	5.856	33.394	33.904	80-03-13	93-59-48	-26.918	-157.631808		
W1-99C	-134497.787	-39486.261	17.593	-3.076	17.860	350-04-57	90-01-44	3.400	59.816200		
W1-9	-134480.194	-39489.337	0.972	-0.162	0.985	350-32-16	180-27-19	0.162	0.157464		
合 計					133.668		2880-00-00		2240.804860		0.000000
								1 / 2 面 積	1120.402430 1120.402430		

地 番: 3227

円弧付き面積計算書

街区番号	W1	画地番号	1-3-1

測 点	X	Y	DX	DY	距 離	方向角	夾 角	倍横距	倍面積	半径 弧長	円弧面積
W1-101	-134507.360	-39518.733	5.810	33.130	33.636	80-03-12	93-59-04	33.130	192.485300		
W1-102	-134501.550	-39485.603	3.763	-0.658	3.820	350-04-53	90-01-41	65.602	246.860326		
W1-99C	-134497.787	-39486.261	-5.856	-33.394	33.904	260-03-13	89-58-20	31.550	-184.756800		
W1-100C	-134503.643	-39519.655	-3.717	0.922	3.830	166-04-08	86-00-55	-0.922	3.427074		
合 計					75.190		360-00-00		258.015900		0.000000
								1 / 2	129.007950		
								面 積	129.007950		

地 番: 3226

円弧付き面積計算書

街区番号	W1	画地番号	1-3-2

測 点	X	Y	DX	DY	距 離	方向角	夾 角	倍横距	倍面積	半径 弧長	円弧面積
W1-102	-134501.550	-39485.603	-5.810	-33.130	33.636	260-03-12	89-58-18	-33.130	192.485300		
W1-101	-134507.360	-39518.733	-0.079	0.020	0.081	165-47-36	85-44-24	-66.240	5.232960		
OW33N	-134507.439	-39518.713	-5.179	1.365	5.356	165-14-05	179-26-29	-64.855	335.884045		
OW34N	-134512.618	-39517.348	-4.940	1.315	5.112	165-05-38	179-51-33	-62.175	307.144500		
OW35N	-134517.558	-39516.033	-28.200	9.204	29.664	161-55-27	176-49-49	-51.656	1456.699200		
OW36N	-134545.758	-39506.829	-0.873	0.284	0.918	161-58-46	180-03-19	-42.168	36.812664		
WK128N	-134546.631	-39506.545	0.179	0.993	1.009	79-46-53	97-48-07	-40.891	-7.319489		
WK128A	-134546.452	-39505.552	4.625	26.053	26.460	79-56-01	180-09-08	-13.845	-64.033125		
WK127A	-134541.827	-39479.499	0.548	5.432	5.460	84-14-21	184-18-20	17.640	9.666720		
WK126A	-134541.279	-39474.067	0.738	-0.054	0.740	355-48-54	91-34-33	23.018	16.987284		
WK125	-134540.541	-39474.121	0.327	4.935	4.946	86-12-33	270-23-39	27.899	9.122973		
W1-96	-134540.214	-39469.186	29.682	-5.194	30.133	350-04-28	83-51-55	27.640	820.410480		
W1-91	-134510.532	-39474.380	-1.621	-9.369	9.508	260-11-02	90-06-34	13.077	-21.197817		
W1-8	-134512.153	-39483.749	10.603	-1.854	10.764	350-04-54	269-53-52	1.854	19.657962		
合 計					163.787		2160-00-00	1 / 2 面 積	3117.553657 1558.7768285 1558.7768285		0.000000

円弧付き面積計算書

地 番: 3225

街区番号	W1	画地番号	1-8

測 点	X	Y	DX	DY	距 離	方向角	夾 角	倍横距	倍面積	半径 弧長	円弧面積
W1-49	-134503.443	-39441.185	-0.581	-1.748	1.842	251-36-51	181-00-28	-1.748	1.015588		
W1-50	-134504.024	-39442.933	-0.542	-1.759	1.841	252-52-28	181-15-37	-5.255	2.848210		
W1-51	-134504.566	-39444.692	-0.522	-1.765	1.841	253-31-28	180-39-00	-8.779	4.582638		
W1-52	-134505.088	-39446.457	-0.489	-1.777	1.843	254-36-50	181-05-22	-12.321	6.024969		
W1-53	-134505.577	-39448.234	-0.450	-1.783	1.839	255-50-07	181-13-17	-15.881	7.146450		
W1-54	-134506.027	-39450.017	-0.424	-1.790	1.840	256-40-26	180-50-19	-19.454	8.248496		
W1-55	-134506.451	-39451.807	-0.394	-1.800	1.843	257-39-12	180-58-46	-23.044	9.079336		
W1-56	-134506.845	-39453.607	-0.359	-1.806	1.841	258-45-26	181-06-14	-26.650	9.567350		
W1-57	-134507.204	-39455.413	-0.326	-1.805	1.834	259-45-44	181-00-18	-30.261	9.865086		
W1-7	-134507.530	-39457.218	-2.742	-15.664	15.902	260-04-15	180-18-31	-47.730	130.875660		
W1-58	-134510.272	-39472.882	-0.260	-1.498	1.520	260-09-13	180-04-58	-64.892	16.871920		
W1-91	-134510.532	-39474.380	-29.682	5.194	30.133	170-04-28	89-55-15	-61.196	1816.419672		
W1-96	-134540.214	-39469.186	0.936	14.178	14.209	86-13-23	96-08-55	-41.824	-39.147264		
WK124	-134539.278	-39455.008	-1.317	6.767	6.894	101-00-48	194-47-25	-20.879	27.497643		
WK123	-134540.595	-39448.241	3.186	34.571	34.717	84-44-05	163-43-17	20.459	65.182374		
WK122	-134537.409	-39413.670	0.835	5.305	5.370	81-03-18	176-19-13	60.335	50.379725		
W1-95	-134536.574	-39408.365	41.161	-14.981	43.802	340-00-02	78-56-44	50.659	2085.175099		
W1-92	-134495.413	-39423.346	-0.726	-1.214	1.415	239-07-11	79-07-09	34.464	-25.020864		
W1-39	-134496.139	-39424.560	-0.738	-1.419	1.599	242-31-18	183-24-07	31.831	-23.491278		
W1-40	-134496.877	-39425.979	-0.829	-1.640	1.838	243-11-02	180-39-44	28.772	-23.851988		
W1-41	-134497.706	-39427.619	-0.818	-1.653	1.844	243-40-16	180-29-14	25.479	-20.841822		
W1-42	-134498.524	-39429.272	-0.796	-1.660	1.841	244-22-53	180-42-37	22.166	-17.644136		
W1-43	-134499.320	-39430.932	-0.767	-1.673	1.840	245-22-14	180-59-21	18.833	-14.444911		

地 番: 3225

円弧付き面積計算書

街区番号	W1	画地番号	1-8

測 点	X	Y	DX	DY	距 離	方向角	夾 角	倍横距	倍面積	半径 弧長	円弧面積
W1-44	-134500.087	-39432.605	-0.729	-1.690	1.841	246-39-59	181-17-45	15.470	-11.277630		
W1-45	-134500.816	-39434.295	-0.701	-1.700	1.839	247-35-28	180-55-29	12.080	-8.468080		
W1-46	-134501.517	-39435.995	-0.671	-1.715	1.842	248-37-55	181-02-27	8.665	-5.814215		
W1-47	-134502.188	-39437.710	-0.640	-1.728	1.843	249-40-37	181-02-42	5.222	-3.342080		
W1-48	-134502.828	-39439.438	-0.615	-1.747	1.852	250-36-23	180-55-46	1.747	-1.074405		
合 計					188.705		4680-00-00	1 / 2 面 積	4056.361543 2028.1807715 2028.1807715		0.000000

地 番: 3224

円弧付き面積計算書

街区番号	W1	画地番号	1-9

測 点	X	Y	DX	DY	距 離	方向角	夾 角	倍横距	倍面積	半径 弧長	円弧面積
W1-80	-134495.916	-39379.330	19.915	-12.184	23.346	328-32-30	180-00-05	-12.184	-242.644360		
W1-81	-134476.001	-39391.514	-17.695	-28.940	33.921	238-33-25	90-00-55	-53.308	943.285060		
W1-6	-134493.696	-39420.454	-0.597	-1.000	1.165	239-09-46	180-36-21	-83.248	49.699056		
W1-37	-134494.293	-39421.454	-0.917	-1.552	1.803	239-25-24	180-15-38	-85.800	78.678600		
W1-38	-134495.210	-39423.006	-0.203	-0.340	0.396	239-09-37	179-44-13	-87.692	17.801476		
W1-92	-134495.413	-39423.346	-41.161	14.981	43.802	160-00-02	100-50-25	-73.051	3006.852211		
W1-95	-134536.574	-39408.365	6.549	41.682	42.193	81-04-15	101-04-13	-16.388	-107.325012		
W1-83	-134530.025	-39366.683	3.702	5.957	7.014	58-08-27	157-04-12	31.251	115.691202		
W1-82	-134526.323	-39360.726	30.407	-18.604	35.647	328-32-25	90-23-58	18.604	565.691828		
合 計					189.287		1260-00-00		4427.730061		0.000000
								1 / 2 面 積	2213.8650305 2213.8650305		

地 番: 3223

円弧付き面積計算書

街区番号	W1	画地番号	1-10

測 点	X	Y	DX	DY	距 離	方向角	夾 角	倍横距	倍面積	半径 弧長	円弧面積
W1-81	-134476.001	-39391.514	-19.915	12.184	23.346	148-32-30	89-59-03	12.184	-242.644360		
W1-80	-134495.916	-39379.330	19.468	31.791	37.278	58-31-04	89-58-34	56.159	1093.303412		
W1-79H	-134476.448	-39347.539	16.300	-9.957	19.101	328-34-51	90-03-47	77.993	1271.285900		
W1-4	-134460.148	-39357.496	1.386	-5.823	5.986	283-23-19	134-48-28	62.213	86.227218		
W1-5	-134458.762	-39363.319	-17.239	-28.195	33.048	238-33-27	135-10-08	28.195	-486.053605		
合 計					118.759		540-00-00		1722.118565		0.000000
								1 / 2 面 積	861.0592825 861.0592825		

地 番: 3220

円弧付き面積計算書

街区番号	W1	画地番号	1-11

測 点	X	Y	DX	DY	距 離	方向角	夾 角	倍横距	倍面積	半径 弧長	円弧面積
W1-82	-134526.323	-39360.726	1.563	2.515	2.961	58-08-25	89-36-00	2.515	3.930945		
W1-104	-134524.760	-39358.211	10.395	16.722	19.690	58-08-00	179-59-35	21.752	226.112040		
W1-88	-134514.365	-39341.489	-12.397	7.707	14.597	148-07-53	269-59-53	46.181	-572.505857		
W1-87	-134526.762	-39333.782	1.611	2.595	3.054	58-10-03	90-02-10	56.483	90.994113		
WK114	-134525.151	-39331.187	0.503	0.802	0.947	57-54-17	179-44-14	59.880	30.119640		
W1-86	-134524.648	-39330.385	10.038	-6.238	11.818	328-08-30	90-14-13	54.444	546.508872		
W1-85	-134514.610	-39336.623	5.597	9.015	10.611	58-09-57	270-01-27	57.221	320.265937		
W1-84H	-134509.013	-39327.608	32.565	-19.931	38.180	328-31-55	90-21-58	46.305	1507.922325		
W1-79H	-134476.448	-39347.539	-19.468	-31.791	37.278	238-31-04	89-59-09	-5.417	105.458156		
W1-80	-134495.916	-39379.330	-30.407	18.604	35.647	148-32-25	90-01-21	-18.604	565.691828		
合 計					174.783		1440-00-00	1 / 2 面 積	2824.497999 1412.2489995 1412.2489995		0.000000

地 番: 3219

円弧付き面積計算書

街区番号	W1	画地番号	1-12

測 点	X	Y	DX	DY	距 離	方向角	夾 角	倍横距	倍面積	半径 弧長	円弧面積
W1-2	-134522.804	-39327.442	9.753	2.313	10.024	13-20-30	135-24-42	2.313	22.558689		
W1-3	-134513.051	-39325.129	4.038	-2.479	4.738	328-27-13	135-06-43	2.147	8.669586		
W1-84H	-134509.013	-39327.608	-5.597	-9.015	10.611	238-09-57	89-42-44	-9.347	52.315159		
W1-85	-134514.610	-39336.623	-10.038	6.238	11.818	148-08-30	89-58-33	-12.124	121.700712		
W1-86	-134524.648	-39330.385	1.844	2.943	3.473	57-55-48	89-47-18	-2.943	-5.426892		
合 計					40.664		540-00-00	1 / 2 面 積	199.817254 99.908627 99.908627		0.000000

地 番: 3221

円弧付き面積計算書

街区番号	W1	画地番号	1-13

測 点	X	Y	DX	DY	距 離	方向角	夾 角	倍横距	倍面積	半径 弧長	円弧面積
W1-104	-134524.760	-39358.211	-12.415	7.596	14.554	148-32-24	90-24-24	7.596	-94.304340		
W1-103	-134537.175	-39350.615	2.817	4.604	5.397	58-32-21	89-59-57	19.796	55.765332		
WK115A	-134534.358	-39346.011	7.596	12.229	14.396	58-09-13	179-36-52	36.629	278.233884		
W1-87	-134526.762	-39333.782	12.397	-7.707	14.597	328-07-53	89-58-40	41.151	510.148947		
W1-88	-134514.365	-39341.489	-10.395	-16.722	19.690	238-08-00	90-00-07	16.722	-173.825190		
合 計					68.634		540-00-00		576.018633		0.000000
								1 / 2 面 積	288.0093165 288.0093165		

地 番: 3222

円弧付き面積計算書

街区番号	W1	画地番号	1-14

測 点	X	Y	DX	DY	距 離	方向角	夾 角	倍横距	倍面積	半径 弧長	円弧面積
W1-103	-134537.175	-39350.615	12.415	-7.596	14.554	328-32-24	90-00-07	-7.596	-94.304340		
W1-104	-134524.760	-39358.211	-1.563	-2.515	2.961	238-08-25	89-36-01	-17.707	27.676041		
W1-82	-134526.323	-39360.726	-3.702	-5.957	7.014	238-08-27	180-00-02	-26.179	96.914658		
W1-83	-134530.025	-39366.683	-6.549	-41.682	42.193	261-04-15	202-55-48	-73.818	483.434082		
W1-95	-134536.574	-39408.365	-0.835	-5.305	5.370	261-03-18	179-59-03	-120.805	100.872175		
WK122	-134537.409	-39413.670	-0.226	0.059	0.234	165-22-08	84-18-50	-126.051	28.487526		
WK121	-134537.635	-39413.611	-15.999	4.894	16.731	162-59-29	177-37-21	-121.098	1937.446902		
WK120	-134553.634	-39408.717	1.757	23.729	23.794	85-45-55	102-46-26	-92.475	-162.478575		
WK119	-134551.877	-39384.988	5.841	16.221	17.241	70-11-48	164-25-53	-52.525	-306.798525		
WK118	-134546.036	-39368.767	0.721	4.853	4.906	81-32-58	191-21-10	-31.451	-22.676171		
WK117A	-134545.315	-39363.914	0.503	0.818	0.960	58-24-43	156-51-45	-25.780	-12.967340		
WK116A	-134544.812	-39363.096	7.637	12.481	14.632	58-32-17	180-07-34	-12.481	-95.317397		
合 計					150.590		1800-00-00	1 / 2 面 積	1980.289036 990.144518 990.144518		0.000000

地 番: 3218

円弧付き面積計算書

街区番号	W2	画地番号	2-1

測 点	X	Y	DX	DY	距 離	方向角	夾 角	倍横距	倍面積	半径 弧長	円弧面積
WK108A	-134499.908	-39289.805	9.818	-6.009	11.511	328-31-54	89-49-12	-6.009	-58.996362		
WK107	-134490.090	-39295.814	-10.386	-17.069	19.980	238-40-50	90-08-56	-29.087	302.097582		
W2-26	-134500.476	-39312.883	-0.128	0.078	0.150	148-38-34	89-57-44	-46.078	5.897984		
W2-24	-134500.604	-39312.805	-3.638	2.214	4.259	148-40-35	180-02-01	-43.786	159.293468		
W2-3	-134504.242	-39310.591	-2.382	9.735	10.022	103-44-57	135-04-22	-31.837	75.835734		
W2-4	-134506.624	-39300.856	6.716	11.051	12.932	58-42-42	134-57-45	-11.051	-74.218516		
合 計					58.854		720-00-00	1 / 2 面 積	409.909890 204.954945 204.954945		0.000000

地 番: 3216

円弧付き面積計算書

街区番号	W2	画地番号	2-2-1

測 点	X	Y	DX	DY	距 離	方向角	夾 角	倍横距	倍面積	半径 弧長	円弧面積
W2-44	-134479.443	-39325.769	22.548	36.899	43.243	58-34-19	90-03-53	36.899	831.998652		
W2-45	-134456.895	-39288.870	15.303	-9.361	17.939	328-32-44	89-58-25	64.437	986.079411		
W2-29	-134441.592	-39298.231	-22.553	-36.910	43.255	238-34-26	90-01-42	18.166	-409.697798		
W2-27	-134464.145	-39335.141	-15.298	9.372	17.941	148-30-26	89-56-00	-9.372	143.372856		
合 計					122.378		360-00-00		1551.753121		0.000000
								1 / 2	775.8765605		
								面 積	775.8765605		

地 番: 3217

円弧付き面積計算書

街区番号	W2	画地番号	2-2-2

測 点	X	Y	DX	DY	距 離	方向角	夾 角	倍横距	倍面積	半径 弧長	円弧面積
W2-45	-134456.895	-39288.870	-22.548	-36.899	43.243	238-34-19	90-01-34	-36.899	831.998652		
W2-44	-134479.443	-39325.769	-21.033	12.886	24.666	148-30-22	89-56-03	-60.912	1281.162096		
W2-26	-134500.476	-39312.883	10.386	17.069	19.980	58-40-50	90-10-28	-30.957	-321.519402		
WK107	-134490.090	-39295.814	15.234	11.185	18.899	36-17-12	157-36-22	-2.703	-41.177502		
WK106	-134474.856	-39284.629	4.832	3.790	6.141	38-06-32	181-49-20	12.272	59.298304		
W2-30	-134470.024	-39280.839	13.129	-8.031	15.391	328-32-45	110-26-13	8.031	105.438999		
合 計					128.320		720-00-00		1915.201147		0.000000
								1 / 2 面 積	957.6005735 957.6005735		

地 番: 3215

円弧付き面積計算書

街区番号	W2	画地番号	2-3

測 点	X	Y	DX	DY	距 離	方向角	夾 角	倍横距	倍面積	半径 弧長	円弧面積
W2-23	-134463.890	-39335.297	-0.255	0.156	0.299	148-32-35	180-05-12	0.156	-0.039780		
W2-27	-134464.145	-39335.141	22.553	36.910	43.255	58-34-26	90-01-51	37.222	839.467766		
W2-29	-134441.592	-39298.231	16.498	-10.091	19.339	328-32-53	89-58-27	64.041	1056.548418		
W2-28	-134425.094	-39308.322	-10.779	-17.617	20.653	238-32-22	89-59-29	36.333	-391.633407		
W2-22	-134435.873	-39325.939	-9.598	-15.652	18.360	238-28-58	179-56-36	3.064	-29.408272		
W2-1	-134445.471	-39341.591	-5.841	-1.427	6.013	193-43-44	135-14-46	-14.015	81.861615		
W2-2	-134451.312	-39343.018	-12.578	7.721	14.759	148-27-23	134-43-39	-7.721	97.114738		
合 計					122.678		900-00-00		1653.911078		0.000000
								1 / 2 面 積	826.955539 826.955539		

地 番: 3214

円弧付き面積計算書

街区番号	W2	画地番号	2-4

測 点	X	Y	DX	DY	距 離	方向角	夾 角	倍横距	倍面積	半径 弧長	円弧面積
W2-29	-134441.592	-39298.231	-15.303	9.361	17.939	148-32-44	179-59-51	9.361	-143.251383		
W2-45	-134456.895	-39288.870	-13.129	8.031	15.391	148-32-45	180-00-01	26.753	-351.240137		
W2-30	-134470.024	-39280.839	1.409	1.104	1.790	38-04-48	69-32-03	35.888	50.566192		
WK105	-134468.615	-39279.735	9.215	7.235	11.716	38-08-12	180-03-24	44.227	407.551805		
WK103	-134459.400	-39272.500	2.611	2.052	3.321	38-09-50	180-01-38	53.514	139.725054		
WK102A	-134456.789	-39270.448	9.199	4.897	10.421	28-01-41	169-51-51	60.463	556.199137		
W2-42	-134447.590	-39265.551	35.408	-21.668	41.512	328-32-07	120-30-26	43.692	1547.046336		
W2-41	-134412.182	-39287.219	-12.912	-21.103	24.740	238-32-22	90-00-15	0.921	-11.891952		
W2-28	-134425.094	-39308.322	-16.498	10.091	19.339	148-32-53	90-00-31	-10.091	166.481318		
合 計					146.169		1260-00-00	1 / 2 面 積	2361.186370 1180.593185 1180.593185		0.000000

地 番: 3213

円弧付き面積計算書

街区番号	W2	画地番号	2-5

測 点	X	Y	DX	DY	距 離	方向角	夾 角	倍横距	倍面積	半径 弧長	円弧面積
W2-46	-134438.335	-39260.646	22.167	-13.565	25.988	328-32-08	120-36-51	-13.565	-300.695355		
W2-48	-134416.168	-39274.211	8.692	-5.319	10.190	328-32-09	180-00-01	-32.449	-282.046708		
W2-47	-134407.476	-39279.530	-2.309	-3.772	4.423	238-31-39	89-59-30	-41.540	95.915860		
W2-21	-134409.785	-39283.302	-2.397	-3.917	4.592	238-32-08	180-00-29	-49.229	118.001913		
W2-41	-134412.182	-39287.219	-35.408	21.668	41.512	148-32-07	89-59-59	-31.478	1114.573024		
W2-42	-134447.590	-39265.551	0.124	0.066	0.140	28-01-28	59-29-21	-9.744	-1.208256		
WK101	-134447.466	-39265.485	9.131	4.839	10.334	27-55-17	179-53-49	-4.839	-44.184909		
合 計					97.179		900-00-00		700.355569		0.000000
								1 / 2 面 積	350.1777845 350.1777845		

地 番: 3212

円弧付き面積計算書

街区番号	W2	画地番号	2-6

測 点	X	Y	DX	DY	距 離	方向角	夾 角	倍横距	倍面積	半径 弧長	円弧面積
W2-47	-134407.476	-39279.530	2.659	4.345	5.094	58-32-05	269-59-56	4.345	11.553355		
W2-50	-134404.817	-39275.185	-8.692	5.319	10.190	148-32-09	270-00-04	14.009	-121.766228		
W2-49	-134413.509	-39269.866	-2.659	-4.345	5.094	238-32-05	269-59-56	14.983	-39.839797		
W2-48	-134416.168	-39274.211	8.692	-5.319	10.190	328-32-09	270-00-04	5.319	46.232748		
合 計					30.568		1080-00-00		-103.819922		0.000000
								1 / 2	51.909961		
								面 積	51.909961		

地 番: 3211

円弧付き面積計算書

街区番号	W2	画地番号	2-7

測 点	X	Y	DX	DY	距 離	方向角	夾 角	倍横距	倍面積	半径 弧長	円弧面積
W2-48	-134416.168	-39274.211	-22.167	13.565	25.988	148-32-08	90-00-03	13.565	-300.695355		
W2-46	-134438.335	-39260.646	0.382	0.202	0.432	27-52-11	59-20-03	27.332	10.440824		
WK100	-134437.953	-39260.444	3.180	1.690	3.601	27-59-18	180-07-07	29.224	92.932320		
WK99	-134434.773	-39258.754	1.651	0.884	1.873	28-09-58	180-10-40	31.798	52.498498		
WK98	-134433.122	-39257.870	4.125	2.176	4.664	27-48-44	179-38-46	34.858	143.789250		
WK97	-134428.997	-39255.694	0.588	0.347	0.683	30-32-47	182-44-03	37.381	21.980028		
WK96	-134428.409	-39255.347	0.586	1.657	1.758	70-31-26	219-58-39	39.385	23.079610		
WK95	-134427.823	-39253.690	0.121	0.345	0.366	70-40-23	180-08-57	41.387	5.007827		
W2-32	-134427.702	-39253.345	26.364	-16.154	30.919	328-30-11	77-49-48	25.578	674.338392		
W2-31	-134401.338	-39269.499	-3.479	-5.686	6.666	238-32-22	90-02-11	3.738	-13.004502		
W2-50	-134404.817	-39275.185	-8.692	5.319	10.190	148-32-09	89-59-47	3.371	-29.300732		
W2-49	-134413.509	-39269.866	-2.659	-4.345	5.094	238-32-05	269-59-56	4.345	-11.553355		
合 計					92.234		1800-00-00		669.512805		0.000000
								1 / 2 面 積	334.7564025 334.7564025		

地 番: 3210

円弧付き面積計算書

街区番号	W2	画地番号	2-8

測 点	X	Y	DX	DY	距 離	方向角	夾 角	倍横距	倍面積	半径 弧長	円弧面積
WK90	-134422.278	-39239.165	1.791	3.337	3.787	61-46-38	180-20-02	3.337	5.976567		
W2-34	-134420.487	-39235.828	28.933	-17.682	33.908	328-34-10	86-47-32	-11.008	-318.494464		
W2-33	-134391.554	-39253.510	-9.784	-15.989	18.745	238-32-12	89-58-02	-44.679	437.139336		
W2-31	-134401.338	-39269.499	-26.364	16.154	30.919	148-30-11	89-57-59	-44.514	1173.567096		
W2-32	-134427.702	-39253.345	0.440	1.250	1.325	70-36-29	102-06-18	-27.110	-11.928400		
WK94	-134427.262	-39252.095	0.180	0.514	0.545	70-42-00	180-05-31	-25.346	-4.562280		
WK93	-134427.082	-39251.581	2.756	7.842	8.312	70-38-11	179-56-11	-16.990	-46.824440		
WK92	-134424.326	-39243.739	0.830	2.336	2.479	70-26-22	179-48-11	-6.812	-5.653960		
WK91A	-134423.496	-39241.403	1.218	2.238	2.548	61-26-36	171-00-14	-2.238	-2.725884		
合 計					102.568		1260-00-00	1/2 面 積	1226.493571 613.2467855 613.2467855		0.000000

地 番: 3209

円弧付き面積計算書

街区番号	W2	画地番号	2-9

測 点	X	Y	DX	DY	距 離	方向角	夾 角	倍横距	倍面積	半径 弧長	円弧面積
W2-34	-134420.487	-39235.828	0.808	1.504	1.707	61-45-14	93-11-04	1.504	1.215232		
WK89	-134419.679	-39234.324	0.277	0.164	0.322	30-37-41	148-52-27	3.172	0.878644		
WK88	-134419.402	-39234.160	1.426	0.926	1.700	32-59-54	182-22-13	4.262	6.077612		
WK87A	-134417.976	-39233.234	1.823	1.184	2.174	33-00-10	180-00-16	6.372	11.616156		
WK86	-134416.153	-39232.050	4.038	2.690	4.852	33-40-13	180-40-03	10.246	41.373348		
WK85A	-134412.115	-39229.360	-0.777	3.933	4.009	101-10-31	247-30-18	16.869	-13.107213		
WK84	-134412.892	-39225.427	-0.052	0.243	0.249	102-04-43	180-54-12	21.045	-1.094340		
WK83	-134412.944	-39225.184	-0.920	3.304	3.430	105-33-36	183-28-53	24.592	-22.624640		
W2-36	-134413.864	-39221.880	30.318	-18.545	35.540	328-32-48	42-59-12	9.351	283.503618		
W2-35	-134383.546	-39240.425	-0.732	-1.196	1.402	238-31-54	89-59-06	-10.390	7.605480		
W2-20	-134384.278	-39241.621	-7.276	-11.889	13.939	238-32-01	180-00-07	-23.475	170.804100		
W2-33	-134391.554	-39253.510	-28.933	17.682	33.908	148-34-10	90-02-09	-17.682	511.593306		
合 計					103.232		1800-00-00	1 / 2 面 積	997.841303 498.9206515 498.9206515		0.000000

地 番: 3208

円弧付き面積計算書

街区番号	W2	画地番号	2-10

測 点	X	Y	DX	DY	距 離	方向角	夾 角	倍横距	倍面積	半径 弧長	円弧面積
WK82-2	-134418.203	-39206.290	0.305	0.076	0.314	13-59-31	88-26-20	0.076	0.023180		
WK82	-134417.898	-39206.214	10.260	2.391	10.535	13-07-05	179-07-34	2.543	26.091180		
WK81	-134407.638	-39203.823	11.215	2.594	11.511	13-01-24	179-54-19	7.528	84.426520		
WK80A	-134396.423	-39201.229	0.181	4.667	4.671	87-46-44	254-45-20	14.789	2.676809		
WK79A	-134396.242	-39196.562	0.400	10.182	10.190	87-45-01	179-58-17	29.638	11.855200		
WK78	-134395.842	-39186.380	0.009	0.293	0.293	88-14-26	180-29-25	40.113	0.361017		
W2-39	-134395.833	-39186.087	17.805	-10.902	20.878	328-31-15	60-16-49	29.504	525.318720		
W2-38	-134378.028	-39196.989	15.329	-9.368	17.965	328-34-11	180-02-56	9.234	141.547986		
W2-37	-134362.699	-39206.357	-1.446	-2.363	2.770	238-32-10	89-57-59	-2.497	3.610662		
W2-19	-134364.145	-39208.720	-19.401	-31.705	37.170	238-32-12	180-00-02	-36.565	709.397565		
W2-35	-134383.546	-39240.425	-30.318	18.545	35.540	148-32-48	90-00-36	-49.725	1507.562550		
W2-36	-134413.864	-39221.880	-4.339	15.590	16.183	105-33-11	137-00-23	-15.590	67.645010		
合 計					168.020		1800-00-00		3080.516399		0.000000
								1 / 2 面 積	1540.2581995 1540.2581995		

地 番: 3205

円弧付き面積計算書

街区番号	W2	画地番号	2-11

測 点	X	Y	DX	DY	距 離	方向角	夾 角	倍横距	倍面積	半径 弧長	円弧面積
W2-52	-134353.802	-39191.812	2.620	4.285	5.023	58-33-25	270-01-32	4.285	11.226700		
W2-53	-134351.182	-39187.527	-4.284	2.623	5.023	148-31-18	269-57-53	11.193	-47.950812		
W2-54	-134355.466	-39184.904	-2.620	-4.286	5.023	238-33-46	270-02-28	9.530	-24.968600		
W2-55	-134358.086	-39189.190	4.284	-2.622	5.023	328-31-53	269-58-07	2.622	11.232648		
合 計					20.092		1080-00-00		-50.460064		0.000000
								1 / 2 面 積	25.230032 25.230032		

地 番: 3206

円弧付き面積計算書

街区番号	W2	画地番号	2-12-1

測 点	X	Y	DX	DY	距 離	方向角	夾 角	倍横距	倍面積	半径 弧長	円弧面積
W2-51C	-134369.123	-39182.433	11.037	-6.757	12.941	328-31-28	89-58-54	-6.757	-74.577009		
W2-55	-134358.086	-39189.190	4.284	-2.622	5.023	328-31-53	180-00-25	-16.136	-69.126624		
W2-52	-134353.802	-39191.812	-8.897	-14.545	17.050	238-32-47	90-00-54	-33.303	296.296791		
W2-37	-134362.699	-39206.357	-15.329	9.368	17.965	148-34-11	90-01-24	-38.480	589.859920		
W2-38	-134378.028	-39196.989	8.905	14.556	17.064	58-32-34	89-58-23	-14.556	-129.621180		
合 計					70.043		540-00-00		612.831898		0.000000
								1 / 2 面 積	306.415949 306.415949		

地 番: 3204

円弧付き面積計算書

街区番号	W2	画地番号	2-12-2

測 点	X	Y	DX	DY	距 離	方向角	夾 角	倍横距	倍面積	半径 弧長	円弧面積
W2-55	-134358.086	-39189.190	-11.037	6.757	12.941	148-31-28	89-57-42	6.757	-74.577009		
W2-51C	-134369.123	-39182.433	3.560	5.820	6.822	58-32-48	90-01-20	19.334	68.829040		
W2-43	-134365.563	-39176.613	5.180	8.473	9.931	58-33-37	180-00-49	33.627	174.187860		
W2-40	-134360.383	-39168.140	1.333	0.268	1.360	11-22-04	132-48-27	42.368	56.476544		
W2-10	-134359.050	-39167.872	0.494	0.047	0.496	5-26-05	174-04-01	42.683	21.085402		
W2-14	-134358.556	-39167.825	0.584	-0.005	0.584	359-30-34	174-04-29	42.725	24.951400		
W2-15	-134357.972	-39167.830	0.581	-0.063	0.584	353-48-41	174-18-07	42.657	24.783717		
W2-16	-134357.391	-39167.893	0.573	-0.128	0.587	347-24-28	173-35-47	42.466	24.333018		
W2-17	-134356.818	-39168.021	0.555	-0.184	0.585	341-39-29	174-15-01	42.154	23.395470		
W2-18	-134356.263	-39168.205	0.523	-0.246	0.578	334-48-34	173-09-05	41.724	21.821652		
W2-11	-134355.740	-39168.451	9.097	-5.574	10.669	328-30-11	173-41-37	35.904	326.618688		
W2-12	-134346.643	-39174.025	1.052	-4.385	4.509	283-29-27	134-59-16	25.945	27.294140		
W2-13	-134345.591	-39178.410	-1.946	-3.158	3.709	238-21-29	134-52-02	18.402	-35.810292		
W2-5	-134347.537	-39181.568	-3.645	-5.959	6.985	238-32-48	180-11-19	9.285	-33.843825		
W2-53	-134351.182	-39187.527	-4.284	2.623	5.023	148-31-18	89-58-30	5.949	-25.485516		
W2-54	-134355.466	-39184.904	-2.620	-4.286	5.023	238-33-46	270-02-28	4.286	-11.229320		
合 計					70.386		2520-00-00		612.830969		0.000000
								1 / 2 面 積	306.4154845 306.4154845		

地 番: 3207

円弧付き面積計算書

街区番号	W2	画地番号	2-13

測 点	X	Y	DX	DY	距 離	方向角	夾 角	倍横距	倍面積	半径 弧長	円弧面積
W2-8	-134369.374	-39170.226	5.114	1.308	5.279	14-20-49	178-27-51	1.308	6.689112		
W2-9	-134364.260	-39168.918	3.877	0.778	3.954	11-20-49	177-00-00	3.394	13.158538		
W2-40	-134360.383	-39168.140	-5.180	-8.473	9.931	238-33-37	47-12-48	-4.301	22.279180		
W2-43	-134365.563	-39176.613	-8.292	5.112	9.741	148-20-47	89-47-10	-7.662	63.533304		
W2-7	-134373.855	-39171.501	4.481	1.275	4.659	15-52-58	47-32-11	-1.275	-5.713275		
合 計					33.564		540-00-00		99.946859		0.000000
								1 / 2 面 積	49.9734295 49.9734295		

地 番: 3049

円弧付き面積計算書

街区番号	W3	画地番号	3-1-1

測 点	X	Y	DX	DY	距 離	方向角	夾 角	倍横距	倍面積	半径 弧長	円弧面積
W3-25	-134340.813	-39109.402	27.221	-16.671	31.920	328-30-55	74-50-25	-16.671	-453.801291		
W3-22H	-134313.592	-39126.073	-12.750	-20.855	24.444	238-33-36	90-02-41	-54.197	691.011750		
W3-11	-134326.342	-39146.928	-20.280	12.422	23.782	148-30-41	89-57-05	-62.630	1270.136400		
W3-10	-134346.622	-39134.506	1.478	10.317	10.422	81-50-50	113-20-09	-39.891	-58.958898		
WK53	-134345.144	-39124.189	4.331	14.787	15.408	73-40-30	171-49-40	-14.787	-64.042497		
合 計					105.976		540-00-00		1384.345464		0.000000
								1 / 2 面 積	692.172732 692.172732		

地 番: 3050

円弧付き面積計算書

街区番号	W3	画地番号	3-1-2

測 点	X	Y	DX	DY	距 離	方向角	夾 角	倍横距	倍面積	半径 弧長	円弧面積
W3-22H	-134313.592	-39126.073	-27.221	16.671	31.920	148-30-55	89-59-58	16.671	-453.801291		
W3-25	-134340.813	-39109.402	1.339	4.570	4.762	73-40-10	105-09-15	37.912	50.764168		
WK52	-134339.474	-39104.832	9.588	-2.547	9.921	345-07-24	91-27-14	39.935	382.896780		
WK51	-134329.886	-39107.379	17.722	28.744	33.768	58-20-39	253-13-15	66.132	1171.991304		
W3-13	-134312.164	-39078.635	20.090	-12.297	23.555	328-31-46	90-11-07	82.579	1659.012110		
W3-12	-134292.074	-39090.932	-3.187	-5.209	6.107	238-32-26	90-00-40	65.073	-207.387651		
W3-8	-134295.261	-39096.141	-18.331	-29.932	35.099	238-30-57	179-58-31	29.932	-548.683492		
合 計					145.132		900-00-00		2054.791928		0.000000
								1 / 2	1027.395964		
								面 積	1027.395964		

地 番: 3051

円弧付き面積計算書

街区番号	W3	画地番号	3-2

測 点	X	Y	DX	DY	距 離	方向角	夾 角	倍横距	倍面積	半径 弧長	円弧面積
W3-16	-134307.761	-39021.672	42.249	-25.856	49.533	328-32-02	142-12-57	-25.856	-1092.390144		
W3-17	-134265.512	-39047.528	-26.562	-43.404	50.887	238-32-04	90-00-02	-95.116	2526.471192		
W3-12	-134292.074	-39090.932	-20.090	12.297	23.555	148-31-46	89-59-42	-126.223	2535.820070		
W3-13	-134312.164	-39078.635	0.341	0.552	0.649	58-17-39	89-45-53	-113.374	-38.660534		
WK50	-134311.823	-39078.083	-0.211	0.021	0.212	174-18-59	296-01-20	-112.801	23.801011		
WK49	-134312.034	-39078.062	1.436	25.389	25.430	86-45-46	92-26-47	-87.391	-125.493476		
WK48A	-134310.598	-39052.673	0.228	5.299	5.304	87-32-11	180-46-25	-56.703	-12.928284		
WK47A	-134310.370	-39047.374	0.062	25.420	25.420	89-51-37	182-19-26	-25.984	-1.611008		
W3-15	-134310.308	-39021.954	2.547	0.282	2.563	6-19-05	96-27-28	-0.282	-0.718254		
合 計					183.553		1260-00-00		3814.290573 1907.1452865 1907.1452865		0.000000

地 番: 3052

円弧付き面積計算書

街区番号	W3	画地番号	3-3

測 点	X	Y	DX	DY	距 離	方向角	夾 角	倍横距	倍面積	半径 弧長	円弧面積
W3-17	-134265.512	-39047.528	-42.249	25.856	49.533	148-32-02	90-00-02	25.856	-1092.390144		
W3-16	-134307.761	-39021.672	9.404	1.038	9.461	6-17-55	37-45-53	52.750	496.061000		
WK42A	-134298.357	-39020.634	12.847	1.418	12.925	6-17-55	180-00-00	55.206	709.231482		
W3-19	-134285.510	-39019.216	27.161	-16.605	31.835	328-33-37	142-15-42	40.019	1086.956059		
W3-18	-134258.349	-39035.821	-3.715	-6.073	7.119	238-32-42	89-59-05	17.341	-64.421815		
W3-7	-134262.064	-39041.894	-3.448	-5.634	6.605	238-32-00	179-59-18	5.634	-19.426032		
合 計					117.478		720-00-00		1116.010550		0.000000
								1 / 2 面 積	558.005275 558.005275		

地 番: 3053

円弧付き面積計算書

街区番号	W3	画地番号	3-4

測 点	X	Y	DX	DY	距 離	方向角	夾 角	倍横距	倍面積	半径 弧長	円弧面積
W3-21	-134260.537	-38994.224	20.109	-12.301	23.573	328-32-43	87-31-30	-12.301	-247.360809		
W3-20	-134240.428	-39006.525	-17.921	-29.296	34.343	238-32-42	89-59-59	-53.898	965.906058		
W3-18	-134258.349	-39035.821	-27.161	16.605	31.835	148-33-37	90-00-55	-66.589	1808.623829		
W3-19	-134285.510	-39019.216	4.736	0.522	4.765	6-17-23	37-43-46	-49.462	-234.252032		
WK41A	-134280.774	-39018.694	7.166	0.796	7.210	6-20-18	180-02-55	-48.144	-344.999904		
WK40A	-134273.608	-39017.898	9.615	17.434	19.910	61-07-22	234-47-04	-29.914	-287.623110		
WK39	-134263.993	-39000.464	3.456	6.240	7.133	61-01-13	179-53-51	-6.240	-21.565440		
合 計					128.769		900-00-00		1638.728592		0.000000
								1 / 2 面 積	819.364296 819.364296		

地 番: 3054

円弧付き面積計算書

街区番号	W3	画地番号	3-5

測 点	X	Y	DX	DY	距 離	方向角	夾 角	倍横距	倍面積	半径 弧長	円弧面積
W3-20	-134240.428	-39006.525	-20.109	12.301	23.573	148-32-43	89-59-53	12.301	-247.360809		
W3-21	-134260.537	-38994.224	10.321	18.630	21.298	61-00-49	92-28-06	43.232	446.197472		
WK38A	-134250.216	-38975.594	13.754	24.825	28.381	61-00-43	179-59-54	86.687	1192.292998		
WK37	-134236.462	-38950.769	7.130	2.794	7.658	21-23-55	140-23-12	114.306	815.001780		
W3-3	-134229.332	-38947.975	15.242	-9.403	17.909	328-19-44	126-55-49	107.697	1641.517674		
W3-4	-134214.090	-38957.378	1.040	-4.394	4.515	283-18-58	134-59-14	93.900	97.656000		
W3-5	-134213.050	-38961.772	-21.780	-35.601	41.735	238-32-33	135-13-35	53.905	-1174.050900		
W3-6	-134234.830	-38997.373	-5.598	-9.152	10.728	238-32-50	180-00-17	9.152	-51.232896		
合 計					155.797		1080-00-00	1 / 2 面 積	2720.021319 1360.0106595 1360.0106595		0.000000

地 番: 3055

円弧付き面積計算書

街区番号	W3	画地番号	3-6

測 点	X	Y	DX	DY	距 離	方向角	夾 角	倍横距	倍面積	半径 弧長	円弧面積
WK43	-134312.272	-39022.171	1.964	0.217	1.976	6-18-18	184-58-30	0.217	0.426188		
W3-15	-134310.308	-39021.954	-0.062	-25.420	25.420	269-51-37	83-33-19	-24.986	1.549132		
WK47A	-134310.370	-39047.374	-41.389	-0.019	41.389	180-01-35	90-09-58	-50.425	2087.040325		
WK46A	-134351.759	-39047.393	15.196	24.653	28.960	58-21-02	58-19-27	-25.791	-391.920036		
WK45A	-134336.563	-39022.740	13.996	0.330	14.000	1-21-02	123-00-00	-0.808	-11.308768		
WK44	-134322.567	-39022.410	10.295	0.239	10.298	1-19-48	179-58-46	-0.239	-2.460505		
合 計					122.043		720-00-00		1683.326336		0.000000
								1 / 2 面 積	841.663168 841.663168		

地 番: 3047

円弧付き面積計算書

街区番号	W3	画地番号	3-7-1

測 点	X	Y	DX	DY	距 離	方向角	夾 角	倍横距	倍面積	半径 弧長	円弧面積
W3-23	-134348.935	-39148.103	15.915	-9.748	18.663	328-30-45	68-15-13	-9.748	-155.139420		
W3-24	-134333.020	-39157.851	-6.083	-9.952	11.664	238-33-55	90-03-10	-29.448	179.132184		
W3-1	-134339.103	-39167.803	-4.382	-1.045	4.505	193-24-47	134-50-52	-40.445	177.229990		
W3-2	-134343.485	-39168.848	-8.154	4.994	9.562	148-30-51	135-06-04	-36.496	297.588384		
WK56	-134351.639	-39163.854	2.704	15.751	15.981	80-15-32	111-44-41	-15.751	-42.590704		
合 計					60.375		540-00-00		456.220434		0.000000
								1 / 2 面 積	228.110217 228.110217		

地 番: 3048

円弧付き面積計算書

街区番号	W3	画地番号	3-7-2

測 点	X	Y	DX	DY	距 離	方向角	夾 角	倍横距	倍面積	半径 弧長	円弧面積
W3-24	-134333.020	-39157.851	-15.915	9.748	18.663	148-30-45	89-57-01	9.748	-155.139420		
W3-23	-134348.935	-39148.103	1.571	9.147	9.281	80-15-16	111-44-31	28.643	44.998153		
WK55	-134347.364	-39138.956	0.656	3.845	3.901	80-19-05	180-03-49	41.635	27.312560		
WK54	-134346.708	-39135.111	0.086	0.605	0.611	81-54-35	181-35-30	46.085	3.963310		
W3-10	-134346.622	-39134.506	20.280	-12.422	23.782	328-30-41	66-36-06	34.268	694.955040		
W3-11	-134326.342	-39146.928	-0.244	-0.398	0.467	238-29-20	89-58-39	21.448	-5.233312		
W3-9	-134326.586	-39147.326	-6.434	-10.525	12.336	238-33-44	180-04-24	10.525	-67.717850		
合 計					69.041		900-00-00		543.138481		0.000000
								1 / 2 面 積	271.5692405 271.5692405		

地 番: 3010

円弧付き面積計算書

街区番号	W4	画地番号	4-1

測 点	X	Y	DX	DY	距 離	方向角	夾 角	倍横距	倍面積	半径 弧長	円弧面積
W4-60	-134229.428	-38890.020	43.652	-25.859	50.736	329-21-29	52-09-30	-25.859	-1128.797068		
W4-59	-134185.776	-38915.879	-8.360	-14.104	16.395	239-20-35	89-59-06	-65.822	550.271920		
W4-46	-134194.136	-38929.983	-12.531	-21.176	24.606	239-23-06	180-02-31	-101.102	1266.909162		
W4-1	-134206.667	-38951.159	-4.375	-1.070	4.504	193-44-35	134-21-29	-123.348	539.647500		
W4-2	-134211.042	-38952.229	-16.024	9.810	18.788	148-31-29	134-46-54	-114.608	1836.478592		
W4-47	-134227.066	-38942.419	-1.093	0.757	1.330	145-17-38	176-46-09	-104.041	113.716813		
WK33A	-134228.159	-38941.662	-0.081	40.410	40.410	90-06-53	124-49-15	-62.874	5.092794		
WK32A	-134228.240	-38901.252	0.039	1.519	1.520	88-31-45	178-24-52	-20.945	-0.816855		
WK31A	-134228.201	-38899.733	-1.227	9.713	9.790	97-11-59	188-40-14	-9.713	11.917851		
合 計					168.079		1260-00-00		3194.420709		0.000000
								1 / 2 面 積	1597.2103545 1597.2103545		

地 番: 3009

円弧付き面積計算書

街区番号	W4	画地番号	4-2-1

測 点	X	Y	DX	DY	距 離	方向角	夾 角	倍横距	倍面積	半径 弧長	円弧面積
W4-59	-134185.776	-38915.879	-43.652	25.859	50.736	149-21-29	90-00-52	25.859	-1128.797068		
W4-60	-134229.428	-38890.020	-0.395	3.126	3.151	97-12-06	127-50-37	54.844	-21.663380		
WK30	-134229.823	-38886.894	-1.371	11.831	11.910	96-36-36	179-24-30	69.801	-95.697171		
WK29	-134231.194	-38875.063	0.086	1.549	1.551	86-49-20	170-12-44	83.181	7.153566		
WK28A	-134231.108	-38873.514	1.870	3.054	3.581	58-31-13	151-41-53	87.784	164.156080		
WK27	-134229.238	-38870.460	9.469	4.371	10.429	24-46-43	146-15-30	95.209	901.534021		
WK26	-134219.769	-38866.089	0.316	0.155	0.352	26-07-42	181-20-59	99.735	31.516260		
W4-62	-134219.453	-38865.934	45.105	-26.741	52.436	329-20-17	123-12-35	73.149	3299.385645		
W4-74	-134174.348	-38892.675	-1.016	-1.732	2.008	239-36-14	90-15-57	44.676	-45.390816		
W4-73	-134175.364	-38894.407	1.716	-1.011	1.992	329-29-42	269-53-28	41.933	71.957028		
W4-72	-134173.648	-38895.418	-6.995	-11.801	13.718	239-20-34	89-50-52	29.121	-203.701395		
W4-45	-134180.643	-38907.219	-5.133	-8.660	10.067	239-20-37	180-00-03	8.660	-44.451780		
合 計					161.931		1800-00-00		2936.000990		0.000000
								1 / 2	1468.000495		
								面 積	1468.000495		

地 番: 3008

円弧付き面積計算書

街区番号	W4	画地番号	4-2-2

測 点	X	Y	DX	DY	距 離	方向角	夾 角	倍横距	倍面積	半径 弧長	円弧面積
WK18A	-134187.439	-38830.737	1.584	2.714	3.142	59-43-50	153-44-17	2.714	4.298976		
WK17	-134185.855	-38828.023	4.948	7.834	9.266	57-43-24	177-59-34	13.262	65.620376		
WK16	-134180.907	-38820.189	0.315	0.642	0.715	63-51-54	186-08-30	21.738	6.847470		
WK15	-134180.592	-38819.547	0.969	3.779	3.901	75-37-06	191-45-12	26.159	25.348071		
WK14	-134179.623	-38815.768	0.968	16.301	16.330	86-36-06	190-59-00	46.239	44.759352		
WK13A	-134178.655	-38799.467	14.299	-1.564	14.384	353-45-28	87-09-22	60.976	871.895824		
WK12	-134164.356	-38801.031	14.701	-1.773	14.808	353-07-23	179-21-55	57.639	847.350939		
W4-63	-134149.655	-38802.804	7.810	-38.971	39.746	281-19-56	108-12-33	16.895	131.949950		
W4-8	-134141.845	-38841.775	-12.493	-21.066	24.492	239-19-49	137-59-53	-43.142	538.973006		
W4-44	-134154.338	-38862.841	-18.289	-30.853	35.866	239-20-29	180-00-40	-95.061	1738.570629		
W4-61C	-134172.627	-38893.694	-1.721	1.019	2.000	149-22-13	90-01-44	-124.895	214.944295		
W4-74	-134174.348	-38892.675	-45.105	26.741	52.436	149-20-17	179-58-04	-97.135	4381.274175		
W4-62	-134219.453	-38865.934	6.470	3.179	7.209	26-10-01	56-49-44	-67.215	-434.881050		
WK25A	-134212.983	-38862.755	14.807	5.486	15.791	20-19-47	174-09-46	-58.550	-866.949850		
WK24	-134198.176	-38857.269	6.065	1.035	6.153	9-41-04	169-21-17	-52.029	-315.555885		
WK23A	-134192.111	-38856.234	2.032	5.994	6.329	71-16-23	241-35-19	-45.000	-91.440000		
WK22	-134190.079	-38850.240	1.482	5.390	5.590	74-37-34	183-21-11	-33.616	-49.818912		
WK21A	-134188.597	-38844.850	0.333	3.505	3.521	84-34-22	189-56-48	-24.721	-8.232093		
WK20	-134188.264	-38841.345	0.280	2.829	2.843	84-20-51	179-46-29	-18.387	-5.148360		
WK19	-134187.984	-38838.516	0.545	7.779	7.798	85-59-33	181-38-42	-7.779	-4.239555		
合 計					272.320		3240-00-00		7095.567358		0.000000
								1 / 2 面 積	3547.783679 3547.783679		

地 番: 3008

円弧付き面積計算書

街区番号	W4	画地番号	4-2-2

測 点	X	Y	DX	DY	距 離	方向角	夾 角	倍横距	倍面積	半径 弧長	円弧面積

地 番: 3007

円弧付き面積計算書

街区番号	W4	画地番号	4-3

測 点	X	Y	DX	DY	距 離	方向角	夾 角	倍横距	倍面積	半径 弧長	円弧面積
WK1A	-134072.280	-38798.705	0.481	-1.786	1.850	285-04-23	100-00-25	-1.786	-0.859066		
WK230A	-134071.799	-38800.491	0.513	-1.867	1.936	285-21-51	180-17-28	-5.439	-2.790207		
WK229	-134071.286	-38802.358	0.618	-2.259	2.342	285-18-01	179-56-10	-9.565	-5.911170		
WK228	-134070.668	-38804.617	4.198	-15.334	15.898	285-18-39	180-00-38	-27.158	-114.009284		
W4-65	-134066.470	-38819.951	-30.446	-11.543	32.561	200-45-48	95-27-09	-54.035	1645.149610		
W4-67	-134096.916	-38831.494	-26.106	-9.901	27.920	200-46-11	180-00-23	-75.479	1970.454774		
W4-64	-134123.022	-38841.395	-0.661	0.847	1.074	127-58-07	107-11-56	-84.533	55.876313		
W4-7	-134123.683	-38840.548	-0.162	0.212	0.267	127-23-07	179-25-00	-83.474	13.522788		
W4-10	-134123.845	-38840.336	-0.408	0.468	0.621	131-04-54	183-41-47	-82.794	33.779952		
W4-11	-134124.253	-38839.868	-0.434	0.451	0.626	133-53-58	182-49-04	-81.875	35.533750		
W4-12	-134124.687	-38839.417	-0.440	0.409	0.601	137-05-28	183-11-30	-81.015	35.646600		
W4-13	-134125.127	-38839.008	-0.493	0.402	0.636	140-48-20	183-42-52	-80.204	39.540572		
W4-14	-134125.620	-38838.606	-0.515	0.364	0.631	144-44-51	183-56-31	-79.438	40.910570		
W4-15	-134126.135	-38838.242	-0.526	0.331	0.621	147-49-07	183-04-16	-78.743	41.418818		
W4-16	-134126.661	-38837.911	-0.540	0.312	0.624	149-58-54	182-09-47	-78.100	42.174000		
W4-17	-134127.201	-38837.599	-0.557	0.279	0.623	153-23-38	183-24-44	-77.509	43.172513		
W4-18	-134127.758	-38837.320	-0.551	0.233	0.598	157-04-41	183-41-03	-76.997	42.425347		
W4-19	-134128.309	-38837.087	-0.587	0.206	0.622	160-39-44	183-35-03	-76.558	44.939546		
W4-20	-134128.896	-38836.881	-0.623	0.188	0.651	163-12-29	182-32-45	-76.164	47.450172		
W4-21	-134129.519	-38836.693	-0.605	0.144	0.622	166-36-42	183-24-13	-75.832	45.878360		
W4-22	-134130.124	-38836.549	-0.613	0.111	0.623	169-44-11	183-07-29	-75.577	46.328701		
W4-23	-134130.737	-38836.438	-0.625	0.079	0.630	172-47-46	183-03-35	-75.387	47.116875		
W4-24	-134131.362	-38836.359	-0.620	0.034	0.621	176-51-40	184-03-54	-75.274	46.669880		

地 番: 3007

円弧付き面積計算書

街区番号	W4	画地番号	4-3

測 点	X	Y	DX	DY	距 離	方向角	夾 角	倍横距	倍面積	半径 弧長	円弧面積
W4-25	-134131.982	-38836.325	-0.600	0.000	0.600	180-00-00	183-08-20	-75.240	45.144000		
W4-26	-134132.582	-38836.325	-0.623	-0.026	0.624	182-23-23	182-23-23	-75.266	46.890718		
W4-27	-134133.205	-38836.351	-0.621	-0.064	0.624	185-53-03	183-29-40	-75.356	46.796076		
W4-28	-134133.826	-38836.415	-0.638	-0.107	0.647	189-31-14	183-38-11	-75.527	48.186226		
W4-29	-134134.464	-38836.522	-0.610	-0.140	0.626	192-55-34	183-24-20	-75.774	46.222140		
W4-30	-134135.074	-38836.662	-0.579	-0.164	0.602	195-48-53	182-53-19	-76.078	44.049162		
W4-31	-134135.653	-38836.826	-0.610	-0.214	0.646	199-19-55	183-31-02	-76.456	46.638160		
W4-32	-134136.263	-38837.040	-0.573	-0.243	0.622	202-58-52	183-38-57	-76.913	44.071149		
W4-33	-134136.836	-38837.283	-0.559	-0.271	0.621	205-51-50	182-52-58	-77.427	43.281693		
W4-34	-134137.395	-38837.554	-0.528	-0.286	0.600	208-26-35	182-34-45	-77.984	41.175552		
W4-35	-134137.923	-38837.840	-0.530	-0.331	0.625	211-59-09	183-32-34	-78.601	41.658530		
W4-36	-134138.453	-38838.171	-0.508	-0.360	0.623	215-19-25	183-20-16	-79.292	40.280336		
W4-37	-134138.961	-38838.531	-0.489	-0.382	0.621	217-59-47	182-40-22	-80.034	39.136626		
W4-38	-134139.450	-38838.913	-0.465	-0.414	0.623	221-40-46	183-40-59	-80.830	37.585950		
W4-39	-134139.915	-38839.327	-0.437	-0.444	0.623	225-27-19	183-46-33	-81.688	35.697656		
W4-40	-134140.352	-38839.771	-0.413	-0.465	0.622	228-23-22	182-56-03	-82.597	34.112561		
W4-41	-134140.765	-38840.236	-0.384	-0.488	0.621	231-48-05	183-24-43	-83.550	32.083200		
W4-42	-134141.149	-38840.724	-0.361	-0.510	0.625	234-42-27	182-54-22	-84.548	30.521828		
W4-43	-134141.510	-38841.234	-0.335	-0.541	0.636	238-14-00	183-31-33	-85.599	28.675665		
W4-8	-134141.845	-38841.775	-7.810	38.971	39.746	101-19-56	43-05-56	-47.169	368.389890		
W4-63	-134149.655	-38802.804	1.715	-0.207	1.727	353-07-04	71-47-08	-8.405	-14.414575		
WK11	-134147.940	-38803.011	17.388	-1.780	17.479	354-09-18	181-02-14	-10.392	-180.696096		

地 番: 3007

円弧付き面積計算書

街区番号	W4	画地番号	4-3

測 点	X	Y	DX	DY	距 離	方向角	夾 角	倍横距	倍面積	半径 弧長	円弧面積
WK10A	-134130.552	-38804.791	3.264	0.007	3.264	0-07-22	185-58-04	-12.165	-39.706560		
WK9A	-134127.288	-38804.784	2.467	0.088	2.469	2-02-35	181-55-13	-12.070	-29.776690		
WK8	-134124.821	-38804.696	3.080	0.744	3.169	13-34-48	191-32-13	-11.238	-34.613040		
WK7	-134121.741	-38803.952	3.715	1.391	3.967	20-31-38	186-56-50	-9.103	-33.817645		
WK6	-134118.026	-38802.561	1.512	-0.201	1.525	352-25-40	151-54-02	-7.913	-11.964456		
WK5	-134116.514	-38802.762	7.185	0.067	7.185	0-32-03	188-06-23	-8.047	-57.817695		
WK4	-134109.329	-38802.695	0.302	0.980	1.025	72-52-21	252-20-18	-7.000	-2.114000		
WK3A	-134109.027	-38801.715	31.547	2.549	31.650	4-37-10	111-44-49	-3.471	-109.499637		
WK2	-134077.480	-38799.166	5.200	0.461	5.220	5-03-58	180-26-48	-0.461	-2.397200		
合 計					223.455		9360-00-00	1 / 2 面 積	4818.198938 2409.099469 2409.099469		0.000000

地 番: 3005

円弧付き面積計算書

街区番号	W4	画地番号	4-4

測 点	X	Y	DX	DY	距 離	方向角	夾 角	倍横距	倍面積	半径 弧長	円弧面積
W4-81C	-134108.576	-38859.902	21.092	8.005	22.560	20-46-59	72-47-13	8.005	168.841460		
W4-80C	-134087.484	-38851.897	1.233	-2.666	2.937	294-49-12	94-02-13	13.344	16.453152		
W4-70	-134086.251	-38854.563	0.021	-0.042	0.047	296-33-54	181-44-42	10.636	0.223356		
W4-69	-134086.230	-38854.605	-20.429	-7.751	21.850	200-46-38	84-12-44	2.843	-58.079647		
W4-68	-134106.659	-38862.356	-1.917	2.454	3.114	127-59-46	107-13-08	-2.454	4.704318		
合 計					50.508		540-00-00		132.142639		0.000000
								1 / 2 面 積	66.0713195 66.0713195		

地 番: 3006

円弧付き面積計算書

街区番号	W4	画地番号	4-5

測 点	X	Y	DX	DY	距 離	方向角	夾 角	倍横距	倍面積	半径 弧長	円弧面積
W4-80C	-134087.484	-38851.897	-21.092	-8.005	22.560	200-46-59	85-58-22	-8.005	168.841460		
W4-81C	-134108.576	-38859.902	-14.446	18.507	23.478	127-58-28	107-11-29	2.497	-36.071662		
W4-64	-134123.022	-38841.395	26.106	9.901	27.920	20-46-11	72-47-43	30.905	806.805930		
W4-67	-134096.916	-38831.494	9.432	-20.403	22.478	294-48-37	94-02-26	20.403	192.441096		
合 計					96.436		360-00-00	1 / 2 面 積	1132.016824 566.008412 566.008412		0.000000

地 番: 3003

円弧付き面積計算書

街区番号	W4	画地番号	4-6-1

測 点	X	Y	DX	DY	距 離	方向角	夾 角	倍横距	倍面積	半径 弧長	円弧面積
W4-75	-134094.936	-38877.395	16.365	6.210	17.504	20-46-49	72-51-41	6.210	101.626650		
W4-76	-134078.571	-38871.185	4.369	-9.457	10.417	294-47-47	94-00-58	2.963	12.945347		
W4-66	-134074.202	-38880.642	-0.320	-0.127	0.344	201-38-49	86-51-02	-6.621	2.118720		
W4-54	-134074.522	-38880.769	-2.248	-0.955	2.442	203-01-01	181-22-12	-7.703	17.316344		
W4-55	-134076.770	-38881.724	-2.244	-1.017	2.464	204-22-50	181-21-49	-9.675	21.710700		
W4-56	-134079.014	-38882.741	-2.212	-1.062	2.454	205-38-46	181-15-56	-11.754	25.999848		
W4-57	-134081.226	-38883.803	-1.099	-0.550	1.229	206-35-09	180-56-23	-13.366	14.689234		
W4-58	-134082.325	-38884.353	-1.599	-0.830	1.802	207-25-58	180-50-49	-14.746	23.578854		
W4-5	-134083.924	-38885.183	-5.876	1.195	5.996	168-30-16	141-04-18	-14.381	84.502756		
W4-6	-134089.800	-38883.988	-5.136	6.593	8.357	127-55-08	139-24-52	-6.593	33.861648		
合 計					53.009		1440-00-00		338.350101		0.000000
								1 / 2 面 積	169.1750505 169.1750505		

地 番: 3004

円弧付き面積計算書

街区番号	W4	画地番号	4-6-2

測 点	X	Y	DX	DY	距 離	方向角	夾 角	倍横距	倍面積	半径 弧長	円弧面積
W4-76	-134078.571	-38871.185	-16.365	-6.210	17.504	200-46-49	85-58-58	-6.210	101.626650		
W4-75	-134094.936	-38877.395	-7.765	9.968	12.636	127-55-06	107-08-17	-2.452	19.039780		
W4-9	-134102.701	-38867.427	-3.958	5.071	6.433	127-58-21	180-03-15	12.587	-49.819346		
W4-68	-134106.659	-38862.356	20.429	7.751	21.850	20-46-38	72-48-17	25.409	519.080461		
W4-69	-134086.230	-38854.605	5.622	-12.171	13.407	294-47-35	94-00-57	20.989	118.000158		
W4-77	-134080.608	-38866.776	2.037	-4.409	4.857	294-47-51	180-00-16	4.409	8.981133		
合 計					76.687		720-00-00		716.908836		0.000000
								1 / 2 面 積	358.454418 358.454418		

地 番: 3000

円弧付き面積計算書

街区番号	W4	画地番号	4-7-1

測 点	X	Y	DX	DY	距 離	方向角	夾 角	倍横距	倍面積	半径 弧長	円弧面積
W4-77	-134080.608	-38866.776	24.416	9.249	26.109	20-44-50	85-56-59	9.249	225.823584		
W4-78	-134056.192	-38857.527	2.635	-9.613	9.968	285-19-43	84-34-53	8.885	23.411975		
W4-3	-134053.557	-38867.140	-3.306	-5.376	6.311	238-24-37	133-04-54	-6.104	20.179824		
W4-79	-134056.863	-38872.516	-1.931	-3.140	3.686	238-24-35	179-59-58	-14.620	28.231220		
W4-4	-134058.794	-38875.656	-2.387	-0.618	2.466	194-30-55	136-06-20	-18.378	43.868286		
W4-48	-134061.181	-38876.274	-1.770	-0.485	1.835	195-19-25	180-48-30	-19.481	34.481370		
W4-49	-134062.951	-38876.759	-2.358	-0.698	2.459	196-29-22	181-09-57	-20.664	48.725712		
W4-50	-134065.309	-38877.457	-2.336	-0.740	2.450	197-34-38	181-05-16	-22.102	51.630272		
W4-51	-134067.645	-38878.197	-2.308	-0.811	2.446	199-21-39	181-47-01	-23.653	54.591124		
W4-52	-134069.953	-38879.008	-2.291	-0.858	2.446	200-31-53	181-10-14	-25.322	58.012702		
W4-53	-134072.244	-38879.866	-1.958	-0.776	2.106	201-37-10	181-05-17	-26.956	52.779848		
W4-66	-134074.202	-38880.642	-4.369	9.457	10.417	114-47-47	93-10-37	-18.275	79.843475		
W4-76	-134078.571	-38871.185	-2.037	4.409	4.857	114-47-51	180-00-04	-4.409	8.981133		
合 計					77.556		1980-00-00		730.560525		0.000000
								1 / 2 面 積	365.2802625 365.2802625		

地 番: 3001

円弧付き面積計算書

街区番号	W4	画地番号	4-7-2

測 点	X	Y	DX	DY	距 離	方向角	夾 角	倍横距	倍面積	半径 弧長	円弧面積
W4-78	-134056.192	-38857.527	-24.416	-9.249	26.109	200-44-50	95-24-48	-9.249	225.823584		
W4-77	-134080.608	-38866.776	-5.622	12.171	13.407	114-47-35	94-02-45	-6.327	35.570394		
W4-69	-134086.230	-38854.605	-0.021	0.042	0.047	116-33-54	181-46-19	5.886	-0.123606		
W4-70	-134086.251	-38854.563	26.499	10.036	28.336	20-44-36	84-10-42	15.964	423.030036		
W4-71	-134059.752	-38844.527	2.784	-10.170	10.544	285-18-34	84-33-58	15.830	44.070720		
WK225	-134056.968	-38854.697	0.776	-2.830	2.934	285-20-02	180-01-28	2.830	2.196080		
合 計					81.377		720-00-00	1 / 2 面 積	730.567208 365.283604 365.283604		0.000000

地 番: 3002

円弧付き面積計算書

街区番号	W4	画地番号	4-8

測 点	X	Y	DX	DY	距 離	方向角	夾 角	倍横距	倍面積	半径 弧長	円弧面積
W4-67	-134096.916	-38831.494	30.446	11.543	32.561	20-45-48	85-57-11	11.543	351.438178		
W4-65	-134066.470	-38819.951	0.682	-2.490	2.582	285-19-03	84-33-15	20.596	14.046472		
WK227A	-134065.788	-38822.441	2.020	-7.413	7.683	285-14-34	179-55-31	10.693	21.599860		
WK226	-134063.768	-38829.854	4.016	-14.673	15.213	285-18-25	180-03-51	-11.393	-45.754288		
W4-71	-134059.752	-38844.527	-26.499	-10.036	28.336	200-44-36	95-26-11	-36.102	956.666898		
W4-70	-134086.251	-38854.563	-1.233	2.666	2.937	114-49-12	94-04-36	-43.472	53.600976		
W4-80C	-134087.484	-38851.897	-9.432	20.403	22.478	114-48-37	179-59-25	-20.403	192.441096		
合 計					111.790		900-00-00		1544.039192		0.000000
								1 / 2 面 積	772.019596 772.019596		

地 番: 3176

円弧付き面積計算書

街区番号	W5	画地番号	5-1

測 点	X	Y	DX	DY	距 離	方向角	夾 角	倍横距	倍面積	半径 弧長	円弧面積
W5-16	-134390.633	-39479.998	9.479	1.705	9.631	10-11-49	180-05-34	1.705	16.161695		
W5-20	-134381.154	-39478.293	5.952	-33.537	34.061	280-03-50	89-52-01	-30.127	-179.315904		
W5-21	-134375.202	-39511.830	-2.794	-0.465	2.832	189-26-56	89-23-06	-64.129	179.176426		
W5-2	-134377.996	-39512.295	-13.614	-1.881	13.743	187-52-00	178-25-04	-66.475	904.990650		
W5-14	-134391.610	-39514.176	-22.816	-3.182	23.037	187-56-22	180-04-22	-71.538	1632.211008		
W5-3	-134414.426	-39517.358	-3.617	2.656	4.487	143-42-35	135-46-13	-72.064	260.655488		
W5-4	-134418.043	-39514.702	-4.416	24.787	25.177	100-06-06	136-23-31	-44.621	197.046336		
W5-5	-134422.459	-39489.915	3.459	4.901	5.999	54-47-12	134-41-06	-14.933	-51.653247		
W5-6	-134419.000	-39485.014	8.647	1.520	8.780	9-58-11	135-10-59	-8.512	-73.603264		
W5-10	-134410.353	-39483.494	6.746	1.184	6.849	9-57-17	179-59-06	-5.808	-39.180768		
W5-15	-134403.607	-39482.310	12.974	2.312	13.178	10-06-15	180-08-58	-2.312	-29.995888		
合 計					147.774		1620-00-00	1 / 2 面 積	2816.492532 1408.246266 1408.246266		0.000000

地 番: 3177

円弧付き面積計算書

街区番号	W5	画地番号	5-2

測 点	X	Y	DX	DY	距 離	方向角	夾 角	倍横距	倍面積	半径 弧長	円弧面積
W5-7	-134380.510	-39478.178	-2.530	14.200	14.424	100-06-08	269-58-39	14.200	-35.926000		
W5-22	-134383.040	-39463.978	30.526	5.433	31.006	10-05-30	89-59-22	33.833	1032.786158		
W5-23	-134352.514	-39458.545	0.165	-0.931	0.946	280-03-00	89-57-30	38.335	6.325275		
W5-12	-134352.349	-39459.476	3.513	-19.679	19.990	280-07-18	180-04-18	17.725	62.267925		
W5-13	-134348.836	-39479.155	4.829	-27.267	27.691	280-02-35	179-55-17	-29.221	-141.108209		
W5-1	-134344.007	-39506.422	-2.404	-0.403	2.438	189-30-59	89-28-24	-56.891	136.765964		
W5-19	-134346.411	-39506.825	-22.307	-3.862	22.639	189-49-20	180-18-21	-61.156	1364.206892		
W5-17	-134368.718	-39510.687	-3.629	-0.629	3.683	189-49-59	180-00-39	-65.647	238.232963		
W5-18	-134372.347	-39511.316	-2.855	-0.514	2.901	190-12-21	180-22-22	-66.790	190.685450		
W5-21	-134375.202	-39511.830	-5.952	33.537	34.061	100-03-50	89-51-29	-33.767	200.981184		
W5-20	-134381.154	-39478.293	0.644	0.115	0.654	10-07-29	90-03-39	-0.115	-0.074060		
合 計					160.433		1620-00-00	1 / 2 面 積	3055.143542 1527.571771 1527.571771		0.000000

地 番: 3178

円弧付き面積計算書

街区番号	W5	画地番号	5-3

測 点	X	Y	DX	DY	距 離	方向角	夾 角	倍横距	倍面積	半径 弧長	円弧面積
W5-23	-134352.514	-39458.545	-30.526	-5.433	31.006	190-05-30	90-00-52	-5.433	165.847758		
W5-22	-134383.040	-39463.978	-5.520	30.985	31.473	100-06-05	90-00-35	20.119	-111.056880		
W5-11	-134388.560	-39432.993	-1.058	6.034	6.126	99-56-42	179-50-37	57.138	-60.452004		
W5-8	-134389.618	-39426.959	30.529	5.411	31.005	10-03-03	90-06-21	68.583	2093.770407		
W5-9	-134359.089	-39421.548	6.575	-36.997	37.577	280-04-38	90-01-35	36.997	243.255275		
合 計					137.187		540-00-00		2331.364556		0.000000
								1 / 2	1165.682278		
								面 積	1165.682278		

地 番: 3179

円弧付き面積計算書

街区番号	W6	画地番号	6-1

測 点	X	Y	DX	DY	距 離	方向角	夾 角	倍横距	倍面積	半径 弧長	円弧面積
W6-123	-134401.372	-39473.773	-7.234	40.740	41.377	100-04-08	89-59-08	40.740	-294.713160		
W6-124	-134408.606	-39433.033	0.987	-0.016	0.987	359-04-17	79-00-09	81.464	80.404968		
W6-87	-134407.619	-39433.049	1.501	0.018	1.501	0-41-13	181-36-56	81.466	122.280466		
W6-88	-134406.118	-39433.031	1.502	0.052	1.503	1-58-58	181-17-45	81.536	122.467072		
W6-89	-134404.616	-39432.979	1.504	0.088	1.507	3-20-55	181-21-57	81.676	122.840704		
W6-90	-134403.112	-39432.891	2.228	0.147	2.233	3-46-29	180-25-34	81.911	182.497708		
W6-12	-134400.884	-39432.744	4.823	-3.592	6.014	323-19-21	139-32-52	78.466	378.441518		
W6-13	-134396.061	-39436.336	1.426	-8.140	8.264	279-56-11	136-36-50	66.734	95.162684		
W6-91	-134394.635	-39444.476	2.005	-11.215	11.393	280-08-10	180-11-59	47.379	94.994895		
W6-92	-134392.630	-39455.691	1.379	-7.701	7.823	280-09-08	180-00-58	28.463	39.250477		
W6-93	-134391.251	-39463.392	0.404	-2.228	2.264	280-16-40	180-07-32	18.534	7.487736		
W6-94	-134390.847	-39465.620	0.325	-1.913	1.940	279-38-31	179-21-51	14.393	4.677725		
W6-1	-134390.522	-39467.533	-3.444	-4.923	6.008	235-01-28	135-22-57	7.557	-26.026308		
W6-2	-134393.966	-39472.456	-7.406	-1.317	7.522	190-05-00	135-03-32	1.317	-9.753702		
合 計					100.336		2160-00-00	1 / 2 面 積	920.012783 460.0063915 460.0063915		0.000000

地 番: 3180

円弧付き面積計算書

街区番号	W6	画地番号	6-2

測 点	X	Y	DX	DY	距 離	方向角	夾 角	倍横距	倍面積	半径 弧長	円弧面積
W6-124	-134408.606	-39433.033	7.234	-40.740	41.377	280-04-08	101-03-38	-40.740	-294.713160		
W6-123	-134401.372	-39473.773	-12.052	-2.143	12.241	190-04-57	90-00-49	-83.623	1007.824396		
W6-14	-134413.424	-39475.916	-18.726	-3.308	19.016	190-01-05	179-56-08	-89.074	1667.999724		
W6-15	-134432.150	-39479.224	-5.430	-0.980	5.518	190-13-50	180-12-45	-93.362	506.955660		
W6-117	-134437.580	-39480.204	2.358	27.269	27.371	85-03-28	74-49-38	-67.073	-158.158134		
W6-116	-134435.222	-39452.935	2.116	24.437	24.528	85-03-04	179-59-36	-15.367	-32.516572		
W6-118	-134433.106	-39428.498	0.439	-0.165	0.469	339-24-04	74-21-00	8.905	3.909295		
W6-70	-134432.667	-39428.663	1.420	-0.494	1.503	340-49-04	181-25-00	8.246	11.709320		
W6-71	-134431.247	-39429.157	1.426	-0.467	1.501	341-52-01	181-02-57	7.285	10.388410		
W6-72	-134429.821	-39429.624	1.441	-0.440	1.507	343-01-13	181-09-12	6.378	9.190698		
W6-73	-134428.380	-39430.064	1.445	-0.412	1.503	344-05-10	181-03-57	5.526	7.985070		
W6-74	-134426.935	-39430.476	1.453	-0.377	1.501	345-27-17	181-22-07	4.737	6.882861		
W6-75	-134425.482	-39430.853	1.460	-0.348	1.501	346-35-36	181-08-19	4.012	5.857520		
W6-76	-134424.022	-39431.201	1.470	-0.327	1.506	347-27-32	180-51-56	3.337	4.905390		
W6-77	-134422.552	-39431.528	1.474	-0.276	1.500	349-23-40	181-56-08	2.734	4.029916		
W6-78	-134421.078	-39431.804	1.476	-0.263	1.499	349-53-49	180-30-09	2.195	3.239820		
W6-79	-134419.602	-39432.067	1.499	-0.240	1.518	350-54-14	181-00-25	1.692	2.536308		
W6-80	-134418.103	-39432.307	1.489	-0.188	1.501	352-48-14	181-54-00	1.264	1.882096		
W6-81	-134416.614	-39432.495	1.496	-0.175	1.506	353-19-41	180-31-27	0.901	1.347896		
W6-82	-134415.118	-39432.670	1.493	-0.134	1.499	354-52-17	181-32-36	0.592	0.883856		
W6-83	-134413.625	-39432.804	1.500	-0.104	1.504	356-02-02	181-09-45	0.354	0.531000		
W6-84	-134412.125	-39432.908	1.499	-0.070	1.501	357-19-35	181-17-33	0.180	0.269820		
W6-85	-134410.626	-39432.978	1.500	-0.046	1.501	358-14-37	180-55-02	0.064	0.096000		

地 番: 3180

円弧付き面積計算書

街区番号	W6	画地番号	6-2

測 点	X	Y	DX	DY	距 離	方向角	夾 角	倍横距	倍面積	半径 弧長	円弧面積
W6-86	-134409.126	-39433.024	0.520	-0.009	0.520	359-00-30	180-45-53	0.009	0.004680		
合 計					155.091		3960-00-00		2773.041870		0.000000
								1 / 2 面 積	1386.520935 1386.520935		

地 番: 3182

円弧付き面積計算書

街区番号	W6	画地番号	6-3

測 点	X	Y	DX	DY	距 離	方向角	夾 角	倍横距	倍面積	半径 弧長	円弧面積
W6-125	-134452.020	-39451.909	7.621	28.687	29.682	75-07-21	80-45-30	28.687	218.623627		
W6-126	-134444.399	-39423.222	0.817	-0.464	0.940	330-24-23	75-17-02	56.910	46.495470		
W6-62	-134443.582	-39423.686	1.314	-0.722	1.499	331-12-46	180-48-23	55.724	73.221336		
W6-63	-134442.268	-39424.408	1.332	-0.687	1.499	332-43-01	181-30-15	54.315	72.347580		
W6-64	-134440.936	-39425.095	1.353	-0.665	1.508	333-49-33	181-06-32	52.963	71.658939		
W6-65	-134439.583	-39425.760	1.361	-0.638	1.503	334-53-03	181-03-30	51.660	70.309260		
W6-66	-134438.222	-39426.398	1.362	-0.630	1.501	335-10-37	180-17-34	50.392	68.633904		
W6-67	-134436.860	-39427.028	1.390	-0.565	1.500	337-52-46	182-42-09	49.197	68.383830		
W6-68	-134435.470	-39427.593	1.396	-0.543	1.498	338-44-44	180-51-58	48.089	67.132244		
W6-69	-134434.074	-39428.136	0.968	-0.362	1.033	339-29-45	180-45-01	47.184	45.674112		
W6-118	-134433.106	-39428.498	-2.116	-24.437	24.528	265-03-04	105-33-19	22.385	-47.366660		
W6-116	-134435.222	-39452.935	-1.345	0.043	1.346	178-10-08	93-07-04	-2.009	2.702105		
W6-115	-134436.567	-39452.892	-3.003	0.112	3.005	177-51-51	179-41-43	-1.854	5.567562		
W6-114	-134439.570	-39452.780	-3.003	0.148	3.007	177-10-43	179-18-52	-1.594	4.786782		
W6-113	-134442.573	-39452.632	-2.998	0.189	3.004	176-23-34	179-12-51	-1.257	3.768486		
W6-112	-134445.571	-39452.443	-2.998	0.225	3.006	175-42-29	179-18-55	-0.843	2.527314		
W6-111	-134448.569	-39452.218	-2.995	0.264	3.007	174-57-45	179-15-16	-0.354	1.060230		
W6-110	-134451.564	-39451.954	-0.456	0.045	0.458	174-21-51	179-24-06	-0.045	0.020520		
合 計					83.524		2880-00-00		775.546641		0.000000
								1 / 2 面 積	387.7733205 387.7733205		

地 番: 3184

円弧付き面積計算書

街区番号	W6	画地番号	6-4

測 点	X	Y	DX	DY	距 離	方向角	夾 角	倍横距	倍面積	半径 弧長	円弧面積
W6-126	-134444.399	-39423.222	-7.621	-28.687	29.682	255-07-21	104-37-32	-28.687	218.623627		
W6-125	-134452.020	-39451.909	-2.536	0.256	2.549	174-14-09	99-06-48	-57.118	144.851248		
W6-109	-134454.556	-39451.653	-2.985	0.336	3.004	173-34-40	179-20-31	-56.526	168.730110		
W6-108	-134457.541	-39451.317	-2.985	0.382	3.009	172-42-26	179-07-46	-55.808	166.586880		
W6-107	-134460.526	-39450.935	-2.978	0.418	3.007	172-00-36	179-18-10	-55.008	163.813824		
W6-106	-134463.504	-39450.517	-2.973	0.441	3.006	171-33-45	179-33-09	-54.149	160.984977		
W6-105	-134466.477	-39450.076	-2.967	0.497	3.008	170-29-27	178-55-42	-53.211	157.877037		
W6-104	-134469.444	-39449.579	-0.787	0.133	0.798	170-24-28	179-55-01	-52.581	41.381247		
W6-119	-134470.231	-39449.446	15.131	32.736	36.064	65-11-35	74-47-07	-19.712	-298.262272		
W6-120	-134455.100	-39416.710	8.930	-5.463	10.468	328-32-36	83-21-01	7.561	67.519730		
W6-11	-134446.170	-39422.173	1.285	-0.774	1.500	328-56-17	180-23-41	1.324	1.701340		
W6-61	-134444.885	-39422.947	0.486	-0.275	0.558	330-29-49	181-33-32	0.275	0.133650		
合 計					96.653		1800-00-00	1 / 2 面 積	993.941398 496.970699 496.970699		0.000000

地 番: 3186

円弧付き面積計算書

街区番号	W6	画地番号	6-5

測 点	X	Y	DX	DY	距 離	方向角	夾 角	倍横距	倍面積	半径 弧長	円弧面積
W6-120	-134455.100	-39416.710	-15.131	-32.736	36.064	245-11-35	96-39-00	-32.736	495.328416		
W6-119	-134470.231	-39449.446	-2.173	0.390	2.208	169-49-31	104-37-56	-65.082	141.423186		
W6-103	-134472.404	-39449.056	-2.943	0.563	2.996	169-10-12	179-20-41	-64.129	188.731647		
W6-102	-134475.347	-39448.493	-0.449	0.084	0.457	169-24-12	180-14-00	-63.482	28.503418		
W6-122	-134475.796	-39448.409	-2.497	0.520	2.551	168-14-11	178-49-59	-62.878	157.006366		
W6-101	-134478.293	-39447.889	-2.935	0.639	3.004	167-43-03	179-28-52	-61.719	181.145265		
W6-100	-134481.228	-39447.250	-2.930	0.676	3.007	167-00-30	179-17-27	-60.404	176.983720		
W6-99	-134484.158	-39446.574	-2.918	0.718	3.005	166-10-35	179-10-05	-59.010	172.191180		
W6-98	-134487.076	-39445.856	-2.908	0.755	3.004	165-26-45	179-16-10	-57.537	167.317596		
W6-97	-134489.984	-39445.101	-2.898	0.796	3.005	164-38-28	179-11-43	-55.986	162.247428		
W6-96	-134492.882	-39444.305	-2.886	0.826	3.002	164-01-42	179-23-14	-54.364	156.894504		
W6-95	-134495.768	-39443.479	0.427	1.242	1.313	71-01-37	86-59-55	-52.296	-22.330392		
W6-46	-134495.341	-39442.237	0.518	1.410	1.502	69-49-40	178-48-03	-49.644	-25.715592		
W6-47	-134494.823	-39440.827	0.546	1.390	1.493	68-33-17	178-43-37	-46.844	-25.576824		
W6-48	-134494.277	-39439.437	0.571	1.397	1.509	67-46-07	179-12-50	-44.057	-25.156547		
W6-49	-134493.706	-39438.040	0.586	1.386	1.505	67-04-53	179-18-46	-41.274	-24.186564		
W6-50	-134493.120	-39436.654	0.598	1.375	1.499	66-29-43	179-24-50	-38.513	-23.030774		
W6-51	-134492.522	-39435.279	0.630	1.362	1.501	65-10-37	178-40-54	-35.776	-22.538880		
W6-52	-134491.892	-39433.917	0.652	1.340	1.490	64-03-14	178-52-37	-33.074	-21.564248		
W6-53	-134491.240	-39432.577	0.672	1.335	1.495	63-16-50	179-13-36	-30.399	-20.428128		
W6-54	-134490.568	-39431.242	0.701	1.331	1.504	62-13-32	178-56-42	-27.733	-19.440833		
W6-55	-134489.867	-39429.911	0.706	1.326	1.502	61-58-04	179-44-32	-25.076	-17.703656		
W6-56	-134489.161	-39428.585	0.729	1.312	1.501	60-56-30	178-58-26	-22.438	-16.357302		

地 番: 3186

円弧付き面積計算書

街区番号	W6	画地番号	6-5

測 点	X	Y	DX	DY	距 離	方向角	夾 角	倍横距	倍面積	半径 弧長	円弧面積
W6-57	-134488.432	-39427.273	0.750	1.299	1.500	59-59-57	179-03-27	-19.827	-14.870250		
W6-58	-134487.682	-39425.974	0.816	1.348	1.576	58-48-42	178-48-45	-17.180	-14.018880		
W6-8	-134486.866	-39424.626	2.524	4.131	4.841	58-34-32	179-45-50	-11.701	-29.533324		
W6-59	-134484.342	-39420.495	7.438	12.155	14.250	58-32-11	179-57-39	4.585	34.103230		
W6-9	-134476.904	-39408.340	5.832	1.410	6.000	13-35-30	135-03-19	18.150	105.850800		
W6-10	-134471.072	-39406.930	8.546	-5.237	10.023	328-30-00	134-54-30	14.323	122.404358		
W6-60	-134462.526	-39412.167	7.426	-4.543	8.705	328-32-35	180-02-35	4.543	33.736318		
合 計					127.012		5040-00-00		2001.415238		0.000000
								1 / 2	1000.707619		
								面 積	1000.707619		

地 番: 3185

円弧付き面積計算書

街区番号	W6	画地番号	6-6

測 点	X	Y	DX	DY	距 離	方向角	夾 角	倍横距	倍面積	半径 弧長	円弧面積
W6-43	-134496.756	-39446.510	0.453	1.432	1.502	72-26-45	179-07-36	1.432	0.648696		
W6-44	-134496.303	-39445.078	0.476	1.426	1.503	71-32-27	179-05-42	4.290	2.042040		
W6-45	-134495.827	-39443.652	0.059	0.173	0.183	71-10-07	179-37-40	5.889	0.347451		
W6-95	-134495.768	-39443.479	2.886	-0.826	3.002	344-01-42	92-51-35	5.236	15.111096		
W6-96	-134492.882	-39444.305	2.898	-0.796	3.005	344-38-28	180-36-46	3.614	10.473372		
W6-97	-134489.984	-39445.101	2.908	-0.755	3.004	345-26-45	180-48-17	2.063	5.999204		
W6-98	-134487.076	-39445.856	2.918	-0.718	3.005	346-10-35	180-43-50	0.590	1.721620		
W6-99	-134484.158	-39446.574	2.930	-0.676	3.007	347-00-30	180-49-55	-0.804	-2.355720		
W6-100	-134481.228	-39447.250	2.935	-0.639	3.004	347-43-03	180-42-33	-2.119	-6.219265		
W6-101	-134478.293	-39447.889	2.497	-0.520	2.551	348-14-11	180-31-08	-3.278	-8.185166		
W6-122	-134475.796	-39448.409	-5.721	-32.570	33.069	260-02-15	91-48-04	-36.368	208.061328		
W6-121	-134481.517	-39480.979	-17.205	3.002	17.465	170-06-09	90-03-54	-65.936	1134.428880		
W6-5	-134498.722	-39477.977	-3.459	4.921	6.015	125-06-13	135-00-04	-58.013	200.666967		
W6-6	-134502.181	-39473.056	0.858	4.836	4.912	79-56-22	134-50-09	-48.256	-41.403648		
W6-35	-134501.323	-39468.220	1.759	10.048	10.201	80-04-14	180-07-52	-33.372	-58.701348		
W6-7	-134499.564	-39458.172	0.263	1.475	1.498	79-53-24	179-49-10	-21.849	-5.746287		
W6-36	-134499.301	-39456.697	0.298	1.471	1.501	78-32-52	178-39-28	-18.903	-5.633094		
W6-37	-134499.003	-39455.226	0.327	1.468	1.504	77-26-32	178-53-40	-15.964	-5.220228		
W6-38	-134498.676	-39453.758	0.344	1.460	1.500	76-44-31	179-17-59	-13.036	-4.484384		
W6-39	-134498.332	-39452.298	0.358	1.457	1.500	76-11-43	179-27-12	-10.119	-3.622602		
W6-40	-134497.974	-39450.841	0.381	1.449	1.498	75-16-05	179-04-22	-7.213	-2.748153		
W6-41	-134497.593	-39449.392	0.407	1.447	1.503	74-17-25	179-01-20	-4.317	-1.757019		
W6-42	-134497.186	-39447.945	0.430	1.435	1.498	73-19-09	179-01-44	-1.435	-0.617050		

地 番: 3185

円弧付き面積計算書

街区番号	W6	画地番号	6-6

測 点	X	Y	DX	DY	距 離	方向角	夾 角	倍横距	倍面積	半径 弧長	円弧面積
合 計					107.430		3780-00-00	1 / 2 面 積	1432.806690 716.403345 716.403345		0.000000

地 番: 3183

円弧付き面積計算書

街区番号	W6	画地番号	6-7

測 点	X	Y	DX	DY	距 離	方向角	夾 角	倍横距	倍面積	半径 弧長	円弧面積
W6-108	-134457.541	-39451.317	-4.298	-31.662	31.952	262-16-10	89-33-44	-31.662	136.083276		
W6-127	-134461.839	-39482.979	-1.079	0.003	1.079	179-50-27	97-34-17	-63.321	68.323359		
W6-26	-134462.918	-39482.976	-1.799	0.048	1.800	178-28-18	178-37-51	-63.270	113.822730		
W6-27	-134464.717	-39482.928	-1.802	0.071	1.803	177-44-37	179-16-19	-63.151	113.798102		
W6-28	-134466.519	-39482.857	-1.800	0.100	1.803	176-49-13	179-04-36	-62.980	113.364000		
W6-29	-134468.319	-39482.757	-1.797	0.134	1.802	175-44-08	178-54-55	-62.746	112.754562		
W6-30	-134470.116	-39482.623	-1.797	0.180	1.806	174-16-48	178-32-40	-62.432	112.190304		
W6-31	-134471.913	-39482.443	-1.796	0.205	1.808	173-29-18	179-12-30	-62.047	111.436412		
W6-32	-134473.709	-39482.238	-1.786	0.246	1.803	172-09-27	178-40-09	-61.596	110.010456		
W6-33	-134475.495	-39481.992	-1.487	0.222	1.503	171-30-32	179-21-05	-61.128	90.897336		
W6-34	-134476.982	-39481.770	-1.354	0.236	1.374	170-06-46	178-36-14	-60.670	82.147180		
W6-4	-134478.336	-39481.534	-3.181	0.555	3.229	170-06-11	179-59-25	-59.879	190.475099		
W6-121	-134481.517	-39480.979	5.721	32.570	33.069	80-02-15	89-56-04	-26.754	-153.059634		
W6-122	-134475.796	-39448.409	0.449	-0.084	0.457	349-24-12	89-21-57	5.732	2.573668		
W6-102	-134475.347	-39448.493	2.943	-0.563	2.996	349-10-12	179-46-00	5.085	14.965155		
W6-103	-134472.404	-39449.056	2.173	-0.390	2.208	349-49-31	180-39-19	4.132	8.978836		
W6-119	-134470.231	-39449.446	0.787	-0.133	0.798	350-24-28	180-34-57	3.609	2.840283		
W6-104	-134469.444	-39449.579	2.967	-0.497	3.008	350-29-27	180-04-59	2.979	8.838693		
W6-105	-134466.477	-39450.076	2.973	-0.441	3.006	351-33-45	181-04-18	2.041	6.067893		
W6-106	-134463.504	-39450.517	2.978	-0.418	3.007	352-00-36	180-26-51	1.182	3.519996		
W6-107	-134460.526	-39450.935	2.985	-0.382	3.009	352-42-26	180-41-50	0.382	1.140270		
合 計					103.320		3420-00-00	1 / 2	1251.167976 625.583988		0.000000

地 番: 3183

円弧付き面積計算書

街区番号	W6	画地番号	6-7

測 点	X	Y	DX	DY	距 離	方向角	夾 角	倍横距 面 積	倍面積 625.583988	半径 弧長	円弧面積

円弧付き面積計算書

地 番: 3181

街区番号	W6	画地番号	6-8

測 点	X	Y	DX	DY	距 離	方向角	夾 角	倍横距	倍面積	半径 弧長	円弧面積
W6-127	-134461.839	-39482.979	4.298	31.662	31.952	82-16-10	82-25-46	31.662	136.083276		
W6-108	-134457.541	-39451.317	2.985	-0.336	3.004	353-34-40	91-18-30	62.988	188.019180		
W6-109	-134454.556	-39451.653	2.536	-0.256	2.549	354-14-09	180-39-29	62.396	158.236256		
W6-125	-134452.020	-39451.909	0.456	-0.045	0.458	354-21-51	180-07-42	62.095	28.315320		
W6-110	-134451.564	-39451.954	2.995	-0.264	3.007	354-57-45	180-35-54	61.786	185.049070		
W6-111	-134448.569	-39452.218	2.998	-0.225	3.006	355-42-29	180-44-44	61.297	183.768406		
W6-112	-134445.571	-39452.443	2.998	-0.189	3.004	356-23-34	180-41-05	60.883	182.527234		
W6-113	-134442.573	-39452.632	3.003	-0.148	3.007	357-10-43	180-47-09	60.546	181.819638		
W6-114	-134439.570	-39452.780	3.003	-0.112	3.005	357-51-51	180-41-08	60.286	181.038858		
W6-115	-134436.567	-39452.892	1.345	-0.043	1.346	358-10-08	180-18-17	60.131	80.876195		
W6-116	-134435.222	-39452.935	-2.358	-27.269	27.371	265-03-28	86-53-20	32.819	-77.387202		
W6-117	-134437.580	-39480.204	-3.329	-0.601	3.383	190-14-01	105-10-33	4.949	-16.475221		
W6-16	-134440.909	-39480.805	-4.097	-0.709	4.158	189-49-05	179-35-04	3.639	-14.908983		
W6-3	-134445.006	-39481.514	-1.778	-0.296	1.802	189-27-07	179-38-02	2.634	-4.683252		
W6-17	-134446.784	-39481.810	-1.780	-0.266	1.800	188-29-57	179-02-50	2.072	-3.688160		
W6-18	-134448.564	-39482.076	-1.783	-0.231	1.798	187-22-55	178-52-58	1.575	-2.808225		
W6-19	-134450.347	-39482.307	-1.791	-0.193	1.801	186-09-02	178-46-07	1.151	-2.061441		
W6-20	-134452.138	-39482.500	-1.790	-0.159	1.797	185-04-34	178-55-32	0.799	-1.430210		
W6-21	-134453.928	-39482.659	-1.793	-0.138	1.798	184-24-04	179-19-30	0.502	-0.900086		
W6-22	-134455.721	-39482.797	-1.800	-0.088	1.802	182-47-56	178-23-52	0.276	-0.496800		
W6-23	-134457.521	-39482.885	-1.800	-0.070	1.801	182-13-37	179-25-41	0.118	-0.212400		
W6-24	-134459.321	-39482.955	-1.802	-0.026	1.802	180-49-36	178-35-59	0.022	-0.039644		
W6-25	-134461.123	-39482.981	-0.716	0.002	0.716	179-50-24	179-00-48	-0.002	0.001432		

地 番: 3181

円弧付き面積計算書

街区番号	W6	画地番号	6-8

測 点	X	Y	DX	DY	距 離	方向角	夾 角	倍横距	倍面積	半径 弧長	円弧面積
合 計					106.167		3780-00-00	1 / 2 面 積	1380.643241 690.3216205 690.3216205		0.000000

地 番: 3189

円弧付き面積計算書

街区番号	W7	画地番号	7-1

測 点	X	Y	DX	DY	距 離	方向角	夾 角	倍横距	倍面積	半径 弧長	円弧面積
W7-6	-134367.071	-39376.623	2.911	-16.332	16.589	280-06-22	74-04-41	-16.332	-47.542452		
W7-46	-134364.160	-39392.955	4.382	-24.639	25.026	280-05-04	179-58-42	-57.303	-251.101746		
W7-7	-134359.778	-39417.594	-30.532	-5.427	31.011	190-04-44	89-59-40	-87.369	2667.550308		
W7-80	-134390.310	-39423.021	-5.766	-1.021	5.856	190-02-29	179-57-45	-93.817	540.948822		
W7-8	-134396.076	-39424.042	-1.775	-0.292	1.799	189-20-31	179-18-02	-95.130	168.855750		
W7-47	-134397.851	-39424.334	-1.033	-0.146	1.043	188-02-41	178-42-10	-95.568	98.721744		
W7-48	-134398.884	-39424.480	-1.486	-0.187	1.498	187-10-21	179-07-40	-95.901	142.508886		
W7-49	-134400.370	-39424.667	-1.492	-0.138	1.498	185-17-04	178-06-43	-96.226	143.569192		
W7-50	-134401.862	-39424.805	-1.418	-0.107	1.422	184-18-55	179-01-51	-96.471	136.795878		
W7-81	-134403.280	-39424.912	2.085	41.158	41.211	87-06-00	82-47-05	-55.420	-115.550700		
W7-82	-134401.195	-39383.754	0.421	-0.027	0.422	356-19-50	89-13-50	-14.289	-6.015669		
W7-27	-134400.774	-39383.781	1.648	-0.047	1.649	358-21-59	182-02-09	-14.363	-23.670224		
W7-28	-134399.126	-39383.828	2.005	-0.023	2.005	359-20-34	180-58-35	-14.433	-28.938165		
W7-29	-134397.121	-39383.851	2.505	0.077	2.506	1-45-38	182-25-04	-14.379	-36.019395		
W7-30	-134394.616	-39383.774	2.294	0.140	2.298	3-29-32	181-43-54	-14.162	-32.487628		
W7-31	-134392.322	-39383.634	2.057	0.193	2.066	5-21-37	181-52-05	-13.829	-28.446253		
W7-32	-134390.265	-39383.441	1.666	0.205	1.679	7-00-54	181-39-17	-13.431	-22.376046		
W7-33	-134388.599	-39383.236	2.265	0.341	2.291	8-33-42	181-32-48	-12.885	-29.184525		
W7-34	-134386.334	-39382.895	1.453	0.264	1.477	10-17-52	181-44-10	-12.280	-17.842840		
W7-35	-134384.881	-39382.631	1.601	0.323	1.633	11-24-23	181-06-31	-11.693	-18.720493		
W7-36	-134383.280	-39382.308	2.037	0.471	2.091	13-01-09	181-36-46	-10.899	-22.201263		
W7-37	-134381.243	-39381.837	1.332	0.343	1.375	14-26-25	181-25-16	-10.085	-13.433220		
W7-38	-134379.911	-39381.494	1.402	0.382	1.453	15-14-29	180-48-04	-9.360	-13.122720		

地 番: 3189

円弧付き面積計算書

街区番号	W7	画地番号	7-1

測 点	X	Y	DX	DY	距 離	方向角	夾 角	倍横距	倍面積	半径 弧長	円弧面積
W7-39	-134378.509	-39381.112	1.883	0.580	1.970	17-07-11	181-52-42	-8.398	-15.813434		
W7-40	-134376.626	-39380.532	1.546	0.518	1.630	18-31-26	181-24-15	-7.300	-11.285800		
W7-41	-134375.080	-39380.014	2.074	0.763	2.210	20-11-53	181-40-27	-6.019	-12.483406		
W7-42	-134373.006	-39379.251	1.705	0.682	1.836	21-48-05	181-36-12	-4.574	-7.798670		
W7-43	-134371.301	-39378.569	1.373	0.596	1.497	23-27-54	181-39-49	-3.296	-4.525408		
W7-44	-134369.928	-39377.973	1.356	0.617	1.490	24-27-58	181-00-04	-2.083	-2.824548		
W7-45	-134368.572	-39377.356	1.501	0.733	1.670	26-01-41	181-33-43	-0.733	-1.100233		
合 計					162.201		5040-00-00		3136.465742		0.000000
								1 / 2	1568.232871		
								面 積	1568.232871		

地 番: 3188

円弧付き面積計算書

街区番号	W7	画地番号	7-2

測 点	X	Y	DX	DY	距 離	方向角	夾 角	倍横距	倍面積	半径 弧長	円弧面積
W7-69	-134429.882	-39421.157	-1.396	0.520	1.490	159-34-12	178-48-48	0.520	-0.725920		
W7-70	-134431.278	-39420.637	-1.390	0.550	1.495	158-24-44	178-50-32	1.590	-2.210100		
W7-71	-134432.668	-39420.087	-1.381	0.591	1.502	156-49-53	178-25-09	2.731	-3.771511		
W7-72	-134434.049	-39419.496	-1.361	0.617	1.494	155-36-47	178-46-54	3.939	-5.360979		
W7-73	-134435.410	-39418.879	-1.349	0.652	1.498	154-12-16	178-35-29	5.208	-7.025592		
W7-74	-134436.759	-39418.227	-1.334	0.680	1.497	152-59-24	178-47-08	6.540	-8.724360		
W7-75	-134438.093	-39417.547	-1.319	0.703	1.495	151-56-36	178-57-12	7.923	-10.450437		
W7-76	-134439.412	-39416.844	-1.297	0.743	1.495	150-11-36	178-15-00	9.369	-12.151593		
W7-77	-134440.709	-39416.101	-1.286	0.772	1.500	149-01-23	178-49-47	10.884	-13.996824		
W7-9	-134441.995	-39415.329	-1.851	1.125	2.166	148-42-35	179-41-12	12.781	-23.657631		
W7-83	-134443.846	-39414.204	17.075	36.800	40.568	65-06-32	96-23-57	50.706	865.804950		
W7-84	-134426.771	-39377.404	0.778	-0.362	0.858	335-02-52	89-56-20	87.144	67.798032		
W7-14	-134425.993	-39377.766	2.250	-0.961	2.447	336-52-20	181-49-28	85.821	193.097250		
W7-15	-134423.743	-39378.727	1.677	-0.657	1.801	338-36-22	181-44-02	84.203	141.208431		
W7-16	-134422.066	-39379.384	2.284	-0.796	2.419	340-47-10	182-10-48	82.750	189.001000		
W7-17	-134419.782	-39380.180	2.004	-0.658	2.109	341-49-22	181-02-12	81.296	162.917184		
W7-18	-134417.778	-39380.838	2.084	-0.608	2.171	343-44-08	181-54-46	80.030	166.782520		
W7-19	-134415.694	-39381.446	1.812	-0.460	1.869	345-45-20	182-01-12	78.962	143.079144		
W7-20	-134413.882	-39381.906	1.910	-0.431	1.958	347-17-02	181-31-42	78.071	149.115610		
W7-21	-134411.972	-39382.337	2.107	-0.416	2.148	348-49-53	181-32-51	77.224	162.710968		
W7-22	-134409.865	-39382.753	1.553	-0.268	1.576	350-12-32	181-22-39	76.540	118.866620		
W7-23	-134408.312	-39383.021	1.635	-0.234	1.652	351-51-19	181-38-47	76.038	124.322130		
W7-24	-134406.677	-39383.255	2.060	-0.241	2.074	353-19-38	181-28-19	75.563	155.659780		

地 番: 3188

円弧付き面積計算書

街区番号	W7	画地番号	7-2

測 点	X	Y	DX	DY	距 離	方向角	夾 角	倍横距	倍面積	半径 弧長	円弧面積
W7-25	-134404.617	-39383.496	2.178	-0.177	2.185	355-21-14	182-01-36	75.145	163.665810		
W7-26	-134402.439	-39383.673	1.244	-0.081	1.247	356-16-29	180-55-15	74.887	93.159428		
W7-82	-134401.195	-39383.754	-2.085	-41.158	41.211	267-06-00	90-49-31	33.648	-70.156080		
W7-81	-134403.280	-39424.912	-0.074	-0.006	0.074	184-38-08	97-32-08	-7.516	0.556184		
W7-51	-134403.354	-39424.918	-1.497	-0.075	1.499	182-52-05	178-13-57	-7.597	11.372709		
W7-52	-134404.851	-39424.993	-1.496	-0.045	1.497	181-43-23	178-51-18	-7.717	11.544632		
W7-53	-134406.347	-39425.038	-1.499	-0.008	1.499	180-18-21	178-34-58	-7.770	11.647230		
W7-54	-134407.846	-39425.046	-1.500	0.024	1.500	179-05-00	178-46-39	-7.754	11.631000		
W7-55	-134409.346	-39425.022	-1.495	0.056	1.496	177-51-17	178-46-17	-7.674	11.472630		
W7-56	-134410.841	-39424.966	-1.500	0.090	1.503	176-33-59	178-42-42	-7.528	11.292000		
W7-57	-134412.341	-39424.876	-1.488	0.131	1.494	174-58-08	178-24-09	-7.307	10.872816		
W7-58	-134413.829	-39424.745	-1.484	0.159	1.492	173-53-04	178-54-56	-7.017	10.413228		
W7-59	-134415.313	-39424.586	-1.478	0.198	1.491	172-22-11	178-29-07	-6.660	9.843480		
W7-60	-134416.791	-39424.388	-1.488	0.219	1.504	171-37-39	179-15-28	-6.243	9.289584		
W7-61	-134418.279	-39424.169	-1.480	0.261	1.503	169-59-55	178-22-16	-5.763	8.529240		
W7-62	-134419.759	-39423.908	-1.466	0.308	1.498	168-08-06	178-08-11	-5.194	7.614404		
W7-63	-134421.225	-39423.600	-1.469	0.317	1.503	167-49-22	179-41-16	-4.569	6.711861		
W7-64	-134422.694	-39423.283	-1.458	0.365	1.503	165-56-43	178-07-21	-3.887	5.667246		
W7-65	-134424.152	-39422.918	-1.451	0.385	1.501	165-08-24	179-11-41	-3.137	4.551787		
W7-66	-134425.603	-39422.533	-1.436	0.427	1.498	163-26-24	178-18-00	-2.325	3.338700		
W7-67	-134427.039	-39422.106	-1.425	0.454	1.496	162-19-42	178-53-18	-1.444	2.057700		
W7-68	-134428.464	-39421.652	-1.418	0.495	1.502	160-45-24	178-25-42	-0.495	0.701910		

地 番: 3188

円弧付き面積計算書

街区番号	W7	画地番号	7-2

測 点	X	Y	DX	DY	距 離	方向角	夾 角	倍横距	倍面積	半径 弧長	円弧面積
合 計					150.978		7740-00-00		2888.066171		0.000000
								1 / 2 面 積	1444.0330855		
									1444.0330855		

地 番: 3187

円弧付き面積計算書

街区番号	W7	画地番号	7-3

測 点	X	Y	DX	DY	距 離	方向角	夾 角	倍横距	倍面積	半径 弧長	円弧面積
W7-4	-134446.099	-39366.100	12.492	-7.640	14.643	328-33-01	135-06-01	-7.640	-95.438880		
W7-5	-134433.607	-39373.740	2.114	-1.231	2.446	329-47-15	181-14-14	-16.511	-34.904254		
W7-10	-134431.493	-39374.971	1.616	-0.881	1.841	331-24-07	181-36-52	-18.623	-30.094768		
W7-11	-134429.877	-39375.852	1.087	-0.570	1.227	332-19-42	180-55-35	-20.074	-21.820438		
W7-12	-134428.790	-39376.422	1.119	-0.564	1.253	333-15-03	180-55-21	-21.208	-23.731752		
W7-13	-134427.671	-39376.986	0.900	-0.418	0.992	335-05-16	181-50-13	-22.190	-19.971000		
W7-84	-134426.771	-39377.404	-17.075	-36.800	40.568	245-06-32	90-01-16	-59.408	1014.391600		
W7-83	-134443.846	-39414.204	-0.425	0.258	0.497	148-44-23	83-37-51	-95.950	40.778750		
W7-78	-134444.271	-39413.946	-5.498	3.357	6.442	148-35-32	179-51-09	-92.335	507.657830		
W7-79	-134449.769	-39410.589	-17.156	10.494	20.111	148-32-48	179-57-16	-78.484	1346.471504		
W7-1	-134466.925	-39400.095	-1.370	5.815	5.974	103-15-25	134-42-37	-62.175	85.179750		
W7-2	-134468.295	-39394.280	16.363	26.785	31.388	58-34-45	135-19-20	-29.575	-483.935725		
W7-3	-134451.932	-39367.495	5.833	1.395	5.997	13-27-00	134-52-15	-1.395	-8.137035		
合 計					133.379		1980-00-00		2276.445582		0.000000
								1 / 2 面 積	1138.222791 1138.222791		

地 番: 3191

円弧付き面積計算書

街区番号	W8	画地番号	8-1-1

測 点	X	Y	DX	DY	距 離	方向角	夾 角	倍横距	倍面積	半径 弧長	円弧面積
W8-53	-134420.192	-39361.703	-1.568	0.784	1.753	153-26-06	178-23-26	0.784	-1.229312		
W8-54	-134421.760	-39360.919	-1.530	0.821	1.736	151-46-55	178-20-49	2.389	-3.655170		
W8-55	-134423.290	-39360.098	-1.574	0.934	1.830	149-18-56	177-32-01	4.144	-6.522656		
W8-8	-134424.864	-39359.164	-12.377	7.568	14.507	148-33-22	179-14-26	12.646	-156.519542		
W8-1	-134437.241	-39351.596	-1.399	5.835	6.000	103-28-58	134-55-36	26.049	-36.442551		
W8-2	-134438.640	-39345.761	4.200	6.837	8.024	58-26-15	134-57-17	38.721	162.628200		
W8-56	-134434.440	-39338.924	13.397	21.885	25.660	58-31-37	180-05-22	67.443	903.533871		
W8-84	-134421.043	-39317.039	29.980	-17.531	34.729	329-40-58	91-09-21	71.797	2152.474060		
W8-65	-134391.063	-39334.570	-17.935	-31.003	35.817	239-57-03	90-16-05	23.263	-417.221905		
W8-62H	-134408.998	-39365.573	-0.673	0.148	0.689	167-35-51	107-38-48	-7.592	5.109416		
W8-46	-134409.671	-39365.425	-1.458	0.363	1.503	166-01-09	178-25-18	-7.081	10.324098		
W8-47	-134411.129	-39365.062	-1.960	0.565	2.040	163-55-10	177-54-01	-6.153	12.059880		
W8-48	-134413.089	-39364.497	-1.539	0.498	1.618	162-04-09	178-08-59	-5.090	7.833510		
W8-49	-134414.628	-39363.999	-1.523	0.549	1.619	160-10-38	178-06-29	-4.043	6.157489		
W8-50	-134416.151	-39363.450	-1.426	0.570	1.536	158-12-45	178-02-07	-2.924	4.169624		
W8-51	-134417.577	-39362.880	-1.388	0.606	1.515	156-24-50	178-12-05	-1.748	2.426224		
W8-52	-134418.965	-39362.274	-1.227	0.571	1.353	155-02-40	178-37-50	-0.571	0.700617		
合 計					141.929		2700-00-00		2645.825853		0.000000
								1 / 2 面 積	1322.9129265 1322.9129265		

地 番: 3192

円弧付き面積計算書

街区番号	W8	画地番号	8-1-2

測 点	X	Y	DX	DY	距 離	方向角	夾 角	倍横距	倍面積	半径 弧長	円弧面積
W8-68	-134375.211	-39307.168	-1.360	-2.353	2.718	239-58-22	91-28-00	-2.353	3.200080		
W8-67	-134376.571	-39309.521	-14.492	-25.049	28.939	239-56-55	179-58-33	-29.755	431.209460		
W8-65	-134391.063	-39334.570	-29.980	17.531	34.729	149-40-58	89-44-03	-37.273	1117.444540		
W8-84	-134421.043	-39317.039	12.646	20.657	24.221	58-31-32	88-50-34	0.915	11.571090		
W8-57	-134408.397	-39296.382	4.248	6.943	8.139	58-32-24	180-00-52	28.515	121.131720		
W8-69	-134404.149	-39289.439	28.938	-17.729	33.937	328-30-22	89-57-58	17.729	513.041802		
合 計					132.683		720-00-00		2197.598692		0.000000
								1 / 2	1098.799346		
								面 積	1098.799346		

地 番: 3193

円弧付き面積計算書

街区番号	W8	画地番号	8-2

測 点	X	Y	DX	DY	距 離	方向角	夾 角	倍横距	倍面積	半径 弧長	円弧面積
W8-65	-134391.063	-39334.570	14.492	25.049	28.939	59-56-55	90-16-14	25.049	363.010108		
W8-67	-134376.571	-39309.521	31.046	-18.156	35.965	329-40-50	89-43-55	31.942	991.671332		
W8-66	-134345.525	-39327.677	-6.622	-12.151	13.838	241-24-38	91-43-48	1.635	-10.826970		
W8-7	-134352.147	-39339.828	-0.903	-1.587	1.826	240-21-37	178-56-59	-12.103	10.929009		
W8-9	-134353.050	-39341.415	-0.968	-1.555	1.832	238-05-51	177-44-14	-15.245	14.757160		
W8-10	-134354.018	-39342.970	-1.020	-1.524	1.834	236-12-21	178-06-30	-18.324	18.690480		
W8-11	-134355.038	-39344.494	-1.072	-1.483	1.830	234-08-18	177-55-57	-21.331	22.866832		
W8-12	-134356.110	-39345.977	-1.126	-1.446	1.833	232-05-32	177-57-14	-24.260	27.316760		
W8-13	-134357.236	-39347.423	-1.174	-1.404	1.830	230-05-54	178-00-22	-27.110	31.827140		
W8-14	-134358.410	-39348.827	-1.222	-1.362	1.830	228-06-04	178-00-10	-29.876	36.508472		
W8-15	-134359.632	-39350.189	-1.265	-1.324	1.831	226-18-20	178-12-16	-32.562	41.190930		
W8-16	-134360.897	-39351.513	-0.443	-0.441	0.625	224-52-13	178-33-53	-34.327	15.206861		
W8-64H	-134361.340	-39351.954	-29.723	17.384	34.433	149-40-41	104-48-28	-17.384	516.704632		
合 計					128.446		1980-00-00		2079.852746		0.000000
								1 / 2 面 積	1039.926373 1039.926373		

地 番: 3194

円弧付き面積計算書

街区番号	W8	画地番号	8-3

測 点	X	Y	DX	DY	距 離	方向角	夾 角	倍横距	倍面積	半径 弧長	円弧面積
W8-72	-134360.910	-39282.432	30.362	-17.765	35.177	329-40-04	89-42-03	-17.765	-539.380930		
W8-73	-134330.548	-39300.197	-14.977	-27.480	31.296	241-24-32	91-44-28	-63.010	943.700770		
W8-66	-134345.525	-39327.677	-31.046	18.156	35.965	149-40-50	88-16-18	-72.334	2245.681364		
W8-67	-134376.571	-39309.521	1.360	2.353	2.718	59-58-22	90-17-32	-51.825	-70.482000		
W8-68	-134375.211	-39307.168	7.426	12.844	14.836	59-57-53	179-59-31	-36.628	-271.999528		
W8-71	-134367.785	-39294.324	6.875	11.892	13.736	59-58-01	180-00-08	-11.892	-81.757500		
合 計					133.728		720-00-00		2225.762176		0.000000
								1 / 2	1112.881088		
								面 積	1112.881088		

地 番: 3197

円弧付き面積計算書

街区番号	W8	画地番号	8-4

測 点	X	Y	DX	DY	距 離	方向角	夾 角	倍横距	倍面積	半径 弧長	円弧面積
W8-76	-134345.368	-39255.558	29.684	-17.365	34.390	329-40-21	89-42-32	-17.365	-515.462660		
W8-77	-134315.684	-39272.923	-13.293	-24.390	27.777	241-24-32	91-44-11	-59.120	785.882160		
W8-61	-134328.977	-39297.313	-1.571	-2.884	3.284	241-25-18	180-00-46	-86.394	135.724974		
W8-73	-134330.548	-39300.197	-30.362	17.765	35.177	149-40-04	88-14-46	-71.513	2171.277706		
W8-72	-134360.910	-39282.432	5.216	9.015	10.415	59-56-48	90-16-44	-44.733	-233.327328		
W8-74	-134355.694	-39273.417	10.326	17.859	20.629	59-57-49	180-01-01	-17.859	-184.412034		
合 計					131.672		720-00-00		2159.682818		0.000000
								1 / 2 面 積	1079.841409 1079.841409		

地 番: 3200

円弧付き面積計算書

街区番号	W8	画地番号	8-5

測 点	X	Y	DX	DY	距 離	方向角	夾 角	倍横距	倍面積	半径 弧長	円弧面積
W8-78	-134329.525	-39228.157	28.996	-16.962	33.593	329-40-24	89-42-05	-16.962	-491.830152		
W8-79	-134300.529	-39245.119	-6.731	-12.346	14.062	241-24-03	91-43-39	-46.270	311.443370		
W8-60	-134307.260	-39257.465	-8.424	-15.458	17.604	241-24-41	180-00-38	-74.074	623.999376		
W8-77	-134315.684	-39272.923	-29.684	17.365	34.390	149-40-21	88-15-40	-72.167	2142.205228		
W8-76	-134345.368	-39255.558	3.972	6.870	7.936	59-57-54	90-17-33	-47.932	-190.385904		
W8-82	-134341.396	-39248.688	10.904	18.858	21.784	59-57-46	179-59-52	-22.204	-242.112416		
W8-80	-134330.492	-39229.830	0.967	1.673	1.932	59-58-19	180-00-33	-1.673	-1.617791		
合 計					131.301		900-00-00		2151.701711		0.000000
								1 / 2 面 積	1075.8508555 1075.8508555		

地 番: 3201

円弧付き面積計算書

街区番号	W8	画地番号	8-6

測 点	X	Y	DX	DY	距 離	方向角	夾 角	倍横距	倍面積	半径 弧長	円弧面積
W8-79	-134300.529	-39245.119	-28.996	16.962	33.593	149-40-24	88-16-13	16.962	-491.830152		
W8-78	-134329.525	-39228.157	8.297	14.350	16.576	59-57-50	90-17-26	48.274	400.529378		
W8-86	-134321.228	-39213.807	9.548	16.514	19.076	59-57-52	180-00-02	79.138	755.609624		
W8-63	-134311.680	-39197.293	24.387	-14.925	28.592	328-31-59	88-34-07	80.727	1968.689349		
W8-5	-134287.293	-39212.218	1.538	-5.800	6.000	284-51-05	136-19-06	60.002	92.283076		
W8-6	-134285.755	-39218.018	-14.774	-27.101	30.866	241-24-11	136-33-06	27.101	-400.390174		
合 計					134.703		720-00-00		2324.891101		0.000000
								1 / 2	1162.445505		
								面 積	1162.445505		

地 番: 3202

円弧付き面積計算書

街区番号	W8	画地番号	8-7-1

測 点	X	Y	DX	DY	距 離	方向角	夾 角	倍横距	倍面積	半径 弧長	円弧面積
W8-85	-134347.896	-39197.487	26.668	-16.320	31.265	328-32-05	89-59-10	-16.320	-435.221760		
W8-86	-134321.228	-39213.807	-8.297	-14.350	16.576	239-57-50	91-25-45	-46.990	389.876030		
W8-78	-134329.525	-39228.157	-0.967	-1.673	1.932	239-58-19	180-00-29	-63.013	60.933571		
W8-80	-134330.492	-39229.830	-27.058	16.559	31.723	148-32-03	88-33-44	-48.127	1302.220366		
W8-81	-134357.550	-39213.271	9.654	15.784	18.502	58-32-55	90-00-52	-15.784	-152.378736		
合 計					99.998		540-00-00		1165.429471		0.000000
								1 / 2 面 積	582.7147355 582.7147355		

地 番: 3203

円弧付き面積計算書

街区番号	W8	画地番号	8-7-2

測 点	X	Y	DX	DY	距 離	方向角	夾 角	倍横距	倍面積	半径 弧長	円弧面積
W8-86	-134321.228	-39213.807	-26.668	16.320	31.265	148-32-05	88-34-13	16.320	-435.221760		
W8-85	-134347.896	-39197.487	7.734	12.645	14.823	58-32-56	90-00-51	45.285	350.234190		
W8-3	-134340.162	-39184.842	5.839	1.407	6.006	13-32-53	134-59-57	59.337	346.468743		
W8-4	-134334.323	-39183.435	22.643	-13.858	26.547	328-31-57	134-59-04	46.886	1061.639698		
W8-63	-134311.680	-39197.293	-9.548	-16.514	19.076	239-57-52	91-25-55	16.514	-157.675672		
合 計					97.717		540-00-00		1165.445199		0.000000
								1 / 2 面 積	582.7225995 582.7225995		

地 番: 3196

円弧付き面積計算書

街区番号	W8	画地番号	8-8

測 点	X	Y	DX	DY	距 離	方向角	夾 角	倍横距	倍面積	半径 弧長	円弧面積
W8-74	-134355.694	-39273.417	-5.216	-9.015	10.415	239-56-48	91-23-47	-9.015	47.022240		
W8-72	-134360.910	-39282.432	-6.875	-11.892	13.736	239-58-01	180-01-13	-29.922	205.713750		
W8-71	-134367.785	-39294.324	-28.632	17.525	33.570	148-31-49	88-33-48	-24.289	695.442648		
W8-70	-134396.417	-39276.799	4.604	7.525	8.822	58-32-26	90-00-37	0.761	3.503644		
W8-58	-134391.813	-39269.274	7.991	13.060	15.311	58-32-20	179-59-54	21.346	170.575886		
W8-75	-134383.822	-39256.214	28.128	-17.203	32.972	328-33-01	90-00-41	17.203	483.885984		
合 計					114.826		720-00-00		1606.144152		0.000000
								1 / 2 面 積	803.072076 803.072076		

地 番: 3199

円弧付き面積計算書

街区番号	W8	画地番号	8-9

測 点	X	Y	DX	DY	距 離	方向角	夾 角	倍横距	倍面積	半径 弧長	円弧面積
W8-82	-134341.396	-39248.688	-27.518	16.840	32.262	148-32-06	88-34-20	16.840	-463.403120		
W8-83	-134368.914	-39231.848	2.929	4.786	5.611	58-32-01	89-59-55	38.466	112.666914		
W8-59	-134365.985	-39227.062	8.435	13.791	16.166	58-32-56	180-00-55	57.043	481.157705		
W8-81	-134357.550	-39213.271	27.058	-16.559	31.723	328-32-03	89-59-07	54.275	1468.572950		
W8-80	-134330.492	-39229.830	-10.904	-18.858	21.784	239-57-46	91-25-43	18.858	-205.627632		
合 計					107.546		540-00-00		1393.366817		0.000000
								1 / 2 面 積	696.6834085 696.6834085		

地 番: 3198

円弧付き面積計算書

街区番号	W8	画地番号	8-10

測 点	X	Y	DX	DY	距 離	方向角	夾 角	倍横距	倍面積	半径 弧長	円弧面積
W8-83	-134368.914	-39231.848	27.518	-16.840	32.262	328-32-06	89-59-41	-16.840	-463.403120		
W8-82	-134341.396	-39248.688	-3.972	-6.870	7.936	239-57-54	91-25-48	-40.550	161.064600		
W8-76	-134345.368	-39255.558	-10.326	-17.859	20.629	239-57-49	179-59-55	-65.279	674.070954		
W8-74	-134355.694	-39273.417	-28.128	17.203	32.972	148-33-01	88-35-12	-65.935	1854.619680		
W8-75	-134383.822	-39256.214	14.908	24.366	28.565	58-32-25	89-59-24	-24.366	-363.248328		
合 計					122.364		540-00-00		1863.103786		0.000000
								1 / 2 面 積	931.551893 931.551893		

地 番: 3195

円弧付き面積計算書

街区番号	W8	画地番号	8-11

測 点	X	Y	DX	DY	距 離	方向角	夾 角	倍横距	倍面積	半径 弧長	円弧面積
W8-71	-134367.785	-39294.324	-7.426	-12.844	14.836	239-57-53	91-26-04	-12.844	95.379544		
W8-68	-134375.211	-39307.168	-28.938	17.729	33.937	148-30-22	88-32-29	-7.959	230.317542		
W8-69	-134404.149	-39289.439	7.732	12.640	14.817	58-32-44	90-02-22	22.410	173.274120		
W8-70	-134396.417	-39276.799	28.632	-17.525	33.570	328-31-49	89-59-05	17.525	501.775800		
合 計					97.160		360-00-00		1000.747006		0.000000
								1 / 2	500.373503		
								面 積	500.373503		

円弧付き面積計算書

地 番: 3190

街区番号	W8	画地番号	8-12

測 点	X	Y	DX	DY	距 離	方向角	夾 角	倍横距	倍面積	半径 弧長	円弧面積
W8-20	-134366.425	-39356.319	-1.482	-1.082	1.835	216-07-59	178-03-30	-1.082	1.603524		
W8-21	-134367.907	-39357.401	-1.518	-1.021	1.829	213-55-29	177-47-30	-3.185	4.834830		
W8-22	-134369.425	-39358.422	-1.556	-0.972	1.835	211-59-32	178-04-03	-5.178	8.056968		
W8-23	-134370.981	-39359.394	-1.590	-0.922	1.838	210-06-30	178-06-58	-7.072	11.244480		
W8-24	-134372.571	-39360.316	-1.617	-0.868	1.835	208-13-36	178-07-06	-8.862	14.329854		
W8-25	-134374.188	-39361.184	-1.648	-0.808	1.835	206-07-06	177-53-30	-10.538	17.366624		
W8-26	-134375.836	-39361.992	-1.680	-0.736	1.834	203-39-29	177-32-23	-12.082	20.297760		
W8-27	-134377.516	-39362.728	-1.709	-0.675	1.837	201-33-09	177-53-40	-13.493	23.059537		
W8-28	-134379.225	-39363.403	-1.726	-0.616	1.833	199-38-28	178-05-19	-14.784	25.517184		
W8-29	-134380.951	-39364.019	-1.738	-0.562	1.827	197-55-09	178-16-41	-15.962	27.741956		
W8-30	-134382.689	-39364.581	-1.765	-0.519	1.840	196-23-10	178-28-01	-17.043	30.080895		
W8-31	-134384.454	-39365.100	-1.784	-0.432	1.836	193-36-44	177-13-34	-17.994	32.101296		
W8-32	-134386.238	-39365.532	-1.793	-0.381	1.833	191-59-47	178-23-03	-18.807	33.720951		
W8-33	-134388.031	-39365.913	-1.809	-0.311	1.836	189-45-17	177-45-30	-19.499	35.273691		
W8-34	-134389.840	-39366.224	-1.826	-0.242	1.842	187-32-58	177-47-41	-20.052	36.614952		
W8-35	-134391.666	-39366.466	-1.829	-0.173	1.837	185-24-12	177-51-14	-20.467	37.434143		
W8-36	-134393.495	-39366.639	-1.825	-0.107	1.828	183-21-20	177-57-08	-20.747	37.863275		
W8-37	-134395.320	-39366.746	-1.834	-0.048	1.835	181-29-57	178-08-37	-20.902	38.334268		
W8-38	-134397.154	-39366.794	-1.838	0.008	1.838	179-45-02	178-15-05	-20.942	38.491396		
W8-39	-134398.992	-39366.786	-1.832	0.073	1.833	177-43-05	177-58-03	-20.861	38.217352		
W8-40	-134400.824	-39366.713	-1.827	0.144	1.833	175-29-36	177-46-31	-20.644	37.716588		
W8-41	-134402.651	-39366.569	-1.827	0.234	1.842	172-42-05	177-12-29	-20.266	37.025982		
W8-42	-134404.478	-39366.335	-1.819	0.283	1.841	171-09-25	178-27-20	-19.749	35.923431		

地 番: 3190

円弧付き面積計算書

街区番号	W8	画地番号	8-12

測 点	X	Y	DX	DY	距 離	方向角	夾 角	倍横距	倍面積	半径 弧長	円弧面積
W8-43	-134406.297	-39366.052	-1.209	0.210	1.227	170-08-46	178-59-21	-19.256	23.280504		
W8-44	-134407.506	-39365.842	-1.179	0.217	1.199	169-34-16	179-25-30	-18.829	22.199391		
W8-45	-134408.685	-39365.625	-0.313	0.052	0.317	170-34-03	180-59-47	-18.560	5.809280		
W8-62H	-134408.998	-39365.573	17.935	31.003	35.817	59-57-03	69-23-00	12.495	224.097825		
W8-65	-134391.063	-39334.570	29.723	-17.384	34.433	329-40-41	89-43-38	26.114	776.186422		
W8-64H	-134361.340	-39351.954	-0.872	-0.830	1.204	223-35-11	73-54-30	7.900	-6.888800		
W8-17	-134362.212	-39352.784	-1.361	-1.225	1.831	221-59-22	178-24-11	5.845	-7.955045		
W8-18	-134363.573	-39354.009	-1.407	-1.178	1.835	219-56-15	177-56-53	3.442	-4.842894		
W8-19	-134364.980	-39355.187	-1.445	-1.132	1.836	218-04-29	178-08-14	1.132	-1.635740		
合 計					121.911		5400-00-00		1653.101880		0.000000
								1 / 2 面 積	826.550940 826.550940		

地 番: 3031

円弧付き面積計算書

街区番号	W9	画地番号	9-1

測 点	X	Y	DX	DY	距 離	方向角	夾 角	倍横距	倍面積	半径 弧長	円弧面積
W9-28	-134197.528	-39056.107	-17.811	10.294	20.572	149-58-26	88-32-10	10.294	-183.346434		
W9-38	-134215.339	-39045.813	-29.363	16.970	33.914	149-58-29	180-00-03	37.558	-1102.815554		
W9-27	-134244.702	-39028.843	14.099	23.082	27.047	58-34-57	88-36-28	77.610	1094.223390		
W9-5	-134230.603	-39005.761	5.845	1.416	6.014	13-37-05	135-02-08	102.108	596.821260		
W9-6	-134224.758	-39004.345	38.058	-23.292	44.620	328-31-58	134-54-53	80.232	3053.469456		
W9-7	-134186.700	-39027.637	1.568	-5.790	5.999	285-09-10	136-37-12	51.150	80.203200		
W9-8	-134185.132	-39033.427	-1.272	-2.299	2.627	241-02-42	135-53-32	43.061	-54.773592		
W9-14	-134186.404	-39035.726	-5.308	-9.697	11.055	241-18-16	180-15-34	31.065	-164.893020		
W9-15	-134191.712	-39045.423	-5.816	-10.684	12.164	241-26-16	180-08-00	10.684	-62.138144		
合 計					164.012		1260-00-00		3256.750562		0.000000
								1 / 2 面 積	1628.375281 1628.375281		

地 番: 3038

円弧付き面積計算書

街区番号	W9	画地番号	9-2

測 点	X	Y	DX	DY	距 離	方向角	夾 角	倍横距	倍面積	半径 弧長	円弧面積
W9-39	-134247.927	-39094.145	22.568	-13.043	26.066	329-58-28	90-00-03	-13.043	-294.354424		
W9-40	-134225.359	-39107.188	-7.440	-13.674	15.567	241-26-58	91-28-30	-39.760	295.814400		
W9-18	-134232.799	-39120.862	-5.386	-9.884	11.256	241-24-47	179-57-49	-63.318	341.030748		
W9-23	-134238.185	-39130.746	-23.160	13.385	26.750	149-58-29	88-33-42	-59.817	1385.361720		
W9-36	-134261.345	-39117.361	13.418	23.216	26.815	59-58-25	89-59-56	-23.216	-311.512288		
合 計					106.454		540-00-00		1416.340156		0.000000
								1 / 2 面 積	708.170078 708.170078		

地 番: 3042

円弧付き面積計算書

街区番号	W9	画地番号	9-3

測 点	X	Y	DX	DY	距 離	方向角	夾 角	倍横距	倍面積	半径 弧長	円弧面積
W9-19	-134256.768	-39164.845	-0.221	-0.405	0.461	241-22-47	179-58-00	-0.405	0.089505		
W9-33	-134256.989	-39165.250	-28.180	16.293	32.551	149-57-52	88-35-05	15.483	-436.310940		
W9-34	-134285.169	-39148.957	6.583	11.374	13.142	59-56-20	89-58-28	43.150	284.056450		
W9-30	-134278.586	-39137.583	1.437	-0.831	1.660	329-57-35	90-01-15	53.693	77.156841		
W9-48	-134277.149	-39138.414	26.452	-15.290	30.553	329-58-15	180-00-40	37.572	993.854544		
W9-21	-134250.697	-39153.704	-6.071	-11.141	12.688	241-24-47	91-26-32	11.141	-67.637011		
合 計					91.055		720-00-00		851.209389		0.000000
								1 / 2 面 積	425.6046945 425.6046945		

地 番: 3037

円弧付き面積計算書

街区番号	W9	画地番号	9-4

測 点	X	Y	DX	DY	距 離	方向角	夾 角	倍横距	倍面積	半径 弧長	円弧面積
W9-40	-134225.359	-39107.188	-22.568	13.043	26.066	149-58-28	88-31-03	13.043	-294.354424		
W9-39	-134247.927	-39094.145	3.520	6.091	7.035	59-58-35	90-00-07	32.177	113.263040		
W9-42	-134244.407	-39088.054	7.936	13.730	15.859	59-58-19	179-59-44	51.998	412.656128		
W9-35	-134236.471	-39074.324	3.489	-2.016	4.030	329-58-48	90-00-29	63.712	222.291168		
W9-37	-134232.982	-39076.340	18.584	-10.741	21.465	329-58-24	179-59-36	50.955	946.947720		
W9-26	-134214.398	-39087.081	-9.017	-16.533	18.832	241-23-32	91-25-08	23.681	-213.531577		
W9-17	-134223.415	-39103.614	-1.944	-3.574	4.068	241-27-25	180-03-53	3.574	-6.947856		
合 計					97.355		900-00-00		1180.324199		0.000000
								1 / 2 面 積	590.1620995 590.1620995		

地 番: 3045

円弧付き面積計算書

街区番号	W9	画地番号	9-5-1

測 点	X	Y	DX	DY	距 離	方向角	夾 角	倍横距	倍面積	半径 弧長	円弧面積
W9-45	-134297.092	-39169.587	28.693	-16.590	33.144	329-57-50	90-00-56	-16.590	-476.016870		
W9-46	-134268.399	-39186.177	-8.602	-15.778	17.971	241-24-04	91-26-14	-48.958	421.136716		
W9-20	-134277.001	-39201.955	-0.852	-1.572	1.788	241-32-35	180-08-31	-66.308	56.494416		
W9-1	-134277.853	-39203.527	-5.797	-1.555	6.002	195-00-56	133-28-21	-69.435	402.514695		
W9-2	-134283.650	-39205.082	-25.090	15.362	29.419	148-31-19	133-30-23	-55.628	1395.706520		
W9-29	-134308.740	-39189.720	11.648	20.133	23.260	59-56-54	91-25-35	-20.133	-234.509184		
合 計					111.584		720-00-00		1565.326293		0.000000
								1 / 2	782.6631465		
								面 積	782.6631465		

地 番: 3044

円弧付き面積計算書

街区番号	W9	画地番号	9-5-2

測 点	X	Y	DX	DY	距 離	方向角	夾 角	倍横距	倍面積	半径 弧長	円弧面積
W9-46	-134268.399	-39186.177	-28.693	16.590	33.144	149-57-50	88-33-52	16.590	-476.016870		
W9-45	-134297.092	-39169.587	1.372	2.372	2.740	59-57-15	89-59-25	35.552	48.777344		
W9-31	-134295.720	-39167.215	10.551	18.258	21.087	59-58-38	180-01-23	56.182	592.776282		
W9-34	-134285.169	-39148.957	28.180	-16.293	32.551	329-57-52	89-59-14	58.147	1638.582460		
W9-33	-134256.989	-39165.250	-11.410	-20.927	23.835	241-23-58	91-26-06	20.927	-238.777070		
合 計					113.357		540-00-00		1565.342146		0.000000
								1 / 2 面 積	782.671073 782.671073		

地 番: 3040

円弧付き面積計算書

街区番号	W9	画地番号	9-6-1

測 点	X	Y	DX	DY	距 離	方向角	夾 角	倍横距	倍面積	半径 弧長	円弧面積
W9-49	-134270.911	-39127.619	26.183	-15.132	30.241	329-58-30	89-59-49	-15.132	-396.201156		
W9-50	-134244.728	-39142.751	-5.969	-10.953	12.474	241-24-40	91-26-10	-41.217	246.024273		
W9-21	-134250.697	-39153.704	-26.452	15.290	30.553	149-58-15	88-33-35	-36.880	975.549760		
W9-48	-134277.149	-39138.414	6.238	10.795	12.468	59-58-41	90-00-26	-10.795	-67.339210		
合 計					85.736		360-00-00		758.033667		0.000000
								1 / 2	379.0168335		
								面 積	379.0168335		

地 番: 3039

円弧付き面積計算書

街区番号	W9	画地番号	9-6-2

測 点	X	Y	DX	DY	距 離	方向角	夾 角	倍横距	倍面積	半径 弧長	円弧面積
W9-50	-134244.728	-39142.751	-26.183	15.132	30.241	149-58-30	88-33-59	15.132	-396.201156		
W9-49	-134270.911	-39127.619	6.839	11.834	13.668	59-58-33	90-00-03	42.098	287.908222		
W9-47	-134264.072	-39115.785	2.727	-1.576	3.150	329-58-31	89-59-58	52.356	142.774812		
W9-36	-134261.345	-39117.361	23.160	-13.385	26.750	329-58-29	179-59-58	37.395	866.068200		
W9-23	-134238.185	-39130.746	-6.543	-12.005	13.672	241-24-31	91-26-02	12.005	-78.548715		
合 計					87.481		540-00-00		822.001363		0.000000
								1 / 2 面 積	411.0006815 411.0006815		

地 番: 3041

円弧付き面積計算書

街区番号	W9	画地番号	9-6-3

測 点	X	Y	DX	DY	距 離	方向角	夾 角	倍横距	倍面積	半径 弧長	円弧面積
W9-47	-134264.072	-39115.785	-6.839	-11.834	13.668	239-58-33	90-00-01	-11.834	80.932726		
W9-49	-134270.911	-39127.619	-6.238	-10.795	12.468	239-58-41	180-00-08	-34.463	214.980194		
W9-48	-134277.149	-39138.414	-1.437	0.831	1.660	149-57-35	89-58-54	-44.427	63.841599		
W9-30	-134278.586	-39137.583	-24.128	13.944	27.867	149-58-32	180-00-57	-29.652	715.443456		
W9-22C	-134302.714	-39123.639	1.520	2.483	2.911	58-31-36	88-33-04	-13.225	-20.102000		
W9-10	-134301.194	-39121.156	12.134	19.812	23.233	58-30-52	179-59-16	9.070	110.055380		
W9-24	-134289.060	-39101.344	24.988	-14.441	28.861	329-58-32	91-27-40	14.441	360.851708		
合 計					110.668		900-00-00		1526.003063		0.000000
								1 / 2 面 積	763.0015315 763.0015315		

地 番: 3035

円弧付き面積計算書

街区番号	W9	画地番号	9-8

測 点	X	Y	DX	DY	距 離	方向角	夾 角	倍横距	倍面積	半径 弧長	円弧面積
W9-42	-134244.407	-39088.054	-26.984	15.596	31.167	149-58-24	90-00-05	15.596	-420.842464		
W9-41	-134271.391	-39072.458	2.445	3.997	4.686	58-32-44	88-34-20	35.189	86.037105		
W9-12	-134268.946	-39068.461	5.835	9.534	11.178	58-31-57	179-59-13	48.720	284.281200		
W9-25	-134263.111	-39058.927	26.640	-15.397	30.769	329-58-25	91-26-28	42.857	1141.710480		
W9-35	-134236.471	-39074.324	-7.936	-13.730	15.859	239-58-19	89-59-54	13.730	-108.961280		
合 計					93.659		540-00-00		982.225041		0.000000
								1 / 2 面 積	491.1125205 491.1125205		

地 番: 3043

円弧付き面積計算書

街区番号	W9	画地番号	9-9

測 点	X	Y	DX	DY	距 離	方向角	夾 角	倍横距	倍面積	半径 弧長	円弧面積
W9-32	-134320.222	-39152.238	17.508	28.599	33.533	58-31-32	89-57-40	28.599	500.711292		
W9-22C	-134302.714	-39123.639	24.128	-13.944	27.867	329-58-32	91-27-00	43.254	1043.632512		
W9-30	-134278.586	-39137.583	-6.583	-11.374	13.142	239-56-20	89-57-48	17.936	-118.072688		
W9-34	-134285.169	-39148.957	-10.551	-18.258	21.087	239-58-38	180-02-18	-11.696	123.404496		
W9-31	-134295.720	-39167.215	-24.502	14.977	28.717	148-33-52	88-35-14	-14.977	366.966454		
合 計					124.346		540-00-00		1916.642066		0.000000
								1 / 2 面 積	958.321033 958.321033		

地 番: 3036

円弧付き面積計算書

街区番号	W9	画地番号	9-10

測 点	X	Y	DX	DY	距 離	方向角	夾 角	倍横距	倍面積	半径 弧長	円弧面積
W9-41	-134271.391	-39072.458	26.984	-15.596	31.167	329-58-24	91-25-27	-15.596	-420.842464		
W9-42	-134244.407	-39088.054	-3.520	-6.091	7.035	239-58-35	90-00-11	-37.283	131.236160		
W9-39	-134247.927	-39094.145	-13.418	-23.216	26.815	239-58-25	179-59-50	-66.590	893.504620		
W9-36	-134261.345	-39117.361	-2.727	1.576	3.150	149-58-31	90-00-06	-88.230	240.603210		
W9-47	-134264.072	-39115.785	-24.988	14.441	28.861	149-58-32	180-00-01	-72.213	1804.458444		
W9-24	-134289.060	-39101.344	0.642	1.047	1.228	58-29-03	88-30-31	-56.725	-36.417450		
W9-11	-134288.418	-39100.297	17.027	27.839	32.633	58-32-57	180-03-54	-27.839	-474.014653		
合 計					130.889		900-00-00		2138.527867		0.000000
								1 / 2 面 積	1069.2639335 1069.2639335		

地 番: 3046

円弧付き面積計算書

街区番号	W9	画地番号	9-11

測 点	X	Y	DX	DY	距 離	方向角	夾 角	倍横距	倍面積	半径 弧長	円弧面積
W9-4	-134331.575	-39170.783	11.353	18.545	21.744	58-31-32	134-58-31	18.545	210.541385		
W9-32	-134320.222	-39152.238	24.502	-14.977	28.717	328-33-52	90-02-20	22.113	541.812726		
W9-31	-134295.720	-39167.215	-1.372	-2.372	2.740	239-57-15	91-23-23	4.764	-6.536208		
W9-45	-134297.092	-39169.587	-11.648	-20.133	23.260	239-56-54	179-59-39	-17.741	206.647168		
W9-29	-134308.740	-39189.720	-0.463	0.283	0.543	148-33-56	88-37-02	-37.591	17.404633		
W9-9	-134309.203	-39189.437	-20.965	12.816	24.572	148-33-45	179-59-49	-24.492	513.474780		
W9-3	-134330.168	-39176.621	-1.407	5.838	6.005	103-33-01	134-59-16	-5.838	8.214066		
合 計					107.581		900-00-00		1491.558550		0.000000
								1 / 2 面 積	745.779275 745.779275		

地 番: 3032

円弧付き面積計算書

街区番号	W9	画地番号	9-12

測 点	X	Y	DX	DY	距 離	方向角	夾 角	倍横距	倍面積	半径 弧長	円弧面積
W9-37	-134232.982	-39076.340	10.741	18.585	21.466	59-58-29	90-00-05	18.585	199.621485		
W9-44	-134222.241	-39057.755	6.902	11.942	13.793	59-58-26	179-59-57	49.112	338.971024		
W9-38	-134215.339	-39045.813	17.811	-10.294	20.572	329-58-26	90-00-00	50.760	904.086360		
W9-28	-134197.528	-39056.107	-11.500	-21.127	24.054	241-26-22	91-27-56	19.339	-222.398500		
W9-16	-134209.028	-39077.234	-5.370	-9.847	11.216	241-23-40	179-57-18	-11.635	62.479950		
W9-26	-134214.398	-39087.081	-18.584	10.741	21.465	149-58-24	88-34-44	-10.741	199.610744		
合 計					112.566		720-00-00		1482.371063		0.000000
								1 / 2 面 積	741.1855315 741.1855315		

地 番: 3034

円弧付き面積計算書

街区番号	W9	画地番号	9-13

測 点	X	Y	DX	DY	距 離	方向角	夾 角	倍横距	倍面積	半径 弧長	円弧面積
W9-43	-134251.900	-39040.613	29.659	-17.142	34.256	329-58-24	91-26-47	-17.142	-508.414578		
W9-44	-134222.241	-39057.755	-10.741	-18.585	21.466	239-58-29	90-00-05	-52.869	567.865929		
W9-37	-134232.982	-39076.340	-3.489	2.016	4.030	149-58-48	90-00-19	-69.438	242.269182		
W9-35	-134236.471	-39074.324	-26.640	15.397	30.769	149-58-25	179-59-37	-52.025	1385.946000		
W9-25	-134263.111	-39058.927	11.211	18.314	21.473	58-31-37	88-33-12	-18.314	-205.318254		
合 計					111.994		540-00-00		1482.348279		0.000000
								1 / 2 面 積	741.1741395 741.1741395		

地 番: 3033

円弧付き面積計算書

街区番号	W9	画地番号	9-14

測 点	X	Y	DX	DY	距 離	方向角	夾 角	倍横距	倍面積	半径 弧長	円弧面積
W9-44	-134222.241	-39057.755	-29.659	17.142	34.256	149-58-24	89-59-58	17.142	-508.414578		
W9-43	-134251.900	-39040.613	3.788	6.187	7.255	58-31-22	88-32-58	40.471	153.304148		
W9-13	-134248.112	-39034.426	3.410	5.583	6.542	58-35-03	180-03-41	52.241	178.141810		
W9-27	-134244.702	-39028.843	29.363	-16.970	33.914	329-58-29	91-23-26	40.854	1199.596002		
W9-38	-134215.339	-39045.813	-6.902	-11.942	13.793	239-58-26	89-59-57	11.942	-82.423684		
合 計					95.760		540-00-00		940.203698		0.000000
								1 / 2 面 積	470.101849 470.101849		

地 番: 3030

円弧付き面積計算書

街区番号	W10	画地番号	10-1

測 点	X	Y	DX	DY	距 離	方向角	夾 角	倍横距	倍面積	半径 弧長	円弧面積
W10-2	-134183.046	-39020.484	-37.518	22.951	43.981	148-32-40	133-48-14	22.951	-861.075618		
W10-3	-134220.564	-38997.533	-1.397	5.834	5.999	103-27-59	134-55-19	51.736	-72.275192		
W10-4	-134221.961	-38991.699	18.078	29.539	34.632	58-31-59	135-04-00	87.109	1574.756502		
W10-34	-134203.883	-38962.160	18.285	-10.393	21.032	330-23-12	91-51-13	106.255	1942.872675		
W10-37	-134185.598	-38972.553	25.667	-14.603	29.530	330-21-46	179-58-34	81.259	2085.674753		
W10-33	-134159.931	-38987.156	-17.296	-31.797	36.197	241-27-22	91-05-36	34.859	-602.921264		
W10-1	-134177.227	-39018.953	-5.819	-1.531	6.017	194-44-26	133-17-04	1.531	-8.908889		
合 計					177.388		900-00-00		4058.122967		0.000000
								1 / 2 面 積	2029.0614835 2029.0614835		

地 番: 3028

円弧付き面積計算書

街区番号	W10	画地番号	10-2

測 点	X	Y	DX	DY	距 離	方向角	夾 角	倍横距	倍面積	半径 弧長	円弧面積
W10-43	-134169.364	-38943.998	2.321	4.079	4.693	60-21-35	179-58-43	4.079	9.467359		
W10-40	-134167.043	-38939.919	25.073	-14.267	28.848	330-21-34	89-59-59	-6.109	-153.170957		
W10-39	-134141.970	-38954.186	-11.925	-21.873	24.913	241-24-04	91-02-30	-42.249	503.819325		
W10-32	-134153.895	-38976.059	-6.036	-11.097	12.632	241-27-25	180-03-21	-75.219	454.021884		
W10-33	-134159.931	-38987.156	-25.667	14.603	29.530	150-21-46	88-54-21	-71.713	1840.657571		
W10-37	-134185.598	-38972.553	16.234	28.555	32.847	60-22-52	90-01-06	-28.555	-463.561870		
合 計					133.463		720-00-00		2191.233312		0.000000
								1 / 2	1095.616656		
								面 積	1095.616656		

地 番: 3026

円弧付き面積計算書

街区番号	W10	画地番号	10-3

測 点	X	Y	DX	DY	距 離	方向角	夾 角	倍横距	倍面積	半径 弧長	円弧面積
W10-40	-134167.043	-38939.919	9.615	16.908	19.451	60-22-29	90-00-55	16.908	162.570420		
W10-45	-134157.428	-38923.011	5.320	9.352	10.759	60-21-58	179-59-29	43.168	229.653760		
W10-42	-134152.108	-38913.659	24.618	-14.006	28.323	330-21-47	89-59-49	38.514	948.137652		
W10-41	-134127.490	-38927.665	-0.859	-1.539	1.762	240-49-54	90-28-07	22.969	-19.730371		
W10-10	-134128.349	-38929.204	-13.621	-24.982	28.454	241-23-58	180-34-04	-3.552	48.381792		
W10-39	-134141.970	-38954.186	-25.073	14.267	28.848	150-21-34	88-57-36	-14.267	357.716491		
合 計					117.597		720-00-00	1 / 2 面 積	1726.729744 863.364872 863.364872		0.000000

地 番: 3024

円弧付き面積計算書

街区番号	W10	画地番号	10-5

測 点	X	Y	DX	DY	距 離	方向角	夾 角	倍横距	倍面積	半径 弧長	円弧面積
W10-47	-134149.533	-38909.140	12.818	22.525	25.917	60-21-28	180-01-59	22.525	288.725450		
W10-38	-134136.715	-38886.615	23.323	-17.688	29.272	322-49-25	82-27-57	27.362	638.163926		
W10-53	-134113.392	-38904.303	2.072	-1.571	2.600	322-49-50	180-00-25	8.103	16.789416		
W10-36	-134111.320	-38905.874	-0.951	-0.993	1.375	226-14-16	83-24-26	5.539	-5.267589		
W10-21	-134112.271	-38906.867	-1.659	-1.816	2.460	227-35-13	181-20-57	2.730	-4.529070		
W10-22	-134113.930	-38908.683	-1.618	-1.852	2.459	228-51-28	181-16-15	-0.938	1.517684		
W10-23	-134115.548	-38910.535	-1.578	-1.887	2.460	230-05-46	181-14-18	-4.677	7.380306		
W10-24	-134117.126	-38912.422	-1.526	-1.920	2.453	231-31-21	181-25-35	-8.484	12.946584		
W10-25	-134118.652	-38914.342	-1.478	-1.954	2.450	232-53-46	181-22-25	-12.358	18.265124		
W10-26	-134120.130	-38916.296	-1.440	-1.987	2.454	234-04-08	181-10-22	-16.299	23.470560		
W10-27	-134121.570	-38918.283	-1.386	-2.015	2.446	235-28-42	181-24-34	-20.301	28.137186		
W10-28	-134122.956	-38920.298	-1.352	-2.051	2.457	236-36-27	181-07-45	-24.367	32.944184		
W10-29	-134124.308	-38922.349	-1.298	-2.076	2.448	237-59-05	181-22-38	-28.494	36.985212		
W10-30	-134125.606	-38924.425	-1.252	-2.107	2.451	239-16-51	181-17-46	-32.677	40.911604		
W10-31	-134126.858	-38926.532	-0.632	-1.133	1.297	240-50-48	181-33-57	-35.917	22.699544		
W10-41	-134127.490	-38927.665	-24.618	14.006	28.323	150-21-47	89-30-59	-23.044	567.297192		
W10-42	-134152.108	-38913.659	2.575	4.519	5.201	60-19-29	89-57-42	-4.519	-11.636425		
合 計					118.523		2700-00-00		1714.800888		0.000000
								1 / 2 面 積	857.400444 857.400444		

地 番: 3021

円弧付き面積計算書

街区番号	W10	画地番号	10-6-1

測 点	X	Y	DX	DY	距 離	方向角	夾 角	倍横距	倍面積	半径 弧長	円弧面積
W10-51	-134109.584	-38904.104	-0.989	-0.989	1.399	225-00-00	82-10-36	-0.989	0.978121		
W10-20	-134110.573	-38905.093	-0.747	-0.781	1.081	226-16-29	181-16-29	-2.759	2.060973		
W10-36	-134111.320	-38905.874	-2.072	1.571	2.600	142-49-50	96-33-21	-1.969	4.079768		
W10-53	-134113.392	-38904.303	1.486	1.960	2.460	52-49-55	90-00-05	1.562	2.321132		
W10-52	-134111.906	-38902.343	2.322	-1.761	2.914	322-49-24	89-59-29	1.761	4.089042		
合 計					10.454		540-00-00		13.529036		0.000000
								1 / 2 面 積	6.764518 6.764518		

地 番: 3020

円弧付き面積計算書

街区番号	W10	画地番号	10-6-2

測 点	X	Y	DX	DY	距 離	方向角	夾 角	倍横距	倍面積	半径 弧長	円弧面積
W10-49	-134140.537	-38883.718	22.555	22.862	32.115	45-23-14	82-32-55	22.862	515.652410		
W10-50	-134117.982	-38860.856	21.144	-27.088	34.363	307-58-28	82-35-14	18.636	394.039584		
W10-8	-134096.838	-38887.944	-0.875	-5.930	5.994	261-36-23	133-37-55	-14.382	12.584250		
W10-9	-134097.713	-38893.874	-2.356	-1.804	2.967	217-26-29	135-50-06	-22.116	52.105296		
W10-14	-134100.069	-38895.678	-1.439	-1.146	1.840	218-32-00	181-05-31	-25.066	36.069974		
W10-15	-134101.508	-38896.824	-1.900	-1.570	2.465	219-34-03	181-02-03	-27.782	52.785800		
W10-16	-134103.408	-38898.394	-1.836	-1.609	2.441	221-13-48	181-39-45	-30.961	56.844396		
W10-17	-134105.244	-38900.003	-1.815	-1.650	2.453	222-16-25	181-02-37	-34.220	62.109300		
W10-18	-134107.059	-38901.653	-1.775	-1.701	2.458	223-46-50	181-30-25	-37.571	66.688525		
W10-19	-134108.834	-38903.354	-0.750	-0.750	1.061	225-00-00	181-13-10	-40.022	30.016500		
W10-51	-134109.584	-38904.104	-2.322	1.761	2.914	142-49-24	97-49-24	-39.011	90.583542		
W10-52	-134111.906	-38902.343	-1.486	-1.960	2.460	232-49-55	270-00-31	-39.210	58.266060		
W10-53	-134113.392	-38904.303	-23.323	17.688	29.272	142-49-25	89-59-30	-23.482	547.670686		
W10-38	-134136.715	-38886.615	-3.822	2.897	4.796	142-50-19	180-00-54	-2.897	11.072334		
合 計					127.599		2160-00-00	1 / 2 面 積	1986.488657 993.2443285 993.2443285		0.000000

地 番: 3022

円弧付き面積計算書

街区番号	W10	画地番号	10-6-3

測 点	X	Y	DX	DY	距 離	方向角	夾 角	倍横距	倍面積	半径 弧長	円弧面積
W10-50	-134117.982	-38860.856	-22.555	-22.862	32.115	225-23-14	97-24-58	-22.862	515.652410		
W10-49	-134140.537	-38883.718	-11.648	8.830	14.617	142-50-07	97-26-53	-36.894	429.741312		
W10-35H	-134152.185	-38874.888	16.784	28.302	32.904	59-19-50	96-29-43	0.238	3.994592		
W10-6	-134135.401	-38846.586	6.010	0.385	6.022	3-39-55	124-20-05	28.925	173.839250		
W10-7	-134129.391	-38846.201	8.092	-10.405	13.181	307-52-20	124-12-25	18.905	152.979260		
W10-13	-134121.299	-38856.606	3.317	-4.250	5.391	307-58-16	180-05-56	4.250	14.097250		
合 計					104.230		720-00-00		1290.304074		0.000000
								1 / 2 面 積	645.152037 645.152037		

地 番: 3023

円弧付き面積計算書

街区番号	W10	画地番号	10-7

測 点	X	Y	DX	DY	距 離	方向角	夾 角	倍横距	倍面積	半径 弧長	円弧面積
W10-38	-134136.715	-38886.615	-12.818	-22.525	25.917	240-21-28	97-31-09	-22.525	288.725450		
W10-47	-134149.533	-38909.140	-16.982	10.060	19.738	149-21-28	89-00-00	-34.990	594.200180		
W10-48	-134166.515	-38899.080	14.330	24.192	28.118	59-21-35	90-00-07	-0.738	-10.575540		
W10-35H	-134152.185	-38874.888	11.648	-8.830	14.617	322-50-07	83-28-32	14.624	170.340352		
W10-49	-134140.537	-38883.718	3.822	-2.897	4.796	322-50-19	180-00-12	2.897	11.072334		
合 計					93.186		540-00-00		1053.762776		0.000000
								1 / 2 面 積	526.881388 526.881388		

地 番: 3025

円弧付き面積計算書

街区番号	W10	画地番号	10-8

測 点	X	Y	DX	DY	距 離	方向角	夾 角	倍横距	倍面積	半径 弧長	円弧面積
W10-45	-134157.428	-38923.011	-17.220	10.201	20.015	149-21-28	88-59-30	10.201	-175.661220		
W10-46H	-134174.648	-38912.810	8.133	13.730	15.958	59-21-34	90-00-06	34.132	277.595556		
W10-48	-134166.515	-38899.080	16.982	-10.060	19.738	329-21-28	89-59-54	37.802	641.953564		
W10-47	-134149.533	-38909.140	-2.575	-4.519	5.201	240-19-29	90-58-01	23.223	-59.799225		
W10-42	-134152.108	-38913.659	-5.320	-9.352	10.759	240-21-58	180-02-29	9.352	-49.752640		
合 計					71.671		540-00-00		634.336035		0.000000
								1 / 2 面 積	317.1680175 317.1680175		

地 番: 3027

円弧付き面積計算書

街区番号	W10	画地番号	10-9

測 点	X	Y	DX	DY	距 離	方向角	夾 角	倍横距	倍面積	半径 弧長	円弧面積
W10-46H	-134174.648	-38912.810	17.220	-10.201	20.015	329-21-28	90-00-32	-10.201	-175.661220		
W10-45	-134157.428	-38923.011	-9.615	-16.908	19.451	240-22-29	91-01-01	-37.310	358.735650		
W10-40	-134167.043	-38939.919	-2.321	-4.079	4.693	240-21-35	179-59-06	-58.297	135.307337		
W10-43	-134169.364	-38943.998	-17.590	10.422	20.446	149-21-12	88-59-37	-51.954	913.870860		
W10-44	-134186.954	-38933.576	12.306	20.766	24.138	59-20-56	89-59-44	-20.766	-255.546396		
合 計					88.743		540-00-00		976.706231		0.000000
								1 / 2 面 積	488.3531155 488.3531155		

地 番: 3029

円弧付き面積計算書

街区番号	W10	画地番号	10-10

測 点	X	Y	DX	DY	距 離	方向角	夾 角	倍横距	倍面積	半径 弧長	円弧面積
W10-43	-134169.364	-38943.998	-16.234	-28.555	32.847	240-22-52	91-01-40	-28.555	463.561870		
W10-37	-134185.598	-38972.553	-18.285	10.393	21.032	150-23-12	90-00-20	-46.717	854.220345		
W10-34	-134203.883	-38962.160	0.162	0.264	0.310	58-27-55	88-04-43	-36.060	-5.841720		
W10-11	-134203.721	-38961.896	0.311	0.549	0.631	60-28-09	182-00-14	-35.247	-10.961817		
W10-5	-134203.410	-38961.347	16.456	27.771	32.280	59-21-02	178-52-53	-6.927	-113.990712		
W10-44	-134186.954	-38933.576	17.590	-10.422	20.446	329-21-12	90-00-10	10.422	183.322980		
合 計					107.546		720-00-00		1370.310946		0.000000
								1 / 2 面 積	685.155473 685.155473		

地 番: 3142

円弧付き面積計算書

街区番号	W11	画地番号	11-1-1

測 点	X	Y	DX	DY	距 離	方向角	夾 角	倍横距	倍面積	半径 弧長	円弧面積
W11-42	-134252.433	-39461.738	38.408	6.822	39.009	10-04-18	89-58-37	6.822	262.019376		
W11-43	-134214.025	-39454.916	2.912	-16.395	16.652	280-04-18	90-00-00	-2.751	-8.010912		
W11-1	-134211.113	-39471.311	-2.508	-3.758	4.518	236-16-54	136-12-36	-22.904	57.443232		
W11-2	-134213.621	-39475.069	-5.207	-1.219	5.348	193-10-34	136-53-40	-27.881	145.176367		
W11-3	-134218.828	-39476.288	-26.699	-5.726	27.306	192-06-16	178-55-42	-34.826	929.819374		
W11-4	-134245.527	-39482.014	-3.742	2.504	4.503	146-12-40	134-06-24	-38.048	142.375616		
W11-5	-134249.269	-39479.510	-3.164	17.772	18.051	100-05-41	133-53-01	-17.772	56.230608		
合 計					115.387		900-00-00		1585.053661		0.000000
								1 / 2 面 積	792.5268305 792.5268305		

地 番: 3141

円弧付き面積計算書

街区番号	W11	画地番号	11-1-2

測 点	X	Y	DX	DY	距 離	方向角	夾 角	倍横距	倍面積	半径 弧長	円弧面積
W11-43	-134214.025	-39454.916	-38.408	-6.822	39.009	190-04-18	89-59-56	-6.822	262.019376		
W11-42	-134252.433	-39461.738	-3.472	19.505	19.812	100-05-36	90-01-18	5.861	-20.349392		
W11-40	-134255.905	-39442.233	38.415	6.823	39.016	10-04-17	89-58-41	32.189	1236.540435		
W11-41	-134217.490	-39435.410	3.465	-19.506	19.811	280-04-22	90-00-05	19.506	67.588290		
合 計					117.648		360-00-00		1545.798709		0.000000
								1 / 2	772.8993545		
								面 積	772.8993545		

地 番: 3140

円弧付き面積計算書

街区番号	W11	画地番号	11-2

測 点	X	Y	DX	DY	距 離	方向角	夾 角	倍横距	倍面積	半径 弧長	円弧面積
W11-12	-134218.184	-39418.989	-0.336	-4.519	4.531	265-44-52	141-03-41	-4.519	1.518384		
W11-13	-134218.520	-39423.508	-0.074	-1.324	1.326	266-48-04	181-03-12	-10.362	0.766788		
W11-35	-134218.594	-39424.832	-0.017	-1.804	1.804	269-27-36	182-39-32	-13.490	0.229330		
W11-36	-134218.611	-39426.636	0.077	-1.793	1.795	272-27-33	182-59-57	-17.087	-1.315699		
W11-37	-134218.534	-39428.429	0.169	-1.793	1.801	275-23-04	182-55-31	-20.673	-3.493737		
W11-38	-134218.365	-39430.222	0.270	-1.780	1.800	278-37-31	183-14-27	-24.246	-6.546420		
W11-14	-134218.095	-39432.002	0.605	-3.408	3.461	280-03-59	181-26-28	-29.434	-17.807570		
W11-41	-134217.490	-39435.410	-38.415	-6.823	39.016	190-04-17	90-00-18	-39.665	1523.730975		
W11-40	-134255.905	-39442.233	-2.403	13.503	13.715	100-05-27	90-01-10	-32.985	79.262955		
W11-6	-134258.308	-39428.730	-0.221	1.483	1.499	98-28-33	178-23-06	-17.999	3.977779		
W11-15	-134258.529	-39427.247	-0.136	1.391	1.398	95-35-03	177-06-30	-15.125	2.057000		
W11-16	-134258.665	-39425.856	-0.070	1.493	1.495	92-41-04	177-06-01	-12.241	0.856870		
W11-17	-134258.735	-39424.363	0.008	1.096	1.096	89-34-54	176-53-50	-9.652	-0.077216		
W11-18	-134258.727	-39423.267	0.054	1.184	1.185	87-23-19	177-48-25	-7.372	-0.398088		
W11-19	-134258.673	-39422.083	0.187	1.788	1.798	84-01-46	176-38-27	-4.400	-0.822800		
W11-20	-134258.486	-39420.295	0.212	1.273	1.291	80-32-42	176-30-56	-1.339	-0.283868		
W11-21	-134258.274	-39419.022	0.218	1.076	1.098	78-32-48	178-00-06	1.010	0.220180		
W11-22	-134258.056	-39417.946	0.293	1.179	1.215	76-02-38	177-29-50	3.265	0.956645		
W11-23	-134257.763	-39416.767	0.383	1.232	1.290	72-43-51	176-41-13	5.676	2.173908		
W11-24	-134257.380	-39415.535	0.392	1.116	1.183	70-38-45	177-54-54	8.024	3.145408		
W11-25	-134256.988	-39414.419	0.421	1.053	1.134	68-12-29	177-33-44	10.193	4.291253		
W11-26	-134256.567	-39413.366	0.545	1.193	1.312	65-26-51	177-14-22	12.439	6.779255		
W11-27	-134256.022	-39412.173	0.597	1.151	1.297	62-35-07	177-08-16	14.783	8.825451		

地 番: 3140

円弧付き面積計算書

街区番号	W11	画地番号	11-2

測 点	X	Y	DX	DY	距 離	方向角	夾 角	倍横距	倍面積	半径 弧長	円弧面積
W11-7	-134255.425	-39411.022	2.464	4.508	5.137	61-20-23	178-45-16	20.442	50.369088		
W11-39	-134252.961	-39406.514	1.484	2.742	3.118	61-34-38	180-14-15	27.692	41.094928		
W11-8	-134251.477	-39403.772	4.322	1.272	4.505	16-23-59	134-49-21	31.706	137.033332		
W11-9	-134247.155	-39402.500	12.906	-7.027	14.695	331-25-58	135-01-59	25.951	334.923606		
W11-10	-134234.249	-39409.527	2.254	-1.183	2.546	332-18-27	180-52-29	17.741	39.988214		
W11-28	-134231.995	-39410.710	1.641	-0.787	1.820	334-22-42	182-04-15	15.771	25.880211		
W11-29	-134230.354	-39411.497	1.616	-0.746	1.780	335-13-13	180-50-31	14.238	23.008608		
W11-30	-134228.738	-39412.243	1.797	-0.792	1.964	336-12-55	180-59-42	12.700	22.821900		
W11-31	-134226.941	-39413.035	1.305	-0.516	1.403	338-25-34	182-12-39	11.392	14.866560		
W11-32	-134225.636	-39413.551	1.532	-0.578	1.637	339-19-45	180-54-11	10.298	15.776536		
W11-33	-134224.104	-39414.129	1.361	-0.492	1.447	340-07-30	180-47-45	9.228	12.559308		
W11-34	-134222.743	-39414.621	1.999	-0.669	2.108	341-29-47	181-22-17	8.067	16.125933		
W11-11	-134220.744	-39415.290	2.560	-3.699	4.498	304-41-11	143-11-24	3.699	9.469440		
合 計					134.198		6120-00-00	1 / 2 面 積	2351.964447 1175.9822235 1175.9822235		0.000000

地 番: 3143

円弧付き面積計算書

街区番号	W12	画地番号	12-1-1

測 点	X	Y	DX	DY	距 離	方向角	夾 角	倍横距	倍面積	半径 弧長	円弧面積
W12-1	-134255.115	-39480.877	-2.505	-3.737	4.499	236-09-54	136-00-27	-3.737	9.361185		
W12-2	-134257.620	-39484.614	-16.915	-3.621	17.298	192-04-59	135-55-05	-11.095	187.671925		
W12-71	-134274.535	-39488.235	-2.662	14.974	15.209	100-04-50	87-59-51	0.258	-0.686796		
W12-79G	-134277.197	-39473.261	-0.183	1.021	1.037	100-09-42	180-04-52	16.253	-2.974299		
W12-70	-134277.380	-39472.240	20.081	3.553	20.393	10-02-01	89-52-19	20.827	418.226987		
W12-69	-134257.299	-39468.687	2.184	-12.190	12.384	280-09-27	90-07-26	12.190	26.622960		
合 計					70.820		720-00-00		638.221962		0.000000
								1 / 2 面 積	319.110981 319.110981		

地 番: 3150

円弧付き面積計算書

街区番号	W12	画地番号	12-1-2

測 点	X	Y	DX	DY	距 離	方向角	夾 角	倍横距	倍面積	半径 弧長	円弧面積
W12-82G	-134277.145	-39465.591	18.700	3.300	18.989	10-00-29	179-26-49	3.300	61.710000		
W12-83	-134258.445	-39462.291	1.146	-6.396	6.498	280-09-29	90-09-00	0.204	0.233784		
W12-69	-134257.299	-39468.687	-20.081	-3.553	20.393	190-02-01	89-52-32	-9.745	195.689345		
W12-70	-134277.380	-39472.240	-1.122	6.396	6.494	99-56-59	89-54-58	-6.902	7.744044		
W12-81G	-134278.502	-39465.844	1.357	0.253	1.380	10-33-40	90-36-41	-0.253	-0.343321		
合 計					53.754		540-00-00		265.033852		0.000000
								1 / 2 面 積	132.516926 132.516926		

地 番: 3151

円弧付き面積計算書

街区番号	W12	画地番号	12-1-3

測 点	X	Y	DX	DY	距 離	方向角	夾 角	倍横距	倍面積	半径 弧長	円弧面積
W12-83	-134258.445	-39462.291	-18.700	-3.300	18.989	190-00-29	89-50-46	-3.300	61.710000		
W12-82G	-134277.145	-39465.591	-1.211	6.845	6.951	100-01-58	90-01-29	0.245	-0.296695		
W12-85G	-134278.356	-39458.746	18.691	3.312	18.982	10-02-54	90-00-56	10.402	194.423782		
W12-86	-134259.665	-39455.434	0.935	-5.267	5.349	280-03-59	90-01-05	8.447	7.897945		
W12-57	-134258.730	-39460.701	0.285	-1.590	1.615	280-09-43	180-05-44	1.590	0.453150		
合 計					51.886		540-00-00		264.188182		0.000000
								1 / 2 面 積	132.094091 132.094091		

地 番: 3152

円弧付き面積計算書

街区番号	W12	画地番号	12-1-4

測 点	X	Y	DX	DY	距 離	方向角	夾 角	倍横距	倍面積	半径 弧長	円弧面積
W12-86	-134259.665	-39455.434	-18.691	-3.312	18.982	190-02-54	89-59-00	-3.312	61.904592		
W12-85G	-134278.356	-39458.746	-1.216	6.858	6.965	100-03-17	90-00-23	0.234	-0.284544		
W12-87	-134279.572	-39451.888	1.810	0.321	1.838	10-03-24	90-00-07	7.413	13.417530		
W12-88	-134277.762	-39451.567	16.879	2.995	17.143	10-03-42	180-00-18	10.729	181.094791		
W12-60	-134260.883	-39448.572	1.218	-6.862	6.969	280-03-54	90-00-12	6.862	8.357916		
合 計					51.897		540-00-00		264.490285		0.000000
								1 / 2 面 積	132.2451425 132.2451425		

地 番: 3149

円弧付き面積計算書

街区番号	W12	画地番号	12-1-5

測 点	X	Y	DX	DY	距 離	方向角	夾 角	倍横距	倍面積	半径 弧長	円弧面積
W12-61	-134298.254	-39455.204	18.682	3.316	18.974	10-03-54	90-03-56	3.316	61.949512		
W12-87	-134279.572	-39451.888	1.216	-6.858	6.965	280-03-17	89-59-23	-0.226	-0.274816		
W12-85G	-134278.356	-39458.746	-18.689	-3.315	18.981	190-03-30	90-00-13	-10.399	194.346911		
W12-84	-134297.045	-39462.061	-1.209	6.857	6.963	99-59-58	89-56-28	-6.857	8.290113		
合 計					51.883		360-00-00		264.311720		0.000000
								1 / 2	132.155860		
								面 積	132.155860		

地 番: 3148

円弧付き面積計算書

街区番号	W12	画地番号	12-1-6

測 点	X	Y	DX	DY	距 離	方向角	夾 角	倍横距	倍面積	半径 弧長	円弧面積
W12-84	-134297.045	-39462.061	18.689	3.315	18.981	10-03-30	90-04-12	3.315	61.954035		
W12-85G	-134278.356	-39458.746	1.211	-6.845	6.951	280-01-58	89-58-28	-0.215	-0.260365		
W12-82G	-134277.145	-39465.591	-1.357	-0.253	1.380	190-33-40	90-31-42	-7.313	9.923741		
W12-81G	-134278.502	-39465.844	-17.335	-3.076	17.606	190-03-44	179-30-04	-10.642	184.479070		
W12-80	-134295.837	-39468.920	-1.208	6.859	6.965	99-59-18	89-55-34	-6.859	8.285672		
合 計					51.883		540-00-00		264.382153		0.000000
								1 / 2 面 積	132.1910765 132.1910765		

地 番: 3147

円弧付き面積計算書

街区番号	W12	画地番号	12-1-7

測 点	X	Y	DX	DY	距 離	方向角	夾 角	倍横距	倍面積	半径 弧長	円弧面積
W12-79G	-134277.197	-39473.261	-8.573	-1.510	8.705	189-59-21	89-49-39	-1.510	12.945230		
W12-77G	-134285.770	-39474.771	-8.757	-1.551	8.893	190-02-38	180-03-17	-4.571	40.028247		
W12-78	-134294.527	-39476.322	-0.573	3.218	3.269	100-05-47	90-03-09	-2.904	1.663992		
W12-67	-134295.100	-39473.104	-0.737	4.184	4.248	99-59-24	179-53-37	4.498	-3.315026		
W12-80	-134295.837	-39468.920	17.335	3.076	17.606	10-03-44	90-04-20	11.758	203.824930		
W12-81G	-134278.502	-39465.844	1.122	-6.396	6.494	279-56-59	89-53-15	8.438	9.467436		
W12-70	-134277.380	-39472.240	0.183	-1.021	1.037	280-09-42	180-12-43	1.021	0.186843		
合 計					50.252		900-00-00		264.801652		0.000000
								1 / 2 面 積	132.400826 132.400826		

地 番: 3146

円弧付き面積計算書

街区番号	W12	画地番号	12-1-8

測 点	X	Y	DX	DY	距 離	方向角	夾 角	倍横距	倍面積	半径 弧長	円弧面積
W12-4	-134288.692	-39491.161	-3.663	2.631	4.510	144-18-42	135-25-59	2.631	-9.637353		
W12-5	-134292.355	-39488.530	-2.172	12.208	12.400	100-05-18	135-46-36	17.470	-37.944840		
W12-78	-134294.527	-39476.322	8.757	1.551	8.893	10-02-38	89-57-20	31.229	273.472353		
W12-77G	-134285.770	-39474.771	2.368	-13.319	13.528	280-04-53	90-02-15	19.461	46.083648		
W12-76G	-134283.402	-39488.090	-0.712	-0.163	0.730	192-53-41	92-48-48	5.979	-4.257048		
W12-74G	-134284.114	-39488.253	0.331	-1.962	1.990	279-34-33	266-40-52	3.854	1.275674		
W12-73	-134283.783	-39490.215	-3.091	-0.662	3.161	192-05-18	92-30-45	1.230	-3.801930		
W12-3	-134286.874	-39490.877	-1.818	-0.284	1.840	188-52-43	176-47-25	0.284	-0.516312		
合 計					47.052		1080-00-00	1 / 2 面 積	264.674192 132.337096 132.337096		0.000000

地 番: 3144

円弧付き面積計算書

街区番号	W12	画地番号	12-1-9

測 点	X	Y	DX	DY	距 離	方向角	夾 角	倍横距	倍面積	半径 弧長	円弧面積
W12-77G	-134285.770	-39474.771	8.573	1.510	8.705	9-59-21	89-54-28	1.510	12.945230		
W12-79G	-134277.197	-39473.261	2.662	-14.974	15.209	280-04-50	90-05-29	-11.954	-31.821548		
W12-71	-134274.535	-39488.235	-7.782	-1.666	7.958	192-05-01	92-00-11	-28.594	222.518508		
W12-72	-134282.317	-39489.901	-0.336	1.969	1.997	99-41-02	87-36-01	-28.291	9.505776		
W12-75G	-134282.653	-39487.932	-0.749	-0.158	0.765	191-54-42	272-13-40	-26.480	19.833520		
W12-76G	-134283.402	-39488.090	-2.368	13.319	13.528	100-04-53	88-10-11	-13.319	31.539392		
合 計					48.162		720-00-00		264.520878		0.000000
								1 / 2 面 積	132.260439 132.260439		

地 番: 3145

円弧付き面積計算書

街区番号	W12	画地番号	12-1-10

測 点	X	Y	DX	DY	距 離	方向角	夾 角	倍横距	倍面積	半径 弧長	円弧面積
W12-76G	-134283.402	-39488.090	0.749	0.158	0.765	11-54-42	179-01-01	0.158	0.118342		
W12-75G	-134282.653	-39487.932	0.336	-1.969	1.997	279-41-02	87-46-20	-1.653	-0.555408		
W12-72	-134282.317	-39489.901	-1.466	-0.314	1.499	192-05-22	92-24-20	-3.936	5.770176		
W12-73	-134283.783	-39490.215	-0.331	1.962	1.990	99-34-33	87-29-11	-2.288	0.757328		
W12-74G	-134284.114	-39488.253	0.712	0.163	0.730	12-53-41	93-19-08	-0.163	-0.116056		
合 計					6.981		540-00-00		5.974382		0.000000
								1 / 2 面 積	2.987191 2.987191		

地 番: 3154

円弧付き面積計算書

街区番号	W12	画地番号	12-2-1

測 点	X	Y	DX	DY	距 離	方向角	夾 角	倍横距	倍面積	半径 弧長	円弧面積
W12-88	-134277.762	-39451.567	-4.614	26.019	26.425	100-03-21	89-59-39	26.019	-120.051666		
W12-89C	-134282.376	-39425.548	1.899	0.336	1.928	10-02-02	89-58-41	52.374	99.458226		
W12-64	-134280.477	-39425.212	15.782	2.805	16.029	10-04-41	180-02-39	55.515	876.137730		
W12-63	-134264.695	-39422.407	-0.034	-0.872	0.873	267-46-02	77-41-21	57.448	-1.953232		
W12-52	-134264.729	-39423.279	-0.003	-1.222	1.222	269-51-34	182-05-32	55.354	-0.166062		
W12-53	-134264.732	-39424.501	0.042	-1.232	1.233	271-57-09	182-05-35	52.900	2.221800		
W12-54	-134264.690	-39425.733	0.087	-1.226	1.229	274-03-33	182-06-24	50.442	4.388454		
W12-55	-134264.603	-39426.959	0.135	-1.225	1.232	276-17-20	182-13-47	47.991	6.478785		
W12-56	-134264.468	-39428.184	0.181	-1.209	1.222	278-30-52	182-13-32	45.557	8.245817		
W12-15	-134264.287	-39429.393	3.404	-19.179	19.479	280-03-52	181-33-00	25.169	85.675276		
W12-60	-134260.883	-39448.572	-16.879	-2.995	17.143	190-03-42	89-59-50	2.995	-50.552605		
合 計					88.015		1620-00-00	1 / 2 面 積	909.882523 454.9412615 454.9412615		0.000000

地 番: 3153

円弧付き面積計算書

街区番号	W12	画地番号	12-2-2

測 点	X	Y	DX	DY	距 離	方向角	夾 角	倍横距	倍面積	半径 弧長	円弧面積
W12-89C	-134282.376	-39425.548	4.614	-26.019	26.425	280-03-21	90-01-48	-26.019	-120.051666		
W12-88	-134277.762	-39451.567	-1.810	-0.321	1.838	190-03-24	90-00-03	-52.359	94.769790		
W12-87	-134279.572	-39451.888	-18.682	-3.316	18.974	190-03-54	180-00-30	-55.996	1046.117272		
W12-61	-134298.254	-39455.204	-0.976	5.542	5.627	99-59-17	89-55-23	-53.770	52.479520		
W12-68	-134299.230	-39449.662	-3.639	20.491	20.812	100-04-13	180-04-56	-27.737	100.934943		
W12-62	-134302.869	-39429.171	20.493	3.623	20.811	10-01-33	89-57-20	-3.623	-74.246139		
合 計					94.487		720-00-00		1100.003720		0.000000
								1 / 2 面 積	550.001860 550.001860		

地 番: 3156

円弧付き面積計算書

街区番号	W12	画地番号	12-3

測 点	X	Y	DX	DY	距 離	方向角	夾 角	倍横距	倍面積	半径 弧長	円弧面積
W12-12	-134257.999	-39396.581	1.256	-4.322	4.501	286-12-15	134-22-46	-4.322	-5.428432		
W12-13	-134256.743	-39400.903	-3.881	-7.118	8.107	241-23-57	135-11-42	-15.762	61.172322		
W12-14	-134260.624	-39408.021	-0.578	-1.083	1.228	241-54-40	180-30-43	-23.963	13.850614		
W12-40	-134261.202	-39409.104	-0.529	-1.106	1.226	244-26-18	182-31-38	-26.152	13.834408		
W12-41	-134261.731	-39410.210	-0.496	-1.122	1.227	246-09-05	181-42-47	-28.380	14.076480		
W12-42	-134262.227	-39411.332	-0.452	-1.143	1.229	248-25-25	182-16-20	-30.645	13.851540		
W12-43	-134262.679	-39412.475	-0.404	-1.159	1.227	250-46-58	182-21-33	-32.947	13.310588		
W12-44	-134263.083	-39413.634	-0.358	-1.173	1.226	253-01-40	182-14-42	-35.279	12.629882		
W12-45	-134263.441	-39414.807	-0.318	-1.184	1.226	254-57-58	181-56-18	-37.636	11.968248		
W12-46	-134263.759	-39415.991	-0.272	-1.198	1.228	257-12-29	182-14-31	-40.018	10.884896		
W12-47	-134264.031	-39417.189	-0.228	-1.205	1.226	259-17-08	182-04-39	-42.421	9.671988		
W12-48	-134264.259	-39418.394	-0.189	-1.211	1.226	261-07-46	181-50-38	-44.837	8.474193		
W12-49	-134264.448	-39419.605	-0.142	-1.223	1.231	263-22-38	182-14-52	-47.271	6.712482		
W12-50	-134264.590	-39420.828	-0.091	-1.222	1.225	265-44-28	182-21-50	-49.716	4.524156		
W12-51	-134264.681	-39422.050	-0.014	-0.357	0.357	267-45-15	182-00-47	-51.295	0.718130		
W12-63	-134264.695	-39422.407	-15.782	-2.805	16.029	190-04-41	102-19-26	-54.457	859.440374		
W12-64	-134280.477	-39425.212	-2.035	11.458	11.637	100-04-16	89-59-35	-45.804	93.211140		
W12-65	-134282.512	-39413.754	12.821	23.529	26.795	61-24-50	141-20-34	-10.817	-138.684757		
W12-66	-134269.691	-39390.225	10.247	-5.582	11.669	331-25-15	90-00-25	7.130	73.061110		
W12-39	-134259.444	-39395.807	1.445	-0.774	1.639	331-49-29	180-24-14	0.774	1.118430		
合 計					95.459		3240-00-00		1078.397792		0.000000
								1 / 2 面 積	539.198896 539.198896		

地 番: 3156

円弧付き面積計算書

街区番号	W12	画地番号	12-3

測 点	X	Y	DX	DY	距 離	方向角	夾 角	倍横距	倍面積	半径 弧長	円弧面積

円弧付き面積計算書

地 番: 3157

街区番号	W12	画地番号	12-4

測 点	X	Y	DX	DY	距 離	方向角	夾 角	倍横距	倍面積	半径 弧長	円弧面積
W12-34	-134303.210	-39393.368	1.026	1.516	1.831	55-54-38	181-33-12	1.516	1.555416		
W12-35	-134302.184	-39391.852	0.990	1.553	1.842	57-29-01	181-34-23	4.585	4.539150		
W12-36	-134301.194	-39390.299	0.624	1.040	1.213	59-02-10	181-33-09	7.178	4.479072		
W12-37	-134300.570	-39389.259	1.213	2.128	2.449	60-18-58	181-16-48	10.346	12.549698		
W12-9	-134299.357	-39387.131	3.992	7.281	8.304	61-15-54	180-56-56	19.755	78.861960		
W12-10	-134295.365	-39379.850	4.313	1.282	4.499	16-33-15	135-17-21	28.318	122.135534		
W12-11	-134291.052	-39378.568	9.061	-4.957	10.328	331-19-06	134-45-51	24.643	223.290223		
W12-38	-134281.991	-39383.525	12.300	-6.700	14.006	331-25-20	180-06-14	12.986	159.727800		
W12-66	-134269.691	-39390.225	-12.821	-23.529	26.795	241-24-50	89-59-30	-17.243	221.072503		
W12-65	-134282.512	-39413.754	-23.057	-4.136	23.425	190-10-11	128-45-21	-44.908	1035.443756		
W12-20	-134305.569	-39417.890	-0.671	1.713	1.840	111-23-27	101-13-16	-47.331	31.759101		
W12-21	-134306.240	-39416.177	-0.487	1.125	1.226	113-24-26	182-00-59	-44.493	21.668091		
W12-22	-134306.727	-39415.052	-0.522	1.114	1.230	115-06-25	181-41-59	-42.254	22.056588		
W12-23	-134307.249	-39413.938	-0.838	1.639	1.841	117-04-48	181-58-23	-39.501	33.101838		
W12-24	-134308.087	-39412.299	-0.908	1.600	1.840	119-34-30	182-29-42	-36.262	32.925896		
W12-25	-134308.995	-39410.699	-0.979	1.558	1.840	122-08-38	182-34-08	-33.104	32.408816		
W12-26	-134309.974	-39409.141	-0.697	1.012	1.229	124-33-24	182-24-46	-30.534	21.282198		
W12-27	-134310.671	-39408.129	-0.672	0.933	1.150	125-45-49	181-12-25	-28.589	19.211808		
W12-7	-134311.343	-39407.196	0.310	4.498	4.509	86-03-27	140-17-38	-23.158	-7.178980		
W12-8	-134311.033	-39402.698	1.251	1.276	1.787	45-34-01	139-30-34	-17.384	-21.747384		
W12-28	-134309.782	-39401.422	1.246	1.349	1.836	47-16-23	181-42-22	-14.759	-18.389714		
W12-29	-134308.536	-39400.073	1.216	1.376	1.836	48-31-56	181-15-33	-12.034	-14.633344		
W12-30	-134307.320	-39398.697	1.168	1.412	1.832	50-24-09	181-52-13	-9.246	-10.799328		

地 番: 3157

円弧付き面積計算書

街区番号	W12	画地番号	12-4

測 点	X	Y	DX	DY	距 離	方向角	夾 角	倍横距	倍面積	半径 弧長	円弧面積
W12-31	-134306.152	-39397.285	1.136	1.443	1.837	51-47-18	181-23-09	-6.391	-7.260176		
W12-32	-134305.016	-39395.842	0.734	0.979	1.224	53-08-22	181-21-04	-3.969	-2.913246		
W12-33	-134304.282	-39394.863	1.072	1.495	1.840	54-21-26	181-13-04	-1.495	-1.602640		
合 計					123.589		4320-00-00	1 / 2 面 積	1993.544636 996.772318 996.772318		0.000000

地 番: 3155

円弧付き面積計算書

街区番号	W12	画地番号	12-5

測 点	X	Y	DX	DY	距 離	方向角	夾 角	倍横距	倍面積	半径 弧長	円弧面積
W12-64	-134280.477	-39425.212	-1.899	-0.336	1.928	190-02-02	89-57-46	-0.336	0.638064		
W12-89C	-134282.376	-39425.548	-20.493	-3.623	20.811	190-01-33	179-59-31	-4.295	88.017435		
W12-62	-134302.869	-39429.171	-0.743	4.187	4.252	100-03-45	90-02-12	-3.731	2.772133		
W12-6	-134303.612	-39424.984	-0.244	1.200	1.225	101-29-36	181-25-51	1.656	-0.404064		
W12-16	-134303.856	-39423.784	-0.284	1.209	1.242	103-13-10	181-43-34	4.065	-1.154460		
W12-17	-134304.140	-39422.575	-0.486	1.768	1.834	105-22-13	182-09-03	7.042	-3.422412		
W12-18	-134304.626	-39420.807	-0.536	1.763	1.843	106-54-39	181-32-26	10.573	-5.667128		
W12-19	-134305.162	-39419.044	-0.407	1.154	1.224	109-25-37	182-30-58	13.490	-5.490430		
W12-20	-134305.569	-39417.890	23.057	4.136	23.425	10-10-11	80-44-34	18.780	433.010460		
W12-65	-134282.512	-39413.754	2.035	-11.458	11.637	280-04-16	89-54-05	11.458	23.317030		
合 計					69.421		1440-00-00	1 / 2 面 積	531.616628 265.808314 265.808314		0.000000

地 番: 3175

円弧付き面積計算書

街区番号	W13	画地番号	13-1

測 点	X	Y	DX	DY	距 離	方向角	夾 角	倍横距	倍面積	半径 弧長	円弧面積
W13-5	-134335.753	-39495.715	-2.436	13.815	14.028	100-00-01	134-38-51	13.815	-33.653340		
W13-59	-134338.189	-39481.900	18.758	3.308	19.047	10-00-05	90-00-04	30.938	580.335004		
W13-52	-134319.431	-39478.592	3.020	-16.919	17.186	280-07-14	90-07-09	17.327	52.327540		
W13-53	-134316.411	-39495.511	-7.334	-1.268	7.443	189-48-33	89-41-19	-0.860	6.307240		
W13-42	-134323.745	-39496.779	-8.347	-1.466	8.475	189-57-41	180-09-08	-3.594	29.999118		
W13-4	-134332.092	-39498.245	-3.661	2.530	4.450	145-21-10	135-23-29	-2.530	9.262330		
合 計					70.629		720-00-00		644.577892		0.000000
								1 / 2 面 積	322.288946 322.288946		

地 番: 3174

円弧付き面積計算書

街区番号	W13	画地番号	13-2

測 点	X	Y	DX	DY	距 離	方向角	夾 角	倍横距	倍面積	半径 弧長	円弧面積
W13-1	-134298.290	-39489.416	-2.616	-3.665	4.503	234-28-54	134-13-54	-3.665	9.587640		
W13-2	-134300.906	-39493.081	-4.522	-0.697	4.575	188-45-44	134-16-50	-8.027	36.298094		
W13-41	-134305.428	-39493.778	-10.843	-1.708	10.977	188-57-06	180-11-22	-10.432	113.114176		
W13-3	-134316.271	-39495.486	-0.140	-0.025	0.142	190-07-29	181-10-23	-12.165	1.703100		
W13-53	-134316.411	-39495.511	-3.020	16.919	17.186	100-07-14	89-59-45	4.729	-14.281580		
W13-52	-134319.431	-39478.592	18.617	3.313	18.909	10-05-26	89-58-12	24.961	464.698937		
W13-51	-134300.814	-39475.279	1.558	-8.795	8.932	280-02-44	89-57-18	19.479	30.348282		
W13-40	-134299.256	-39484.074	0.966	-5.342	5.429	280-15-00	180-12-16	5.342	5.160372		
合 計					70.653		1080-00-00	1 / 2 面 積	646.629021 323.3145105 323.3145105		0.000000

地 番: 3173

円弧付き面積計算書

街区番号	W13	画地番号	13-3

測 点	X	Y	DX	DY	距 離	方向角	夾 角	倍横距	倍面積	半径 弧長	円弧面積
W13-59	-134338.189	-39481.900	-0.422	2.391	2.428	100-00-34	90-00-29	2.391	-1.009002		
W13-43	-134338.611	-39479.509	-3.118	17.442	17.719	100-08-07	180-07-33	22.224	-69.294432		
W13-44	-134341.729	-39462.067	-0.087	0.489	0.497	100-05-17	179-57-10	40.155	-3.493485		
W13-49	-134341.816	-39461.578	18.707	3.333	19.002	10-06-08	90-00-51	43.977	822.677739		
W13-56	-134323.109	-39458.245	18.708	3.334	19.003	10-06-17	180-00-09	50.644	947.447952		
W13-50	-134304.401	-39454.911	0.092	-0.521	0.529	280-00-51	89-54-34	53.457	4.918044		
W13-38	-134304.309	-39455.432	3.138	-17.829	18.103	279-58-56	179-58-05	35.107	110.165766		
W13-39	-134301.171	-39473.261	0.357	-2.018	2.049	280-01-56	180-03-00	15.260	5.447820		
W13-51	-134300.814	-39475.279	-18.617	-3.313	18.909	190-05-26	90-03-30	9.929	-184.848193		
W13-52	-134319.431	-39478.592	-18.758	-3.308	19.047	190-00-05	179-54-39	3.308	-62.051464		
合 計					117.286		1440-00-00		1569.960745		0.000000
								1 / 2 面 積	784.9803725 784.9803725		

地 番: 3171

円弧付き面積計算書

街区番号	W13	画地番号	13-5-1

測 点	X	Y	DX	DY	距 離	方向角	夾 角	倍横距	倍面積	半径 弧長	円弧面積
W13-56	-134323.109	-39458.245	18.708	3.334	19.003	10-06-17	270-02-24	3.334	62.372472		
W13-50	-134304.401	-39454.911	-2.406	13.576	13.788	100-03-00	269-56-43	20.244	-48.707064		
W13-55	-134306.807	-39441.335	-18.712	-3.332	19.006	190-05-48	270-02-48	30.488	-570.491456		
W13-58	-134325.519	-39444.667	2.410	-13.578	13.790	280-03-53	269-58-05	13.578	32.722980		
合 計					65.587		1080-00-00		-524.103068		0.000000
								1 / 2	262.051534		
								面 積	262.051534		

地 番: 3169

円弧付き面積計算書

街区番号	W13	画地番号	13-5-2

測 点	X	Y	DX	DY	距 離	方向角	夾 角	倍横距	倍面積	半径 弧長	円弧面積
W13-58	-134325.519	-39444.667	18.712	3.332	19.006	10-05-48	270-01-37	3.332	62.348384		
W13-55	-134306.807	-39441.335	-2.405	13.576	13.787	100-02-45	269-56-57	20.240	-48.677200		
W13-46	-134309.212	-39427.759	-14.423	-2.566	14.649	190-05-17	270-02-32	31.250	-450.718750		
W13-47	-134323.635	-39430.325	-4.295	-0.765	4.363	190-05-57	180-00-40	27.919	-119.912105		
W13-57C	-134327.930	-39431.090	2.411	-13.577	13.789	280-04-11	269-58-14	13.577	32.734147		
合 計					65.594		1260-00-00		-524.225524		0.000000
								1 / 2 面 積	262.112762 262.112762		

地 番: 3172

円弧付き面積計算書

街区番号	W13	画地番号	13-5-3

測 点	X	Y	DX	DY	距 離	方向角	夾 角	倍横距	倍面積	半径 弧長	円弧面積
W13-56	-134323.109	-39458.245	-2.410	13.578	13.790	100-03-53	269-57-45	13.578	-32.722980		
W13-58	-134325.519	-39444.667	-18.712	-3.333	19.007	190-05-59	270-02-06	23.823	-445.775976		
W13-54	-134344.231	-39448.000	2.415	-13.578	13.791	280-05-07	269-59-08	6.912	16.692480		
W13-49	-134341.816	-39461.578	18.707	3.333	19.002	10-06-08	270-01-01	-3.333	-62.350431		
合 計					65.590		1080-00-00		-524.156907		0.000000
								1 / 2	262.0784535		
								面 積	262.0784535		

地 番: 3170

円弧付き面積計算書

街区番号	W13	画地番号	13-5-4

測 点	X	Y	DX	DY	距 離	方向角	夾 角	倍横距	倍面積	半径 弧長	円弧面積
W13-58	-134325.519	-39444.667	-2.411	13.577	13.789	100-04-11	269-58-12	13.577	-32.734147		
W13-57C	-134327.930	-39431.090	-18.716	-3.331	19.010	190-05-30	270-01-19	23.823	-445.871268		
W13-45	-134346.646	-39434.421	2.415	-13.579	13.792	280-05-04	269-59-34	6.913	16.694895		
W13-54	-134344.231	-39448.000	18.712	3.333	19.007	10-05-59	270-00-55	-3.333	-62.367096		
合 計					65.598		1080-00-00		-524.277616		0.000000
								1 / 2	262.138808		
								面 積	262.138808		

地 番: 3167

円弧付き面積計算書

街区番号	W13	画地番号	13-6-1

測 点	X	Y	DX	DY	距 離	方向角	夾 角	倍横距	倍面積	半径 弧長	円弧面積
W13-47	-134323.635	-39430.325	-2.855	16.098	16.349	100-03-25	89-58-08	16.098	-45.959790		
W13-48	-134326.490	-39414.227	0.418	0.227	0.476	28-30-17	108-26-52	32.423	13.552814		
W13-22	-134326.072	-39414.000	1.635	0.941	1.886	29-55-19	181-25-02	33.591	54.921285		
W13-23	-134324.437	-39413.059	1.048	0.631	1.223	31-03-08	181-07-49	35.163	36.850824		
W13-24	-134323.389	-39412.428	1.554	0.984	1.839	32-20-32	181-17-24	36.778	57.153012		
W13-25	-134321.835	-39411.444	1.470	0.985	1.769	33-49-29	181-28-57	38.747	56.958090		
W13-8	-134320.365	-39410.459	4.461	-0.610	4.503	352-12-49	138-23-20	39.122	174.523242		
W13-9	-134315.904	-39411.069	0.345	-0.477	0.589	305-52-38	133-39-49	38.035	13.122075		
W13-26	-134315.559	-39411.546	0.994	-1.537	1.830	302-53-29	177-00-51	36.021	35.804874		
W13-27	-134314.565	-39413.083	0.920	-1.575	1.824	300-17-25	177-23-56	32.909	30.276280		
W13-28	-134313.645	-39414.658	0.577	-1.073	1.218	298-16-08	177-58-43	30.261	17.460597		
W13-29	-134313.068	-39415.731	0.542	-1.094	1.221	296-21-19	178-05-11	28.094	15.226948		
W13-30	-134312.526	-39416.825	0.505	-1.109	1.219	294-28-58	178-07-39	25.891	13.074955		
W13-31	-134312.021	-39417.934	0.470	-1.124	1.218	292-41-32	178-12-34	23.658	11.119260		
W13-32	-134311.551	-39419.058	0.431	-1.137	1.216	290-45-36	178-04-04	21.397	9.222107		
W13-33	-134311.120	-39420.195	0.576	-1.736	1.829	288-21-21	177-35-45	18.524	10.669824		
W13-34	-134310.544	-39421.931	0.339	-1.168	1.216	286-11-05	177-49-44	15.620	5.295180		
W13-35	-134310.205	-39423.099	0.295	-1.187	1.223	283-57-24	177-46-19	13.265	3.913175		
W13-36	-134309.910	-39424.286	0.258	-1.191	1.219	282-13-22	178-15-58	10.887	2.808846		
W13-37	-134309.652	-39425.477	0.357	-1.815	1.850	281-07-40	178-54-18	7.881	2.813517		
W13-10	-134309.295	-39427.292	0.083	-0.467	0.474	280-04-41	178-57-01	5.599	0.464717		
W13-46	-134309.212	-39427.759	-14.423	-2.566	14.649	190-05-17	90-00-36	2.566	-37.009418		

地 番: 3167

円弧付き面積計算書

街区番号	W13	画地番号	13-6-1

測 点	X	Y	DX	DY	距 離	方向角	夾 角	倍横距	倍面積	半径 弧長	円弧面積
合 計					60.840		3600-00-00	1 / 2 面 積	482.262414 241.131207 241.131207		0.000000

地 番: 3168

円弧付き面積計算書

街区番号	W13	画地番号	13-6-2

測 点	X	Y	DX	DY	距 離	方向角	夾 角	倍横距	倍面積	半径 弧長	円弧面積
W13-16	-134335.353	-39418.257	1.689	0.650	1.810	21-02-56	181-35-16	0.650	1.097850		
W13-17	-134333.664	-39417.607	1.658	0.689	1.795	22-33-57	181-31-01	1.989	3.297762		
W13-18	-134332.006	-39416.918	1.649	0.736	1.806	24-03-10	181-29-13	3.414	5.629686		
W13-19	-134330.357	-39416.182	1.621	0.777	1.798	25-36-36	181-33-26	4.927	7.986667		
W13-20	-134328.736	-39415.405	1.599	0.825	1.799	27-17-29	181-40-53	6.529	10.439871		
W13-21	-134327.137	-39414.580	0.647	0.353	0.737	28-37-00	181-19-31	7.707	4.986429		
W13-48	-134326.490	-39414.227	2.855	-16.098	16.349	280-03-25	71-26-25	-8.038	-22.948490		
W13-47	-134323.635	-39430.325	-4.295	-0.765	4.363	190-05-57	90-02-32	-24.901	106.949795		
W13-57C	-134327.930	-39431.090	-18.716	-3.331	19.010	190-05-30	179-59-33	-28.997	542.707852		
W13-45	-134346.646	-39434.421	-1.699	9.551	9.701	100-05-12	89-59-42	-22.777	38.698123		
W13-6	-134348.345	-39424.870	2.594	3.685	4.506	54-51-25	134-46-13	-9.541	-24.749354		
W13-7	-134345.751	-39421.185	1.494	0.310	1.526	11-43-20	136-51-55	-5.546	-8.285724		
W13-11	-134344.257	-39420.875	1.512	0.357	1.554	13-17-06	181-33-46	-4.879	-7.377048		
W13-12	-134342.745	-39420.518	2.251	0.596	2.329	14-49-48	181-32-42	-3.926	-8.837426		
W13-13	-134340.494	-39419.922	1.732	0.506	1.804	16-17-08	181-27-20	-2.824	-4.891168		
W13-14	-134338.762	-39419.416	1.711	0.559	1.800	18-05-34	181-48-26	-1.759	-3.009649		
W13-15	-134337.051	-39418.857	1.698	0.600	1.801	19-27-40	181-22-06	-0.600	-1.018800		
合 計					74.488		2700-00-00	1 / 2 面 積	640.676376 320.338188 320.338188		0.000000

円弧付き面積計算書

地 番: 3166

街区番号	W14	画地番号	14-1

測 点	X	Y	DX	DY	距 離	方向角	夾 角	倍横距	倍面積	半径 弧長	円弧面積
W14-66	-134349.686	-39390.587	1.632	0.766	1.803	25-08-37	181-39-28	0.766	1.250112		
W14-67	-134348.054	-39389.821	1.611	0.810	1.803	26-41-35	181-32-58	2.342	3.772962		
W14-68	-134346.443	-39389.011	1.588	0.855	1.804	28-17-55	181-36-20	4.007	6.363116		
W14-69	-134344.855	-39388.156	0.872	0.491	1.001	29-22-58	181-05-03	5.353	4.667816		
W14-91	-134343.983	-39387.665	12.830	-22.215	25.654	300-00-29	90-37-31	-16.371	-210.039930		
W14-90	-134331.153	-39409.880	-1.119	-0.553	1.248	206-17-53	86-17-24	-39.139	43.796541		
W14-30	-134332.272	-39410.433	-1.661	-0.763	1.828	204-40-20	178-22-27	-40.455	67.195755		
W14-31	-134333.933	-39411.196	-1.682	-0.718	1.829	203-06-59	178-26-39	-41.936	70.536352		
W14-32	-134335.615	-39411.914	-1.706	-0.661	1.830	201-10-45	178-03-46	-43.315	73.895390		
W14-33	-134337.321	-39412.575	-1.724	-0.610	1.829	199-29-07	178-18-22	-44.586	76.866264		
W14-34	-134339.045	-39413.185	-1.742	-0.559	1.829	197-47-28	178-18-21	-45.755	79.705210		
W14-35	-134340.787	-39413.744	-1.757	-0.514	1.831	196-18-23	178-30-55	-46.828	82.276796		
W14-36	-134342.544	-39414.258	-1.768	-0.456	1.826	194-27-45	178-09-22	-47.798	84.506864		
W14-37	-134344.312	-39414.714	-1.785	-0.409	1.831	192-54-20	178-26-35	-48.663	86.863455		
W14-38	-134346.097	-39415.123	-1.794	-0.352	1.828	191-06-03	178-11-43	-49.424	88.666656		
W14-8	-134347.891	-39415.475	-7.961	-1.419	8.086	190-06-23	179-00-20	-51.195	407.563395		
W14-1	-134355.852	-39416.894	-4.033	22.709	23.064	100-04-14	89-57-51	-29.905	120.606865		
W14-60	-134359.885	-39394.185	1.738	0.482	1.804	15-30-01	95-25-47	-6.714	-11.668932		
W14-61	-134358.147	-39393.703	1.724	0.527	1.803	16-59-51	181-29-50	-5.705	-9.835420		
W14-62	-134356.423	-39393.176	1.709	0.575	1.803	18-35-45	181-35-54	-4.603	-7.866527		
W14-63	-134354.714	-39392.601	1.695	0.625	1.807	20-14-26	181-38-41	-3.403	-5.768085		
W14-64	-134353.019	-39391.976	1.676	0.669	1.805	21-45-36	181-31-10	-2.109	-3.534684		
W14-65	-134351.343	-39391.307	1.657	0.720	1.807	23-29-09	181-43-33	-0.720	-1.193040		

地 番: 3166

円弧付き面積計算書

街区番号	W14	画地番号	14-1

測 点	X	Y	DX	DY	距 離	方向角	夾 角	倍横距	倍面積	半径 弧長	円弧面積
合 計					91.753		3780-00-00	1 / 2 面 積	1048.626931 524.3134655 524.3134655		0.000000

地 番: 3160

円弧付き面積計算書

街区番号	W14	画地番号	14-2

測 点	X	Y	DX	DY	距 離	方向角	夾 角	倍横距	倍面積	半径 弧長	円弧面積
W14-106	-134319.676	-39402.428	-0.719	-0.586	0.928	219-10-51	91-51-14	-0.586	0.421334		
W14-22	-134320.395	-39403.014	-0.833	-0.635	1.047	217-19-06	178-08-15	-1.807	1.505231		
W14-92	-134321.228	-39403.649	-1.039	1.355	1.707	127-28-50	90-09-44	-1.087	1.129393		
W14-108C	-134322.267	-39402.294	1.557	1.222	1.979	38-07-35	90-38-45	1.490	2.319930		
W14-107	-134320.710	-39401.072	1.034	-1.356	1.705	307-19-37	89-12-02	1.356	1.402104		
合 計					7.366		540-00-00		6.777992		0.000000
								1 / 2 面 積	3.388996 3.388996		

地 番: 3161

円弧付き面積計算書

街区番号	W14	画地番号	14-3-1

測 点	X	Y	DX	DY	距 離	方向角	夾 角	倍横距	倍面積	半径 弧長	円弧面積
W14-21	-134318.976	-39401.858	-0.700	-0.570	0.903	219-09-20	178-19-00	-0.570	0.399000		
W14-106	-134319.676	-39402.428	-1.034	1.356	1.705	127-19-37	88-10-17	0.216	-0.223344		
W14-107	-134320.710	-39401.072	-1.557	-1.222	1.979	218-07-35	270-47-58	0.350	-0.544950		
W14-108C	-134322.267	-39402.294	-7.509	9.789	12.337	127-29-29	89-21-54	8.917	-66.957753		
W14-96	-134329.776	-39392.505	8.454	6.523	10.678	37-39-12	90-09-43	25.229	213.285966		
W14-100	-134321.322	-39385.982	8.031	-10.400	13.140	307-40-33	90-01-21	21.352	171.477912		
W14-99	-134313.291	-39396.382	-0.383	-0.427	0.574	228-06-34	100-26-01	10.525	-4.031075		
W14-17	-134313.674	-39396.809	-1.268	-1.324	1.833	226-14-16	178-07-42	8.774	-11.125432		
W14-18	-134314.942	-39398.133	-1.312	-1.277	1.831	224-13-32	177-59-16	6.173	-8.098976		
W14-19	-134316.254	-39399.410	-1.336	-1.250	1.830	223-05-43	178-52-11	3.646	-4.871056		
W14-20	-134317.590	-39400.660	-1.386	-1.198	1.832	220-50-20	177-44-37	1.198	-1.660428		
合 計					48.642		1620-00-00	1 / 2 面 積	287.649864 143.824932 143.824932		0.000000

地 番: 3159

円弧付き面積計算書

街区番号	W14	画地番号	14-3-2

測 点	X	Y	DX	DY	距 離	方向角	夾 角	倍横距	倍面積	半径 弧長	円弧面積
W14-16	-134312.453	-39395.449	-0.838	-0.933	1.254	228-04-14	178-40-06	-0.933	0.781854		
W14-99	-134313.291	-39396.382	-8.031	10.400	13.140	127-40-33	79-36-19	8.534	-68.536554		
W14-100	-134321.322	-39385.982	3.316	2.571	4.196	37-47-15	90-06-42	21.505	71.310580		
W14-97	-134318.006	-39383.411	0.453	0.763	0.887	59-18-07	201-30-52	24.839	11.252067		
W14-103	-134317.553	-39382.648	2.093	3.539	4.112	59-23-58	180-05-51	29.141	60.992113		
W14-102	-134315.460	-39379.109	10.302	-6.077	11.961	329-27-51	90-03-53	26.603	274.064106		
W14-101	-134305.158	-39385.186	-0.207	-0.366	0.420	240-30-31	91-02-40	20.160	-4.173120		
W14-9	-134305.365	-39385.552	-0.612	-1.050	1.215	239-45-50	179-15-19	18.744	-11.471328		
W14-10	-134305.977	-39386.602	-0.966	-1.554	1.830	238-08-02	178-22-12	16.140	-15.591240		
W14-11	-134306.943	-39388.156	-1.014	-1.525	1.831	236-22-46	178-14-44	13.061	-13.243854		
W14-12	-134307.957	-39389.681	-1.056	-1.492	1.828	234-42-36	178-19-50	10.044	-10.606464		
W14-13	-134309.013	-39391.173	-1.104	-1.457	1.828	232-50-53	178-08-17	7.095	-7.832880		
W14-14	-134310.117	-39392.630	-1.143	-1.427	1.828	231-18-21	178-27-28	4.211	-4.813173		
W14-15	-134311.260	-39394.057	-1.193	-1.392	1.833	229-24-08	178-05-47	1.392	-1.660656		
合 計					48.163		2160-00-00	1 / 2 面 積	280.471451 140.2357255 140.2357255		0.000000

地 番: 3158

円弧付き面積計算書

街区番号	W14	画地番号	14-3-3

測 点	X	Y	DX	DY	距 離	方向角	夾 角	倍横距	倍面積	半径 弧長	円弧面積
W14-98	-134309.265	-39368.654	6.232	-3.392	7.095	331-26-28	179-59-53	-3.392	-21.138944		
W14-59	-134303.033	-39372.046	1.130	-0.609	1.284	331-40-41	180-14-13	-7.393	-8.354090		
W14-5	-134301.903	-39372.655	1.254	-4.325	4.503	286-10-09	134-29-28	-12.327	-15.458058		
W14-6	-134300.649	-39376.980	-3.805	-6.964	7.936	241-20-55	135-10-46	-23.616	89.858880		
W14-7	-134304.454	-39383.944	-0.704	-1.242	1.428	240-27-15	179-06-20	-31.822	22.402688		
W14-101	-134305.158	-39385.186	-10.302	6.077	11.961	149-27-51	89-00-36	-26.987	278.020074		
W14-102	-134315.460	-39379.109	-2.093	-3.539	4.112	239-23-58	269-56-07	-24.449	51.171757		
W14-103	-134317.553	-39382.648	-7.366	5.603	9.255	142-44-29	83-20-31	-22.385	164.887910		
W14-104	-134324.919	-39377.045	7.867	12.629	14.879	58-04-48	95-20-19	-4.153	-32.671651		
W14-105	-134317.052	-39364.416	7.787	-4.238	8.866	331-26-35	93-21-47	4.238	33.001306		
合 計					71.319		1440-00-00	1 / 2 面 積	561.719872 280.859936 280.859936		0.000000

円弧付き面積計算書

地 番: 3162

街区番号	W14	画地番号	14-3-4

測 点	X	Y	DX	DY	距 離	方向角	夾 角	倍横距	倍面積	半径 弧長	円弧面積
W14-82	-134326.893	-39373.289	1.137	1.400	1.804	50-55-06	181-42-46	1.400	1.591800		
W14-83	-134325.756	-39371.889	1.097	1.432	1.804	52-32-44	181-37-38	4.232	4.642504		
W14-84	-134324.659	-39370.457	1.056	1.462	1.803	54-09-34	181-36-50	7.126	7.525056		
W14-85	-134323.603	-39368.995	1.015	1.490	1.803	55-44-13	181-34-39	10.078	10.229170		
W14-86	-134322.588	-39367.505	0.971	1.519	1.803	57-24-43	181-40-30	13.087	12.707477		
W14-87	-134321.617	-39365.986	0.927	1.550	1.806	59-07-04	181-42-21	16.156	14.976612		
W14-88	-134320.690	-39364.436	0.870	1.526	1.757	60-18-42	181-11-38	19.232	16.731840		
W14-89	-134319.820	-39362.910	2.768	-1.506	3.151	331-27-02	91-08-20	19.252	53.289536		
W14-105	-134317.052	-39364.416	-7.867	-12.629	14.879	238-04-48	86-37-46	5.117	-40.255439		
W14-104	-134324.919	-39377.045	7.366	-5.603	9.255	322-44-29	264-39-41	-13.115	-96.605090		
W14-103	-134317.553	-39382.648	-0.453	-0.763	0.887	239-18-07	96-33-38	-19.481	8.824893		
W14-97	-134318.006	-39383.411	-3.316	-2.571	4.196	217-47-15	158-29-08	-22.815	75.654540		
W14-100	-134321.322	-39385.982	-8.454	-6.523	10.678	217-39-12	179-51-57	-31.909	269.758686		
W14-96	-134329.776	-39392.505	-7.275	9.485	11.954	127-29-18	89-50-06	-28.947	210.589425		
W14-93	-134337.051	-39383.020	1.159	0.910	1.474	38-08-15	90-38-57	-18.552	-21.501768		
W14-75	-134335.892	-39382.110	1.391	1.151	1.805	39-36-23	181-28-08	-16.491	-22.938981		
W14-76	-134334.501	-39380.959	1.358	1.186	1.803	41-07-56	181-31-33	-14.154	-19.221132		
W14-77	-134333.143	-39379.773	1.324	1.225	1.804	42-46-33	181-38-37	-11.743	-15.547732		
W14-78	-134331.819	-39378.548	1.283	1.260	1.798	44-28-55	181-42-22	-9.258	-11.878014		
W14-79	-134330.536	-39377.288	0.764	0.779	1.091	45-33-25	181-04-30	-7.219	-5.515316		
W14-94	-134329.772	-39376.509	0.490	0.520	0.714	46-42-05	181-08-40	-5.920	-2.900800		
W14-80	-134329.282	-39375.989	1.211	1.335	1.802	47-47-18	181-05-13	-4.065	-4.922715		
W14-81	-134328.071	-39374.654	1.178	1.365	1.803	49-12-20	181-25-02	-1.365	-1.607970		

地 番: 3162

円弧付き面積計算書

街区番号	W14	画地番号	14-3-4

測 点	X	Y	DX	DY	距 離	方向角	夾 角	倍横距	倍面積	半径 弧長	円弧面積
合 計					81.674		3780-00-00	1 / 2 面 積	443.626582 221.813291 221.813291		0.000000

地 番: 3163

円弧付き面積計算書

街区番号	W14	画地番号	14-4

測 点	X	Y	DX	DY	距 離	方向角	夾 角	倍横距	倍面積	半径 弧長	円弧面積
W14-94	-134329.772	-39376.509	-16.463	15.772	22.799	136-13-41	89-31-36	15.772	-259.654436		
W14-95	-134346.235	-39360.737	0.153	0.170	0.229	48-00-46	91-47-05	31.714	4.852242		
W14-52	-134346.082	-39360.567	0.800	0.923	1.221	49-05-00	181-04-14	32.807	26.245600		
W14-53	-134345.282	-39359.644	0.787	0.937	1.224	49-58-21	180-53-21	34.667	27.282929		
W14-54	-134344.495	-39358.707	0.769	0.947	1.220	50-55-20	180-56-59	36.551	28.107719		
W14-55	-134343.726	-39357.760	0.752	0.961	1.220	51-57-22	181-02-02	38.459	28.921168		
W14-56	-134342.974	-39356.799	0.736	0.975	1.222	52-57-07	180-59-45	40.395	29.730720		
W14-57	-134342.238	-39355.824	0.691	0.950	1.175	53-58-09	181-01-02	42.320	29.243120		
W14-3	-134341.547	-39354.874	4.850	1.173	4.990	13-35-46	139-37-37	44.443	215.548550		
W14-4	-134336.697	-39353.701	16.490	-8.998	18.785	331-22-49	137-47-03	36.618	603.830820		
W14-58	-134320.207	-39362.699	0.387	-0.211	0.441	331-24-00	180-01-11	27.409	10.607283		
W14-89	-134319.820	-39362.910	-0.870	-1.526	1.757	240-18-42	88-54-42	25.672	-22.334640		
W14-88	-134320.690	-39364.436	-0.927	-1.550	1.806	239-07-04	178-48-22	22.596	-20.946492		
W14-87	-134321.617	-39365.986	-0.971	-1.519	1.803	237-24-43	178-17-39	19.527	-18.960717		
W14-86	-134322.588	-39367.505	-1.015	-1.490	1.803	235-44-13	178-19-30	16.518	-16.765770		
W14-85	-134323.603	-39368.995	-1.056	-1.462	1.803	234-09-34	178-25-21	13.566	-14.325696		
W14-84	-134324.659	-39370.457	-1.097	-1.432	1.804	232-32-44	178-23-10	10.672	-11.707184		
W14-83	-134325.756	-39371.889	-1.137	-1.400	1.804	230-55-06	178-22-22	7.840	-8.914080		
W14-82	-134326.893	-39373.289	-1.178	-1.365	1.803	229-12-20	178-17-14	5.075	-5.978350		
W14-81	-134328.071	-39374.654	-1.211	-1.335	1.802	227-47-18	178-34-58	2.375	-2.876125		
W14-80	-134329.282	-39375.989	-0.490	-0.520	0.714	226-42-05	178-54-47	0.520	-0.254800		
合 計					71.425		3420-00-00	1 / 2	621.651861 310.8259305		0.000000

地 番: 3163

円弧付き面積計算書

街区番号	W14	画地番号	14-4

測 点	X	Y	DX	DY	距 離	方向角	夾 角	倍横距 面 積	倍面積 310.8259305	半径 弧長	円弧面積

地 番: 3164

円弧付き面積計算書

街区番号	W14	画地番号	14-5

測 点	X	Y	DX	DY	距 離	方向角	夾 角	倍横距	倍面積	半径 弧長	円弧面積
W14-95	-134346.235	-39360.737	16.463	-15.772	22.799	316-13-41	88-13-26	-15.772	-259.654436		
W14-94	-134329.772	-39376.509	-0.764	-0.779	1.091	225-33-25	89-19-44	-32.323	24.694772		
W14-79	-134330.536	-39377.288	-1.283	-1.260	1.798	224-28-55	178-55-30	-34.362	44.086446		
W14-78	-134331.819	-39378.548	-1.324	-1.225	1.804	222-46-33	178-17-38	-36.847	48.785428		
W14-77	-134333.143	-39379.773	-1.358	-1.186	1.803	221-07-56	178-21-23	-39.258	53.312364		
W14-76	-134334.501	-39380.959	-1.391	-1.151	1.805	219-36-23	178-28-27	-41.595	57.858645		
W14-75	-134335.892	-39382.110	-1.159	-0.910	1.474	218-08-15	178-31-52	-43.656	50.597304		
W14-93	-134337.051	-39383.020	-0.260	-0.202	0.329	217-50-40	179-42-25	-44.768	11.639680		
W14-74	-134337.311	-39383.222	-1.452	-1.072	1.805	216-26-17	178-35-37	-46.042	66.852984		
W14-73	-134338.763	-39384.294	-1.479	-1.033	1.804	214-55-56	178-29-39	-48.147	71.209413		
W14-72	-134340.242	-39385.327	-1.510	-0.985	1.803	213-07-02	178-11-06	-50.165	75.749150		
W14-71	-134341.752	-39386.312	-1.535	-0.946	1.803	211-38-42	178-31-40	-52.096	79.967360		
W14-70	-134343.287	-39387.258	-0.696	-0.407	0.806	210-19-04	178-40-22	-53.449	37.200504		
W14-91	-134343.983	-39387.665	-0.872	-0.491	1.001	209-22-58	179-03-54	-54.347	47.390584		
W14-69	-134344.855	-39388.156	-1.588	-0.855	1.804	208-17-55	178-54-57	-55.693	88.440484		
W14-68	-134346.443	-39389.011	-1.611	-0.810	1.803	206-41-35	178-23-40	-57.358	92.403738		
W14-67	-134348.054	-39389.821	-1.632	-0.766	1.803	205-08-37	178-27-02	-58.934	96.180288		
W14-66	-134349.686	-39390.587	-1.657	-0.720	1.807	203-29-09	178-20-32	-60.420	100.115940		
W14-65	-134351.343	-39391.307	-1.676	-0.669	1.805	201-45-36	178-16-27	-61.809	103.591884		
W14-64	-134353.019	-39391.976	-1.695	-0.625	1.807	200-14-26	178-28-50	-63.103	106.959585		
W14-63	-134354.714	-39392.601	-1.709	-0.575	1.803	198-35-45	178-21-19	-64.303	109.893827		
W14-62	-134356.423	-39393.176	-1.724	-0.527	1.803	196-59-51	178-24-06	-65.405	112.758220		
W14-61	-134358.147	-39393.703	-1.738	-0.482	1.804	195-30-01	178-30-10	-66.414	115.427532		

地 番: 3164

円弧付き面積計算書

街区番号	W14	画地番号	14-5

測 点	X	Y	DX	DY	距 離	方向角	夾 角	倍横距	倍面積	半径 弧長	円弧面積
W14-60	-134359.885	-39394.185	-3.472	19.552	19.858	100-04-10	84-34-09	-47.344	164.378368		
W14-2	-134363.357	-39374.633	1.544	0.914	1.794	30-37-27	110-33-17	-26.878	-41.499632		
W14-39	-134361.813	-39373.719	1.520	0.971	1.804	32-34-16	181-56-49	-24.993	-37.989360		
W14-40	-134360.293	-39372.748	1.499	0.987	1.795	33-21-45	180-47-29	-23.035	-34.529465		
W14-41	-134358.794	-39371.761	1.484	1.026	1.804	34-39-32	181-17-47	-21.022	-31.196648		
W14-42	-134357.310	-39370.735	1.443	1.071	1.797	36-34-59	181-55-27	-18.925	-27.308775		
W14-43	-134355.867	-39369.664	1.418	1.114	1.803	38-09-13	181-34-14	-16.740	-23.737320		
W14-44	-134354.449	-39368.550	1.386	1.152	1.802	39-43-56	181-34-43	-14.474	-20.060964		
W14-45	-134353.063	-39367.398	1.358	1.178	1.798	40-56-24	181-12-28	-12.144	-16.491552		
W14-46	-134351.705	-39366.220	1.328	1.212	1.798	42-23-07	181-26-43	-9.754	-12.953312		
W14-47	-134350.377	-39365.008	0.519	0.500	0.721	43-55-54	181-32-47	-8.042	-4.173798		
W14-48	-134349.858	-39364.508	1.274	1.261	1.793	44-42-22	180-46-28	-6.281	-8.001994		
W14-49	-134348.584	-39363.247	0.847	0.877	1.219	45-59-49	181-17-27	-4.143	-3.509121		
W14-50	-134347.737	-39362.370	0.834	0.891	1.220	46-53-33	180-53-44	-2.375	-1.980750		
W14-51	-134346.903	-39361.479	0.668	0.742	0.998	48-00-15	181-06-42	-0.742	-0.495656		
合 計					100.168		6480-00-00		1235.911717		0.000000
								1 / 2 面 積	617.9558585 617.9558585		

地 番: 3165

円弧付き面積計算書

街区番号	W14	画地番号	14-6

測 点	X	Y	DX	DY	距 離	方向角	夾 角	倍横距	倍面積	半径 弧長	円弧面積
W14-24C	-134323.322	-39405.218	-1.512	-1.025	1.827	214-08-01	177-36-27	-1.025	1.549800		
W14-25C	-134324.834	-39406.243	-1.541	-0.987	1.830	212-38-21	178-30-20	-3.037	4.680017		
W14-26C	-134326.375	-39407.230	-1.050	-0.624	1.221	210-43-21	178-05-00	-4.648	4.880400		
W14-27C	-134327.425	-39407.854	-1.589	-0.908	1.830	209-44-42	179-01-21	-6.180	9.820020		
W14-28C	-134329.014	-39408.762	-1.613	-0.862	1.829	208-07-13	178-22-31	-7.950	12.823350		
W14-29C	-134330.627	-39409.624	-0.526	-0.256	0.585	205-57-07	177-49-54	-9.068	4.769768		
W14-90	-134331.153	-39409.880	-12.830	22.215	25.654	120-00-29	94-03-22	12.891	-165.391530		
W14-91	-134343.983	-39387.665	0.696	0.407	0.806	30-19-04	90-18-35	35.513	24.717048		
W14-70	-134343.287	-39387.258	1.535	0.946	1.803	31-38-42	181-19-38	36.866	56.589310		
W14-71	-134341.752	-39386.312	1.510	0.985	1.803	33-07-02	181-28-20	38.797	58.583470		
W14-72	-134340.242	-39385.327	1.479	1.033	1.804	34-55-56	181-48-54	40.815	60.365385		
W14-73	-134338.763	-39384.294	1.452	1.072	1.805	36-26-17	181-30-21	42.920	62.319840		
W14-74	-134337.311	-39383.222	0.260	0.202	0.329	37-50-40	181-24-23	44.194	11.490440		
W14-93	-134337.051	-39383.020	7.275	-9.485	11.954	307-29-18	89-38-38	34.911	253.977525		
W14-96	-134329.776	-39392.505	7.509	-9.789	12.337	307-29-29	180-00-11	15.637	117.418233		
W14-108C	-134322.267	-39402.294	1.039	-1.355	1.707	307-28-50	179-59-21	4.493	4.668227		
W14-92	-134321.228	-39403.649	-0.621	-0.478	0.784	217-35-11	90-06-21	2.660	-1.651860		
W14-23C	-134321.849	-39404.127	-1.473	-1.091	1.833	216-31-34	178-56-23	1.091	-1.607043		
合 計					71.741		2880-00-00		520.002400		0.000000
								1 / 2 面 積	260.001200 260.001200		

地 番: 3139

円弧付き面積計算書

街区番号	W15	画地番号	15-1-1

測 点	X	Y	DX	DY	距 離	方向角	夾 角	倍横距	倍面積	半径 弧長	円弧面積
W15-50	-134226.484	-39398.906	4.089	17.158	17.639	76-35-44	104-40-05	17.158	70.159062		
W15-49C	-134222.395	-39381.748	6.304	-1.587	6.501	345-52-11	89-16-27	32.729	206.323616		
W15-47	-134216.091	-39383.335	-1.463	-19.304	19.359	265-39-58	99-47-47	11.838	-17.318994		
W15-46	-134217.554	-39402.639	-0.466	0.151	0.490	162-02-45	76-22-47	-7.315	3.408790		
W15-10	-134218.020	-39402.488	-1.723	0.619	1.831	160-14-20	178-11-35	-6.545	11.277035		
W15-11	-134219.743	-39401.869	-1.712	0.664	1.836	158-48-04	178-33-44	-5.262	9.008544		
W15-12	-134221.455	-39401.205	-1.688	0.714	1.833	157-04-20	178-16-16	-3.884	6.556192		
W15-13	-134223.143	-39400.491	-1.665	0.759	1.830	155-29-38	178-25-18	-2.411	4.014315		
W15-14	-134224.808	-39399.732	-1.646	0.810	1.835	153-47-53	178-18-15	-0.842	1.385932		
W15-15	-134226.454	-39398.922	-0.030	0.016	0.034	151-55-39	178-07-46	-0.016	0.000480		
合 計					53.188		1440-00-00		294.814972		0.000000
								1 / 2 面 積	147.407486 147.407486		

地 番: 3138

円弧付き面積計算書

街区番号	W15	画地番号	15-1-2

測 点	X	Y	DX	DY	距 離	方向角	夾 角	倍横距	倍面積	半径 弧長	円弧面積
W15-49C	-134222.395	-39381.748	-4.089	-17.158	17.639	256-35-44	90-44-11	-17.158	70.159062		
W15-50	-134226.484	-39398.906	-1.594	0.836	1.800	152-19-28	75-43-44	-33.480	53.367120		
W15-2	-134228.078	-39398.070	-7.182	3.913	8.179	151-25-01	179-05-33	-28.731	206.346042		
W15-28	-134235.260	-39394.157	5.260	14.325	15.260	69-50-14	98-25-13	-10.493	-55.193180		
W15-48	-134230.000	-39379.832	7.605	-1.916	7.843	345-51-33	96-01-19	1.916	14.571180		
合 計					50.721		540-00-00		289.250224		0.000000
								1 / 2 面 積	144.625112 144.625112		

地 番: 3137

円弧付き面積計算書

街区番号	W15	画地番号	15-1-3

測 点	X	Y	DX	DY	距 離	方向角	夾 角	倍横距	倍面積	半径 弧長	円弧面積
W15-48	-134230.000	-39379.832	2.677	7.293	7.769	69-50-37	83-59-04	7.293	19.523361		
W15-33	-134227.323	-39372.539	14.382	-3.622	14.831	345-51-52	96-01-15	10.964	157.684248		
W15-32	-134212.941	-39376.161	-2.066	-27.279	27.357	265-40-08	99-48-16	-19.937	41.189842		
W15-1	-134215.007	-39403.440	-1.272	0.387	1.330	163-04-40	77-24-32	-46.829	59.566488		
W15-9	-134216.279	-39403.053	-1.275	0.414	1.341	162-00-40	178-56-00	-46.028	58.685700		
W15-46	-134217.554	-39402.639	1.463	19.304	19.359	85-39-58	103-39-18	-26.310	-38.491530		
W15-47	-134216.091	-39383.335	-6.304	1.587	6.501	165-52-11	260-12-13	-5.419	34.161376		
W15-49C	-134222.395	-39381.748	-7.605	1.916	7.843	165-51-33	179-59-22	-1.916	14.571180		
合 計					86.331		1080-00-00	1 / 2 面 積	346.890665 173.4453325 173.4453325		0.000000

地 番: 3136

円弧付き面積計算書

街区番号	W15	画地番号	15-2

測 点	X	Y	DX	DY	距 離	方向角	夾 角	倍横距	倍面積	半径 弧長	円弧面積
W15-29	-134221.168	-39355.772	1.083	-0.384	1.149	340-28-37	90-38-05	-0.384	-0.415872		
W15-21	-134220.085	-39356.156	1.161	-0.369	1.218	342-22-06	181-53-29	-1.137	-1.320057		
W15-22	-134218.924	-39356.525	1.167	-0.344	1.217	343-34-33	181-12-27	-1.850	-2.158950		
W15-23	-134217.757	-39356.869	1.180	-0.311	1.220	345-14-06	181-39-33	-2.505	-2.955900		
W15-24	-134216.577	-39357.180	1.191	-0.267	1.221	347-21-51	182-07-45	-3.083	-3.671853		
W15-25	-134215.386	-39357.447	1.192	-0.239	1.216	348-39-44	181-17-53	-3.589	-4.278088		
W15-26	-134214.194	-39357.686	1.207	-0.204	1.224	350-24-25	181-44-41	-4.032	-4.866624		
W15-27	-134212.987	-39357.890	1.415	-0.200	1.429	351-57-18	181-32-53	-4.436	-6.276940		
W15-8	-134211.572	-39358.090	-1.369	-18.071	18.123	265-40-04	93-42-46	-22.707	31.085883		
W15-32	-134212.941	-39376.161	-14.382	3.622	14.831	165-51-52	80-11-48	-37.156	534.377592		
W15-33	-134227.323	-39372.539	6.155	16.767	17.861	69-50-32	83-58-40	-16.767	-103.200885		
合 計					60.709		1620-00-00	1 / 2 面 積	436.318306 218.159153 218.159153		0.000000

地 番: 3135

円弧付き面積計算書

街区番号	W15	画地番号	15-4-1

測 点	X	Y	DX	DY	距 離	方向角	夾 角	倍横距	倍面積	半径 弧長	円弧面積
W15-52	-134235.549	-39348.456	8.767	-4.778	9.984	331-24-35	81-29-35	-4.778	-41.888726		
W15-7	-134226.782	-39353.234	1.083	-0.561	1.220	332-36-56	181-12-21	-10.117	-10.956711		
W15-16	-134225.699	-39353.795	1.094	-0.541	1.220	333-41-13	181-04-17	-11.219	-12.273586		
W15-17	-134224.605	-39354.336	1.109	-0.503	1.218	335-36-10	181-54-57	-12.263	-13.599667		
W15-18	-134223.496	-39354.839	1.122	-0.473	1.218	337-08-28	181-32-18	-13.239	-14.854158		
W15-19	-134222.374	-39355.312	1.143	-0.437	1.224	339-04-36	181-56-08	-14.149	-16.172307		
W15-20	-134221.231	-39355.749	0.063	-0.023	0.067	339-56-38	180-52-02	-14.609	-0.920367		
W15-29	-134221.168	-39355.772	-6.155	-16.767	17.861	249-50-32	89-53-54	-31.399	193.260845		
W15-33	-134227.323	-39372.539	-2.677	-7.293	7.769	249-50-37	180-00-05	-55.459	148.463743		
W15-48	-134230.000	-39379.832	-5.260	-14.325	15.260	249-50-14	179-59-37	-77.077	405.425020		
W15-28	-134235.260	-39394.157	-14.174	7.724	16.142	151-24-44	81-34-30	-83.678	1186.051972		
W15-51	-134249.434	-39386.433	13.885	37.977	40.436	69-55-00	98-30-16	-37.977	-527.310645		
合 計					113.619		1800-00-00	1 / 2 面 積	1295.225413 647.6127065 647.6127065		0.000000

地 番: 3134

円弧付き面積計算書

街区番号	W15	画地番号	15-4-2

測 点	X	Y	DX	DY	距 離	方向角	夾 角	倍横距	倍面積	半径 弧長	円弧面積
W15-31	-134246.337	-39342.578	10.788	-5.878	12.285	331-24-56	87-45-32	-5.878	-63.411864		
W15-52	-134235.549	-39348.456	-13.885	-37.977	40.436	249-55-00	98-30-04	-49.733	690.542705		
W15-51	-134249.434	-39386.433	-14.668	7.992	16.704	151-24-57	81-29-57	-79.718	1169.303624		
W15-30	-134264.102	-39378.441	6.982	14.095	15.730	63-38-54	92-13-57	-57.631	-402.379642		
W15-42	-134257.120	-39364.346	6.094	12.302	13.729	63-38-52	179-59-58	-31.234	-190.339996		
W15-38	-134251.026	-39352.044	4.022	8.119	9.061	63-38-49	179-59-57	-10.813	-43.489886		
W15-35	-134247.004	-39343.925	0.667	1.347	1.503	63-39-24	180-00-35	-1.347	-0.898449		
合 計					109.448		900-00-00		1159.326492		0.000000
								1 / 2 面 積	579.663246 579.663246		

地 番: 3133

円弧付き面積計算書

街区番号	W15	画地番号	15-5-1

測 点	X	Y	DX	DY	距 離	方向角	夾 角	倍横距	倍面積	半径 弧長	円弧面積
W15-42	-134257.120	-39364.346	-6.982	-14.095	15.730	243-38-54	92-16-01	-14.095	98.411290		
W15-30	-134264.102	-39378.441	-15.049	8.199	17.138	151-25-03	87-46-09	-19.991	300.844559		
W15-44	-134279.151	-39370.242	7.536	13.805	15.728	61-22-13	89-57-10	2.013	15.169968		
W15-45G	-134271.615	-39356.437	14.495	-7.909	16.512	331-22-53	90-00-40	7.909	114.640955		
合 計					65.108		360-00-00		529.066772		0.000000
								1 / 2 面 積	264.533386 264.533386		

地 番: 3132

円弧付き面積計算書

街区番号	W15	画地番号	15-5-2

測 点	X	Y	DX	DY	距 離	方向角	夾 角	倍横距	倍面積	半径 弧長	円弧面積
W15-4	-134286.100	-39362.832	6.005	11.019	12.549	61-24-40	135-01-23	11.019	66.169095		
W15-43	-134280.095	-39351.813	8.480	-4.624	9.659	331-23-50	89-59-10	17.414	147.670720		
W15-45G	-134271.615	-39356.437	-7.536	-13.805	15.728	241-22-13	89-58-23	-1.015	7.649040		
W15-44	-134279.151	-39370.242	-5.680	3.095	6.468	151-24-51	90-02-38	-11.725	66.598000		
W15-3	-134284.831	-39367.147	-1.269	4.315	4.498	106-23-17	134-58-26	-4.315	5.475735		
合 計					48.902		540-00-00		293.562590		0.000000
								1 / 2 面 積	146.781295 146.781295		

地 番: 3131

円弧付き面積計算書

街区番号	W15	画地番号	15-5-3

測 点	X	Y	DX	DY	距 離	方向角	夾 角	倍横距	倍面積	半径 弧長	円弧面積
W15-38	-134251.026	-39352.044	-6.094	-12.302	13.729	243-38-52	92-14-52	-12.302	74.968388		
W15-42	-134257.120	-39364.346	-14.495	7.909	16.512	151-22-53	87-44-01	-16.695	241.994025		
W15-45G	-134271.615	-39356.437	-8.480	4.624	9.659	151-23-50	180-00-57	-4.162	35.293760		
W15-43	-134280.095	-39351.813	6.561	12.040	13.712	61-24-45	90-00-55	12.502	82.025622		
W15-39	-134273.534	-39339.773	11.230	-6.122	12.790	331-24-11	89-59-26	18.420	206.856600		
W15-40	-134262.304	-39345.895	11.278	-6.149	12.845	331-24-00	179-59-49	6.149	69.348422		
合 計					79.247		720-00-00		710.486817		0.000000
								1 / 2 面 積	355.2434085 355.2434085		

地 番: 3130

円弧付き面積計算書

街区番号	W15	画地番号	15-5-4

測 点	X	Y	DX	DY	距 離	方向角	夾 角	倍横距	倍面積	半径 弧長	円弧面積
W15-36G	-134248.814	-39342.944	0.718	1.324	1.506	61-31-45	89-59-11	1.324	0.950632		
W15-37	-134248.096	-39341.620	1.759	-0.958	2.003	331-25-34	89-53-49	1.690	2.972710		
W15-31	-134246.337	-39342.578	-0.667	-1.347	1.503	243-39-24	92-13-50	-0.615	0.410205		
W15-35	-134247.004	-39343.925	-1.810	0.981	2.059	151-32-34	87-53-10	-0.981	1.775610		
合 計					7.071		360-00-00		6.109157		0.000000
								1 / 2 面 積	3.0545785 3.0545785		

地 番: 3129

円弧付き面積計算書

街区番号	W15	画地番号	15-5-5

測 点	X	Y	DX	DY	距 離	方向角	夾 角	倍横距	倍面積	半径 弧長	円弧面積
W15-40	-134262.304	-39345.895	5.064	9.258	10.552	61-19-19	89-55-19	9.258	46.882512		
W15-41C	-134257.240	-39336.637	9.144	-4.983	10.414	331-24-43	90-05-24	13.533	123.745752		
W15-37	-134248.096	-39341.620	-0.718	-1.324	1.506	241-31-45	90-07-02	7.226	-5.188268		
W15-36G	-134248.814	-39342.944	1.810	-0.981	2.059	331-32-34	270-00-49	4.921	8.907010		
W15-35	-134247.004	-39343.925	-4.022	-8.119	9.061	243-38-49	92-06-15	-4.179	16.807938		
W15-38	-134251.026	-39352.044	-11.278	6.149	12.845	151-24-00	87-45-11	-6.149	69.348422		
合 計					46.437		720-00-00		260.503366		0.000000
								1 / 2 面 積	130.251683 130.251683		

地 番: 3128

円弧付き面積計算書

街区番号	W15	画地番号	15-5-6

測 点	X	Y	DX	DY	距 離	方向角	夾 角	倍横距	倍面積	半径 弧長	円弧面積
W15-41C	-134257.240	-39336.637	-5.064	-9.258	10.552	241-19-19	89-54-41	-9.258	46.882512		
W15-40	-134262.304	-39345.895	-11.230	6.122	12.790	151-24-11	90-04-52	-12.394	139.184620		
W15-39	-134273.534	-39339.773	3.525	6.466	7.364	61-24-09	89-59-58	0.194	0.683850		
W15-5	-134270.009	-39333.307	4.312	1.294	4.502	16-42-15	135-18-06	7.954	34.297648		
W15-6	-134265.697	-39332.013	3.677	-2.019	4.195	331-13-45	134-31-30	7.229	26.581033		
W15-34	-134262.020	-39334.032	4.780	-2.605	5.444	331-24-38	180-10-53	2.605	12.451900		
合 計					44.847		720-00-00		260.081563		0.000000
								1 / 2 面 積	130.0407815 130.0407815		

地 番: 3127

円弧付き面積計算書

街区番号	W16	画地番号	W16

測 点	X	Y	DX	DY	距 離	方向角	夾 角	倍横距	倍面積	半径 弧長	円弧面積
W16-4	-134331.586	-39337.653	17.461	31.999	36.453	61-22-48	134-56-47	31.999	558.734539		
W16-5	-134314.125	-39305.654	19.725	-10.724	22.452	331-28-05	90-05-17	53.274	1050.829650		
W16-10	-134294.400	-39316.378	17.865	-9.724	20.340	331-26-25	179-58-20	32.826	586.436490		
W16-6	-134276.535	-39326.102	1.261	-4.329	4.509	286-14-25	134-48-00	18.773	23.672753		
W16-7	-134275.274	-39330.431	-1.586	-2.907	3.312	241-23-02	135-08-37	11.537	-18.297682		
W16-8	-134276.860	-39333.338	-4.846	-8.918	10.150	241-28-50	180-05-48	-0.288	1.395648		
W16-9	-134281.706	-39342.256	-9.663	-17.720	20.183	241-23-44	179-54-54	-26.926	260.185938		
W16-1	-134291.369	-39359.976	-4.318	-1.263	4.499	196-18-14	134-54-30	-45.909	198.235062		
W16-2	-134295.687	-39361.239	-34.490	18.809	39.285	151-23-40	135-05-26	-28.363	978.239870		
W16-3	-134330.177	-39342.430	-1.409	4.777	4.980	106-26-01	135-02-21	-4.777	6.730793		
合 計					166.163		1440-00-00		3646.163061		0.000000
								1 / 2 面 積	1823.0815305 1823.0815305		

地 番: 3125

円弧付き面積計算書

街区番号	W17	画地番号	17-1-1

測 点	X	Y	DX	DY	距 離	方向角	夾 角	倍横距	倍面積	半径 弧長	円弧面積
W17-67A	-134231.641	-39343.751	4.554	8.358	9.518	61-24-56	90-00-10	8.358	38.062332		
W17-68A	-134227.087	-39335.393	14.019	-7.639	15.965	331-24-50	89-59-54	9.077	127.250463		
W17-65	-134213.068	-39343.032	-0.018	-0.824	0.824	268-44-55	117-20-05	0.614	-0.011052		
W17-1	-134213.086	-39343.856	-3.835	-7.012	7.992	241-19-30	152-34-35	-7.222	27.696370		
W17-2	-134216.921	-39350.868	-0.608	0.186	0.636	162-59-24	101-39-54	-14.048	8.541184		
W17-50	-134217.529	-39350.682	-1.152	0.385	1.215	161-31-13	178-31-49	-13.477	15.525504		
W17-10	-134218.681	-39350.297	-1.139	0.425	1.216	159-32-16	178-01-03	-12.667	14.427713		
W17-11	-134219.820	-39349.872	-1.120	0.468	1.214	157-19-19	177-47-03	-11.774	13.186880		
W17-12	-134220.940	-39349.404	-1.107	0.501	1.215	155-38-59	178-19-40	-10.805	11.961135		
W17-13	-134222.047	-39348.903	-1.089	0.542	1.216	153-32-25	177-53-26	-9.762	10.630818		
W17-14	-134223.136	-39348.361	-1.082	0.565	1.221	152-25-38	178-53-13	-8.655	9.364710		
W17-3	-134224.218	-39347.796	-7.423	4.045	8.454	151-24-46	178-59-08	-4.045	30.026035		
合 計					50.686		1800-00-00		306.662092		0.000000
								1 / 2 面 積	153.331046 153.331046		

地 番: 3124

円弧付き面積計算書

街区番号	W17	画地番号	17-1-2

測 点	X	Y	DX	DY	距 離	方向角	夾 角	倍横距	倍面積	半径 弧長	円弧面積
W17-68A	-134227.087	-39335.393	-4.554	-8.358	9.518	241-24-56	90-00-05	-8.358	38.062332		
W17-67A	-134231.641	-39343.751	-12.528	6.826	14.267	151-24-57	90-00-01	-9.890	123.901920		
W17-64A	-134244.169	-39336.925	4.552	8.360	9.519	61-25-55	90-00-58	5.296	24.107392		
W17-66A	-134239.617	-39328.565	9.423	-5.135	10.731	331-24-44	89-58-49	8.521	80.293383		
W17-69A	-134230.194	-39333.700	3.107	-1.693	3.538	331-24-51	180-00-07	1.693	5.260151		
合 計					47.573		540-00-00		271.625178		0.000000
								1 / 2 面 積	135.812589 135.812589		

円弧付き面積計算書

地 番: 3126

街区番号	W17	画地番号	17-1-3

測 点	X	Y	DX	DY	距 離	方向角	夾 角	倍横距	倍面積	半径 弧長	円弧面積
W17-69A	-134230.194	-39333.700	12.222	22.449	25.560	61-26-05	90-01-14	22.449	274.371678		
W17-70A	-134217.972	-39311.251	0.318	-0.526	0.615	301-09-20	59-43-15	44.372	14.110296		
W17-34	-134217.654	-39311.777	0.596	-1.063	1.219	299-16-42	178-07-22	42.783	25.498668		
W17-35	-134217.058	-39312.840	0.557	-1.084	1.219	297-11-45	177-55-03	40.636	22.634252		
W17-36	-134216.501	-39313.924	0.526	-1.107	1.226	295-24-54	178-13-09	38.445	20.222070		
W17-37	-134215.975	-39315.031	0.485	-1.126	1.226	293-18-10	177-53-16	36.212	17.562820		
W17-38	-134215.490	-39316.157	0.444	-1.138	1.222	291-18-49	178-00-39	33.948	15.072912		
W17-39	-134215.046	-39317.295	0.408	-1.149	1.219	289-32-58	178-14-09	31.661	12.917688		
W17-40	-134214.638	-39318.444	0.365	-1.167	1.223	287-22-05	177-49-07	29.345	10.710925		
W17-41	-134214.273	-39319.611	0.330	-1.175	1.220	285-41-15	178-19-10	27.003	8.910990		
W17-42	-134213.943	-39320.786	0.291	-1.189	1.224	283-45-09	178-03-54	24.639	7.169949		
W17-43	-134213.652	-39321.975	0.246	-1.192	1.217	281-39-39	177-54-30	22.258	5.475468		
W17-44	-134213.406	-39323.167	0.205	-1.205	1.222	279-39-18	177-59-39	19.861	4.071505		
W17-45	-134213.201	-39324.372	0.166	-1.210	1.221	277-48-42	178-09-24	17.446	2.896036		
W17-46	-134213.035	-39325.582	0.124	-1.215	1.221	275-49-38	178-00-56	15.021	1.862604		
W17-47	-134212.911	-39326.797	0.079	-1.224	1.227	273-41-34	177-51-56	12.582	0.993978		
W17-48	-134212.832	-39328.021	0.043	-1.221	1.222	272-01-01	178-19-27	10.137	0.435891		
W17-49	-134212.789	-39329.242	-0.001	-1.223	1.223	269-57-11	177-56-10	7.693	-0.007693		
W17-9	-134212.790	-39330.465	-0.278	-12.567	12.570	268-43-58	178-46-47	-6.097	1.694966		
W17-65	-134213.068	-39343.032	-14.019	7.639	15.965	151-24-50	62-40-52	-11.025	154.559475		
W17-68A	-134227.087	-39335.393	-3.107	1.693	3.538	151-24-51	180-00-01	-1.693	5.260151		
合 計					77.799		3420-00-00	1 / 2	606.424629 303.2123145		0.000000

地 番: 3126

円弧付き面積計算書

街区番号	W17	画地番号	17-1-3

測 点	X	Y	DX	DY	距 離	方向角	夾 角	倍横距 面 積	倍面積 303.2123145	半径 弧長	円弧面積

地 番: 3123

円弧付き面積計算書

街区番号	W17	画地番号	17-1-4

測 点	X	Y	DX	DY	距 離	方向角	夾 角	倍横距	倍面積	半径 弧長	円弧面積
W17-70A	-134217.972	-39311.251	-12.222	-22.449	25.560	241-26-05	120-17-39	-22.449	274.371678		
W17-69A	-134230.194	-39333.700	-9.423	5.135	10.731	151-24-44	89-58-39	-39.763	374.686749		
W17-66A	-134239.617	-39328.565	14.203	26.085	29.701	61-25-56	90-01-12	-8.543	-121.336229		
W17-63A	-134225.414	-39302.480	0.880	-0.774	1.172	318-40-01	77-14-05	16.768	14.755840		
W17-25	-134224.534	-39303.254	0.886	-0.836	1.218	316-39-47	177-59-46	15.158	13.429988		
W17-26	-134223.648	-39304.090	0.863	-0.868	1.224	314-50-04	178-10-17	13.454	11.610802		
W17-27	-134222.785	-39304.958	0.827	-0.896	1.219	312-42-24	177-52-20	11.690	9.667630		
W17-28	-134221.958	-39305.854	0.796	-0.924	1.220	310-44-38	178-02-14	9.870	7.856520		
W17-29	-134221.162	-39306.778	0.773	-0.947	1.222	309-13-24	178-28-46	7.999	6.183227		
W17-30	-134220.389	-39307.725	0.734	-0.977	1.222	306-55-00	177-41-36	6.075	4.459050		
W17-31	-134219.655	-39308.702	0.699	-1.003	1.223	304-52-23	177-57-23	4.095	2.862405		
W17-32	-134218.956	-39309.705	0.668	-1.023	1.222	303-08-38	178-16-15	2.069	1.382092		
W17-33	-134218.288	-39310.728	0.316	-0.523	0.611	301-08-26	177-59-48	0.523	0.165268		
合 計					77.545		1980-00-00		600.095020		0.000000
								1 / 2 面 積	300.047510 300.047510		

地 番: 3122

円弧付き面積計算書

街区番号	W17	画地番号	17-1-5

測 点	X	Y	DX	DY	距 離	方向角	夾 角	倍横距	倍面積	半径 弧長	円弧面積
W17-63A	-134225.414	-39302.480	-14.203	-26.085	29.701	241-25-56	103-03-57	-26.085	370.485255		
W17-66A	-134239.617	-39328.565	-4.552	-8.360	9.519	241-25-55	179-59-59	-60.530	275.532560		
W17-64A	-134244.169	-39336.925	-11.612	6.328	13.224	151-24-42	89-58-47	-62.562	726.469944		
W17-51	-134255.781	-39330.597	19.126	35.127	39.996	61-25-57	90-01-15	-21.107	-403.692482		
W17-52	-134236.655	-39295.470	5.169	-2.816	5.886	331-25-09	89-59-12	11.204	57.913476		
W17-8	-134231.486	-39298.286	1.074	-0.616	1.238	330-09-48	178-44-39	7.772	8.347128		
W17-19	-134230.412	-39298.902	1.037	-0.642	1.220	328-14-19	178-04-31	6.514	6.755018		
W17-20	-134229.375	-39299.544	1.013	-0.672	1.216	326-26-26	178-12-07	5.200	5.267600		
W17-21	-134228.362	-39300.216	1.000	-0.712	1.228	324-32-57	178-06-31	3.816	3.816000		
W17-22	-134227.362	-39300.928	0.966	-0.746	1.221	322-19-22	177-46-25	2.358	2.277828		
W17-23	-134226.396	-39301.674	0.946	-0.774	1.222	320-42-38	178-23-16	0.838	0.792748		
W17-24	-134225.450	-39302.448	0.036	-0.032	0.048	318-21-59	177-39-21	0.032	0.001152		
合 計					105.719		1800-00-00		1053.966227		0.000000
								1 / 2 面 積	526.9831135 526.9831135		

地 番: 3121

円弧付き面積計算書

街区番号	W17	画地番号	17-2-1

測 点	X	Y	DX	DY	距 離	方向角	夾 角	倍横距	倍面積	半径 弧長	円弧面積
W17-71	-134245.129	-39290.855	8.474	-4.615	9.649	331-25-37	89-59-56	-4.615	-39.107510		
W17-52	-134236.655	-39295.470	-19.126	-35.127	39.996	241-25-57	90-00-20	-44.357	848.371982		
W17-51	-134255.781	-39330.597	-6.915	3.768	7.875	151-24-50	89-58-53	-75.716	523.576140		
W17-15	-134262.696	-39326.829	-10.339	5.632	11.773	151-25-17	180-00-27	-66.316	685.641124		
W17-53	-134273.035	-39321.197	8.674	15.935	18.143	61-26-20	90-01-03	-44.749	-388.152826		
W17-57	-134264.361	-39305.262	0.531	0.976	1.111	61-27-05	180-00-45	-27.838	-14.781978		
W17-73	-134263.830	-39304.286	8.782	-4.783	10.000	331-25-32	89-58-27	-31.645	-277.906390		
W17-72C	-134255.048	-39309.069	9.919	18.214	20.740	61-25-41	270-00-09	-18.214	-180.664666		
合 計					119.287		1080-00-00	1 / 2 面 積	1156.975876 578.487938 578.487938		0.000000

地 番: 3120

円弧付き面積計算書

街区番号	W17	画地番号	17-2-2

測 点	X	Y	DX	DY	距 離	方向角	夾 角	倍横距	倍面積	半径 弧長	円弧面積
W17-71	-134245.129	-39290.855	-9.919	-18.214	20.740	241-25-41	90-00-27	-18.214	180.664666		
W17-72C	-134255.048	-39309.069	-8.782	4.783	10.000	151-25-32	89-59-51	-31.645	277.906390		
W17-73	-134263.830	-39304.286	9.919	18.215	20.741	61-25-46	90-00-14	-8.647	-85.769593		
W17-54	-134253.911	-39286.071	8.782	-4.784	10.001	331-25-14	89-59-28	4.784	42.013088		
合 計					61.482		360-00-00		414.814551		0.000000
								1 / 2 面 積	207.4072755 207.4072755		

地 番: 3119

円弧付き面積計算書

街区番号	W17	画地番号	17-3

測 点	X	Y	DX	DY	距 離	方向角	夾 角	倍横距	倍面積	半径 弧長	円弧面積
W17-18	-134255.630	-39285.135	1.719	-0.936	1.957	331-25-54	180-01-39	-0.936	-1.608984		
W17-54	-134253.911	-39286.071	-9.919	-18.215	20.741	241-25-46	89-59-52	-20.087	199.242953		
W17-73	-134263.830	-39304.286	-0.531	-0.976	1.111	241-27-05	180-01-19	-39.278	20.856618		
W17-57	-134264.361	-39305.262	-14.354	7.815	16.344	151-26-02	89-58-57	-32.439	465.629406		
W17-58	-134278.715	-39297.447	4.158	7.631	8.690	61-24-53	89-58-51	-16.993	-70.656894		
W17-59	-134274.557	-39289.816	6.295	11.567	13.169	61-26-39	180-01-46	2.205	13.880475		
W17-56	-134268.262	-39278.249	12.632	-6.886	14.387	331-24-15	89-57-36	6.886	86.983952		
合 計					76.399		900-00-00		714.327526		0.000000
								1 / 2 面 積	357.163763 357.163763		

地 番: 3115

円弧付き面積計算書

街区番号	W17	画地番号	17-4

測 点	X	Y	DX	DY	距 離	方向角	夾 角	倍横距	倍面積	半径 弧長	円弧面積
W17-7	-134284.067	-39269.634	15.805	-8.615	18.000	331-24-22	134-56-19	-8.615	-136.160075		
W17-56	-134268.262	-39278.249	-6.295	-11.567	13.169	241-26-39	90-02-17	-28.797	181.277115		
W17-59	-134274.557	-39289.816	-18.592	10.119	21.167	151-26-31	89-59-52	-30.245	562.315040		
W17-60	-134293.149	-39279.697	4.789	8.794	10.013	61-25-42	89-59-11	-11.332	-54.268948		
W17-6	-134288.360	-39270.903	4.293	1.269	4.477	16-28-03	135-02-21	-1.269	-5.447817		
合 計					66.826		540-00-00		547.715315		0.000000
								1 / 2 面 積	273.8576575 273.8576575		

地 番: 3116

円弧付き面積計算書

街区番号	W17	画地番号	17-5

測 点	X	Y	DX	DY	距 離	方向角	夾 角	倍横距	倍面積	半径 弧長	円弧面積
W17-62	-134299.820	-39291.950	4.190	7.698	8.764	61-26-26	90-00-30	7.698	32.254620		
W17-17	-134295.630	-39284.252	2.481	4.555	5.187	61-25-26	179-59-00	19.951	49.498431		
W17-60	-134293.149	-39279.697	18.592	-10.119	21.167	331-26-31	90-01-05	14.387	267.483104		
W17-59	-134274.557	-39289.816	-4.158	-7.631	8.690	241-24-53	89-58-22	-3.363	13.983354		
W17-58	-134278.715	-39297.447	-2.517	-4.624	5.265	241-26-21	180-01-28	-15.618	39.310506		
W17-61	-134281.232	-39302.071	-18.588	10.121	21.165	151-25-56	89-59-35	-10.121	188.129148		
合 計					70.238		720-00-00		590.659163		0.000000
								1 / 2 面 積	295.3295815 295.3295815		

地 番: 3117

円弧付き面積計算書

街区番号	W17	画地番号	17-6

測 点	X	Y	DX	DY	距 離	方向角	夾 角	倍横距	倍面積	半径 弧長	円弧面積
W17-62	-134299.820	-39291.950	18.588	-10.121	21.165	331-25-56	89-59-42	-10.121	-188.129148		
W17-61	-134281.232	-39302.071	-6.158	-11.306	12.874	241-25-28	89-59-32	-31.548	194.272584		
W17-55	-134287.390	-39313.377	-15.826	8.622	18.022	151-25-06	89-59-38	-34.232	541.755632		
W17-4	-134303.216	-39304.755	-1.248	4.309	4.486	106-09-09	134-44-03	-21.301	26.583648		
W17-5	-134304.464	-39300.446	1.847	3.358	3.832	61-11-16	135-02-07	-13.634	-25.181998		
W17-16	-134302.617	-39297.088	2.797	5.138	5.850	61-26-14	180-14-58	-5.138	-14.370986		
合 計					66.229		720-00-00		534.929732		0.000000
								1 / 2 面 積	267.464866 267.464866		

地 番: 3118

円弧付き面積計算書

街区番号	W17	画地番号	17-7

測 点	X	Y	DX	DY	距 離	方向角	夾 角	倍横距	倍面積	半径 弧長	円弧面積
W17-55	-134287.390	-39313.377	6.158	11.306	12.874	61-25-28	90-00-15	11.306	69.622348		
W17-61	-134281.232	-39302.071	2.517	4.624	5.265	61-26-21	180-00-53	27.236	68.553012		
W17-58	-134278.715	-39297.447	14.354	-7.815	16.344	331-26-02	89-59-41	24.045	345.141930		
W17-57	-134264.361	-39305.262	-8.674	-15.935	18.143	241-26-20	90-00-18	0.295	-2.558830		
W17-53	-134273.035	-39321.197	-14.355	7.820	16.347	151-25-13	89-58-53	-7.820	112.256100		
合 計					68.973		540-00-00		593.014560		0.000000
								1 / 2 面 積	296.507280 296.507280		

地 番: 3009

円弧付き面積計算書

街区番号	W18	画地番号	18-1

測 点	X	Y	DX	DY	距 離	方向角	夾 角	倍横距	倍面積	半径 弧長	円弧面積
W18-4	-134160.557	-39409.266	2.338	1.351	2.700	30-01-16	134-29-10	1.351	3.158638		
W18-20	-134158.219	-39407.915	1.598	0.972	1.870	31-18-38	181-17-22	3.674	5.871052		
W18-21	-134156.621	-39406.943	2.197	1.456	2.636	33-32-00	182-13-22	6.102	13.406094		
W18-22	-134154.424	-39405.487	2.069	1.469	2.537	35-22-30	181-50-30	9.027	18.676863		
W18-23	-134152.355	-39404.018	1.898	1.448	2.387	37-20-25	181-57-55	11.944	22.669712		
W18-24	-134150.457	-39402.570	1.532	1.239	1.970	38-57-51	181-37-26	14.631	22.414692		
W18-25	-134148.925	-39401.331	1.848	1.565	2.422	40-15-36	181-17-45	17.435	32.219880		
W18-26	-134147.077	-39399.766	1.845	1.683	2.497	42-22-15	182-06-39	20.683	38.160135		
W18-27	-134145.232	-39398.083	1.357	1.311	1.887	44-00-44	181-38-29	23.677	32.129689		
W18-28	-134143.875	-39396.772	1.258	1.275	1.791	45-23-04	181-22-20	26.263	33.038854		
W18-29	-134142.617	-39395.497	1.160	1.229	1.690	46-39-16	181-16-12	28.767	33.369720		
W18-30	-134141.457	-39394.268	1.492	1.658	2.230	48-01-00	181-21-44	31.654	47.227768		
W18-31	-134139.965	-39392.610	1.116	1.314	1.724	49-39-30	181-38-30	34.626	38.642616		
W18-32	-134138.849	-39391.296	0.572	0.694	0.899	50-30-16	180-50-46	36.634	20.954648		
W18-65	-134138.277	-39390.602	24.038	-19.524	30.968	320-54-58	90-24-42	17.804	427.972552		
W18-75C	-134114.239	-39410.126	8.600	-6.986	11.080	320-54-44	179-59-46	-8.706	-74.871600		
W18-66	-134105.639	-39417.112	-0.951	-1.356	1.656	234-57-25	94-02-41	-17.048	16.212648		
W18-53	-134106.590	-39418.468	-1.277	-1.748	2.165	233-51-00	178-53-35	-20.152	25.734104		
W18-54	-134107.867	-39420.216	-1.311	-1.713	2.157	232-34-20	178-43-20	-23.613	30.956643		
W18-16	-134109.178	-39421.929	-3.163	-4.042	5.132	231-57-20	179-23-00	-29.368	92.890984		
W18-17	-134112.341	-39425.971	-1.725	-2.148	2.755	231-13-59	179-16-39	-35.558	61.337550		
W18-55	-134114.066	-39428.119	-1.169	-1.371	1.802	229-32-49	178-18-50	-39.077	45.681013		
W18-56	-134115.235	-39429.490	-2.107	-2.359	3.163	228-13-46	178-40-57	-42.807	90.194349		

地 番: 3009

円弧付き面積計算書

街区番号	W18	画地番号	18-1

測 点	X	Y	DX	DY	距 離	方向角	夾 角	倍横距	倍面積	半径 弧長	円弧面積
W18-57	-134117.342	-39431.849	-1.196	-1.267	1.742	226-39-04	178-25-18	-46.433	55.533868		
W18-58	-134118.538	-39433.116	-2.227	-2.246	3.163	225-14-36	178-35-32	-49.946	111.229742		
W18-59	-134120.765	-39435.362	-1.652	-1.571	2.280	223-33-37	178-19-01	-53.763	88.816476		
W18-60	-134122.417	-39436.933	-1.617	-1.461	2.179	222-05-55	178-32-18	-56.795	91.837515		
W18-61	-134124.034	-39438.394	-1.968	-1.687	2.592	220-36-13	178-30-18	-59.943	117.967824		
W18-62	-134126.002	-39440.081	-1.627	-1.318	2.094	219-00-37	178-24-24	-62.948	102.416396		
W18-63	-134127.629	-39441.399	-1.635	-1.286	2.080	218-11-12	179-10-35	-65.552	107.177520		
W18-64	-134129.264	-39442.685	-1.850	-1.357	2.294	216-15-38	178-04-26	-68.195	126.160750		
W18-18	-134131.114	-39444.042	-4.445	-3.206	5.481	215-48-05	179-32-27	-72.758	323.409310		
W18-1	-134135.559	-39447.248	-4.426	0.811	4.500	169-37-00	133-48-55	-75.153	332.627178		
W18-2	-134139.985	-39446.437	-16.151	24.446	29.300	123-27-07	133-50-07	-49.896	805.870296		
W18-19	-134156.136	-39421.991	-5.546	8.364	10.036	123-32-51	180-05-44	-17.086	94.758956		
W18-3	-134161.682	-39413.627	1.125	4.361	4.504	75-32-06	131-59-15	-4.361	-4.906125		
合 計					162.363		6120-00-00	1 / 2 面 積	3430.948310 1715.474155 1715.474155		0.000000

地 番: 3006

円弧付き面積計算書

街区番号	W18	画地番号	18-2

測 点	X	Y	DX	DY	距 離	方向角	夾 角	倍横距	倍面積	半径 弧長	円弧面積
W18-50	-134102.998	-39413.142	-0.994	-1.536	1.830	237-05-30	178-44-19	-1.536	1.526784		
W18-51	-134103.992	-39414.678	-1.355	-2.016	2.429	236-05-39	179-00-09	-5.088	6.894240		
W18-52	-134105.347	-39416.694	-0.292	-0.418	0.510	235-03-48	178-58-09	-7.522	2.196424		
W18-66	-134105.639	-39417.112	-8.600	6.986	11.080	140-54-44	85-50-56	-0.954	8.204400		
W18-75C	-134114.239	-39410.126	3.490	5.401	6.430	57-07-49	96-13-05	11.433	39.901170		
W18-79	-134110.749	-39404.725	4.236	7.063	8.236	59-02-49	181-55-00	23.897	101.227692		
W18-78	-134106.513	-39397.662	8.084	14.217	16.355	60-22-36	181-19-47	45.177	365.210868		
W18-77	-134098.429	-39383.445	7.398	14.429	16.215	62-51-18	182-28-42	73.823	546.142554		
W18-73	-134091.031	-39369.016	10.149	-4.345	11.040	336-49-24	93-58-06	83.907	851.572143		
W18-68	-134080.882	-39373.361	-1.793	-3.626	4.045	243-41-18	86-51-54	75.936	-136.153248		
W18-13	-134082.675	-39376.987	-1.920	-3.817	4.273	243-17-49	179-36-31	68.493	-131.506560		
W18-44	-134084.595	-39380.804	-1.959	-3.791	4.267	242-40-20	179-22-31	60.885	-119.273715		
W18-45	-134086.554	-39384.595	-2.007	-3.776	4.276	242-00-31	179-20-11	53.318	-107.009226		
W18-46	-134088.561	-39388.371	-2.047	-3.744	4.267	241-19-58	179-19-27	45.798	-93.748506		
W18-47	-134090.608	-39392.115	-2.087	-3.726	4.271	240-44-46	179-24-48	38.328	-79.990536		
W18-48	-134092.695	-39395.841	-2.131	-3.700	4.270	240-03-37	179-18-51	30.902	-65.852162		
W18-49	-134094.826	-39399.541	-2.176	-3.675	4.271	239-22-11	179-18-34	23.527	-51.194752		
W18-14	-134097.002	-39403.216	-4.396	-7.330	8.547	239-02-52	179-40-41	12.522	-55.046712		
W18-15	-134101.398	-39410.546	-1.600	-2.596	3.049	238-21-11	179-18-19	2.596	-4.153600		
合 計					119.661		3060-00-00		1078.947258		0.000000
								1 / 2 面 積	539.473629 539.473629		

円弧付き面積計算書

地番: 3008

街区番号	W18	画地番号	18-3

測点	X	Y	DX	DY	距離	方向角	夾角	倍横距	倍面積	半径 弧長	円弧面積
W18-78	-134106.513	-39397.662	-4.236	-7.063	8.236	239-02-49	178-40-13	-7.063	29.918868		
W18-79	-134110.749	-39404.725	-3.490	-5.401	6.430	237-07-49	178-05-00	-19.527	68.149230		
W18-75C	-134114.239	-39410.126	-24.038	19.524	30.968	140-54-58	83-47-09	-5.404	129.901352		
W18-65	-134138.277	-39390.602	0.304	0.368	0.477	50-26-25	89-31-27	14.488	4.404352		
W18-33	-134137.973	-39390.234	1.537	1.974	2.502	52-05-42	181-39-17	16.830	25.867710		
W18-34	-134136.436	-39388.260	1.094	1.469	1.832	53-19-27	181-13-45	20.273	22.178662		
W18-35	-134135.342	-39386.791	1.052	1.501	1.833	54-58-29	181-39-02	23.243	24.451636		
W18-36	-134134.290	-39385.290	1.334	2.045	2.442	56-52-58	181-54-29	26.789	35.736526		
W18-37	-134132.956	-39383.245	1.275	2.083	2.442	58-31-45	181-38-47	30.917	39.419175		
W18-38	-134131.681	-39381.162	1.204	2.122	2.440	60-25-48	181-54-03	35.122	42.286888		
W18-39	-134130.477	-39379.040	1.136	2.160	2.441	62-15-32	181-49-44	39.404	44.762944		
W18-40	-134129.341	-39376.880	1.072	2.204	2.451	64-03-44	181-48-12	43.768	46.919296		
W18-41	-134128.269	-39374.676	0.999	2.231	2.444	65-52-41	181-48-57	48.203	48.154797		
W18-5	-134127.270	-39372.445	0.487	1.139	1.239	66-51-00	180-58-19	51.573	25.116051		
W18-76	-134126.783	-39371.306	28.354	-12.139	30.843	336-49-23	89-58-23	40.573	1150.406842		
W18-77	-134098.429	-39383.445	-8.084	-14.217	16.355	240-22-36	83-33-13	14.217	-114.930228		
合計					115.375		2520-00-00		1622.744101		0.000000
								1 / 2 面積	811.3720505 811.3720505		

地 番: 3007

円弧付き面積計算書

街区番号	W18	画地番号	18-4

測 点	X	Y	DX	DY	距 離	方向角	夾 角	倍横距	倍面積	半径 弧長	円弧面積
W18-76	-134126.783	-39371.306	28.354	-12.139	30.843	336-49-23	270-00-03	-12.139	-344.189206		
W18-77	-134098.429	-39383.445	7.398	14.429	16.215	62-51-18	266-01-55	-9.849	-72.862902		
W18-73	-134091.031	-39369.016	-29.386	12.579	31.965	156-49-34	273-58-16	17.159	-504.234374		
W18-67	-134120.417	-39356.437	-6.366	-14.869	16.174	246-49-20	269-59-46	14.869	-94.656054		
合 計					95.197		1080-00-00		-1015.942536		0.000000
								1 / 2	507.971268		
								面 積	507.971268		

地 番: 3005

円弧付き面積計算書

街区番号	W18	画地番号	18-5

測 点	X	Y	DX	DY	距 離	方向角	夾 角	倍横距	倍面積	半径 弧長	円弧面積
W18-12	-134079.968	-39371.512	-0.914	-1.849	2.063	243-41-45	179-08-35	-1.849	1.689986		
W18-68	-134080.882	-39373.361	-10.149	4.345	11.040	156-49-24	93-07-39	0.647	-6.566403		
W18-73	-134091.031	-39369.016	-29.386	12.579	31.965	156-49-34	180-00-10	17.571	-516.341406		
W18-67	-134120.417	-39356.437	8.741	20.417	22.209	66-49-23	89-59-49	50.567	442.006147		
W18-69	-134111.676	-39336.020	39.646	-16.969	43.125	336-49-42	90-00-19	54.015	2141.478690		
W18-70	-134072.030	-39352.989	-5.401	-12.968	14.048	247-23-20	90-33-38	24.078	-130.045278		
W18-11	-134077.431	-39365.957	-1.227	-2.802	3.059	246-21-05	178-57-45	8.308	-10.193916		
W18-43	-134078.658	-39368.759	-1.310	-2.753	3.049	244-33-10	178-12-05	2.753	-3.606430		
合 計					130.558		1080-00-00	1 / 2 面 積	1918.421390 959.210695 959.210695		0.000000

地 番: 3004

円弧付き面積計算書

街区番号	W18	画地番号	18-6

測 点	X	Y	DX	DY	距 離	方向角	夾 角	倍横距	倍面積	半径 弧長	円弧面積
W18-69	-134111.676	-39336.020	8.611	20.114	21.880	66-49-26	89-59-44	20.114	173.201654		
W18-71	-134103.065	-39315.906	39.449	-16.881	42.909	336-49-59	90-00-33	23.347	921.015803		
W18-72	-134063.616	-39332.787	-0.193	-0.462	0.501	247-19-38	90-29-39	6.004	-1.158772		
W18-42	-134063.809	-39333.249	-8.221	-19.740	21.383	247-23-24	180-03-46	-14.198	116.721758		
W18-70	-134072.030	-39352.989	-39.646	16.969	43.125	156-49-42	89-26-18	-16.969	672.752974		
合 計					129.798		540-00-00		1882.533417		0.000000
								1 / 2 面 積	941.2667085 941.2667085		

地 番: 3003

円弧付き面積計算書

街区番号	W18	画地番号	18-8

測 点	X	Y	DX	DY	距 離	方向角	夾 角	倍横距	倍面積	半径 弧長	円弧面積
W18-71	-134103.065	-39315.906	10.932	25.536	27.778	66-49-27	89-59-28	25.536	279.159552		
W18-6	-134092.133	-39290.370	4.179	1.673	4.501	21-49-05	134-59-38	52.745	220.421355		
W18-7	-134087.954	-39288.697	33.352	-14.306	36.291	336-47-01	134-57-56	40.112	1337.815424		
W18-8	-134054.602	-39303.003	1.665	-4.172	4.492	291-45-23	134-58-22	21.634	36.020610		
W18-9	-134052.937	-39307.175	-10.679	-25.612	27.749	247-21-58	135-36-35	-8.150	87.033850		
W18-72	-134063.616	-39332.787	-39.449	16.881	42.909	156-49-59	89-28-01	-16.881	665.938569		
合 計					143.720		720-00-00		2626.389360		0.000000
								1 / 2 面 積	1313.194680 1313.194680		

地 番: 3012

円弧付き面積計算書

街区番号	W19	画地番号	19-1

測 点	X	Y	DX	DY	距 離	方向角	夾 角	倍横距	倍面積	半径 弧長	円弧面積
W19-111	-134197.314	-39381.651	1.499	0.151	1.507	5-45-08	181-42-36	0.151	0.226349		
W19-112	-134195.815	-39381.500	1.493	0.195	1.506	7-26-29	181-41-21	0.497	0.742021		
W19-113	-134194.322	-39381.305	1.483	0.232	1.501	8-53-29	181-27-00	0.924	1.370292		
W19-114	-134192.839	-39381.073	1.479	0.282	1.506	10-47-42	181-54-13	1.438	2.126802		
W19-115	-134191.360	-39380.791	1.470	0.317	1.504	12-10-09	181-22-27	2.037	2.994390		
W19-116	-134189.890	-39380.474	1.458	0.362	1.502	13-56-37	181-46-28	2.716	3.959928		
W19-117	-134188.432	-39380.112	1.450	0.408	1.506	15-42-56	181-46-19	3.486	5.054700		
W19-118	-134186.982	-39379.704	1.440	0.436	1.505	16-50-43	181-07-47	4.330	6.235200		
W19-119	-134185.542	-39379.268	1.423	0.485	1.503	18-49-14	181-58-31	5.251	7.472173		
W19-120	-134184.119	-39378.783	0.151	0.051	0.159	18-39-44	179-50-30	5.787	0.873837		
W19-161	-134183.968	-39378.732	8.655	-23.065	24.635	290-34-06	91-54-22	-17.227	-149.099685		
W19-160	-134175.313	-39401.797	-1.484	-0.539	1.579	199-57-41	89-23-35	-40.831	60.593204		
W19-81	-134176.797	-39402.336	-1.734	-0.574	1.827	198-18-57	178-21-16	-41.944	72.730896		
W19-82	-134178.531	-39402.910	-1.756	-0.522	1.832	196-33-20	178-14-23	-43.040	75.578240		
W19-83	-134180.287	-39403.432	-1.763	-0.478	1.827	195-10-11	178-36-51	-44.040	77.642520		
W19-84	-134182.050	-39403.910	-1.775	-0.423	1.825	193-24-15	178-14-04	-44.941	79.770275		
W19-85	-134183.825	-39404.333	-2.390	-0.486	2.439	191-29-39	178-05-24	-45.850	109.581500		
W19-86	-134186.215	-39404.819	-1.806	-0.304	1.831	189-33-18	178-03-39	-46.640	84.231840		
W19-87	-134188.021	-39405.123	-1.809	-0.251	1.826	187-53-58	178-20-40	-47.195	85.375755		
W19-88	-134189.830	-39405.374	-1.820	-0.203	1.831	186-21-52	178-27-54	-47.649	86.721180		
W19-89	-134191.650	-39405.577	-1.820	-0.140	1.825	184-23-55	178-02-03	-47.992	87.345440		
W19-90	-134193.470	-39405.717	-1.821	-0.095	1.823	182-59-11	178-35-16	-48.227	87.821367		
W19-91	-134195.291	-39405.812	-1.829	-0.044	1.830	181-22-41	178-23-30	-48.366	88.461414		

地 番: 3012

円弧付き面積計算書

街区番号	W19	画地番号	19-1

測 点	X	Y	DX	DY	距 離	方向角	夾 角	倍横距	倍面積	半径 弧長	円弧面積
W19-92	-134197.120	-39405.856	-1.832	0.012	1.832	179-37-29	178-14-48	-48.398	88.665136		
W19-93	-134198.952	-39405.844	-1.833	0.061	1.834	178-05-38	178-28-09	-48.325	88.579725		
W19-94	-134200.785	-39405.783	-1.823	0.121	1.827	176-12-09	178-06-31	-48.143	87.764689		
W19-95	-134202.608	-39405.662	-1.826	0.167	1.834	174-46-28	178-34-19	-47.855	87.383230		
W19-96	-134204.434	-39405.495	-1.820	0.218	1.833	173-10-11	178-23-43	-47.470	86.395400		
W19-97	-134206.254	-39405.277	-1.810	0.277	1.831	171-17-57	178-07-46	-46.975	85.024750		
W19-98	-134208.064	-39405.000	-2.173	0.399	2.209	169-35-43	178-17-46	-46.299	100.607727		
W19-99	-134210.237	-39404.601	-0.830	0.169	0.847	168-29-28	178-53-45	-45.731	37.956730		
W19-1	-134211.067	-39404.432	1.750	23.112	23.178	85-40-12	97-10-44	-22.450	-39.287500		
W19-103	-134209.317	-39381.320	1.493	-0.193	1.505	352-38-03	86-57-51	0.469	0.700217		
W19-104	-134207.824	-39381.513	1.496	-0.144	1.503	354-30-07	181-52-04	0.132	0.197472		
W19-105	-134206.328	-39381.657	1.502	-0.113	1.506	355-41-51	181-11-44	-0.125	-0.187750		
W19-106	-134204.826	-39381.770	1.501	-0.060	1.502	357-42-39	182-00-48	-0.298	-0.447298		
W19-107	-134203.325	-39381.830	1.506	-0.016	1.506	359-23-29	181-40-50	-0.374	-0.563244		
W19-108	-134201.819	-39381.846	1.504	0.022	1.504	0-50-17	181-26-48	-0.368	-0.553472		
W19-109	-134200.315	-39381.824	1.501	0.067	1.502	2-33-21	181-43-04	-0.279	-0.418779		
W19-110	-134198.814	-39381.757	1.500	0.106	1.504	4-02-32	181-29-11	-0.106	-0.159000		
合 計					109.886		6840-00-00		1499.467671		0.000000
								1 / 2 面 積	749.7338355 749.7338355		

地 番: 3013

円弧付き面積計算書

街区番号	W19	画地番号	19-2

測 点	X	Y	DX	DY	距 離	方向角	夾 角	倍横距	倍面積	半径 弧長	円弧面積
W19-135	-134165.074	-39367.016	1.066	1.064	1.506	44-56-46	181-46-47	1.064	1.134224		
W19-136	-134164.008	-39365.952	0.163	0.167	0.233	45-41-40	180-44-54	2.295	0.374085		
W19-159	-134163.845	-39365.785	16.284	-15.593	22.546	316-14-31	90-32-51	-13.131	-213.825204		
W19-158	-134147.561	-39381.378	-1.050	-1.325	1.691	231-36-17	95-21-46	-30.049	31.551450		
W19-62	-134148.611	-39382.703	-1.181	-1.396	1.829	229-46-09	178-09-52	-32.770	38.701370		
W19-63	-134149.792	-39384.099	-1.224	-1.359	1.829	227-59-31	178-13-22	-35.525	43.482600		
W19-64	-134151.016	-39385.458	-1.260	-1.324	1.828	226-25-08	178-25-37	-38.208	48.142080		
W19-65	-134152.276	-39386.782	-1.300	-1.291	1.832	224-48-04	178-22-56	-40.823	53.069900		
W19-66	-134153.576	-39388.073	-1.335	-1.251	1.830	223-08-22	178-20-18	-43.365	57.892275		
W19-67	-134154.911	-39389.324	-1.374	-1.212	1.832	221-24-55	178-16-33	-45.828	62.967672		
W19-68	-134156.285	-39390.536	-1.406	-1.171	1.830	219-47-22	178-22-27	-48.211	67.784666		
W19-69	-134157.691	-39391.707	-1.438	-1.132	1.830	218-12-36	178-25-14	-50.514	72.639132		
W19-70	-134159.129	-39392.839	-1.475	-1.091	1.835	216-29-20	178-16-44	-52.737	77.787075		
W19-71	-134160.604	-39393.930	-1.502	-1.047	1.831	214-52-45	178-23-25	-54.875	82.422250		
W19-72	-134162.106	-39394.977	-1.529	-1.003	1.829	213-15-51	178-23-06	-56.925	87.038325		
W19-73	-134163.635	-39395.980	-1.558	-0.958	1.829	211-35-13	178-19-22	-58.886	91.744388		
W19-74	-134165.193	-39396.938	-1.588	-0.912	1.831	209-52-09	178-16-56	-60.756	96.480528		
W19-75	-134166.781	-39397.850	-1.616	-0.866	1.833	208-11-11	178-19-02	-62.534	101.054944		
W19-76	-134168.397	-39398.716	-1.637	-0.826	1.834	206-46-29	178-35-18	-64.226	105.137962		
W19-77	-134170.034	-39399.542	-1.657	-0.769	1.827	204-53-44	178-07-15	-65.821	109.065397		
W19-78	-134171.691	-39400.311	-1.684	-0.724	1.833	203-15-51	178-22-07	-67.314	113.356776		
W19-79	-134173.375	-39401.035	-1.699	-0.675	1.828	201-40-03	178-24-12	-68.713	116.743387		
W19-80	-134175.074	-39401.710	-0.239	-0.087	0.254	200-00-08	178-20-05	-69.475	16.604525		

地 番: 3013

円弧付き面積計算書

街区番号	W19	画地番号	19-2

測 点	X	Y	DX	DY	距 離	方向角	夾 角	倍横距	倍面積	半径 弧長	円弧面積
W19-160	-134175.313	-39401.797	-8.655	23.065	24.635	110-34-06	90-33-58	-46.497	402.431535		
W19-161	-134183.968	-39378.732	1.257	0.471	1.342	20-32-28	89-58-22	-22.961	-28.861977		
W19-121	-134182.711	-39378.261	1.395	0.561	1.504	21-54-27	181-21-59	-21.929	-30.590955		
W19-122	-134181.316	-39377.700	1.378	0.606	1.505	23-44-18	181-49-51	-20.762	-28.610036		
W19-123	-134179.938	-39377.094	1.361	0.642	1.505	25-15-14	181-30-56	-19.514	-26.558554		
W19-124	-134178.577	-39376.452	1.343	0.678	1.504	26-47-11	181-31-57	-18.194	-24.434542		
W19-125	-134177.234	-39375.774	1.320	0.717	1.502	28-30-36	181-43-25	-16.799	-22.174680		
W19-126	-134175.914	-39375.057	1.300	0.754	1.503	30-06-49	181-36-13	-15.328	-19.926400		
W19-127	-134174.614	-39374.303	1.282	0.789	1.505	31-36-36	181-29-47	-13.785	-17.672370		
W19-128	-134173.332	-39373.514	1.259	0.824	1.505	33-12-15	181-35-39	-12.172	-15.324548		
W19-129	-134172.073	-39372.690	1.233	0.860	1.503	34-53-43	181-41-28	-10.488	-12.931704		
W19-130	-134170.840	-39371.830	1.206	0.898	1.504	36-40-18	181-46-35	-8.730	-10.528380		
W19-131	-134169.634	-39370.932	1.182	0.931	1.505	38-13-32	181-33-14	-6.901	-8.156982		
W19-132	-134168.452	-39370.001	1.154	0.962	1.502	39-48-55	181-35-23	-5.008	-5.779232		
W19-133	-134167.298	-39369.039	1.128	0.995	1.504	41-24-55	181-36-00	-3.051	-3.441528		
W19-134	-134166.170	-39368.044	1.096	1.028	1.503	43-09-59	181-45-04	-1.028	-1.126688		
合 計					106.211		6660-00-00	1 / 2 面 積	1407.662766 703.831383 703.831383		0.000000

地 番: 3015

円弧付き面積計算書

街区番号	W19	画地番号	19-3-1

測 点	X	Y	DX	DY	距 離	方向角	夾 角	倍横距	倍面積	半径 弧長	円弧面積
W19-60	-134146.233	-39379.627	-1.081	-1.440	1.801	233-06-17	178-13-56	-1.440	1.556640		
W19-61	-134147.314	-39381.067	-0.247	-0.311	0.397	231-32-35	178-26-18	-3.191	0.788177		
W19-158	-134147.561	-39381.378	-16.284	15.593	22.546	136-14-31	84-41-56	12.091	-196.889844		
W19-159	-134163.845	-39365.785	0.875	0.924	1.273	46-33-37	90-19-06	28.608	25.032000		
W19-137	-134162.970	-39364.861	1.007	1.116	1.503	47-56-21	181-22-44	30.648	30.862536		
W19-138	-134161.963	-39363.745	0.978	1.143	1.504	49-26-54	181-30-33	32.907	32.183046		
W19-139	-134160.985	-39362.602	0.138	0.170	0.219	50-55-53	181-28-59	34.220	4.722360		
W19-156	-134160.847	-39362.432	0.806	1.000	1.284	51-07-52	180-11-59	35.390	28.524340		
W19-140	-134160.041	-39361.432	0.550	0.750	0.930	53-44-46	182-36-54	37.140	20.427000		
W19-163	-134159.491	-39360.682	16.730	-13.608	21.565	320-52-32	87-07-46	24.282	406.237860		
W19-162	-134142.761	-39374.290	-0.489	-0.834	0.967	239-36-56	98-44-24	9.840	-4.811760		
W19-57	-134143.250	-39375.124	-0.951	-1.528	1.800	238-06-09	178-29-13	7.478	-7.111578		
W19-58	-134144.201	-39376.652	-0.995	-1.501	1.801	236-27-36	178-21-27	4.449	-4.426755		
W19-59	-134145.196	-39378.153	-1.037	-1.474	1.802	234-52-21	178-24-45	1.474	-1.528538		
合 計					59.392		2160-00-00	1 / 2 面 積	335.565484 167.782742 167.782742		0.000000

地 番: 3016

円弧付き面積計算書

街区番号	W19	画地番号	19-3-2

測 点	X	Y	DX	DY	距 離	方向角	夾 角	倍横距	倍面積	半径 弧長	円弧面積
W19-163	-134159.491	-39360.682	0.340	0.463	0.574	53-42-31	92-49-59	0.463	0.157420		
W19-141	-134159.151	-39360.219	0.867	1.228	1.503	54-46-37	181-04-06	2.154	1.867518		
W19-142	-134158.284	-39358.991	0.840	1.250	1.506	56-05-56	181-19-19	4.632	3.890880		
W19-143	-134157.444	-39357.741	0.806	1.270	1.504	57-35-56	181-30-00	7.152	5.764512		
W19-144	-134156.638	-39356.471	0.775	1.290	1.505	59-00-13	181-24-17	9.712	7.526800		
W19-145	-134155.863	-39355.181	0.219	0.397	0.453	61-07-02	182-06-49	11.399	2.496381		
W19-165	-134155.644	-39354.784	16.730	-11.781	20.462	324-50-51	83-43-49	0.015	0.250950		
W19-164	-134138.914	-39366.565	-0.350	-0.818	0.890	246-50-07	101-59-16	-12.584	4.404400		
W19-8	-134139.264	-39367.383	-0.624	-1.382	1.516	245-42-00	178-51-53	-14.784	9.225216		
W19-53	-134139.888	-39368.765	-0.771	-1.625	1.799	244-37-03	178-55-03	-17.791	13.716861		
W19-54	-134140.659	-39370.390	-0.809	-1.610	1.802	243-19-16	178-42-13	-21.026	17.010034		
W19-55	-134141.468	-39372.000	-0.841	-1.520	1.737	241-02-41	177-43-25	-24.156	20.315196		
W19-56	-134142.309	-39373.520	-0.452	-0.770	0.893	239-35-11	178-32-30	-26.446	11.953592		
W19-162	-134142.761	-39374.290	-16.730	13.608	21.565	140-52-32	81-17-21	-13.608	227.661840		
合 計					57.709		2160-00-00	1 / 2 面 積	326.241600 163.120800 163.120800		0.000000

地 番: 3017

円弧付き面積計算書

街区番号	W19	画地番号	19-3-3

測 点	X	Y	DX	DY	距 離	方向角	夾 角	倍横距	倍面積	半径 弧長	円弧面積
W19-148	-134153.780	-39351.179	0.513	1.139	1.249	65-45-12	181-38-11	1.139	0.584307		
W19-149	-134153.267	-39350.040	0.830	1.866	2.042	66-01-14	180-16-02	4.144	3.439520		
W19-167	-134152.437	-39348.174	16.860	-10.584	19.907	327-52-52	81-51-38	-4.574	-77.117640		
W19-166	-134135.577	-39358.758	-3.337	-7.807	8.490	246-51-23	98-58-31	-22.965	76.634205		
W19-164	-134138.914	-39366.565	-16.730	11.781	20.462	144-50-51	77-59-28	-18.991	317.719430		
W19-165	-134155.644	-39354.784	0.508	0.921	1.052	61-07-12	96-16-21	-6.289	-3.194812		
W19-146	-134155.136	-39353.863	0.520	0.990	1.118	62-17-21	181-10-09	-4.378	-2.276560		
W19-170	-134154.616	-39352.873	0.180	0.342	0.386	62-14-29	179-57-08	-3.046	-0.548280		
W19-147	-134154.436	-39352.531	0.656	1.352	1.503	64-07-01	181-52-32	-1.352	-0.886912		
合 計					56.209		1260-00-00	1 / 2 面 積	314.353258 157.176629 157.176629		0.000000

地 番: 3018

円弧付き面積計算書

街区番号	W19	画地番号	19-3-4

測 点	X	Y	DX	DY	距 離	方向角	夾 角	倍横距	倍面積	半径 弧長	円弧面積
W19-168	-134132.239	-39350.949	-3.338	-7.809	8.493	246-51-20	94-33-29	-7.809	26.066442		
W19-166	-134135.577	-39358.758	-16.860	10.584	19.907	147-52-52	81-01-32	-5.034	84.873240		
W19-167	-134152.437	-39348.174	2.278	5.119	5.603	66-00-38	98-07-46	10.669	24.303982		
W19-154	-134150.159	-39343.055	0.547	1.228	1.344	65-59-24	179-58-46	17.016	9.307752		
W19-169	-134149.612	-39341.827	17.373	-9.122	19.622	332-17-51	86-18-27	9.122	158.476506		
合 計					54.969		540-00-00		303.027922		0.000000
								1 / 2 面 積	151.513961 151.513961		

地 番: 3023

円弧付き面積計算書

街区番号	W19	画地番号	19-3-5

測 点	X	Y	DX	DY	距 離	方向角	夾 角	倍横距	倍面積	半径 弧長	円弧面積
W19-170	-134154.616	-39352.873	-16.970	12.115	20.851	144-28-36	82-14-07	12.115	-205.591550		
W19-43	-134171.586	-39340.758	0.688	0.976	1.194	54-49-09	90-20-33	25.206	17.341728		
W19-44	-134170.898	-39339.782	0.669	1.004	1.206	56-19-23	181-30-14	27.186	18.187434		
W19-45	-134170.229	-39338.778	0.640	1.016	1.201	57-47-32	181-28-09	29.206	18.691840		
W19-46	-134169.589	-39337.762	0.608	1.036	1.201	59-35-33	181-48-01	31.258	19.004864		
W19-47	-134168.981	-39336.726	0.575	1.047	1.195	61-13-30	181-37-57	33.341	19.171075		
W19-48	-134168.406	-39335.679	0.655	1.292	1.449	63-07-00	181-53-30	35.680	23.370400		
W19-155	-134167.751	-39334.387	17.592	-8.668	19.612	333-46-10	90-39-10	28.304	497.923968		
W19-154	-134150.159	-39343.055	-2.278	-5.119	5.603	246-00-38	92-14-28	14.517	-33.069726		
W19-167	-134152.437	-39348.174	-0.830	-1.866	2.042	246-01-14	180-00-36	7.532	-6.251560		
W19-149	-134153.267	-39350.040	-0.513	-1.139	1.249	245-45-12	179-43-58	4.527	-2.322351		
W19-148	-134153.780	-39351.179	-0.656	-1.352	1.503	244-07-01	178-21-49	2.036	-1.335616		
W19-147	-134154.436	-39352.531	-0.180	-0.342	0.386	242-14-29	178-07-28	0.342	-0.061560		
合 計					58.692		1980-00-00	1 / 2 面 積	365.058946 182.529473 182.529473		0.000000

地 番: 3022

円弧付き面積計算書

街区番号	W19	画地番号	19-3-6

測 点	X	Y	DX	DY	距 離	方向角	夾 角	倍横距	倍面積	半径 弧長	円弧面積
W19-170	-134154.616	-39352.873	-0.520	-0.990	1.118	242-17-21	97-48-45	-0.990	0.514800		
W19-146	-134155.136	-39353.863	-0.508	-0.921	1.052	241-07-12	178-49-51	-2.901	1.473708		
W19-165	-134155.644	-39354.784	-0.219	-0.397	0.453	241-07-02	179-59-50	-4.219	0.923961		
W19-145	-134155.863	-39355.181	-0.775	-1.290	1.505	239-00-13	177-53-11	-5.906	4.577150		
W19-144	-134156.638	-39356.471	-0.806	-1.270	1.504	237-35-56	178-35-43	-8.466	6.823596		
W19-143	-134157.444	-39357.741	-0.840	-1.250	1.506	236-05-56	178-30-00	-10.986	9.228240		
W19-142	-134158.284	-39358.991	-0.867	-1.228	1.503	234-46-37	178-40-41	-13.464	11.673288		
W19-141	-134159.151	-39360.219	-0.340	-0.463	0.574	233-42-31	178-55-54	-15.155	5.152700		
W19-163	-134159.491	-39360.682	-0.550	-0.750	0.930	233-44-46	180-02-15	-16.368	9.002400		
W19-140	-134160.041	-39361.432	-0.806	-1.000	1.284	231-07-52	177-23-06	-18.118	14.603108		
W19-156	-134160.847	-39362.432	-15.594	16.118	22.427	134-03-12	82-55-20	-3.000	46.782000		
W19-157	-134176.441	-39346.314	0.132	0.126	0.182	43-40-04	89-36-52	13.244	1.748208		
W19-37	-134176.309	-39346.188	0.859	0.839	1.201	44-19-31	180-39-27	14.209	12.205531		
W19-38	-134175.450	-39345.349	0.819	0.876	1.199	46-55-34	182-36-03	15.924	13.041756		
W19-39	-134174.631	-39344.473	0.790	0.904	1.201	48-51-00	181-55-26	17.704	13.986160		
W19-40	-134173.841	-39343.569	0.769	0.921	1.200	50-08-22	181-17-22	19.529	15.017801		
W19-41	-134173.072	-39342.648	0.758	0.930	1.200	50-49-05	180-40-43	21.380	16.206040		
W19-42	-134172.314	-39341.718	0.728	0.960	1.205	52-49-33	182-00-28	23.270	16.940560		
W19-43	-134171.586	-39340.758	16.970	-12.115	20.851	324-28-36	91-39-03	12.115	205.591550		
合 計					62.095		3060-00-00	1 / 2 面 積	405.492557 202.7462785 202.7462785		0.000000

地 番: 3019

円弧付き面積計算書

街区番号	W19	画地番号	19-4-2

測 点	X	Y	DX	DY	距 離	方向角	夾 角	倍横距	倍面積	半径 弧長	円弧面積
W19-169	-134149.612	-39341.827	2.823	6.342	6.942	66-00-17	93-42-26	6.342	17.903466		
W19-153	-134146.789	-39335.485	17.884	-7.666	19.458	336-47-51	90-47-34	5.018	89.741912		
W19-152	-134128.905	-39343.151	-3.334	-7.798	8.481	246-51-04	90-03-13	-10.446	34.826964		
W19-168	-134132.239	-39350.949	-17.373	9.122	19.622	152-17-51	85-26-47	-9.122	158.476506		
合 計					54.503		360-00-00		300.948848		0.000000
								1 / 2	150.474424		
								面 積	150.474424		

地 番: 3020

円弧付き面積計算書

街区番号	W19	画地番号	19-5-1

測 点	X	Y	DX	DY	距 離	方向角	夾 角	倍横距	倍面積	半径 弧長	円弧面積
W19-173	-134141.763	-39324.119	17.756	-7.626	19.324	336-45-25	90-36-42	-7.626	-135.407256		
W19-174	-134124.007	-39331.745	-4.716	-10.981	11.951	246-45-29	90-00-04	-26.233	123.714828		
W19-52	-134128.723	-39342.726	-0.182	-0.425	0.462	246-49-04	180-03-35	-37.639	6.850298		
W19-152	-134128.905	-39343.151	-17.884	7.666	19.458	156-47-51	89-58-47	-30.398	543.637832		
W19-153	-134146.789	-39335.485	5.026	11.366	12.428	66-08-43	89-20-52	-11.366	-57.125516		
合 計					63.623		540-00-00		481.670186		0.000000
								1 / 2 面 積	240.835093 240.835093		

地 番: 3021

円弧付き面積計算書

街区番号	W19	画地番号	19-5-2

測 点	X	Y	DX	DY	距 離	方向角	夾 角	倍横距	倍面積	半径 弧長	円弧面積
W19-174	-134124.007	-39331.745	-17.756	7.626	19.324	156-45-25	90-00-05	7.626	-135.407256		
W19-173	-134141.763	-39324.119	5.100	11.532	12.609	66-08-34	89-23-09	26.784	136.598400		
W19-150	-134136.663	-39312.587	17.551	-7.762	19.191	336-08-33	89-59-59	30.554	536.253254		
W19-102	-134119.112	-39320.349	-0.163	-0.379	0.413	246-43-42	90-35-09	22.413	-3.653319		
W19-51	-134119.275	-39320.728	-4.732	-11.017	11.990	246-45-20	180-01-38	11.017	-52.132444		
合 計					63.527		540-00-00		481.658635		0.000000
								1 / 2 面 積	240.8293175 240.8293175		

地 番: 3025

円弧付き面積計算書

街区番号	W19	画地番号	19-6

測 点	X	Y	DX	DY	距 離	方向角	夾 角	倍横距	倍面積	半径 弧長	円弧面積
W19-6	-134105.505	-39280.668	1.597	-4.219	4.511	290-43-59	136-47-11	-4.219	-6.737743		
W19-7	-134103.908	-39284.887	-15.204	-35.462	38.584	246-47-36	136-03-37	-43.900	667.455600		
W19-102	-134119.112	-39320.349	-17.551	7.762	19.191	156-08-33	89-20-57	-71.600	1256.651600		
W19-150	-134136.663	-39312.587	-8.773	3.883	9.594	156-07-32	179-58-59	-59.955	525.985215		
W19-151	-134145.436	-39308.704	-8.808	3.877	9.624	156-14-33	180-07-01	-52.195	459.733560		
W19-101	-134154.244	-39304.827	16.567	36.321	39.921	65-28-52	89-14-19	-11.997	-198.754299		
W19-4	-134137.677	-39268.506	4.243	1.492	4.498	19-22-25	133-53-33	25.816	109.537288		
W19-5	-134133.434	-39267.014	27.929	-13.654	31.088	333-56-48	134-34-23	13.654	381.342566		
合 計					157.011		1080-00-00	1 / 2 面 積	3195.213787 1597.6068935 1597.6068935		0.000000

地 番: 3024

円弧付き面積計算書

街区番号	W19	画地番号	19-7

測 点	X	Y	DX	DY	距 離	方向角	夾 角	倍横距	倍面積	半径 弧長	円弧面積
W19-50	-134164.306	-39326.842	9.358	20.471	22.509	65-26-00	179-49-17	20.471	191.567618		
W19-100	-134154.948	-39306.371	0.704	1.544	1.697	65-29-20	180-03-20	42.486	29.910144		
W19-101	-134154.244	-39304.827	8.808	-3.877	9.624	336-14-33	90-45-13	40.153	353.667624		
W19-151	-134145.436	-39308.704	8.773	-3.883	9.594	336-07-32	179-52-59	32.393	284.183789		
W19-150	-134136.663	-39312.587	-5.100	-11.532	12.609	246-08-34	90-01-02	16.978	-86.587800		
W19-173	-134141.763	-39324.119	-5.026	-11.366	12.428	246-08-43	180-00-09	-5.920	29.753920		
W19-153	-134146.789	-39335.485	-2.823	-6.342	6.942	246-00-17	179-51-34	-23.628	66.701844		
W19-169	-134149.612	-39341.827	-0.547	-1.228	1.344	245-59-24	179-59-07	-31.198	17.065306		
W19-154	-134150.159	-39343.055	-17.592	8.668	19.612	153-46-10	87-46-46	-23.758	417.950736		
W19-155	-134167.751	-39334.387	0.172	0.339	0.380	63-05-53	89-19-43	-14.751	-2.537172		
W19-49	-134167.579	-39334.048	0.507	1.105	1.216	65-21-12	182-15-19	-13.307	-6.746649		
W19-3	-134167.072	-39332.943	2.766	6.101	6.699	65-36-43	180-15-31	-6.101	-16.875366		
合 計					104.654		1800-00-00	1 / 2 面 積	1278.053994 639.026997 639.026997		0.000000

地 番: 3014

円弧付き面積計算書

街区番号	W19	画地番号	19-8

測 点	X	Y	DX	DY	距 離	方向角	夾 角	倍横距	倍面積	半径 弧長	円弧面積
W19-136	-134164.008	-39365.952	-1.066	-1.064	1.506	224-56-46	179-15-06	-1.064	1.134224		
W19-135	-134165.074	-39367.016	-1.096	-1.028	1.503	223-09-59	178-13-13	-3.156	3.458976		
W19-134	-134166.170	-39368.044	-1.128	-0.995	1.504	221-24-55	178-14-56	-5.179	5.841912		
W19-133	-134167.298	-39369.039	-1.154	-0.962	1.502	219-48-55	178-24-00	-7.136	8.234944		
W19-132	-134168.452	-39370.001	-1.182	-0.931	1.505	218-13-32	178-24-37	-9.029	10.672278		
W19-131	-134169.634	-39370.932	-1.206	-0.898	1.504	216-40-18	178-26-46	-10.858	13.094748		
W19-130	-134170.840	-39371.830	-1.233	-0.860	1.503	214-53-43	178-13-25	-12.616	15.555528		
W19-129	-134172.073	-39372.690	-1.259	-0.824	1.505	213-12-15	178-18-32	-14.300	18.003700		
W19-128	-134173.332	-39373.514	-1.282	-0.789	1.505	211-36-36	178-24-21	-15.913	20.400466		
W19-127	-134174.614	-39374.303	-1.300	-0.754	1.503	210-06-49	178-30-13	-17.456	22.692800		
W19-126	-134175.914	-39375.057	-1.320	-0.717	1.502	208-30-36	178-23-47	-18.927	24.983640		
W19-125	-134177.234	-39375.774	-1.343	-0.678	1.504	206-47-11	178-16-35	-20.322	27.292446		
W19-124	-134178.577	-39376.452	-1.361	-0.642	1.505	205-15-14	178-28-03	-21.642	29.454762		
W19-123	-134179.938	-39377.094	-1.378	-0.606	1.505	203-44-18	178-29-04	-22.890	31.542420		
W19-122	-134181.316	-39377.700	-1.395	-0.561	1.504	201-54-27	178-10-09	-24.057	33.559515		
W19-121	-134182.711	-39378.261	-1.257	-0.471	1.342	200-32-28	178-38-01	-25.089	31.536873		
W19-161	-134183.968	-39378.732	-0.151	-0.051	0.159	198-39-44	178-07-16	-25.611	3.867261		
W19-120	-134184.119	-39378.783	-1.423	-0.485	1.503	198-49-14	180-09-30	-26.147	37.207181		
W19-119	-134185.542	-39379.268	-1.440	-0.436	1.505	196-50-43	178-01-29	-27.068	38.977920		
W19-118	-134186.982	-39379.704	-1.450	-0.408	1.506	195-42-56	178-52-13	-27.912	40.472400		
W19-117	-134188.432	-39380.112	-1.458	-0.362	1.502	193-56-37	178-13-41	-28.682	41.818356		
W19-116	-134189.890	-39380.474	-1.470	-0.317	1.504	192-10-09	178-13-32	-29.361	43.160670		
W19-115	-134191.360	-39380.791	-1.479	-0.282	1.506	190-47-42	178-37-33	-29.960	44.310840		

地 番: 3014

円弧付き面積計算書

街区番号	W19	画地番号	19-8

測 点	X	Y	DX	DY	距 離	方向角	夾 角	倍横距	倍面積	半径 弧長	円弧面積
W19-114	-134192.839	-39381.073	-1.483	-0.232	1.501	188-53-29	178-05-47	-30.474	45.192942		
W19-113	-134194.322	-39381.305	-1.493	-0.195	1.506	187-26-29	178-33-00	-30.901	46.135193		
W19-112	-134195.815	-39381.500	-1.499	-0.151	1.507	185-45-08	178-18-39	-31.247	46.839253		
W19-111	-134197.314	-39381.651	-1.500	-0.106	1.504	184-02-32	178-17-24	-31.504	47.256000		
W19-110	-134198.814	-39381.757	-1.501	-0.067	1.502	182-33-21	178-30-49	-31.677	47.547177		
W19-109	-134200.315	-39381.824	-1.504	-0.022	1.504	180-50-17	178-16-56	-31.766	47.776064		
W19-108	-134201.819	-39381.846	-1.506	0.016	1.506	179-23-29	178-33-12	-31.772	47.848632		
W19-107	-134203.325	-39381.830	-1.501	0.060	1.502	177-42-39	178-19-10	-31.696	47.575696		
W19-106	-134204.826	-39381.770	-1.502	0.113	1.506	175-41-51	177-59-12	-31.523	47.347546		
W19-105	-134206.328	-39381.657	-1.496	0.144	1.503	174-30-07	178-48-16	-31.266	46.773936		
W19-104	-134207.824	-39381.513	-1.493	0.193	1.505	172-38-03	178-07-56	-30.929	46.176997		
W19-103	-134209.317	-39381.320	1.735	22.930	22.996	85-40-23	93-02-20	-7.806	-13.543410		
W19-2	-134207.582	-39358.390	0.892	-0.016	0.892	358-58-21	93-17-58	15.108	13.476336		
W19-9	-134206.690	-39358.406	1.200	0.005	1.200	0-14-19	181-15-58	15.097	18.116400		
W19-10	-134205.490	-39358.401	1.196	0.038	1.197	1-49-11	181-34-52	15.140	18.107440		
W19-11	-134204.294	-39358.363	1.196	0.074	1.198	3-32-26	181-43-15	15.252	18.241392		
W19-12	-134203.098	-39358.289	1.201	0.110	1.206	5-13-59	181-41-33	15.436	18.538636		
W19-13	-134201.897	-39358.179	1.197	0.136	1.205	6-28-55	181-14-56	15.682	18.771354		
W19-14	-134200.700	-39358.043	1.186	0.174	1.199	8-20-47	181-51-52	15.992	18.966512		
W19-15	-134199.514	-39357.869	1.182	0.205	1.200	9-50-21	181-29-34	16.371	19.350522		
W19-16	-134198.332	-39357.664	1.179	0.232	1.202	11-07-56	181-17-35	16.808	19.816632		
W19-17	-134197.153	-39357.432	1.166	0.282	1.200	13-35-46	182-27-50	17.322	20.197452		

円弧付き面積計算書

地 番: 3014

街区番号	W19	画地番号	19-8

測 点	X	Y	DX	DY	距 離	方向角	夾 角	倍横距	倍面積	半径 弧長	円弧面積
W19-18	-134195.987	-39357.150	1.162	0.308	1.202	14-50-44	181-14-58	17.912	20.813744		
W19-19	-134194.825	-39356.842	1.150	0.335	1.198	16-14-28	181-23-44	18.555	21.338250		
W19-20	-134193.675	-39356.507	1.143	0.375	1.203	18-09-50	181-55-22	19.265	22.019895		
W19-21	-134192.532	-39356.132	1.130	0.393	1.196	19-10-37	181-00-47	20.033	22.637290		
W19-22	-134191.402	-39355.739	1.120	0.434	1.201	21-10-53	182-00-16	20.860	23.363200		
W19-23	-134190.282	-39355.305	1.105	0.467	1.200	22-54-36	181-43-43	21.761	24.045905		
W19-24	-134189.177	-39354.838	1.087	0.494	1.194	24-26-24	181-31-48	22.722	24.698814		
W19-25	-134188.090	-39354.344	1.077	0.522	1.197	25-51-31	181-25-07	23.738	25.565826		
W19-26	-134187.013	-39353.822	1.066	0.551	1.200	27-20-02	181-28-31	24.811	26.448526		
W19-27	-134185.947	-39353.271	1.047	0.583	1.198	29-06-37	181-46-35	25.945	27.164415		
W19-28	-134184.900	-39352.688	1.032	0.616	1.202	30-49-59	181-43-22	27.144	28.012608		
W19-29	-134183.868	-39352.072	1.009	0.641	1.195	32-25-37	181-35-38	28.401	28.656609		
W19-30	-134182.859	-39351.431	0.992	0.672	1.198	34-06-52	181-41-15	29.714	29.476288		
W19-31	-134181.867	-39350.759	0.977	0.705	1.205	35-48-51	181-41-59	31.091	30.375907		
W19-32	-134180.890	-39350.054	0.962	0.720	1.202	36-48-46	180-59-55	32.516	31.280392		
W19-33	-134179.928	-39349.334	0.861	0.680	1.097	38-18-03	181-29-17	33.916	29.201676		
W19-34	-134179.067	-39348.654	0.613	0.503	0.793	39-22-15	181-04-12	35.099	21.515687		
W19-35	-134178.454	-39348.151	1.277	1.135	1.708	41-37-51	182-15-36	36.737	46.913149		
W19-36	-134177.177	-39347.016	0.736	0.702	1.017	43-38-44	182-00-53	38.574	28.390464		
W19-157	-134176.441	-39346.314	15.594	-16.118	22.427	314-03-12	90-24-28	23.158	361.125852		
W19-156	-134160.847	-39362.432	-0.138	-0.170	0.219	230-55-53	96-52-41	6.870	-0.948060		
W19-139	-134160.985	-39362.602	-0.978	-1.143	1.504	229-26-54	178-31-01	5.557	-5.434746		
W19-138	-134161.963	-39363.745	-1.007	-1.116	1.503	227-56-21	178-29-27	3.298	-3.321086		

地 番: 3014

円弧付き面積計算書

街区番号	W19	画地番号	19-8

測 点	X	Y	DX	DY	距 離	方向角	夾 角	倍横距	倍面積	半径 弧長	円弧面積
W19-137	-134162.970	-39364.861	-0.875	-0.924	1.273	226-33-37	178-37-16	1.258	-1.100750		
W19-159	-134163.845	-39365.785	-0.163	-0.167	0.233	225-41-40	179-08-03	0.167	-0.027221		
合 計					134.093		12240-00-00	1 / 2 面 積	2095.995196 1047.997598 1047.997598		0.000000

円弧付き面積計算書

地 番: 3085

街区番号	W20	画地番号	20-1

測 点	X	Y	DX	DY	距 離	方向角	夾 角	倍横距	倍面積	半径 弧長	円弧面積
W20-101	-134188.063	-39316.145	18.241	-8.330	20.053	335-27-20	97-46-25	-8.330	-151.947530		
W20-100	-134169.822	-39324.475	-2.984	-6.530	7.179	245-26-28	89-59-08	-23.190	69.198960		
W20-11	-134172.806	-39331.005	-0.521	-1.097	1.214	244-35-44	179-09-16	-30.817	16.055657		
W20-27	-134173.327	-39332.102	-0.557	-1.081	1.216	242-44-23	178-08-39	-32.995	18.378215		
W20-28	-134173.884	-39333.183	-0.602	-1.056	1.216	240-18-49	177-34-26	-35.132	21.149464		
W20-29	-134174.486	-39334.239	-0.628	-1.028	1.205	238-34-46	178-15-57	-37.216	23.371648		
W20-30	-134175.114	-39335.267	-0.669	-1.010	1.211	236-28-50	177-54-04	-39.254	26.260926		
W20-31	-134175.783	-39336.277	-0.700	-0.990	1.212	234-44-13	178-15-23	-41.254	28.877800		
W20-32	-134176.483	-39337.267	-0.731	-0.961	1.207	232-44-28	178-00-15	-43.205	31.582855		
W20-33	-134177.214	-39338.228	-0.767	-0.940	1.213	230-47-13	178-02-45	-45.106	34.596302		
W20-34	-134177.981	-39339.168	-0.790	-0.921	1.213	229-22-42	178-35-29	-46.967	37.103930		
W20-35	-134178.771	-39340.089	-0.822	-0.889	1.211	227-14-33	177-51-51	-48.777	40.094694		
W20-36	-134179.593	-39340.978	-0.853	-0.866	1.216	225-26-00	178-11-27	-50.532	43.103796		
W20-37	-134180.446	-39341.844	-0.880	-0.831	1.210	223-21-35	177-55-35	-52.229	45.961520		
W20-38	-134181.326	-39342.675	-0.908	-0.807	1.215	221-37-47	178-16-12	-53.867	48.911236		
W20-39	-134182.234	-39343.482	-0.934	-0.772	1.212	219-34-32	177-56-45	-55.446	51.786564		
W20-40	-134183.168	-39344.254	-0.959	-0.742	1.213	217-43-48	178-09-16	-56.960	54.624640		
W20-41	-134184.127	-39344.996	-0.985	-0.711	1.215	215-49-22	178-05-34	-58.413	57.536805		
W20-42	-134185.112	-39345.707	-1.003	-0.681	1.212	214-10-30	178-21-08	-59.805	59.984415		
W20-43	-134186.115	-39346.388	-1.028	-0.643	1.213	212-01-32	177-51-02	-61.129	62.840612		
W20-44	-134187.143	-39347.031	-1.047	-0.612	1.213	210-18-27	178-16-55	-62.384	65.316048		
W20-45	-134188.190	-39347.643	-1.069	-0.582	1.217	208-33-55	178-15-28	-63.578	67.964882		
W20-46	-134189.259	-39348.225	-1.083	-0.540	1.210	206-30-06	177-56-11	-64.700	70.070100		

地 番: 3085

円弧付き面積計算書

街区番号	W20	画地番号	20-1

測 点	X	Y	DX	DY	距 離	方向角	夾 角	倍横距	倍面積	半径 弧長	円弧面積
W20-47	-134190.342	-39348.765	-1.098	-0.503	1.208	204-36-46	178-06-40	-65.743	72.185814		
W20-48	-134191.440	-39349.268	-1.114	-0.471	1.209	202-55-07	178-18-21	-66.717	74.322738		
W20-49	-134192.554	-39349.739	-1.135	-0.437	1.216	201-03-28	178-08-21	-67.625	76.754375		
W20-50	-134193.689	-39350.176	-1.153	-0.397	1.219	198-59-58	177-56-30	-68.459	78.933227		
W20-51	-134194.842	-39350.573	-1.152	-0.358	1.206	197-15-48	178-15-50	-69.214	79.734528		
W20-52	-134195.994	-39350.931	-1.166	-0.320	1.209	195-20-48	178-05-00	-69.892	81.494072		
W20-53	-134197.160	-39351.251	-0.835	-0.203	0.859	193-39-51	178-19-03	-70.415	58.796525		
W20-1	-134197.995	-39351.454	-7.181	3.498	7.988	154-01-42	140-21-51	-67.120	481.988720		
W20-2	-134205.176	-39347.956	0.362	15.623	15.627	88-40-22	114-38-40	-47.999	-17.375638		
W20-3	-134204.814	-39332.333	0.033	1.563	1.563	88-47-26	180-07-04	-30.813	-1.016829		
W20-72	-134204.781	-39330.770	1.356	0.637	1.498	25-09-45	116-22-19	-28.613	-38.799228		
W20-73	-134203.425	-39330.133	1.070	0.549	1.203	27-09-42	181-59-57	-27.427	-29.346890		
W20-74	-134202.355	-39329.584	1.050	0.587	1.203	29-12-26	182-02-44	-26.291	-27.605550		
W20-75	-134201.305	-39328.997	1.029	0.616	1.199	30-54-23	181-41-57	-25.088	-25.815552		
W20-76	-134200.276	-39328.381	1.014	0.651	1.205	32-42-03	181-47-40	-23.821	-24.154494		
W20-77	-134199.262	-39327.730	0.988	0.686	1.203	34-46-25	182-04-22	-22.484	-22.214192		
W20-78	-134198.274	-39327.044	0.968	0.711	1.201	36-17-51	181-31-26	-21.087	-20.412216		
W20-79	-134197.306	-39326.333	0.945	0.744	1.203	38-12-48	181-54-57	-19.632	-18.552240		
W20-80	-134196.361	-39325.589	0.919	0.776	1.203	40-10-39	181-57-51	-18.112	-16.644928		
W20-81	-134195.442	-39324.813	0.898	0.804	1.205	41-50-20	181-39-41	-16.532	-14.845736		
W20-82	-134194.544	-39324.009	0.873	0.825	1.201	43-22-51	181-32-31	-14.903	-13.010319		
W20-83	-134193.671	-39323.184	0.839	0.857	1.199	45-36-29	182-13-38	-13.221	-11.092419		

地 番: 3085

円弧付き面積計算書

街区番号	W20	画地番号	20-1

測 点	X	Y	DX	DY	距 離	方向角	夾 角	倍横距	倍面積	半径 弧長	円弧面積
W20-84	-134192.832	-39322.327	0.812	0.888	1.203	47-33-35	181-57-06	-11.476	-9.318512		
W20-85	-134192.020	-39321.439	0.790	0.909	1.204	49-00-23	181-26-48	-9.679	-7.646410		
W20-86	-134191.230	-39320.530	0.756	0.936	1.203	51-04-21	182-03-58	-7.834	-5.922504		
W20-87	-134190.474	-39319.594	0.726	0.958	1.202	52-50-39	181-46-18	-5.940	-4.312440		
W20-88	-134189.748	-39318.636	0.699	0.977	1.201	54-25-05	181-34-26	-4.005	-2.799495		
W20-89	-134189.049	-39317.659	0.480	0.727	0.871	56-33-55	182-08-50	-2.301	-1.104480		
W20-102	-134188.569	-39316.932	0.184	0.278	0.333	56-30-02	179-56-07	-1.296	-0.238464		
W20-90	-134188.385	-39316.654	0.322	0.509	0.602	57-40-55	181-10-53	-0.509	-0.163898		
合 計					108.542		9180-00-00	1 / 2 面 積	1514.641104 757.320552 757.320552		0.000000

地 番: 3081

円弧付き面積計算書

街区番号	W20	画地番号	20-2

測 点	X	Y	DX	DY	距 離	方向角	夾 角	倍横距	倍面積	半径 弧長	円弧面積
W20-100	-134169.822	-39324.475	-18.241	8.330	20.053	155-27-20	90-00-45	8.330	-151.947530		
W20-101	-134188.063	-39316.145	0.316	0.513	0.603	58-22-03	82-54-43	17.173	5.426668		
W20-91	-134187.747	-39315.632	0.602	1.042	1.203	59-59-00	181-36-57	18.728	11.274256		
W20-92	-134187.145	-39314.590	0.562	1.064	1.203	62-09-26	182-10-26	20.834	11.708708		
W20-93	-134186.583	-39313.526	0.536	1.080	1.206	63-36-18	181-26-52	22.978	12.316208		
W20-94	-134186.047	-39312.446	0.528	1.109	1.228	64-32-26	180-56-08	25.167	13.288176		
W20-111	-134185.519	-39311.337	1.503	3.158	3.497	64-32-55	180-00-29	29.434	44.239302		
W20-105	-134184.016	-39308.179	17.907	-8.170	19.683	335-28-31	90-55-36	24.422	437.324754		
W20-104	-134166.109	-39316.349	-3.713	-8.126	8.934	245-26-35	89-58-04	8.126	-30.171838		
合 計					57.610		1260-00-00	1 / 2 面 積	353.458704 176.729352 176.729352		0.000000

地 番: 3080

円弧付き面積計算書

街区番号	W20	画地番号	20-3

測 点	X	Y	DX	DY	距 離	方向角	夾 角	倍横距	倍面積	半径 弧長	円弧面積
W20-104	-134166.109	-39316.349	-17.907	8.170	19.683	155-28-31	90-02-14	8.170	-146.300190		
W20-105	-134184.016	-39308.179	1.281	2.691	2.980	64-32-39	89-04-08	19.031	24.378711		
W20-98	-134182.735	-39305.488	2.582	5.439	6.021	64-36-19	180-03-40	27.161	70.129702		
W20-97	-134180.153	-39300.049	17.783	-8.119	19.549	335-27-38	90-51-19	24.481	435.345623		
W20-96	-134162.370	-39308.168	-3.739	-8.181	8.995	245-26-17	89-58-39	8.181	-30.588759		
合 計					57.228		540-00-00		352.965087		0.000000
								1 / 2 面 積	176.4825435 176.4825435		

地 番: 3078

円弧付き面積計算書

街区番号	W20	画地番号	20-4-1

測 点	X	Y	DX	DY	距 離	方向角	夾 角	倍横距	倍面積	半径 弧長	円弧面積
W20-107C	-134176.379	-39292.108	17.541	-8.331	19.419	334-35-42	90-00-53	-8.331	-146.134071		
W20-106	-134158.838	-39300.439	-3.532	-7.729	8.498	245-26-26	90-50-44	-24.391	86.149012		
W20-96	-134162.370	-39308.168	-17.783	8.119	19.549	155-27-38	90-01-12	-24.001	426.809783		
W20-97	-134180.153	-39300.049	3.774	7.941	8.792	64-34-49	89-07-11	-7.941	-29.969334		
合 計					56.258		360-00-00		336.855390		0.000000
								1 / 2	168.427695		
								面 積	168.427695		

地 番: 3077

円弧付き面積計算書

街区番号	W20	画地番号	20-4-2

測 点	X	Y	DX	DY	距 離	方向角	夾 角	倍横距	倍面積	半径 弧長	円弧面積
W20-106	-134158.838	-39300.439	-17.541	8.331	19.419	154-35-42	89-09-09	8.331	-146.134071		
W20-107C	-134176.379	-39292.108	3.736	7.864	8.706	64-35-19	89-59-37	24.526	91.629136		
W20-95	-134172.643	-39284.244	17.429	-8.264	19.289	334-37-55	90-02-36	24.126	420.492054		
W20-70	-134155.214	-39292.508	-3.624	-7.931	8.720	245-26-33	90-48-38	7.931	-28.741944		
合 計					56.134		360-00-00		337.245175		0.000000
								1 / 2	168.6225875		
								面 積	168.6225875		

地 番: 3075

円弧付き面積計算書

街区番号	W20	画地番号	20-5

測 点	X	Y	DX	DY	距 離	方向角	夾 角	倍横距	倍面積	半径 弧長	円弧面積
W20-26	-134146.789	-39274.029	-8.425	-18.479	20.309	245-29-26	180-09-46	-18.479	155.685575		
W20-70	-134155.214	-39292.508	-17.429	8.264	19.289	154-37-55	89-08-29	-28.694	500.107726		
W20-95	-134172.643	-39284.244	3.963	8.338	9.232	64-34-43	89-56-48	-12.092	-47.920596		
W20-110	-134168.680	-39275.906	-17.034	8.077	18.852	154-37-52	270-03-09	4.323	-73.637982		
W20-109	-134185.714	-39267.829	3.937	8.054	8.965	63-56-58	89-19-06	20.454	80.527398		
W20-25	-134181.777	-39259.775	5.060	10.382	11.549	64-00-58	180-04-00	38.890	196.783400		
W20-7	-134176.717	-39249.393	4.262	1.452	4.503	18-48-48	134-47-50	50.724	216.185688		
W20-8	-134172.455	-39247.941	27.904	-13.650	31.064	333-55-59	135-07-11	38.526	1075.029504		
W20-9	-134144.551	-39261.591	1.532	-4.231	4.500	289-54-17	135-58-18	20.645	31.628140		
W20-10	-134143.019	-39265.822	-3.770	-8.207	9.031	245-19-40	135-25-23	8.207	-30.940390		
合 計					137.294		1440-00-00	1 / 2 面 積	2103.448463 1051.7242315 1051.7242315		0.000000

地 番: 3076

円弧付き面積計算書

街区番号	W20	画地番号	20-6

測 点	X	Y	DX	DY	距 離	方向角	夾 角	倍横距	倍面積	半径 弧長	円弧面積
W20-109	-134185.714	-39267.829	17.034	-8.077	18.852	334-37-52	90-40-38	-8.077	-137.583618		
W20-110	-134168.680	-39275.906	-3.963	-8.338	9.232	244-34-43	89-56-51	-24.492	97.061796		
W20-95	-134172.643	-39284.244	-17.125	8.120	18.953	154-37-54	90-03-11	-24.710	423.158750		
W20-71	-134189.768	-39276.124	4.054	8.295	9.233	63-57-14	89-19-20	-8.295	-33.627930		
合 計					56.270		360-00-00		349.008998		0.000000
								1 / 2	174.504499		
								面 積	174.504499		

地 番: 3079

円弧付き面積計算書

街区番号	W20	画地番号	20-7

測 点	X	Y	DX	DY	距 離	方向角	夾 角	倍横距	倍面積	半径 弧長	円弧面積
W20-24	-134198.374	-39293.684	0.558	1.097	1.231	63-02-22	181-27-30	1.097	0.612126		
W20-6	-134197.816	-39292.587	8.048	16.463	18.325	63-56-53	180-54-31	18.657	150.151536		
W20-71	-134189.768	-39276.124	17.125	-8.120	18.953	334-37-54	90-41-01	27.000	462.375000		
W20-95	-134172.643	-39284.244	-3.736	-7.864	8.706	244-35-19	89-57-25	11.016	-41.155776		
W20-107C	-134176.379	-39292.108	-3.774	-7.941	8.792	244-34-49	179-59-30	-4.789	18.073686		
W20-97	-134180.153	-39300.049	-2.582	-5.439	6.021	244-36-19	180-01-30	-18.169	46.912358		
W20-98	-134182.735	-39305.488	-17.527	8.560	19.506	153-58-11	89-21-52	-15.048	263.746296		
W20-99	-134200.262	-39296.928	0.054	0.081	0.097	56-18-36	82-20-25	-6.407	-0.345978		
W20-21	-134200.208	-39296.847	0.637	1.027	1.209	58-11-26	181-52-50	-5.299	-3.375463		
W20-22	-134199.571	-39295.820	0.618	1.066	1.232	59-53-51	181-42-25	-3.206	-1.981308		
W20-23	-134198.953	-39294.754	0.579	1.070	1.217	61-34-52	181-41-01	-1.070	-0.619530		
合 計					85.289		1620-00-00	1 / 2 面 積	894.392947 447.1964735 447.1964735		0.000000

円弧付き面積計算書

地番: 3084

街区番号	W20	画地番号	20-8-1

測点	X	Y	DX	DY	距離	方向角	夾角	倍横距	倍面積	半径 弧長	円弧面積
W20-86	-134191.230	-39320.530	-0.790	-0.909	1.204	229-00-23	177-56-02	-0.909	0.718110		
W20-85	-134192.020	-39321.439	-0.812	-0.888	1.203	227-33-35	178-33-12	-2.706	2.197272		
W20-84	-134192.832	-39322.327	-0.839	-0.857	1.199	225-36-29	178-02-54	-4.451	3.734389		
W20-83	-134193.671	-39323.184	-0.873	-0.825	1.201	223-22-51	177-46-22	-6.133	5.354109		
W20-82	-134194.544	-39324.009	-0.898	-0.804	1.205	221-50-20	178-27-29	-7.762	6.970276		
W20-81	-134195.442	-39324.813	-0.919	-0.776	1.203	220-10-39	178-20-19	-9.342	8.585298		
W20-80	-134196.361	-39325.589	-0.945	-0.744	1.203	218-12-48	178-02-09	-10.862	10.264590		
W20-79	-134197.306	-39326.333	-0.968	-0.711	1.201	216-17-51	178-05-03	-12.317	11.922856		
W20-78	-134198.274	-39327.044	-0.988	-0.686	1.203	214-46-25	178-28-34	-13.714	13.549432		
W20-77	-134199.262	-39327.730	-1.014	-0.651	1.205	212-42-03	177-55-38	-15.051	15.261714		
W20-76	-134200.276	-39328.381	-1.029	-0.616	1.199	210-54-23	178-12-20	-16.318	16.791222		
W20-75	-134201.305	-39328.997	-1.050	-0.587	1.203	209-12-26	178-18-03	-17.521	18.397050		
W20-74	-134202.355	-39329.584	-1.070	-0.549	1.203	207-09-42	177-57-16	-18.657	19.962990		
W20-73	-134203.425	-39330.133	-1.356	-0.637	1.498	205-09-45	178-00-03	-19.843	26.907108		
W20-72	-134204.781	-39330.770	0.014	0.648	0.648	88-45-44	63-35-59	-19.832	-0.277648		
W20-54	-134204.767	-39330.122	-0.002	0.656	0.656	90-10-29	181-24-45	-18.528	0.037056		
W20-55	-134204.769	-39329.466	-0.038	1.303	1.304	91-40-14	181-29-45	-16.569	0.629622		
W20-56	-134204.807	-39328.163	-0.066	1.299	1.301	92-54-31	181-14-17	-13.967	0.921822		
W20-57	-134204.873	-39326.864	-0.104	1.297	1.301	94-35-04	181-40-33	-11.371	1.182584		
W20-58	-134204.977	-39325.567	-0.150	1.294	1.303	96-36-44	182-01-40	-8.780	1.317000		
W20-59	-134205.127	-39324.273	-0.186	1.290	1.303	98-12-17	181-35-33	-6.196	1.152456		
W20-60	-134205.313	-39322.983	-0.221	1.280	1.299	99-47-45	181-35-28	-3.626	0.801346		
W20-61	-134205.534	-39321.703	-0.264	1.282	1.309	101-38-10	181-50-25	-1.064	0.280896		

地 番: 3084

円弧付き面積計算書

街区番号	W20	画地番号	20-8-1

測 点	X	Y	DX	DY	距 離	方向角	夾 角	倍横距	倍面積	半径 弧長	円弧面積
W20-62	-134205.798	-39320.421	-0.301	1.263	1.298	103-24-17	181-46-07	1.481	-0.445781		
W20-63	-134206.099	-39319.158	-0.330	1.258	1.301	104-41-55	181-17-38	4.002	-1.320660		
W20-64	-134206.429	-39317.900	-0.377	1.248	1.304	106-48-31	182-06-36	6.508	-2.453516		
W20-65	-134206.806	-39316.652	-0.408	1.237	1.303	108-15-15	181-26-44	8.993	-3.669144		
W20-66	-134207.214	-39315.415	-0.443	1.226	1.304	109-52-00	181-36-45	11.456	-5.075008		
W20-67	-134207.657	-39314.189	-0.488	1.209	1.304	111-58-51	182-06-51	13.891	-6.778808		
W20-68	-134208.145	-39312.980	-0.517	1.194	1.301	113-24-45	181-25-54	16.294	-8.423998		
W20-69	-134208.662	-39311.786	-0.541	1.165	1.284	114-54-33	181-29-48	18.653	-10.091273		
W20-4	-134209.203	-39310.621	0.686	3.428	3.496	78-41-01	143-46-28	23.246	15.946756		
W20-103C	-134208.517	-39307.193	19.948	-9.739	22.198	333-58-39	75-17-38	16.935	337.819380		
W20-102	-134188.569	-39316.932	-0.480	-0.727	0.871	236-33-55	82-35-16	6.469	-3.105120		
W20-89	-134189.049	-39317.659	-0.699	-0.977	1.201	234-25-05	177-51-10	4.765	-3.330735		
W20-88	-134189.748	-39318.636	-0.726	-0.958	1.202	232-50-39	178-25-34	2.830	-2.054580		
W20-87	-134190.474	-39319.594	-0.756	-0.936	1.203	231-04-21	178-13-42	0.936	-0.707616		
合 計					68.124		6300-00-00	1 / 2 面 積	472.971447 236.4857235 236.4857235		0.000000

地 番: 3083

円弧付き面積計算書

街区番号	W20	画地番号	20-8-2

測 点	X	Y	DX	DY	距 離	方向角	夾 角	倍横距	倍面積	半径 弧長	円弧面積
W20-112	-134204.243	-39302.194	18.724	-9.143	20.837	333-58-25	105-37-22	-9.143	-171.193532		
W20-111	-134185.519	-39311.337	-0.528	-1.109	1.228	244-32-26	90-34-01	-19.395	10.240560		
W20-94	-134186.047	-39312.446	-0.536	-1.080	1.206	243-36-18	179-03-52	-21.584	11.569024		
W20-93	-134186.583	-39313.526	-0.562	-1.064	1.203	242-09-26	178-33-08	-23.728	13.335136		
W20-92	-134187.145	-39314.590	-0.602	-1.042	1.203	239-59-00	177-49-34	-25.834	15.552068		
W20-91	-134187.747	-39315.632	-0.316	-0.513	0.603	238-22-03	178-23-03	-27.389	8.654924		
W20-101	-134188.063	-39316.145	-0.322	-0.509	0.602	237-40-55	179-18-52	-28.411	9.148342		
W20-90	-134188.385	-39316.654	-0.184	-0.278	0.333	236-30-02	178-49-07	-29.198	5.372432		
W20-102	-134188.569	-39316.932	-19.948	9.739	22.198	153-58-39	97-28-37	-19.737	393.713676		
W20-103C	-134208.517	-39307.193	0.193	0.962	0.981	78-39-21	104-40-42	-9.036	-1.743948		
W20-5	-134208.324	-39306.231	1.111	0.992	1.489	41-45-41	143-06-20	-7.082	-7.868102		
W20-12	-134207.213	-39305.239	0.881	0.840	1.217	43-38-07	181-52-26	-5.250	-4.625250		
W20-13	-134206.332	-39304.399	0.854	0.867	1.217	45-25-58	181-47-51	-3.543	-3.025722		
W20-14	-134205.478	-39303.532	0.833	0.886	1.216	46-45-58	181-20-00	-1.790	-1.491070		
W20-15	-134204.645	-39302.646	0.402	0.452	0.605	48-21-03	181-35-05	-0.452	-0.181704		
合 計					56.138		2340-00-00	1 / 2 面 積	277.456834 138.728417 138.728417		0.000000

地 番: 3082

円弧付き面積計算書

街区番号	W20	画地番号	20-8-3

測 点	X	Y	DX	DY	距 離	方向角	夾 角	倍横距	倍面積	半径 弧長	円弧面積
W20-111	-134185.519	-39311.337	-18.724	9.143	20.837	153-58-25	89-25-30	9.143	-171.193532		
W20-112	-134204.243	-39302.194	0.400	0.451	0.603	48-25-47	74-27-22	18.737	7.494800		
W20-16	-134203.843	-39301.743	0.787	0.945	1.230	50-12-44	181-46-57	20.133	15.844671		
W20-17	-134203.056	-39300.798	0.749	0.944	1.205	51-34-13	181-21-29	22.022	16.494478		
W20-18	-134202.307	-39299.854	0.732	0.990	1.231	53-31-16	181-57-03	23.956	17.535792		
W20-19	-134201.575	-39298.864	0.696	0.999	1.218	55-08-07	181-36-51	25.945	18.057720		
W20-20	-134200.879	-39297.865	0.617	0.937	1.122	56-38-09	181-30-02	27.881	17.202577		
W20-99	-134200.262	-39296.928	17.527	-8.560	19.506	333-58-11	97-20-02	20.258	355.061966		
W20-98	-134182.735	-39305.488	-1.281	-2.691	2.980	244-32-39	90-34-28	9.007	-11.537967		
W20-105	-134184.016	-39308.179	-1.503	-3.158	3.497	244-32-55	180-00-16	3.158	-4.746474		
合 計					53.429		1440-00-00	1 / 2 面 積	260.214031 130.1070155 130.1070155		0.000000

地 番: 3086

円弧付き面積計算書

街区番号	W21	画地番号	21-1

測 点	X	Y	DX	DY	距 離	方向角	夾 角	倍横距	倍面積	半径 弧長	円弧面積
W21-46	-134181.949	-39246.477	-0.396	-0.810	0.902	243-56-47	90-38-47	-0.810	0.320760		
W21-22	-134182.345	-39247.287	-20.820	-42.582	47.399	243-56-39	179-59-52	-44.202	920.285640		
W21-11	-134203.165	-39289.869	-0.562	-1.065	1.204	242-10-46	178-14-07	-87.849	49.371138		
W21-23	-134203.727	-39290.934	-0.587	-1.064	1.215	241-06-53	178-56-07	-89.978	52.817086		
W21-24	-134204.314	-39291.998	-0.607	-1.054	1.216	240-03-44	178-56-51	-92.096	55.902272		
W21-25	-134204.921	-39293.052	-0.648	-1.029	1.216	237-47-59	177-44-15	-94.179	61.027992		
W21-26	-134205.569	-39294.081	-0.689	-0.993	1.209	235-14-42	177-26-43	-96.201	66.282489		
W21-27	-134206.258	-39295.074	-0.712	-0.980	1.211	234-00-02	178-45-20	-98.174	69.899888		
W21-28	-134206.970	-39296.054	-0.749	-0.956	1.214	231-55-20	177-55-18	-100.110	74.982390		
W21-29	-134207.719	-39297.010	-0.779	-0.931	1.214	230-04-47	178-09-27	-101.997	79.455663		
W21-30	-134208.498	-39297.941	-0.808	-0.900	1.209	228-05-00	178-00-13	-103.828	83.893024		
W21-31	-134209.306	-39298.841	-0.839	-0.877	1.214	226-16-07	178-11-07	-105.605	88.602595		
W21-32	-134210.145	-39299.718	-1.312	-1.269	1.825	224-02-44	177-46-37	-107.751	141.369312		
W21-1	-134211.457	-39300.987	-4.462	0.390	4.479	175-00-17	130-57-33	-108.630	484.707060		
W21-2	-134215.919	-39300.597	-0.878	0.961	1.302	132-24-57	137-24-40	-107.279	94.190962		
W21-33	-134216.797	-39299.636	-0.915	0.929	1.304	134-33-54	182-08-57	-105.389	96.430935		
W21-34	-134217.712	-39298.707	-0.932	0.907	1.300	135-46-44	181-12-50	-103.553	96.511396		
W21-35	-134218.644	-39297.800	-0.970	0.874	1.306	137-58-49	182-12-05	-101.772	98.718840		
W21-36	-134219.614	-39296.926	-0.988	0.855	1.307	139-07-39	181-08-50	-100.043	98.842484		
W21-37	-134220.602	-39296.071	-1.007	0.828	1.304	140-34-17	181-26-38	-98.360	99.048520		
W21-38	-134221.609	-39295.243	-1.041	0.783	1.303	143-03-03	182-28-46	-96.749	100.715709		
W21-39	-134222.650	-39294.460	-1.057	0.757	1.300	144-23-26	181-20-23	-95.209	100.635913		
W21-40	-134223.707	-39293.703	-1.080	0.729	1.303	145-58-50	181-35-24	-93.723	101.220840		

地 番: 3086

円弧付き面積計算書

街区番号	W21	画地番号	21-1

測 点	X	Y	DX	DY	距 離	方向角	夾 角	倍横距	倍面積	半径 弧長	円弧面積
W21-41	-134224.787	-39292.974	-1.108	0.692	1.306	148-00-48	182-01-58	-92.302	102.270616		
W21-42	-134225.895	-39292.282	-1.122	0.657	1.300	149-38-54	181-38-06	-90.953	102.049266		
W21-3	-134227.017	-39291.625	-12.982	7.087	14.790	151-22-10	181-43-16	-83.209	1080.219238		
W21-4	-134239.999	-39284.538	-1.312	4.301	4.497	106-57-51	135-35-41	-71.821	94.229152		
W21-5	-134241.311	-39280.237	21.176	40.915	46.070	62-38-08	135-40-17	-26.605	-563.387480		
W21-43	-134220.135	-39239.322	4.948	9.562	10.766	62-38-24	180-00-16	23.872	118.118656		
W21-45	-134215.187	-39229.760	33.238	-16.717	37.205	333-18-00	90-39-36	16.717	555.639646		
合 計					194.390		5040-00-00		4604.372002		0.000000
								1 / 2	2302.186001		
								面 積	2302.186001		

地 番: 3087

円弧付き面積計算書

街区番号	W21	画地番号	21-2

測 点	X	Y	DX	DY	距 離	方向角	夾 角	倍横距	倍面積	半径 弧長	円弧面積
W21-48	-134169.850	-39221.723	-12.099	-24.754	27.553	243-57-07	90-39-10	-24.754	299.498646		
W21-46	-134181.949	-39246.477	-33.238	16.717	37.205	153-18-00	89-20-53	-32.791	1089.907258		
W21-45	-134215.187	-39229.760	12.663	24.471	27.553	62-38-23	89-20-23	8.397	106.331211		
W21-47	-134202.524	-39205.289	32.674	-16.434	36.574	333-17-57	90-39-34	16.434	536.964516		
合 計					128.885		360-00-00		2032.701631		0.000000
								1 / 2	1016.3508155		
								面 積	1016.3508155		

地 番: 3088

円弧付き面積計算書

街区番号	W21	画地番号	21-3

測 点	X	Y	DX	DY	距 離	方向角	夾 角	倍横距	倍面積	半径 弧長	円弧面積
W21-50	-134158.573	-39198.653	-0.542	-1.108	1.233	243-56-01	90-37-32	-1.108	0.600536		
W21-21	-134159.115	-39199.761	-10.735	-21.962	24.445	243-57-02	180-01-01	-24.178	259.550830		
W21-48	-134169.850	-39221.723	-32.674	16.434	36.574	153-17-57	89-20-55	-29.706	970.613844		
W21-47	-134202.524	-39205.289	0.567	1.095	1.233	62-37-28	89-19-31	-12.177	-6.904359		
W21-44	-134201.957	-39204.194	11.239	21.708	24.445	62-37-40	180-00-12	10.626	119.425614		
W21-49	-134190.718	-39182.486	15.177	-7.636	16.990	333-17-30	90-39-50	24.698	374.841546		
W21-53C	-134175.541	-39190.122	16.968	-8.531	18.992	333-18-29	180-00-59	8.531	144.754008		
合 計					123.912		900-00-00		1862.882019		0.000000
								1 / 2 面 積	931.4410095 931.4410095		

地 番: 3089

円弧付き面積計算書

街区番号	W21	画地番号	21-4-1

測 点	X	Y	DX	DY	距 離	方向角	夾 角	倍横距	倍面積	半径 弧長	円弧面積
W21-70	-134172.461	-39183.994	16.900	-8.495	18.915	333-18-47	89-52-41	-8.495	-143.565500		
W21-69	-134155.561	-39192.489	-3.012	-6.164	6.861	243-57-28	90-38-41	-23.154	69.739848		
W21-50	-134158.573	-39198.653	-16.968	8.531	18.992	153-18-29	89-21-01	-20.787	352.713816		
W21-53C	-134175.541	-39190.122	2.920	5.808	6.501	63-18-32	90-00-03	-6.448	-18.828160		
W21-56C	-134172.621	-39184.314	0.160	0.320	0.358	63-26-06	180-07-34	-0.320	-0.051200		
合 計					51.627		540-00-00		260.008804		0.000000
								1 / 2 面 積	130.004402 130.004402		

地 番: 3090

円弧付き面積計算書

街区番号	W21	画地番号	21-4-2

測 点	X	Y	DX	DY	距 離	方向角	夾 角	倍横距	倍面積	半径 弧長	円弧面積
W21-69	-134155.561	-39192.489	-16.900	8.495	18.915	153-18-47	89-21-46	8.495	-143.565500		
W21-70	-134172.461	-39183.994	2.772	5.515	6.172	63-18-52	90-00-05	22.505	62.383860		
W21-58C	-134169.689	-39178.479	1.963	3.904	4.370	63-18-21	179-59-29	31.924	62.666812		
W21-68	-134167.726	-39174.575	16.795	-8.442	18.797	333-18-49	90-00-28	27.386	459.947870		
W21-67	-134150.931	-39183.017	-4.630	-9.472	10.543	243-57-01	90-38-12	9.472	-43.855360		
合 計					58.797		540-00-00		397.577682		0.000000
								1 / 2 面 積	198.788841 198.788841		

地 番: 3091

円弧付き面積計算書

街区番号	W21	画地番号	21-4-3

測 点	X	Y	DX	DY	距 離	方向角	夾 角	倍横距	倍面積	半径 弧長	円弧面積
W21-67	-134150.931	-39183.017	-16.795	8.442	18.797	153-18-49	89-21-31	8.442	-141.783390		
W21-68	-134167.726	-39174.575	0.982	1.954	2.187	63-19-04	90-00-15	18.838	18.498916		
W21-60C	-134166.744	-39172.621	2.956	5.881	6.582	63-18-51	179-59-47	26.673	78.845388		
W21-54C	-134163.788	-39166.740	0.248	-0.127	0.279	332-52-59	89-34-08	32.427	8.041896		
W21-63	-134163.540	-39166.867	7.702	-3.871	8.620	333-18-58	180-25-59	28.429	218.960158		
W21-61	-134155.838	-39170.738	8.758	-4.399	9.801	333-19-49	180-00-51	20.159	176.552522		
W21-52	-134147.080	-39175.137	-3.851	-7.880	8.771	243-57-18	90-37-29	7.880	-30.345880		
合 計					55.037		900-00-00		328.769610		0.000000
								1 / 2 面 積	164.384805 164.384805		

地 番: 3096

円弧付き面積計算書

街区番号	W21	画地番号	21-5

測 点	X	Y	DX	DY	距 離	方向角	夾 角	倍横距	倍面積	半径 弧長	円弧面積
W21-9	-134143.768	-39160.647	1.751	-4.131	4.487	292-58-14	131-43-58	-4.131	-7.233381		
W21-10	-134142.017	-39164.778	-5.063	-10.359	11.530	243-57-10	130-58-56	-18.621	94.278123		
W21-52	-134147.080	-39175.137	-8.758	4.399	9.801	153-19-49	89-22-39	-24.581	215.280398		
W21-61	-134155.838	-39170.738	6.693	12.279	13.985	61-24-22	88-04-33	-7.903	-52.894779		
W21-62	-134149.145	-39158.459	1.036	-0.460	1.134	336-03-29	94-39-07	3.916	4.056976		
W21-17	-134148.109	-39158.919	1.128	-0.478	1.225	337-02-05	180-58-36	2.978	3.359184		
W21-18	-134146.981	-39159.397	1.701	-0.682	1.833	338-09-08	181-07-03	1.818	3.092418		
W21-19	-134145.280	-39160.079	0.988	-0.390	1.062	338-27-32	180-18-24	0.746	0.737048		
W21-20	-134144.292	-39160.469	0.524	-0.178	0.553	341-14-16	182-46-44	0.178	0.093272		
合 計					45.610		1260-00-00		260.769259		0.000000
								1 / 2 面 積	130.3846295 130.3846295		

地 番: 3097

円弧付き面積計算書

街区番号	W21	画地番号	21-6

測 点	X	Y	DX	DY	距 離	方向角	夾 角	倍横距	倍面積	半径 弧長	円弧面積
W21-62	-134149.145	-39158.459	-6.693	-12.279	13.985	241-24-22	85-06-32	-12.279	82.183347		
W21-61	-134155.838	-39170.738	-7.702	3.871	8.620	153-18-58	91-54-36	-20.687	159.331274		
W21-63	-134163.540	-39166.867	6.737	12.353	14.071	61-23-35	88-04-37	-4.463	-30.067231		
W21-64	-134156.803	-39154.514	3.178	-1.734	3.620	331-22-55	89-59-20	6.156	19.563768		
W21-8	-134153.625	-39156.248	1.096	-0.578	1.239	332-11-39	180-48-44	3.844	4.213024		
W21-13	-134152.529	-39156.826	1.091	-0.551	1.222	333-12-16	181-00-37	2.715	2.962065		
W21-14	-134151.438	-39157.377	1.100	-0.533	1.222	334-08-52	180-56-36	1.631	1.794100		
W21-15	-134150.338	-39157.910	1.111	-0.513	1.224	335-12-54	181-04-02	0.585	0.649935		
W21-16	-134149.227	-39158.423	0.082	-0.036	0.090	336-17-50	181-04-56	0.036	0.002952		
合 計					45.293		1260-00-00		240.633234		0.000000
								1 / 2 面 積	120.316617 120.316617		

地 番: 3098

円弧付き面積計算書

街区番号	W21	画地番号	21-7

測 点	X	Y	DX	DY	距 離	方向角	夾 角	倍横距	倍面積	半径 弧長	円弧面積
W21-54C	-134163.788	-39166.740	-7.302	3.672	8.173	153-18-12	180-25-13	3.672	-26.812944		
W21-65	-134171.090	-39163.068	6.862	12.604	14.351	61-26-05	88-07-53	19.948	136.883176		
W21-66	-134164.228	-39150.464	7.425	-4.050	8.458	331-23-22	89-57-17	28.502	211.627350		
W21-64	-134156.803	-39154.514	-6.737	-12.353	14.071	241-23-35	90-00-13	12.099	-81.510963		
W21-63	-134163.540	-39166.867	-0.248	0.127	0.279	152-52-59	91-29-24	-0.127	0.031496		
合 計					45.332		540-00-00		240.218115		0.000000
								1 / 2 面 積	120.1090575 120.1090575		

地 番: 3099

円弧付き面積計算書

街区番号	W21	画地番号	21-8

測 点	X	Y	DX	DY	距 離	方向角	夾 角	倍横距	倍面積	半径 弧長	円弧面積
W21-65	-134171.090	-39163.068	-7.602	3.820	8.508	153-19-14	91-53-09	3.820	-29.039640		
W21-51	-134178.692	-39159.248	5.252	10.158	11.435	62-39-35	89-20-21	17.798	93.475096		
W21-6	-134173.440	-39149.090	4.310	1.300	4.502	16-47-04	134-07-29	29.256	126.093360		
W21-7	-134169.130	-39147.790	4.902	-2.674	5.584	331-23-16	134-36-12	27.882	136.677564		
W21-66	-134164.228	-39150.464	-6.862	-12.604	14.351	241-26-05	90-02-49	12.604	-86.488648		
合 計					44.380		540-00-00		240.717732		0.000000
								1 / 2 面 積	120.358866 120.358866		

地 番: 3092

円弧付き面積計算書

街区番号	W21	画地番号	21-9-1

測 点	X	Y	DX	DY	距 離	方向角	夾 角	倍横距	倍面積	半径 弧長	円弧面積
W21-55	-134187.728	-39176.712	15.107	-7.602	16.912	333-17-17	90-39-54	-7.602	-114.843414		
W21-56C	-134172.621	-39184.314	-2.920	-5.808	6.501	243-18-32	90-01-15	-21.012	61.355040		
W21-53C	-134175.541	-39190.122	-15.177	7.636	16.990	153-17-30	89-58-58	-19.184	291.155568		
W21-49	-134190.718	-39182.486	2.990	5.774	6.502	62-37-23	89-19-53	-5.774	-17.264260		
合 計					46.905		360-00-00		220.402934		0.000000
								1 / 2	110.201467		
								面 積	110.201467		

地 番: 3093

円弧付き面積計算書

街区番号	W21	画地番号	21-9-2

測 点	X	Y	DX	DY	距 離	方向角	夾 角	倍横距	倍面積	半径 弧長	円弧面積
W21-56C	-134172.621	-39184.314	-15.107	7.602	16.912	153-17-17	89-51-11	7.602	-114.843414		
W21-55	-134187.728	-39176.712	3.000	5.795	6.525	62-37-48	89-20-31	20.999	62.997000		
W21-57	-134184.728	-39170.917	15.039	-7.562	16.833	333-18-20	90-40-32	19.232	289.230048		
W21-58C	-134169.689	-39178.479	-2.772	-5.515	6.172	243-18-52	90-00-32	6.155	-17.061660		
W21-70	-134172.461	-39183.994	-0.160	-0.320	0.358	243-26-06	180-07-14	0.320	-0.051200		
合 計					46.800		540-00-00		220.270774		0.000000
								1 / 2 面 積	110.135387 110.135387		

地 番: 3094

円弧付き面積計算書

街区番号	W21	画地番号	21-9-3

測 点	X	Y	DX	DY	距 離	方向角	夾 角	倍横距	倍面積	半径 弧長	円弧面積
W21-60C	-134166.744	-39172.621	-0.982	-1.954	2.187	243-19-04	90-01-19	-1.954	1.918828		
W21-68	-134167.726	-39174.575	-1.963	-3.904	4.370	243-18-21	179-59-17	-7.812	15.334956		
W21-58C	-134169.689	-39178.479	-15.039	7.562	16.833	153-18-20	89-59-59	-4.154	62.472006		
W21-57	-134184.728	-39170.917	1.789	3.455	3.891	62-37-30	89-19-10	6.863	12.277907		
W21-12	-134182.939	-39167.462	1.226	2.371	2.669	62-39-26	180-01-56	12.689	15.556714		
W21-59	-134181.713	-39165.091	14.969	-7.530	16.756	333-17-45	90-38-19	7.530	112.716570		
合 計					46.706		720-00-00		220.276981 110.1384905 110.1384905		0.000000
								1 / 2 面 積			

地 番: 3095

円弧付き面積計算書

街区番号	W21	画地番号	21-9-4

測 点	X	Y	DX	DY	距 離	方向角	夾 角	倍横距	倍面積	半径 弧長	円弧面積
W21-51	-134178.692	-39159.248	7.602	-3.820	8.508	333-19-14	90-39-39	-3.820	-29.039640		
W21-65	-134171.090	-39163.068	7.302	-3.672	8.173	333-18-12	179-58-58	-11.312	-82.600224		
W21-54C	-134163.788	-39166.740	-2.956	-5.881	6.582	243-18-51	90-00-39	-20.865	61.676940		
W21-60C	-134166.744	-39172.621	-14.969	7.530	16.756	153-17-45	89-58-54	-19.216	287.644304		
W21-59	-134181.713	-39165.091	3.021	5.843	6.578	62-39-35	89-21-50	-5.843	-17.651703		
合 計					46.597		540-00-00		220.029677		0.000000
								1 / 2 面 積	110.0148385 110.0148385		

地 番: 3114

円弧付き面積計算書

街区番号	W22	画地番号	22-1

測 点	X	Y	DX	DY	距 離	方向角	夾 角	倍横距	倍面積	半径 弧長	円弧面積
W22-4	-134281.502	-39258.323	13.135	24.113	27.458	61-25-18	134-47-14	24.113	316.724255		
W22-19	-134268.367	-39234.210	15.057	-8.000	17.050	332-01-04	90-35-46	40.226	605.682882		
W22-23	-134253.310	-39242.210	19.550	-10.384	22.137	332-01-30	180-00-26	21.842	427.011100		
W22-20	-134233.760	-39252.594	-12.786	-24.713	27.825	242-38-38	90-37-08	-13.255	169.478430		
W22-1	-134246.546	-39277.307	-4.308	-1.315	4.504	196-58-29	134-19-51	-39.283	169.231164		
W22-2	-134250.854	-39278.622	-21.443	11.696	24.425	151-23-24	134-24-55	-28.902	619.745586		
W22-18	-134272.297	-39266.926	-7.920	4.302	9.013	151-29-24	180-06-00	-12.904	102.199680		
W22-3	-134280.217	-39262.624	-1.285	4.301	4.489	106-38-04	135-08-40	-4.301	5.526785		
合 計					136.901		1080-00-00	1 / 2 面 積	2415.599882 1207.799941 1207.799941		0.000000

地 番: 3108

円弧付き面積計算書

街区番号	W22	画地番号	22-2

測 点	X	Y	DX	DY	距 離	方向角	夾 角	倍横距	倍面積	半径 弧長	円弧面積
W22-17	-134222.777	-39231.364	-10.983	-21.230	23.903	242-38-45	180-03-21	-21.230	233.169090		
W22-20	-134233.760	-39252.594	-19.550	10.384	22.137	152-01-30	89-22-45	-32.076	627.085800		
W22-23	-134253.310	-39242.210	3.546	6.681	7.564	62-02-33	90-01-03	-15.011	-53.229006		
W22-36	-134249.764	-39235.529	3.661	6.898	7.809	62-02-37	180-00-04	-1.432	-5.242552		
W22-38	-134246.103	-39228.631	3.623	6.827	7.729	62-02-44	180-00-07	12.293	44.537539		
W22-40	-134242.480	-39221.804	1.931	3.637	4.118	62-02-05	179-59-21	22.757	43.943767		
W22-42	-134240.549	-39218.167	3.691	6.955	7.874	62-02-43	180-00-38	33.349	123.091159		
W22-24	-134236.858	-39211.212	19.233	-10.217	21.778	332-01-18	89-58-35	30.087	578.663271		
W22-22	-134217.625	-39221.429	-5.152	-9.935	11.191	242-35-24	90-34-06	9.935	-51.185120		
合 計					114.103		1260-00-00	1 / 2 面 積	1540.833948 770.416974 770.416974		0.000000

地 番: 3113

円弧付き面積計算書

街区番号	W22	画地番号	22-3-1

測 点	X	Y	DX	DY	距 離	方向角	夾 角	倍横距	倍面積	半径 弧長	円弧面積
W22-35	-134264.664	-39227.412	14.900	-8.117	16.967	331-25-12	89-59-53	-8.117	-120.943300		
W22-36	-134249.764	-39235.529	-3.546	-6.681	7.564	242-02-33	90-37-21	-22.915	81.256590		
W22-23	-134253.310	-39242.210	-15.057	8.000	17.050	152-01-04	89-58-31	-21.596	325.170972		
W22-19	-134268.367	-39234.210	3.703	6.798	7.741	61-25-19	89-24-15	-6.798	-25.172994		
合 計					49.322		360-00-00		260.311268		0.000000
								1 / 2	130.155634		
								面 積	130.155634		

地 番: 3112

円弧付き面積計算書

街区番号	W22	画地番号	22-3-2

測 点	X	Y	DX	DY	距 離	方向角	夾 角	倍横距	倍面積	半径 弧長	円弧面積
W22-43	-134261.264	-39221.170	1.232	-0.675	1.405	331-16-56	89-51-33	-0.675	-0.831600		
W22-47	-134260.032	-39221.845	0.334	0.610	0.695	61-17-51	270-00-55	-0.740	-0.247160		
W22-46	-134259.698	-39221.235	13.595	-7.396	15.477	331-27-10	90-09-19	-7.526	-102.315970		
W22-38	-134246.103	-39228.631	-3.661	-6.898	7.809	242-02-37	90-35-27	-21.820	79.883020		
W22-36	-134249.764	-39235.529	-14.900	8.117	16.967	151-25-12	89-22-35	-20.601	306.954900		
W22-35	-134264.664	-39227.412	3.400	6.242	7.108	61-25-23	90-00-11	-6.242	-21.222800		
合 計					49.461		720-00-00		262.220390		0.000000
								1 / 2 面 積	131.110195 131.110195		

地 番: 3110

円弧付き面積計算書

街区番号	W22	画地番号	22-3-3

測 点	X	Y	DX	DY	距 離	方向角	夾 角	倍横距	倍面積	半径 弧長	円弧面積
W22-40	-134242.480	-39221.804	-3.623	-6.827	7.729	242-02-44	180-00-39	-6.827	24.734221		
W22-38	-134246.103	-39228.631	-13.595	7.396	15.477	151-27-10	89-24-26	-6.258	85.077510		
W22-46	-134259.698	-39221.235	0.340	0.619	0.706	61-13-16	89-46-06	1.757	0.597380		
W22-45	-134259.358	-39220.616	-1.235	0.677	1.408	151-16-10	270-02-54	3.053	-3.770455		
W22-44	-134260.593	-39219.939	3.361	6.171	7.027	61-25-31	90-09-21	9.901	33.277261		
W22-39	-134257.232	-39213.768	1.969	3.615	4.116	61-25-26	179-59-55	19.687	38.763703		
W22-41	-134255.263	-39210.153	14.714	-8.014	16.755	331-25-30	90-00-04	15.288	224.947632		
W22-42	-134240.549	-39218.167	-1.931	-3.637	4.118	242-02-05	90-36-35	3.637	-7.023047		
合 計					57.336		1080-00-00	1 / 2 面 積	396.604205 198.3021025 198.3021025		0.000000

地 番: 3109

円弧付き面積計算書

街区番号	W22	画地番号	22-3-4

測 点	X	Y	DX	DY	距 離	方向角	夾 角	倍横距	倍面積	半径 弧長	円弧面積
W22-42	-134240.549	-39218.167	-14.714	8.014	16.755	151-25-30	89-22-47	8.014	-117.917996		
W22-41	-134255.263	-39210.153	1.537	2.820	3.212	61-24-29	89-58-59	18.848	28.969376		
W22-9	-134253.726	-39207.333	2.147	3.944	4.491	61-26-15	180-01-46	25.612	54.988964		
W22-21	-134251.579	-39203.389	14.721	-7.823	16.671	332-00-47	90-34-32	21.733	319.931493		
W22-24	-134236.858	-39211.212	-3.691	-6.955	7.874	242-02-43	90-01-56	6.955	-25.670905		
合 計					49.003		540-00-00		260.300932		0.000000
								1 / 2 面 積	130.150466 130.150466		

地 番: 3111

円弧付き面積計算書

街区番号	W22	画地番号	22-3-6

測 点	X	Y	DX	DY	距 離	方向角	夾 角	倍横距	倍面積	半径 弧長	円弧面積
W22-43	-134261.264	-39221.170	1.232	-0.675	1.405	331-16-56	269-52-35	-0.675	-0.831600		
W22-47	-134260.032	-39221.845	0.334	0.610	0.695	61-17-51	270-00-55	-0.740	-0.247160		
W22-46	-134259.698	-39221.235	0.340	0.619	0.706	61-13-16	179-55-25	0.489	0.166260		
W22-45	-134259.358	-39220.616	-1.235	0.677	1.408	151-16-10	270-02-54	1.785	-2.204475		
W22-44	-134260.593	-39219.939	-0.671	-1.231	1.402	241-24-21	270-08-11	1.231	-0.826001		
合 計					5.616		1260-00-00		-3.942976		0.000000
								1 / 2 面 積	1.971488 1.971488		

地 番: 3107

円弧付き面積計算書

街区番号	W22	画地番号	22-4-1

測 点	X	Y	DX	DY	距 離	方向角	夾 角	倍横距	倍面積	半径 弧長	円弧面積
W22-24	-134236.858	-39211.212	-14.721	7.823	16.671	152-00-47	179-59-29	7.823	-115.162383		
W22-21	-134251.579	-39203.389	12.540	23.024	26.217	61-25-30	89-24-43	38.670	484.921800		
W22-25	-134239.039	-39180.365	13.256	-7.043	15.011	332-01-05	90-35-35	54.651	724.453656		
W22-28	-134225.783	-39187.408	20.210	-10.729	22.881	332-02-14	180-01-09	36.879	745.324590		
W22-15	-134205.573	-39198.137	-5.876	-11.381	12.808	242-41-34	90-39-20	14.769	-86.782644		
W22-16	-134211.449	-39209.518	-6.176	-11.911	13.417	242-35-34	179-54-00	-8.523	52.638048		
W22-22	-134217.625	-39221.429	-19.233	10.217	21.778	152-01-18	89-25-44	-10.217	196.503561		
合 計					128.783		900-00-00		2001.896628		0.000000
								1 / 2 面 積	1000.948314 1000.948314		

地 番: 3106

円弧付き面積計算書

街区番号	W22	画地番号	22-4-2

測 点	X	Y	DX	DY	距 離	方向角	夾 角	倍横距	倍面積	半径 弧長	円弧面積
W22-10	-134228.669	-39161.323	13.066	-6.931	14.791	332-03-21	90-37-40	-6.931	-90.560446		
W22-27	-134215.603	-39168.254	-10.180	-19.154	21.691	242-00-37	89-57-16	-33.016	336.102880		
W22-28	-134225.783	-39187.408	-13.256	7.043	15.011	152-01-05	90-00-28	-45.127	598.203512		
W22-25	-134239.039	-39180.365	10.370	19.042	21.683	61-25-41	89-24-36	-19.042	-197.465540		
合 計					73.176		360-00-00		646.280406		0.000000
								1 / 2	323.140203		
								面 積	323.140203		

地 番: 3105

円弧付き面積計算書

街区番号	W22	画地番号	22-5

測 点	X	Y	DX	DY	距 離	方向角	夾 角	倍横距	倍面積	半径 弧長	円弧面積
W22-26	-134195.604	-39178.864	-9.969	-19.273	21.699	242-38-59	90-35-49	-19.273	192.132537		
W22-15	-134205.573	-39198.137	-20.210	10.729	22.881	152-02-14	89-23-15	-27.817	562.181570		
W22-28	-134225.783	-39187.408	10.180	19.154	21.691	62-00-37	89-58-23	2.066	21.031880		
W22-27	-134215.603	-39168.254	19.999	-10.610	22.639	332-03-10	90-02-33	10.610	212.189390		
合 計					88.910		360-00-00		987.535377		0.000000
								1 / 2 面 積	493.7676885 493.7676885		

地 番: 3104

円弧付き面積計算書

街区番号	W22	画地番号	22-6

測 点	X	Y	DX	DY	距 離	方向角	夾 角	倍横距	倍面積	半径 弧長	円弧面積
W22-30	-134192.568	-39152.347	8.374	-4.457	9.486	331-58-34	179-59-56	-4.457	-37.322918		
W22-14	-134184.194	-39156.804	-11.410	-22.060	24.836	242-39-03	90-40-29	-30.974	353.413340		
W22-26	-134195.604	-39178.864	-19.999	10.610	22.639	152-03-10	89-24-07	-42.424	848.437576		
W22-27	-134215.603	-39168.254	-13.066	6.931	14.791	152-03-21	180-00-11	-24.883	325.121278		
W22-10	-134228.669	-39161.323	4.951	9.117	10.375	61-29-45	89-26-24	-8.835	-43.742085		
W22-11	-134223.718	-39152.206	6.954	12.740	14.514	61-22-21	179-52-36	13.022	90.554988		
W22-12	-134216.764	-39139.466	8.046	-4.286	9.116	331-57-23	90-35-02	21.476	172.795896		
W22-34	-134208.718	-39143.752	8.050	-4.284	9.119	331-58-45	180-01-22	12.906	103.893300		
W22-32	-134200.668	-39148.036	8.100	-4.311	9.176	331-58-38	179-59-53	4.311	34.919100		
合 計					124.052		1260-00-00	1 / 2 面 積	1848.070475 924.0352375 924.0352375		0.000000

地 番: 3100

円弧付き面積計算書

街区番号	W22	画地番号	22-7

測 点	X	Y	DX	DY	距 離	方向角	夾 角	倍横距	倍面積	半径 弧長	円弧面積
W22-7	-134180.004	-39141.867	1.327	-4.298	4.498	287-09-29	135-42-55	-4.298	-5.703446		
W22-8	-134178.677	-39146.165	-5.517	-10.639	11.984	242-35-25	135-25-56	-19.235	106.119495		
W22-14	-134184.194	-39156.804	-8.374	4.457	9.486	151-58-34	89-23-09	-25.417	212.841958		
W22-30	-134192.568	-39152.347	7.287	13.352	15.211	61-22-34	89-24-00	-7.608	-55.439496		
W22-29	-134185.281	-39138.995	5.277	-2.872	6.008	331-26-34	90-04-00	2.872	15.155544		
合 計					47.187		540-00-00		272.974055		0.000000
								1 / 2 面 積	136.4870275 136.4870275		

地 番: 3101

円弧付き面積計算書

街区番号	W22	画地番号	22-8

測 点	X	Y	DX	DY	距 離	方向角	夾 角	倍横距	倍面積	半径 弧長	円弧面積
W22-32	-134200.668	-39148.036	7.331	13.426	15.297	61-21-51	89-23-13	13.426	98.426006		
W22-31	-134193.337	-39134.610	8.056	-4.385	9.172	331-26-24	90-04-33	22.467	180.994152		
W22-29	-134185.281	-39138.995	-7.287	-13.352	15.211	241-22-34	89-56-10	4.730	-34.467510		
W22-30	-134192.568	-39152.347	-8.100	4.311	9.176	151-58-38	90-36-04	-4.311	34.919100		
合 計					48.856		360-00-00		279.871748		0.000000
								1 / 2	139.935874		
								面 積	139.935874		

地 番: 3102

円弧付き面積計算書

街区番号	W22	画地番号	22-9

測 点	X	Y	DX	DY	距 離	方向角	夾 角	倍横距	倍面積	半径 弧長	円弧面積
W22-13	-134194.248	-39134.114	0.911	-0.496	1.037	331-26-01	180-02-24	-0.496	-0.451856		
W22-31	-134193.337	-39134.610	-7.331	-13.426	15.297	241-21-51	89-55-50	-14.418	105.698358		
W22-32	-134200.668	-39148.036	-8.050	4.284	9.119	151-58-45	90-36-54	-23.560	189.658000		
W22-34	-134208.718	-39143.752	7.372	13.509	15.390	61-22-42	89-23-57	-5.767	-42.514324		
W22-33	-134201.346	-39130.243	7.098	-3.871	8.085	331-23-37	90-00-55	3.871	27.476358		
合 計					48.928		540-00-00		279.866536		0.000000
								1 / 2 面 積	139.933268 139.933268		

地 番: 3103

円弧付き面積計算書

街区番号	W22	画地番号	22-10

測 点	X	Y	DX	DY	距 離	方向角	夾 角	倍横距	倍面積	半径 弧長	円弧面積
W22-33	-134201.346	-39130.243	-7.372	-13.509	15.390	241-22-42	89-58-55	-13.509	99.588348		
W22-34	-134208.718	-39143.752	-8.046	4.286	9.116	151-57-23	90-34-41	-22.732	182.901672		
W22-12	-134216.764	-39139.466	5.888	10.801	12.302	61-24-13	89-26-50	-7.645	-45.013760		
W22-5	-134210.876	-39128.665	4.331	1.257	4.510	16-11-04	134-46-51	4.413	19.112703		
W22-6	-134206.545	-39127.408	5.199	-2.835	5.922	331-23-47	135-12-43	2.835	14.739165		
合 計					47.240		540-00-00		271.328128		0.000000
								1 / 2 面 積	135.664064 135.664064		

地 番: 3002

円弧付き面積計算書

街区番号	W23	画地番号	23-1

測 点	X	Y	DX	DY	距 離	方向角	夾 角	倍横距	倍面積	半径 弧長	円弧面積
W23-24	-134073.909	-39247.851	39.074	-16.744	42.510	336-48-14	90-00-12	-16.744	-654.255056		
W23-23	-134034.835	-39264.595	-13.255	-31.206	33.904	246-59-11	90-10-57	-64.694	857.518970		
W23-1	-134048.090	-39295.801	-4.175	-1.674	4.498	201-50-55	134-51-44	-97.574	407.371450		
W23-2	-134052.265	-39297.475	-33.315	14.296	36.253	156-46-30	134-55-35	-84.952	2830.175880		
W23-3	-134085.580	-39283.179	-1.680	4.177	4.502	111-54-36	135-08-06	-66.479	111.684720		
W23-4	-134087.260	-39279.002	13.351	31.151	33.892	66-48-02	134-53-26	-31.151	-415.897001		
合 計					155.559		720-00-00		3136.598963		0.000000
								1 / 2	1568.2994815		
								面 積	1568.2994815		

地 番: 3001

円弧付き面積計算書

街区番号	W23	画地番号	23-2

測 点	X	Y	DX	DY	距 離	方向角	夾 角	倍横距	倍面積	半径 弧長	円弧面積
W23-25	-134016.719	-39221.947	-18.116	-42.648	46.336	246-59-07	90-10-47	-42.648	772.611168		
W23-23	-134034.835	-39264.595	-39.074	16.744	42.510	156-48-14	89-49-07	-68.552	2678.600848		
W23-24	-134073.909	-39247.851	18.253	42.588	46.335	66-48-01	89-59-47	-9.220	-168.292660		
W23-26	-134055.656	-39205.263	38.937	-16.684	42.361	336-48-20	90-00-19	16.684	649.624908		
合 計					177.542		360-00-00		3932.544264		0.000000
								1 / 2	1966.272132		
								面 積	1966.272132		

地 番: 3000

円弧付き面積計算書

街区番号	W23	画地番号	23-3

測 点	X	Y	DX	DY	距 離	方向角	夾 角	倍横距	倍面積	半径 弧長	円弧面積
W23-20	-134043.427	-39171.283	0.379	2.023	2.058	79-23-20	181-04-11	2.023	0.766717		
W23-21	-134043.048	-39169.260	0.269	1.638	1.660	80-40-26	181-17-06	5.684	1.528996		
W23-22	-134042.779	-39167.622	0.358	2.520	2.545	81-54-52	181-14-26	9.842	3.523436		
W23-6	-134042.421	-39165.102	3.344	3.010	4.499	41-59-28	140-04-36	15.372	51.403968		
W23-7	-134039.077	-39162.092	37.196	0.248	37.197	0-22-55	138-23-27	18.630	692.961480		
W23-8	-134001.881	-39161.844	2.878	-3.467	4.506	309-41-47	129-18-52	15.411	44.352858		
W23-9	-133999.003	-39165.311	-0.963	-5.065	5.156	259-14-06	129-32-19	6.879	-6.624477		
W23-10	-133999.966	-39170.376	-12.347	-41.198	43.008	253-19-00	174-04-54	-39.384	486.274248		
W23-11	-134012.313	-39211.574	-4.406	-10.373	11.270	246-59-11	173-40-11	-90.955	400.747730		
W23-25	-134016.719	-39221.947	-38.937	16.684	42.361	156-48-20	89-49-09	-84.644	3295.783428		
W23-26	-134055.656	-39205.263	6.228	14.529	15.808	66-47-50	89-59-30	-53.431	-332.768268		
W23-5	-134049.428	-39190.734	0.635	1.516	1.644	67-16-22	180-28-32	-37.386	-23.740110		
W23-12	-134048.793	-39189.218	0.599	1.496	1.611	68-10-44	180-54-22	-34.374	-20.590026		
W23-13	-134048.194	-39187.722	0.937	2.504	2.674	69-29-03	181-18-19	-30.374	-28.460438		
W23-14	-134047.257	-39185.218	0.885	2.578	2.726	71-03-12	181-34-09	-25.292	-22.383420		
W23-15	-134046.372	-39182.640	0.670	2.169	2.270	72-50-03	181-46-51	-20.545	-13.765150		
W23-16	-134045.702	-39180.471	0.562	1.929	2.009	73-45-25	180-55-22	-16.447	-9.243214		
W23-17	-134045.140	-39178.542	0.739	2.829	2.924	75-21-37	181-36-12	-11.689	-8.638171		
W23-18	-134044.401	-39175.713	0.508	2.176	2.235	76-51-34	181-29-57	-6.684	-3.395472		
W23-19	-134043.893	-39173.537	0.466	2.254	2.302	78-19-09	181-27-35	-2.254	-1.050364		
合 計					190.463		3240-00-00		4506.683751		0.000000
								1 / 2 面 積	2253.3418755 2253.3418755		

地 番: 3000

円弧付き面積計算書

街区番号	W23	画地番号	23-3

測 点	X	Y	DX	DY	距 離	方向角	夾 角	倍横距	倍面積	半径 弧長	円弧面積

地 番: 3026

円弧付き面積計算書

街区番号	W24	画地番号	24-1

測 点	X	Y	DX	DY	距 離	方向角	夾 角	倍横距	倍面積	半径 弧長	円弧面積
W24-4	-134132.547	-39257.282	18.907	41.420	45.531	65-27-53	135-45-22	41.420	783.127940		
W24-32	-134113.640	-39215.862	18.618	-7.974	20.254	336-48-53	91-21-00	74.866	1393.855188		
W24-49	-134095.022	-39223.836	14.588	-6.248	15.870	336-48-53	180-00-00	60.644	884.674672		
W24-31	-134080.434	-39230.084	-18.604	-43.427	47.244	246-48-35	89-59-42	10.969	-204.067276		
W24-1	-134099.038	-39273.511	-4.224	-1.580	4.510	200-30-30	133-41-55	-34.038	143.776512		
W24-2	-134103.262	-39275.091	-27.769	13.577	30.910	153-56-41	133-26-11	-22.041	612.056529		
W24-3	-134131.031	-39261.514	-1.516	4.232	4.495	109-42-31	135-45-50	-4.232	6.415712		
合 計					168.814		900-00-00		3619.839277		0.000000
								1 / 2 面 積	1809.9196385 1809.9196385		

地 番: 3029

円弧付き面積計算書

街区番号	W24	画地番号	24-2-1

測 点	X	Y	DX	DY	距 離	方向角	夾 角	倍横距	倍面積	半径 弧長	円弧面積
W24-50	-134081.125	-39191.397	-7.445	-17.378	18.906	246-48-32	89-59-52	-17.378	129.379210		
W24-51	-134088.570	-39208.775	-6.452	-15.061	16.385	246-48-36	180-00-04	-49.817	321.419284		
W24-49	-134095.022	-39223.836	-18.618	7.974	20.254	156-48-53	90-00-17	-56.904	1059.438672		
W24-32	-134113.640	-39215.862	14.659	32.114	35.301	65-27-53	88-39-00	-16.816	-246.505744		
W24-34	-134098.981	-39183.748	13.563	-5.810	14.755	336-48-40	91-20-47	9.488	128.685744		
W24-35	-134085.418	-39189.558	4.293	-1.839	4.670	336-48-40	180-00-00	1.839	7.894827		
合 計					110.271		720-00-00		1400.311993		0.000000
								1 / 2 面 積	700.1559965 700.1559965		

地 番: 3027

円弧付き面積計算書

街区番号	W24	画地番号	24-2-2

測 点	X	Y	DX	DY	距 離	方向角	夾 角	倍横距	倍面積	半径 弧長	円弧面積
W24-51	-134088.570	-39208.775	14.587	-6.250	15.870	336-48-24	89-59-48	-6.250	-91.168750		
W24-52	-134073.983	-39215.025	-6.451	-15.059	16.383	246-48-38	90-00-14	-27.559	177.783109		
W24-31	-134080.434	-39230.084	-14.588	6.248	15.870	156-48-53	90-00-15	-36.370	530.565560		
W24-49	-134095.022	-39223.836	6.452	15.061	16.385	66-48-36	89-59-43	-15.061	-97.173572		
合 計					64.508		360-00-00		520.006347		0.000000
								1 / 2	260.0031735		
								面 積	260.0031735		

地 番: 3028

円弧付き面積計算書

街区番号	W24	画地番号	24-2-3

測 点	X	Y	DX	DY	距 離	方向角	夾 角	倍横距	倍面積	半径 弧長	円弧面積
W24-52	-134073.983	-39215.025	-14.587	6.250	15.870	156-48-24	89-59-50	6.250	-91.168750		
W24-51	-134088.570	-39208.775	7.445	17.378	18.906	66-48-32	90-00-08	29.878	222.441710		
W24-50	-134081.125	-39191.397	14.586	-6.252	15.869	336-47-55	89-59-23	41.004	598.084344		
W24-33	-134066.539	-39197.649	-7.444	-17.376	18.903	246-48-34	90-00-39	17.376	-129.346944		
合 計					69.548		360-00-00		600.010360		0.000000
								1 / 2	300.005180		
								面 積	300.005180		

地 番: 3030

円弧付き面積計算書

街区番号	W24	画地番号	24-3-1

測 点	X	Y	DX	DY	距 離	方向角	夾 角	倍横距	倍面積	半径 弧長	円弧面積
W24-54	-134077.884	-39171.347	21.160	0.088	21.160	0-14-18	107-34-01	0.088	1.862080		
W24-53	-134056.724	-39171.259	-0.239	-1.054	1.081	257-13-26	76-59-08	-0.878	0.209842		
W24-23	-134056.963	-39172.313	-0.447	-1.778	1.833	255-53-17	178-39-51	-3.710	1.658370		
W24-24	-134057.410	-39174.091	-0.654	-2.349	2.438	254-26-31	178-33-14	-7.837	5.125398		
W24-25	-134058.064	-39176.440	-0.733	-2.328	2.441	252-31-22	178-04-51	-12.514	9.172762		
W24-26	-134058.797	-39178.768	-0.588	-1.733	1.830	251-15-29	178-44-07	-16.575	9.746100		
W24-27	-134059.385	-39180.501	-0.630	-1.722	1.834	249-54-17	178-38-48	-20.030	12.618900		
W24-28	-134060.015	-39182.223	-0.662	-1.706	1.830	248-47-30	178-53-13	-23.458	15.529196		
W24-29	-134060.677	-39183.929	-0.708	-1.689	1.831	247-15-27	178-27-57	-26.853	19.011924		
W24-8	-134061.385	-39185.618	-5.154	-12.031	13.088	246-48-36	179-33-09	-40.573	209.113242		
W24-33	-134066.539	-39197.649	-14.586	6.252	15.869	156-47-55	89-59-19	-46.352	676.090272		
W24-50	-134081.125	-39191.397	-4.293	1.839	4.670	156-48-40	180-00-45	-38.261	164.254473		
W24-35	-134085.418	-39189.558	5.032	11.439	12.497	66-15-19	89-26-39	-24.983	-125.714456		
W24-36	-134080.386	-39178.119	0.584	1.386	1.504	67-09-06	180-53-47	-12.158	-7.100272		
W24-37	-134079.802	-39176.733	0.554	1.396	1.502	68-21-16	181-12-10	-9.376	-5.194304		
W24-38	-134079.248	-39175.337	0.521	1.410	1.503	69-43-14	181-21-58	-6.570	-3.422970		
W24-39	-134078.727	-39173.927	0.482	1.423	1.502	71-17-16	181-34-02	-3.737	-1.801234		
W24-40	-134078.245	-39172.504	0.361	1.157	1.212	72-40-17	181-23-01	-1.157	-0.417677		
合 計					89.625		2880-00-00		980.741646		0.000000
								1 / 2 面 積	490.370823 490.370823		

円弧付き面積計算書

地番: 3031

街区番号	W24	画地番号	24-3-2

測点	X	Y	DX	DY	距離	方向角	夾角	倍横距	倍面積	半径 弧長	円弧面積
W24-53	-134056.724	-39171.259	-21.160	-0.088	21.160	180-14-18	103-00-46	-0.088	1.862080		
W24-54	-134077.884	-39171.347	0.087	0.280	0.293	72-44-21	72-30-03	0.104	0.009048		
W24-41	-134077.797	-39171.067	0.415	1.445	1.503	73-58-34	181-14-13	1.829	0.759035		
W24-42	-134077.382	-39169.622	0.379	1.453	1.502	75-22-51	181-24-17	4.727	1.791533		
W24-43	-134077.003	-39168.169	0.340	1.467	1.506	76-57-04	181-34-13	7.647	2.599980		
W24-44	-134076.663	-39166.702	0.298	1.474	1.504	78-34-14	181-37-10	10.588	3.155224		
W24-45	-134076.365	-39165.228	0.265	1.481	1.505	79-51-19	181-17-05	13.543	3.588895		
W24-46	-134076.100	-39163.747	0.236	1.484	1.503	80-57-50	181-06-31	16.508	3.895888		
W24-47	-134075.864	-39162.263	0.243	1.930	1.945	82-49-26	181-51-36	19.922	4.841046		
W24-48	-134075.621	-39160.333	20.652	0.135	20.652	0-22-28	97-33-02	21.987	454.075524		
W24-7	-134054.969	-39160.198	-0.123	-1.296	1.302	264-34-42	84-12-14	20.826	-2.561598		
W24-30	-134055.092	-39161.494	-0.136	-1.213	1.221	263-36-10	179-01-28	18.317	-2.491112		
W24-19	-134055.228	-39162.707	-0.330	-2.417	2.439	262-13-31	178-37-21	14.687	-4.846710		
W24-20	-134055.558	-39165.124	-0.395	-2.407	2.439	260-40-50	178-27-19	9.863	-3.895885		
W24-21	-134055.953	-39167.531	-0.469	-2.396	2.441	258-55-29	178-14-39	5.060	-2.373140		
W24-22	-134056.422	-39169.927	-0.302	-1.332	1.366	257-13-32	178-18-03	1.332	-0.402264		
合計					64.281		2520-00-00	1 / 2 面積	460.007544 230.003772 230.003772		0.000000

地 番: 3032

円弧付き面積計算書

街区番号	W24	画地番号	24-4

測 点	X	Y	DX	DY	距 離	方向角	夾 角	倍横距	倍面積	半径 弧長	円弧面積
W24-44	-134076.663	-39166.702	-0.340	-1.467	1.506	256-57-04	178-22-50	-1.467	0.498780		
W24-43	-134077.003	-39168.169	-0.379	-1.453	1.502	255-22-51	178-25-47	-4.387	1.662673		
W24-42	-134077.382	-39169.622	-0.415	-1.445	1.503	253-58-34	178-35-43	-7.285	3.023275		
W24-41	-134077.797	-39171.067	-0.087	-0.280	0.293	252-44-21	178-45-47	-9.010	0.783870		
W24-54	-134077.884	-39171.347	-0.361	-1.157	1.212	252-40-17	179-55-56	-10.447	3.771367		
W24-40	-134078.245	-39172.504	-0.482	-1.423	1.502	251-17-16	178-36-59	-13.027	6.279014		
W24-39	-134078.727	-39173.927	-0.521	-1.410	1.503	249-43-14	178-25-58	-15.860	8.263060		
W24-38	-134079.248	-39175.337	-0.554	-1.396	1.502	248-21-16	178-38-02	-18.666	10.340964		
W24-37	-134079.802	-39176.733	-0.584	-1.386	1.504	247-09-06	178-47-50	-21.448	12.525632		
W24-36	-134080.386	-39178.119	-5.032	-11.439	12.497	246-15-19	179-06-13	-34.273	172.461736		
W24-35	-134085.418	-39189.558	-13.563	5.810	14.755	156-48-40	90-33-21	-39.902	541.190826		
W24-34	-134098.981	-39183.748	5.020	10.998	12.090	65-27-57	88-39-17	-23.094	-115.931880		
W24-5	-134093.961	-39172.750	0.368	0.831	0.909	66-06-52	180-38-55	-11.265	-4.145520		
W24-9	-134093.593	-39171.919	0.466	1.125	1.218	67-29-58	181-23-06	-9.309	-4.337994		
W24-10	-134093.127	-39170.794	0.438	1.135	1.217	68-53-54	181-23-56	-7.049	-3.087462		
W24-11	-134092.689	-39169.659	0.400	1.149	1.217	70-48-20	181-54-26	-4.765	-1.906000		
W24-12	-134092.289	-39168.510	0.368	1.158	1.215	72-22-13	181-33-53	-2.458	-0.904544		
W24-13	-134091.921	-39167.352	0.337	1.168	1.216	73-54-21	181-32-08	-0.132	-0.044484		
W24-14	-134091.584	-39166.184	0.301	1.193	1.230	75-50-22	181-56-01	2.229	0.670929		
W24-15	-134091.283	-39164.991	0.273	1.172	1.203	76-53-15	181-02-53	4.594	1.254162		
W24-16	-134091.010	-39163.819	0.235	1.195	1.218	78-52-29	181-59-14	6.961	1.635835		
W24-17	-134090.775	-39162.624	0.199	1.201	1.217	80-35-31	181-43-02	9.357	1.862043		
W24-18	-134090.576	-39161.423	0.137	0.994	1.003	82-09-09	181-33-38	11.552	1.582624		

地 番: 3032

円弧付き面積計算書

街区番号	W24	画地番号	24-4

測 点	X	Y	DX	DY	距 離	方向角	夾 角	倍横距	倍面積	半径 弧長	円弧面積
W24-6	-134090.439	-39160.429	14.818	0.096	14.818	0-22-16	98-13-07	12.642	187.329156		
W24-48	-134075.621	-39160.333	-0.243	-1.930	1.945	262-49-26	82-27-10	10.808	-2.626344		
W24-47	-134075.864	-39162.263	-0.236	-1.484	1.503	260-57-50	178-08-24	7.394	-1.744984		
W24-46	-134076.100	-39163.747	-0.265	-1.481	1.505	259-51-19	178-53-29	4.429	-1.173685		
W24-45	-134076.365	-39165.228	-0.298	-1.474	1.504	258-34-14	178-42-55	1.474	-0.439252		
合 計					85.507		4680-00-00	1 / 2 面 積	818.793797 409.3968985 409.3968985		0.000000

地 番: 3074

円弧付き面積計算書

街区番号	W25	画地番号	25-1-1

測 点	X	Y	DX	DY	距 離	方向角	夾 角	倍横距	倍面積	半径 弧長	円弧面積
W25-54	-134152.307	-39240.336	17.199	-8.127	19.022	334-42-29	89-59-26	-8.127	-139.776273		
W25-53	-134135.108	-39248.463	-2.785	-6.103	6.708	245-28-16	90-45-47	-22.357	62.264245		
W25-1	-134137.893	-39254.566	-4.241	-1.528	4.508	199-48-49	134-20-33	-29.988	127.179108		
W25-2	-134142.134	-39256.094	-14.312	6.995	15.930	153-57-10	134-08-21	-24.521	350.944552		
W25-43	-134156.446	-39249.099	4.139	8.763	9.691	64-43-03	90-45-53	-8.763	-36.270057		
合 計					55.859		540-00-00		364.341575		0.000000
								1 / 2 面 積	182.1707875 182.1707875		

地 番: 3073

円弧付き面積計算書

街区番号	W25	画地番号	25-1-2

測 点	X	Y	DX	DY	距 離	方向角	夾 角	倍横距	倍面積	半径 弧長	円弧面積
W25-59	-134149.714	-39234.846	17.127	-8.093	18.943	334-42-29	89-59-40	-8.093	-138.608811		
W25-60	-134132.587	-39242.939	-2.521	-5.524	6.072	245-28-10	90-45-41	-21.710	54.730910		
W25-53	-134135.108	-39248.463	-17.199	8.127	19.022	154-42-29	89-14-19	-19.107	328.621293		
W25-54	-134152.307	-39240.336	0.684	1.449	1.602	64-43-49	90-01-20	-9.531	-6.519204		
W25-51	-134151.623	-39238.887	1.909	4.041	4.469	64-42-49	179-59-00	-4.041	-7.714269		
合 計					50.108		540-00-00		230.509919		0.000000
								1 / 2 面 積	115.2549595 115.2549595		

地 番: 3069

円弧付き面積計算書

街区番号	W25	画地番号	25-1-3

測 点	X	Y	DX	DY	距 離	方向角	夾 角	倍横距	倍面積	半径 弧長	円弧面積
W25-60	-134132.587	-39242.939	-17.127	8.093	18.943	154-42-29	89-14-16	8.093	-138.608811		
W25-59	-134149.714	-39234.846	2.836	6.005	6.641	64-43-12	90-00-43	22.191	62.933676		
W25-49	-134146.878	-39228.841	4.837	10.241	11.326	64-43-04	179-59-52	38.437	185.919769		
W25-44	-134142.041	-39218.600	0.489	-0.231	0.541	334-42-51	89-59-47	48.447	23.690583		
W25-55	-134141.552	-39218.831	16.425	-7.761	18.166	334-42-31	179-59-40	40.455	664.473375		
W25-30	-134125.127	-39226.592	-7.460	-16.347	17.969	245-28-13	90-45-42	16.347	-121.948620		
合 計					73.586		720-00-00		676.459972		0.000000
								1 / 2 面 積	338.229986 338.229986		

地 番: 3070

円弧付き面積計算書

街区番号	W25	画地番号	25-1-4

測 点	X	Y	DX	DY	距 離	方向角	夾 角	倍横距	倍面積	半径 弧長	円弧面積
W25-49	-134146.878	-39228.841	-15.968	7.810	17.776	153-56-12	89-13-08	7.810	-124.710080		
W25-50	-134162.846	-39221.031	4.868	9.958	11.084	63-56-53	90-00-41	25.578	124.513704		
W25-29	-134157.978	-39211.073	15.937	-7.527	17.625	334-43-08	90-46-15	28.009	446.379433		
W25-44	-134142.041	-39218.600	-4.837	-10.241	11.326	244-43-04	89-59-56	10.241	-49.535717		
合 計					57.811		360-00-00		396.647340		0.000000
								1 / 2	198.323670		
								面 積	198.323670		

地 番: 3071

円弧付き面積計算書

街区番号	W25	画地番号	25-1-5

測 点	X	Y	DX	DY	距 離	方向角	夾 角	倍横距	倍面積	半径 弧長	円弧面積
W25-51	-134151.623	-39238.887	-16.105	7.877	17.928	153-56-12	89-13-23	7.877	-126.859085		
W25-52	-134167.728	-39231.010	3.075	6.282	6.994	63-55-07	89-58-55	22.036	67.760700		
W25-13	-134164.653	-39224.728	1.807	3.697	4.115	63-57-06	180-01-59	32.015	57.851105		
W25-50	-134162.846	-39221.031	15.968	-7.810	17.776	333-56-12	89-59-06	27.902	445.539136		
W25-49	-134146.878	-39228.841	-2.836	-6.005	6.641	244-43-12	90-47-00	14.087	-39.950732		
W25-59	-134149.714	-39234.846	-1.909	-4.041	4.469	244-42-49	179-59-37	4.041	-7.714269		
合 計					57.923		720-00-00		396.626855		0.000000
								1 / 2	198.3134275		
								面 積	198.3134275		

地 番: 3072

円弧付き面積計算書

街区番号	W25	画地番号	25-1-6

測 点	X	Y	DX	DY	距 離	方向角	夾 角	倍横距	倍面積	半径 弧長	円弧面積
W25-52	-134167.728	-39231.010	16.105	-7.877	17.928	333-56-12	90-00-32	-7.877	-126.859085		
W25-51	-134151.623	-39238.887	-0.684	-1.449	1.602	244-43-49	90-47-37	-17.203	11.766852		
W25-54	-134152.307	-39240.336	-4.139	-8.763	9.691	244-43-03	179-59-14	-27.415	113.470685		
W25-43	-134156.446	-39249.099	-13.390	6.544	14.904	153-57-15	89-14-12	-29.634	396.799260		
W25-3	-134169.836	-39242.555	-1.456	4.261	4.503	108-51-56	134-54-41	-18.829	27.415024		
W25-4	-134171.292	-39238.294	3.564	7.284	8.109	63-55-40	135-03-44	-7.284	-25.960176		
合 計					56.737		720-00-00		396.632560		0.000000
								1 / 2 面 積	198.316280 198.316280		

地 番: 3067

円弧付き面積計算書

街区番号	W25	画地番号	25-2-1

測 点	X	Y	DX	DY	距 離	方向角	夾 角	倍横距	倍面積	半径 弧長	円弧面積
W25-30	-134125.127	-39226.592	4.484	9.826	10.801	65-28-15	270-45-44	9.826	44.059784		
W25-57	-134120.643	-39216.766	-16.294	7.701	18.022	154-42-12	269-13-57	27.353	-445.689782		
W25-58	-134136.937	-39209.065	-4.615	-9.766	10.802	244-42-24	270-00-12	25.288	-116.704120		
W25-55	-134141.552	-39218.831	16.425	-7.761	18.166	334-42-31	270-00-07	7.761	127.474425		
合 計					57.791		1080-00-00		-390.859693		0.000000
								1 / 2	195.4298465		
								面 積	195.4298465		

地 番: 3066

円弧付き面積計算書

街区番号	W25	画地番号	25-2-2

測 点	X	Y	DX	DY	距 離	方向角	夾 角	倍横距	倍面積	半径 弧長	円弧面積
W25-57	-134120.643	-39216.766	4.484	9.826	10.801	65-28-15	270-46-03	9.826	44.059784		
W25-32	-134116.159	-39206.940	-16.164	7.641	17.879	154-41-57	269-13-42	27.293	-441.164052		
W25-56C	-134132.323	-39199.299	-4.614	-9.766	10.801	244-42-41	270-00-44	25.168	-116.125152		
W25-58	-134136.937	-39209.065	16.294	-7.701	18.022	334-42-12	269-59-31	7.701	125.480094		
合 計					57.503		1080-00-00		-387.749326		0.000000
								1 / 2	193.874663		
								面 積	193.874663		

地 番: 3068

円弧付き面積計算書

街区番号	W25	画地番号	25-2-3

測 点	X	Y	DX	DY	距 離	方向角	夾 角	倍横距	倍面積	半径 弧長	円弧面積
W25-55	-134141.552	-39218.831	4.615	9.766	10.802	64-42-24	269-59-33	9.766	45.070090		
W25-58	-134136.937	-39209.065	4.614	9.766	10.801	64-42-41	180-00-17	29.298	135.180972		
W25-56C	-134132.323	-39199.299	-1.158	0.547	1.281	154-42-56	270-00-15	39.611	-45.869538		
W25-33	-134133.481	-39198.752	-15.005	7.094	16.597	154-41-47	179-58-51	47.252	-709.016260		
W25-31	-134148.486	-39191.658	-0.675	-1.380	1.536	243-56-07	269-14-20	52.966	-35.752050		
W25-14	-134149.161	-39193.038	-8.817	-18.035	20.075	243-56-48	180-00-41	33.551	-295.819167		
W25-29	-134157.978	-39211.073	15.937	-7.527	17.625	334-43-08	270-46-20	7.989	127.320693		
W25-44	-134142.041	-39218.600	0.489	-0.231	0.541	334-42-51	179-59-43	0.231	0.112959		
合 計					79.258		1800-00-00	1 / 2 面 積	-778.772301 389.3861505 389.3861505		0.000000

地 番: 3064

円弧付き面積計算書

街区番号	W25	画地番号	25-3

測 点	X	Y	DX	DY	距 離	方向角	夾 角	倍横距	倍面積	半径 弧長	円弧面積
W25-33	-134133.481	-39198.752	3.231	6.612	7.359	63-57-26	89-14-30	6.612	21.363372		
W25-35	-134130.250	-39192.140	17.147	-8.105	18.966	334-42-03	90-44-37	5.119	87.775493		
W25-36	-134113.103	-39200.245	-3.056	-6.695	7.359	245-27-55	90-45-52	-9.681	29.585136		
W25-32	-134116.159	-39206.940	-16.164	7.641	17.879	154-41-57	89-14-02	-8.735	141.192540		
W25-56C	-134132.323	-39199.299	-1.158	0.547	1.281	154-42-56	180-00-59	-0.547	0.633426		
合 計					52.844		540-00-00		280.549967		0.000000
								1 / 2 面 積	140.2749835 140.2749835		

地 番: 3063

円弧付き面積計算書

街区番号	W25	画地番号	25-4

測 点	X	Y	DX	DY	距 離	方向角	夾 角	倍横距	倍面積	半径 弧長	円弧面積
W25-35	-134130.250	-39192.140	1.999	4.082	4.545	63-54-31	89-12-28	4.082	8.159918		
W25-42	-134128.251	-39188.058	1.468	3.004	3.344	63-57-22	180-02-51	11.168	16.394624		
W25-37	-134126.783	-39185.054	16.957	-8.009	18.753	334-43-05	90-45-43	6.163	104.505991		
W25-38	-134109.826	-39193.063	-3.277	-7.182	7.894	245-28-26	90-45-21	-9.028	29.584756		
W25-36	-134113.103	-39200.245	-17.147	8.105	18.966	154-42-03	89-13-37	-8.105	138.976435		
合 計					53.502		540-00-00		297.621724		0.000000
								1 / 2 面 積	148.810862 148.810862		

地 番: 3060

円弧付き面積計算書

街区番号	W25	画地番号	25-6

測 点	X	Y	DX	DY	距 離	方向角	夾 角	倍横距	倍面積	半径 弧長	円弧面積
W25-12	-134099.419	-39170.259	-6.046	-13.249	14.563	245-28-16	178-54-40	-13.249	80.103454		
W25-40	-134105.465	-39183.508	-16.705	7.890	18.475	154-43-05	89-14-49	-18.608	310.846640		
W25-39	-134122.170	-39175.618	5.182	10.596	11.795	63-56-20	89-13-15	-0.122	-0.632204		
W25-34	-134116.988	-39165.022	0.331	0.006	0.331	1-02-19	117-05-59	10.480	3.468880		
W25-23	-134116.657	-39165.016	1.832	0.072	1.833	2-15-02	181-12-43	10.558	19.342256		
W25-24	-134114.825	-39164.944	1.832	0.115	1.836	3-35-31	181-20-29	10.745	19.684840		
W25-25	-134112.993	-39164.829	1.825	0.166	1.833	5-11-50	181-36-19	11.026	20.122450		
W25-26	-134111.168	-39164.663	1.825	0.201	1.836	6-17-06	181-05-16	11.393	20.792225		
W25-9	-134109.343	-39164.462	4.410	0.547	4.444	7-04-14	180-47-08	12.141	53.541810		
W25-10	-134104.933	-39163.915	6.806	-3.104	7.480	335-29-02	148-24-48	9.584	65.228704		
W25-11	-134098.127	-39167.019	-0.521	-1.411	1.504	249-44-02	94-15-00	5.069	-2.640949		
W25-27	-134098.648	-39168.430	-0.461	-1.114	1.206	247-31-09	177-47-07	2.544	-1.172784		
W25-28	-134099.109	-39169.544	-0.310	-0.715	0.779	246-33-36	179-02-27	0.715	-0.221650		
合 計					67.915		1980-00-00		588.463672		0.000000
								1 / 2 面 積	294.231836 294.231836		

地 番: 3062

円弧付き面積計算書

街区番号	W25	画地番号	25-8

測 点	X	Y	DX	DY	距 離	方向角	夾 角	倍横距	倍面積	半径 弧長	円弧面積
W25-15	-134130.684	-39164.054	1.819	-0.283	1.841	351-09-25	180-58-34	-0.283	-0.514777		
W25-16	-134128.865	-39164.337	1.820	-0.227	1.834	352-53-26	181-44-01	-0.793	-1.443260		
W25-17	-134127.045	-39164.564	1.218	-0.127	1.225	354-02-50	181-09-24	-1.147	-1.397046		
W25-18	-134125.827	-39164.691	1.825	-0.159	1.832	355-01-15	180-58-25	-1.433	-2.615225		
W25-19	-134124.002	-39164.850	1.832	-0.110	1.835	356-33-50	181-32-35	-1.702	-3.118064		
W25-20	-134122.170	-39164.960	1.833	-0.063	1.834	358-01-53	181-28-03	-1.875	-3.436875		
W25-21	-134120.337	-39165.023	1.841	-0.025	1.841	359-13-19	181-11-26	-1.963	-3.613883		
W25-22	-134118.496	-39165.048	1.508	0.026	1.508	0-59-16	181-45-57	-1.962	-2.958696		
W25-34	-134116.988	-39165.022	-5.182	-10.596	11.795	243-56-20	62-57-04	-12.532	64.940824		
W25-39	-134122.170	-39175.618	-4.613	-9.436	10.503	243-56-50	180-00-30	-32.564	150.217732		
W25-37	-134126.783	-39185.054	-1.468	-3.004	3.344	243-57-22	180-00-32	-45.004	66.065872		
W25-42	-134128.251	-39188.058	-14.913	7.293	16.601	153-56-23	89-59-01	-40.715	607.182795		
W25-41	-134143.164	-39180.765	7.293	14.927	16.613	63-57-39	90-01-16	-18.495	-134.884035		
W25-5	-134135.871	-39165.838	4.043	1.982	4.503	26-06-56	142-09-17	-1.586	-6.412198		
W25-6	-134131.828	-39163.856	1.144	-0.198	1.161	350-10-51	144-03-55	0.198	0.226512		
合 計					78.270		2340-00-00		728.239676		0.000000
								1 / 2 面 積	364.119838 364.119838		

地 番: 3065

円弧付き面積計算書

街区番号	W25	画地番号	25-9

測 点	X	Y	DX	DY	距 離	方向角	夾 角	倍横距	倍面積	半径 弧長	円弧面積
W25-35	-134130.250	-39192.140	-3.231	-6.612	7.359	243-57-26	180-02-55	-6.612	21.363372		
W25-33	-134133.481	-39198.752	-15.005	7.094	16.597	154-41-47	90-44-21	-6.130	91.980650		
W25-31	-134148.486	-39191.658	5.322	10.893	12.124	63-57-40	89-15-53	11.857	63.102954		
W25-41	-134143.164	-39180.765	14.913	-7.293	16.601	333-56-23	89-58-43	15.457	230.510241		
W25-42	-134128.251	-39188.058	-1.999	-4.082	4.545	243-54-31	89-58-08	4.082	-8.159918		
合 計					57.226		540-00-00		398.797299		0.000000
								1 / 2 面 積	199.3986495 199.3986495		

地 番: 3061

円弧付き面積計算書

街区番号	W25	画地番号	25-10

測 点	X	Y	DX	DY	距 離	方向角	夾 角	倍横距	倍面積	半径 弧長	円弧面積
W25-37	-134126.783	-39185.054	4.613	9.436	10.503	63-56-50	89-13-45	9.436	43.528268		
W25-39	-134122.170	-39175.618	16.705	-7.890	18.475	334-43-05	90-46-15	10.982	183.454310		
W25-40	-134105.465	-39183.508	-4.361	-9.555	10.503	245-28-03	90-44-58	-6.463	28.185143		
W25-38	-134109.826	-39193.063	-16.957	8.009	18.753	154-43-05	89-15-02	-8.009	135.808613		
合 計					58.234		360-00-00		390.976334		0.000000
								1 / 2 面 積	195.488167 195.488167		

地 番: 3059

円弧付き面積計算書

街区番号	W26	画地番号	26-1

測 点	X	Y	DX	DY	距 離	方向角	夾 角	倍横距	倍面積	半径 弧長	円弧面積
W26-35	-134097.531	-39144.633	0.321	-1.173	1.216	285-18-17	178-08-10	-1.173	-0.376533		
W26-36	-134097.210	-39145.806	0.274	-1.174	1.206	283-08-14	177-49-57	-3.520	-0.964480		
W26-37	-134096.936	-39146.980	0.241	-1.194	1.218	281-24-41	178-16-27	-5.888	-1.419008		
W26-38	-134096.695	-39148.174	0.157	-0.918	0.931	279-42-18	178-17-37	-8.000	-1.256000		
W26-1	-134096.538	-39149.092	-3.347	-6.136	6.989	241-23-20	141-41-02	-15.054	50.385738		
W26-2	-134099.885	-39155.228	-8.983	-1.100	9.050	186-58-53	125-35-33	-22.290	200.231070		
W26-66	-134108.868	-39156.328	9.304	17.094	19.462	61-26-28	54-27-35	-6.296	-58.577984		
W26-67	-134099.564	-39139.234	0.388	-0.841	0.926	294-45-59	53-19-31	9.957	3.863316		
W26-31	-134099.176	-39140.075	0.468	-1.121	1.215	292-39-35	177-53-36	7.995	3.741660		
W26-32	-134098.708	-39141.196	0.431	-1.133	1.212	290-49-38	178-10-03	5.741	2.474371		
W26-33	-134098.277	-39142.329	0.387	-1.142	1.206	288-43-14	177-53-36	3.466	1.341342		
W26-34	-134097.890	-39143.471	0.359	-1.162	1.216	287-10-07	178-26-53	1.162	0.417158		
合 計					45.847		1800-00-00		199.860650		0.000000
								1 / 2 面 積	99.930325 99.930325		

地 番: 3058

円弧付き面積計算書

街区番号	W26	画地番号	26-2-1

測 点	X	Y	DX	DY	距 離	方向角	夾 角	倍横距	倍面積	半径 弧長	円弧面積
W26-81C	-134120.733	-39156.997	7.233	13.277	15.119	61-25-10	63-35-39	13.277	96.032541		
W26-86C	-134113.500	-39143.720	7.589	13.930	15.863	61-25-07	179-59-57	40.484	307.233076		
W26-80	-134105.911	-39129.790	0.144	-0.154	0.211	313-04-41	71-39-34	54.260	7.813440		
W26-21	-134105.767	-39129.944	0.806	-0.908	1.214	311-35-40	178-30-59	53.198	42.877588		
W26-22	-134104.961	-39130.852	0.778	-0.936	1.217	309-44-00	178-08-20	51.354	39.953412		
W26-23	-134104.183	-39131.788	0.740	-0.961	1.213	307-35-51	177-51-51	49.457	36.598180		
W26-24	-134103.443	-39132.749	0.705	-0.983	1.210	305-38-52	178-03-01	47.513	33.496665		
W26-25	-134102.738	-39133.732	0.683	-1.005	1.215	304-12-00	178-33-08	45.525	31.093575		
W26-26	-134102.055	-39134.737	0.644	-1.026	1.211	302-06-56	177-54-56	43.494	28.010136		
W26-27	-134101.411	-39135.763	0.610	-1.048	1.213	300-12-07	178-05-11	41.420	25.266200		
W26-28	-134100.801	-39136.811	0.575	-1.068	1.213	298-17-51	178-05-44	39.304	22.599800		
W26-29	-134100.226	-39137.879	0.540	-1.090	1.216	296-21-16	178-03-25	37.146	20.058840		
W26-30	-134099.686	-39138.969	0.122	-0.265	0.292	294-43-13	178-21-57	35.791	4.366502		
W26-67	-134099.564	-39139.234	-9.304	-17.094	19.462	241-26-28	126-43-15	18.432	-171.491328		
W26-66	-134108.868	-39156.328	-2.076	-0.255	2.092	187-00-10	125-33-42	1.083	-2.248308		
W26-3	-134110.944	-39156.583	-1.795	-0.183	1.804	185-49-16	178-49-06	0.645	-1.157775		
W26-39	-134112.739	-39156.766	-0.883	-0.080	0.887	185-10-37	179-21-21	0.382	-0.337306		
W26-40	-134113.622	-39156.846	-0.912	-0.061	0.914	183-49-36	178-38-59	0.241	-0.219792		
W26-41	-134114.534	-39156.907	-1.802	-0.089	1.804	182-49-39	179-00-03	0.091	-0.163982		
W26-42	-134116.336	-39156.996	-1.803	-0.042	1.803	181-20-04	178-30-25	-0.040	0.072120		
W26-43	-134118.139	-39157.038	-0.902	-0.006	0.902	180-22-52	179-02-48	-0.088	0.079376		
W26-44	-134119.041	-39157.044	-0.902	0.017	0.902	178-55-13	178-32-21	-0.077	0.069454		
W26-45	-134119.943	-39157.027	-0.790	0.030	0.791	177-49-31	178-54-18	-0.030	0.023700		

地 番: 3058

円弧付き面積計算書

街区番号	W26	画地番号	26-2-1

測 点	X	Y	DX	DY	距 離	方向角	夾 角	倍横距	倍面積	半径 弧長	円弧面積
合 計					73.768		3780-00-00	1 / 2 面 積	520.026114 260.013057 260.013057		0.000000

地 番: 3057

円弧付き面積計算書

街区番号	W26	画地番号	26-2-2

測 点	X	Y	DX	DY	距 離	方向角	夾 角	倍横距	倍面積	半径 弧長	円弧面積
W26-87	-134120.269	-39140.031	6.769	-3.689	7.709	331-24-37	89-59-51	-3.689	-24.970841		
W26-86C	-134113.500	-39143.720	-7.233	-13.277	15.119	241-25-10	90-00-33	-20.655	149.397615		
W26-81C	-134120.733	-39156.997	-1.011	0.039	1.012	177-47-27	116-22-17	-33.893	34.265823		
W26-46	-134121.744	-39156.958	-1.802	0.105	1.805	176-39-55	178-52-28	-33.749	60.815698		
W26-47	-134123.546	-39156.853	-1.798	0.158	1.805	174-58-41	178-18-46	-33.486	60.207828		
W26-48	-134125.344	-39156.695	-1.787	0.207	1.799	173-23-33	178-24-52	-33.121	59.187227		
W26-49	-134127.131	-39156.488	-1.784	0.270	1.804	171-23-38	178-00-05	-32.644	58.236896		
W26-50	-134128.915	-39156.218	-0.160	0.027	0.162	170-25-18	179-01-40	-32.347	5.175520		
W26-82C	-134129.075	-39156.191	8.806	16.160	18.404	61-24-46	70-59-28	-16.160	-142.304960		
合 計					49.619		1260-00-00		260.010806		0.000000
								1 / 2 面 積	130.005403 130.005403		

地 番: 3056

円弧付き面積計算書

街区番号	W26	画地番号	26-2-3

測 点	X	Y	DX	DY	距 離	方向角	夾 角	倍横距	倍面積	半径 弧長	円弧面積
W26-86C	-134113.500	-39143.720	-6.769	3.689	7.709	151-24-37	89-59-30	3.689	-24.970841		
W26-87	-134120.269	-39140.031	8.407	15.432	17.573	61-25-10	90-00-33	22.810	191.763670		
W26-83	-134111.862	-39124.599	0.694	-0.492	0.851	324-39-57	83-14-47	37.750	26.198500		
W26-15	-134111.168	-39125.091	0.966	-0.734	1.213	322-46-16	178-06-19	36.524	35.282184		
W26-16	-134110.202	-39125.825	0.943	-0.764	1.214	320-59-11	178-12-55	35.026	33.029518		
W26-17	-134109.259	-39126.589	0.916	-0.796	1.214	319-00-34	178-01-23	33.466	30.654856		
W26-18	-134108.343	-39127.385	0.889	-0.825	1.213	317-08-18	178-07-44	31.845	28.310205		
W26-19	-134107.454	-39128.210	0.857	-0.855	1.211	315-04-01	177-55-43	30.165	25.851405		
W26-20	-134106.597	-39129.065	0.686	-0.725	0.998	313-25-00	178-20-59	28.585	19.609310		
W26-80	-134105.911	-39129.790	-7.589	-13.930	15.863	241-25-07	108-00-07	13.930	-105.714770		
合 計					49.059		1440-00-00		260.014037		0.000000
								1 / 2 面 積	130.0070185 130.0070185		

地 番: 3055

円弧付き面積計算書

街区番号	W26	画地番号	26-3

測 点	X	Y	DX	DY	距 離	方向角	夾 角	倍横距	倍面積	半径 弧長	円弧面積
W26-83	-134111.862	-39124.599	-8.407	-15.432	17.573	241-25-10	96-49-40	-15.432	129.736824		
W26-87	-134120.269	-39140.031	-8.806	-16.160	18.404	241-24-46	179-59-36	-47.024	414.093344		
W26-82C	-134129.075	-39156.191	-1.621	0.274	1.644	170-24-21	108-59-35	-62.910	101.977110		
W26-51	-134130.696	-39155.917	-1.767	0.350	1.801	168-47-46	178-23-25	-62.286	110.059362		
W26-52	-134132.463	-39155.567	-1.760	0.406	1.806	167-00-36	178-12-50	-61.530	108.292800		
W26-53	-134134.223	-39155.161	-1.747	0.450	1.804	165-33-20	178-32-44	-60.674	105.997478		
W26-54	-134135.970	-39154.711	-0.868	0.236	0.900	164-47-22	179-14-02	-59.988	52.069584		
W26-55	-134136.838	-39154.475	-0.864	0.260	0.902	163-15-08	178-27-46	-59.492	51.401088		
W26-56	-134137.702	-39154.215	-1.719	0.543	1.803	162-28-11	179-13-03	-58.689	100.886391		
W26-57	-134139.421	-39153.672	-1.704	0.592	1.804	160-50-31	178-22-20	-57.554	98.072016		
W26-58	-134141.125	-39153.080	-1.685	0.640	1.802	159-12-08	178-21-37	-56.322	94.902570		
W26-59	-134142.810	-39152.440	-1.670	0.682	1.804	157-47-09	178-35-01	-55.000	91.850000		
W26-60	-134144.480	-39151.758	-1.649	0.739	1.807	155-51-38	178-04-29	-53.579	88.351771		
W26-61	-134146.129	-39151.019	-0.835	0.378	0.917	155-38-38	179-47-00	-52.462	43.805770		
W26-70H	-134146.964	-39150.641	19.084	35.034	39.895	61-25-18	85-46-40	-17.050	-325.382200		
W26-71	-134127.880	-39115.607	12.505	-6.811	14.240	331-25-28	90-00-10	11.173	139.718365		
W26-9	-134115.375	-39122.418	1.170	-0.667	1.347	330-18-47	178-53-19	3.695	4.323150		
W26-12	-134114.205	-39123.085	1.035	-0.637	1.215	328-23-22	178-04-35	2.391	2.474685		
W26-13	-134113.170	-39123.722	1.014	-0.668	1.214	326-37-26	178-14-04	1.086	1.101204		
W26-14	-134112.156	-39124.390	0.294	-0.209	0.361	324-35-30	177-58-04	0.209	0.061446		
合 計					113.043		3240-00-00		1413.792758		0.000000
								1 / 2 面 積	706.896379 706.896379		

地 番: 3055

円弧付き面積計算書

街区番号	W26	画地番号	26-3

測 点	X	Y	DX	DY	距 離	方向角	夾 角	倍横距	倍面積	半径 弧長	円弧面積

地 番: 3054

円弧付き面積計算書

街区番号	W26	画地番号	26-5

測 点	X	Y	DX	DY	距 離	方向角	夾 角	倍横距	倍面積	半径 弧長	円弧面積
W26-73	-134142.319	-39107.744	14.439	-7.863	16.441	331-25-44	180-00-06	-7.863	-113.533857		
W26-71	-134127.880	-39115.607	-19.084	-35.034	39.895	241-25-18	89-59-34	-50.760	968.703840		
W26-70H	-134146.964	-39150.641	-0.797	0.385	0.885	154-13-00	92-47-42	-85.409	68.070973		
W26-62	-134147.761	-39150.256	-1.607	0.815	1.802	153-06-28	178-53-28	-84.209	135.323863		
W26-63	-134149.368	-39149.441	-0.843	0.440	0.951	152-26-16	179-19-48	-82.954	69.930222		
W26-4	-134150.211	-39149.001	-11.243	6.129	12.805	151-24-12	178-57-56	-76.385	858.796555		
W26-72	-134161.454	-39142.872	-17.712	9.655	20.173	151-24-17	180-00-05	-60.601	1073.364912		
W26-74	-134179.166	-39133.217	7.207	13.225	15.061	61-24-42	90-00-25	-37.721	-271.855247		
W26-76C	-134171.959	-39119.992	11.932	21.896	24.936	61-24-44	180-00-02	-2.600	-31.023200		
W26-75	-134160.027	-39098.096	6.845	-3.732	7.796	331-24-00	89-59-16	15.564	106.535580		
W26-11	-134153.182	-39101.828	10.863	-5.916	12.369	331-25-38	180-01-38	5.916	64.265508		
合 計					153.114		1620-00-00		2928.579149		0.000000
								1 / 2 面 積	1464.2895745 1464.2895745		

地 番: 3052

円弧付き面積計算書

街区番号	W26	画地番号	26-6-1

測 点	X	Y	DX	DY	距 離	方向角	夾 角	倍横距	倍面積	半径 弧長	円弧面積
W26-64	-134182.093	-39131.622	-20.633	11.252	23.502	151-23-41	179-58-55	11.252	-232.162516		
W26-5	-134202.726	-39120.370	-1.272	4.322	4.505	106-23-59	135-00-18	26.826	-34.122672		
W26-6	-134203.998	-39116.048	5.687	10.429	11.879	61-23-46	134-59-47	41.577	236.448399		
W26-77C	-134198.311	-39105.619	11.984	-6.537	13.651	331-23-19	89-59-33	45.469	544.900496		
W26-78C	-134186.327	-39112.156	14.368	-7.836	16.366	331-23-34	180-00-15	31.096	446.787328		
W26-76C	-134171.959	-39119.992	-7.207	-13.225	15.061	241-24-42	90-01-08	10.035	-72.322245		
W26-74	-134179.166	-39133.217	-2.927	1.595	3.333	151-24-46	90-00-04	-1.595	4.668565		
合 計					88.297		900-00-00		894.197355		0.000000
								1 / 2 面 積	447.0986775 447.0986775		

地 番: 3053

円弧付き面積計算書

街区番号	W26	画地番号	26-6-2

測 点	X	Y	DX	DY	距 離	方向角	夾 角	倍横距	倍面積	半径 弧長	円弧面積
W26-76C	-134171.959	-39119.992	-14.368	7.836	16.366	151-23-34	89-58-50	7.836	-112.587648		
W26-78C	-134186.327	-39112.156	11.930	21.895	24.934	61-24-55	90-01-21	37.567	448.174310		
W26-79C	-134174.397	-39090.261	14.370	-7.835	16.367	331-23-58	89-59-03	51.627	741.879990		
W26-75	-134160.027	-39098.096	-11.932	-21.896	24.936	241-24-44	90-00-46	21.896	-261.263072		
合 計					82.603		360-00-00		816.203580		0.000000
								1 / 2	408.101790		
								面 積	408.101790		

地 番: 3051

円弧付き面積計算書

街区番号	W26	画地番号	26-6-3

測 点	X	Y	DX	DY	距 離	方向角	夾 角	倍横距	倍面積	半径 弧長	円弧面積
W26-8	-134183.587	-39085.251	9.190	-5.010	10.467	331-24-10	135-22-18	-5.010	-46.041900		
W26-79C	-134174.397	-39090.261	-11.930	-21.895	24.934	241-24-55	90-00-45	-31.915	380.745950		
W26-78C	-134186.327	-39112.156	-11.984	6.537	13.651	151-23-19	89-58-24	-47.273	566.519632		
W26-77C	-134198.311	-39105.619	0.766	1.405	1.600	61-24-03	90-00-44	-39.331	-30.127546		
W26-65	-134197.545	-39104.214	7.855	14.421	16.422	61-25-24	180-01-21	-23.505	-184.631775		
W26-10	-134189.690	-39089.793	1.777	3.299	3.747	61-41-27	180-16-03	-5.785	-10.279945		
W26-7	-134187.913	-39086.494	4.326	1.243	4.501	16-01-52	134-20-25	-1.243	-5.377218		
合 計					75.322		900-00-00		670.807198		0.000000
								1 / 2 面 積	335.403599 335.403599		

地 番: 3033

円弧付き面積計算書

街区番号	W27	画地番号	27-1

測 点	X	Y	DX	DY	距 離	方向角	夾 角	倍横距	倍面積	半径 弧長	円弧面積
W27-87	-134071.056	-39145.498	-0.261	1.783	1.802	98-19-41	181-35-19	1.783	-0.465363		
W27-88	-134071.317	-39143.715	-0.302	1.776	1.801	99-39-02	181-19-21	5.342	-1.613284		
W27-89	-134071.619	-39141.939	-0.357	1.769	1.805	101-24-34	181-45-32	8.887	-3.172659		
W27-90	-134071.976	-39140.170	-0.466	1.990	2.044	103-10-46	181-46-12	12.646	-5.893036		
W27-91	-134072.442	-39138.180	15.835	3.503	16.218	12-28-26	89-17-40	18.139	287.231065		
W27-78	-134056.607	-39134.677	0.069	-0.295	0.303	283-09-53	90-41-27	21.347	1.472943		
W27-68	-134056.538	-39134.972	0.485	-2.391	2.440	281-28-00	178-18-07	18.661	9.050585		
W27-69	-134056.053	-39137.363	0.318	-1.806	1.834	279-59-11	178-31-11	14.464	4.599552		
W27-70	-134055.735	-39139.169	0.359	-2.410	2.437	278-28-21	178-29-10	10.248	3.679032		
W27-71	-134055.376	-39141.579	0.287	-2.426	2.443	276-44-49	178-16-28	5.412	1.553244		
W27-72	-134055.089	-39144.005	0.218	-2.432	2.442	275-07-20	178-22-31	0.554	0.120772		
W27-73	-134054.871	-39146.437	0.150	-2.435	2.440	273-31-30	178-24-10	-4.313	-0.646950		
W27-74	-134054.721	-39148.872	0.079	-2.438	2.439	271-51-21	178-19-51	-9.186	-0.725694		
W27-75	-134054.642	-39151.310	0.010	-2.442	2.442	270-14-05	178-22-44	-14.066	-0.140660		
W27-76	-134054.632	-39153.752	-0.076	-2.443	2.444	268-13-05	177-59-00	-18.951	1.440276		
W27-6	-134054.708	-39156.195	-15.842	-0.103	15.842	180-22-21	92-09-16	-21.497	340.555474		
W27-81	-134070.550	-39156.298	0.041	1.804	1.804	88-41-53	88-19-32	-19.796	-0.811636		
W27-82	-134070.509	-39154.494	-0.011	1.805	1.805	90-20-57	181-39-04	-16.187	0.178057		
W27-83	-134070.520	-39152.689	-0.058	1.802	1.803	91-50-37	181-29-40	-12.580	0.729640		
W27-84	-134070.578	-39150.887	-0.108	1.799	1.802	93-26-08	181-35-31	-8.979	0.969732		
W27-85	-134070.686	-39149.088	-0.158	1.796	1.803	95-01-39	181-35-31	-5.384	0.850672		
W27-86	-134070.844	-39147.292	-0.212	1.794	1.806	96-44-22	181-42-43	-1.794	0.380328		

地 番: 3033

円弧付き面積計算書

街区番号	W27	画地番号	27-1

測 点	X	Y	DX	DY	距 離	方向角	夾 角	倍横距	倍面積	半径 弧長	円弧面積
合 計					71.999		3600-00-00	1 / 2 面 積	639.342090 319.671045 319.671045		0.000000

円弧付き面積計算書

地 番: 3035

街区番号	W27	画地番号	27-2

測 点	X	Y	DX	DY	距 離	方向角	夾 角	倍横距	倍面積	半径 弧長	円弧面積
W27-95	-134097.637	-39130.554	30.622	21.572	37.457	35-09-48	90-46-02	21.572	660.577784		
W27-99	-134067.015	-39108.982	0.680	-1.107	1.299	301-33-41	86-23-53	42.037	28.585160		
W27-57	-134066.335	-39110.089	1.215	-2.113	2.437	299-53-58	178-20-17	38.817	47.162655		
W27-58	-134065.120	-39112.202	1.151	-2.151	2.440	298-09-04	178-15-06	34.553	39.770503		
W27-59	-134063.969	-39114.353	1.091	-2.186	2.443	296-31-23	178-22-19	30.216	32.965656		
W27-60	-134062.878	-39116.539	1.025	-2.211	2.437	294-52-19	178-20-56	25.819	26.464475		
W27-61	-134061.853	-39118.750	0.961	-2.248	2.445	293-08-47	178-16-28	21.360	20.526960		
W27-62	-134060.892	-39120.998	0.893	-2.271	2.440	291-27-56	178-19-09	16.841	15.039013		
W27-63	-134059.999	-39123.269	0.830	-2.303	2.448	289-49-09	178-21-13	12.267	10.181610		
W27-64	-134059.169	-39125.572	0.762	-2.319	2.441	288-11-24	178-22-15	7.645	5.825490		
W27-65	-134058.407	-39127.891	0.692	-2.342	2.442	286-27-40	178-16-16	2.984	2.064928		
W27-66	-134057.715	-39130.233	0.622	-2.357	2.438	284-46-59	178-19-19	-1.715	-1.066730		
W27-67	-134057.093	-39132.590	0.486	-2.087	2.143	283-06-32	178-19-33	-6.159	-2.993274		
W27-78	-134056.607	-39134.677	-15.835	-3.503	16.218	192-28-26	89-21-54	-11.749	186.045415		
W27-91	-134072.442	-39138.180	-19.469	-4.305	19.939	192-28-07	179-59-41	-19.557	380.755233		
W27-77	-134091.911	-39142.485	-0.092	0.313	0.326	106-22-47	93-54-40	-23.549	2.166508		
W27-18	-134092.003	-39142.172	-0.377	1.152	1.212	108-07-16	181-44-29	-22.084	8.325668		
W27-19	-134092.380	-39141.020	-0.411	1.149	1.220	109-40-56	181-33-40	-19.783	8.130813		
W27-20	-134092.791	-39139.871	-0.443	1.133	1.217	111-21-19	181-40-23	-17.501	7.752943		
W27-21	-134093.234	-39138.738	-0.473	1.123	1.219	112-50-26	181-29-07	-15.245	7.210885		
W27-22	-134093.707	-39137.615	-0.506	1.107	1.217	114-33-53	181-43-27	-13.015	6.585590		
W27-23	-134094.213	-39136.508	-0.531	1.093	1.215	115-54-41	181-20-48	-10.815	5.742765		
W27-24	-134094.744	-39135.415	-0.570	1.079	1.220	117-50-46	181-56-05	-8.643	4.926510		

地 番: 3035

円弧付き面積計算書

街区番号	W27	画地番号	27-2

測 点	X	Y	DX	DY	距 離	方向角	夾 角	倍横距	倍面積	半径 弧長	円弧面積
W27-25	-134095.314	-39134.336	-0.595	1.068	1.223	119-07-22	181-16-36	-6.496	3.865120		
W27-26	-134095.909	-39133.268	-0.629	1.038	1.214	121-12-53	182-05-31	-4.390	2.761310		
W27-27	-134096.538	-39132.230	-0.654	1.026	1.217	122-30-52	181-17-59	-2.326	1.521204		
W27-28	-134097.192	-39131.204	-0.445	0.650	0.788	124-23-46	181-52-54	-0.650	0.289250		
合 計					114.755		4500-00-00		1511.183444		0.000000
								1 / 2 面 積	755.591722 755.591722		

地 番: 3036

円弧付き面積計算書

街区番号	W27	画地番号	27-3

測 点	X	Y	DX	DY	距 離	方向角	夾 角	倍横距	倍面積	半径 弧長	円弧面積
W27-99	-134067.015	-39108.982	-30.622	-21.572	37.457	215-09-48	93-37-18	-21.572	660.577784		
W27-95	-134097.637	-39130.554	-0.243	0.357	0.432	124-14-31	89-04-43	-42.787	10.397241		
W27-29	-134097.880	-39130.197	-0.719	0.986	1.220	126-06-00	181-51-29	-41.444	29.798236		
W27-30	-134098.599	-39129.211	-0.738	0.967	1.216	127-21-01	181-15-01	-39.491	29.144358		
W27-31	-134099.337	-39128.244	-0.767	0.948	1.219	128-58-31	181-37-30	-37.576	28.820792		
W27-32	-134100.104	-39127.296	-0.796	0.924	1.220	130-44-38	181-46-07	-35.704	28.420384		
W27-33	-134100.900	-39126.372	-0.668	0.728	0.988	132-32-20	181-47-42	-34.052	22.746736		
W27-79	-134101.568	-39125.644	22.599	20.998	30.849	42-53-49	90-21-29	-12.326	-278.555274		
W27-98C	-134078.969	-39104.646	5.335	4.957	7.282	42-53-48	179-59-59	13.629	72.710715		
W27-80H	-134073.634	-39099.689	0.712	-0.878	1.130	309-02-23	86-08-35	17.708	12.608096		
W27-52	-134072.922	-39100.567	1.495	-1.927	2.439	307-48-18	178-45-55	14.903	22.279985		
W27-53	-134071.427	-39102.494	1.085	-1.470	1.827	306-25-51	178-37-33	11.506	12.484010		
W27-54	-134070.342	-39103.964	1.398	-2.008	2.447	304-50-46	178-24-55	8.028	11.223144		
W27-55	-134068.944	-39105.972	1.333	-2.039	2.436	303-10-29	178-19-43	3.981	5.306673		
W27-56	-134067.611	-39108.011	0.596	-0.971	1.139	301-32-30	178-22-01	0.971	0.578716		
合 計					93.301		2340-00-00	1 / 2 面 積	668.541596 334.270798 334.270798		0.000000

地 番: 3037

円弧付き面積計算書

街区番号	W27	画地番号	27-4

測 点	X	Y	DX	DY	距 離	方向角	夾 角	倍横距	倍面積	半径 弧長	円弧面積
W27-49	-134077.742	-39095.063	1.662	-1.785	2.439	312-57-23	178-30-38	-1.785	-2.966670		
W27-50	-134076.080	-39096.848	1.605	-1.834	2.437	311-11-25	178-14-02	-5.404	-8.673420		
W27-51	-134074.475	-39098.682	0.841	-1.007	1.312	309-52-01	178-40-36	-8.245	-6.934045		
W27-80H	-134073.634	-39099.689	-5.335	-4.957	7.282	222-53-48	93-01-47	-14.209	75.805015		
W27-98C	-134078.969	-39104.646	-4.956	5.334	7.281	132-53-46	89-59-58	-13.832	68.551392		
W27-97	-134083.925	-39099.312	5.415	5.032	7.392	42-54-01	90-00-15	-3.466	-18.768390		
W27-96	-134078.510	-39094.280	0.768	-0.783	1.097	314-26-45	91-32-44	0.783	0.601344		
合 計					29.240		900-00-00	1 / 2 面 積	107.615226 53.807613 53.807613		0.000000

地 番: 3038

円弧付き面積計算書

街区番号	W27	画地番号	27-5-1

測 点	X	Y	DX	DY	距 離	方向角	夾 角	倍横距	倍面積	半径 弧長	円弧面積
W27-38	-134105.256	-39122.108	-0.934	0.765	1.207	140-40-50	181-41-12	0.765	-0.714510		
W27-39	-134106.190	-39121.343	-0.960	0.753	1.220	141-53-25	181-12-35	2.283	-2.191680		
W27-40	-134107.150	-39120.590	-0.831	0.612	1.032	143-37-47	181-44-22	3.648	-3.031488		
W27-92C	-134107.981	-39119.978	15.314	14.226	20.902	42-53-26	79-15-39	18.486	283.094604		
W27-93C	-134092.667	-39105.752	-8.848	9.522	12.998	132-53-55	270-00-29	42.234	-373.686432		
W27-94	-134101.515	-39096.230	6.175	11.328	12.902	61-24-17	108-30-22	63.084	389.543700		
W27-4	-134095.340	-39084.902	4.353	1.098	4.489	14-09-25	132-45-08	75.510	328.695030		
W27-5	-134090.987	-39083.804	2.262	-1.604	2.773	324-39-33	130-30-08	75.004	169.659048		
W27-43	-134088.725	-39085.408	1.464	-1.098	1.830	323-07-48	178-28-15	72.302	105.850128		
W27-44	-134087.261	-39086.506	1.912	-1.516	2.440	321-35-22	178-27-34	69.688	133.243456		
W27-45	-134085.349	-39088.022	2.325	-1.971	3.048	319-42-38	178-07-16	66.201	153.917325		
W27-46	-134083.024	-39089.993	1.809	-1.638	2.440	317-50-24	178-07-46	62.592	113.228928		
W27-47	-134081.215	-39091.631	1.763	-1.687	2.440	316-15-43	178-25-19	59.267	104.487721		
W27-48	-134079.452	-39093.318	0.942	-0.962	1.346	314-23-53	178-08-10	56.618	53.334156		
W27-96	-134078.510	-39094.280	-5.415	-5.032	7.392	222-54-01	88-30-08	50.624	-274.128960		
W27-97	-134083.925	-39099.312	4.956	-5.334	7.281	312-53-46	269-59-45	40.258	199.518648		
W27-98C	-134078.969	-39104.646	-22.599	-20.998	30.849	222-53-49	90-00-03	13.926	-314.713674		
W27-79	-134101.568	-39125.644	-0.155	0.169	0.229	132-31-33	89-37-44	-6.903	1.069965		
W27-34	-134101.723	-39125.475	-0.843	0.880	1.219	133-46-11	181-14-38	-5.854	4.934922		
W27-35	-134102.566	-39124.595	-0.871	0.851	1.218	135-39-56	181-53-45	-4.123	3.591133		
W27-36	-134103.437	-39123.744	-0.892	0.830	1.218	137-03-43	181-23-47	-2.442	2.178264		
W27-37	-134104.329	-39122.914	-0.927	0.806	1.228	138-59-38	181-55-55	-0.806	0.747162		

地 番: 3038

円弧付き面積計算書

街区番号	W27	画地番号	27-5-1

測 点	X	Y	DX	DY	距 離	方向角	夾 角	倍横距	倍面積	半径 弧長	円弧面積
合 計					121.701		3600-00-00	1 / 2 面 積	1078.627446 539.313723 539.313723		0.000000

地 番: 3039

円弧付き面積計算書

街区番号	W27	画地番号	27-5-2

測 点	X	Y	DX	DY	距 離	方向角	夾 角	倍横距	倍面積	半径 弧長	円弧面積
W27-93C	-134092.667	-39105.752	-15.314	-14.226	20.902	222-53-26	89-59-31	-14.226	217.856964		
W27-92C	-134107.981	-39119.978	-0.150	0.111	0.187	143-29-55	100-36-29	-28.341	4.251150		
W27-41	-134108.131	-39119.867	-1.008	0.689	1.221	145-38-46	182-08-51	-27.541	27.761328		
W27-42	-134109.139	-39119.178	-0.965	0.630	1.152	146-51-41	181-12-55	-26.222	25.304230		
W27-2	-134110.104	-39118.548	-1.222	4.322	4.491	105-47-16	138-55-35	-21.270	25.991940		
W27-3	-134111.326	-39114.226	9.811	17.996	20.497	61-24-07	135-36-51	1.048	10.281928		
W27-94	-134101.515	-39096.230	8.848	-9.522	12.998	312-53-55	71-29-48	9.522	84.250656		
合 計					61.448		900-00-00		395.698196		0.000000
								1 / 2 面 積	197.849098 197.849098		

地 番: 3034

円弧付き面積計算書

街区番号	W27	画地番号	27-6

測 点	X	Y	DX	DY	距 離	方向角	夾 角	倍横距	倍面積	半径 弧長	円弧面積
W27-88	-134071.317	-39143.715	0.261	-1.783	1.802	278-19-41	178-40-39	-1.783	-0.465363		
W27-87	-134071.056	-39145.498	0.212	-1.794	1.806	276-44-22	178-24-41	-5.360	-1.136320		
W27-86	-134070.844	-39147.292	0.158	-1.796	1.803	275-01-39	178-17-17	-8.950	-1.414100		
W27-85	-134070.686	-39149.088	0.108	-1.799	1.802	273-26-08	178-24-29	-12.545	-1.354860		
W27-84	-134070.578	-39150.887	0.058	-1.802	1.803	271-50-37	178-24-29	-16.146	-0.936468		
W27-83	-134070.520	-39152.689	0.011	-1.805	1.805	270-20-57	178-30-20	-19.753	-0.217283		
W27-82	-134070.509	-39154.494	-0.041	-1.804	1.804	268-41-53	178-20-56	-23.362	0.957842		
W27-81	-134070.550	-39156.298	-19.558	-0.127	19.558	180-22-19	91-40-26	-25.293	494.680494		
W27-1	-134090.108	-39156.425	0.028	1.066	1.066	88-29-43	88-07-24	-24.354	-0.681912		
W27-7	-134090.080	-39155.359	-0.009	1.215	1.215	90-25-28	181-55-45	-22.073	0.198657		
W27-8	-134090.089	-39154.144	-0.034	1.222	1.222	91-35-37	181-10-09	-19.636	0.667624		
W27-9	-134090.123	-39152.922	-0.072	1.209	1.211	93-24-29	181-48-52	-17.205	1.238760		
W27-10	-134090.195	-39151.713	-0.105	1.209	1.214	94-57-49	181-33-20	-14.787	1.552635		
W27-11	-134090.300	-39150.504	-0.142	1.206	1.214	96-42-55	181-45-06	-12.372	1.756824		
W27-12	-134090.442	-39149.298	-0.174	1.203	1.216	98-13-48	181-30-53	-9.963	1.733562		
W27-13	-134090.616	-39148.095	-0.210	1.208	1.226	99-51-42	181-37-54	-7.552	1.585920		
W27-14	-134090.826	-39146.887	-0.237	1.183	1.207	101-19-43	181-28-01	-5.161	1.223157		
W27-15	-134091.063	-39145.704	-0.282	1.196	1.229	103-16-02	181-56-19	-2.782	0.784524		
W27-16	-134091.345	-39144.508	-0.312	1.167	1.208	104-58-05	181-42-03	-0.419	0.130728		
W27-17	-134091.657	-39143.341	-0.254	0.856	0.893	106-31-38	181-33-33	1.604	-0.407416		
W27-77	-134091.911	-39142.485	19.469	4.305	19.939	12-28-07	85-56-29	6.765	131.707785		
W27-91	-134072.442	-39138.180	0.466	-1.990	2.044	283-10-46	90-42-39	9.080	4.231280		
W27-90	-134071.976	-39140.170	0.357	-1.769	1.805	281-24-34	178-13-48	5.321	1.899597		

地 番: 3034

円弧付き面積計算書

街区番号	W27	画地番号	27-6

測 点	X	Y	DX	DY	距 離	方向角	夾 角	倍横距	倍面積	半径 弧長	円弧面積
W27-89	-134071.619	-39141.939	0.302	-1.776	1.801	279-39-02	178-14-28	1.776	0.536352		
合 計					71.893		3960-00-00	1 / 2 面 積	638.272019 319.1360095 319.1360095		0.000000

地 番: 3046

円弧付き面積計算書

街区番号	W28	画地番号	28-1-1

測 点	X	Y	DX	DY	距 離	方向角	夾 角	倍横距	倍面積	半径 弧長	円弧面積
W28-17C	-134129.347	-39092.890	8.633	-4.708	9.833	331-23-39	89-58-19	-4.708	-40.644164		
W28-19	-134120.714	-39097.598	-6.337	-11.630	13.244	241-24-53	90-01-14	-21.046	133.368502		
W28-18	-134127.051	-39109.228	-8.631	4.708	9.832	151-23-19	89-58-26	-27.968	241.391808		
W28-14	-134135.682	-39104.520	6.335	11.630	13.243	61-25-20	90-02-01	-11.630	-73.676050		
合 計					46.152		360-00-00		260.440096		0.000000
								1 / 2	130.220048		
								面 積	130.220048		

地 番: 3045

円弧付き面積計算書

街区番号	W28	画地番号	28-1-2

測 点	X	Y	DX	DY	距 離	方向角	夾 角	倍横距	倍面積	半径 弧長	円弧面積
W28-18	-134127.051	-39109.228	6.337	11.630	13.244	61-24-53	90-01-52	11.630	73.699310		
W28-19	-134120.714	-39097.598	8.967	-4.883	10.210	331-25-46	90-00-53	18.377	164.786559		
W28-16	-134111.747	-39102.481	-4.814	-8.841	10.067	241-25-53	90-00-07	4.653	-22.399542		
W28-1	-134116.561	-39111.322	-4.315	-1.275	4.499	196-27-41	135-01-48	-5.463	23.572845		
W28-2	-134120.876	-39112.597	-6.175	3.369	7.034	151-23-01	134-55-20	-3.369	20.803575		
合 計					45.054		540-00-00		260.462747		0.000000
								1 / 2 面 積	130.2313735 130.2313735		

地 番: 3043

円弧付き面積計算書

街区番号	W28	画地番号	28-1-3

測 点	X	Y	DX	DY	距 離	方向角	夾 角	倍横距	倍面積	半径 弧長	円弧面積
W28-22	-134110.310	-39099.844	-10.979	5.982	12.503	151-24-57	89-59-04	5.982	-65.676378		
W28-23	-134121.289	-39093.862	4.979	9.142	10.410	61-25-34	90-00-37	21.106	105.086774		
W28-24	-134116.310	-39084.720	1.947	-1.059	2.216	331-27-27	90-01-53	29.189	56.830983		
W28-25	-134114.363	-39085.779	9.032	-4.921	10.286	331-25-00	179-57-33	23.209	209.623688		
W28-20	-134105.331	-39090.700	-4.979	-9.144	10.412	241-25-53	90-00-53	9.144	-45.527976		
合 計					45.827		540-00-00		260.337091		0.000000
								1 / 2 面 積	130.1685455 130.1685455		

地 番: 3040

円弧付き面積計算書

街区番号	W28	画地番号	28-1-4

測 点	X	Y	DX	DY	距 離	方向角	夾 角	倍横距	倍面積	半径 弧長	円弧面積
W28-29	-134106.221	-39075.014	4.485	-2.444	5.108	331-24-46	89-57-00	-2.444	-10.961340		
W28-6	-134101.736	-39077.458	1.263	-4.321	4.502	286-17-36	134-52-50	-9.209	-11.630967		
W28-7	-134100.473	-39081.779	-4.858	-8.921	10.158	241-25-45	135-08-09	-22.451	109.066958		
W28-20	-134105.331	-39090.700	-9.032	4.921	10.286	151-25-00	89-59-15	-26.451	238.905432		
W28-25	-134114.363	-39085.779	5.909	10.845	12.350	61-24-57	89-59-57	-10.685	-63.137665		
W28-27	-134108.454	-39074.934	1.755	-0.959	2.000	331-20-46	89-55-49	-0.799	-1.402245		
W28-28	-134106.699	-39075.893	0.478	0.879	1.001	61-27-46	270-07-00	-0.879	-0.420162		
合 計					45.405		900-00-00		260.420011		0.000000
								1 / 2 面 積	130.2100055 130.2100055		

地 番: 3042

円弧付き面積計算書

街区番号	W28	画地番号	28-1-5

測 点	X	Y	DX	DY	距 離	方向角	夾 角	倍横距	倍面積	半径 弧長	円弧面積
W28-15	-134116.545	-39069.389	8.566	-4.667	9.755	331-25-02	89-59-45	-4.667	-39.977522		
W28-26	-134107.979	-39074.056	-0.475	-0.878	0.998	241-35-11	90-10-09	-10.212	4.850700		
W28-27	-134108.454	-39074.934	-5.909	-10.845	12.350	241-24-57	179-49-46	-21.935	129.613915		
W28-25	-134114.363	-39085.779	-1.947	1.059	2.216	151-27-27	90-02-30	-31.721	61.760787		
W28-24	-134116.310	-39084.720	-6.622	3.606	7.540	151-25-46	179-58-19	-27.056	179.164832		
W28-21	-134122.932	-39081.114	6.387	11.725	13.352	61-25-17	89-59-31	-11.725	-74.887575		
合 計					46.211		720-00-00		260.525137		0.000000
								1 / 2 面 積	130.2625685 130.2625685		

地 番: 3044

円弧付き面積計算書

街区番号	W28	画地番号	28-1-6

測 点	X	Y	DX	DY	距 離	方向角	夾 角	倍横距	倍面積	半径 弧長	円弧面積
W28-23	-134121.289	-39093.862	10.979	-5.982	12.503	331-24-57	269-59-23	-5.982	-65.676378		
W28-22	-134110.310	-39099.844	-1.437	-2.637	3.003	241-24-45	89-59-48	-14.601	20.981637		
W28-16	-134111.747	-39102.481	-8.967	4.883	10.210	151-25-46	90-01-01	-12.355	110.787285		
W28-19	-134120.714	-39097.598	-8.633	4.708	9.833	151-23-39	179-57-53	-2.764	23.861612		
W28-17C	-134129.347	-39092.890	6.415	11.776	13.410	61-25-14	90-01-35	13.720	88.013800		
W28-21	-134122.932	-39081.114	6.622	-3.606	7.540	331-25-46	90-00-32	21.890	144.955580		
W28-24	-134116.310	-39084.720	-4.979	-9.142	10.410	241-25-34	89-59-48	9.142	-45.518018		
合 計					66.909		900-00-00		277.405518		0.000000
								1 / 2 面 積	138.702759 138.702759		

地 番: 3041

円弧付き面積計算書

街区番号	W28	画地番号	28-2

測 点	X	Y	DX	DY	距 離	方向角	夾 角	倍横距	倍面積	半径 弧長	円弧面積
W28-29	-134106.221	-39075.014	-1.758	0.958	2.002	151-24-45	269-56-59	0.958	-1.684164		
W28-26	-134107.979	-39074.056	-0.475	-0.878	0.998	241-35-11	270-10-26	1.038	-0.493050		
W28-27	-134108.454	-39074.934	1.755	-0.959	2.000	331-20-46	269-45-35	-0.799	-1.402245		
W28-28	-134106.699	-39075.893	0.478	0.879	1.001	61-27-46	270-07-00	-0.879	-0.420162		
合 計					6.001		1080-00-00		-3.999621		0.000000
								1 / 2	1.9998105		
								面 積	1.9998105		

地 番: 3047

円弧付き面積計算書

街区番号	W28	画地番号	28-3

測 点	X	Y	DX	DY	距 離	方向角	夾 角	倍横距	倍面積	半径 弧長	円弧面積
W28-13	-134143.779	-39054.551	27.234	-14.838	31.014	331-25-01	90-02-40	-14.838	-404.098092		
W28-15	-134116.545	-39069.389	-6.387	-11.725	13.352	241-25-17	90-00-16	-41.401	264.428187		
W28-21	-134122.932	-39081.114	-6.415	-11.776	13.410	241-25-14	179-59-57	-64.902	416.346330		
W28-17C	-134129.347	-39092.890	-6.335	-11.630	13.243	241-25-20	180-00-06	-88.308	559.431180		
W28-14	-134135.682	-39104.520	-27.257	14.867	31.048	151-23-25	89-58-05	-85.071	2318.780247		
W28-12	-134162.939	-39089.653	19.160	35.102	39.991	61-22-21	89-58-56	-35.102	-672.554320		
合 計					142.058		720-00-00		2482.333532		0.000000
								1 / 2	1241.166766		
								面 積	1241.166766		

地 番: 3048

円弧付き面積計算書

街区番号	W28	画地番号	28-5-1

測 点	X	Y	DX	DY	距 離	方向角	夾 角	倍横距	倍面積	半径 弧長	円弧面積
W28-11	-134144.218	-39054.313	0.439	-0.238	0.499	331-32-10	180-05-17	-0.238	-0.104482		
W28-13	-134143.779	-39054.551	-19.160	-35.102	39.991	241-22-21	89-50-11	-35.578	681.674480		
W28-12	-134162.939	-39089.653	-14.082	7.659	16.030	151-27-32	90-05-11	-63.021	887.461722		
W28-36	-134177.021	-39081.994	8.567	15.743	17.923	61-26-45	89-59-13	-39.619	-339.415973		
W28-35	-134168.454	-39066.251	3.515	-1.912	4.001	331-27-21	90-00-36	-25.788	-90.644820		
W28-34	-134164.939	-39068.163	8.142	14.966	17.037	61-27-08	269-59-47	-12.734	-103.680228		
W28-33	-134156.797	-39053.197	-2.634	1.439	3.001	151-21-05	269-53-57	3.671	-9.669414		
W28-32	-134159.431	-39051.758	2.398	4.418	5.027	61-30-28	90-09-23	9.528	22.848144		
W28-31	-134157.033	-39047.340	12.815	-6.973	14.589	331-26-53	89-56-25	6.973	89.358995		
合 計					118.098		1260-00-00		1137.828424		0.000000
								1 / 2 面 積	568.914212 568.914212		

地 番: 3050

円弧付き面積計算書

街区番号	W28	画地番号	28-5-2

測 点	X	Y	DX	DY	距 離	方向角	夾 角	倍横距	倍面積	半径 弧長	円弧面積
W28-37	-134180.186	-39059.817	11.732	-6.434	13.380	331-15-32	89-53-13	-6.434	-75.483688		
W28-35	-134168.454	-39066.251	-8.567	-15.743	17.923	241-26-45	90-11-13	-28.611	245.110437		
W28-36	-134177.021	-39081.994	-11.776	6.404	13.405	151-27-43	90-00-58	-37.950	446.899200		
W28-3	-134188.797	-39075.590	7.373	13.505	15.387	61-22-04	89-54-21	-18.041	-133.016293		
W28-9	-134181.424	-39062.085	1.238	2.268	2.584	61-22-19	180-00-15	-2.268	-2.807784		
合 計					62.679		540-00-00		480.701872		0.000000
								1 / 2 面 積	240.350936 240.350936		

地 番: 3049

円弧付き面積計算書

街区番号	W28	画地番号	28-5-3

測 点	X	Y	DX	DY	距 離	方向角	夾 角	倍横距	倍面積	半径 弧長	円弧面積
W28-35	-134168.454	-39066.251	-11.732	6.434	13.380	151-15-32	179-48-11	6.434	-75.483688		
W28-37	-134180.186	-39059.817	6.835	12.534	14.276	61-23-44	90-08-12	25.402	173.622670		
W28-10	-134173.351	-39047.283	2.010	3.716	4.225	61-35-27	180-11-43	41.652	83.720520		
W28-4	-134171.341	-39043.567	4.801	1.400	5.001	16-15-25	134-39-58	46.768	224.533168		
W28-5	-134166.540	-39042.167	9.507	-5.173	10.823	331-26-54	135-11-29	42.995	408.753465		
W28-31	-134157.033	-39047.340	-2.398	-4.418	5.027	241-30-28	90-03-34	33.404	-80.102792		
W28-32	-134159.431	-39051.758	2.634	-1.439	3.001	331-21-05	269-50-37	27.547	72.558798		
W28-33	-134156.797	-39053.197	-8.142	-14.966	17.037	241-27-08	90-06-03	11.142	-90.718164		
W28-34	-134164.939	-39068.163	-3.515	1.912	4.001	151-27-21	90-00-13	-1.912	6.720680		
合 計					76.771		1260-00-00		723.604657		0.000000
								1 / 2 面 積	361.8023285 361.8023285		

地 番: 3019

円弧付き面積計算書

街区番号	W29	画地番号	W29

測 点	X	Y	DX	DY	距 離	方向角	夾 角	倍横距	倍面積	半径 弧長	円弧面積
W29-9	-134127.592	-39048.557	-32.720	17.816	37.256	151-25-54	180-01-32	17.816	-582.939520		
W29-3	-134160.312	-39030.741	-1.408	4.783	4.986	106-24-11	134-58-17	40.415	-56.904320		
W29-4	-134161.720	-39025.958	10.230	18.736	21.347	61-21-54	134-57-43	63.934	654.044820		
W29-10	-134151.490	-39007.222	20.788	38.134	43.432	61-24-14	180-02-20	120.804	2511.273552		
W29-11	-134130.702	-38969.088	4.878	8.978	10.218	61-29-01	180-04-47	167.916	819.094248		
W29-5	-134125.824	-38960.110	4.815	1.321	4.993	15-20-30	133-51-29	178.215	858.105225		
W29-6	-134121.009	-38958.789	8.373	-4.990	9.747	329-12-24	133-51-54	174.546	1461.473658		
W29-12	-134112.636	-38963.779	20.700	-12.324	24.091	329-13-55	180-01-31	157.232	3254.702400		
W29-13	-134091.936	-38976.103	34.344	-20.459	39.976	329-13-03	179-59-08	124.449	4274.076456		
W29-7	-134057.592	-38996.562	1.210	-4.305	4.472	285-41-56	136-28-53	99.685	120.618850		
W29-8	-134056.382	-39000.867	-7.320	-13.466	15.327	241-28-19	135-46-23	81.914	-599.610480		
W29-14	-134063.702	-39014.333	-17.811	-32.655	37.197	241-23-26	179-55-07	35.793	-637.509123		
W29-15	-134081.513	-39046.988	-9.622	-17.664	20.115	241-25-19	180-01-53	-14.526	139.769172		
W29-1	-134091.135	-39064.652	-4.370	-1.395	4.587	197-42-15	136-16-56	-33.585	146.766450		
W29-2	-134095.505	-39066.047	-32.087	17.490	36.544	151-24-22	133-42-07	-17.490	561.201630		
合 計					314.288		2340-00-00		12924.163018		0.000000
								1 / 2 面 積	6462.081509 6462.081509		

地 番: 3017

円弧付き面積計算書

街区番号	W30	画地番号	30-1

測 点	X	Y	DX	DY	距 離	方向角	夾 角	倍横距	倍面積	半径 弧長	円弧面積
W30-64	-134058.968	-38988.770	35.986	9.876	37.317	15-20-47	46-07-40	9.876	355.397736		
W30-65	-134022.982	-38978.894	1.529	-5.583	5.789	285-18-57	89-58-10	14.169	21.664401		
WK215	-134021.453	-38984.477	-13.527	-3.719	14.029	195-22-21	90-03-24	4.867	-65.835909		
W30-7	-134034.980	-38988.196	-17.090	-4.683	17.720	195-19-27	179-57-06	-3.535	60.413150		
W30-1	-134052.070	-38992.879	-6.898	4.109	8.029	149-13-07	133-53-40	-4.109	28.343882		
合 計					82.884		540-00-00		399.983260		0.000000
								1 / 2 面 積	199.991630 199.991630		

地 番: 3016

円弧付き面積計算書

街区番号	W30	画地番号	30-2

測 点	X	Y	DX	DY	距 離	方向角	夾 角	倍横距	倍面積	半径 弧長	円弧面積
W30-65	-134022.982	-38978.894	-35.986	-9.876	37.317	195-20-47	90-01-24	-9.876	355.397736		
W30-64	-134058.968	-38988.770	-11.215	6.681	13.054	149-13-01	133-52-14	-13.071	146.591265		
W30-8	-134070.183	-38982.089	-0.422	0.252	0.492	149-09-22	179-56-21	-6.138	2.590236		
W30-48	-134070.605	-38981.837	14.606	24.516	28.537	59-12-53	90-03-31	18.630	272.109780		
W30-49	-134055.999	-38957.321	8.429	2.320	8.742	15-23-21	136-10-28	45.466	383.232914		
W30-54	-134047.570	-38955.001	16.788	4.574	17.400	15-14-26	179-51-05	52.360	879.019680		
W30-50	-134030.782	-38950.427	7.800	-28.467	29.516	285-19-23	90-04-57	28.467	222.042600		
合 計					135.058		900-00-00		2260.984211		0.000000
								1 / 2 面 積	1130.4921055 1130.4921055		

地 番: 3014

円弧付き面積計算書

街区番号	W30	画地番号	30-4-1

測 点	X	Y	DX	DY	距 離	方向角	夾 角	倍横距	倍面積	半径 弧長	円弧面積
W30-59	-134031.743	-38946.919	0.961	-3.508	3.637	285-19-12	93-56-38	-3.508	-3.371188		
W30-50	-134030.782	-38950.427	-16.788	-4.574	17.400	195-14-26	89-55-14	-11.590	194.572920		
W30-54	-134047.570	-38955.001	-8.429	-2.320	8.742	195-23-21	180-08-55	-18.484	155.801636		
W30-49	-134055.999	-38957.321	-3.015	4.915	5.766	121-31-34	106-08-13	-15.889	47.905335		
W30-60	-134059.014	-38952.406	27.271	5.487	27.818	11-22-34	69-51-00	-5.487	-149.635977		
合 計					63.363		540-00-00		245.272726		0.000000
								1 / 2 面 積	122.636363 122.636363		

円弧付き面積計算書

地 番: 3013

街区番号	W30	画地番号	30-4-2

測 点	X	Y	DX	DY	距 離	方向角	夾 角	倍横距	倍面積	半径 弧長	円弧面積
WK216A	-134035.732	-38932.357	3.989	-14.562	15.098	285-19-10	179-45-33	-14.562	-58.087818		
W30-59	-134031.743	-38946.919	-27.271	-5.487	27.818	191-22-34	86-03-24	-34.611	943.876581		
W30-60	-134059.014	-38952.406	-10.998	17.926	21.031	121-31-48	110-09-14	-22.172	243.847656		
W30-61C	-134070.012	-38934.480	-3.772	18.874	19.247	101-18-06	159-46-18	14.628	-55.176816		
W30-57	-134073.784	-38915.606	4.646	1.147	4.785	13-52-04	92-33-58	34.649	160.979254		
W30-56	-134069.138	-38914.459	-1.907	8.015	8.239	103-23-01	269-30-57	43.811	-83.547577		
W30-62	-134071.045	-38906.444	-3.760	-0.399	3.781	186-03-27	262-40-26	51.427	-193.365520		
W30-63	-134074.805	-38906.843	-0.793	6.811	6.857	96-38-28	90-35-01	57.839	-45.866327		
W30-35	-134075.598	-38900.032	1.628	0.837	1.831	27-12-32	110-34-04	65.487	106.612836		
W30-36	-134073.970	-38899.195	1.637	0.814	1.828	26-26-20	179-13-48	67.138	109.904906		
W30-37	-134072.333	-38898.381	1.663	0.759	1.828	24-31-56	178-05-36	68.711	114.266393		
W30-38	-134070.670	-38897.622	1.672	0.731	1.825	23-36-54	179-04-58	70.201	117.376072		
W30-39	-134068.998	-38896.891	1.693	0.703	1.833	22-33-01	178-56-07	71.635	121.278055		
W30-40	-134067.305	-38896.188	1.707	0.664	1.832	21-15-19	178-42-18	73.002	124.614414		
W30-41	-134065.598	-38895.524	1.716	0.626	1.827	20-02-31	178-47-12	74.292	127.485072		
W30-42	-134063.882	-38894.898	1.734	0.587	1.831	18-42-08	178-39-37	75.505	130.925670		
W30-43	-134062.148	-38894.311	1.737	0.572	1.829	18-13-37	179-31-29	76.664	133.165368		
W30-44	-134060.411	-38893.739	1.452	0.437	1.516	16-45-00	178-31-23	77.673	112.781196		
W30-45	-134058.959	-38893.302	1.758	0.493	1.826	15-39-55	178-54-55	78.603	138.184074		
W30-46	-134057.201	-38892.809	1.769	0.455	1.827	14-25-27	178-45-32	79.551	140.725719		
W30-47	-134055.432	-38892.354	1.620	0.389	1.666	13-30-09	179-04-42	80.395	130.239900		
W30-5	-134053.812	-38891.965	2.773	-1.726	3.266	328-06-02	134-35-53	79.058	219.227834		
W30-66	-134051.039	-38893.691	5.716	-3.557	6.732	328-06-23	180-00-21	73.775	421.697900		

地 番: 3013

円弧付き面積計算書

街区番号	W30	画地番号	30-4-2

測 点	X	Y	DX	DY	距 離	方向角	夾 角	倍横距	倍面積	半径 弧長	円弧面積
W30-6	-134045.323	-38897.248	8.451	-31.015	32.146	285-14-31	137-08-08	39.203	331.304553		
WK217A	-134036.872	-38928.263	1.140	-4.094	4.250	285-33-37	180-19-06	4.094	4.667160		
合 計					176.549		4140-00-00		3497.116555		0.000000
								1 / 2 面 積	1748.5582775 1748.5582775		

円弧付き面積計算書

地 番: 3012

街区番号	W30	画地番号	30-4-3

測 点	X	Y	DX	DY	距 離	方向角	夾 角	倍横距	倍面積	半径 弧長	円弧面積
W30-61C	-134070.012	-38934.480	-4.643	7.569	8.880	121-31-33	20-13-27	7.569	-35.142867		
W30-53	-134074.655	-38926.911	-12.209	19.894	23.342	121-32-15	180-00-42	35.032	-427.705688		
W30-51	-134086.864	-38907.017	0.222	0.166	0.277	36-47-14	95-14-59	55.092	12.230424		
W30-28	-134086.642	-38906.851	1.647	1.158	2.013	35-06-39	178-19-25	56.416	92.917152		
W30-29	-134084.995	-38905.693	1.515	1.020	1.826	33-57-04	178-50-25	58.594	88.769910		
W30-30	-134083.480	-38904.673	1.538	0.992	1.830	32-49-18	178-52-14	60.606	93.212028		
W30-31	-134081.942	-38903.681	1.555	0.963	1.829	31-46-11	178-56-53	62.561	97.282355		
W30-32	-134080.387	-38902.718	1.579	0.930	1.833	30-29-50	178-43-39	64.454	101.772866		
W30-33	-134078.808	-38901.788	1.599	0.890	1.830	29-06-01	178-36-11	66.274	105.972126		
W30-34	-134077.209	-38900.898	1.611	0.866	1.829	28-15-38	179-09-37	68.030	109.596330		
W30-35	-134075.598	-38900.032	0.793	-6.811	6.857	276-38-28	68-22-50	62.085	49.233405		
W30-63	-134074.805	-38906.843	3.760	0.399	3.781	6-03-27	269-24-59	55.673	209.330480		
W30-62	-134071.045	-38906.444	1.907	-8.015	8.239	283-23-01	97-19-34	48.057	91.644699		
W30-56	-134069.138	-38914.459	-4.646	-1.147	4.785	193-52-04	90-29-03	38.895	-180.706170		
W30-57	-134073.784	-38915.606	3.772	-18.874	19.247	281-18-06	267-26-02	18.874	71.192728		
合 計					88.398		2340-00-00		479.599778		0.000000
								1 / 2 面 積	239.799889 239.799889		

円弧付き面積計算書

地 番: 3011

街区番号	W30	画地番号	30-5

測 点	X	Y	DX	DY	距 離	方向角	夾 角	倍横距	倍面積	半径 弧長	円弧面積
W30-24	-134093.636	-38912.438	1.752	1.499	2.306	40-33-00	178-45-06	1.499	2.626248		
W30-25	-134091.884	-38910.939	1.575	1.296	2.040	39-26-58	178-53-58	4.294	6.763050		
W30-26	-134090.309	-38909.643	1.906	1.483	2.415	37-53-07	178-26-09	7.073	13.481138		
W30-27	-134088.403	-38908.160	1.539	1.143	1.917	36-36-03	178-42-56	9.699	14.926761		
W30-51	-134086.864	-38907.017	12.209	-19.894	23.342	301-32-15	84-56-12	-9.052	-110.515868		
W30-53	-134074.655	-38926.911	-23.093	-38.742	45.102	239-12-07	117-39-52	-67.688	1563.118984		
W30-52	-134097.748	-38965.653	-4.612	2.749	5.369	149-12-10	90-00-03	-103.681	478.176772		
W30-9	-134102.360	-38962.904	-15.884	9.457	18.486	149-13-53	180-01-43	-91.475	1452.988900		
W30-2	-134118.244	-38953.447	-1.325	4.818	4.997	105-22-36	136-08-43	-77.200	102.290000		
W30-3	-134119.569	-38948.629	6.295	11.535	13.141	61-22-39	136-00-03	-60.847	-383.031865		
W30-4	-134113.274	-38937.094	0.998	1.821	2.077	61-16-30	179-53-51	-47.491	-47.396018		
W30-10	-134112.276	-38935.273	0.935	1.615	1.866	59-55-53	178-39-23	-44.055	-41.191425		
W30-11	-134111.341	-38933.658	0.951	1.527	1.799	58-05-09	178-09-16	-40.913	-38.908263		
W30-12	-134110.390	-38932.131	1.214	1.864	2.224	56-55-27	178-50-18	-37.522	-45.551708		
W30-13	-134109.176	-38930.267	1.208	1.772	2.145	55-43-02	178-47-35	-33.886	-40.934288		
W30-14	-134107.968	-38928.495	1.646	2.312	2.838	54-33-05	178-50-03	-29.802	-49.054092		
W30-15	-134106.322	-38926.183	1.091	1.432	1.800	52-41-50	178-08-45	-26.058	-28.429278		
W30-16	-134105.231	-38924.751	1.416	1.766	2.264	51-16-37	178-34-47	-22.860	-32.369760		
W30-17	-134103.815	-38922.985	1.199	1.418	1.857	49-47-01	178-30-24	-19.676	-23.591524		
W30-18	-134102.616	-38921.567	1.669	1.898	2.527	48-40-24	178-53-23	-16.360	-27.304840		
W30-19	-134100.947	-38919.669	1.426	1.554	2.109	47-27-34	178-47-10	-12.908	-18.406808		
W30-20	-134099.521	-38918.115	1.433	1.477	2.058	45-51-59	178-24-25	-9.877	-14.153741		
W30-21	-134098.088	-38916.638	1.611	1.607	2.275	44-55-44	179-03-45	-6.793	-10.943523		

地 番: 3011

円弧付き面積計算書

街区番号	W30	画地番号	30-5

測 点	X	Y	DX	DY	距 離	方向角	夾 角	倍横距	倍面積	半径 弧長	円弧面積
W30-22	-134096.477	-38915.031	1.378	1.285	1.884	43-00-00	178-04-16	-3.901	-5.375578		
W30-23	-134095.099	-38913.746	1.463	1.308	1.962	41-47-54	178-47-54	-1.308	-1.913604		
合 計					150.800		4140-00-00		2715.299670		0.000000
								1 / 2 面 積	1357.649835 1357.649835		

地 番: 3015

円弧付き面積計算書

街区番号	W30	画地番号	30-6

測 点	X	Y	DX	DY	距 離	方向角	夾 角	倍横距	倍面積	半径 弧長	円弧面積
W30-49	-134055.999	-38957.321	-14.606	-24.516	28.537	239-12-53	117-41-19	-24.516	358.080696		
W30-48	-134070.605	-38981.837	-27.143	16.184	31.602	149-11-40	89-58-47	-32.848	891.593264		
W30-52	-134097.748	-38965.653	23.093	38.742	45.102	59-12-07	90-00-27	22.078	509.847254		
W30-53	-134074.655	-38926.911	4.643	-7.569	8.880	301-31-33	62-19-26	53.251	247.244393		
W30-61C	-134070.012	-38934.480	10.998	-17.926	21.031	301-31-48	180-00-15	27.756	305.260488		
W30-60	-134059.014	-38952.406	3.015	-4.915	5.766	301-31-34	179-59-46	4.915	14.818725		
合 計					140.918		720-00-00		2326.844820		0.000000
								1 / 2	1163.422410		
								面 積	1163.422410		

地 番: 3018

円弧付き面積計算書

街区番号	W31	画地番号	W31(T)

測 点	X	Y	DX	DY	距 離	方向角	夾 角	倍横距	倍面積	半径 弧長	円弧面積
P1-9	-134049.608	-39001.017	2.968	5.475	6.228	61-32-16	46-13-28	5.475	16.249800		
P1-7	-134046.640	-38995.542	5.417	1.485	5.617	15-19-49	133-47-33	12.435	67.360395		
P1-11	-134041.223	-38994.057	1.187	-4.339	4.498	285-17-59	89-58-10	9.581	11.372647		
P1-10	-134040.036	-38998.396	-9.572	-2.621	9.924	195-18-48	90-00-49	2.621	-25.088212		
合 計					26.267		360-00-00		69.894630		0.000000
								1 / 2 面 積	34.947315 34.947315		

地 番: 3010

円弧付き面積計算書

街区番号	W32	画地番号	32-1

測 点	X	Y	DX	DY	距 離	方向角	夾 角	倍横距	倍面積	半径 弧長	円弧面積
P2-49	-134173.493	-39447.462	0.028	32.521	32.521	89-57-02	83-29-41	32.521	0.910588		
P2-30	-134173.465	-39414.941	1.712	0.584	1.809	18-50-08	108-53-06	65.626	112.351712		
P2-6	-134171.753	-39414.357	4.269	-1.364	4.482	342-16-50	143-26-42	64.846	276.827574		
P2-7	-134167.484	-39415.721	9.687	-14.650	17.563	303-28-26	141-11-36	48.832	473.035584		
P2-40	-134157.797	-39430.371	-5.648	-0.361	5.660	183-39-26	60-11-00	33.821	-191.021008		
P2-39	-134163.445	-39430.732	-1.670	-15.782	15.870	263-57-35	260-18-09	17.678	-29.522260		
P2-38	-134165.115	-39446.514	-8.378	-0.948	8.431	186-27-21	102-29-46	0.948	-7.942344		
合 計					86.336		900-00-00		634.639846		0.000000
								1 / 2 面 積	317.319923 317.319923		

地 番: 3011

円弧付き面積計算書

街区番号	W32	画地番号	32-2

測 点	X	Y	DX	DY	距 離	方向角	夾 角	倍横距	倍面積	半径 弧長	円弧面積
P2-30	-134173.465	-39414.941	-0.028	-32.521	32.521	269-57-02	72-13-16	-32.521	0.910588		
P2-49	-134173.493	-39447.462	-1.051	-0.119	1.058	186-27-35	96-30-33	-65.161	68.484211		
P2-37	-134174.544	-39447.581	-7.218	1.209	7.319	170-29-29	164-01-54	-64.071	462.464478		
P2-36	-134181.762	-39446.372	-3.453	1.048	3.609	163-07-00	172-37-31	-61.814	213.443742		
P2-35	-134185.215	-39445.324	2.843	9.754	10.160	73-45-01	90-38-01	-51.012	-145.027116		
P2-34	-134182.372	-39435.570	-1.255	18.006	18.050	93-59-13	200-14-12	-23.252	29.181260		
P2-33	-134183.627	-39417.564	0.094	0.017	0.096	10-15-04	96-15-51	-5.229	-0.491526		
P2-24	-134183.533	-39417.547	1.380	0.279	1.408	11-25-47	181-10-43	-4.933	-6.807540		
P2-25	-134182.153	-39417.268	1.752	0.380	1.793	12-14-15	180-48-28	-4.274	-7.488048		
P2-26	-134180.401	-39416.888	1.713	0.412	1.762	13-31-25	181-17-10	-3.482	-5.964666		
P2-27	-134178.688	-39416.476	2.184	0.585	2.261	14-59-42	181-28-17	-2.485	-5.427240		
P2-28	-134176.504	-39415.891	0.715	0.207	0.744	16-08-47	181-09-05	-1.693	-1.210495		
P2-29	-134175.789	-39415.684	2.324	0.743	2.440	17-43-46	181-34-59	-0.743	-1.726732		
合 計					83.221		1980-00-00		600.340916		0.000000
								1 / 2 面 積	300.170458 300.170458		

地 番: 3112

円弧付き面積計算書

街区番号	1号公園	画地番号	1号公園(T)

測 点	X	Y	DX	DY	距 離	方向角	夾 角	倍横距	倍面積	半径 弧長	円弧面積
P1-11	-134041.223	-38994.057	3.139	0.860	3.255	15-19-17	90-01-18	0.860	2.699540		
P1-53	-134038.084	-38993.197	8.282	2.275	8.589	15-21-35	180-02-18	3.995	33.086590		
P1-54	-134029.802	-38990.922	9.395	2.594	9.747	15-26-06	180-04-31	8.864	83.277280		
P1-8	-134020.407	-38988.328	4.910	-18.074	18.729	285-11-54	89-45-48	-6.616	-32.484560		
WK214	-134015.497	-39006.402	0.328	-1.165	1.210	285-43-27	180-31-33	-25.855	-8.480440		
WK213	-134015.169	-39007.567	0.479	-1.662	1.730	286-04-38	180-21-11	-28.682	-13.738678		
WK212	-134014.690	-39009.229	3.612	-13.236	13.720	285-15-50	179-11-12	-43.580	-157.410960		
WK211A	-134011.078	-39022.465	0.243	-0.887	0.920	285-19-14	180-03-24	-57.703	-14.021829		
WK210	-134010.835	-39023.352	5.473	-19.954	20.691	285-20-17	180-01-03	-78.544	-429.871312		
WK209	-134005.362	-39043.306	2.198	-7.775	8.080	285-47-08	180-26-51	-106.273	-233.588054		
WK208	-134003.164	-39051.081	10.690	-39.837	41.246	285-01-16	179-14-08	-153.885	-1645.030650		
WK207	-133992.474	-39090.918	0.099	-0.365	0.378	285-10-31	180-09-15	-194.087	-19.214613		
WK206	-133992.375	-39091.283	0.170	-0.657	0.679	284-30-26	179-19-55	-195.109	-33.168530		
WK205	-133992.205	-39091.940	2.537	-9.294	9.634	285-16-05	180-45-39	-205.060	-520.237220		
WK204	-133989.668	-39101.234	4.071	-14.753	15.304	285-25-35	180-09-30	-229.107	-932.694597		
WK203	-133985.597	-39115.987	4.955	-17.916	18.589	285-27-35	180-02-00	-261.776	-1297.100080		
WK202	-133980.642	-39133.903	-2.828	-7.846	8.340	250-10-44	144-43-09	-287.538	813.157464		
WK201	-133983.470	-39141.749	-0.093	-0.211	0.231	246-12-51	176-02-07	-295.595	27.490335		
WK200	-133983.563	-39141.960	-3.109	-8.567	9.114	250-03-14	183-50-23	-304.373	946.295657		
WK199	-133986.672	-39150.527	-1.425	-3.919	4.170	250-01-05	179-57-51	-316.859	451.524075		
P1-1	-133988.097	-39154.446	-1.869	0.662	1.983	160-29-45	90-28-40	-320.116	598.296804		
P1-2	-133989.966	-39153.784	-48.482	-0.295	48.483	180-20-55	199-51-10	-319.749	15502.071018		
P1-3	-134038.448	-39154.079	-3.199	3.158	4.495	135-22-10	135-01-15	-316.886	1013.718314		

地 番: 3112

円弧付き面積計算書

街区番号	1号公園	画地番号	1号公園(T)

測 点	X	Y	DX	DY	距 離	方向角	夾 角	倍横距	倍面積	半径 弧長	円弧面積
P1-4	-134041.647	-39150.921	-0.065	2.396	2.397	91-33-14	136-11-04	-311.332	20.236580		
P1-12	-134041.712	-39148.525	-0.137	2.449	2.453	93-12-07	181-38-53	-306.487	41.988719		
P1-13	-134041.849	-39146.076	-0.197	2.443	2.451	94-36-37	181-24-30	-301.595	59.414215		
P1-14	-134042.046	-39143.633	-0.265	2.437	2.451	96-12-22	181-35-45	-296.715	78.629475		
P1-15	-134042.311	-39141.196	-0.326	2.429	2.451	97-38-39	181-26-17	-291.849	95.142774		
P1-16	-134042.637	-39138.767	-0.387	2.427	2.458	99-03-36	181-24-57	-286.993	111.066291		
P1-17	-134043.024	-39136.340	-0.445	2.404	2.445	100-29-14	181-25-38	-282.162	125.562090		
P1-18	-134043.469	-39133.936	-0.508	2.405	2.458	101-55-37	181-26-23	-277.353	140.895324		
P1-19	-134043.977	-39131.531	-0.571	2.378	2.446	103-30-08	181-34-31	-272.570	155.637470		
P1-20	-134044.548	-39129.153	-0.623	2.366	2.447	104-45-07	181-14-59	-267.826	166.855598		
P1-21	-134045.171	-39126.787	-0.690	2.347	2.446	106-22-59	181-37-52	-263.113	181.547970		
P1-22	-134045.861	-39124.440	-0.745	2.332	2.448	107-43-01	181-20-02	-258.434	192.533330		
P1-23	-134046.606	-39122.108	-0.811	2.319	2.457	109-16-33	181-33-32	-253.783	205.818013		
P1-24	-134047.417	-39119.789	-0.864	2.295	2.452	110-37-48	181-21-15	-249.169	215.282016		
P1-25	-134048.281	-39117.494	-0.922	2.267	2.447	112-07-55	181-30-07	-244.607	225.527654		
P1-26	-134049.203	-39115.227	-0.983	2.252	2.457	113-34-53	181-26-58	-240.088	236.006504		
P1-27	-134050.186	-39112.975	-1.035	2.218	2.448	115-00-56	181-26-03	-235.618	243.864630		
P1-28	-134051.221	-39110.757	-1.092	2.187	2.444	116-32-01	181-31-05	-231.213	252.484596		
P1-29	-134052.313	-39108.570	-1.148	2.162	2.448	117-58-04	181-26-03	-226.864	260.439872		
P1-30	-134053.461	-39106.408	-1.206	2.130	2.448	119-31-06	181-33-02	-222.572	268.421832		
P1-31	-134054.667	-39104.278	-1.253	2.099	2.445	120-50-06	181-19-00	-218.343	273.583779		
P1-32	-134055.920	-39102.179	-0.975	1.560	1.840	122-00-19	181-10-13	-214.684	209.316900		

地 番: 3112

円弧付き面積計算書

街区番号	1号公園	画地番号	1号公園(T)

測 点	X	Y	DX	DY	距 離	方向角	夾 角	倍横距	倍面積	半径 弧長	円弧面積
P1-33	-134056.895	-39100.619	-1.345	2.042	2.445	123-22-18	181-21-59	-211.082	283.905290		
P1-34	-134058.240	-39098.577	-1.402	2.009	2.450	124-54-35	181-32-17	-207.031	290.257462		
P1-35	-134059.642	-39096.568	-1.449	1.976	2.450	126-15-09	181-20-34	-203.046	294.213654		
P1-36	-134061.091	-39094.592	-1.494	1.936	2.445	127-39-26	181-24-17	-199.134	297.506196		
P1-37	-134062.585	-39092.656	-1.550	1.898	2.450	129-14-12	181-34-46	-195.300	302.715000		
P1-38	-134064.135	-39090.758	-1.606	1.860	2.457	130-48-31	181-34-19	-191.542	307.616452		
P1-39	-134065.741	-39088.898	-1.231	1.367	1.840	132-00-12	181-11-41	-188.315	231.815765		
P1-40	-134066.972	-39087.531	-1.675	1.780	2.444	133-15-33	181-15-21	-185.168	310.156400		
P1-41	-134068.647	-39085.751	-1.720	1.741	2.447	134-39-08	181-23-35	-181.647	312.432840		
P1-42	-134070.367	-39084.010	-1.768	1.693	2.448	136-14-29	181-35-21	-178.213	315.080584		
P1-43	-134072.135	-39082.317	-1.807	1.651	2.448	137-34-59	181-20-30	-174.869	315.988283		
P1-44	-134073.942	-39080.666	-1.849	1.604	2.448	139-03-31	181-28-32	-171.614	317.314286		
P1-45	-134075.791	-39079.062	-1.886	1.556	2.445	140-28-35	181-25-04	-168.454	317.704244		
P1-46	-134077.677	-39077.506	-1.924	1.508	2.445	141-54-40	181-26-05	-165.390	318.210360		
P1-47	-134079.601	-39075.998	-1.967	1.456	2.447	143-29-26	181-34-46	-162.426	319.491942		
P1-48	-134081.568	-39074.542	-2.003	1.411	2.450	144-50-15	181-20-49	-159.559	319.596677		
P1-49	-134083.571	-39073.131	-1.364	0.917	1.644	146-05-15	181-15-00	-157.231	214.463084		
P1-5	-134084.935	-39072.214	-1.115	4.361	4.501	104-20-31	138-15-16	-151.953	169.427595		
P1-6	-134086.050	-39067.853	17.220	31.573	35.964	61-23-31	137-03-00	-116.019	-1997.847180		
P1-50	-134068.830	-39036.280	16.327	29.941	34.103	61-23-46	180-00-15	-54.505	-889.903135		
P1-51	-134052.503	-39006.339	1.176	2.151	2.451	61-20-01	179-56-15	-22.413	-26.357688		
P1-52	-134051.327	-39004.188	1.719	3.171	3.607	61-32-16	180-12-15	-17.091	-29.379429		
P1-9	-134049.608	-39001.017	9.572	2.621	9.924	15-18-48	133-46-32	-11.299	-108.154028		

地 番: 3112

円弧付き面積計算書

街区番号	1号公園	画地番号	1号公園(T)

測 点	X	Y	DX	DY	距 離	方向角	夾 角	倍横距	倍面積	半径 弧長	円弧面積
P1-10	-134040.036	-38998.396	-1.187	4.339	4.498	105-17-59	269-59-11	-4.339	5.150393		
合 計					437.805		12060-00-00		20086.236233		0.000000
								1 / 2 面 積	10043.1181165 10043.1181165		

地 番: 3326

円弧付き面積計算書

街区番号	2号公園	画地番号	第二公園(T)

測 点	X	Y	DX	DY	距 離	方向角	夾 角	倍横距	倍面積	半径 弧長	円弧面積
P2-39	-134163.445	-39430.732	5.648	0.361	5.660	3-39-26	99-41-51	0.361	2.038928		
P2-40	-134157.797	-39430.371	0.254	-0.384	0.460	303-28-59	119-49-33	0.338	0.085852		
P2-31	-134157.543	-39430.755	4.437	-6.731	8.062	303-23-33	179-54-34	-6.777	-30.069549		
P2-32	-134153.106	-39437.486	13.353	-20.178	24.196	303-29-42	180-06-09	-33.686	-449.809158		
P2-8	-134139.753	-39457.664	-8.745	-6.303	10.780	215-46-56	92-17-14	-60.167	526.160415		
P2-48	-134148.498	-39463.967	-0.967	-0.660	1.171	214-18-52	178-31-56	-67.130	64.914710		
P2-47	-134149.465	-39464.627	-1.111	-0.675	1.300	211-16-52	176-58-00	-68.465	76.064615		
P2-46	-134150.576	-39465.302	-1.148	-0.610	1.300	207-59-04	176-42-12	-69.750	80.073000		
P2-45	-134151.724	-39465.912	-1.180	-0.545	1.300	204-47-26	176-48-22	-70.905	83.667900		
P2-44	-134152.904	-39466.457	-1.209	-0.477	1.300	201-31-53	176-44-27	-71.927	86.959743		
P2-43	-134154.113	-39466.934	-1.234	-0.408	1.300	198-17-44	176-45-51	-72.812	89.850008		
P2-42	-134155.347	-39467.342	-1.255	-0.337	1.299	195-01-51	176-44-07	-73.557	92.314035		
P2-41	-134156.602	-39467.679	-45.116	-10.764	46.382	193-25-09	178-23-18	-84.658	3819.430328		
P2-1	-134201.718	-39478.443	-8.501	47.826	48.576	100-04-44	86-39-35	-47.596	404.613596		
P2-2	-134210.219	-39430.617	-0.169	1.088	1.101	98-49-45	178-45-01	1.318	-0.222742		
P2-9	-134210.388	-39429.529	-0.126	1.097	1.104	96-33-08	177-43-23	3.503	-0.441378		
P2-10	-134210.514	-39428.432	-0.072	1.099	1.101	93-44-54	177-11-46	5.699	-0.410328		
P2-11	-134210.586	-39427.333	-0.031	1.103	1.103	91-36-36	177-51-42	7.901	-0.244931		
P2-12	-134210.617	-39426.230	0.019	1.100	1.100	89-00-38	177-24-02	10.104	0.191976		
P2-13	-134210.598	-39425.130	0.056	1.018	1.020	86-51-05	177-50-27	12.222	0.684432		
P2-3	-134210.542	-39424.112	0.200	2.980	2.987	86-09-37	179-18-32	16.220	3.244000		
P2-4	-134210.342	-39421.132	3.531	2.818	4.518	38-35-33	132-25-56	22.018	77.745558		
P2-5	-134206.811	-39418.314	1.768	-0.201	1.779	353-30-50	134-55-17	24.635	43.554680		

地 番: 3326

円弧付き面積計算書

街区番号	2号公園	画地番号	第二公園(T)

測 点	X	Y	DX	DY	距 離	方向角	夾 角	倍横距	倍面積	半径 弧長	円弧面積
P2-14	-134205.043	-39418.515	2.434	-0.199	2.442	355-19-34	181-48-44	24.235	58.987990		
P2-15	-134202.609	-39418.714	1.833	-0.094	1.835	357-03-52	181-44-18	23.942	43.885686		
P2-16	-134200.776	-39418.808	1.833	-0.049	1.834	358-28-07	181-24-15	23.799	43.623567		
P2-17	-134198.943	-39418.857	2.444	-0.003	2.444	359-55-47	181-27-40	23.747	58.037668		
P2-18	-134196.499	-39418.860	2.446	0.074	2.447	1-43-58	181-48-11	23.818	58.258828		
P2-19	-134194.053	-39418.786	2.444	0.154	2.449	3-36-20	181-52-22	24.046	58.768424		
P2-20	-134191.609	-39418.632	1.827	0.167	1.835	5-13-22	181-37-02	24.367	44.518509		
P2-21	-134189.782	-39418.465	2.431	0.285	2.448	6-41-12	181-27-50	24.819	60.334989		
P2-22	-134187.351	-39418.180	1.555	0.236	1.573	8-37-47	181-56-35	25.340	39.403700		
P2-23	-134185.796	-39417.944	2.169	0.380	2.202	9-56-14	181-18-27	25.956	56.298564		
P2-33	-134183.627	-39417.564	1.255	-18.006	18.050	273-59-13	84-02-59	8.330	10.454150		
P2-34	-134182.372	-39435.570	-2.843	-9.754	10.160	253-45-01	159-45-48	-19.430	55.239490		
P2-35	-134185.215	-39445.324	3.453	-1.048	3.609	343-07-00	269-21-59	-30.232	-104.391096		
P2-36	-134181.762	-39446.372	7.218	-1.209	7.319	350-29-29	187-22-29	-32.489	-234.505602		
P2-37	-134174.544	-39447.581	1.051	0.119	1.058	6-27-35	195-58-06	-33.579	-35.291529		
P2-49	-134173.493	-39447.462	8.378	0.948	8.431	6-27-21	179-59-46	-32.512	-272.385536		
P2-38	-134165.115	-39446.514	1.670	15.782	15.870	83-57-35	257-30-14	-15.782	-26.355940		
合 計					254.905		6840-00-00		4885.277552		0.000000
								1 / 2	2442.638776		
								面 積	2442.638776		

地 番: 3327

円弧付き面積計算書

街区番号	3号公園	画地番号	3号公園

測 点	X	Y	DX	DY	距 離	方向角	夾 角	倍横距	倍面積	半径 弧長	円弧面積
WK77	-134395.748	-39183.612	0.149	6.540	6.542	88-41-42	180-39-43	6.540	0.974460		
WK76	-134395.599	-39177.072	5.904	1.011	5.990	9-43-01	101-01-19	14.091	83.193264		
W2-25	-134389.695	-39176.061	7.194	0.982	7.261	7-46-23	178-03-22	16.084	115.708296		
W2-6	-134382.501	-39175.079	8.646	3.578	9.357	22-28-53	194-42-30	20.644	178.488024		
W2-7	-134373.855	-39171.501	8.292	-5.112	9.741	328-20-47	125-51-54	19.110	158.460120		
W2-43	-134365.563	-39176.613	-3.560	-5.820	6.822	238-32-48	90-12-01	8.178	-29.113680		
W2-51C	-134369.123	-39182.433	-8.905	-14.556	17.064	238-32-34	179-59-46	-12.198	108.623190		
W2-38	-134378.028	-39196.989	-17.805	10.902	20.878	148-31-15	89-58-41	-15.852	282.244860		
W2-39	-134395.833	-39186.087	0.085	2.475	2.476	88-01-59	119-30-44	-2.475	-0.210375		
合 計					86.131		1260-00-00		898.368159		0.000000
								1 / 2 面 積	449.1840795 449.1840795		

地 番: 3325

円弧付き面積計算書

街区番号	1号水路	画地番号	S1(T)

測 点	X	Y	DX	DY	距 離	方向角	夾 角	倍横距	倍面積	半径 弧長	円弧面積
WK128N	-134546.631	-39506.545	-0.146	-0.815	0.828	259-50-37	277-51-51	-0.815	0.118990		
WK129	-134546.777	-39507.360	0.874	-0.285	0.919	341-56-22	262-05-45	-1.915	-1.673710		
WK130	-134545.903	-39507.645	28.111	-9.189	29.575	341-53-54	179-57-32	-11.389	-320.156179		
WK131	-134517.792	-39516.834	4.963	-1.321	5.136	345-05-43	183-11-49	-21.899	-108.684737		
WK132	-134512.829	-39518.155	5.186	-1.366	5.363	345-14-36	180-08-53	-24.586	-127.502996		
WK133	-134507.643	-39519.521	8.738	-2.169	9.003	346-03-34	180-48-58	-28.121	-245.721298		
WK134	-134498.905	-39521.690	19.721	-3.930	20.109	348-43-47	182-40-13	-34.220	-674.852620		
WK135	-134479.184	-39525.620	1.351	-0.110	1.355	355-20-43	186-36-56	-38.260	-51.689260		
WK136	-134477.833	-39525.730	1.209	-0.098	1.213	355-21-57	180-01-14	-38.468	-46.507812		
WK137	-134476.624	-39525.828	1.203	-0.098	1.207	355-20-34	179-58-37	-38.664	-46.512792		
WK138	-134475.421	-39525.926	12.675	-1.062	12.719	355-12-38	179-52-04	-39.824	-504.769200		
WK139	-134462.746	-39526.988	18.050	0.540	18.058	1-42-49	186-30-11	-40.346	-728.245300		
WK140	-134444.696	-39526.448	20.262	1.906	20.351	5-22-26	183-39-37	-37.900	-767.929800		
S8	-134424.434	-39524.542	-0.148	0.825	0.838	100-10-13	274-47-47	-35.169	5.205012		
OW1-1	-134424.582	-39523.717	-20.163	-1.897	20.252	185-22-29	265-12-16	-36.241	730.727283		
OW26N	-134444.745	-39525.614	-17.977	-0.539	17.985	181-43-03	176-20-34	-38.677	695.296429		
OW27N	-134462.722	-39526.153	-6.972	0.584	6.996	175-12-43	173-29-40	-38.632	269.342304		
W1-98	-134469.694	-39525.569	-5.657	0.474	5.677	175-12-37	179-59-54	-37.574	212.556118		
OW28N	-134475.351	-39525.095	-1.205	0.098	1.209	175-21-02	180-08-25	-37.002	44.587410		
OW29N	-134476.556	-39524.997	-1.209	0.098	1.213	175-21-57	180-00-55	-36.806	44.498454		
OW30N	-134477.765	-39524.899	-1.303	0.106	1.307	175-20-57	179-59-00	-36.602	47.692406		
OW31N	-134479.068	-39524.793	-5.957	1.187	6.074	168-43-51	173-22-54	-35.309	210.335713		
W1-97	-134485.025	-39523.606	-13.700	2.730	13.969	168-43-49	179-59-58	-31.392	430.070400		

地 番: 3325

円弧付き面積計算書

街区番号	1号水路	画地番号	S1(T)

測 点	X	Y	DX	DY	距 離	方向角	夾 角	倍横距	倍面積	半径 弧長	円弧面積
OW32N	-134498.725	-39520.876	-4.918	1.221	5.067	166-03-25	177-19-36	-27.441	134.954838		
W1-100C	-134503.643	-39519.655	-3.717	0.922	3.830	166-04-08	180-00-43	-25.298	94.032666		
W1-101	-134507.360	-39518.733	-0.079	0.020	0.081	165-47-36	179-43-28	-24.356	1.924124		
OW33N	-134507.439	-39518.713	-5.179	1.365	5.356	165-14-05	179-26-29	-22.971	118.966809		
OW34N	-134512.618	-39517.348	-4.940	1.315	5.112	165-05-38	179-51-33	-20.291	100.237540		
OW35N	-134517.558	-39516.033	-28.200	9.204	29.664	161-55-27	176-49-49	-9.772	275.570400		
OW36N	-134545.758	-39506.829	-0.873	0.284	0.918	161-58-46	180-03-19	-0.284	0.247932		
合 計					251.384		5760-00-00		-207.880876		0.000000
								1 / 2 面 積	103.940438 103.940438		

地 番: 3303

円弧付き面積計算書

街区番号	島3号線	画地番号	K2(T)

測 点	X	Y	DX	DY	距 離	方向角	夾 角	倍横距	倍面積	半径 弧長	円弧面積
W7-4	-134446.099	-39366.100	-14.049	8.604	16.474	148-30-56	315-03-56	8.604	-120.877596		
W1-4	-134460.148	-39357.496	1.386	-5.823	5.986	283-23-19	314-52-23	11.385	15.779610		
W1-5	-134458.762	-39363.319	-17.239	-28.195	33.048	238-33-27	135-10-08	-22.633	390.170287		
W1-81	-134476.001	-39391.514	-17.695	-28.940	33.921	238-33-25	179-59-58	-79.768	1411.494760		
W1-6	-134493.696	-39420.454	-0.597	-1.000	1.165	239-09-46	180-36-21	-109.708	65.495676		
W1-37	-134494.293	-39421.454	-0.917	-1.552	1.803	239-25-24	180-15-38	-112.260	102.942420		
W1-38	-134495.210	-39423.006	-0.203	-0.340	0.396	239-09-37	179-44-13	-114.152	23.172856		
W1-92	-134495.413	-39423.346	-0.726	-1.214	1.415	239-07-11	179-57-34	-115.706	84.002556		
W1-39	-134496.139	-39424.560	-0.738	-1.419	1.599	242-31-18	183-24-07	-118.339	87.334182		
W1-40	-134496.877	-39425.979	-0.829	-1.640	1.838	243-11-02	180-39-44	-121.398	100.638942		
W1-41	-134497.706	-39427.619	-0.818	-1.653	1.844	243-40-16	180-29-14	-124.691	101.997238		
W1-42	-134498.524	-39429.272	-0.796	-1.660	1.841	244-22-53	180-42-37	-128.004	101.891184		
W1-43	-134499.320	-39430.932	-0.767	-1.673	1.840	245-22-14	180-59-21	-131.337	100.735479		
W1-44	-134500.087	-39432.605	-0.729	-1.690	1.841	246-39-59	181-17-45	-134.700	98.196300		
W1-45	-134500.816	-39434.295	-0.701	-1.700	1.839	247-35-28	180-55-29	-138.090	96.801090		
W1-46	-134501.517	-39435.995	-0.671	-1.715	1.842	248-37-55	181-02-27	-141.505	94.949855		
W1-47	-134502.188	-39437.710	-0.640	-1.728	1.843	249-40-37	181-02-42	-144.948	92.766720		
W1-48	-134502.828	-39439.438	-0.615	-1.747	1.852	250-36-23	180-55-46	-148.423	91.280145		
W1-49	-134503.443	-39441.185	-0.581	-1.748	1.842	251-36-51	181-00-28	-151.918	88.264358		
W1-50	-134504.024	-39442.933	-0.542	-1.759	1.841	252-52-28	181-15-37	-155.425	84.240350		
W1-51	-134504.566	-39444.692	-0.522	-1.765	1.841	253-31-28	180-39-00	-158.949	82.971378		
W1-52	-134505.088	-39446.457	-0.489	-1.777	1.843	254-36-50	181-05-22	-162.491	79.458099		
W1-53	-134505.577	-39448.234	-0.450	-1.783	1.839	255-50-07	181-13-17	-166.051	74.722950		

地 番: 3303

円弧付き面積計算書

街区番号	島3号線	画地番号	K2(T)

測 点	X	Y	DX	DY	距 離	方向角	夾 角	倍横距	倍面積	半径 弧長	円弧面積
W1-54	-134506.027	-39450.017	-0.424	-1.790	1.840	256-40-26	180-50-19	-169.624	71.920576		
W1-55	-134506.451	-39451.807	-0.394	-1.800	1.843	257-39-12	180-58-46	-173.214	68.246316		
W1-56	-134506.845	-39453.607	-0.359	-1.806	1.841	258-45-26	181-06-14	-176.820	63.478380		
W1-57	-134507.204	-39455.413	-0.326	-1.805	1.834	259-45-44	181-00-18	-180.431	58.820506		
W1-7	-134507.530	-39457.218	-2.742	-15.664	15.902	260-04-15	180-18-31	-197.900	542.641800		
W1-58	-134510.272	-39472.882	-0.260	-1.498	1.520	260-09-13	180-04-58	-215.062	55.916120		
W1-91	-134510.532	-39474.380	-1.621	-9.369	9.508	260-11-02	180-01-49	-225.929	366.230909		
W1-8	-134512.153	-39483.749	10.603	-1.854	10.764	350-04-54	269-53-52	-237.152	-2514.522656		
W1-102	-134501.550	-39485.603	3.763	-0.658	3.820	350-04-53	179-59-59	-239.664	-901.855632		
W1-99C	-134497.787	-39486.261	17.593	-3.076	17.860	350-04-57	180-00-04	-243.398	-4282.101014		
W1-9	-134480.194	-39489.337	0.972	-0.162	0.985	350-32-16	180-27-19	-246.636	-239.730192		
W1-90	-134479.222	-39489.499	0.840	-0.140	0.852	350-32-16	180-00-00	-246.938	-207.427920		
W1-59	-134478.382	-39489.639	1.821	-0.286	1.843	351-04-27	180-32-11	-247.364	-450.449844		
W1-60	-134476.561	-39489.925	1.821	-0.244	1.837	352-22-06	181-17-39	-247.894	-451.414974		
W1-61	-134474.740	-39490.169	1.828	-0.211	1.840	353-24-56	181-02-50	-248.349	-453.981972		
W1-62	-134472.912	-39490.380	1.829	-0.186	1.838	354-11-36	180-46-40	-248.746	-454.956434		
W1-63	-134471.083	-39490.566	1.837	-0.147	1.843	355-25-29	181-13-53	-249.079	-457.558123		
W1-64	-134469.246	-39490.713	1.531	-0.096	1.534	356-24-43	180-59-14	-249.322	-381.711982		
W1-89	-134467.715	-39490.809	0.303	-0.019	0.304	356-24-43	180-00-00	-249.437	-75.579411		
W1-65	-134467.412	-39490.828	1.841	-0.084	1.843	357-23-15	180-58-32	-249.540	-459.403140		
W1-66	-134465.571	-39490.912	1.842	-0.045	1.843	358-36-02	181-12-47	-249.669	-459.890298		
W1-67	-134463.729	-39490.957	1.838	-0.022	1.838	359-18-51	180-42-49	-249.736	-459.014768		

地 番: 3303

円弧付き面積計算書

街区番号	島3号線	画地番号	K2(T)

測 点	X	Y	DX	DY	距 離	方向角	夾 角	倍横距	倍面積	半径 弧長	円弧面積
W1-68	-134461.891	-39490.979	1.832	0.007	1.832	0-13-08	180-54-17	-249.751	-457.543832		
W1-69	-134460.059	-39490.972	1.838	0.049	1.839	1-31-38	181-18-30	-249.695	-458.939410		
W1-70	-134458.221	-39490.923	1.837	0.072	1.838	2-14-40	180-43-02	-249.574	-458.467438		
W1-71	-134456.384	-39490.851	1.836	0.117	1.840	3-38-47	181-24-07	-249.385	-457.870860		
W1-72	-134454.548	-39490.734	1.830	0.148	1.836	4-37-25	180-58-38	-249.120	-455.889600		
W1-73	-134452.718	-39490.586	1.832	0.170	1.840	5-18-06	180-40-41	-248.802	-455.805264		
W1-74	-134450.886	-39490.416	1.829	0.208	1.841	6-29-17	181-11-11	-248.424	-454.367496		
W1-75	-134449.057	-39490.208	1.824	0.233	1.839	7-16-47	180-47-30	-247.983	-452.320992		
W1-76	-134447.233	-39489.975	1.822	0.270	1.842	8-25-45	181-08-58	-247.480	-450.908560		
W1-77	-134445.411	-39489.705	1.813	0.305	1.838	9-32-58	181-07-13	-246.905	-447.638765		
W1-10	-134443.598	-39489.400	4.218	0.751	4.284	10-05-44	180-32-46	-245.849	-1036.991082		
W1-78	-134439.380	-39488.649	4.141	0.777	4.213	10-37-38	180-31-54	-244.321	-1011.733261		
W1-11	-134435.239	-39487.872	16.239	2.858	16.489	9-58-54	179-21-16	-240.686	-3908.499954		
W5-6	-134419.000	-39485.014	8.647	1.520	8.780	9-58-11	179-59-17	-236.308	-2043.355276		
W5-10	-134410.353	-39483.494	6.746	1.184	6.849	9-57-17	179-59-06	-233.604	-1575.892584		
W5-15	-134403.607	-39482.310	12.974	2.312	13.178	10-06-15	180-08-58	-230.108	-2985.421192		
W5-16	-134390.633	-39479.998	9.479	1.705	9.631	10-11-49	180-05-34	-226.091	-2143.116589		
W5-20	-134381.154	-39478.293	0.644	0.115	0.654	10-07-29	179-55-40	-224.271	-144.430524		
W5-7	-134380.510	-39478.178	-2.530	14.200	14.424	100-06-08	269-58-39	-209.956	531.188680		
W5-22	-134383.040	-39463.978	-5.520	30.985	31.473	100-06-05	179-59-57	-164.771	909.535920		
W5-11	-134388.560	-39432.993	-1.058	6.034	6.126	99-56-42	179-50-37	-127.752	135.161616		
W5-8	-134389.618	-39426.959	-0.692	3.938	3.998	99-57-59	180-01-17	-117.780	81.503760		
W7-80	-134390.310	-39423.021	-5.766	-1.021	5.856	190-02-29	270-04-30	-114.863	662.300058		

地 番: 3303

円弧付き面積計算書

街区番号	島3号線	画地番号	K2(T)

測 点	X	Y	DX	DY	距 離	方向角	夾 角	倍横距	倍面積	半径 弧長	円弧面積
W7-8	-134396.076	-39424.042	-1.775	-0.292	1.799	189-20-31	179-18-02	-116.176	206.212400		
W7-47	-134397.851	-39424.334	-1.033	-0.146	1.043	188-02-41	178-42-10	-116.614	120.462262		
W7-48	-134398.884	-39424.480	-1.486	-0.187	1.498	187-10-21	179-07-40	-116.947	173.783242		
W7-49	-134400.370	-39424.667	-1.492	-0.138	1.498	185-17-04	178-06-43	-117.272	174.969824		
W7-50	-134401.862	-39424.805	-1.418	-0.107	1.422	184-18-55	179-01-51	-117.517	166.639106		
W7-81	-134403.280	-39424.912	-0.074	-0.006	0.074	184-38-08	180-19-13	-117.630	8.704620		
W7-51	-134403.354	-39424.918	-1.497	-0.075	1.499	182-52-05	178-13-57	-117.711	176.213367		
W7-52	-134404.851	-39424.993	-1.496	-0.045	1.497	181-43-23	178-51-18	-117.831	176.275176		
W7-53	-134406.347	-39425.038	-1.499	-0.008	1.499	180-18-21	178-34-58	-117.884	176.708116		
W7-54	-134407.846	-39425.046	-1.500	0.024	1.500	179-05-00	178-46-39	-117.868	176.802000		
W7-55	-134409.346	-39425.022	-1.495	0.056	1.496	177-51-17	178-46-17	-117.788	176.093060		
W7-56	-134410.841	-39424.966	-1.500	0.090	1.503	176-33-59	178-42-42	-117.642	176.463000		
W7-57	-134412.341	-39424.876	-1.488	0.131	1.494	174-58-08	178-24-09	-117.421	174.722448		
W7-58	-134413.829	-39424.745	-1.484	0.159	1.492	173-53-04	178-54-56	-117.131	173.822404		
W7-59	-134415.313	-39424.586	-1.478	0.198	1.491	172-22-11	178-29-07	-116.774	172.591972		
W7-60	-134416.791	-39424.388	-1.488	0.219	1.504	171-37-39	179-15-28	-116.357	173.139216		
W7-61	-134418.279	-39424.169	-1.480	0.261	1.503	169-59-55	178-22-16	-115.877	171.497960		
W7-62	-134419.759	-39423.908	-1.466	0.308	1.498	168-08-06	178-08-11	-115.308	169.041528		
W7-63	-134421.225	-39423.600	-1.469	0.317	1.503	167-49-22	179-41-16	-114.683	168.469327		
W7-64	-134422.694	-39423.283	-1.458	0.365	1.503	165-56-43	178-07-21	-114.001	166.213458		
W7-65	-134424.152	-39422.918	-1.451	0.385	1.501	165-08-24	179-11-41	-113.251	164.327201		
W7-66	-134425.603	-39422.533	-1.436	0.427	1.498	163-26-24	178-18-00	-112.439	161.462404		

地 番: 3303

円弧付き面積計算書

街区番号	島3号線	画地番号	K2(T)

測 点	X	Y	DX	DY	距 離	方向角	夾 角	倍横距	倍面積	半径 弧長	円弧面積
W7-67	-134427.039	-39422.106	-1.425	0.454	1.496	162-19-42	178-53-18	-111.558	158.970150		
W7-68	-134428.464	-39421.652	-1.418	0.495	1.502	160-45-24	178-25-42	-110.609	156.843562		
W7-69	-134429.882	-39421.157	-1.396	0.520	1.490	159-34-12	178-48-48	-109.594	152.993224		
W7-70	-134431.278	-39420.637	-1.390	0.550	1.495	158-24-44	178-50-32	-108.524	150.848360		
W7-71	-134432.668	-39420.087	-1.381	0.591	1.502	156-49-53	178-25-09	-107.383	148.295923		
W7-72	-134434.049	-39419.496	-1.361	0.617	1.494	155-36-47	178-46-54	-106.175	144.504175		
W7-73	-134435.410	-39418.879	-1.349	0.652	1.498	154-12-16	178-35-29	-104.906	141.518194		
W7-74	-134436.759	-39418.227	-1.334	0.680	1.497	152-59-24	178-47-08	-103.574	138.167716		
W7-75	-134438.093	-39417.547	-1.319	0.703	1.495	151-56-36	178-57-12	-102.191	134.789929		
W7-76	-134439.412	-39416.844	-1.297	0.743	1.495	150-11-36	178-15-00	-100.745	130.666265		
W7-77	-134440.709	-39416.101	-1.286	0.772	1.500	149-01-23	178-49-47	-99.230	127.609780		
W7-9	-134441.995	-39415.329	-1.851	1.125	2.166	148-42-35	179-41-12	-97.333	180.163383		
W7-83	-134443.846	-39414.204	-0.425	0.258	0.497	148-44-23	180-01-48	-95.950	40.778750		
W7-78	-134444.271	-39413.946	-5.498	3.357	6.442	148-35-32	179-51-09	-92.335	507.657830		
W7-79	-134449.769	-39410.589	-17.156	10.494	20.111	148-32-48	179-57-16	-78.484	1346.471504		
W7-1	-134466.925	-39400.095	-4.147	-6.835	7.995	238-45-13	270-12-25	-74.825	310.299275		
W6-10	-134471.072	-39406.930	8.546	-5.237	10.023	328-30-00	269-44-47	-86.897	-742.621762		
W6-60	-134462.526	-39412.167	7.426	-4.543	8.705	328-32-35	180-02-35	-96.677	-717.923402		
W6-120	-134455.100	-39416.710	8.930	-5.463	10.468	328-32-36	180-00-01	-106.683	-952.679190		
W6-11	-134446.170	-39422.173	1.285	-0.774	1.500	328-56-17	180-23-41	-112.920	-145.102200		
W6-61	-134444.885	-39422.947	0.486	-0.275	0.558	330-29-49	181-33-32	-113.969	-55.388934		
W6-126	-134444.399	-39423.222	0.817	-0.464	0.940	330-24-23	179-54-34	-114.708	-93.716436		
W6-62	-134443.582	-39423.686	1.314	-0.722	1.499	331-12-46	180-48-23	-115.894	-152.284716		

地 番: 3303

円弧付き面積計算書

街区番号	島3号線	画地番号	K2(T)

測 点	X	Y	DX	DY	距 離	方向角	夾 角	倍横距	倍面積	半径 弧長	円弧面積
W6-63	-134442.268	-39424.408	1.332	-0.687	1.499	332-43-01	181-30-15	-117.303	-156.247596		
W6-64	-134440.936	-39425.095	1.353	-0.665	1.508	333-49-33	181-06-32	-118.655	-160.540215		
W6-65	-134439.583	-39425.760	1.361	-0.638	1.503	334-53-03	181-03-30	-119.958	-163.262838		
W6-66	-134438.222	-39426.398	1.362	-0.630	1.501	335-10-37	180-17-34	-121.226	-165.109812		
W6-67	-134436.860	-39427.028	1.390	-0.565	1.500	337-52-46	182-42-09	-122.421	-170.165190		
W6-68	-134435.470	-39427.593	1.396	-0.543	1.498	338-44-44	180-51-58	-123.529	-172.446484		
W6-69	-134434.074	-39428.136	0.968	-0.362	1.033	339-29-45	180-45-01	-124.434	-120.452112		
W6-118	-134433.106	-39428.498	0.439	-0.165	0.469	339-24-04	179-54-19	-124.961	-54.857879		
W6-70	-134432.667	-39428.663	1.420	-0.494	1.503	340-49-04	181-25-00	-125.620	-178.380400		
W6-71	-134431.247	-39429.157	1.426	-0.467	1.501	341-52-01	181-02-57	-126.581	-180.504506		
W6-72	-134429.821	-39429.624	1.441	-0.440	1.507	343-01-13	181-09-12	-127.488	-183.710208		
W6-73	-134428.380	-39430.064	1.445	-0.412	1.503	344-05-10	181-03-57	-128.340	-185.451300		
W6-74	-134426.935	-39430.476	1.453	-0.377	1.501	345-27-17	181-22-07	-129.129	-187.624437		
W6-75	-134425.482	-39430.853	1.460	-0.348	1.501	346-35-36	181-08-19	-129.854	-189.586840		
W6-76	-134424.022	-39431.201	1.470	-0.327	1.506	347-27-32	180-51-56	-130.529	-191.877630		
W6-77	-134422.552	-39431.528	1.474	-0.276	1.500	349-23-40	181-56-08	-131.132	-193.288568		
W6-78	-134421.078	-39431.804	1.476	-0.263	1.499	349-53-49	180-30-09	-131.671	-194.346396		
W6-79	-134419.602	-39432.067	1.499	-0.240	1.518	350-54-14	181-00-25	-132.174	-198.128826		
W6-80	-134418.103	-39432.307	1.489	-0.188	1.501	352-48-14	181-54-00	-132.602	-197.444378		
W6-81	-134416.614	-39432.495	1.496	-0.175	1.506	353-19-41	180-31-27	-132.965	-198.915640		
W6-82	-134415.118	-39432.670	1.493	-0.134	1.499	354-52-17	181-32-36	-133.274	-198.978082		
W6-83	-134413.625	-39432.804	1.500	-0.104	1.504	356-02-02	181-09-45	-133.512	-200.268000		

地 番: 3303

円弧付き面積計算書

街区番号	島3号線	画地番号	K2(T)

測 点	X	Y	DX	DY	距 離	方向角	夾 角	倍横距	倍面積	半径 弧長	円弧面積
W6-84	-134412.125	-39432.908	1.499	-0.070	1.501	357-19-35	181-17-33	-133.686	-200.395314		
W6-85	-134410.626	-39432.978	1.500	-0.046	1.501	358-14-37	180-55-02	-133.802	-200.703000		
W6-86	-134409.126	-39433.024	0.520	-0.009	0.520	359-00-30	180-45-53	-133.857	-69.605640		
W6-124	-134408.606	-39433.033	0.987	-0.016	0.987	359-04-17	180-03-47	-133.882	-132.141534		
W6-87	-134407.619	-39433.049	1.501	0.018	1.501	0-41-13	181-36-56	-133.880	-200.953880		
W6-88	-134406.118	-39433.031	1.502	0.052	1.503	1-58-58	181-17-45	-133.810	-200.982620		
W6-89	-134404.616	-39432.979	1.504	0.088	1.507	3-20-55	181-21-57	-133.670	-201.039680		
W6-90	-134403.112	-39432.891	2.228	0.147	2.233	3-46-29	180-25-34	-133.435	-297.293180		
W6-12	-134400.884	-39432.744	4.823	-3.592	6.014	323-19-21	139-32-52	-136.880	-660.172240		
W6-13	-134396.061	-39436.336	1.426	-8.140	8.264	279-56-11	136-36-50	-148.612	-211.920712		
W6-91	-134394.635	-39444.476	2.005	-11.215	11.393	280-08-10	180-11-59	-167.967	-336.773835		
W6-92	-134392.630	-39455.691	1.379	-7.701	7.823	280-09-08	180-00-58	-186.883	-257.711657		
W6-93	-134391.251	-39463.392	0.404	-2.228	2.264	280-16-40	180-07-32	-196.812	-79.512048		
W6-94	-134390.847	-39465.620	0.325	-1.913	1.940	279-38-31	179-21-51	-200.953	-65.309725		
W6-1	-134390.522	-39467.533	-3.444	-4.923	6.008	235-01-28	135-22-57	-207.789	715.625316		
W6-2	-134393.966	-39472.456	-7.406	-1.317	7.522	190-05-00	135-03-32	-214.029	1585.098774		
W6-123	-134401.372	-39473.773	-12.052	-2.143	12.241	190-04-57	179-59-57	-217.489	2621.177428		
W6-14	-134413.424	-39475.916	-18.726	-3.308	19.016	190-01-05	179-56-08	-222.940	4174.774440		
W6-15	-134432.150	-39479.224	-5.430	-0.980	5.518	190-13-50	180-12-45	-227.228	1233.848040		
W6-117	-134437.580	-39480.204	-3.329	-0.601	3.383	190-14-01	180-00-11	-228.809	761.705161		
W6-16	-134440.909	-39480.805	-4.097	-0.709	4.158	189-49-05	179-35-04	-230.119	942.797543		
W6-3	-134445.006	-39481.514	-1.778	-0.296	1.802	189-27-07	179-38-02	-231.124	410.938472		
W6-17	-134446.784	-39481.810	-1.780	-0.266	1.800	188-29-57	179-02-50	-231.686	412.401080		

地 番: 3303

円弧付き面積計算書

街区番号	島3号線	画地番号	K2(T)

測 点	X	Y	DX	DY	距 離	方向角	夾 角	倍横距	倍面積	半径 弧長	円弧面積
W6-18	-134448.564	-39482.076	-1.783	-0.231	1.798	187-22-55	178-52-58	-232.183	413.982289		
W6-19	-134450.347	-39482.307	-1.791	-0.193	1.801	186-09-02	178-46-07	-232.607	416.599137		
W6-20	-134452.138	-39482.500	-1.790	-0.159	1.797	185-04-34	178-55-32	-232.959	416.996610		
W6-21	-134453.928	-39482.659	-1.793	-0.138	1.798	184-24-04	179-19-30	-233.256	418.228008		
W6-22	-134455.721	-39482.797	-1.800	-0.088	1.802	182-47-56	178-23-52	-233.482	420.267600		
W6-23	-134457.521	-39482.885	-1.800	-0.070	1.801	182-13-37	179-25-41	-233.640	420.552000		
W6-24	-134459.321	-39482.955	-1.802	-0.026	1.802	180-49-36	178-35-59	-233.736	421.192272		
W6-25	-134461.123	-39482.981	-0.716	0.002	0.716	179-50-24	179-00-48	-233.760	167.372160		
W6-127	-134461.839	-39482.979	-1.079	0.003	1.079	179-50-27	180-00-03	-233.755	252.221645		
W6-26	-134462.918	-39482.976	-1.799	0.048	1.800	178-28-18	178-37-51	-233.704	420.433496		
W6-27	-134464.717	-39482.928	-1.802	0.071	1.803	177-44-37	179-16-19	-233.585	420.920170		
W6-28	-134466.519	-39482.857	-1.800	0.100	1.803	176-49-13	179-04-36	-233.414	420.145200		
W6-29	-134468.319	-39482.757	-1.797	0.134	1.802	175-44-08	178-54-55	-233.180	419.024460		
W6-30	-134470.116	-39482.623	-1.797	0.180	1.806	174-16-48	178-32-40	-232.866	418.460202		
W6-31	-134471.913	-39482.443	-1.796	0.205	1.808	173-29-18	179-12-30	-232.481	417.535876		
W6-32	-134473.709	-39482.238	-1.786	0.246	1.803	172-09-27	178-40-09	-232.030	414.405580		
W6-33	-134475.495	-39481.992	-1.487	0.222	1.503	171-30-32	179-21-05	-231.562	344.332694		
W6-34	-134476.982	-39481.770	-1.354	0.236	1.374	170-06-46	178-36-14	-231.104	312.914816		
W6-4	-134478.336	-39481.534	-3.181	0.555	3.229	170-06-11	179-59-25	-230.313	732.625653		
W6-121	-134481.517	-39480.979	-17.205	3.002	17.465	170-06-09	179-59-58	-226.756	3901.336980		
W6-5	-134498.722	-39477.977	-3.459	4.921	6.015	125-06-13	135-00-04	-218.833	756.943347		
W6-6	-134502.181	-39473.056	0.858	4.836	4.912	79-56-22	134-50-09	-209.076	-179.387208		

地 番: 3303

円弧付き面積計算書

街区番号	島3号線	画地番号	K2(T)

測 点	X	Y	DX	DY	距 離	方向角	夾 角	倍横距	倍面積	半径 弧長	円弧面積
W6-35	-134501.323	-39468.220	1.759	10.048	10.201	80-04-14	180-07-52	-194.192	-341.583728		
W6-7	-134499.564	-39458.172	0.263	1.475	1.498	79-53-24	179-49-10	-182.669	-48.041947		
W6-36	-134499.301	-39456.697	0.298	1.471	1.501	78-32-52	178-39-28	-179.723	-53.557454		
W6-37	-134499.003	-39455.226	0.327	1.468	1.504	77-26-32	178-53-40	-176.784	-57.808368		
W6-38	-134498.676	-39453.758	0.344	1.460	1.500	76-44-31	179-17-59	-173.856	-59.806464		
W6-39	-134498.332	-39452.298	0.358	1.457	1.500	76-11-43	179-27-12	-170.939	-61.196162		
W6-40	-134497.974	-39450.841	0.381	1.449	1.498	75-16-05	179-04-22	-168.033	-64.020573		
W6-41	-134497.593	-39449.392	0.407	1.447	1.503	74-17-25	179-01-20	-165.137	-67.210759		
W6-42	-134497.186	-39447.945	0.430	1.435	1.498	73-19-09	179-01-44	-162.255	-69.769650		
W6-43	-134496.756	-39446.510	0.453	1.432	1.502	72-26-45	179-07-36	-159.388	-72.202764		
W6-44	-134496.303	-39445.078	0.476	1.426	1.503	71-32-27	179-05-42	-156.530	-74.508280		
W6-45	-134495.827	-39443.652	0.059	0.173	0.183	71-10-07	179-37-40	-154.931	-9.140929		
W6-95	-134495.768	-39443.479	0.427	1.242	1.313	71-01-37	179-51-30	-153.516	-65.551332		
W6-46	-134495.341	-39442.237	0.518	1.410	1.502	69-49-40	178-48-03	-150.864	-78.147552		
W6-47	-134494.823	-39440.827	0.546	1.390	1.493	68-33-17	178-43-37	-148.064	-80.842944		
W6-48	-134494.277	-39439.437	0.571	1.397	1.509	67-46-07	179-12-50	-145.277	-82.953167		
W6-49	-134493.706	-39438.040	0.586	1.386	1.505	67-04-53	179-18-46	-142.494	-83.501484		
W6-50	-134493.120	-39436.654	0.598	1.375	1.499	66-29-43	179-24-50	-139.733	-83.560334		
W6-51	-134492.522	-39435.279	0.630	1.362	1.501	65-10-37	178-40-54	-136.996	-86.307480		
W6-52	-134491.892	-39433.917	0.652	1.340	1.490	64-03-14	178-52-37	-134.294	-87.559688		
W6-53	-134491.240	-39432.577	0.672	1.335	1.495	63-16-50	179-13-36	-131.619	-88.447968		
W6-54	-134490.568	-39431.242	0.701	1.331	1.504	62-13-32	178-56-42	-128.953	-90.396053		
W6-55	-134489.867	-39429.911	0.706	1.326	1.502	61-58-04	179-44-32	-126.296	-89.164976		

地 番: 3303

円弧付き面積計算書

街区番号	島3号線	画地番号	K2(T)

測 点	X	Y	DX	DY	距 離	方向角	夾 角	倍横距	倍面積	半径 弧長	円弧面積
W6-56	-134489.161	-39428.585	0.729	1.312	1.501	60-56-30	178-58-26	-123.658	-90.146682		
W6-57	-134488.432	-39427.273	0.750	1.299	1.500	59-59-57	179-03-27	-121.047	-90.785250		
W6-58	-134487.682	-39425.974	0.816	1.348	1.576	58-48-42	178-48-45	-118.400	-96.614400		
W6-8	-134486.866	-39424.626	2.524	4.131	4.841	58-34-32	179-45-50	-112.921	-285.012604		
W6-59	-134484.342	-39420.495	7.438	12.155	14.250	58-32-11	179-57-39	-96.635	-718.771130		
W6-9	-134476.904	-39408.340	5.832	1.410	6.000	13-35-30	135-03-19	-83.070	-484.464240		
W6-10	-134471.072	-39406.930	4.147	6.835	7.995	58-45-13	225-09-43	-74.825	-310.299275		
W7-1	-134466.925	-39400.095	-1.370	5.815	5.974	103-15-25	224-30-12	-62.175	85.179750		
W7-2	-134468.295	-39394.280	16.363	26.785	31.388	58-34-45	135-19-20	-29.575	-483.935725		
W7-3	-134451.932	-39367.495	5.833	1.395	5.997	13-27-00	134-52-15	-1.395	-8.137035		
合 計					795.950		38700-00-00		-6366.841896		0.000000
								1 / 2 面 積	3183.420948 3183.420948		

地 番: 3302

円弧付き面積計算書

街区番号	島4号線	画地番号	K3(T)

測 点	X	Y	DX	DY	距 離	方向角	夾 角	倍横距	倍面積	半径 弧長	円弧面積
S9	-134416.471	-39523.531	-1.572	8.829	8.968	100-05-45	272-30-43	8.829	-13.879188		
W5-4	-134418.043	-39514.702	-4.416	24.787	25.177	100-06-06	180-00-21	42.445	-187.437120		
W5-5	-134422.459	-39489.915	3.459	4.901	5.999	54-47-12	134-41-06	72.133	249.508047		
W5-6	-134419.000	-39485.014	-16.239	-2.858	16.489	189-58-54	315-11-42	74.176	-1204.544064		
W1-11	-134435.239	-39487.872	4.907	-3.424	5.984	325-05-37	315-06-43	67.894	333.155858		
W1-12	-134430.332	-39491.296	1.335	-7.570	7.687	280-00-05	134-54-28	56.900	75.961500		
W1-13	-134428.997	-39498.866	3.476	-19.596	19.902	280-03-31	180-03-26	29.734	103.355384		
W1-14	-134425.521	-39518.462	0.939	-5.255	5.338	280-07-52	180-04-21	4.883	4.585137		
OW1-1	-134424.582	-39523.717	0.148	-0.825	0.838	280-10-13	180-02-21	-1.197	-0.177156		
S8	-134424.434	-39524.542	1.256	0.118	1.262	5-22-02	265-11-49	-1.904	-2.391424		
WK141	-134423.178	-39524.424	6.707	0.893	6.766	7-35-02	182-13-00	-0.893	-5.989351		
合 計					104.410		2340-00-00		-647.852377		0.000000
								1 / 2 面 積	323.9261885 323.9261885		

地 番: 3320

円弧付き面積計算書

街区番号	島歩専5号線	画地番号	TK3(T)

測 点	X	Y	DX	DY	距 離	方向角	夾 角	倍横距	倍面積	半径 弧長	円弧面積
W5-9	-134359.089	-39421.548	-0.689	3.954	4.014	99-53-05	269-50-02	3.954	-2.724306		
W7-7	-134359.778	-39417.594	-30.532	-5.427	31.011	190-04-44	270-11-39	2.481	-75.749892		
W7-80	-134390.310	-39423.021	0.692	-3.938	3.998	279-57-59	269-53-15	-6.884	-4.763728		
W5-8	-134389.618	-39426.959	30.529	5.411	31.005	10-03-03	270-05-04	-5.411	-165.192419		
合 計					70.028		1080-00-00		-248.430345		0.000000
								1 / 2	124.2151725		
								面 積	124.2151725		

地 番: 3321

円弧付き面積計算書

街区番号	島歩専6号線	画地番号	TK2(T)

測 点	X	Y	DX	DY	距 離	方向角	夾 角	倍横距	倍面積	半径 弧長	円弧面積
W5-1	-134344.007	-39506.422	3.939	0.678	3.997	9-45-59	269-43-24	0.678	2.670642		
WR40	-134340.068	-39505.744	-15.784	88.850	90.241	100-04-24	270-18-25	90.206	-1423.811504		
W14-1	-134355.852	-39416.894	-4.033	22.709	23.064	100-04-14	179-59-50	201.765	-813.718245		
W14-60	-134359.885	-39394.185	-3.472	19.552	19.858	100-04-10	179-59-56	244.026	-847.258272		
W14-2	-134363.357	-39374.633	-3.714	-1.990	4.214	208-10-58	288-06-48	261.588	-971.537832		
W7-6	-134367.071	-39376.623	2.911	-16.332	16.589	280-06-22	251-55-24	243.266	708.147326		
W7-46	-134364.160	-39392.955	4.382	-24.639	25.026	280-05-04	179-58-42	202.295	886.456690		
W7-7	-134359.778	-39417.594	0.689	-3.954	4.014	279-53-05	179-48-01	173.702	119.680678		
W5-9	-134359.089	-39421.548	6.575	-36.997	37.577	280-04-38	180-11-33	132.751	872.837825		
W5-23	-134352.514	-39458.545	0.165	-0.931	0.946	280-03-00	179-58-22	94.823	15.645795		
W5-12	-134352.349	-39459.476	3.513	-19.679	19.990	280-07-18	180-04-18	74.213	260.710269		
W5-13	-134348.836	-39479.155	4.829	-27.267	27.691	280-02-35	179-55-17	27.267	131.672343		
合 計					273.207		2520-00-00		-1058.504285		0.000000
								1 / 2 面 積	529.2521425 529.2521425		

地 番: 3308

円弧付き面積計算書

街区番号	島7号線	画地番号	K12(T)

測 点	X	Y	DX	DY	距 離	方向角	夾 角	倍横距	倍面積	半径 弧長	円弧面積
WR37-1	-134209.520	-39480.281	-7.927	-1.867	8.144	193-15-11	93-10-58	-1.867	14.799709		
WR37	-134217.447	-39482.148	-68.331	-14.628	69.879	192-05-00	178-49-49	-18.362	1254.693822		
WR38	-134285.778	-39496.776	-29.454	-4.625	29.815	188-55-26	176-50-26	-37.615	1107.912210		
WR39	-134315.232	-39501.401	-24.836	-4.343	25.213	189-55-08	180-59-42	-46.583	1156.935388		
WR40	-134340.068	-39505.744	-15.784	88.850	90.241	100-04-24	90-09-16	37.924	-598.592416		
W14-1	-134355.852	-39416.894	7.961	1.419	8.086	10-06-23	90-01-59	128.193	1020.544473		
W14-8	-134347.891	-39415.475	1.794	0.352	1.828	11-06-03	180-59-40	129.964	233.155416		
W14-38	-134346.097	-39415.123	1.785	0.409	1.831	12-54-20	181-48-17	130.725	233.344125		
W14-37	-134344.312	-39414.714	1.768	0.456	1.826	14-27-45	181-33-25	131.590	232.651120		
W14-36	-134342.544	-39414.258	1.757	0.514	1.831	16-18-23	181-50-38	132.560	232.907920		
W14-35	-134340.787	-39413.744	1.742	0.559	1.829	17-47-28	181-29-05	133.633	232.788686		
W14-34	-134339.045	-39413.185	1.724	0.610	1.829	19-29-07	181-41-39	134.802	232.398648		
W14-33	-134337.321	-39412.575	1.706	0.661	1.830	21-10-45	181-41-38	136.073	232.140538		
W14-32	-134335.615	-39411.914	1.682	0.718	1.829	23-06-59	181-56-14	137.452	231.194264		
W14-31	-134333.933	-39411.196	1.661	0.763	1.828	24-40-20	181-33-21	138.933	230.767713		
W14-30	-134332.272	-39410.433	1.119	0.553	1.248	26-17-53	181-37-33	140.249	156.938631		
W14-90	-134331.153	-39409.880	0.526	0.256	0.585	25-57-07	179-39-14	141.058	74.196508		
W14-29C	-134330.627	-39409.624	1.613	0.862	1.829	28-07-13	182-10-06	142.176	229.329888		
W14-28C	-134329.014	-39408.762	1.589	0.908	1.830	29-44-42	181-37-29	143.946	228.730194		
W14-27C	-134327.425	-39407.854	1.050	0.624	1.221	30-43-21	180-58-39	145.478	152.751900		
W14-26C	-134326.375	-39407.230	1.541	0.987	1.830	32-38-21	181-55-00	147.089	226.664149		
W14-25C	-134324.834	-39406.243	1.512	1.025	1.827	34-08-01	181-29-40	149.101	225.440712		
W14-24C	-134323.322	-39405.218	1.473	1.091	1.833	36-31-34	182-23-33	151.217	222.742641		

地 番: 3308

円弧付き面積計算書

街区番号	島7号線	画地番号	K12(T)

測 点	X	Y	DX	DY	距 離	方向角	夾 角	倍横距	倍面積	半径 弧長	円弧面積
W14-23C	-134321.849	-39404.127	0.621	0.478	0.784	37-35-11	181-03-37	152.786	94.880106		
W14-92	-134321.228	-39403.649	0.833	0.635	1.047	37-19-06	179-43-55	153.899	128.197867		
W14-22	-134320.395	-39403.014	0.719	0.586	0.928	39-10-51	181-51-45	155.120	111.531280		
W14-106	-134319.676	-39402.428	0.700	0.570	0.903	39-09-20	179-58-29	156.276	109.393200		
W14-21	-134318.976	-39401.858	1.386	1.198	1.832	40-50-20	181-41-00	158.044	219.048984		
W14-20	-134317.590	-39400.660	1.336	1.250	1.830	43-05-43	182-15-23	160.492	214.417312		
W14-19	-134316.254	-39399.410	1.312	1.277	1.831	44-13-32	181-07-49	163.019	213.880928		
W14-18	-134314.942	-39398.133	1.268	1.324	1.833	46-14-16	182-00-44	165.620	210.006160		
W14-17	-134313.674	-39396.809	0.383	0.427	0.574	48-06-34	181-52-18	167.371	64.103093		
W14-99	-134313.291	-39396.382	0.838	0.933	1.254	48-04-14	179-57-40	168.731	141.396578		
W14-16	-134312.453	-39395.449	1.193	1.392	1.833	49-24-08	181-19-54	171.056	204.069808		
W14-15	-134311.260	-39394.057	1.143	1.427	1.828	51-18-21	181-54-13	173.875	198.739125		
W14-14	-134310.117	-39392.630	1.104	1.457	1.828	52-50-53	181-32-32	176.759	195.141936		
W14-13	-134309.013	-39391.173	1.056	1.492	1.828	54-42-36	181-51-43	179.708	189.771648		
W14-12	-134307.957	-39389.681	1.014	1.525	1.831	56-22-46	181-40-10	182.725	185.283150		
W14-11	-134306.943	-39388.156	0.966	1.554	1.830	58-08-02	181-45-16	185.804	179.486664		
W14-10	-134305.977	-39386.602	0.612	1.050	1.215	59-45-50	181-37-48	188.408	115.305696		
W14-9	-134305.365	-39385.552	0.207	0.366	0.420	60-30-31	180-44-41	189.824	39.293568		
W14-101	-134305.158	-39385.186	0.704	1.242	1.428	60-27-15	179-56-44	191.432	134.768128		
W14-7	-134304.454	-39383.944	3.805	6.964	7.936	61-20-55	180-53-40	199.638	759.622590		
W14-6	-134300.649	-39376.980	-1.254	4.325	4.503	106-10-09	224-49-14	210.927	-264.502458		
W14-5	-134301.903	-39372.655	10.851	-5.913	12.357	331-24-46	45-14-37	209.339	2271.537489		

地 番: 3308

円弧付き面積計算書

街区番号	島7号線	画地番号	K12(T)

測 点	X	Y	DX	DY	距 離	方向角	夾 角	倍横距	倍面積	半径 弧長	円弧面積
W12-11	-134291.052	-39378.568	-4.313	-1.282	4.499	196-33-15	45-08-29	202.144	-871.847072		
W12-10	-134295.365	-39379.850	-3.992	-7.281	8.304	241-15-54	224-42-39	193.581	-772.775352		
W12-9	-134299.357	-39387.131	-1.213	-2.128	2.449	240-18-58	179-03-04	184.172	-223.400636		
W12-37	-134300.570	-39389.259	-0.624	-1.040	1.213	239-02-10	178-43-12	181.004	-112.946496		
W12-36	-134301.194	-39390.299	-0.990	-1.553	1.842	237-29-01	178-26-51	178.411	-176.626890		
W12-35	-134302.184	-39391.852	-1.026	-1.516	1.831	235-54-38	178-25-37	175.342	-179.900892		
W12-34	-134303.210	-39393.368	-1.072	-1.495	1.840	234-21-26	178-26-48	172.331	-184.738832		
W12-33	-134304.282	-39394.863	-0.734	-0.979	1.224	233-08-22	178-46-56	169.857	-124.675038		
W12-32	-134305.016	-39395.842	-1.136	-1.443	1.837	231-47-18	178-38-56	167.435	-190.206160		
W12-31	-134306.152	-39397.285	-1.168	-1.412	1.832	230-24-09	178-36-51	164.580	-192.229440		
W12-30	-134307.320	-39398.697	-1.216	-1.376	1.836	228-31-56	178-07-47	161.792	-196.739072		
W12-29	-134308.536	-39400.073	-1.246	-1.349	1.836	227-16-23	178-44-27	159.067	-198.197482		
W12-28	-134309.782	-39401.422	-1.251	-1.276	1.787	225-34-01	178-17-38	156.442	-195.708942		
W12-8	-134311.033	-39402.698	-9.332	-7.761	12.138	219-44-56	174-10-55	147.405	-1375.583460		
W13-8	-134320.365	-39410.459	-1.470	-0.985	1.769	213-49-29	174-04-33	138.659	-203.828730		
W13-25	-134321.835	-39411.444	-1.554	-0.984	1.839	212-20-32	178-31-03	136.690	-212.416260		
W13-24	-134323.389	-39412.428	-1.048	-0.631	1.223	211-03-08	178-42-36	135.075	-141.558600		
W13-23	-134324.437	-39413.059	-1.635	-0.941	1.886	209-55-19	178-52-11	133.503	-218.277405		
W13-22	-134326.072	-39414.000	-0.418	-0.227	0.476	208-30-17	178-34-58	132.335	-55.316030		
W13-48	-134326.490	-39414.227	-0.647	-0.353	0.737	208-37-00	180-06-43	131.755	-85.245485		
W13-21	-134327.137	-39414.580	-1.599	-0.825	1.799	207-17-29	178-40-29	130.577	-208.792623		
W13-20	-134328.736	-39415.405	-1.621	-0.777	1.798	205-36-36	178-19-07	128.975	-209.068475		
W13-19	-134330.357	-39416.182	-1.649	-0.736	1.806	204-03-10	178-26-34	127.462	-210.184838		

地 番: 3308

円弧付き面積計算書

街区番号	島7号線	画地番号	K12(T)

測 点	X	Y	DX	DY	距 離	方向角	夾 角	倍横距	倍面積	半径 弧長	円弧面積
W13-18	-134332.006	-39416.918	-1.658	-0.689	1.795	202-33-57	178-30-47	126.037	-208.969346		
W13-17	-134333.664	-39417.607	-1.689	-0.650	1.810	201-02-56	178-28-59	124.698	-210.614922		
W13-16	-134335.353	-39418.257	-1.698	-0.600	1.801	199-27-40	178-24-44	123.448	-209.614704		
W13-15	-134337.051	-39418.857	-1.711	-0.559	1.800	198-05-34	178-37-54	122.289	-209.236479		
W13-14	-134338.762	-39419.416	-1.732	-0.506	1.804	196-17-08	178-11-34	121.224	-209.959968		
W13-13	-134340.494	-39419.922	-2.251	-0.596	2.329	194-49-48	178-32-40	120.122	-270.394622		
W13-12	-134342.745	-39420.518	-1.512	-0.357	1.554	193-17-06	178-27-18	119.169	-180.183528		
W13-11	-134344.257	-39420.875	-1.494	-0.310	1.526	191-43-20	178-26-14	118.502	-177.041988		
W13-7	-134345.751	-39421.185	-2.594	-3.685	4.506	234-51-25	223-08-05	114.507	-297.031158		
W13-6	-134348.345	-39424.870	1.699	-9.551	9.701	280-05-12	225-13-47	101.271	172.059429		
W13-45	-134346.646	-39434.421	2.415	-13.579	13.792	280-05-04	179-59-52	78.141	188.710515		
W13-54	-134344.231	-39448.000	2.415	-13.578	13.791	280-05-07	180-00-03	50.984	123.126360		
W13-49	-134341.816	-39461.578	0.087	-0.489	0.497	280-05-17	180-00-10	36.917	3.211779		
W13-44	-134341.729	-39462.067	3.118	-17.442	17.719	280-08-07	180-02-50	18.986	59.198348		
W13-43	-134338.611	-39479.509	0.422	-2.391	2.428	280-00-34	179-52-27	-0.847	-0.357434		
W13-59	-134338.189	-39481.900	2.436	-13.815	14.028	280-00-01	179-59-27	-17.053	-41.541108		
W13-5	-134335.753	-39495.715	3.661	-2.530	4.450	325-21-10	225-21-09	-33.398	-122.270078		
W13-4	-134332.092	-39498.245	8.347	1.466	8.475	9-57-41	224-36-31	-34.462	-287.654314		
W13-42	-134323.745	-39496.779	7.334	1.268	7.443	9-48-33	179-50-52	-31.728	-232.693152		
W13-53	-134316.411	-39495.511	0.140	0.025	0.142	10-07-29	180-18-56	-30.435	-4.260900		
W13-3	-134316.271	-39495.486	10.843	1.708	10.977	8-57-06	178-49-37	-28.702	-311.215786		
W13-41	-134305.428	-39493.778	4.522	0.697	4.575	8-45-44	179-48-38	-26.297	-118.915034		

地 番: 3308

円弧付き面積計算書

街区番号	島7号線	画地番号	K12(T)

測 点	X	Y	DX	DY	距 離	方向角	夾 角	倍横距	倍面積	半径 弧長	円弧面積
W13-2	-134300.906	-39493.081	12.214	1.920	12.364	8-56-01	180-10-17	-23.680	-289.227520		
W12-4	-134288.692	-39491.161	1.818	0.284	1.840	8-52-43	179-56-42	-21.476	-39.043368		
W12-3	-134286.874	-39490.877	3.091	0.662	3.161	12-05-18	183-12-35	-20.530	-63.458230		
W12-73	-134283.783	-39490.215	1.466	0.314	1.499	12-05-22	180-00-04	-19.554	-28.666164		
W12-72	-134282.317	-39489.901	7.782	1.666	7.958	12-05-01	179-59-39	-17.574	-136.760868		
W12-71	-134274.535	-39488.235	16.915	3.621	17.298	12-04-59	179-59-58	-12.287	-207.834605		
W12-2	-134257.620	-39484.614	12.093	2.600	12.369	12-08-02	180-03-03	-6.066	-73.356138		
W11-4	-134245.527	-39482.014	26.699	5.726	27.306	12-06-16	179-58-14	2.260	60.339740		
W11-3	-134218.828	-39476.288	5.207	1.219	5.348	13-10-34	181-04-18	9.205	47.930435		
W11-2	-134213.621	-39475.069	2.508	3.758	4.518	56-16-54	223-06-20	14.182	35.568456		
W11-1	-134211.113	-39471.311	1.593	-8.970	9.110	280-04-13	43-47-19	8.970	14.289210		
合 計					599.210		17820-00-00		3513.677739		0.000000
								1 / 2 面 積	1756.8388695 1756.8388695		

円弧付き面積計算書

地 番: 3310

街区番号	島8号線	画地番号	K11(T)

測 点	X	Y	DX	DY	距 離	方向角	夾 角	倍横距	倍面積	半径 弧長	円弧面積
W12-4	-134288.692	-39491.161	-3.663	2.631	4.510	144-18-42	315-22-41	2.631	-9.637353		
W12-5	-134292.355	-39488.530	-2.172	12.208	12.400	100-05-18	135-46-36	17.470	-37.944840		
W12-78	-134294.527	-39476.322	-0.573	3.218	3.269	100-05-47	180-00-29	32.896	-18.849408		
W12-67	-134295.100	-39473.104	-0.737	4.184	4.248	99-59-24	179-53-37	40.298	-29.699626		
W12-80	-134295.837	-39468.920	-1.208	6.859	6.965	99-59-18	179-59-54	51.341	-62.019928		
W12-84	-134297.045	-39462.061	-1.209	6.857	6.963	99-59-58	180-00-40	65.057	-78.653913		
W12-61	-134298.254	-39455.204	-0.976	5.542	5.627	99-59-17	179-59-19	77.456	-75.597056		
W12-68	-134299.230	-39449.662	-3.639	20.491	20.812	100-04-13	180-04-56	103.489	-376.596471		
W12-62	-134302.869	-39429.171	-0.743	4.187	4.252	100-03-45	179-59-32	128.167	-95.228081		
W12-6	-134303.612	-39424.984	-0.244	1.200	1.225	101-29-36	181-25-51	133.554	-32.587176		
W12-16	-134303.856	-39423.784	-0.284	1.209	1.242	103-13-10	181-43-34	135.963	-38.613492		
W12-17	-134304.140	-39422.575	-0.486	1.768	1.834	105-22-13	182-09-03	138.940	-67.524840		
W12-18	-134304.626	-39420.807	-0.536	1.763	1.843	106-54-39	181-32-26	142.471	-76.364456		
W12-19	-134305.162	-39419.044	-0.407	1.154	1.224	109-25-37	182-30-58	145.388	-59.172916		
W12-20	-134305.569	-39417.890	-0.671	1.713	1.840	111-23-27	181-57-50	148.255	-99.479105		
W12-21	-134306.240	-39416.177	-0.487	1.125	1.226	113-24-26	182-00-59	151.093	-73.582291		
W12-22	-134306.727	-39415.052	-0.522	1.114	1.230	115-06-25	181-41-59	153.332	-80.039304		
W12-23	-134307.249	-39413.938	-0.838	1.639	1.841	117-04-48	181-58-23	156.085	-130.799230		
W12-24	-134308.087	-39412.299	-0.908	1.600	1.840	119-34-30	182-29-42	159.324	-144.666192		
W12-25	-134308.995	-39410.699	-0.979	1.558	1.840	122-08-38	182-34-08	162.482	-159.069878		
W12-26	-134309.974	-39409.141	-0.697	1.012	1.229	124-33-24	182-24-46	165.052	-115.041244		
W12-27	-134310.671	-39408.129	-0.672	0.933	1.150	125-45-49	181-12-25	166.997	-112.221984		
W12-7	-134311.343	-39407.196	0.310	4.498	4.509	86-03-27	140-17-38	172.428	53.452680		

地 番: 3310

円弧付き面積計算書

街区番号	島8号線	画地番号	K11(T)

測 点	X	Y	DX	DY	距 離	方向角	夾 角	倍横距	倍面積	半径 弧長	円弧面積
W12-8	-134311.033	-39402.698	-9.332	-7.761	12.138	219-44-56	313-41-29	169.165	-1578.647780		
W13-8	-134320.365	-39410.459	4.461	-0.610	4.503	352-12-49	312-27-53	160.794	717.302034		
W13-9	-134315.904	-39411.069	0.345	-0.477	0.589	305-52-38	133-39-49	159.707	55.098915		
W13-26	-134315.559	-39411.546	0.994	-1.537	1.830	302-53-29	177-00-51	157.693	156.746842		
W13-27	-134314.565	-39413.083	0.920	-1.575	1.824	300-17-25	177-23-56	154.581	142.214520		
W13-28	-134313.645	-39414.658	0.577	-1.073	1.218	298-16-08	177-58-43	151.933	87.665341		
W13-29	-134313.068	-39415.731	0.542	-1.094	1.221	296-21-19	178-05-11	149.766	81.173172		
W13-30	-134312.526	-39416.825	0.505	-1.109	1.219	294-28-58	178-07-39	147.563	74.519315		
W13-31	-134312.021	-39417.934	0.470	-1.124	1.218	292-41-32	178-12-34	145.330	68.305100		
W13-32	-134311.551	-39419.058	0.431	-1.137	1.216	290-45-36	178-04-04	143.069	61.662739		
W13-33	-134311.120	-39420.195	0.576	-1.736	1.829	288-21-21	177-35-45	140.196	80.752896		
W13-34	-134310.544	-39421.931	0.339	-1.168	1.216	286-11-05	177-49-44	137.292	46.541988		
W13-35	-134310.205	-39423.099	0.295	-1.187	1.223	283-57-24	177-46-19	134.937	39.806415		
W13-36	-134309.910	-39424.286	0.258	-1.191	1.219	282-13-22	178-15-58	132.559	34.200222		
W13-37	-134309.652	-39425.477	0.357	-1.815	1.850	281-07-40	178-54-18	129.553	46.250421		
W13-10	-134309.295	-39427.292	0.083	-0.467	0.474	280-04-41	178-57-01	127.271	10.563493		
W13-46	-134309.212	-39427.759	2.405	-13.576	13.787	280-02-45	179-58-04	113.228	272.313340		
W13-55	-134306.807	-39441.335	2.406	-13.576	13.788	280-03-00	180-00-15	86.076	207.098856		
W13-50	-134304.401	-39454.911	0.092	-0.521	0.529	280-00-51	179-57-51	71.979	6.622068		
W13-38	-134304.309	-39455.432	3.138	-17.829	18.103	279-58-56	179-58-05	53.629	168.287802		
W13-39	-134301.171	-39473.261	0.357	-2.018	2.049	280-01-56	180-03-00	33.782	12.060174		
W13-51	-134300.814	-39475.279	1.558	-8.795	8.932	280-02-44	180-00-48	22.969	35.785702		

地 番: 3310

円弧付き面積計算書

街区番号	島8号線	画地番号	K11(T)

測 点	X	Y	DX	DY	距 離	方向角	夾 角	倍横距	倍面積	半径 弧長	円弧面積
W13-40	-134299.256	-39484.074	0.966	-5.342	5.429	280-15-00	180-12-16	8.832	8.531712		
W13-1	-134298.290	-39489.416	-2.616	-3.665	4.503	234-28-54	134-13-54	-0.175	0.457800		
W13-2	-134300.906	-39493.081	12.214	1.920	12.364	8-56-01	314-27-07	-1.920	-23.450880		
合 計					207.390		9000-00-00		-1108.073897		0.000000
								1 / 2 面 積	554.0369485 554.0369485		

地 番: 3309

円弧付き面積計算書

街区番号	島9号線	画地番号	K10(T)

測 点	X	Y	DX	DY	距 離	方向角	夾 角	倍横距	倍面積	半径 弧長	円弧面積
W11-4	-134245.527	-39482.014	-3.742	2.504	4.503	146-12-40	314-04-38	2.504	-9.369968		
W11-5	-134249.269	-39479.510	-3.164	17.772	18.051	100-05-41	133-53-01	22.780	-72.075920		
W11-42	-134252.433	-39461.738	-3.472	19.505	19.812	100-05-36	179-59-55	60.057	-208.517904		
W11-40	-134255.905	-39442.233	-2.403	13.503	13.715	100-05-27	179-59-51	93.065	-223.635195		
W11-6	-134258.308	-39428.730	-0.221	1.483	1.499	98-28-33	178-23-06	108.051	-23.879271		
W11-15	-134258.529	-39427.247	-0.136	1.391	1.398	95-35-03	177-06-30	110.925	-15.085800		
W11-16	-134258.665	-39425.856	-0.070	1.493	1.495	92-41-04	177-06-01	113.809	-7.966630		
W11-17	-134258.735	-39424.363	0.008	1.096	1.096	89-34-54	176-53-50	116.398	0.931184		
W11-18	-134258.727	-39423.267	0.054	1.184	1.185	87-23-19	177-48-25	118.678	6.408612		
W11-19	-134258.673	-39422.083	0.187	1.788	1.798	84-01-46	176-38-27	121.650	22.748550		
W11-20	-134258.486	-39420.295	0.212	1.273	1.291	80-32-42	176-30-56	124.711	26.438732		
W11-21	-134258.274	-39419.022	0.218	1.076	1.098	78-32-48	178-00-06	127.060	27.699080		
W11-22	-134258.056	-39417.946	0.293	1.179	1.215	76-02-38	177-29-50	129.315	37.889295		
W11-23	-134257.763	-39416.767	0.383	1.232	1.290	72-43-51	176-41-13	131.726	50.451058		
W11-24	-134257.380	-39415.535	0.392	1.116	1.183	70-38-45	177-54-54	134.074	52.557008		
W11-25	-134256.988	-39414.419	0.421	1.053	1.134	68-12-29	177-33-44	136.243	57.358303		
W11-26	-134256.567	-39413.366	0.545	1.193	1.312	65-26-51	177-14-22	138.489	75.476505		
W11-27	-134256.022	-39412.173	0.597	1.151	1.297	62-35-07	177-08-16	140.833	84.077301		
W11-7	-134255.425	-39411.022	2.464	4.508	5.137	61-20-23	178-45-16	146.492	360.956288		
W11-39	-134252.961	-39406.514	1.484	2.742	3.118	61-34-38	180-14-15	153.742	228.153128		
W11-8	-134251.477	-39403.772	4.322	1.272	4.505	16-23-59	134-49-21	157.756	681.821432		
W11-9	-134247.155	-39402.500	-10.844	5.919	12.354	151-22-22	314-58-23	164.947	-1788.685268		
W12-12	-134257.999	-39396.581	1.256	-4.322	4.501	286-12-15	314-49-53	166.544	209.179264		

地 番: 3309

円弧付き面積計算書

街区番号	島9号線	画地番号	K10(T)

測 点	X	Y	DX	DY	距 離	方向角	夾 角	倍横距	倍面積	半径 弧長	円弧面積
W12-13	-134256.743	-39400.903	-3.881	-7.118	8.107	241-23-57	135-11-42	155.104	-601.958624		
W12-14	-134260.624	-39408.021	-0.578	-1.083	1.228	241-54-40	180-30-43	146.903	-84.909934		
W12-40	-134261.202	-39409.104	-0.529	-1.106	1.226	244-26-18	182-31-38	144.714	-76.553706		
W12-41	-134261.731	-39410.210	-0.496	-1.122	1.227	246-09-05	181-42-47	142.486	-70.673056		
W12-42	-134262.227	-39411.332	-0.452	-1.143	1.229	248-25-25	182-16-20	140.221	-63.379892		
W12-43	-134262.679	-39412.475	-0.404	-1.159	1.227	250-46-58	182-21-33	137.919	-55.719276		
W12-44	-134263.083	-39413.634	-0.358	-1.173	1.226	253-01-40	182-14-42	135.587	-48.540146		
W12-45	-134263.441	-39414.807	-0.318	-1.184	1.226	254-57-58	181-56-18	133.230	-42.367140		
W12-46	-134263.759	-39415.991	-0.272	-1.198	1.228	257-12-29	182-14-31	130.848	-35.590656		
W12-47	-134264.031	-39417.189	-0.228	-1.205	1.226	259-17-08	182-04-39	128.445	-29.285460		
W12-48	-134264.259	-39418.394	-0.189	-1.211	1.226	261-07-46	181-50-38	126.029	-23.819481		
W12-49	-134264.448	-39419.605	-0.142	-1.223	1.231	263-22-38	182-14-52	123.595	-17.550490		
W12-50	-134264.590	-39420.828	-0.091	-1.222	1.225	265-44-28	182-21-50	121.150	-11.024650		
W12-51	-134264.681	-39422.050	-0.014	-0.357	0.357	267-45-15	182-00-47	119.571	-1.673994		
W12-63	-134264.695	-39422.407	-0.034	-0.872	0.873	267-46-02	180-00-47	118.342	-4.023628		
W12-52	-134264.729	-39423.279	-0.003	-1.222	1.222	269-51-34	182-05-32	116.248	-0.348744		
W12-53	-134264.732	-39424.501	0.042	-1.232	1.233	271-57-09	182-05-35	113.794	4.779348		
W12-54	-134264.690	-39425.733	0.087	-1.226	1.229	274-03-33	182-06-24	111.336	9.686232		
W12-55	-134264.603	-39426.959	0.135	-1.225	1.232	276-17-20	182-13-47	108.885	14.699475		
W12-56	-134264.468	-39428.184	0.181	-1.209	1.222	278-30-52	182-13-32	106.451	19.267631		
W12-15	-134264.287	-39429.393	3.404	-19.179	19.479	280-03-52	181-33-00	86.063	292.958452		
W12-60	-134260.883	-39448.572	1.218	-6.862	6.969	280-03-54	180-00-02	60.022	73.106796		

地 番: 3309

円弧付き面積計算書

街区番号	島9号線	画地番号	K10(T)

測 点	X	Y	DX	DY	距 離	方向角	夾 角	倍横距	倍面積	半径 弧長	円弧面積
W12-86	-134259.665	-39455.434	0.935	-5.267	5.349	280-03-59	180-00-05	47.893	44.779955		
W12-57	-134258.730	-39460.701	0.285	-1.590	1.615	280-09-43	180-05-44	41.036	11.695260		
W12-83	-134258.445	-39462.291	1.146	-6.396	6.498	280-09-29	179-59-46	33.050	37.875300		
W12-69	-134257.299	-39468.687	2.184	-12.190	12.384	280-09-27	179-59-58	14.464	31.589376		
W12-1	-134255.115	-39480.877	-2.505	-3.737	4.499	236-09-54	136-00-27	-1.463	3.664815		
W12-2	-134257.620	-39484.614	12.093	2.600	12.369	12-08-02	315-58-08	-2.600	-31.441800		
合 計					203.349		9540-00-00		-1081.828253		0.000000
								1 / 2 面 積	540.9141265 540.9141265		

地 番: 3305

円弧付き面積計算書

街区番号	島10号線	画地番号	TK4(T)

測 点	X	Y	DX	DY	距 離	方向角	夾 角	倍横距	倍面積	半径 弧長	円弧面積
P2-1	-134201.718	-39478.443	-8.501	47.826	48.576	100-04-44	266-49-22	47.826	-406.568826		
P2-2	-134210.219	-39430.617	-0.169	1.088	1.101	98-49-45	178-45-01	96.740	-16.349060		
P2-9	-134210.388	-39429.529	-0.126	1.097	1.104	96-33-08	177-43-23	98.925	-12.464550		
P2-10	-134210.514	-39428.432	-0.072	1.099	1.101	93-44-54	177-11-46	101.121	-7.280712		
P2-11	-134210.586	-39427.333	-0.031	1.103	1.103	91-36-36	177-51-42	103.323	-3.203013		
P2-12	-134210.617	-39426.230	0.019	1.100	1.100	89-00-38	177-24-02	105.526	2.004994		
P2-13	-134210.598	-39425.130	0.056	1.018	1.020	86-51-05	177-50-27	107.644	6.028064		
P2-3	-134210.542	-39424.112	0.200	2.980	2.987	86-09-37	179-18-32	111.642	22.328400		
P2-4	-134210.342	-39421.132	3.531	2.818	4.518	38-35-33	132-25-56	117.440	414.680640		
P2-5	-134206.811	-39418.314	-13.933	3.024	14.257	167-45-16	309-09-43	123.282	-1717.688106		
W11-11	-134220.744	-39415.290	2.560	-3.699	4.498	304-41-11	316-55-55	122.607	313.873920		
W11-12	-134218.184	-39418.989	-0.336	-4.519	4.531	265-44-52	141-03-41	114.389	-38.434704		
W11-13	-134218.520	-39423.508	-0.074	-1.324	1.326	266-48-04	181-03-12	108.546	-8.032404		
W11-35	-134218.594	-39424.832	-0.017	-1.804	1.804	269-27-36	182-39-32	105.418	-1.792106		
W11-36	-134218.611	-39426.636	0.077	-1.793	1.795	272-27-33	182-59-57	101.821	7.840217		
W11-37	-134218.534	-39428.429	0.169	-1.793	1.801	275-23-04	182-55-31	98.235	16.601715		
W11-38	-134218.365	-39430.222	0.270	-1.780	1.800	278-37-31	183-14-27	94.662	25.558740		
W11-14	-134218.095	-39432.002	0.605	-3.408	3.461	280-03-59	181-26-28	89.474	54.131770		
W11-41	-134217.490	-39435.410	3.465	-19.506	19.811	280-04-22	180-00-23	66.560	230.630400		
W11-43	-134214.025	-39454.916	2.912	-16.395	16.652	280-04-18	179-59-56	30.659	89.279008		
W11-1	-134211.113	-39471.311	1.593	-8.970	9.110	280-04-13	179-59-55	5.294	8.433342		
WR37-1	-134209.520	-39480.281	7.802	1.838	8.016	13-15-22	273-11-09	-1.838	-14.340076		

地 番: 3305

円弧付き面積計算書

街区番号	島10号線	画地番号	TK4(T)

測 点	X	Y	DX	DY	距 離	方向角	夾 角	倍横距	倍面積	半径 弧長	円弧面積
合 計					151.472		4320-00-00		-1034.762347		0.000000
								1 / 2	517.3811735		
								面 積	517.3811735		

円弧付き面積計算書

地 番: 3322

街区番号	島歩専11号線	画地番号	TK1S2(T3)

測 点	X	Y	DX	DY	距 離	方向角	夾 角	倍横距	倍面積	半径 弧長	円弧面積
S9	-134416.471	-39523.531	13.313	1.772	13.430	7-34-54	267-29-09	1.772	23.590636		
WK142	-134403.158	-39521.759	6.852	0.923	6.914	7-40-19	180-05-25	4.467	30.607884		
WK143	-134396.306	-39520.836	6.014	0.857	6.075	8-06-36	180-26-17	6.247	37.569458		
WK144	-134390.292	-39519.979	13.249	1.906	13.385	8-11-11	180-04-35	9.010	119.373490		
WK145	-134377.043	-39518.073	24.442	4.197	24.800	9-44-36	181-33-25	15.113	369.391946		
WK146	-134352.601	-39513.876	1.200	0.197	1.216	9-19-22	179-34-46	19.507	23.408400		
WK147	-134351.401	-39513.679	13.482	2.359	13.687	9-55-29	180-36-07	22.063	297.453366		
WK148	-134337.919	-39511.320	25.955	4.535	26.348	9-54-40	179-59-11	28.957	751.578935		
WK149	-134311.964	-39506.785	27.298	4.329	27.639	9-00-40	179-06-00	37.821	1032.437658		
WK150	-134284.666	-39502.456	1.762	0.377	1.802	12-04-37	183-03-57	42.527	74.932574		
WK151	-134282.904	-39502.079	0.936	0.201	0.957	12-07-11	180-02-34	43.105	40.346280		
WK152	-134281.968	-39501.878	42.919	9.225	43.899	12-07-50	180-00-39	52.531	2254.577989		
WK153	-134239.049	-39492.653	8.447	1.827	8.642	12-12-16	180-04-26	63.583	537.085601		
WK154	-134230.602	-39490.826	14.532	3.084	14.856	11-58-54	179-46-38	68.494	995.354808		
WK155	-134216.070	-39487.742	18.436	4.338	18.939	13-14-27	181-15-33	75.916	1399.587376		
WK156	-134197.634	-39483.404	37.554	9.048	38.629	13-32-47	180-18-20	89.302	3353.647308		
WK157A	-134160.080	-39474.356	6.574	1.548	6.754	13-15-01	179-42-14	99.898	656.729452		
WK158	-134153.506	-39472.808	1.875	0.602	1.969	17-48-00	184-32-59	102.048	191.340000		
WK159	-134151.631	-39472.206	1.506	0.588	1.617	21-19-39	183-31-39	103.238	155.476428		
WK160	-134150.125	-39471.618	1.726	0.903	1.948	27-37-03	186-17-24	104.729	180.762254		
WK161	-134148.399	-39470.715	2.011	1.234	2.359	31-32-04	183-55-01	106.866	214.907526		
WK162	-134146.388	-39469.481	1.631	1.111	1.973	34-15-42	182-43-38	109.211	178.123141		
WK163	-134144.757	-39468.370	18.391	13.096	22.577	35-27-15	181-11-33	123.418	2269.780438		

地 番: 3322

円弧付き面積計算書

街区番号	島歩専11号線	画地番号	TK1S2(T3)

測 点	X	Y	DX	DY	距 離	方向角	夾 角	倍横距	倍面積	半径 弧長	円弧面積
WK164	-134126.366	-39455.274	4.160	3.017	5.139	35-57-04	180-29-49	139.531	580.448960		
WK165	-134122.206	-39452.257	7.401	6.139	9.616	39-40-30	183-43-26	148.687	1100.432487		
WK166	-134114.805	-39446.118	0.834	0.827	1.175	44-45-31	185-05-01	155.653	129.814602		
WK167	-134113.971	-39445.291	3.889	4.000	5.579	45-48-22	181-02-51	160.480	624.106720		
WK168	-134110.082	-39441.291	2.085	2.252	3.069	47-12-18	181-23-56	166.732	347.636220		
WK169A	-134107.997	-39439.039	1.416	1.570	2.114	47-57-08	180-44-50	170.554	241.504464		
WK170	-134106.581	-39437.469	1.774	2.122	2.766	50-06-15	182-09-07	174.246	309.112404		
WK171A	-134104.807	-39435.347	1.619	2.046	2.609	51-38-44	181-32-29	178.414	288.852266		
WK172A	-134103.188	-39433.301	4.990	6.416	8.128	52-07-35	180-28-51	186.876	932.511240		
WK173	-134098.198	-39426.885	3.054	4.318	5.289	54-43-45	182-36-10	197.610	603.500940		
WK174	-134095.144	-39422.567	2.397	3.741	4.443	57-21-03	182-37-18	205.669	492.988593		
WK175	-134092.747	-39418.826	3.444	5.617	6.589	58-29-09	181-08-06	215.027	740.552988		
WK176	-134089.303	-39413.209	6.556	10.899	12.719	58-58-20	180-29-11	231.543	1517.995908		
WK177	-134082.747	-39402.310	2.403	4.303	4.929	60-49-08	181-50-48	246.745	592.928235		
WK178	-134080.344	-39398.007	2.578	4.789	5.439	61-42-20	180-53-12	255.837	659.547786		
WK179	-134077.766	-39393.218	2.887	5.564	6.268	62-34-35	180-52-15	266.190	768.490530		
WK180	-134074.879	-39387.654	2.322	4.704	5.246	63-43-41	181-09-06	276.458	641.935476		
WK181	-134072.557	-39382.950	3.775	7.519	8.413	63-20-26	179-36-45	288.681	1089.770775		
WK182	-134068.782	-39375.431	1.258	2.681	2.961	64-51-46	181-31-20	298.881	375.992298		
WK183	-134067.524	-39372.750	1.770	4.237	4.592	67-19-38	182-27-52	305.799	541.264230		
WK184	-134065.754	-39368.513	2.528	5.984	6.496	67-05-52	179-46-14	316.020	798.898560		
WK185	-134063.226	-39362.529	11.477	27.683	29.968	67-28-54	180-23-02	349.687	4013.357699		

地 番: 3322

円弧付き面積計算書

街区番号	島歩専11号線	画地番号	TK1S2(T3)

測 点	X	Y	DX	DY	距 離	方向角	夾 角	倍横距	倍面積	半径 弧長	円弧面積
WK186	-134051.749	-39334.846	12.973	30.918	33.529	67-14-15	179-45-21	408.288	5296.720224		
WK187	-134038.776	-39303.928	9.976	23.629	25.649	67-06-39	179-52-24	462.835	4617.241960		
WK188	-134028.800	-39280.299	9.121	21.222	23.099	66-44-33	179-37-54	507.686	4630.604006		
WK189	-134019.679	-39259.077	2.581	5.986	6.519	66-40-32	179-55-59	534.894	1380.561414		
WK190	-134017.098	-39253.091	20.627	48.211	52.438	66-50-11	180-09-39	589.091	12151.180057		
WK191	-133996.471	-39204.880	3.895	9.101	9.899	66-49-49	179-59-38	646.403	2517.739685		
WK192	-133992.576	-39195.779	1.169	2.729	2.969	66-48-42	179-58-53	658.233	769.474377		
WK193	-133991.407	-39193.050	-1.852	0.789	2.013	156-55-29	270-06-47	661.751	-1225.562852		
WK194	-133993.259	-39192.261	-1.691	-3.976	4.321	246-57-36	270-02-07	658.564	-1113.631724		
WK195	-133994.950	-39196.237	0.836	4.339	4.419	79-05-40	12-08-04	658.927	550.862972		
WK196	-133994.114	-39191.898	5.803	30.145	30.698	79-06-13	180-00-33	693.411	4023.864033		
WR41	-133988.311	-39161.753	-3.497	-0.024	3.497	180-23-36	281-17-23	723.532	-2530.191404		
WR1	-133991.808	-39161.777	-2.312	-10.026	10.289	257-00-52	256-37-16	713.482	-1649.570384		
WR2	-133994.120	-39171.803	-12.530	-41.809	43.646	253-19-00	176-18-08	661.647	-8290.436910		
WR3	-134006.650	-39213.612	-41.575	-97.966	106.423	247-00-16	173-41-16	521.872	-21696.828400		
WR4	-134048.225	-39311.578	-23.567	-56.491	61.210	247-21-18	180-21-02	367.415	-8658.869305		
WR5	-134071.792	-39368.069	-0.970	-2.255	2.455	246-43-29	179-22-11	308.669	-299.408930		
WR6	-134072.762	-39370.324	-0.768	-1.678	1.845	245-24-25	178-40-56	304.736	-234.037248		
WR7	-134073.530	-39372.002	-0.798	-1.663	1.845	244-21-57	178-57-32	301.395	-240.513210		
WR8	-134074.328	-39373.665	-3.002	-6.051	6.755	243-36-48	179-14-51	293.681	-881.630362		
WR9	-134077.330	-39379.716	-2.206	-4.380	4.904	243-16-04	179-39-16	283.250	-624.849500		
WR10	-134079.536	-39384.096	-1.977	-3.815	4.297	242-36-22	179-20-18	275.055	-543.783735		
WR11	-134081.513	-39387.911	-2.020	-3.796	4.300	241-58-51	179-22-29	267.444	-540.236880		

地 番: 3322

円弧付き面積計算書

街区番号	島歩専11号線	画地番号	TK1S2(T3)

測 点	X	Y	DX	DY	距 離	方向角	夾 角	倍横距	倍面積	半径 弧長	円弧面積
WR12	-134083.533	-39391.707	-2.069	-3.763	4.294	241-11-48	179-12-57	259.885	-537.702065		
WR13	-134085.602	-39395.470	-2.104	-3.747	4.297	240-41-06	179-29-18	252.375	-530.997000		
WR14	-134087.706	-39399.217	-2.146	-3.728	4.302	240-04-24	179-23-18	244.900	-525.555400		
WR15	-134089.852	-39402.945	-2.194	-3.691	4.294	239-16-19	179-11-55	237.481	-521.033314		
WR16	-134092.046	-39406.636	-4.429	-7.367	8.596	238-59-09	179-42-50	226.423	-1002.827467		
WR17	-134096.475	-39414.003	-0.963	-1.575	1.846	238-33-26	179-34-17	217.481	-209.434203		
WR18	-134097.438	-39415.578	-1.324	-2.067	2.455	237-21-31	178-48-05	213.839	-283.122836		
WR19	-134098.762	-39417.645	-1.022	-1.540	1.848	236-25-49	179-04-18	210.232	-214.857104		
WR20	-134099.784	-39419.185	-1.396	-2.020	2.455	235-21-07	178-55-18	206.672	-288.514112		
WR21	-134101.180	-39421.205	-1.438	-1.999	2.462	234-16-13	178-55-06	202.653	-291.415014		
WR22	-134102.618	-39423.204	-1.483	-1.957	2.455	232-50-44	178-34-31	198.697	-294.667651		
WR23	-134104.101	-39425.161	-3.397	-4.362	5.529	232-05-22	179-14-38	192.378	-653.508066		
WR24	-134107.498	-39429.523	-1.536	-1.925	2.463	231-24-46	179-19-24	186.091	-285.835776		
WR25	-134109.034	-39431.448	-1.578	-1.874	2.450	229-54-04	178-29-18	182.292	-287.656776		
WR26	-134110.612	-39433.322	-1.623	-1.842	2.455	228-36-59	178-42-55	178.576	-289.828848		
WR27	-134112.235	-39435.164	-1.675	-1.798	2.457	227-01-42	178-24-43	174.936	-293.017800		
WR28	-134113.910	-39436.962	-1.717	-1.760	2.459	225-42-31	178-40-49	171.378	-294.256026		
WR29	-134115.627	-39438.722	-1.759	-1.721	2.461	224-22-28	178-39-57	167.897	-295.330823		
WR30	-134117.386	-39440.443	-1.802	-1.670	2.457	222-49-22	178-26-54	164.506	-296.439812		
WR31	-134119.188	-39442.113	-1.849	-1.622	2.460	221-15-30	178-26-08	161.214	-298.084686		
WR32	-134121.037	-39443.735	-1.884	-1.580	2.459	219-59-04	178-43-34	158.012	-297.694608		
WR33	-134122.921	-39445.315	-1.925	-1.541	2.466	218-40-41	178-41-37	154.891	-298.165175		

円弧付き面積計算書

地 番: 3322

街区番号	島歩専11号線	画地番号	TK1S2(T3)

測 点	X	Y	DX	DY	距 離	方向角	夾 角	倍横距	倍面積	半径 弧長	円弧面積
WR34	-134124.846	-39446.856	-1.471	-1.112	1.844	217-05-15	178-24-34	152.238	-223.942098		
WR35	-134126.317	-39447.968	-1.496	-1.090	1.851	216-04-39	178-59-24	150.036	-224.453856		
WR36	-134127.813	-39449.058	-11.940	-8.606	14.718	215-46-59	179-42-20	140.340	-1675.659600		
P2-8	-134139.753	-39457.664	-8.745	-6.303	10.780	215-46-56	179-59-57	125.431	-1096.894095		
P2-48	-134148.498	-39463.967	-0.967	-0.660	1.171	214-18-52	178-31-56	118.468	-114.558556		
P2-47	-134149.465	-39464.627	-1.111	-0.675	1.300	211-16-52	176-58-00	117.133	-130.134763		
P2-46	-134150.576	-39465.302	-1.148	-0.610	1.300	207-59-04	176-42-12	115.848	-132.993504		
P2-45	-134151.724	-39465.912	-1.180	-0.545	1.300	204-47-26	176-48-22	114.693	-135.337740		
P2-44	-134152.904	-39466.457	-1.209	-0.477	1.300	201-31-53	176-44-27	113.671	-137.428239		
P2-43	-134154.113	-39466.934	-1.234	-0.408	1.300	198-17-44	176-45-51	112.786	-139.177924		
P2-42	-134155.347	-39467.342	-1.255	-0.337	1.299	195-01-51	176-44-07	112.041	-140.611455		
P2-41	-134156.602	-39467.679	-45.116	-10.764	46.382	193-25-09	178-23-18	100.940	-4554.009040		
P2-1	-134201.718	-39478.443	-7.802	-1.838	8.016	193-15-22	179-50-13	88.338	-689.213076		
WR37-1	-134209.520	-39480.281	-7.927	-1.867	8.144	193-15-11	179-59-49	84.633	-670.885791		
WR37	-134217.447	-39482.148	-68.331	-14.628	69.879	192-05-00	178-49-49	68.138	-4655.937678		
WR38	-134285.778	-39496.776	-29.454	-4.625	29.815	188-55-26	176-50-26	48.885	-1439.858790		
WR39	-134315.232	-39501.401	-24.836	-4.343	25.213	189-55-08	180-59-42	39.917	-991.378612		
WR40	-134340.068	-39505.744	-3.939	-0.678	3.997	189-45-59	179-50-51	34.896	-137.455344		
W5-1	-134344.007	-39506.422	-2.404	-0.403	2.438	189-30-59	179-45-00	33.815	-81.291260		
W5-19	-134346.411	-39506.825	-22.307	-3.862	22.639	189-49-20	180-18-21	29.550	-659.171850		
W5-17	-134368.718	-39510.687	-3.629	-0.629	3.683	189-49-59	180-00-39	25.059	-90.939111		
W5-18	-134372.347	-39511.316	-2.855	-0.514	2.901	190-12-21	180-22-22	23.916	-68.280180		
W5-21	-134375.202	-39511.830	-2.794	-0.465	2.832	189-26-56	179-14-35	22.937	-64.085978		

地 番: 3322

円弧付き面積計算書

街区番号	島歩専11号線	画地番号	TK1S2(T3)

測 点	X	Y	DX	DY	距 離	方向角	夾 角	倍横距	倍面積	半径 弧長	円弧面積
W5-2	-134377.996	-39512.295	-13.614	-1.881	13.743	187-52-00	178-25-04	20.591	-280.325874		
W5-14	-134391.610	-39514.176	-22.816	-3.182	23.037	187-56-22	180-04-22	15.528	-354.286848		
W5-3	-134414.426	-39517.358	-3.617	2.656	4.487	143-42-35	135-46-13	15.002	-54.262234		
W5-4	-134418.043	-39514.702	1.572	-8.829	8.968	280-05-45	316-23-10	8.829	13.879188		
合 計					1274.738		21420-00-00		-7230.234657		0.000000
								1 / 2	3615.1173285		
								面 積	3615.1173285		

地 番: 3111

円弧付き面積計算書

街区番号	島歩専11号線	画地番号	TK1S2(T4)

測 点	X	Y	DX	DY	距 離	方向角	夾 角	倍横距	倍面積	半径 弧長	円弧面積
WR41	-133988.311	-39161.753	0.717	3.722	3.790	79-05-46	258-42-10	3.722	2.668674		
WK197	-133987.594	-39158.031	-1.585	0.611	1.699	158-55-08	259-49-22	8.055	-12.767175		
WK198	-133989.179	-39157.420	1.082	2.974	3.165	70-00-27	91-05-19	11.640	12.594480		
P1-1	-133988.097	-39154.446	-1.869	0.662	1.983	160-29-45	270-29-18	15.276	-28.550844		
P1-2	-133989.966	-39153.784	-1.842	-7.993	8.203	257-01-22	276-31-37	7.945	-14.634690		
WR1	-133991.808	-39161.777	3.497	0.024	3.497	0-23-36	283-22-14	-0.024	-0.083928		
合 計					22.337		1440-00-00		-40.773483		0.000000
								1 / 2 面 積	20.3867415 20.3867415		

円弧付き面積計算書

地 番: 3311

街区番号	島12号線	画地番号	K9(T)

測 点	X	Y	DX	DY	距 離	方向角	夾 角	倍横距	倍面積	半径 弧長	円弧面積
P2-8	-134139.753	-39457.664	11.940	8.606	14.718	35-46-59	272-17-17	8.606	102.755640		
WR36	-134127.813	-39449.058	1.496	1.090	1.851	36-04-39	180-17-40	18.302	27.379792		
WR35	-134126.317	-39447.968	1.471	1.112	1.844	37-05-15	181-00-36	20.504	30.161384		
WR34	-134124.846	-39446.856	1.925	1.541	2.466	38-40-41	181-35-26	23.157	44.577225		
WR33	-134122.921	-39445.315	1.884	1.580	2.459	39-59-04	181-18-23	26.278	49.507752		
WR32	-134121.037	-39443.735	1.849	1.622	2.460	41-15-30	181-16-26	29.480	54.508520		
WR31	-134119.188	-39442.113	1.802	1.670	2.457	42-49-22	181-33-52	32.772	59.055144		
WR30	-134117.386	-39440.443	1.759	1.721	2.461	44-22-28	181-33-06	36.163	63.610717		
WR29	-134115.627	-39438.722	1.717	1.760	2.459	45-42-31	181-20-03	39.644	68.068748		
WR28	-134113.910	-39436.962	1.675	1.798	2.457	47-01-42	181-19-11	43.202	72.363350		
WR27	-134112.235	-39435.164	1.623	1.842	2.455	48-36-59	181-35-17	46.842	76.024566		
WR26	-134110.612	-39433.322	1.578	1.874	2.450	49-54-04	181-17-05	50.558	79.780524		
WR25	-134109.034	-39431.448	1.536	1.925	2.463	51-24-46	181-30-42	54.357	83.492352		
WR24	-134107.498	-39429.523	3.397	4.362	5.529	52-05-22	180-40-36	60.644	206.007668		
WR23	-134104.101	-39425.161	1.483	1.957	2.455	52-50-44	180-45-22	66.963	99.306129		
WR22	-134102.618	-39423.204	1.438	1.999	2.462	54-16-13	181-25-29	70.919	101.981522		
WR21	-134101.180	-39421.205	1.396	2.020	2.455	55-21-07	181-04-54	74.938	104.613448		
WR20	-134099.784	-39419.185	1.022	1.540	1.848	56-25-49	181-04-42	78.498	80.224956		
WR19	-134098.762	-39417.645	1.324	2.067	2.455	57-21-31	180-55-42	82.105	108.707020		
WR18	-134097.438	-39415.578	0.963	1.575	1.846	58-33-26	181-11-55	85.747	82.574361		
WR17	-134096.475	-39414.003	4.429	7.367	8.596	58-59-09	180-25-43	94.689	419.377581		
WR16	-134092.046	-39406.636	2.194	3.691	4.294	59-16-19	180-17-10	105.747	232.008918		
WR15	-134089.852	-39402.945	2.146	3.728	4.302	60-04-24	180-48-05	113.166	242.854236		

地 番: 3311

円弧付き面積計算書

街区番号	島12号線	画地番号	K9(T)

測 点	X	Y	DX	DY	距 離	方向角	夾 角	倍横距	倍面積	半径 弧長	円弧面積
WR14	-134087.706	-39399.217	2.104	3.747	4.297	60-41-06	180-36-42	120.641	253.828664		
WR13	-134085.602	-39395.470	2.069	3.763	4.294	61-11-48	180-30-42	128.151	265.144419		
WR12	-134083.533	-39391.707	2.020	3.796	4.300	61-58-51	180-47-03	135.710	274.134200		
WR11	-134081.513	-39387.911	1.977	3.815	4.297	62-36-22	180-37-31	143.321	283.345617		
WR10	-134079.536	-39384.096	2.206	4.380	4.904	63-16-04	180-39-42	151.516	334.244296		
WR9	-134077.330	-39379.716	3.002	6.051	6.755	63-36-48	180-20-44	161.947	486.164894		
WR8	-134074.328	-39373.665	0.798	1.663	1.845	64-21-57	180-45-09	169.661	135.389478		
WR7	-134073.530	-39372.002	0.768	1.678	1.845	65-24-25	181-02-28	173.002	132.865536		
WR6	-134072.762	-39370.324	0.970	2.255	2.455	66-43-29	181-19-04	176.935	171.626950		
WR5	-134071.792	-39368.069	23.567	56.491	61.210	67-21-18	180-37-49	235.681	5554.294127		
WR4	-134048.225	-39311.578	41.575	97.966	106.423	67-00-16	179-38-58	390.138	16219.987350		
WR3	-134006.650	-39213.612	12.530	41.809	43.646	73-19-00	186-18-44	529.913	6639.809890		
WR2	-133994.120	-39171.803	2.312	10.026	10.289	77-00-52	183-41-52	581.748	1345.001376		
WR1	-133991.808	-39161.777	-10.073	-0.067	10.073	180-22-52	283-22-00	591.707	-5960.264611		
W23-8	-134001.881	-39161.844	2.878	-3.467	4.506	309-41-47	309-18-55	588.173	1692.761894		
W23-9	-133999.003	-39165.311	-0.963	-5.065	5.156	259-14-06	129-32-19	579.641	-558.194283		
W23-10	-133999.966	-39170.376	-12.347	-41.198	43.008	253-19-00	174-04-54	533.378	-6585.618166		
W23-11	-134012.313	-39211.574	-4.406	-10.373	11.270	246-59-11	173-40-11	481.807	-2122.841642		
W23-25	-134016.719	-39221.947	-18.116	-42.648	46.336	246-59-07	179-59-56	428.786	-7767.887176		
W23-23	-134034.835	-39264.595	-13.255	-31.206	33.904	246-59-11	180-00-04	354.932	-4704.623660		
W23-1	-134048.090	-39295.801	-4.847	-11.374	12.364	246-55-08	179-55-57	312.352	-1513.970144		
W18-9	-134052.937	-39307.175	-10.679	-25.612	27.749	247-21-58	180-26-50	275.366	-2940.633514		

地 番: 3311

円弧付き面積計算書

街区番号	島12号線	画地番号	K9(T)

測 点	X	Y	DX	DY	距 離	方向角	夾 角	倍横距	倍面積	半径 弧長	円弧面積
W18-72	-134063.616	-39332.787	-0.193	-0.462	0.501	247-19-38	179-57-40	249.292	-48.113356		
W18-42	-134063.809	-39333.249	-8.221	-19.740	21.383	247-23-24	180-03-46	229.090	-1883.348890		
W18-70	-134072.030	-39352.989	-5.401	-12.968	14.048	247-23-20	179-59-56	196.382	-1060.659182		
W18-11	-134077.431	-39365.957	-1.227	-2.802	3.059	246-21-05	178-57-45	180.612	-221.610924		
W18-43	-134078.658	-39368.759	-1.310	-2.753	3.049	244-33-10	178-12-05	175.057	-229.324670		
W18-12	-134079.968	-39371.512	-0.914	-1.849	2.063	243-41-45	179-08-35	170.455	-155.795870		
W18-68	-134080.882	-39373.361	-1.793	-3.626	4.045	243-41-18	179-59-33	164.980	-295.809140		
W18-13	-134082.675	-39376.987	-1.920	-3.817	4.273	243-17-49	179-36-31	157.537	-302.471040		
W18-44	-134084.595	-39380.804	-1.959	-3.791	4.267	242-40-20	179-22-31	149.929	-293.710911		
W18-45	-134086.554	-39384.595	-2.007	-3.776	4.276	242-00-31	179-20-11	142.362	-285.720534		
W18-46	-134088.561	-39388.371	-2.047	-3.744	4.267	241-19-58	179-19-27	134.842	-276.021574		
W18-47	-134090.608	-39392.115	-2.087	-3.726	4.271	240-44-46	179-24-48	127.372	-265.825364		
W18-48	-134092.695	-39395.841	-2.131	-3.700	4.270	240-03-37	179-18-51	119.946	-255.604926		
W18-49	-134094.826	-39399.541	-2.176	-3.675	4.271	239-22-11	179-18-34	112.571	-244.954496		
W18-14	-134097.002	-39403.216	-4.396	-7.330	8.547	239-02-52	179-40-41	101.566	-446.484136		
W18-15	-134101.398	-39410.546	-1.600	-2.596	3.049	238-21-11	179-18-19	91.640	-146.624000		
W18-50	-134102.998	-39413.142	-0.994	-1.536	1.830	237-05-30	178-44-19	87.508	-86.982952		
W18-51	-134103.992	-39414.678	-1.355	-2.016	2.429	236-05-39	179-00-09	83.956	-113.760380		
W18-52	-134105.347	-39416.694	-0.292	-0.418	0.510	235-03-48	178-58-09	81.522	-23.804424		
W18-66	-134105.639	-39417.112	-0.951	-1.356	1.656	234-57-25	179-53-37	79.748	-75.840348		
W18-53	-134106.590	-39418.468	-1.277	-1.748	2.165	233-51-00	178-53-35	76.644	-97.874388		
W18-54	-134107.867	-39420.216	-1.311	-1.713	2.157	232-34-20	178-43-20	73.183	-95.942913		
W18-16	-134109.178	-39421.929	-3.163	-4.042	5.132	231-57-20	179-23-00	67.428	-213.274764		

地 番: 3311

円弧付き面積計算書

街区番号	島12号線	画地番号	K9(T)

測 点	X	Y	DX	DY	距 離	方向角	夾 角	倍横距	倍面積	半径 弧長	円弧面積
W18-17	-134112.341	-39425.971	-1.725	-2.148	2.755	231-13-59	179-16-39	61.238	-105.635550		
W18-55	-134114.066	-39428.119	-1.169	-1.371	1.802	229-32-49	178-18-50	57.719	-67.473511		
W18-56	-134115.235	-39429.490	-2.107	-2.359	3.163	228-13-46	178-40-57	53.989	-113.754823		
W18-57	-134117.342	-39431.849	-1.196	-1.267	1.742	226-39-04	178-25-18	50.363	-60.234148		
W18-58	-134118.538	-39433.116	-2.227	-2.246	3.163	225-14-36	178-35-32	46.850	-104.334950		
W18-59	-134120.765	-39435.362	-1.652	-1.571	2.280	223-33-37	178-19-01	43.033	-71.090516		
W18-60	-134122.417	-39436.933	-1.617	-1.461	2.179	222-05-55	178-32-18	40.001	-64.681617		
W18-61	-134124.034	-39438.394	-1.968	-1.687	2.592	220-36-13	178-30-18	36.853	-72.526704		
W18-62	-134126.002	-39440.081	-1.627	-1.318	2.094	219-00-37	178-24-24	33.848	-55.070696		
W18-63	-134127.629	-39441.399	-1.635	-1.286	2.080	218-11-12	179-10-35	31.244	-51.083940		
W18-64	-134129.264	-39442.685	-1.850	-1.357	2.294	216-15-38	178-04-26	28.601	-52.911850		
W18-18	-134131.114	-39444.042	-4.445	-3.206	5.481	215-48-05	179-32-27	24.038	-106.848910		
W18-1	-134135.559	-39447.248	-4.426	0.811	4.500	169-37-00	133-48-55	21.643	-95.791918		
W18-2	-134139.985	-39446.437	-16.151	24.446	29.300	123-27-07	133-50-07	46.900	-757.481900		
W18-19	-134156.136	-39421.991	-5.546	8.364	10.036	123-32-51	180-05-44	79.710	-442.071660		
W18-3	-134161.682	-39413.627	1.125	4.361	4.504	75-32-06	131-59-15	92.435	103.989375		
W18-4	-134160.557	-39409.266	-11.196	-5.091	12.299	204-27-07	308-55-01	91.705	-1026.729180		
P2-6	-134171.753	-39414.357	4.269	-1.364	4.482	342-16-50	317-49-43	85.250	363.932250		
P2-7	-134167.484	-39415.721	9.687	-14.650	17.563	303-28-26	141-11-36	69.236	670.689132		
P2-40	-134157.797	-39430.371	0.254	-0.384	0.460	303-28-59	180-00-33	54.202	13.767308		
P2-31	-134157.543	-39430.755	4.437	-6.731	8.062	303-23-33	179-54-34	47.087	208.925019		
P2-32	-134153.106	-39437.486	13.353	-20.178	24.196	303-29-42	180-06-09	20.178	269.436834		

地 番: 3311

円弧付き面積計算書

街区番号	島12号線	画地番号	K9(T)

測 点	X	Y	DX	DY	距 離	方向角	夾 角	倍横距	倍面積	半径 弧長	円弧面積
合 計					782.713		16560-00-00		-4613.034089		0.000000
								1 / 2 面 積	2306.5170445 2306.5170445		

地 番: 3102

円弧付き面積計算書

街区番号	島13号線	画地番号	K1(T3)

測 点	X	Y	DX	DY	距 離	方向角	夾 角	倍横距	倍面積	半径 弧長	円弧面積
W23-6	-134042.421	-39165.102	0.774	14.181	14.202	86-52-33	266-46-48	14.181	10.976094		
P1-4	-134041.647	-39150.921	-0.065	2.396	2.397	91-33-14	184-40-41	30.758	-1.999270		
P1-12	-134041.712	-39148.525	-0.137	2.449	2.453	93-12-07	181-38-53	35.603	-4.877611		
P1-13	-134041.849	-39146.076	-0.197	2.443	2.451	94-36-37	181-24-30	40.495	-7.977515		
P1-14	-134042.046	-39143.633	-0.265	2.437	2.451	96-12-22	181-35-45	45.375	-12.024375		
P1-15	-134042.311	-39141.196	-0.326	2.429	2.451	97-38-39	181-26-17	50.241	-16.378566		
P1-16	-134042.637	-39138.767	-0.387	2.427	2.458	99-03-36	181-24-57	55.097	-21.322539		
P1-17	-134043.024	-39136.340	-0.445	2.404	2.445	100-29-14	181-25-38	59.928	-26.667960		
P1-18	-134043.469	-39133.936	-0.508	2.405	2.458	101-55-37	181-26-23	64.737	-32.886396		
P1-19	-134043.977	-39131.531	-0.571	2.378	2.446	103-30-08	181-34-31	69.520	-39.695920		
P1-20	-134044.548	-39129.153	-0.623	2.366	2.447	104-45-07	181-14-59	74.264	-46.266472		
P1-21	-134045.171	-39126.787	-0.690	2.347	2.446	106-22-59	181-37-52	78.977	-54.494130		
P1-22	-134045.861	-39124.440	-0.745	2.332	2.448	107-43-01	181-20-02	83.656	-62.323720		
P1-23	-134046.606	-39122.108	-0.811	2.319	2.457	109-16-33	181-33-32	88.307	-71.616977		
P1-24	-134047.417	-39119.789	-0.864	2.295	2.452	110-37-48	181-21-15	92.921	-80.283744		
P1-25	-134048.281	-39117.494	-0.922	2.267	2.447	112-07-55	181-30-07	97.483	-89.879326		
P1-26	-134049.203	-39115.227	-0.983	2.252	2.457	113-34-53	181-26-58	102.002	-100.267966		
P1-27	-134050.186	-39112.975	-1.035	2.218	2.448	115-00-56	181-26-03	106.472	-110.198520		
P1-28	-134051.221	-39110.757	-1.092	2.187	2.444	116-32-01	181-31-05	110.877	-121.077684		
P1-29	-134052.313	-39108.570	-1.148	2.162	2.448	117-58-04	181-26-03	115.226	-132.279448		
P1-30	-134053.461	-39106.408	-1.206	2.130	2.448	119-31-06	181-33-02	119.518	-144.138708		
P1-31	-134054.667	-39104.278	-1.253	2.099	2.445	120-50-06	181-19-00	123.747	-155.054991		
P1-32	-134055.920	-39102.179	-0.975	1.560	1.840	122-00-19	181-10-13	127.406	-124.220850		

地 番: 3102

円弧付き面積計算書

街区番号	島13号線	画地番号	K1(T3)

測 点	X	Y	DX	DY	距 離	方向角	夾 角	倍横距	倍面積	半径 弧長	円弧面積
P1-33	-134056.895	-39100.619	-1.345	2.042	2.445	123-22-18	181-21-59	131.008	-176.205760		
P1-34	-134058.240	-39098.577	-1.402	2.009	2.450	124-54-35	181-32-17	135.059	-189.352718		
P1-35	-134059.642	-39096.568	-1.449	1.976	2.450	126-15-09	181-20-34	139.044	-201.474756		
P1-36	-134061.091	-39094.592	-1.494	1.936	2.445	127-39-26	181-24-17	142.956	-213.576264		
P1-37	-134062.585	-39092.656	-1.550	1.898	2.450	129-14-12	181-34-46	146.790	-227.524500		
P1-38	-134064.135	-39090.758	-1.606	1.860	2.457	130-48-31	181-34-19	150.548	-241.780088		
P1-39	-134065.741	-39088.898	-1.231	1.367	1.840	132-00-12	181-11-41	153.775	-189.297025		
P1-40	-134066.972	-39087.531	-1.675	1.780	2.444	133-15-33	181-15-21	156.922	-262.844350		
P1-41	-134068.647	-39085.751	-1.720	1.741	2.447	134-39-08	181-23-35	160.443	-275.961960		
P1-42	-134070.367	-39084.010	-1.768	1.693	2.448	136-14-29	181-35-21	163.877	-289.734536		
P1-43	-134072.135	-39082.317	-1.807	1.651	2.448	137-34-59	181-20-30	167.221	-302.168347		
P1-44	-134073.942	-39080.666	-1.849	1.604	2.448	139-03-31	181-28-32	170.476	-315.210124		
P1-45	-134075.791	-39079.062	-1.886	1.556	2.445	140-28-35	181-25-04	173.636	-327.477496		
P1-46	-134077.677	-39077.506	-1.924	1.508	2.445	141-54-40	181-26-05	176.700	-339.970800		
P1-47	-134079.601	-39075.998	-1.967	1.456	2.447	143-29-26	181-34-46	179.664	-353.399088		
P1-48	-134081.568	-39074.542	-2.003	1.411	2.450	144-50-15	181-20-49	182.531	-365.609593		
P1-49	-134083.571	-39073.131	-1.364	0.917	1.644	146-05-15	181-15-00	184.859	-252.147676		
P1-5	-134084.935	-39072.214	-10.570	6.167	12.238	149-44-20	183-39-05	191.943	-2028.837510		
W29-2	-134095.505	-39066.047	-32.087	17.490	36.544	151-24-22	181-40-02	215.600	-6917.957200		
W29-9	-134127.592	-39048.557	-32.720	17.816	37.256	151-25-54	180-01-32	250.906	-8209.644320		
W29-3	-134160.312	-39030.741	-1.408	4.783	4.986	106-24-11	134-58-17	273.505	-385.095040		
W29-4	-134161.720	-39025.958	-9.621	-17.609	20.066	241-20-57	314-56-46	260.679	-2507.992659		

円弧付き面積計算書

地 番: 3102

街区番号	島13号線	画地番号	K1(T3)

測 点	X	Y	DX	DY	距 離	方向角	夾 角	倍横距	倍面積	半径 弧長	円弧面積
W28-4	-134171.341	-39043.567	4.801	1.400	5.001	16-15-25	314-54-28	244.470	1173.700470		
W28-5	-134166.540	-39042.167	9.507	-5.173	10.823	331-26-54	135-11-29	240.697	2288.306379		
W28-31	-134157.033	-39047.340	12.815	-6.973	14.589	331-26-53	179-59-59	228.551	2928.881065		
W28-11	-134144.218	-39054.313	0.439	-0.238	0.499	331-32-10	180-05-17	221.340	97.168260		
W28-13	-134143.779	-39054.551	27.234	-14.838	31.014	331-25-01	179-52-51	206.264	5617.393776		
W28-15	-134116.545	-39069.389	8.566	-4.667	9.755	331-25-02	180-00-01	186.759	1599.777594		
W28-26	-134107.979	-39074.056	1.758	-0.958	2.002	331-24-45	179-59-43	181.134	318.433572		
W28-29	-134106.221	-39075.014	4.485	-2.444	5.108	331-24-46	180-00-01	177.732	797.128020		
W28-6	-134101.736	-39077.458	10.749	-6.346	12.482	329-26-36	178-01-50	168.942	1815.957558		
W27-5	-134090.987	-39083.804	2.262	-1.604	2.773	324-39-33	175-12-57	160.992	364.163904		
W27-43	-134088.725	-39085.408	1.464	-1.098	1.830	323-07-48	178-28-15	158.290	231.736560		
W27-44	-134087.261	-39086.506	1.912	-1.516	2.440	321-35-22	178-27-34	155.676	297.652512		
W27-45	-134085.349	-39088.022	2.325	-1.971	3.048	319-42-38	178-07-16	152.189	353.839425		
W27-46	-134083.024	-39089.993	1.809	-1.638	2.440	317-50-24	178-07-46	148.580	268.781220		
W27-47	-134081.215	-39091.631	1.763	-1.687	2.440	316-15-43	178-25-19	145.255	256.084565		
W27-48	-134079.452	-39093.318	0.942	-0.962	1.346	314-23-53	178-08-10	142.606	134.334852		
W27-96	-134078.510	-39094.280	0.768	-0.783	1.097	314-26-45	180-02-52	140.861	108.181248		
W27-49	-134077.742	-39095.063	1.662	-1.785	2.439	312-57-23	178-30-38	138.293	229.842966		
W27-50	-134076.080	-39096.848	1.605	-1.834	2.437	311-11-25	178-14-02	134.674	216.151770		
W27-51	-134074.475	-39098.682	0.841	-1.007	1.312	309-52-01	178-40-36	131.833	110.871553		
W27-80H	-134073.634	-39099.689	0.712	-0.878	1.130	309-02-23	179-10-22	129.948	92.522976		
W27-52	-134072.922	-39100.567	1.495	-1.927	2.439	307-48-18	178-45-55	127.143	190.078785		
W27-53	-134071.427	-39102.494	1.085	-1.470	1.827	306-25-51	178-37-33	123.746	134.264410		

地 番: 3102

円弧付き面積計算書

街区番号	島13号線	画地番号	K1(T3)

測 点	X	Y	DX	DY	距 離	方向角	夾 角	倍横距	倍面積	半径 弧長	円弧面積
W27-54	-134070.342	-39103.964	1.398	-2.008	2.447	304-50-46	178-24-55	120.268	168.134664		
W27-55	-134068.944	-39105.972	1.333	-2.039	2.436	303-10-29	178-19-43	116.221	154.922593		
W27-56	-134067.611	-39108.011	0.596	-0.971	1.139	301-32-30	178-22-01	113.211	67.473756		
W27-99	-134067.015	-39108.982	0.680	-1.107	1.299	301-33-41	180-01-11	111.133	75.570440		
W27-57	-134066.335	-39110.089	1.215	-2.113	2.437	299-53-58	178-20-17	107.913	131.114295		
W27-58	-134065.120	-39112.202	1.151	-2.151	2.440	298-09-04	178-15-06	103.649	119.299999		
W27-59	-134063.969	-39114.353	1.091	-2.186	2.443	296-31-23	178-22-19	99.312	108.349392		
W27-60	-134062.878	-39116.539	1.025	-2.211	2.437	294-52-19	178-20-56	94.915	97.287875		
W27-61	-134061.853	-39118.750	0.961	-2.248	2.445	293-08-47	178-16-28	90.456	86.928216		
W27-62	-134060.892	-39120.998	0.893	-2.271	2.440	291-27-56	178-19-09	85.937	76.741741		
W27-63	-134059.999	-39123.269	0.830	-2.303	2.448	289-49-09	178-21-13	81.363	67.531290		
W27-64	-134059.169	-39125.572	0.762	-2.319	2.441	288-11-24	178-22-15	76.741	58.476642		
W27-65	-134058.407	-39127.891	0.692	-2.342	2.442	286-27-40	178-16-16	72.080	49.879360		
W27-66	-134057.715	-39130.233	0.622	-2.357	2.438	284-46-59	178-19-19	67.381	41.910982		
W27-67	-134057.093	-39132.590	0.486	-2.087	2.143	283-06-32	178-19-33	62.937	30.587382		
W27-78	-134056.607	-39134.677	0.069	-0.295	0.303	283-09-53	180-03-21	60.555	4.178295		
W27-68	-134056.538	-39134.972	0.485	-2.391	2.440	281-28-00	178-18-07	57.869	28.066465		
W27-69	-134056.053	-39137.363	0.318	-1.806	1.834	279-59-11	178-31-11	53.672	17.067696		
W27-70	-134055.735	-39139.169	0.359	-2.410	2.437	278-28-21	178-29-10	49.456	17.754704		
W27-71	-134055.376	-39141.579	0.287	-2.426	2.443	276-44-49	178-16-28	44.620	12.805940		
W27-72	-134055.089	-39144.005	0.218	-2.432	2.442	275-07-20	178-22-31	39.762	8.668116		
W27-73	-134054.871	-39146.437	0.150	-2.435	2.440	273-31-30	178-24-10	34.895	5.234250		

地 番: 3102

円弧付き面積計算書

街区番号	島13号線	画地番号	K1(T3)

測 点	X	Y	DX	DY	距 離	方向角	夾 角	倍横距	倍面積	半径 弧長	円弧面積
W27-74	-134054.721	-39148.872	0.079	-2.438	2.439	271-51-21	178-19-51	30.022	2.371738		
W27-75	-134054.642	-39151.310	0.010	-2.442	2.442	270-14-05	178-22-44	25.142	0.251420		
W27-76	-134054.632	-39153.752	-0.076	-2.443	2.444	268-13-05	177-59-00	20.257	-1.539532		
W27-6	-134054.708	-39156.195	-0.261	-4.003	4.011	266-16-10	178-03-05	13.811	-3.604671		
W24-7	-134054.969	-39160.198	-0.123	-1.296	1.302	264-34-42	178-18-32	8.512	-1.046976		
W24-30	-134055.092	-39161.494	-0.136	-1.213	1.221	263-36-10	179-01-28	6.003	-0.816408		
W24-19	-134055.228	-39162.707	-0.330	-2.417	2.439	262-13-31	178-37-21	2.373	-0.783090		
W24-20	-134055.558	-39165.124	13.137	0.022	13.137	0-05-45	277-52-14	-0.022	-0.289014		
合 計					416.652		18000-00-00		-4970.437404		0.000000
								1 / 2 面 積	2485.218702 2485.218702		

地 番: 3301

円弧付き面積計算書

街区番号	島13号線	画地番号	K1(T4)

測 点	X	Y	DX	DY	距 離	方向角	夾 角	倍横距	倍面積	半径 弧長	円弧面積
W14-3	-134341.547	-39354.874	4.850	1.173	4.990	13-35-46	313-38-32	1.173	5.689050		
W14-4	-134336.697	-39353.701	16.490	-8.998	18.785	331-22-49	137-47-03	-6.652	-109.691480		
W14-58	-134320.207	-39362.699	0.387	-0.211	0.441	331-24-00	180-01-11	-15.861	-6.138207		
W14-89	-134319.820	-39362.910	2.768	-1.506	3.151	331-27-02	180-03-02	-17.578	-48.655904		
W14-105	-134317.052	-39364.416	7.787	-4.238	8.866	331-26-35	179-59-33	-23.322	-181.608414		
W14-98	-134309.265	-39368.654	6.232	-3.392	7.095	331-26-28	179-59-53	-30.952	-192.892864		
W14-59	-134303.033	-39372.046	1.130	-0.609	1.284	331-40-41	180-14-13	-34.953	-39.496890		
W14-5	-134301.903	-39372.655	10.851	-5.913	12.357	331-24-46	179-44-05	-41.475	-450.045225		
W12-11	-134291.052	-39378.568	9.061	-4.957	10.328	331-19-06	179-54-20	-52.345	-474.298045		
W12-38	-134281.991	-39383.525	12.300	-6.700	14.006	331-25-20	180-06-14	-64.002	-787.224600		
W12-66	-134269.691	-39390.225	10.247	-5.582	11.669	331-25-15	179-59-55	-76.284	-781.682148		
W12-39	-134259.444	-39395.807	1.445	-0.774	1.639	331-49-29	180-24-14	-82.640	-119.414800		
W12-12	-134257.999	-39396.581	10.844	-5.919	12.354	331-22-22	179-32-53	-89.333	-968.727052		
W11-9	-134247.155	-39402.500	12.906	-7.027	14.695	331-25-58	180-03-36	-102.279	-1320.012774		
W11-10	-134234.249	-39409.527	2.254	-1.183	2.546	332-18-27	180-52-29	-110.489	-249.042206		
W11-28	-134231.995	-39410.710	1.641	-0.787	1.820	334-22-42	182-04-15	-112.459	-184.545219		
W11-29	-134230.354	-39411.497	1.616	-0.746	1.780	335-13-13	180-50-31	-113.992	-184.211072		
W11-30	-134228.738	-39412.243	1.797	-0.792	1.964	336-12-55	180-59-42	-115.530	-207.607410		
W11-31	-134226.941	-39413.035	1.305	-0.516	1.403	338-25-34	182-12-39	-116.838	-152.473590		
W11-32	-134225.636	-39413.551	1.532	-0.578	1.637	339-19-45	180-54-11	-117.932	-180.671824		
W11-33	-134224.104	-39414.129	1.361	-0.492	1.447	340-07-30	180-47-45	-119.002	-161.961722		
W11-34	-134222.743	-39414.621	1.999	-0.669	2.108	341-29-47	181-22-17	-120.163	-240.205837		
W11-11	-134220.744	-39415.290	13.933	-3.024	14.257	347-45-16	186-15-29	-123.856	-1725.685648		

地 番: 3301

円弧付き面積計算書

街区番号	島13号線	画地番号	K1(T4)

測 点	X	Y	DX	DY	距 離	方向角	夾 角	倍横距	倍面積	半径 弧長	円弧面積
P2-5	-134206.811	-39418.314	1.768	-0.201	1.779	353-30-50	185-45-34	-127.081	-224.679208		
P2-14	-134205.043	-39418.515	2.434	-0.199	2.442	355-19-34	181-48-44	-127.481	-310.288754		
P2-15	-134202.609	-39418.714	1.833	-0.094	1.835	357-03-52	181-44-18	-127.774	-234.209742		
P2-16	-134200.776	-39418.808	1.833	-0.049	1.834	358-28-07	181-24-15	-127.917	-234.471861		
P2-17	-134198.943	-39418.857	2.444	-0.003	2.444	359-55-47	181-27-40	-127.969	-312.756236		
P2-18	-134196.499	-39418.860	2.446	0.074	2.447	1-43-58	181-48-11	-127.898	-312.838508		
P2-19	-134194.053	-39418.786	2.444	0.154	2.449	3-36-20	181-52-22	-127.670	-312.025480		
P2-20	-134191.609	-39418.632	1.827	0.167	1.835	5-13-22	181-37-02	-127.349	-232.666623		
P2-21	-134189.782	-39418.465	2.431	0.285	2.448	6-41-12	181-27-50	-126.897	-308.486607		
P2-22	-134187.351	-39418.180	1.555	0.236	1.573	8-37-47	181-56-35	-126.376	-196.514680		
P2-23	-134185.796	-39417.944	2.169	0.380	2.202	9-56-14	181-18-27	-125.760	-272.773440		
P2-33	-134183.627	-39417.564	0.094	0.017	0.096	10-15-04	180-18-50	-125.363	-11.784122		
P2-24	-134183.533	-39417.547	1.380	0.279	1.408	11-25-47	181-10-43	-125.067	-172.592460		
P2-25	-134182.153	-39417.268	1.752	0.380	1.793	12-14-15	180-48-28	-124.408	-217.962816		
P2-26	-134180.401	-39416.888	1.713	0.412	1.762	13-31-25	181-17-10	-123.616	-211.754208		
P2-27	-134178.688	-39416.476	2.184	0.585	2.261	14-59-42	181-28-17	-122.619	-267.799896		
P2-28	-134176.504	-39415.891	0.715	0.207	0.744	16-08-47	181-09-05	-121.827	-87.106305		
P2-29	-134175.789	-39415.684	2.324	0.743	2.440	17-43-46	181-34-59	-120.877	-280.918148		
P2-30	-134173.465	-39414.941	1.712	0.584	1.809	18-50-08	181-06-22	-119.550	-204.669600		
P2-6	-134171.753	-39414.357	11.196	5.091	12.299	24-27-07	185-36-59	-113.875	-1274.944500		
W18-4	-134160.557	-39409.266	2.338	1.351	2.700	30-01-16	185-34-09	-107.433	-251.178354		
W18-20	-134158.219	-39407.915	1.598	0.972	1.870	31-18-38	181-17-22	-105.110	-167.965780		

地 番: 3301

円弧付き面積計算書

街区番号	島13号線	画地番号	K1(T4)

測 点	X	Y	DX	DY	距 離	方向角	夾 角	倍横距	倍面積	半径 弧長	円弧面積
W18-21	-134156.621	-39406.943	2.197	1.456	2.636	33-32-00	182-13-22	-102.682	-225.592354		
W18-22	-134154.424	-39405.487	2.069	1.469	2.537	35-22-30	181-50-30	-99.757	-206.397233		
W18-23	-134152.355	-39404.018	1.898	1.448	2.387	37-20-25	181-57-55	-96.840	-183.802320		
W18-24	-134150.457	-39402.570	1.532	1.239	1.970	38-57-51	181-37-26	-94.153	-144.242396		
W18-25	-134148.925	-39401.331	1.848	1.565	2.422	40-15-36	181-17-45	-91.349	-168.812952		
W18-26	-134147.077	-39399.766	1.845	1.683	2.497	42-22-15	182-06-39	-88.101	-162.546345		
W18-27	-134145.232	-39398.083	1.357	1.311	1.887	44-00-44	181-38-29	-85.107	-115.490199		
W18-28	-134143.875	-39396.772	1.258	1.275	1.791	45-23-04	181-22-20	-82.521	-103.811418		
W18-29	-134142.617	-39395.497	1.160	1.229	1.690	46-39-16	181-16-12	-80.017	-92.819720		
W18-30	-134141.457	-39394.268	1.492	1.658	2.230	48-01-00	181-21-44	-77.130	-115.077960		
W18-31	-134139.965	-39392.610	1.116	1.314	1.724	49-39-30	181-38-30	-74.158	-82.760328		
W18-32	-134138.849	-39391.296	0.572	0.694	0.899	50-30-16	180-50-46	-72.150	-41.269800		
W18-65	-134138.277	-39390.602	0.304	0.368	0.477	50-26-25	179-56-09	-71.088	-21.610752		
W18-33	-134137.973	-39390.234	1.537	1.974	2.502	52-05-42	181-39-17	-68.746	-105.662602		
W18-34	-134136.436	-39388.260	1.094	1.469	1.832	53-19-27	181-13-45	-65.303	-71.441482		
W18-35	-134135.342	-39386.791	1.052	1.501	1.833	54-58-29	181-39-02	-62.333	-65.574316		
W18-36	-134134.290	-39385.290	1.334	2.045	2.442	56-52-58	181-54-29	-58.787	-78.421858		
W18-37	-134132.956	-39383.245	1.275	2.083	2.442	58-31-45	181-38-47	-54.659	-69.690225		
W18-38	-134131.681	-39381.162	1.204	2.122	2.440	60-25-48	181-54-03	-50.454	-60.746616		
W18-39	-134130.477	-39379.040	1.136	2.160	2.441	62-15-32	181-49-44	-46.172	-52.451392		
W18-40	-134129.341	-39376.880	1.072	2.204	2.451	64-03-44	181-48-12	-41.808	-44.818176		
W18-41	-134128.269	-39374.676	0.999	2.231	2.444	65-52-41	181-48-57	-37.373	-37.335627		
W18-5	-134127.270	-39372.445	0.487	1.139	1.239	66-51-00	180-58-19	-34.003	-16.559461		

地 番: 3301

円弧付き面積計算書

街区番号	島13号線	画地番号	K1(T4)

測 点	X	Y	DX	DY	距 離	方向角	夾 角	倍横距	倍面積	半径 弧長	円弧面積
W18-76	-134126.783	-39371.306	6.366	14.869	16.174	66-49-20	179-58-20	-17.995	-114.556170		
W18-67	-134120.417	-39356.437	8.741	20.417	22.209	66-49-23	180-00-03	17.291	151.140631		
W18-69	-134111.676	-39336.020	8.611	20.114	21.880	66-49-26	180-00-03	57.822	497.905242		
W18-71	-134103.065	-39315.906	10.932	25.536	27.778	66-49-27	180-00-01	103.472	1131.155904		
W18-6	-134092.133	-39290.370	4.873	11.368	12.368	66-47-50	179-58-23	140.376	684.052248		
W23-4	-134087.260	-39279.002	13.351	31.151	33.892	66-48-02	180-00-12	182.895	2441.831145		
W23-24	-134073.909	-39247.851	18.253	42.588	46.335	66-48-01	179-59-59	256.634	4684.340402		
W23-26	-134055.656	-39205.263	6.228	14.529	15.808	66-47-50	179-59-49	313.751	1954.041228		
W23-5	-134049.428	-39190.734	0.635	1.516	1.644	67-16-22	180-28-32	329.796	209.420460		
W23-12	-134048.793	-39189.218	0.599	1.496	1.611	68-10-44	180-54-22	332.808	199.351992		
W23-13	-134048.194	-39187.722	0.937	2.504	2.674	69-29-03	181-18-19	336.808	315.589096		
W23-14	-134047.257	-39185.218	0.885	2.578	2.726	71-03-12	181-34-09	341.890	302.572650		
W23-15	-134046.372	-39182.640	0.670	2.169	2.270	72-50-03	181-46-51	346.637	232.246790		
W23-16	-134045.702	-39180.471	0.562	1.929	2.009	73-45-25	180-55-22	350.735	197.113070		
W23-17	-134045.140	-39178.542	0.739	2.829	2.924	75-21-37	181-36-12	355.493	262.709327		
W23-18	-134044.401	-39175.713	0.508	2.176	2.235	76-51-34	181-29-57	360.498	183.132984		
W23-19	-134043.893	-39173.537	0.466	2.254	2.302	78-19-09	181-27-35	364.928	170.056448		
W23-20	-134043.427	-39171.283	0.379	2.023	2.058	79-23-20	181-04-11	369.205	139.928695		
W23-21	-134043.048	-39169.260	0.269	1.638	1.660	80-40-26	181-17-06	372.866	100.300954		
W23-22	-134042.779	-39167.622	0.358	2.520	2.545	81-54-52	181-14-26	377.024	134.974592		
W23-6	-134042.421	-39165.102	-13.137	-0.022	13.137	180-05-45	278-10-53	379.522	-4985.780514		
W24-20	-134055.558	-39165.124	-0.395	-2.407	2.439	260-40-50	260-35-05	377.093	-148.951735		

円弧付き面積計算書

地 番: 3301

街区番号	島13号線	画地番号	K1(T4)

測 点	X	Y	DX	DY	距 離	方向角	夾 角	倍横距	倍面積	半径 弧長	円弧面積
W24-21	-134055.953	-39167.531	-0.469	-2.396	2.441	258-55-29	178-14-39	372.290	-174.604010		
W24-22	-134056.422	-39169.927	-0.302	-1.332	1.366	257-13-32	178-18-03	368.562	-111.305724		
W24-53	-134056.724	-39171.259	-0.239	-1.054	1.081	257-13-26	179-59-54	366.176	-87.516064		
W24-23	-134056.963	-39172.313	-0.447	-1.778	1.833	255-53-17	178-39-51	363.344	-162.414768		
W24-24	-134057.410	-39174.091	-0.654	-2.349	2.438	254-26-31	178-33-14	359.217	-234.927918		
W24-25	-134058.064	-39176.440	-0.733	-2.328	2.441	252-31-22	178-04-51	354.540	-259.877820		
W24-26	-134058.797	-39178.768	-0.588	-1.733	1.830	251-15-29	178-44-07	350.479	-206.081652		
W24-27	-134059.385	-39180.501	-0.630	-1.722	1.834	249-54-17	178-38-48	347.024	-218.625120		
W24-28	-134060.015	-39182.223	-0.662	-1.706	1.830	248-47-30	178-53-13	343.596	-227.460552		
W24-29	-134060.677	-39183.929	-0.708	-1.689	1.831	247-15-27	178-27-57	340.201	-240.862308		
W24-8	-134061.385	-39185.618	-5.154	-12.031	13.088	246-48-36	179-33-09	326.481	-1682.683074		
W24-33	-134066.539	-39197.649	-7.444	-17.376	18.903	246-48-34	179-59-58	297.074	-2211.418856		
W24-52	-134073.983	-39215.025	-6.451	-15.059	16.383	246-48-38	180-00-04	264.639	-1707.186189		
W24-31	-134080.434	-39230.084	-18.604	-43.427	47.244	246-48-35	179-59-57	206.153	-3835.270412		
W24-1	-134099.038	-39273.511	-4.870	-11.376	12.375	246-49-28	180-00-53	151.350	-737.074500		
W19-7	-134103.908	-39284.887	-15.204	-35.462	38.584	246-47-36	179-58-08	104.512	-1589.000448		
W19-102	-134119.112	-39320.349	-0.163	-0.379	0.413	246-43-42	179-56-06	68.671	-11.193373		
W19-51	-134119.275	-39320.728	-4.732	-11.017	11.990	246-45-20	180-01-38	57.275	-271.025300		
W19-174	-134124.007	-39331.745	-4.716	-10.981	11.951	246-45-29	180-00-09	35.277	-166.366332		
W19-52	-134128.723	-39342.726	-0.182	-0.425	0.462	246-49-04	180-03-35	23.871	-4.344522		
W19-152	-134128.905	-39343.151	-3.334	-7.798	8.481	246-51-04	180-02-00	15.648	-52.170432		
W19-168	-134132.239	-39350.949	-3.338	-7.809	8.493	246-51-20	180-00-16	0.041	-0.136858		
W19-166	-134135.577	-39358.758	-3.337	-7.807	8.490	246-51-23	180-00-03	-15.575	51.973775		

地 番: 3301

円弧付き面積計算書

街区番号	島13号線	画地番号	K1(T4)

測 点	X	Y	DX	DY	距 離	方向角	夾 角	倍横距	倍面積	半径 弧長	円弧面積
W19-164	-134138.914	-39366.565	-0.350	-0.818	0.890	246-50-07	179-58-44	-24.200	8.470000		
W19-8	-134139.264	-39367.383	-0.624	-1.382	1.516	245-42-00	178-51-53	-26.400	16.473600		
W19-53	-134139.888	-39368.765	-0.771	-1.625	1.799	244-37-03	178-55-03	-29.407	22.672797		
W19-54	-134140.659	-39370.390	-0.809	-1.610	1.802	243-19-16	178-42-13	-32.642	26.407378		
W19-55	-134141.468	-39372.000	-0.841	-1.520	1.737	241-02-41	177-43-25	-35.772	30.084252		
W19-56	-134142.309	-39373.520	-0.452	-0.770	0.893	239-35-11	178-32-30	-38.062	17.204024		
W19-162	-134142.761	-39374.290	-0.489	-0.834	0.967	239-36-56	180-01-45	-39.666	19.396674		
W19-57	-134143.250	-39375.124	-0.951	-1.528	1.800	238-06-09	178-29-13	-42.028	39.968628		
W19-58	-134144.201	-39376.652	-0.995	-1.501	1.801	236-27-36	178-21-27	-45.057	44.831715		
W19-59	-134145.196	-39378.153	-1.037	-1.474	1.802	234-52-21	178-24-45	-48.032	49.809184		
W19-60	-134146.233	-39379.627	-1.081	-1.440	1.801	233-06-17	178-13-56	-50.946	55.072626		
W19-61	-134147.314	-39381.067	-0.247	-0.311	0.397	231-32-35	178-26-18	-52.697	13.016159		
W19-158	-134147.561	-39381.378	-1.050	-1.325	1.691	231-36-17	180-03-42	-54.333	57.049650		
W19-62	-134148.611	-39382.703	-1.181	-1.396	1.829	229-46-09	178-09-52	-57.054	67.380774		
W19-63	-134149.792	-39384.099	-1.224	-1.359	1.829	227-59-31	178-13-22	-59.809	73.206216		
W19-64	-134151.016	-39385.458	-1.260	-1.324	1.828	226-25-08	178-25-37	-62.492	78.739920		
W19-65	-134152.276	-39386.782	-1.300	-1.291	1.832	224-48-04	178-22-56	-65.107	84.639100		
W19-66	-134153.576	-39388.073	-1.335	-1.251	1.830	223-08-22	178-20-18	-67.649	90.311415		
W19-67	-134154.911	-39389.324	-1.374	-1.212	1.832	221-24-55	178-16-33	-70.112	96.333888		
W19-68	-134156.285	-39390.536	-1.406	-1.171	1.830	219-47-22	178-22-27	-72.495	101.927970		
W19-69	-134157.691	-39391.707	-1.438	-1.132	1.830	218-12-36	178-25-14	-74.798	107.559524		
W19-70	-134159.129	-39392.839	-1.475	-1.091	1.835	216-29-20	178-16-44	-77.021	113.605975		

地 番: 3301

円弧付き面積計算書

街区番号	島13号線	画地番号	K1(T4)

測 点	X	Y	DX	DY	距 離	方向角	夾 角	倍横距	倍面積	半径 弧長	円弧面積
W19-71	-134160.604	-39393.930	-1.502	-1.047	1.831	214-52-45	178-23-25	-79.159	118.896818		
W19-72	-134162.106	-39394.977	-1.529	-1.003	1.829	213-15-51	178-23-06	-81.209	124.168561		
W19-73	-134163.635	-39395.980	-1.558	-0.958	1.829	211-35-13	178-19-22	-83.170	129.578860		
W19-74	-134165.193	-39396.938	-1.588	-0.912	1.831	209-52-09	178-16-56	-85.040	135.043520		
W19-75	-134166.781	-39397.850	-1.616	-0.866	1.833	208-11-11	178-19-02	-86.818	140.297888		
W19-76	-134168.397	-39398.716	-1.637	-0.826	1.834	206-46-29	178-35-18	-88.510	144.890870		
W19-77	-134170.034	-39399.542	-1.657	-0.769	1.827	204-53-44	178-07-15	-90.105	149.303985		
W19-78	-134171.691	-39400.311	-1.684	-0.724	1.833	203-15-51	178-22-07	-91.598	154.251032		
W19-79	-134173.375	-39401.035	-1.699	-0.675	1.828	201-40-03	178-24-12	-92.997	158.001903		
W19-80	-134175.074	-39401.710	-0.239	-0.087	0.254	200-00-08	178-20-05	-93.759	22.408401		
W19-160	-134175.313	-39401.797	-1.484	-0.539	1.579	199-57-41	179-57-33	-94.385	140.067340		
W19-81	-134176.797	-39402.336	-1.734	-0.574	1.827	198-18-57	178-21-16	-95.498	165.593532		
W19-82	-134178.531	-39402.910	-1.756	-0.522	1.832	196-33-20	178-14-23	-96.594	169.619064		
W19-83	-134180.287	-39403.432	-1.763	-0.478	1.827	195-10-11	178-36-51	-97.594	172.058222		
W19-84	-134182.050	-39403.910	-1.775	-0.423	1.825	193-24-15	178-14-04	-98.495	174.828625		
W19-85	-134183.825	-39404.333	-2.390	-0.486	2.439	191-29-39	178-05-24	-99.404	237.575560		
W19-86	-134186.215	-39404.819	-1.806	-0.304	1.831	189-33-18	178-03-39	-100.194	180.950364		
W19-87	-134188.021	-39405.123	-1.809	-0.251	1.826	187-53-58	178-20-40	-100.749	182.254941		
W19-88	-134189.830	-39405.374	-1.820	-0.203	1.831	186-21-52	178-27-54	-101.203	184.189460		
W19-89	-134191.650	-39405.577	-1.820	-0.140	1.825	184-23-55	178-02-03	-101.546	184.813720		
W19-90	-134193.470	-39405.717	-1.821	-0.095	1.823	182-59-11	178-35-16	-101.781	185.343201		
W19-91	-134195.291	-39405.812	-1.829	-0.044	1.830	181-22-41	178-23-30	-101.920	186.411680		
W19-92	-134197.120	-39405.856	-1.832	0.012	1.832	179-37-29	178-14-48	-101.952	186.776064		

地 番: 3301

円弧付き面積計算書

街区番号	島13号線	画地番号	K1(T4)

測 点	X	Y	DX	DY	距 離	方向角	夾 角	倍横距	倍面積	半径 弧長	円弧面積
W19-93	-134198.952	-39405.844	-1.833	0.061	1.834	178-05-38	178-28-09	-101.879	186.744207		
W19-94	-134200.785	-39405.783	-1.823	0.121	1.827	176-12-09	178-06-31	-101.697	185.393631		
W19-95	-134202.608	-39405.662	-1.826	0.167	1.834	174-46-28	178-34-19	-101.409	185.172834		
W19-96	-134204.434	-39405.495	-1.820	0.218	1.833	173-10-11	178-23-43	-101.024	183.863680		
W19-97	-134206.254	-39405.277	-1.810	0.277	1.831	171-17-57	178-07-46	-100.529	181.957490		
W19-98	-134208.064	-39405.000	-2.173	0.399	2.209	169-35-43	178-17-46	-99.853	216.980569		
W19-99	-134210.237	-39404.601	-0.830	0.169	0.847	168-29-28	178-53-45	-99.285	82.406550		
W19-1	-134211.067	-39404.432	-3.940	0.992	4.063	165-52-05	177-22-37	-98.124	386.608560		
W15-1	-134215.007	-39403.440	-1.272	0.387	1.330	163-04-40	177-12-35	-96.745	123.059640		
W15-9	-134216.279	-39403.053	-1.275	0.414	1.341	162-00-40	178-56-00	-95.944	122.328600		
W15-46	-134217.554	-39402.639	-0.466	0.151	0.490	162-02-45	180-02-05	-95.379	44.446614		
W15-10	-134218.020	-39402.488	-1.723	0.619	1.831	160-14-20	178-11-35	-94.609	163.011307		
W15-11	-134219.743	-39401.869	-1.712	0.664	1.836	158-48-04	178-33-44	-93.326	159.774112		
W15-12	-134221.455	-39401.205	-1.688	0.714	1.833	157-04-20	178-16-16	-91.948	155.208224		
W15-13	-134223.143	-39400.491	-1.665	0.759	1.830	155-29-38	178-25-18	-90.475	150.640875		
W15-14	-134224.808	-39399.732	-1.646	0.810	1.835	153-47-53	178-18-15	-88.906	146.339276		
W15-15	-134226.454	-39398.922	-0.030	0.016	0.034	151-55-39	178-07-46	-88.080	2.642400		
W15-50	-134226.484	-39398.906	-1.594	0.836	1.800	152-19-28	180-23-49	-87.228	139.041432		
W15-2	-134228.078	-39398.070	-7.182	3.913	8.179	151-25-01	179-05-33	-82.479	592.364178		
W15-28	-134235.260	-39394.157	-14.174	7.724	16.142	151-24-44	179-59-43	-70.842	1004.114508		
W15-51	-134249.434	-39386.433	-14.668	7.992	16.704	151-24-57	180-00-13	-55.126	808.588168		
W15-30	-134264.102	-39378.441	-15.049	8.199	17.138	151-25-03	180-00-06	-38.935	585.932815		

地 番: 3301

円弧付き面積計算書

街区番号	島13号線	画地番号	K1(T4)

測 点	X	Y	DX	DY	距 離	方向角	夾 角	倍横距	倍面積	半径 弧長	円弧面積
W15-44	-134279.151	-39370.242	-5.680	3.095	6.468	151-24-51	179-59-48	-27.641	157.000880		
W15-3	-134284.831	-39367.147	-10.856	5.908	12.359	151-26-39	180-01-48	-18.638	202.334128		
W16-2	-134295.687	-39361.239	-34.490	18.809	39.285	151-23-40	179-57-01	6.079	-209.664710		
W16-3	-134330.177	-39342.430	-1.409	4.777	4.980	106-26-01	135-02-21	29.665	-41.797985		
W16-4	-134331.586	-39337.653	-9.961	-17.221	19.894	239-57-14	313-31-13	17.221	-171.538381		
合 計					952.579		33660-00-00		-11940.485077		0.000000
								1 / 2	5970.2425385		
								面 積	5970.2425385		

地 番: 3323

円弧付き面積計算書

街区番号	島歩専16号線	画地番号	TK5(T)

測 点	X	Y	DX	DY	距 離	方向角	夾 角	倍横距	倍面積	半径 弧長	円弧面積
W19-1	-134211.067	-39404.432	1.750	23.112	23.178	85-40-12	279-48-07	23.112	40.446000		
W19-103	-134209.317	-39381.320	1.735	22.930	22.996	85-40-23	180-00-11	69.154	119.982190		
W19-2	-134207.582	-39358.390	-3.990	0.300	4.001	175-42-00	270-01-37	92.384	-368.612160		
W15-8	-134211.572	-39358.090	-1.369	-18.071	18.123	265-40-04	269-58-04	74.613	-102.145197		
W15-32	-134212.941	-39376.161	-2.066	-27.279	27.357	265-40-08	180-00-04	29.263	-60.457358		
W15-1	-134215.007	-39403.440	3.940	-0.992	4.063	345-52-05	260-11-57	0.992	3.908480		
合 計					99.718		1440-00-00		-366.878045		0.000000
								1 / 2	183.4390225		
								面 積	183.4390225		

地 番: 3314

円弧付き面積計算書

街区番号	島17号線	画地番号	K13(T)

測 点	X	Y	DX	DY	距 離	方向角	夾 角	倍横距	倍面積	半径 弧長	円弧面積
W15-3	-134284.831	-39367.147	-1.269	4.315	4.498	106-23-17	314-56-38	4.315	-5.475735		
W15-4	-134286.100	-39362.832	6.005	11.019	12.549	61-24-40	135-01-23	19.649	117.992245		
W15-43	-134280.095	-39351.813	6.561	12.040	13.712	61-24-45	180-00-05	42.708	280.207188		
W15-39	-134273.534	-39339.773	3.525	6.466	7.364	61-24-09	179-59-24	61.214	215.779350		
W15-5	-134270.009	-39333.307	4.312	1.294	4.502	16-42-15	135-18-06	68.974	297.415888		
W15-6	-134265.697	-39332.013	-10.838	5.911	12.345	151-23-32	314-41-17	76.179	-825.628002		
W16-6	-134276.535	-39326.102	1.261	-4.329	4.509	286-14-25	314-50-53	77.761	98.056621		
W16-7	-134275.274	-39330.431	-1.586	-2.907	3.312	241-23-02	135-08-37	70.525	-111.852650		
W16-8	-134276.860	-39333.338	-4.846	-8.918	10.150	241-28-50	180-05-48	58.700	-284.460200		
W16-9	-134281.706	-39342.256	-9.663	-17.720	20.183	241-23-44	179-54-54	32.062	-309.815106		
W16-1	-134291.369	-39359.976	-4.318	-1.263	4.499	196-18-14	134-54-30	13.079	-56.475122		
W16-2	-134295.687	-39361.239	10.856	-5.908	12.359	331-26-39	315-08-25	5.908	64.137248		
合 計					109.982		2520-00-00		-520.118275		0.000000
								1 / 2 面 積	260.0591375 260.0591375		

円弧付き面積計算書

地 番: 3315

街区番号	島18号線	画地番号	K14(T)

測 点	X	Y	DX	DY	距 離	方向角	夾 角	倍横距	倍面積	半径 弧長	円弧面積
W19-5	-134133.434	-39267.014	-11.117	5.423	12.369	153-59-47	314-37-22	5.423	-60.287491		
W20-9	-134144.551	-39261.591	1.532	-4.231	4.500	289-54-17	315-54-30	6.615	10.134180		
W20-10	-134143.019	-39265.822	-3.770	-8.207	9.031	245-19-40	135-25-23	-5.823	21.952710		
W20-26	-134146.789	-39274.029	-8.425	-18.479	20.309	245-29-26	180-09-46	-32.509	273.888325		
W20-70	-134155.214	-39292.508	-3.624	-7.931	8.720	245-26-33	179-57-07	-58.919	213.522456		
W20-106	-134158.838	-39300.439	-3.532	-7.729	8.498	245-26-26	179-59-53	-74.579	263.413028		
W20-96	-134162.370	-39308.168	-3.739	-8.181	8.995	245-26-17	179-59-51	-90.489	338.338371		
W20-104	-134166.109	-39316.349	-3.713	-8.126	8.934	245-26-35	180-00-18	-106.796	396.533548		
W20-100	-134169.822	-39324.475	-2.984	-6.530	7.179	245-26-28	179-59-53	-121.452	362.412768		
W20-11	-134172.806	-39331.005	-0.521	-1.097	1.214	244-35-44	179-09-16	-129.079	67.250159		
W20-27	-134173.327	-39332.102	-0.557	-1.081	1.216	242-44-23	178-08-39	-131.257	73.110149		
W20-28	-134173.884	-39333.183	-0.602	-1.056	1.216	240-18-49	177-34-26	-133.394	80.303188		
W20-29	-134174.486	-39334.239	-0.628	-1.028	1.205	238-34-46	178-15-57	-135.478	85.080184		
W20-30	-134175.114	-39335.267	-0.669	-1.010	1.211	236-28-50	177-54-04	-137.516	91.998204		
W20-31	-134175.783	-39336.277	-0.700	-0.990	1.212	234-44-13	178-15-23	-139.516	97.661200		
W20-32	-134176.483	-39337.267	-0.731	-0.961	1.207	232-44-28	178-00-15	-141.467	103.412377		
W20-33	-134177.214	-39338.228	-0.767	-0.940	1.213	230-47-13	178-02-45	-143.368	109.963256		
W20-34	-134177.981	-39339.168	-0.790	-0.921	1.213	229-22-42	178-35-29	-145.229	114.730910		
W20-35	-134178.771	-39340.089	-0.822	-0.889	1.211	227-14-33	177-51-51	-147.039	120.866058		
W20-36	-134179.593	-39340.978	-0.853	-0.866	1.216	225-26-00	178-11-27	-148.794	126.921282		
W20-37	-134180.446	-39341.844	-0.880	-0.831	1.210	223-21-35	177-55-35	-150.491	132.432080		
W20-38	-134181.326	-39342.675	-0.908	-0.807	1.215	221-37-47	178-16-12	-152.129	138.133132		
W20-39	-134182.234	-39343.482	-0.934	-0.772	1.212	219-34-32	177-56-45	-153.708	143.563272		

地 番: 3315

円弧付き面積計算書

街区番号	島18号線	画地番号	K14(T)

測 点	X	Y	DX	DY	距 離	方向角	夾 角	倍横距	倍面積	半径 弧長	円弧面積
W20-40	-134183.168	-39344.254	-0.959	-0.742	1.213	217-43-48	178-09-16	-155.222	148.857898		
W20-41	-134184.127	-39344.996	-0.985	-0.711	1.215	215-49-22	178-05-34	-156.675	154.324875		
W20-42	-134185.112	-39345.707	-1.003	-0.681	1.212	214-10-30	178-21-08	-158.067	158.541201		
W20-43	-134186.115	-39346.388	-1.028	-0.643	1.213	212-01-32	177-51-02	-159.391	163.853948		
W20-44	-134187.143	-39347.031	-1.047	-0.612	1.213	210-18-27	178-16-55	-160.646	168.196362		
W20-45	-134188.190	-39347.643	-1.069	-0.582	1.217	208-33-55	178-15-28	-161.840	173.006960		
W20-46	-134189.259	-39348.225	-1.083	-0.540	1.210	206-30-06	177-56-11	-162.962	176.487846		
W20-47	-134190.342	-39348.765	-1.098	-0.503	1.208	204-36-46	178-06-40	-164.005	180.077490		
W20-48	-134191.440	-39349.268	-1.114	-0.471	1.209	202-55-07	178-18-21	-164.979	183.786606		
W20-49	-134192.554	-39349.739	-1.135	-0.437	1.216	201-03-28	178-08-21	-165.887	188.281745		
W20-50	-134193.689	-39350.176	-1.153	-0.397	1.219	198-59-58	177-56-30	-166.721	192.229313		
W20-51	-134194.842	-39350.573	-1.152	-0.358	1.206	197-15-48	178-15-50	-167.476	192.932352		
W20-52	-134195.994	-39350.931	-1.166	-0.320	1.209	195-20-48	178-05-00	-168.154	196.067564		
W20-53	-134197.160	-39351.251	-0.835	-0.203	0.859	193-39-51	178-19-03	-168.677	140.845295		
W20-1	-134197.995	-39351.454	-18.926	0.586	18.935	178-13-36	164-33-45	-168.294	3185.132244		
W17-2	-134216.921	-39350.868	-0.608	0.186	0.636	162-59-24	164-45-48	-167.522	101.853376		
W17-50	-134217.529	-39350.682	-1.152	0.385	1.215	161-31-13	178-31-49	-166.951	192.327552		
W17-10	-134218.681	-39350.297	-1.139	0.425	1.216	159-32-16	178-01-03	-166.141	189.234599		
W17-11	-134219.820	-39349.872	-1.120	0.468	1.214	157-19-19	177-47-03	-165.248	185.077760		
W17-12	-134220.940	-39349.404	-1.107	0.501	1.215	155-38-59	178-19-40	-164.279	181.856853		
W17-13	-134222.047	-39348.903	-1.089	0.542	1.216	153-32-25	177-53-26	-163.236	177.764004		
W17-14	-134223.136	-39348.361	-1.082	0.565	1.221	152-25-38	178-53-13	-162.129	175.423578		

地 番: 3315

円弧付き面積計算書

街区番号	島18号線	画地番号	K14(T)

測 点	X	Y	DX	DY	距 離	方向角	夾 角	倍横距	倍面積	半径 弧長	円弧面積
W17-3	-134224.218	-39347.796	-7.423	4.045	8.454	151-24-46	178-59-08	-157.519	1169.263537		
W17-67A	-134231.641	-39343.751	-12.528	6.826	14.267	151-24-57	180-00-11	-146.648	1837.206144		
W17-64A	-134244.169	-39336.925	-11.612	6.328	13.224	151-24-42	179-59-45	-133.494	1550.132328		
W17-51	-134255.781	-39330.597	-6.915	3.768	7.875	151-24-50	180-00-08	-123.398	853.297170		
W17-15	-134262.696	-39326.829	-10.339	5.632	11.773	151-25-17	180-00-27	-113.998	1178.625322		
W17-53	-134273.035	-39321.197	-14.355	7.820	16.347	151-25-13	179-59-56	-100.546	1443.337830		
W17-55	-134287.390	-39313.377	-15.826	8.622	18.022	151-25-06	179-59-53	-84.104	1331.029904		
W17-4	-134303.216	-39304.755	-8.035	4.377	9.150	151-25-16	180-00-10	-71.105	571.328675		
W16-5A	-134311.251	-39300.378	-2.874	-5.276	6.008	241-25-17	270-00-01	-72.004	206.939496		
W16-5	-134314.125	-39305.654	19.725	-10.724	22.452	331-28-05	270-02-48	-88.004	-1735.878900		
W16-10	-134294.400	-39316.378	17.865	-9.724	20.340	331-26-25	179-58-20	-108.452	-1937.494980		
W16-6	-134276.535	-39326.102	10.838	-5.911	12.345	331-23-32	179-57-07	-124.087	-1344.854906		
W15-6	-134265.697	-39332.013	3.677	-2.019	4.195	331-13-45	179-50-13	-132.017	-485.426509		
W15-34	-134262.020	-39334.032	4.780	-2.605	5.444	331-24-38	180-10-53	-136.641	-653.143980		
W15-41C	-134257.240	-39336.637	9.144	-4.983	10.414	331-24-43	180-00-05	-144.229	-1318.829976		
W15-37	-134248.096	-39341.620	1.759	-0.958	2.003	331-25-34	180-00-51	-150.170	-264.149030		
W15-31	-134246.337	-39342.578	10.788	-5.878	12.285	331-24-56	179-59-22	-157.006	-1693.780728		
W15-52	-134235.549	-39348.456	8.767	-4.778	9.984	331-24-35	179-59-39	-167.662	-1469.892754		
W15-7	-134226.782	-39353.234	1.083	-0.561	1.220	332-36-56	181-12-21	-173.001	-187.360083		
W15-16	-134225.699	-39353.795	1.094	-0.541	1.220	333-41-13	181-04-17	-174.103	-190.468682		
W15-17	-134224.605	-39354.336	1.109	-0.503	1.218	335-36-10	181-54-57	-175.147	-194.238023		
W15-18	-134223.496	-39354.839	1.122	-0.473	1.218	337-08-28	181-32-18	-176.123	-197.610006		
W15-19	-134222.374	-39355.312	1.143	-0.437	1.224	339-04-36	181-56-08	-177.033	-202.348719		

地 番: 3315

円弧付き面積計算書

街区番号	島18号線	画地番号	K14(T)

測 点	X	Y	DX	DY	距 離	方向角	夾 角	倍横距	倍面積	半径 弧長	円弧面積
W15-20	-134221.231	-39355.749	0.063	-0.023	0.067	339-56-38	180-52-02	-177.493	-11.182059		
W15-29	-134221.168	-39355.772	1.083	-0.384	1.149	340-28-37	180-31-59	-177.900	-192.665700		
W15-21	-134220.085	-39356.156	1.161	-0.369	1.218	342-22-06	181-53-29	-178.653	-207.416133		
W15-22	-134218.924	-39356.525	1.167	-0.344	1.217	343-34-33	181-12-27	-179.366	-209.320122		
W15-23	-134217.757	-39356.869	1.180	-0.311	1.220	345-14-06	181-39-33	-180.021	-212.424780		
W15-24	-134216.577	-39357.180	1.191	-0.267	1.221	347-21-51	182-07-45	-180.599	-215.093409		
W15-25	-134215.386	-39357.447	1.192	-0.239	1.216	348-39-44	181-17-53	-181.105	-215.877160		
W15-26	-134214.194	-39357.686	1.207	-0.204	1.224	350-24-25	181-44-41	-181.548	-219.128436		
W15-27	-134212.987	-39357.890	1.415	-0.200	1.429	351-57-18	181-32-53	-181.952	-257.462080		
W15-8	-134211.572	-39358.090	3.990	-0.300	4.001	355-42-00	183-44-42	-182.452	-727.983480		
W19-2	-134207.582	-39358.390	0.892	-0.016	0.892	358-58-21	183-16-21	-182.768	-163.029056		
W19-9	-134206.690	-39358.406	1.200	0.005	1.200	0-14-19	181-15-58	-182.779	-219.334800		
W19-10	-134205.490	-39358.401	1.196	0.038	1.197	1-49-11	181-34-52	-182.736	-218.552256		
W19-11	-134204.294	-39358.363	1.196	0.074	1.198	3-32-26	181-43-15	-182.624	-218.418304		
W19-12	-134203.098	-39358.289	1.201	0.110	1.206	5-13-59	181-41-33	-182.440	-219.110440		
W19-13	-134201.897	-39358.179	1.197	0.136	1.205	6-28-55	181-14-56	-182.194	-218.086218		
W19-14	-134200.700	-39358.043	1.186	0.174	1.199	8-20-47	181-51-52	-181.884	-215.714424		
W19-15	-134199.514	-39357.869	1.182	0.205	1.200	9-50-21	181-29-34	-181.505	-214.538910		
W19-16	-134198.332	-39357.664	1.179	0.232	1.202	11-07-56	181-17-35	-181.068	-213.479172		
W19-17	-134197.153	-39357.432	1.166	0.282	1.200	13-35-46	182-27-50	-180.554	-210.525964		
W19-18	-134195.987	-39357.150	1.162	0.308	1.202	14-50-44	181-14-58	-179.964	-209.118168		
W19-19	-134194.825	-39356.842	1.150	0.335	1.198	16-14-28	181-23-44	-179.321	-206.219150		

円弧付き面積計算書

地 番: 3315

街区番号	島18号線	画地番号	K14(T)

測 点	X	Y	DX	DY	距 離	方向角	夾 角	倍横距	倍面積	半径 弧長	円弧面積
W19-20	-134193.675	-39356.507	1.143	0.375	1.203	18-09-50	181-55-22	-178.611	-204.152373		
W19-21	-134192.532	-39356.132	1.130	0.393	1.196	19-10-37	181-00-47	-177.843	-200.962590		
W19-22	-134191.402	-39355.739	1.120	0.434	1.201	21-10-53	182-00-16	-177.016	-198.257920		
W19-23	-134190.282	-39355.305	1.105	0.467	1.200	22-54-36	181-43-43	-176.115	-194.607075		
W19-24	-134189.177	-39354.838	1.087	0.494	1.194	24-26-24	181-31-48	-175.154	-190.392398		
W19-25	-134188.090	-39354.344	1.077	0.522	1.197	25-51-31	181-25-07	-174.138	-187.546626		
W19-26	-134187.013	-39353.822	1.066	0.551	1.200	27-20-02	181-28-31	-173.065	-184.487290		
W19-27	-134185.947	-39353.271	1.047	0.583	1.198	29-06-37	181-46-35	-171.931	-180.011757		
W19-28	-134184.900	-39352.688	1.032	0.616	1.202	30-49-59	181-43-22	-170.732	-176.195424		
W19-29	-134183.868	-39352.072	1.009	0.641	1.195	32-25-37	181-35-38	-169.475	-171.000275		
W19-30	-134182.859	-39351.431	0.992	0.672	1.198	34-06-52	181-41-15	-168.162	-166.816704		
W19-31	-134181.867	-39350.759	0.977	0.705	1.205	35-48-51	181-41-59	-166.785	-162.948945		
W19-32	-134180.890	-39350.054	0.962	0.720	1.202	36-48-46	180-59-55	-165.360	-159.076320		
W19-33	-134179.928	-39349.334	0.861	0.680	1.097	38-18-03	181-29-17	-163.960	-141.169560		
W19-34	-134179.067	-39348.654	0.613	0.503	0.793	39-22-15	181-04-12	-162.777	-99.782301		
W19-35	-134178.454	-39348.151	1.277	1.135	1.708	41-37-51	182-15-36	-161.139	-205.774503		
W19-36	-134177.177	-39347.016	0.736	0.702	1.017	43-38-44	182-00-53	-159.302	-117.246272		
W19-157	-134176.441	-39346.314	0.132	0.126	0.182	43-40-04	180-01-20	-158.474	-20.918568		
W19-37	-134176.309	-39346.188	0.859	0.839	1.201	44-19-31	180-39-27	-157.509	-135.300231		
W19-38	-134175.450	-39345.349	0.819	0.876	1.199	46-55-34	182-36-03	-155.794	-127.595286		
W19-39	-134174.631	-39344.473	0.790	0.904	1.201	48-51-00	181-55-26	-154.014	-121.671060		
W19-40	-134173.841	-39343.569	0.769	0.921	1.200	50-08-22	181-17-22	-152.189	-117.033341		
W19-41	-134173.072	-39342.648	0.758	0.930	1.200	50-49-05	180-40-43	-150.338	-113.956204		

地 番: 3315

円弧付き面積計算書

街区番号	島18号線	画地番号	K14(T)

測 点	X	Y	DX	DY	距 離	方向角	夾 角	倍横距	倍面積	半径 弧長	円弧面積
W19-42	-134172.314	-39341.718	0.728	0.960	1.205	52-49-33	182-00-28	-148.448	-108.070144		
W19-43	-134171.586	-39340.758	0.688	0.976	1.194	54-49-09	181-59-36	-146.512	-100.800256		
W19-44	-134170.898	-39339.782	0.669	1.004	1.206	56-19-23	181-30-14	-144.532	-96.691908		
W19-45	-134170.229	-39338.778	0.640	1.016	1.201	57-47-32	181-28-09	-142.512	-91.207680		
W19-46	-134169.589	-39337.762	0.608	1.036	1.201	59-35-33	181-48-01	-140.460	-85.399680		
W19-47	-134168.981	-39336.726	0.575	1.047	1.195	61-13-30	181-37-57	-138.377	-79.566775		
W19-48	-134168.406	-39335.679	0.655	1.292	1.449	63-07-00	181-53-30	-136.038	-89.104890		
W19-155	-134167.751	-39334.387	0.172	0.339	0.380	63-05-53	179-58-53	-134.407	-23.118004		
W19-49	-134167.579	-39334.048	0.507	1.105	1.216	65-21-12	182-15-19	-132.963	-67.412241		
W19-3	-134167.072	-39332.943	2.766	6.101	6.699	65-36-43	180-15-31	-125.757	-347.843862		
W19-50	-134164.306	-39326.842	9.358	20.471	22.509	65-26-00	179-49-17	-99.185	-928.173230		
W19-100	-134154.948	-39306.371	0.704	1.544	1.697	65-29-20	180-03-20	-77.170	-54.327680		
W19-101	-134154.244	-39304.827	16.567	36.321	39.921	65-28-52	179-59-32	-39.305	-651.165935		
W19-4	-134137.677	-39268.506	4.243	1.492	4.498	19-22-25	133-53-33	-1.492	-6.330556		
合 計					499.696		23220-00-00		-2923.620188		0.000000
								1 / 2	1461.810094		
								面 積	1461.810094		

円弧付き面積計算書

地 番: 3306

街区番号	島19号線	画地番号	TK6(T)

測 点	X	Y	DX	DY	距 離	方向角	夾 角	倍横距	倍面積	半径 弧長	円弧面積
W20-1	-134197.995	-39351.454	-7.181	3.498	7.988	154-01-42	335-48-06	3.498	-25.119138		
W20-2	-134205.176	-39347.956	0.362	15.623	15.627	88-40-22	114-38-40	22.619	8.188078		
W20-3	-134204.814	-39332.333	0.033	1.563	1.563	88-47-26	180-07-04	39.805	1.313565		
W20-72	-134204.781	-39330.770	0.014	0.648	0.648	88-45-44	179-58-18	42.016	0.588224		
W20-54	-134204.767	-39330.122	-0.002	0.656	0.656	90-10-29	181-24-45	43.320	-0.086640		
W20-55	-134204.769	-39329.466	-0.038	1.303	1.304	91-40-14	181-29-45	45.279	-1.720602		
W20-56	-134204.807	-39328.163	-0.066	1.299	1.301	92-54-31	181-14-17	47.881	-3.160146		
W20-57	-134204.873	-39326.864	-0.104	1.297	1.301	94-35-04	181-40-33	50.477	-5.249608		
W20-58	-134204.977	-39325.567	-0.150	1.294	1.303	96-36-44	182-01-40	53.068	-7.960200		
W20-59	-134205.127	-39324.273	-0.186	1.290	1.303	98-12-17	181-35-33	55.652	-10.351272		
W20-60	-134205.313	-39322.983	-0.221	1.280	1.299	99-47-45	181-35-28	58.222	-12.867062		
W20-61	-134205.534	-39321.703	-0.264	1.282	1.309	101-38-10	181-50-25	60.784	-16.046976		
W20-62	-134205.798	-39320.421	-0.301	1.263	1.298	103-24-17	181-46-07	63.329	-19.062029		
W20-63	-134206.099	-39319.158	-0.330	1.258	1.301	104-41-55	181-17-38	65.850	-21.730500		
W20-64	-134206.429	-39317.900	-0.377	1.248	1.304	106-48-31	182-06-36	68.356	-25.770212		
W20-65	-134206.806	-39316.652	-0.408	1.237	1.303	108-15-15	181-26-44	70.841	-28.903128		
W20-66	-134207.214	-39315.415	-0.443	1.226	1.304	109-52-00	181-36-45	73.304	-32.473672		
W20-67	-134207.657	-39314.189	-0.488	1.209	1.304	111-58-51	182-06-51	75.739	-36.960632		
W20-68	-134208.145	-39312.980	-0.517	1.194	1.301	113-24-45	181-25-54	78.142	-40.399414		
W20-69	-134208.662	-39311.786	-0.541	1.165	1.284	114-54-33	181-29-48	80.501	-43.551041		
W20-4	-134209.203	-39310.621	-6.716	10.024	12.066	123-49-18	188-54-45	91.690	-615.790040		
W21-2	-134215.919	-39300.597	-0.878	0.961	1.302	132-24-57	188-35-39	102.675	-90.148650		
W21-33	-134216.797	-39299.636	-0.915	0.929	1.304	134-33-54	182-08-57	104.565	-95.676975		

地 番: 3306

円弧付き面積計算書

街区番号	島19号線	画地番号	TK6(T)

測 点	X	Y	DX	DY	距 離	方向角	夾 角	倍横距	倍面積	半径 弧長	円弧面積
W21-34	-134217.712	-39298.707	-0.932	0.907	1.300	135-46-44	181-12-50	106.401	-99.165732		
W21-35	-134218.644	-39297.800	-0.970	0.874	1.306	137-58-49	182-12-05	108.182	-104.936540		
W21-36	-134219.614	-39296.926	-0.988	0.855	1.307	139-07-39	181-08-50	109.911	-108.592068		
W21-37	-134220.602	-39296.071	-1.007	0.828	1.304	140-34-17	181-26-38	111.594	-112.375158		
W21-38	-134221.609	-39295.243	-1.041	0.783	1.303	143-03-03	182-28-46	113.205	-117.846405		
W21-39	-134222.650	-39294.460	-1.057	0.757	1.300	144-23-26	181-20-23	114.745	-121.285465		
W21-40	-134223.707	-39293.703	-1.080	0.729	1.303	145-58-50	181-35-24	116.231	-125.529480		
W21-41	-134224.787	-39292.974	-1.108	0.692	1.306	148-00-48	182-01-58	117.652	-130.358416		
W21-42	-134225.895	-39292.282	-1.122	0.657	1.300	149-38-54	181-38-06	119.001	-133.519122		
W21-3	-134227.017	-39291.625	-12.982	7.087	14.790	151-22-10	181-43-16	126.745	-1645.403590		
W21-4	-134239.999	-39284.538	-10.855	5.916	12.362	151-24-34	180-02-24	139.748	-1516.964540		
W22-2	-134250.854	-39278.622	-21.443	11.696	24.425	151-23-24	179-58-50	157.360	-3374.270480		
W22-18	-134272.297	-39266.926	-7.920	4.302	9.013	151-29-24	180-06-00	173.358	-1372.995360		
W22-3	-134280.217	-39262.624	-1.285	4.301	4.489	106-38-04	135-08-40	181.961	-233.819885		
W22-4	-134281.502	-39258.323	-6.858	-12.580	14.328	241-24-11	314-46-07	173.682	-1191.111156		
W17-6	-134288.360	-39270.903	4.293	1.269	4.477	16-28-03	315-03-52	162.371	697.058703		
W17-7	-134284.067	-39269.634	15.805	-8.615	18.000	331-24-22	134-56-19	155.025	2450.170125		
W17-56	-134268.262	-39278.249	12.632	-6.886	14.387	331-24-15	179-59-53	139.524	1762.467168		
W17-18	-134255.630	-39285.135	1.719	-0.936	1.957	331-25-54	180-01-39	131.702	226.395738		
W17-54	-134253.911	-39286.071	8.782	-4.784	10.001	331-25-14	179-59-20	125.982	1106.373924		
W17-71	-134245.129	-39290.855	8.474	-4.615	9.649	331-25-37	180-00-23	116.583	987.924342		
W17-52	-134236.655	-39295.470	5.169	-2.816	5.886	331-25-09	179-59-32	109.152	564.206688		

円弧付き面積計算書

地 番: 3306

街区番号	島19号線	画地番号	TK6(T)

測 点	X	Y	DX	DY	距 離	方向角	夾 角	倍横距	倍面積	半径 弧長	円弧面積
W17-8	-134231.486	-39298.286	1.074	-0.616	1.238	330-09-48	178-44-39	105.720	113.543280		
W17-19	-134230.412	-39298.902	1.037	-0.642	1.220	328-14-19	178-04-31	104.462	108.327094		
W17-20	-134229.375	-39299.544	1.013	-0.672	1.216	326-26-26	178-12-07	103.148	104.488924		
W17-21	-134228.362	-39300.216	1.000	-0.712	1.228	324-32-57	178-06-31	101.764	101.764000		
W17-22	-134227.362	-39300.928	0.966	-0.746	1.221	322-19-22	177-46-25	100.306	96.895596		
W17-23	-134226.396	-39301.674	0.946	-0.774	1.222	320-42-38	178-23-16	98.786	93.451556		
W17-24	-134225.450	-39302.448	0.036	-0.032	0.048	318-21-59	177-39-21	97.980	3.527280		
W17-63A	-134225.414	-39302.480	0.880	-0.774	1.172	318-40-01	180-18-02	97.174	85.513120		
W17-25	-134224.534	-39303.254	0.886	-0.836	1.218	316-39-47	177-59-46	95.564	84.669704		
W17-26	-134223.648	-39304.090	0.863	-0.868	1.224	314-50-04	178-10-17	93.860	81.001180		
W17-27	-134222.785	-39304.958	0.827	-0.896	1.219	312-42-24	177-52-20	92.096	76.163392		
W17-28	-134221.958	-39305.854	0.796	-0.924	1.220	310-44-38	178-02-14	90.276	71.859696		
W17-29	-134221.162	-39306.778	0.773	-0.947	1.222	309-13-24	178-28-46	88.405	68.337065		
W17-30	-134220.389	-39307.725	0.734	-0.977	1.222	306-55-00	177-41-36	86.481	63.477054		
W17-31	-134219.655	-39308.702	0.699	-1.003	1.223	304-52-23	177-57-23	84.501	59.066199		
W17-32	-134218.956	-39309.705	0.668	-1.023	1.222	303-08-38	178-16-15	82.475	55.093300		
W17-33	-134218.288	-39310.728	0.316	-0.523	0.611	301-08-26	177-59-48	80.929	25.573564		
W17-70A	-134217.972	-39311.251	0.318	-0.526	0.615	301-09-20	180-00-54	79.880	25.401840		
W17-34	-134217.654	-39311.777	0.596	-1.063	1.219	299-16-42	178-07-22	78.291	46.661436		
W17-35	-134217.058	-39312.840	0.557	-1.084	1.219	297-11-45	177-55-03	76.144	42.412208		
W17-36	-134216.501	-39313.924	0.526	-1.107	1.226	295-24-54	178-13-09	73.953	38.899278		
W17-37	-134215.975	-39315.031	0.485	-1.126	1.226	293-18-10	177-53-16	71.720	34.784200		
W17-38	-134215.490	-39316.157	0.444	-1.138	1.222	291-18-49	178-00-39	69.456	30.838464		

地 番: 3306

円弧付き面積計算書

街区番号	島19号線	画地番号	TK6(T)

測 点	X	Y	DX	DY	距 離	方向角	夾 角	倍横距	倍面積	半径 弧長	円弧面積
W17-39	-134215.046	-39317.295	0.408	-1.149	1.219	289-32-58	178-14-09	67.169	27.404952		
W17-40	-134214.638	-39318.444	0.365	-1.167	1.223	287-22-05	177-49-07	64.853	23.671345		
W17-41	-134214.273	-39319.611	0.330	-1.175	1.220	285-41-15	178-19-10	62.511	20.628630		
W17-42	-134213.943	-39320.786	0.291	-1.189	1.224	283-45-09	178-03-54	60.147	17.502777		
W17-43	-134213.652	-39321.975	0.246	-1.192	1.217	281-39-39	177-54-30	57.766	14.210436		
W17-44	-134213.406	-39323.167	0.205	-1.205	1.222	279-39-18	177-59-39	55.369	11.350645		
W17-45	-134213.201	-39324.372	0.166	-1.210	1.221	277-48-42	178-09-24	52.954	8.790364		
W17-46	-134213.035	-39325.582	0.124	-1.215	1.221	275-49-38	178-00-56	50.529	6.265596		
W17-47	-134212.911	-39326.797	0.079	-1.224	1.227	273-41-34	177-51-56	48.090	3.799110		
W17-48	-134212.832	-39328.021	0.043	-1.221	1.222	272-01-01	178-19-27	45.645	1.962735		
W17-49	-134212.789	-39329.242	-0.001	-1.223	1.223	269-57-11	177-56-10	43.201	-0.043201		
W17-9	-134212.790	-39330.465	-0.278	-12.567	12.570	268-43-58	178-46-47	29.411	-8.176258		
W17-65	-134213.068	-39343.032	-0.018	-0.824	0.824	268-44-55	180-00-57	16.020	-0.288360		
W17-1	-134213.086	-39343.856	-3.835	-7.012	7.992	241-19-30	152-34-35	8.184	-31.385640		
W17-2	-134216.921	-39350.868	18.926	-0.586	18.935	358-13-36	296-54-06	0.586	11.090636		
合 計					295.599		15300-00-00		-2097.981582		0.000000
								1 / 2 面 積	1048.990791 1048.990791		

地 番: 3312

円弧付き面積計算書

街区番号	島20号線	画地番号	K16(T)

測 点	X	Y	DX	DY	距 離	方向角	夾 角	倍横距	倍面積	半径 弧長	円弧面積
W18-9	-134052.937	-39307.175	4.847	11.374	12.364	66-55-08	315-09-45	11.374	55.129778		
W23-1	-134048.090	-39295.801	-4.175	-1.674	4.498	201-50-55	314-55-47	21.074	-87.983950		
W23-2	-134052.265	-39297.475	-33.315	14.296	36.253	156-46-30	134-55-35	33.696	-1122.582240		
W23-3	-134085.580	-39283.179	-1.680	4.177	4.502	111-54-36	135-08-06	52.169	-87.643920		
W23-4	-134087.260	-39279.002	-4.873	-11.368	12.368	246-47-50	314-53-14	44.978	-219.177794		
W18-6	-134092.133	-39290.370	4.179	1.673	4.501	21-49-05	315-01-15	35.283	147.447657		
W18-7	-134087.954	-39288.697	33.352	-14.306	36.291	336-47-01	134-57-56	22.650	755.422800		
W18-8	-134054.602	-39303.003	1.665	-4.172	4.492	291-45-23	134-58-22	4.172	6.946380		
合 計					115.269		1800-00-00	1 / 2 面 積	-552.441289 276.2206445 276.2206445		0.000000

地 番: 3313

円弧付き面積計算書

街区番号	島21号線	画地番号	K17(T)

測 点	X	Y	DX	DY	距 離	方向角	夾 角	倍横距	倍面積	半径 弧長	円弧面積
W19-7	-134103.908	-39284.887	4.870	11.376	12.375	66-49-28	316-05-29	11.376	55.401120		
W24-1	-134099.038	-39273.511	-4.224	-1.580	4.510	200-30-30	313-41-02	21.172	-89.430528		
W24-2	-134103.262	-39275.091	-27.769	13.577	30.910	153-56-41	133-26-11	33.169	-921.069961		
W24-3	-134131.031	-39261.514	-11.103	5.420	12.355	153-58-49	180-02-08	52.166	-579.199098		
W25-2	-134142.134	-39256.094	-14.312	6.995	15.930	153-57-10	179-58-21	64.581	-924.283272		
W25-43	-134156.446	-39249.099	-13.390	6.544	14.904	153-57-15	180-00-05	78.120	-1046.026800		
W25-3	-134169.836	-39242.555	-1.456	4.261	4.503	108-51-56	134-54-41	88.925	-129.474800		
W25-4	-134171.292	-39238.294	-5.425	-11.099	12.354	243-57-05	315-05-09	82.087	-445.321975		
W20-7	-134176.717	-39249.393	4.262	1.452	4.503	18-48-48	314-51-43	72.440	308.739280		
W20-8	-134172.455	-39247.941	27.904	-13.650	31.064	333-55-59	135-07-11	60.242	1680.992768		
W20-9	-134144.551	-39261.591	11.117	-5.423	12.369	333-59-47	180-03-48	41.169	457.675773		
W19-5	-134133.434	-39267.014	27.929	-13.654	31.088	333-56-48	179-57-01	22.092	617.007468		
W19-6	-134105.505	-39280.668	1.597	-4.219	4.511	290-43-59	136-47-11	4.219	6.737743		
合 計					191.376		2700-00-00		-1008.252282		0.000000
								1 / 2 面 積	504.126141 504.126141		

円弧付き面積計算書

地 番: 3316

街区番号	島22号線	画地番号	K15(T)

測 点	X	Y	DX	DY	距 離	方向角	夾 角	倍横距	倍面積	半径 弧長	円弧面積
W17-4	-134303.216	-39304.755	-1.248	4.309	4.486	106-09-09	314-43-53	4.309	-5.377632		
W17-5	-134304.464	-39300.446	1.847	3.358	3.832	61-11-16	135-02-07	11.976	22.119672		
W17-16	-134302.617	-39297.088	2.797	5.138	5.850	61-26-14	180-14-58	20.472	57.260184		
W17-62	-134299.820	-39291.950	4.190	7.698	8.764	61-26-26	180-00-12	33.308	139.560520		
W17-17	-134295.630	-39284.252	2.481	4.555	5.187	61-25-26	179-59-00	45.561	113.036841		
W17-60	-134293.149	-39279.697	4.789	8.794	10.013	61-25-42	180-00-16	58.910	282.119990		
W17-6	-134288.360	-39270.903	6.858	12.580	14.328	61-24-11	179-58-29	80.284	550.587672		
W22-4	-134281.502	-39258.323	13.135	24.113	27.458	61-25-18	180-01-07	116.977	1536.492895		
W22-19	-134268.367	-39234.210	3.703	6.798	7.741	61-25-19	180-00-01	147.888	547.629264		
W22-35	-134264.664	-39227.412	3.400	6.242	7.108	61-25-23	180-00-04	160.928	547.155200		
W22-43	-134261.264	-39221.170	0.671	1.231	1.402	61-24-21	179-58-58	168.401	112.997071		
W22-44	-134260.593	-39219.939	3.361	6.171	7.027	61-25-31	180-01-10	175.803	590.873883		
W22-39	-134257.232	-39213.768	1.969	3.615	4.116	61-25-26	179-59-55	185.589	365.424741		
W22-41	-134255.263	-39210.153	1.537	2.820	3.212	61-24-29	179-59-03	192.024	295.140888		
W22-9	-134253.726	-39207.333	2.147	3.944	4.491	61-26-15	180-01-46	198.788	426.797836		
W22-21	-134251.579	-39203.389	12.540	23.024	26.217	61-25-30	179-59-15	225.756	2830.980240		
W22-25	-134239.039	-39180.365	10.370	19.042	21.683	61-25-41	180-00-11	267.822	2777.314140		
W22-10	-134228.669	-39161.323	4.951	9.117	10.375	61-29-45	180-04-04	295.981	1465.401931		
W22-11	-134223.718	-39152.206	6.954	12.740	14.514	61-22-21	179-52-36	317.838	2210.245452		
W22-12	-134216.764	-39139.466	5.888	10.801	12.302	61-24-13	180-01-52	341.379	2010.039552		
W22-5	-134210.876	-39128.665	6.878	12.617	14.370	61-24-13	180-00-00	364.797	2509.073766		
W26-6	-134203.998	-39116.048	5.687	10.429	11.879	61-23-46	179-59-33	387.843	2205.663141		
W26-77C	-134198.311	-39105.619	0.766	1.405	1.600	61-24-03	180-00-17	399.677	306.152582		

地 番: 3316

円弧付き面積計算書

街区番号	島22号線	画地番号	K15(T)

測 点	X	Y	DX	DY	距 離	方向角	夾 角	倍横距	倍面積	半径 弧長	円弧面積
W26-65	-134197.545	-39104.214	7.855	14.421	16.422	61-25-24	180-01-21	415.503	3263.776065		
W26-10	-134189.690	-39089.793	1.777	3.299	3.747	61-41-27	180-16-03	433.223	769.837271		
W26-7	-134187.913	-39086.494	4.326	1.243	4.501	16-01-52	134-20-25	437.765	1893.771390		
W26-8	-134183.587	-39085.251	9.190	-5.010	10.467	331-24-10	135-22-18	433.998	3988.441620		
W26-79C	-134174.397	-39090.261	14.370	-7.835	16.367	331-23-58	179-59-48	421.153	6051.968610		
W26-75	-134160.027	-39098.096	6.845	-3.732	7.796	331-24-00	180-00-02	409.586	2803.616170		
W26-11	-134153.182	-39101.828	10.863	-5.916	12.369	331-25-38	180-01-38	399.938	4344.526494		
W26-73	-134142.319	-39107.744	14.439	-7.863	16.441	331-25-44	180-00-06	386.159	5575.749801		
W26-71	-134127.880	-39115.607	12.505	-6.811	14.240	331-25-28	179-59-44	371.485	4645.419925		
W26-9	-134115.375	-39122.418	1.170	-0.667	1.347	330-18-47	178-53-19	364.007	425.888190		
W26-12	-134114.205	-39123.085	1.035	-0.637	1.215	328-23-22	178-04-35	362.703	375.397605		
W26-13	-134113.170	-39123.722	1.014	-0.668	1.214	326-37-26	178-14-04	361.398	366.457572		
W26-14	-134112.156	-39124.390	0.294	-0.209	0.361	324-35-30	177-58-04	360.521	105.993174		
W26-83	-134111.862	-39124.599	0.694	-0.492	0.851	324-39-57	180-04-27	359.820	249.715080		
W26-15	-134111.168	-39125.091	0.966	-0.734	1.213	322-46-16	178-06-19	358.594	346.401804		
W26-16	-134110.202	-39125.825	0.943	-0.764	1.214	320-59-11	178-12-55	357.096	336.741528		
W26-17	-134109.259	-39126.589	0.916	-0.796	1.214	319-00-34	178-01-23	355.536	325.670976		
W26-18	-134108.343	-39127.385	0.889	-0.825	1.213	317-08-18	178-07-44	353.915	314.630435		
W26-19	-134107.454	-39128.210	0.857	-0.855	1.211	315-04-01	177-55-43	352.235	301.865395		
W26-20	-134106.597	-39129.065	0.686	-0.725	0.998	313-25-00	178-20-59	350.655	240.549330		
W26-80	-134105.911	-39129.790	0.144	-0.154	0.211	313-04-41	179-39-41	349.776	50.367744		
W26-21	-134105.767	-39129.944	0.806	-0.908	1.214	311-35-40	178-30-59	348.714	281.063484		

地 番: 3316

円弧付き面積計算書

街区番号	島22号線	画地番号	K15(T)

測 点	X	Y	DX	DY	距 離	方向角	夾 角	倍横距	倍面積	半径 弧長	円弧面積
W26-22	-134104.961	-39130.852	0.778	-0.936	1.217	309-44-00	178-08-20	346.870	269.864860		
W26-23	-134104.183	-39131.788	0.740	-0.961	1.213	307-35-51	177-51-51	344.973	255.280020		
W26-24	-134103.443	-39132.749	0.705	-0.983	1.210	305-38-52	178-03-01	343.029	241.835445		
W26-25	-134102.738	-39133.732	0.683	-1.005	1.215	304-12-00	178-33-08	341.041	232.931003		
W26-26	-134102.055	-39134.737	0.644	-1.026	1.211	302-06-56	177-54-56	339.010	218.322440		
W26-27	-134101.411	-39135.763	0.610	-1.048	1.213	300-12-07	178-05-11	336.936	205.530960		
W26-28	-134100.801	-39136.811	0.575	-1.068	1.213	298-17-51	178-05-44	334.820	192.521500		
W26-29	-134100.226	-39137.879	0.540	-1.090	1.216	296-21-16	178-03-25	332.662	179.637480		
W26-30	-134099.686	-39138.969	0.122	-0.265	0.292	294-43-13	178-21-57	331.307	40.419454		
W26-67	-134099.564	-39139.234	0.388	-0.841	0.926	294-45-59	180-02-46	330.201	128.117988		
W26-31	-134099.176	-39140.075	0.468	-1.121	1.215	292-39-35	177-53-36	328.239	153.615852		
W26-32	-134098.708	-39141.196	0.431	-1.133	1.212	290-49-38	178-10-03	325.985	140.499535		
W26-33	-134098.277	-39142.329	0.387	-1.142	1.206	288-43-14	177-53-36	323.710	125.275770		
W26-34	-134097.890	-39143.471	0.359	-1.162	1.216	287-10-07	178-26-53	321.406	115.384754		
W26-35	-134097.531	-39144.633	0.321	-1.173	1.216	285-18-17	178-08-10	319.071	102.421791		
W26-36	-134097.210	-39145.806	0.274	-1.174	1.206	283-08-14	177-49-57	316.724	86.782376		
W26-37	-134096.936	-39146.980	0.241	-1.194	1.218	281-24-41	178-16-27	314.356	75.759796		
W26-38	-134096.695	-39148.174	0.157	-0.918	0.931	279-42-18	178-17-37	312.244	49.022308		
W26-1	-134096.538	-39149.092	-1.589	-17.927	17.997	264-56-05	165-13-47	293.399	-466.211011		
W25-11	-134098.127	-39167.019	-0.521	-1.411	1.504	249-44-02	164-47-57	274.061	-142.785781		
W25-27	-134098.648	-39168.430	-0.461	-1.114	1.206	247-31-09	177-47-07	271.536	-125.178096		
W25-28	-134099.109	-39169.544	-0.310	-0.715	0.779	246-33-36	179-02-27	269.707	-83.609170		
W25-12	-134099.419	-39170.259	-6.046	-13.249	14.563	245-28-16	178-54-40	255.743	-1546.222178		

地 番: 3316

円弧付き面積計算書

街区番号	島22号線	画地番号	K15(T)

測 点	X	Y	DX	DY	距 離	方向角	夾 角	倍横距	倍面積	半径 弧長	円弧面積
W25-40	-134105.465	-39183.508	-4.361	-9.555	10.503	245-28-03	179-59-47	232.939	-1015.846979		
W25-38	-134109.826	-39193.063	-3.277	-7.182	7.894	245-28-26	180-00-23	216.202	-708.493954		
W25-36	-134113.103	-39200.245	-3.056	-6.695	7.359	245-27-55	179-59-29	202.325	-618.305200		
W25-32	-134116.159	-39206.940	-4.484	-9.826	10.801	245-28-15	180-00-20	185.804	-833.145136		
W25-57	-134120.643	-39216.766	-4.484	-9.826	10.801	245-28-15	180-00-00	166.152	-745.025568		
W25-30	-134125.127	-39226.592	-7.460	-16.347	17.969	245-28-13	179-59-58	139.979	-1044.243340		
W25-60	-134132.587	-39242.939	-2.521	-5.524	6.072	245-28-10	179-59-57	118.108	-297.750268		
W25-53	-134135.108	-39248.463	-2.785	-6.103	6.708	245-28-16	180-00-06	106.481	-296.549585		
W25-1	-134137.893	-39254.566	-4.241	-1.528	4.508	199-48-49	134-20-33	98.850	-419.222850		
W25-2	-134142.134	-39256.094	11.103	-5.420	12.355	333-58-49	314-10-00	91.902	1020.387906		
W24-3	-134131.031	-39261.514	-1.516	4.232	4.495	109-42-31	315-43-42	90.714	-137.522424		
W24-4	-134132.547	-39257.282	18.907	41.420	45.531	65-27-53	135-45-22	136.366	2578.271962		
W24-32	-134113.640	-39215.862	14.659	32.114	35.301	65-27-53	180-00-00	209.900	3076.924100		
W24-34	-134098.981	-39183.748	5.020	10.998	12.090	65-27-57	180-00-04	253.012	1270.120240		
W24-5	-134093.961	-39172.750	0.368	0.831	0.909	66-06-52	180-38-55	264.841	97.461488		
W24-9	-134093.593	-39171.919	0.466	1.125	1.218	67-29-58	181-23-06	266.797	124.327402		
W24-10	-134093.127	-39170.794	0.438	1.135	1.217	68-53-54	181-23-56	269.057	117.846966		
W24-11	-134092.689	-39169.659	0.400	1.149	1.217	70-48-20	181-54-26	271.341	108.536400		
W24-12	-134092.289	-39168.510	0.368	1.158	1.215	72-22-13	181-33-53	273.648	100.702464		
W24-13	-134091.921	-39167.352	0.337	1.168	1.216	73-54-21	181-32-08	275.974	93.003238		
W24-14	-134091.584	-39166.184	0.301	1.193	1.230	75-50-22	181-56-01	278.335	83.778835		
W24-15	-134091.283	-39164.991	0.273	1.172	1.203	76-53-15	181-02-53	280.700	76.631100		

地 番: 3316

円弧付き面積計算書

街区番号	島22号線	画地番号	K15(T)

測 点	X	Y	DX	DY	距 離	方向角	夾 角	倍横距	倍面積	半径 弧長	円弧面積
W24-16	-134091.010	-39163.819	0.235	1.195	1.218	78-52-29	181-59-14	283.067	66.520745		
W24-17	-134090.775	-39162.624	0.199	1.201	1.217	80-35-31	181-43-02	285.463	56.807137		
W24-18	-134090.576	-39161.423	0.137	0.994	1.003	82-09-09	181-33-38	287.658	39.409146		
W24-6	-134090.439	-39160.429	0.331	4.004	4.018	85-16-27	183-07-18	292.656	96.869136		
W27-1	-134090.108	-39156.425	0.028	1.066	1.066	88-29-43	183-13-16	297.726	8.336328		
W27-7	-134090.080	-39155.359	-0.009	1.215	1.215	90-25-28	181-55-45	300.007	-2.700063		
W27-8	-134090.089	-39154.144	-0.034	1.222	1.222	91-35-37	181-10-09	302.444	-10.283096		
W27-9	-134090.123	-39152.922	-0.072	1.209	1.211	93-24-29	181-48-52	304.875	-21.951000		
W27-10	-134090.195	-39151.713	-0.105	1.209	1.214	94-57-49	181-33-20	307.293	-32.265765		
W27-11	-134090.300	-39150.504	-0.142	1.206	1.214	96-42-55	181-45-06	309.708	-43.978536		
W27-12	-134090.442	-39149.298	-0.174	1.203	1.216	98-13-48	181-30-53	312.117	-54.308358		
W27-13	-134090.616	-39148.095	-0.210	1.208	1.226	99-51-42	181-37-54	314.528	-66.050880		
W27-14	-134090.826	-39146.887	-0.237	1.183	1.207	101-19-43	181-28-01	316.919	-75.109803		
W27-15	-134091.063	-39145.704	-0.282	1.196	1.229	103-16-02	181-56-19	319.298	-90.042036		
W27-16	-134091.345	-39144.508	-0.312	1.167	1.208	104-58-05	181-42-03	321.661	-100.358232		
W27-17	-134091.657	-39143.341	-0.254	0.856	0.893	106-31-38	181-33-33	323.684	-82.215736		
W27-77	-134091.911	-39142.485	-0.092	0.313	0.326	106-22-47	179-51-09	324.853	-29.886476		
W27-18	-134092.003	-39142.172	-0.377	1.152	1.212	108-07-16	181-44-29	326.318	-123.021886		
W27-19	-134092.380	-39141.020	-0.411	1.149	1.220	109-40-56	181-33-40	328.619	-135.062409		
W27-20	-134092.791	-39139.871	-0.443	1.133	1.217	111-21-19	181-40-23	330.901	-146.589143		
W27-21	-134093.234	-39138.738	-0.473	1.123	1.219	112-50-26	181-29-07	333.157	-157.583261		
W27-22	-134093.707	-39137.615	-0.506	1.107	1.217	114-33-53	181-43-27	335.387	-169.705822		
W27-23	-134094.213	-39136.508	-0.531	1.093	1.215	115-54-41	181-20-48	337.587	-179.258697		

円弧付き面積計算書

地 番: 3316

街区番号	島22号線	画地番号	K15(T)

測 点	X	Y	DX	DY	距 離	方向角	夾 角	倍横距	倍面積	半径 弧長	円弧面積
W27-24	-134094.744	-39135.415	-0.570	1.079	1.220	117-50-46	181-56-05	339.759	-193.662630		
W27-25	-134095.314	-39134.336	-0.595	1.068	1.223	119-07-22	181-16-36	341.906	-203.434070		
W27-26	-134095.909	-39133.268	-0.629	1.038	1.214	121-12-53	182-05-31	344.012	-216.383548		
W27-27	-134096.538	-39132.230	-0.654	1.026	1.217	122-30-52	181-17-59	346.076	-226.333704		
W27-28	-134097.192	-39131.204	-0.445	0.650	0.788	124-23-46	181-52-54	347.752	-154.749640		
W27-95	-134097.637	-39130.554	-0.243	0.357	0.432	124-14-31	179-50-45	348.759	-84.748437		
W27-29	-134097.880	-39130.197	-0.719	0.986	1.220	126-06-00	181-51-29	350.102	-251.723338		
W27-30	-134098.599	-39129.211	-0.738	0.967	1.216	127-21-01	181-15-01	352.055	-259.816590		
W27-31	-134099.337	-39128.244	-0.767	0.948	1.219	128-58-31	181-37-30	353.970	-271.494990		
W27-32	-134100.104	-39127.296	-0.796	0.924	1.220	130-44-38	181-46-07	355.842	-283.250232		
W27-33	-134100.900	-39126.372	-0.668	0.728	0.988	132-32-20	181-47-42	357.494	-238.805992		
W27-79	-134101.568	-39125.644	-0.155	0.169	0.229	132-31-33	179-59-13	358.391	-55.550605		
W27-34	-134101.723	-39125.475	-0.843	0.880	1.219	133-46-11	181-14-38	359.440	-303.007920		
W27-35	-134102.566	-39124.595	-0.871	0.851	1.218	135-39-56	181-53-45	361.171	-314.579941		
W27-36	-134103.437	-39123.744	-0.892	0.830	1.218	137-03-43	181-23-47	362.852	-323.663984		
W27-37	-134104.329	-39122.914	-0.927	0.806	1.228	138-59-38	181-55-55	364.488	-337.880376		
W27-38	-134105.256	-39122.108	-0.934	0.765	1.207	140-40-50	181-41-12	366.059	-341.899106		
W27-39	-134106.190	-39121.343	-0.960	0.753	1.220	141-53-25	181-12-35	367.577	-352.873920		
W27-40	-134107.150	-39120.590	-0.831	0.612	1.032	143-37-47	181-44-22	368.942	-306.590802		
W27-92C	-134107.981	-39119.978	-0.150	0.111	0.187	143-29-55	179-52-08	369.665	-55.449750		
W27-41	-134108.131	-39119.867	-1.008	0.689	1.221	145-38-46	182-08-51	370.465	-373.428720		
W27-42	-134109.139	-39119.178	-0.965	0.630	1.152	146-51-41	181-12-55	371.784	-358.771560		

地 番: 3316

円弧付き面積計算書

街区番号	島22号線	画地番号	K15(T)

測 点	X	Y	DX	DY	距 離	方向角	夾 角	倍横距	倍面積	半径 弧長	円弧面積
W27-2	-134110.104	-39118.548	-10.772	5.951	12.307	151-04-53	184-13-12	378.365	-4075.747780		
W28-2	-134120.876	-39112.597	-6.175	3.369	7.034	151-23-01	180-18-08	387.685	-2393.954875		
W28-18	-134127.051	-39109.228	-8.631	4.708	9.832	151-23-19	180-00-18	395.762	-3415.821822		
W28-14	-134135.682	-39104.520	-27.257	14.867	31.048	151-23-25	180-00-06	415.337	-11320.840609		
W28-12	-134162.939	-39089.653	-14.082	7.659	16.030	151-27-32	180-04-07	437.863	-6165.986766		
W28-36	-134177.021	-39081.994	-11.776	6.404	13.405	151-27-43	180-00-11	451.926	-5321.880576		
W28-3	-134188.797	-39075.590	-122.454	-224.788	255.978	241-25-14	269-57-31	233.542	-28598.152068		
W16-5A	-134311.251	-39300.378	8.035	-4.377	9.150	331-25-16	270-00-02	4.377	35.169195		
合 計					1009.063		26100-00-00	1 / 2 面 積	-5982.100478 2991.050239 2991.050239		0.000000

円弧付き面積計算書

地 番: 3317

街区番号	島23号線	画地番号	K18(T)

測 点	X	Y	DX	DY	距 離	方向角	夾 角	倍横距	倍面積	半径 弧長	円弧面積
W20-4	-134209.203	-39310.621	0.686	3.428	3.496	78-41-01	314-51-43	3.428	2.351608		
W20-103C	-134208.517	-39307.193	0.193	0.962	0.981	78-39-21	179-58-20	7.818	1.508874		
W20-5	-134208.324	-39306.231	1.111	0.992	1.489	41-45-41	143-06-20	9.772	10.856692		
W20-12	-134207.213	-39305.239	0.881	0.840	1.217	43-38-07	181-52-26	11.604	10.223124		
W20-13	-134206.332	-39304.399	0.854	0.867	1.217	45-25-58	181-47-51	13.311	11.367594		
W20-14	-134205.478	-39303.532	0.833	0.886	1.216	46-45-58	181-20-00	15.064	12.548312		
W20-15	-134204.645	-39302.646	0.402	0.452	0.605	48-21-03	181-35-05	16.402	6.593604		
W20-112	-134204.243	-39302.194	0.400	0.451	0.603	48-25-47	180-04-44	17.305	6.922000		
W20-16	-134203.843	-39301.743	0.787	0.945	1.230	50-12-44	181-46-57	18.701	14.717687		
W20-17	-134203.056	-39300.798	0.749	0.944	1.205	51-34-13	181-21-29	20.590	15.421910		
W20-18	-134202.307	-39299.854	0.732	0.990	1.231	53-31-16	181-57-03	22.524	16.487568		
W20-19	-134201.575	-39298.864	0.696	0.999	1.218	55-08-07	181-36-51	24.513	17.061048		
W20-20	-134200.879	-39297.865	0.617	0.937	1.122	56-38-09	181-30-02	26.449	16.319033		
W20-99	-134200.262	-39296.928	0.054	0.081	0.097	56-18-36	179-40-27	27.467	1.483218		
W20-21	-134200.208	-39296.847	0.637	1.027	1.209	58-11-26	181-52-50	28.575	18.202275		
W20-22	-134199.571	-39295.820	0.618	1.066	1.232	59-53-51	181-42-25	30.668	18.952824		
W20-23	-134198.953	-39294.754	0.579	1.070	1.217	61-34-52	181-41-01	32.804	18.993516		
W20-24	-134198.374	-39293.684	0.558	1.097	1.231	63-02-22	181-27-30	34.971	19.513818		
W20-6	-134197.816	-39292.587	8.048	16.463	18.325	63-56-53	180-54-31	52.531	422.769488		
W20-71	-134189.768	-39276.124	4.054	8.295	9.233	63-57-14	180-00-21	77.289	313.329606		
W20-109	-134185.714	-39267.829	3.937	8.054	8.965	63-56-58	179-59-44	93.638	368.652806		
W20-25	-134181.777	-39259.775	5.060	10.382	11.549	64-00-58	180-04-00	112.074	567.094440		
W20-7	-134176.717	-39249.393	5.425	11.099	12.354	63-57-05	179-56-07	133.555	724.535875		

地 番: 3317

円弧付き面積計算書

街区番号	島23号線	画地番号	K18(T)

測 点	X	Y	DX	DY	距 離	方向角	夾 角	倍横距	倍面積	半径 弧長	円弧面積
W25-4	-134171.292	-39238.294	3.564	7.284	8.109	63-55-40	179-58-35	151.938	541.507032		
W25-52	-134167.728	-39231.010	3.075	6.282	6.994	63-55-07	179-59-27	165.504	508.924800		
W25-13	-134164.653	-39224.728	1.807	3.697	4.115	63-57-06	180-01-59	175.483	317.097781		
W25-50	-134162.846	-39221.031	4.868	9.958	11.084	63-56-53	179-59-47	189.138	920.723784		
W25-29	-134157.978	-39211.073	8.817	18.035	20.075	63-56-48	179-59-55	217.131	1914.444027		
W25-14	-134149.161	-39193.038	0.675	1.380	1.536	63-56-07	179-59-19	236.546	159.668550		
W25-31	-134148.486	-39191.658	5.322	10.893	12.124	63-57-40	180-01-33	248.819	1324.214718		
W25-41	-134143.164	-39180.765	7.293	14.927	16.613	63-57-39	179-59-59	274.639	2002.942227		
W25-5	-134135.871	-39165.838	4.043	1.982	4.503	26-06-56	142-09-17	291.548	1178.728564		
W25-6	-134131.828	-39163.856	-11.940	3.209	12.364	164-57-24	318-50-28	296.739	-3543.063660		
W21-9	-134143.768	-39160.647	1.751	-4.131	4.487	292-58-14	308-00-50	295.817	517.975567		
W21-10	-134142.017	-39164.778	-5.063	-10.359	11.530	243-57-10	130-58-56	281.327	-1424.358601		
W21-52	-134147.080	-39175.137	-3.851	-7.880	8.771	243-57-18	180-00-08	263.088	-1013.151888		
W21-67	-134150.931	-39183.017	-4.630	-9.472	10.543	243-57-01	179-59-43	245.736	-1137.757680		
W21-69	-134155.561	-39192.489	-3.012	-6.164	6.861	243-57-28	180-00-27	230.100	-693.061200		
W21-50	-134158.573	-39198.653	-0.542	-1.108	1.233	243-56-01	179-58-33	222.828	-120.772776		
W21-21	-134159.115	-39199.761	-10.735	-21.962	24.445	243-57-02	180-01-01	199.758	-2144.402130		
W21-48	-134169.850	-39221.723	-12.099	-24.754	27.553	243-57-07	180-00-05	153.042	-1851.655158		
W21-46	-134181.949	-39246.477	-0.396	-0.810	0.902	243-56-47	179-59-40	127.478	-50.481288		
W21-22	-134182.345	-39247.287	-20.820	-42.582	47.399	243-56-39	179-59-52	84.086	-1750.670520		
W21-11	-134203.165	-39289.869	-0.562	-1.065	1.204	242-10-46	178-14-07	40.439	-22.726718		
W21-23	-134203.727	-39290.934	-0.587	-1.064	1.215	241-06-53	178-56-07	38.310	-22.487970		

地 番: 3317

円弧付き面積計算書

街区番号	島23号線	画地番号	K18(T)

測 点	X	Y	DX	DY	距 離	方向角	夾 角	倍横距	倍面積	半径 弧長	円弧面積
W21-24	-134204.314	-39291.998	-0.607	-1.054	1.216	240-03-44	178-56-51	36.192	-21.968544		
W21-25	-134204.921	-39293.052	-0.648	-1.029	1.216	237-47-59	177-44-15	34.109	-22.102632		
W21-26	-134205.569	-39294.081	-0.689	-0.993	1.209	235-14-42	177-26-43	32.087	-22.107943		
W21-27	-134206.258	-39295.074	-0.712	-0.980	1.211	234-00-02	178-45-20	30.114	-21.441168		
W21-28	-134206.970	-39296.054	-0.749	-0.956	1.214	231-55-20	177-55-18	28.178	-21.105322		
W21-29	-134207.719	-39297.010	-0.779	-0.931	1.214	230-04-47	178-09-27	26.291	-20.480689		
W21-30	-134208.498	-39297.941	-0.808	-0.900	1.209	228-05-00	178-00-13	24.460	-19.763680		
W21-31	-134209.306	-39298.841	-0.839	-0.877	1.214	226-16-07	178-11-07	22.683	-19.031037		
W21-32	-134210.145	-39299.718	-1.312	-1.269	1.825	224-02-44	177-46-37	20.537	-26.944544		
W21-1	-134211.457	-39300.987	-4.462	0.390	4.479	175-00-17	130-57-33	19.658	-87.713996		
W21-2	-134215.919	-39300.597	6.716	-10.024	12.066	303-49-18	308-49-01	10.024	67.321184		
合 計					353.975		10440-00-00		-1987.793990		0.000000
								1 / 2 面 積	993.896995 993.896995		

地 番: 3318

円弧付き面積計算書

街区番号	島24号線	画地番号	K19(T)

測 点	X	Y	DX	DY	距 離	方向角	夾 角	倍横距	倍面積	半径 弧長	円弧面積
W21-4	-134239.999	-39284.538	-1.312	4.301	4.497	106-57-51	315-33-17	4.301	-5.642912		
W21-5	-134241.311	-39280.237	21.176	40.915	46.070	62-38-08	135-40-17	49.517	1048.571992		
W21-43	-134220.135	-39239.322	4.948	9.562	10.766	62-38-24	180-00-16	99.994	494.770312		
W21-45	-134215.187	-39229.760	12.663	24.471	27.553	62-38-23	179-59-59	134.027	1697.183901		
W21-47	-134202.524	-39205.289	0.567	1.095	1.233	62-37-28	179-59-05	159.593	90.489231		
W21-44	-134201.957	-39204.194	11.239	21.708	24.445	62-37-40	180-00-12	182.396	2049.948644		
W21-49	-134190.718	-39182.486	2.990	5.774	6.502	62-37-23	179-59-43	209.878	627.535220		
W21-55	-134187.728	-39176.712	3.000	5.795	6.525	62-37-48	180-00-25	221.447	664.341000		
W21-57	-134184.728	-39170.917	1.789	3.455	3.891	62-37-30	179-59-42	230.697	412.716933		
W21-12	-134182.939	-39167.462	1.226	2.371	2.669	62-39-26	180-01-56	236.523	289.977198		
W21-59	-134181.713	-39165.091	3.021	5.843	6.578	62-39-35	180-00-09	244.737	739.350477		
W21-51	-134178.692	-39159.248	5.252	10.158	11.435	62-39-35	180-00-00	260.738	1369.395976		
W21-6	-134173.440	-39149.090	4.310	1.300	4.502	16-47-04	134-07-29	272.196	1173.164760		
W21-7	-134169.130	-39147.790	-10.874	5.923	12.382	151-25-23	314-38-19	279.419	-3038.402206		
W22-7	-134180.004	-39141.867	1.327	-4.298	4.498	287-09-29	315-44-06	281.044	372.945388		
W22-8	-134178.677	-39146.165	-5.517	-10.639	11.984	242-35-25	135-25-56	266.107	-1468.112319		
W22-14	-134184.194	-39156.804	-11.410	-22.060	24.836	242-39-03	180-03-38	233.408	-2663.185280		
W22-26	-134195.604	-39178.864	-9.969	-19.273	21.699	242-38-59	179-59-56	192.075	-1914.795675		
W22-15	-134205.573	-39198.137	-5.876	-11.381	12.808	242-41-34	180-02-35	161.421	-948.509796		
W22-16	-134211.449	-39209.518	-6.176	-11.911	13.417	242-35-34	179-54-00	138.129	-853.084704		
W22-22	-134217.625	-39221.429	-5.152	-9.935	11.191	242-35-24	179-59-50	116.283	-599.090016		
W22-17	-134222.777	-39231.364	-10.983	-21.230	23.903	242-38-45	180-03-21	85.118	-934.850994		
W22-20	-134233.760	-39252.594	-12.786	-24.713	27.825	242-38-38	179-59-53	39.175	-500.891550		

地 番: 3318

円弧付き面積計算書

街区番号	島24号線	画地番号	K19(T)

測 点	X	Y	DX	DY	距 離	方向角	夾 角	倍横距	倍面積	半径 弧長	円弧面積
W22-1	-134246.546	-39277.307	-4.308	-1.315	4.504	196-58-29	134-19-51	13.147	-56.637276		
W22-2	-134250.854	-39278.622	10.855	-5.916	12.362	331-24-34	314-26-05	5.916	64.218180		
合 計					338.075		4860-00-00		-1888.593516		0.000000
								1 / 2 面 積	944.296758 944.296758		

地 番: 3103

円弧付き面積計算書

街区番号	島25号線	画地番号	TK7(T)

測 点	X	Y	DX	DY	距 離	方向角	夾 角	倍横距	倍面積	半径 弧長	円弧面積
WR1	-133991.808	-39161.777	1.842	7.993	8.203	77-01-22	256-38-30	7.993	14.723106		
P1-2	-133989.966	-39153.784	-48.482	-0.295	48.483	180-20-55	283-19-33	15.691	-760.731062		
P1-3	-134038.448	-39154.079	-3.199	3.158	4.495	135-22-10	135-01-15	18.554	-59.354246		
P1-4	-134041.647	-39150.921	-0.774	-14.181	14.202	266-52-33	311-30-23	7.531	-5.828994		
W23-6	-134042.421	-39165.102	3.344	3.010	4.499	41-59-28	315-06-55	-3.640	-12.172160		
W23-7	-134039.077	-39162.092	37.196	0.248	37.197	0-22-55	138-23-27	-0.382	-14.208872		
W23-8	-134001.881	-39161.844	10.073	0.067	10.073	0-22-52	179-59-57	-0.067	-0.674891		
合 計					127.152		1620-00-00		-838.247119		0.000000
								1 / 2 面 積	419.1235595 419.1235595		

地 番: 3324

円弧付き面積計算書

街区番号	島歩専26号線	画地番号	TK8(T)

測 点	X	Y	DX	DY	距 離	方向角	夾 角	倍横距	倍面積	半径 弧長	円弧面積
W24-7	-134054.969	-39160.198	0.261	4.003	4.011	86-16-10	265-53-42	4.003	1.044783		
W27-6	-134054.708	-39156.195	-15.842	-0.103	15.842	180-22-21	274-06-11	7.903	-125.199326		
W27-81	-134070.550	-39156.298	-19.558	-0.127	19.558	180-22-19	179-59-58	7.673	-150.068534		
W27-1	-134090.108	-39156.425	-0.331	-4.004	4.018	265-16-27	264-54-08	3.542	-1.172402		
W24-6	-134090.439	-39160.429	14.818	0.096	14.818	0-22-16	275-05-49	-0.366	-5.423388		
W24-48	-134075.621	-39160.333	20.652	0.135	20.652	0-22-28	180-00-12	-0.135	-2.788020		
合 計					78.899		1440-00-00		-283.606887		0.000000
								1 / 2 面 積	141.8034435 141.8034435		

地 番: 3307

円弧付き面積計算書

街区番号	島27号線	画地番号	TK9(T)

測 点	X	Y	DX	DY	距 離	方向角	夾 角	倍横距	倍面積	半径 弧長	円弧面積
W25-11	-134098.127	-39167.019	1.589	17.927	17.997	84-56-05	289-27-03	17.927	28.486003		
W26-1	-134096.538	-39149.092	-3.347	-6.136	6.989	241-23-20	336-27-15	29.718	-99.466146		
W26-2	-134099.885	-39155.228	-8.983	-1.100	9.050	186-58-53	125-35-33	22.482	-201.955806		
W26-66	-134108.868	-39156.328	-2.076	-0.255	2.092	187-00-10	180-01-17	21.127	-43.859652		
W26-3	-134110.944	-39156.583	-1.795	-0.183	1.804	185-49-16	178-49-06	20.689	-37.136755		
W26-39	-134112.739	-39156.766	-0.883	-0.080	0.887	185-10-37	179-21-21	20.426	-18.036158		
W26-40	-134113.622	-39156.846	-0.912	-0.061	0.914	183-49-36	178-38-59	20.285	-18.499920		
W26-41	-134114.534	-39156.907	-1.802	-0.089	1.804	182-49-39	179-00-03	20.135	-36.283270		
W26-42	-134116.336	-39156.996	-1.803	-0.042	1.803	181-20-04	178-30-25	20.004	-36.067212		
W26-43	-134118.139	-39157.038	-0.902	-0.006	0.902	180-22-52	179-02-48	19.956	-18.000312		
W26-44	-134119.041	-39157.044	-0.902	0.017	0.902	178-55-13	178-32-21	19.967	-18.010234		
W26-45	-134119.943	-39157.027	-0.790	0.030	0.791	177-49-31	178-54-18	20.014	-15.811060		
W26-81C	-134120.733	-39156.997	-1.011	0.039	1.012	177-47-27	179-57-56	20.083	-20.303913		
W26-46	-134121.744	-39156.958	-1.802	0.105	1.805	176-39-55	178-52-28	20.227	-36.449054		
W26-47	-134123.546	-39156.853	-1.798	0.158	1.805	174-58-41	178-18-46	20.490	-36.841020		
W26-48	-134125.344	-39156.695	-1.787	0.207	1.799	173-23-33	178-24-52	20.855	-37.267885		
W26-49	-134127.131	-39156.488	-1.784	0.270	1.804	171-23-38	178-00-05	21.332	-38.056288		
W26-50	-134128.915	-39156.218	-0.160	0.027	0.162	170-25-18	179-01-40	21.629	-3.460640		
W26-82C	-134129.075	-39156.191	-1.621	0.274	1.644	170-24-21	179-59-03	21.930	-35.548530		
W26-51	-134130.696	-39155.917	-1.767	0.350	1.801	168-47-46	178-23-25	22.554	-39.852918		
W26-52	-134132.463	-39155.567	-1.760	0.406	1.806	167-00-36	178-12-50	23.310	-41.025600		
W26-53	-134134.223	-39155.161	-1.747	0.450	1.804	165-33-20	178-32-44	24.166	-42.218002		
W26-54	-134135.970	-39154.711	-0.868	0.236	0.900	164-47-22	179-14-02	24.852	-21.571536		

地 番: 3307

円弧付き面積計算書

街区番号	島27号線	画地番号	TK9(T)

測 点	X	Y	DX	DY	距 離	方向角	夾 角	倍横距	倍面積	半径 弧長	円弧面積
W26-55	-134136.838	-39154.475	-0.864	0.260	0.902	163-15-08	178-27-46	25.348	-21.900672		
W26-56	-134137.702	-39154.215	-1.719	0.543	1.803	162-28-11	179-13-03	26.151	-44.953569		
W26-57	-134139.421	-39153.672	-1.704	0.592	1.804	160-50-31	178-22-20	27.286	-46.495344		
W26-58	-134141.125	-39153.080	-1.685	0.640	1.802	159-12-08	178-21-37	28.518	-48.052830		
W26-59	-134142.810	-39152.440	-1.670	0.682	1.804	157-47-09	178-35-01	29.840	-49.832800		
W26-60	-134144.480	-39151.758	-1.649	0.739	1.807	155-51-38	178-04-29	31.261	-51.549389		
W26-61	-134146.129	-39151.019	-0.835	0.378	0.917	155-38-38	179-47-00	32.378	-27.035630		
W26-70H	-134146.964	-39150.641	-0.797	0.385	0.885	154-13-00	178-34-22	33.141	-26.413377		
W26-62	-134147.761	-39150.256	-1.607	0.815	1.802	153-06-28	178-53-28	34.341	-55.185987		
W26-63	-134149.368	-39149.441	-0.843	0.440	0.951	152-26-16	179-19-48	35.596	-30.007428		
W26-4	-134150.211	-39149.001	-11.243	6.129	12.805	151-24-12	178-57-56	42.165	-474.061095		
W26-72	-134161.454	-39142.872	-17.712	9.655	20.173	151-24-17	180-00-05	57.949	-1026.392688		
W26-74	-134179.166	-39133.217	-2.927	1.595	3.333	151-24-46	180-00-29	69.199	-202.545473		
W26-64	-134182.093	-39131.622	-20.633	11.252	23.502	151-23-41	179-58-55	82.046	-1692.855118		
W26-5	-134202.726	-39120.370	-1.272	4.322	4.505	106-23-59	135-00-18	97.620	-124.172640		
W26-6	-134203.998	-39116.048	-6.878	-12.617	14.370	241-24-13	315-00-14	89.325	-614.377350		
W22-5	-134210.876	-39128.665	4.331	1.257	4.510	16-11-04	314-46-51	77.965	337.666415		
W22-6	-134206.545	-39127.408	5.199	-2.835	5.922	331-23-47	135-12-43	76.387	397.136013		
W22-33	-134201.346	-39130.243	7.098	-3.871	8.085	331-23-37	179-59-50	69.681	494.595738		
W22-13	-134194.248	-39134.114	0.911	-0.496	1.037	331-26-01	180-02-24	65.314	59.501054		
W22-31	-134193.337	-39134.610	8.056	-4.385	9.172	331-26-24	180-00-23	60.433	486.848248		
W22-29	-134185.281	-39138.995	5.277	-2.872	6.008	331-26-34	180-00-10	53.176	280.609752		

地 番: 3307

円弧付き面積計算書

街区番号	島27号線	画地番号	TK9(T)

測 点	X	Y	DX	DY	距 離	方向角	夾 角	倍横距	倍面積	半径 弧長	円弧面積
W22-7	-134180.004	-39141.867	10.874	-5.923	12.382	331-25-23	179-58-49	44.381	482.598994		
W21-7	-134169.130	-39147.790	4.902	-2.674	5.584	331-23-16	179-57-53	35.784	175.413168		
W21-66	-134164.228	-39150.464	7.425	-4.050	8.458	331-23-22	180-00-06	29.060	215.770500		
W21-64	-134156.803	-39154.514	3.178	-1.734	3.620	331-22-55	179-59-33	23.276	73.971128		
W21-8	-134153.625	-39156.248	1.096	-0.578	1.239	332-11-39	180-48-44	20.964	22.976544		
W21-13	-134152.529	-39156.826	1.091	-0.551	1.222	333-12-16	181-00-37	19.835	21.639985		
W21-14	-134151.438	-39157.377	1.100	-0.533	1.222	334-08-52	180-56-36	18.751	20.626100		
W21-15	-134150.338	-39157.910	1.111	-0.513	1.224	335-12-54	181-04-02	17.705	19.670255		
W21-16	-134149.227	-39158.423	0.082	-0.036	0.090	336-17-50	181-04-56	17.156	1.406792		
W21-62	-134149.145	-39158.459	1.036	-0.460	1.134	336-03-29	179-45-39	16.660	17.259760		
W21-17	-134148.109	-39158.919	1.128	-0.478	1.225	337-02-05	180-58-36	15.722	17.734416		
W21-18	-134146.981	-39159.397	1.701	-0.682	1.833	338-09-08	181-07-03	14.562	24.769962		
W21-19	-134145.280	-39160.079	0.988	-0.390	1.062	338-27-32	180-18-24	13.490	13.328120		
W21-20	-134144.292	-39160.469	0.524	-0.178	0.553	341-14-16	182-46-44	12.922	6.771128		
W21-9	-134143.768	-39160.647	11.940	-3.209	12.364	344-57-24	183-43-08	9.535	113.847900		
W25-6	-134131.828	-39163.856	1.144	-0.198	1.161	350-10-51	185-13-27	6.128	7.010432		
W25-15	-134130.684	-39164.054	1.819	-0.283	1.841	351-09-25	180-58-34	5.647	10.271893		
W25-16	-134128.865	-39164.337	1.820	-0.227	1.834	352-53-26	181-44-01	5.137	9.349340		
W25-17	-134127.045	-39164.564	1.218	-0.127	1.225	354-02-50	181-09-24	4.783	5.825694		
W25-18	-134125.827	-39164.691	1.825	-0.159	1.832	355-01-15	180-58-25	4.497	8.207025		
W25-19	-134124.002	-39164.850	1.832	-0.110	1.835	356-33-50	181-32-35	4.228	7.745696		
W25-20	-134122.170	-39164.960	1.833	-0.063	1.834	358-01-53	181-28-03	4.055	7.432815		
W25-21	-134120.337	-39165.023	1.841	-0.025	1.841	359-13-19	181-11-26	3.967	7.303247		

地 番: 3307

円弧付き面積計算書

街区番号	島27号線	画地番号	TK9(T)

測 点	X	Y	DX	DY	距 離	方向角	夾 角	倍横距	倍面積	半径 弧長	円弧面積
W25-22	-134118.496	-39165.048	1.508	0.026	1.508	0-59-16	181-45-57	3.968	5.983744		
W25-34	-134116.988	-39165.022	0.331	0.006	0.331	1-02-19	180-03-03	4.000	1.324000		
W25-23	-134116.657	-39165.016	1.832	0.072	1.833	2-15-02	181-12-43	4.078	7.470896		
W25-24	-134114.825	-39164.944	1.832	0.115	1.836	3-35-31	181-20-29	4.265	7.813480		
W25-25	-134112.993	-39164.829	1.825	0.166	1.833	5-11-50	181-36-19	4.546	8.296450		
W25-26	-134111.168	-39164.663	1.825	0.201	1.836	6-17-06	181-05-16	4.913	8.966225		
W25-9	-134109.343	-39164.462	4.410	0.547	4.444	7-04-14	180-47-08	5.661	24.965010		
W25-10	-134104.933	-39163.915	6.806	-3.104	7.480	335-29-02	148-24-48	3.104	21.125824		
合 計					277.892		14040-00-00		-1969.833555		0.000000
								1 / 2 面 積	984.9167775 984.9167775		

地 番: 3319

円弧付き面積計算書

街区番号	島28号線	画地番号	K20(T)

測 点	X	Y	DX	DY	距 離	方向角	夾 角	倍横距	倍面積	半径 弧長	円弧面積
W27-2	-134110.104	-39118.548	-1.222	4.322	4.491	105-47-16	314-42-23	4.322	-5.281484		
W27-3	-134111.326	-39114.226	9.811	17.996	20.497	61-24-07	135-36-51	26.640	261.365040		
W27-94	-134101.515	-39096.230	6.175	11.328	12.902	61-24-17	180-00-10	55.964	345.577700		
W27-4	-134095.340	-39084.902	4.353	1.098	4.489	14-09-25	132-45-08	68.390	297.701670		
W27-5	-134090.987	-39083.804	-10.749	6.346	12.482	149-26-36	315-17-11	75.834	-815.139666		
W28-6	-134101.736	-39077.458	1.263	-4.321	4.502	286-17-36	316-51-00	77.859	98.335917		
W28-7	-134100.473	-39081.779	-4.858	-8.921	10.158	241-25-45	135-08-09	64.617	-313.909386		
W28-20	-134105.331	-39090.700	-4.979	-9.144	10.412	241-25-53	180-00-08	46.552	-231.782408		
W28-22	-134110.310	-39099.844	-1.437	-2.637	3.003	241-24-45	179-58-52	34.771	-49.965927		
W28-16	-134111.747	-39102.481	-4.814	-8.841	10.067	241-25-53	180-01-08	23.293	-112.132502		
W28-1	-134116.561	-39111.322	-4.315	-1.275	4.499	196-27-41	135-01-48	13.177	-56.858755		
W28-2	-134120.876	-39112.597	10.772	-5.951	12.307	331-04-53	314-37-12	5.951	64.104172		
合 計					109.809		2520-00-00		-517.985629		0.000000
								1 / 2 面 積	258.9928145 258.9928145		

地 番: 3107

円弧付き面積計算書

街区番号	島29号線	画地番号	K21(T)

測 点	X	Y	DX	DY	距 離	方向角	夾 角	倍横距	倍面積	半径 弧長	円弧面積
P1-5	-134084.935	-39072.214	-1.115	4.361	4.501	104-20-31	314-36-11	4.361	-4.862515		
P1-6	-134086.050	-39067.853	17.220	31.573	35.964	61-23-31	137-03-00	40.295	693.879900		
P1-50	-134068.830	-39036.280	16.327	29.941	34.103	61-23-46	180-00-15	101.809	1662.235543		
P1-51	-134052.503	-39006.339	1.176	2.151	2.451	61-20-01	179-56-15	133.901	157.467576		
P1-52	-134051.327	-39004.188	1.719	3.171	3.607	61-32-16	180-12-15	139.223	239.324337		
P1-9	-134049.608	-39001.017	2.968	5.475	6.228	61-32-16	180-00-00	147.869	438.875192		
P1-7	-134046.640	-38995.542	-5.430	2.663	6.048	153-52-32	272-20-16	156.007	-847.118010		
W30-1	-134052.070	-38992.879	-6.898	4.109	8.029	149-13-07	175-20-35	162.779	-1122.849542		
W30-64	-134058.968	-38988.770	-11.215	6.681	13.054	149-13-01	179-59-54	173.569	-1946.576335		
W30-8	-134070.183	-38982.089	-0.422	0.252	0.492	149-09-22	179-56-21	180.502	-76.171844		
W30-48	-134070.605	-38981.837	-27.143	16.184	31.602	149-11-40	180-02-18	196.938	-5345.488134		
W30-52	-134097.748	-38965.653	-4.612	2.749	5.369	149-12-10	180-00-30	215.871	-995.597052		
W30-9	-134102.360	-38962.904	-15.884	9.457	18.486	149-13-53	180-01-43	228.077	-3622.775068		
W30-2	-134118.244	-38953.447	-1.325	4.818	4.997	105-22-36	136-08-43	242.352	-321.116400		
W30-3	-134119.569	-38948.629	-6.255	-11.481	13.074	241-25-04	316-02-28	235.689	-1474.234695		
W29-5	-134125.824	-38960.110	4.815	1.321	4.993	15-20-30	313-55-26	225.529	1085.922135		
W29-6	-134121.009	-38958.789	8.373	-4.990	9.747	329-12-24	133-51-54	221.860	1857.633780		
W29-12	-134112.636	-38963.779	20.700	-12.324	24.091	329-13-55	180-01-31	204.546	4234.102200		
W29-13	-134091.936	-38976.103	34.344	-20.459	39.976	329-13-03	179-59-08	171.763	5899.028472		
W29-7	-134057.592	-38996.562	1.210	-4.305	4.472	285-41-56	136-28-53	146.999	177.868790		
W29-8	-134056.382	-39000.867	-7.320	-13.466	15.327	241-28-19	135-46-23	129.228	-945.948960		
W29-14	-134063.702	-39014.333	-17.811	-32.655	37.197	241-23-26	179-55-07	83.107	-1480.218777		
W29-15	-134081.513	-39046.988	-9.622	-17.664	20.115	241-25-19	180-01-53	32.788	-315.486136		

地 番: 3107

円弧付き面積計算書

街区番号	島29号線	画地番号	K21(T)

測 点	X	Y	DX	DY	距 離	方向角	夾 角	倍横距	倍面積	半径 弧長	円弧面積
W29-1	-134091.135	-39064.652	-4.370	-1.395	4.587	197-42-15	136-16-56	13.729	-59.995730		
W29-2	-134095.505	-39066.047	10.570	-6.167	12.238	329-44-20	312-02-05	6.167	65.185190		
合 計					360.748		4860-00-00		-2046.916083		0.000000
								1 / 2 面 積	1023.4580415 1023.4580415		

地 番: 3110

円弧付き面積計算書

街区番号	島歩専30号線	画地番号	TK10(T)

測 点	X	Y	DX	DY	距 離	方向角	夾 角	倍横距	倍面積	半径 弧長	円弧面積
P1-7	-134046.640	-38995.542	5.417	1.485	5.617	15-19-49	221-27-17	1.485	8.044245		
P1-11	-134041.223	-38994.057	3.139	0.860	3.255	15-19-17	179-59-28	3.830	12.022370		
P1-53	-134038.084	-38993.197	8.282	2.275	8.589	15-21-35	180-02-18	6.965	57.684130		
P1-54	-134029.802	-38990.922	9.395	2.594	9.747	15-26-06	180-04-31	11.834	111.180430		
P1-8	-134020.407	-38988.328	-1.046	3.851	3.991	105-11-45	269-45-39	18.279	-19.119834		
WK215	-134021.453	-38984.477	-13.527	-3.719	14.029	195-22-21	270-10-36	18.411	-249.045597		
W30-7	-134034.980	-38988.196	-17.090	-4.683	17.720	195-19-27	179-57-06	10.009	-171.053810		
W30-1	-134052.070	-38992.879	5.430	-2.663	6.048	333-52-32	318-33-05	2.663	14.460090		
合 計					68.996		1800-00-00	1 / 2 面 積	-235.827976 117.913988 117.913988		0.000000

地 番: 3104

円弧付き面積計算書

街区番号	島31号線	画地番号	K5(T)

測 点	X	Y	DX	DY	距 離	方向角	夾 角	倍横距	倍面積	半径 弧長	円弧面積
W8-6	-134285.755	-39218.018	7.902	14.491	16.505	61-23-46	316-32-41	14.491	114.507882		
W9-1	-134277.853	-39203.527	-5.797	-1.555	6.002	195-00-56	313-37-10	27.427	-158.994319		
W9-2	-134283.650	-39205.082	-25.090	15.362	29.419	148-31-19	133-30-23	41.234	-1034.561060		
W9-29	-134308.740	-39189.720	-0.463	0.283	0.543	148-33-56	180-02-37	56.879	-26.334977		
W9-9	-134309.203	-39189.437	-20.965	12.816	24.572	148-33-45	179-59-49	69.978	-1467.088770		
W9-3	-134330.168	-39176.621	-1.407	5.838	6.005	103-33-01	134-59-16	88.632	-124.705224		
W9-4	-134331.575	-39170.783	-8.587	-14.059	16.474	238-35-03	315-02-02	80.411	-690.489257		
W8-3	-134340.162	-39184.842	5.839	1.407	6.006	13-32-53	314-57-50	67.759	395.644801		
W8-4	-134334.323	-39183.435	22.643	-13.858	26.547	328-31-57	134-59-04	55.308	1252.339044		
W8-63	-134311.680	-39197.293	24.387	-14.925	28.592	328-31-59	180-00-02	26.525	646.865175		
W8-5	-134287.293	-39212.218	1.538	-5.800	6.000	284-51-05	136-19-06	5.800	8.920400		
合 計					166.665		2340-00-00		-1083.896305		0.000000
								1 / 2 面 積	541.9481525 541.9481525		

地 番: 3108

円弧付き面積計算書

街区番号	島32号線	画地番号	K6(T)

測 点	X	Y	DX	DY	距 離	方向角	夾 角	倍横距	倍面積	半径 弧長	円弧面積
W2-13	-134345.591	-39178.410	6.488	10.607	12.434	58-32-49	315-03-22	10.607	68.818216		
W3-1	-134339.103	-39167.803	-4.382	-1.045	4.505	193-24-47	314-51-58	20.169	-88.380558		
W3-2	-134343.485	-39168.848	-8.154	4.994	9.562	148-30-51	135-06-04	24.118	-196.658172		
WK56	-134351.639	-39163.854	-0.656	0.472	0.808	144-15-52	175-45-01	29.584	-19.407104		
WK57	-134352.295	-39163.382	-0.824	0.510	0.969	148-14-43	183-58-51	30.566	-25.186384		
WK58A	-134353.119	-39162.872	-1.050	0.491	1.159	154-56-18	186-41-35	31.567	-33.145350		
WK59	-134354.169	-39162.381	-0.898	0.308	0.949	161-04-08	186-07-50	32.366	-29.064668		
WK60	-134355.067	-39162.073	-1.269	0.277	1.299	167-41-11	186-37-03	32.951	-41.814819		
WK61A	-134356.336	-39161.796	-1.222	0.135	1.229	173-41-45	186-00-34	33.363	-40.769586		
WK62A	-134357.558	-39161.661	-0.898	-0.020	0.898	181-16-33	187-34-48	33.478	-30.063244		
WK63	-134358.456	-39161.681	-1.113	-0.123	1.120	186-18-23	185-01-50	33.335	-37.101855		
WK64	-134359.569	-39161.804	-4.062	-0.810	4.142	191-16-39	184-58-16	32.402	-131.616924		
WK65	-134363.631	-39162.614	-2.874	-0.572	2.930	191-15-22	179-58-43	31.020	-89.151480		
WK66A	-134366.505	-39163.186	-9.326	-2.596	9.681	195-33-19	184-17-57	27.852	-259.747752		
WK67A	-134375.831	-39165.782	-1.609	-0.551	1.701	198-54-13	183-20-54	24.705	-39.750345		
WK68A	-134377.440	-39166.333	-6.610	-2.805	7.181	202-59-39	184-05-26	21.349	-141.116890		
WK69	-134384.050	-39169.138	-2.029	-0.295	2.050	188-16-21	165-16-42	18.249	-37.027221		
WK70A	-134386.079	-39169.433	-9.382	-1.294	9.471	187-51-10	179-34-49	16.660	-156.304120		
WK71A	-134395.461	-39170.727	-0.042	-1.997	1.997	268-47-43	260-56-33	13.369	-0.561498		
WK72	-134395.503	-39172.724	-0.042	-1.846	1.846	268-41-48	179-54-05	9.526	-0.400092		
WK73	-134395.545	-39174.570	-0.044	-2.014	2.014	268-44-54	180-03-06	5.666	-0.249304		
WK74	-134395.589	-39176.584	0.000	-0.061	0.061	270-00-00	181-15-06	3.591	0.000000		
WK75	-134395.589	-39176.645	-0.010	-0.427	0.427	268-39-30	178-39-30	3.103	-0.031030		

地 番: 3108

円弧付き面積計算書

街区番号	島32号線	画地番号	K6(T)

測 点	X	Y	DX	DY	距 離	方向角	夾 角	倍横距	倍面積	半径 弧長	円弧面積
WK76	-134395.599	-39177.072	5.904	1.011	5.990	9-43-01	281-03-31	3.687	21.768048		
W2-25	-134389.695	-39176.061	7.194	0.982	7.261	7-46-23	178-03-22	5.680	40.861920		
W2-6	-134382.501	-39175.079	8.646	3.578	9.357	22-28-53	194-42-30	10.240	88.535040		
W2-7	-134373.855	-39171.501	4.481	1.275	4.659	15-52-58	173-24-05	15.093	67.631733		
W2-8	-134369.374	-39170.226	5.114	1.308	5.279	14-20-49	178-27-51	17.676	90.395064		
W2-9	-134364.260	-39168.918	3.877	0.778	3.954	11-20-49	177-00-00	19.762	76.617274		
W2-40	-134360.383	-39168.140	1.333	0.268	1.360	11-22-04	180-01-15	20.808	27.737064		
W2-10	-134359.050	-39167.872	0.494	0.047	0.496	5-26-05	174-04-01	21.123	10.434762		
W2-14	-134358.556	-39167.825	0.584	-0.005	0.584	359-30-34	174-04-29	21.165	12.360360		
W2-15	-134357.972	-39167.830	0.581	-0.063	0.584	353-48-41	174-18-07	21.097	12.257357		
W2-16	-134357.391	-39167.893	0.573	-0.128	0.587	347-24-28	173-35-47	20.906	11.979138		
W2-17	-134356.818	-39168.021	0.555	-0.184	0.585	341-39-29	174-15-01	20.594	11.429670		
W2-18	-134356.263	-39168.205	0.523	-0.246	0.578	334-48-34	173-09-05	20.164	10.545772		
W2-11	-134355.740	-39168.451	9.097	-5.574	10.669	328-30-11	173-41-37	14.344	130.487368		
W2-12	-134346.643	-39174.025	1.052	-4.385	4.509	283-29-27	134-59-16	4.385	4.613020		
合 計					134.885		7200-00-00		-711.076590		0.000000
								1 / 2 面 積	355.538295 355.538295		

地 番: 3105

円弧付き面積計算書

街区番号	島33号線	画地番号	K4(T3)

測 点	X	Y	DX	DY	距 離	方向角	夾 角	倍横距	倍面積	半径 弧長	円弧面積
W8-3	-134340.162	-39184.842	8.587	14.059	16.474	58-35-03	288-25-04	14.059	120.724633		
W9-4	-134331.575	-39170.783	11.353	18.545	21.744	58-31-32	179-56-29	46.663	529.765039		
W9-32	-134320.222	-39152.238	17.508	28.599	33.533	58-31-32	180-00-00	93.807	1642.372956		
W9-22C	-134302.714	-39123.639	1.520	2.483	2.911	58-31-36	180-00-04	124.889	189.831280		
W9-10	-134301.194	-39121.156	12.134	19.812	23.233	58-30-52	179-59-16	147.184	1785.930656		
W9-24	-134289.060	-39101.344	0.642	1.047	1.228	58-29-03	179-58-11	168.043	107.883606		
W9-11	-134288.418	-39100.297	17.027	27.839	32.633	58-32-57	180-03-54	196.929	3353.110083		
W9-41	-134271.391	-39072.458	2.445	3.997	4.686	58-32-44	179-59-47	228.765	559.330425		
W9-12	-134268.946	-39068.461	5.835	9.534	11.178	58-31-57	179-59-13	242.296	1413.797160		
W9-25	-134263.111	-39058.927	11.211	18.314	21.473	58-31-37	179-59-40	270.144	3028.584384		
W9-43	-134251.900	-39040.613	3.788	6.187	7.255	58-31-22	179-59-45	294.645	1116.115260		
W9-13	-134248.112	-39034.426	3.410	5.583	6.542	58-35-03	180-03-41	306.415	1044.875150		
W9-27	-134244.702	-39028.843	14.099	23.082	27.047	58-34-57	179-59-54	335.080	4724.292920		
W9-5	-134230.603	-39005.761	8.642	14.062	16.505	58-25-36	179-50-39	372.224	3216.759808		
W10-4	-134221.961	-38991.699	18.078	29.539	34.632	58-31-59	180-06-23	415.825	7517.284350		
W10-34	-134203.883	-38962.160	0.162	0.264	0.310	58-27-55	179-55-56	445.628	72.191736		
W10-11	-134203.721	-38961.896	0.311	0.549	0.631	60-28-09	182-00-14	446.441	138.843151		
W10-5	-134203.410	-38961.347	16.456	27.771	32.280	59-21-02	178-52-53	474.761	7812.667016		
W10-44	-134186.954	-38933.576	12.306	20.766	24.138	59-20-56	179-59-54	523.298	6439.705188		
W10-46H	-134174.648	-38912.810	8.133	13.730	15.958	59-21-34	180-00-38	557.794	4536.538602		
W10-48	-134166.515	-38899.080	14.330	24.192	28.118	59-21-35	180-00-01	595.716	8536.610280		
W10-35H	-134152.185	-38874.888	16.784	28.302	32.904	59-19-50	179-58-15	648.210	10879.556640		
W10-6	-134135.401	-38846.586	6.010	0.385	6.022	3-39-55	124-20-05	676.897	4068.150970		

地 番: 3105

円弧付き面積計算書

街区番号	島33号線	画地番号	K4(T3)

測 点	X	Y	DX	DY	距 離	方向角	夾 角	倍横距	倍面積	半径 弧長	円弧面積
W10-7	-134129.391	-38846.201	8.092	-10.405	13.181	307-52-20	124-12-25	666.877	5396.368684		
W10-13	-134121.299	-38856.606	3.317	-4.250	5.391	307-58-16	180-05-56	652.222	2163.420374		
W10-50	-134117.982	-38860.856	21.144	-27.088	34.363	307-58-28	180-00-12	620.884	13127.971296		
W10-8	-134096.838	-38887.944	-0.875	-5.930	5.994	261-36-23	133-37-55	587.866	-514.382750		
W10-9	-134097.713	-38893.874	13.789	8.691	16.299	32-13-21	310-36-58	590.627	8144.155703		
W4-5	-134083.924	-38885.183	-5.876	1.195	5.996	168-30-16	316-16-55	600.513	-3528.614388		
W4-6	-134089.800	-38883.988	-5.136	6.593	8.357	127-55-08	139-24-52	608.301	-3124.233936		
W4-75	-134094.936	-38877.395	-7.765	9.968	12.636	127-55-06	179-59-58	624.862	-4852.053430		
W4-9	-134102.701	-38867.427	-3.958	5.071	6.433	127-58-21	180-03-15	639.901	-2532.728158		
W4-68	-134106.659	-38862.356	-1.917	2.454	3.114	127-59-46	180-01-25	647.426	-1241.115642		
W4-81C	-134108.576	-38859.902	-14.446	18.507	23.478	127-58-28	179-58-42	668.387	-9655.518602		
W4-64	-134123.022	-38841.395	-0.661	0.847	1.074	127-58-07	179-59-39	687.741	-454.596801		
W4-7	-134123.683	-38840.548	-0.162	0.212	0.267	127-23-07	179-25-00	688.800	-111.585600		
W4-10	-134123.845	-38840.336	-0.408	0.468	0.621	131-04-54	183-41-47	689.480	-281.307840		
W4-11	-134124.253	-38839.868	-0.434	0.451	0.626	133-53-58	182-49-04	690.399	-299.633166		
W4-12	-134124.687	-38839.417	-0.440	0.409	0.601	137-05-28	183-11-30	691.259	-304.153960		
W4-13	-134125.127	-38839.008	-0.493	0.402	0.636	140-48-20	183-42-52	692.070	-341.190510		
W4-14	-134125.620	-38838.606	-0.515	0.364	0.631	144-44-51	183-56-31	692.836	-356.810540		
W4-15	-134126.135	-38838.242	-0.526	0.331	0.621	147-49-07	183-04-16	693.531	-364.797306		
W4-16	-134126.661	-38837.911	-0.540	0.312	0.624	149-58-54	182-09-47	694.174	-374.853960		
W4-17	-134127.201	-38837.599	-0.557	0.279	0.623	153-23-38	183-24-44	694.765	-386.984105		
W4-18	-134127.758	-38837.320	-0.551	0.233	0.598	157-04-41	183-41-03	695.277	-383.097627		

地 番: 3105

円弧付き面積計算書

街区番号	島33号線	画地番号	K4(T3)

測 点	X	Y	DX	DY	距 離	方向角	夾 角	倍横距	倍面積	半径 弧長	円弧面積
W4-19	-134128.309	-38837.087	-0.587	0.206	0.622	160-39-44	183-35-03	695.716	-408.385292		
W4-20	-134128.896	-38836.881	-0.623	0.188	0.651	163-12-29	182-32-45	696.110	-433.676530		
W4-21	-134129.519	-38836.693	-0.605	0.144	0.622	166-36-42	183-24-13	696.442	-421.347410		
W4-22	-134130.124	-38836.549	-0.613	0.111	0.623	169-44-11	183-07-29	696.697	-427.075261		
W4-23	-134130.737	-38836.438	-0.625	0.079	0.630	172-47-46	183-03-35	696.887	-435.554375		
W4-24	-134131.362	-38836.359	-0.620	0.034	0.621	176-51-40	184-03-54	697.000	-432.140000		
W4-25	-134131.982	-38836.325	-0.600	0.000	0.600	180-00-00	183-08-20	697.034	-418.220400		
W4-26	-134132.582	-38836.325	-0.623	-0.026	0.624	182-23-23	182-23-23	697.008	-434.235984		
W4-27	-134133.205	-38836.351	-0.621	-0.064	0.624	185-53-03	183-29-40	696.918	-432.786078		
W4-28	-134133.826	-38836.415	-0.638	-0.107	0.647	189-31-14	183-38-11	696.747	-444.524586		
W4-29	-134134.464	-38836.522	-0.610	-0.140	0.626	192-55-34	183-24-20	696.500	-424.865000		
W4-30	-134135.074	-38836.662	-0.579	-0.164	0.602	195-48-53	182-53-19	696.196	-403.097484		
W4-31	-134135.653	-38836.826	-0.610	-0.214	0.646	199-19-55	183-31-02	695.818	-424.448980		
W4-32	-134136.263	-38837.040	-0.573	-0.243	0.622	202-58-52	183-38-57	695.361	-398.441853		
W4-33	-134136.836	-38837.283	-0.559	-0.271	0.621	205-51-50	182-52-58	694.847	-388.419473		
W4-34	-134137.395	-38837.554	-0.528	-0.286	0.600	208-26-35	182-34-45	694.290	-366.585120		
W4-35	-134137.923	-38837.840	-0.530	-0.331	0.625	211-59-09	183-32-34	693.673	-367.646690		
W4-36	-134138.453	-38838.171	-0.508	-0.360	0.623	215-19-25	183-20-16	692.982	-352.034856		
W4-37	-134138.961	-38838.531	-0.489	-0.382	0.621	217-59-47	182-40-22	692.240	-338.505360		
W4-38	-134139.450	-38838.913	-0.465	-0.414	0.623	221-40-46	183-40-59	691.444	-321.521460		
W4-39	-134139.915	-38839.327	-0.437	-0.444	0.623	225-27-19	183-46-33	690.586	-301.786082		
W4-40	-134140.352	-38839.771	-0.413	-0.465	0.622	228-23-22	182-56-03	689.677	-284.836601		
W4-41	-134140.765	-38840.236	-0.384	-0.488	0.621	231-48-05	183-24-43	688.724	-264.470016		

地 番: 3105

円弧付き面積計算書

街区番号	島33号線	画地番号	K4(T3)

測 点	X	Y	DX	DY	距 離	方向角	夾 角	倍横距	倍面積	半径 弧長	円弧面積
W4-42	-134141.149	-38840.724	-0.361	-0.510	0.625	234-42-27	182-54-22	687.726	-248.269086		
W4-43	-134141.510	-38841.234	-0.335	-0.541	0.636	238-14-00	183-31-33	686.675	-230.036125		
W4-8	-134141.845	-38841.775	-12.493	-21.066	24.492	239-19-49	181-05-49	665.068	-8308.694524		
W4-44	-134154.338	-38862.841	-18.289	-30.853	35.866	239-20-29	180-00-40	613.149	-11213.882061		
W4-61C	-134172.627	-38893.694	-1.721	1.019	2.000	149-22-13	90-01-44	583.315	-1003.885115		
W4-74	-134174.348	-38892.675	-1.016	-1.732	2.008	239-36-14	270-14-01	582.602	-591.923632		
W4-73	-134175.364	-38894.407	1.716	-1.011	1.992	329-29-42	269-53-28	579.859	995.038044		
W4-72	-134173.648	-38895.418	-6.995	-11.801	13.718	239-20-34	89-50-52	567.047	-3966.493765		
W4-45	-134180.643	-38907.219	-5.133	-8.660	10.067	239-20-37	180-00-03	546.586	-2805.625938		
W4-59	-134185.776	-38915.879	-8.360	-14.104	16.395	239-20-35	179-59-58	523.822	-4379.151920		
W4-46	-134194.136	-38929.983	-12.531	-21.176	24.606	239-23-06	180-02-31	488.542	-6121.919802		
W4-1	-134206.667	-38951.159	-6.383	-10.613	12.385	238-58-33	179-35-27	456.753	-2915.454399		
W3-5	-134213.050	-38961.772	-21.780	-35.601	41.735	238-32-33	179-34-00	410.539	-8941.539420		
W3-6	-134234.830	-38997.373	-5.598	-9.152	10.728	238-32-50	180-00-17	365.786	-2047.670028		
W3-20	-134240.428	-39006.525	-17.921	-29.296	34.343	238-32-42	179-59-52	327.338	-5866.224298		
W3-18	-134258.349	-39035.821	-3.715	-6.073	7.119	238-32-42	180-00-00	291.969	-1084.664835		
W3-7	-134262.064	-39041.894	-3.448	-5.634	6.605	238-32-00	179-59-18	280.262	-966.343376		
W3-17	-134265.512	-39047.528	-26.562	-43.404	50.887	238-32-04	180-00-04	231.224	-6141.771888		
W3-12	-134292.074	-39090.932	-3.187	-5.209	6.107	238-32-26	180-00-22	182.611	-581.981257		
W3-8	-134295.261	-39096.141	-18.331	-29.932	35.099	238-30-57	179-58-31	147.470	-2703.272570		
W3-22H	-134313.592	-39126.073	-12.750	-20.855	24.444	238-33-36	180-02-39	96.683	-1232.708250		
W3-11	-134326.342	-39146.928	-0.244	-0.398	0.467	238-29-20	179-55-44	75.430	-18.404920		

地 番: 3105

円弧付き面積計算書

街区番号	島33号線	画地番号	K4(T3)

測 点	X	Y	DX	DY	距 離	方向角	夾 角	倍横距	倍面積	半径 弧長	円弧面積
W3-9	-134326.586	-39147.326	-6.434	-10.525	12.336	238-33-44	180-04-24	64.507	-415.038038		
W3-24	-134333.020	-39157.851	-6.083	-9.952	11.664	238-33-55	180-00-11	44.030	-267.834490		
W3-1	-134339.103	-39167.803	-6.488	-10.607	12.434	238-32-49	179-58-54	23.471	-152.279848		
W2-13	-134345.591	-39178.410	5.429	-6.432	8.417	310-09-59	251-37-10	6.432	34.919328		
合 計					965.113		17280-00-00		-7540.538075		0.000000
								1 / 2	3770.2690375		
								面 積	3770.2690375		

地 番: 3304

円弧付き面積計算書

街区番号	島33号線	画地番号	K4(T4)

測 点	X	Y	DX	DY	距 離	方向角	夾 角	倍横距	倍面積	半径 弧長	円弧面積
W2-1	-134445.471	-39341.591	-5.841	-1.427	6.013	193-43-44	135-14-46	-1.427	8.335107		
W2-2	-134451.312	-39343.018	14.071	-8.578	16.480	328-37-57	314-54-13	-11.432	-160.859672		
W8-1	-134437.241	-39351.596	-1.399	5.835	6.000	103-28-58	314-51-01	-14.175	19.830825		
W8-2	-134438.640	-39345.761	4.200	6.837	8.024	58-26-15	134-57-17	-1.503	-6.312600		
W8-56	-134434.440	-39338.924	13.397	21.885	25.660	58-31-37	180-05-22	27.219	364.652943		
W8-84	-134421.043	-39317.039	12.646	20.657	24.221	58-31-32	179-59-55	69.761	882.197606		
W8-57	-134408.397	-39296.382	4.248	6.943	8.139	58-32-24	180-00-52	97.361	413.589528		
W8-69	-134404.149	-39289.439	7.732	12.640	14.817	58-32-44	180-00-20	116.944	904.211008		
W8-70	-134396.417	-39276.799	4.604	7.525	8.822	58-32-26	179-59-42	137.109	631.249836		
W8-58	-134391.813	-39269.274	7.991	13.060	15.311	58-32-20	179-59-54	157.694	1260.132754		
W8-75	-134383.822	-39256.214	14.908	24.366	28.565	58-32-25	180-00-05	195.120	2908.848960		
W8-83	-134368.914	-39231.848	2.929	4.786	5.611	58-32-01	179-59-36	224.272	656.892688		
W8-59	-134365.985	-39227.062	8.435	13.791	16.166	58-32-56	180-00-55	242.849	2048.431315		
W8-81	-134357.550	-39213.271	9.654	15.784	18.502	58-32-55	179-59-59	272.424	2629.981296		
W8-85	-134347.896	-39197.487	7.734	12.645	14.823	58-32-56	180-00-01	300.853	2326.797102		
W8-3	-134340.162	-39184.842	-5.429	6.432	8.417	130-09-59	251-37-03	319.930	-1736.899970		
W2-13	-134345.591	-39178.410	-1.946	-3.158	3.709	238-21-29	288-11-30	323.204	-628.954984		
W2-5	-134347.537	-39181.568	-3.645	-5.959	6.985	238-32-48	180-11-19	314.087	-1144.847115		
W2-53	-134351.182	-39187.527	-2.620	-4.285	5.023	238-33-25	180-00-37	303.843	-796.068660		
W2-52	-134353.802	-39191.812	-8.897	-14.545	17.050	238-32-47	179-59-22	285.013	-2535.760661		
W2-37	-134362.699	-39206.357	-1.446	-2.363	2.770	238-32-10	179-59-23	268.105	-387.679830		
W2-19	-134364.145	-39208.720	-19.401	-31.705	37.170	238-32-12	180-00-02	234.037	-4540.551837		
W2-35	-134383.546	-39240.425	-0.732	-1.196	1.402	238-31-54	179-59-42	201.136	-147.231552		

地 番: 3304

円弧付き面積計算書

街区番号	島33号線	画地番号	K4(T4)

測 点	X	Y	DX	DY	距 離	方向角	夾 角	倍横距	倍面積	半径 弧長	円弧面積
W2-20	-134384.278	-39241.621	-7.276	-11.889	13.939	238-32-01	180-00-07	188.051	-1368.259076		
W2-33	-134391.554	-39253.510	-9.784	-15.989	18.745	238-32-12	180-00-11	160.173	-1567.132632		
W2-31	-134401.338	-39269.499	-3.479	-5.686	6.666	238-32-22	180-00-10	138.498	-481.834542		
W2-50	-134404.817	-39275.185	-2.659	-4.345	5.094	238-32-05	179-59-43	128.467	-341.593753		
W2-47	-134407.476	-39279.530	-2.309	-3.772	4.423	238-31-39	179-59-34	120.350	-277.888150		
W2-21	-134409.785	-39283.302	-2.397	-3.917	4.592	238-32-08	180-00-29	112.661	-270.048417		
W2-41	-134412.182	-39287.219	-12.912	-21.103	24.740	238-32-22	180-00-14	87.641	-1131.620592		
W2-28	-134425.094	-39308.322	-10.779	-17.617	20.653	238-32-22	180-00-00	48.921	-527.319459		
W2-22	-134435.873	-39325.939	-9.598	-15.652	18.360	238-28-58	179-56-36	15.652	-150.227896		
合 計					416.892		6120-00-00		-3145.940430		0.000000
								1 / 2	1572.970215		
								面 積	1572.970215		

地 番: 3106

円弧付き面積計算書

街区番号	島34号線	画地番号	K7(T)

測 点	X	Y	DX	DY	距 離	方向角	夾 角	倍横距	倍面積	半径 弧長	円弧面積
W9-8	-134185.132	-39033.427	7.905	14.474	16.492	61-21-32	316-12-22	14.474	114.416970		
W10-1	-134177.227	-39018.953	-5.819	-1.531	6.017	194-44-26	313-22-54	27.417	-159.539523		
W10-2	-134183.046	-39020.484	-37.518	22.951	43.981	148-32-40	133-48-14	48.837	-1832.266566		
W10-3	-134220.564	-38997.533	-1.397	5.834	5.999	103-27-59	134-55-19	77.622	-108.437934		
W10-4	-134221.961	-38991.699	-8.642	-14.062	16.505	238-25-36	314-57-37	69.394	-599.702948		
W9-5	-134230.603	-39005.761	5.845	1.416	6.014	13-37-05	315-11-29	56.748	331.692060		
W9-6	-134224.758	-39004.345	38.058	-23.292	44.620	328-31-58	134-54-53	34.872	1327.158576		
W9-7	-134186.700	-39027.637	1.568	-5.790	5.999	285-09-10	136-37-12	5.790	9.078720		
合 計					145.627		1800-00-00	1 / 2 面 積	-917.600645 458.8003225 458.8003225		0.000000

地 番: 3109

円弧付き面積計算書

街区番号	島35号線	画地番号	K8(T)

測 点	X	Y	DX	DY	距 離	方向角	夾 角	倍横距	倍面積	半径 弧長	円弧面積
W3-5	-134213.050	-38961.772	6.383	10.613	12.385	58-58-33	315-39-35	10.613	67.742779		
W4-1	-134206.667	-38951.159	-4.375	-1.070	4.504	193-44-35	314-46-02	20.156	-88.182500		
W4-2	-134211.042	-38952.229	-16.024	9.810	18.788	148-31-29	134-46-54	28.896	-463.029504		
W4-47	-134227.066	-38942.419	-1.093	0.757	1.330	145-17-38	176-46-09	39.463	-43.133059		
WK33A	-134228.159	-38941.662	-0.007	-0.690	0.690	269-25-08	304-07-30	39.530	-0.276710		
WK34A	-134228.166	-38942.352	0.003	-3.030	3.030	270-03-24	180-38-16	35.810	0.107430		
WK35	-134228.163	-38945.382	-0.011	-2.140	2.140	269-42-20	179-38-56	30.640	-0.337040		
WK36A	-134228.174	-38947.522	-1.158	-0.453	1.243	201-21-54	111-39-34	28.047	-32.478426		
W3-3	-134229.332	-38947.975	15.242	-9.403	17.909	328-19-44	306-57-50	18.191	277.267222		
W3-4	-134214.090	-38957.378	1.040	-4.394	4.515	283-18-58	134-59-14	4.394	4.569760		
合 計					66.534		2160-00-00		-277.750048		0.000000
								1 / 2 面 積	138.875024 138.875024		

円弧付き面積計算書

地 番: 3101

街区番号	島39号線	画地番号	TKS(IC3)

測 点	X	Y	DX	DY	距 離	方向角	夾 角	倍横距	倍面積	半径 弧長	円弧面積
W28-4	-134171.341	-39043.567	9.621	17.609	20.066	61-20-57	277-40-29	17.609	169.416189		
W29-4	-134161.720	-39025.958	10.230	18.736	21.347	61-21-54	180-00-57	53.954	551.949420		
W29-10	-134151.490	-39007.222	20.788	38.134	43.432	61-24-14	180-02-20	110.824	2303.809312		
W29-11	-134130.702	-38969.088	4.878	8.978	10.218	61-29-01	180-04-47	157.936	770.411808		
W29-5	-134125.824	-38960.110	6.255	11.481	13.074	61-25-04	179-56-03	178.395	1115.860725		
W30-3	-134119.569	-38948.629	6.295	11.535	13.141	61-22-39	179-57-35	201.411	1267.882245		
W30-4	-134113.274	-38937.094	0.998	1.821	2.077	61-16-30	179-53-51	214.767	214.337466		
W30-10	-134112.276	-38935.273	0.935	1.615	1.866	59-55-53	178-39-23	218.203	204.019805		
W30-11	-134111.341	-38933.658	0.951	1.527	1.799	58-05-09	178-09-16	221.345	210.499095		
W30-12	-134110.390	-38932.131	1.214	1.864	2.224	56-55-27	178-50-18	224.736	272.829504		
W30-13	-134109.176	-38930.267	1.208	1.772	2.145	55-43-02	178-47-35	228.372	275.873376		
W30-14	-134107.968	-38928.495	1.646	2.312	2.838	54-33-05	178-50-03	232.456	382.622576		
W30-15	-134106.322	-38926.183	1.091	1.432	1.800	52-41-50	178-08-45	236.200	257.694200		
W30-16	-134105.231	-38924.751	1.416	1.766	2.264	51-16-37	178-34-47	239.398	338.987568		
W30-17	-134103.815	-38922.985	1.199	1.418	1.857	49-47-01	178-30-24	242.582	290.855818		
W30-18	-134102.616	-38921.567	1.669	1.898	2.527	48-40-24	178-53-23	245.898	410.403762		
W30-19	-134100.947	-38919.669	1.426	1.554	2.109	47-27-34	178-47-10	249.350	355.573100		
W30-20	-134099.521	-38918.115	1.433	1.477	2.058	45-51-59	178-24-25	252.381	361.661973		
W30-21	-134098.088	-38916.638	1.611	1.607	2.275	44-55-44	179-03-45	255.465	411.554115		
W30-22	-134096.477	-38915.031	1.378	1.285	1.884	43-00-00	178-04-16	258.357	356.015946		
W30-23	-134095.099	-38913.746	1.463	1.308	1.962	41-47-54	178-47-54	260.950	381.769850		
W30-24	-134093.636	-38912.438	1.752	1.499	2.306	40-33-00	178-45-06	263.757	462.102264		
W30-25	-134091.884	-38910.939	1.575	1.296	2.040	39-26-58	178-53-58	266.552	419.819400		

円弧付き面積計算書

地 番: 3101

街区番号	島39号線	画地番号	TKS(IC3)

測 点	X	Y	DX	DY	距 離	方向角	夾 角	倍横距	倍面積	半径 弧長	円弧面積
W30-26	-134090.309	-38909.643	1.906	1.483	2.415	37-53-07	178-26-09	269.331	513.344886		
W30-27	-134088.403	-38908.160	1.539	1.143	1.917	36-36-03	178-42-56	271.957	418.541823		
W30-51	-134086.864	-38907.017	0.222	0.166	0.277	36-47-14	180-11-11	273.266	60.665052		
W30-28	-134086.642	-38906.851	1.647	1.158	2.013	35-06-39	178-19-25	274.590	452.249730		
W30-29	-134084.995	-38905.693	1.515	1.020	1.826	33-57-04	178-50-25	276.768	419.303520		
W30-30	-134083.480	-38904.673	1.538	0.992	1.830	32-49-18	178-52-14	278.780	428.763640		
W30-31	-134081.942	-38903.681	1.555	0.963	1.829	31-46-11	178-56-53	280.735	436.542925		
W30-32	-134080.387	-38902.718	1.579	0.930	1.833	30-29-50	178-43-39	282.628	446.269612		
W30-33	-134078.808	-38901.788	1.599	0.890	1.830	29-06-01	178-36-11	284.448	454.832352		
W30-34	-134077.209	-38900.898	1.611	0.866	1.829	28-15-38	179-09-37	286.204	461.074644		
W30-35	-134075.598	-38900.032	1.628	0.837	1.831	27-12-32	178-56-54	287.907	468.712596		
W30-36	-134073.970	-38899.195	1.637	0.814	1.828	26-26-20	179-13-48	289.558	474.006446		
W30-37	-134072.333	-38898.381	1.663	0.759	1.828	24-31-56	178-05-36	291.131	484.150853		
W30-38	-134070.670	-38897.622	1.672	0.731	1.825	23-36-54	179-04-58	292.621	489.262312		
W30-39	-134068.998	-38896.891	1.693	0.703	1.833	22-33-01	178-56-07	294.055	497.835115		
W30-40	-134067.305	-38896.188	1.707	0.664	1.832	21-15-19	178-42-18	295.422	504.285354		
W30-41	-134065.598	-38895.524	1.716	0.626	1.827	20-02-31	178-47-12	296.712	509.157792		
W30-42	-134063.882	-38894.898	1.734	0.587	1.831	18-42-08	178-39-37	297.925	516.601950		
W30-43	-134062.148	-38894.311	1.737	0.572	1.829	18-13-37	179-31-29	299.084	519.508908		
W30-44	-134060.411	-38893.739	1.452	0.437	1.516	16-45-00	178-31-23	300.093	435.735036		
W30-45	-134058.959	-38893.302	1.758	0.493	1.826	15-39-55	178-54-55	301.023	529.198434		
W30-46	-134057.201	-38892.809	1.769	0.455	1.827	14-25-27	178-45-32	301.971	534.186699		

地 番: 3101

円弧付き面積計算書

街区番号	島39号線	画地番号	TKS(IC3)

測 点	X	Y	DX	DY	距 離	方向角	夾 角	倍横距	倍面積	半径 弧長	円弧面積
W30-47	-134055.432	-38892.354	1.620	0.389	1.666	13-30-09	179-04-42	302.815	490.560300		
W30-5	-134053.812	-38891.965	2.773	-1.726	3.266	328-06-02	134-35-53	301.478	835.998494		
W30-66	-134051.039	-38893.691	-5.824	21.175	21.961	105-22-42	317-16-40	320.927	-1869.078848		
W4-79	-134056.863	-38872.516	-1.931	-3.140	3.686	238-24-35	313-01-53	338.962	-654.535622		
W4-4	-134058.794	-38875.656	-2.387	-0.618	2.466	194-30-55	136-06-20	335.204	-800.131948		
W4-48	-134061.181	-38876.274	-1.770	-0.485	1.835	195-19-25	180-48-30	334.101	-591.358770		
W4-49	-134062.951	-38876.759	-2.358	-0.698	2.459	196-29-22	181-09-57	332.918	-785.020644		
W4-50	-134065.309	-38877.457	-2.336	-0.740	2.450	197-34-38	181-05-16	331.480	-774.337280		
W4-51	-134067.645	-38878.197	-2.308	-0.811	2.446	199-21-39	181-47-01	329.929	-761.476132		
W4-52	-134069.953	-38879.008	-2.291	-0.858	2.446	200-31-53	181-10-14	328.260	-752.043660		
W4-53	-134072.244	-38879.866	-1.958	-0.776	2.106	201-37-10	181-05-17	326.626	-639.533708		
W4-66	-134074.202	-38880.642	-0.320	-0.127	0.344	201-38-49	180-01-39	325.723	-104.231360		
W4-54	-134074.522	-38880.769	-2.248	-0.955	2.442	203-01-01	181-22-12	324.641	-729.792968		
W4-55	-134076.770	-38881.724	-2.244	-1.017	2.464	204-22-50	181-21-49	322.669	-724.069236		
W4-56	-134079.014	-38882.741	-2.212	-1.062	2.454	205-38-46	181-15-56	320.590	-709.145080		
W4-57	-134081.226	-38883.803	-1.099	-0.550	1.229	206-35-09	180-56-23	318.978	-350.556822		
W4-58	-134082.325	-38884.353	-1.599	-0.830	1.802	207-25-58	180-50-49	317.598	-507.839202		
W4-5	-134083.924	-38885.183	-13.789	-8.691	16.299	212-13-21	184-47-23	308.077	-4248.073753		
W10-9	-134097.713	-38893.874	-2.356	-1.804	2.967	217-26-29	185-13-08	297.582	-701.103192		
W10-14	-134100.069	-38895.678	-1.439	-1.146	1.840	218-32-00	181-05-31	294.632	-423.975448		
W10-15	-134101.508	-38896.824	-1.900	-1.570	2.465	219-34-03	181-02-03	291.916	-554.640400		
W10-16	-134103.408	-38898.394	-1.836	-1.609	2.441	221-13-48	181-39-45	288.737	-530.121132		
W10-17	-134105.244	-38900.003	-1.815	-1.650	2.453	222-16-25	181-02-37	285.478	-518.142570		

地 番: 3101

円弧付き面積計算書

街区番号	島39号線	画地番号	TKS(IC3)

測 点	X	Y	DX	DY	距 離	方向角	夾 角	倍横距	倍面積	半径 弧長	円弧面積
W10-18	-134107.059	-38901.653	-1.775	-1.701	2.458	223-46-50	181-30-25	282.127	-500.775425		
W10-19	-134108.834	-38903.354	-0.750	-0.750	1.061	225-00-00	181-13-10	279.676	-209.757000		
W10-51	-134109.584	-38904.104	-0.989	-0.989	1.399	225-00-00	180-00-00	277.937	-274.879693		
W10-20	-134110.573	-38905.093	-0.747	-0.781	1.081	226-16-29	181-16-29	276.167	-206.296749		
W10-36	-134111.320	-38905.874	-0.951	-0.993	1.375	226-14-16	179-57-47	274.393	-260.947743		
W10-21	-134112.271	-38906.867	-1.659	-1.816	2.460	227-35-13	181-20-57	271.584	-450.557856		
W10-22	-134113.930	-38908.683	-1.618	-1.852	2.459	228-51-28	181-16-15	267.916	-433.488088		
W10-23	-134115.548	-38910.535	-1.578	-1.887	2.460	230-05-46	181-14-18	264.177	-416.871306		
W10-24	-134117.126	-38912.422	-1.526	-1.920	2.453	231-31-21	181-25-35	260.370	-397.324620		
W10-25	-134118.652	-38914.342	-1.478	-1.954	2.450	232-53-46	181-22-25	256.496	-379.101088		
W10-26	-134120.130	-38916.296	-1.440	-1.987	2.454	234-04-08	181-10-22	252.555	-363.679200		
W10-27	-134121.570	-38918.283	-1.386	-2.015	2.446	235-28-42	181-24-34	248.553	-344.494458		
W10-28	-134122.956	-38920.298	-1.352	-2.051	2.457	236-36-27	181-07-45	244.487	-330.546424		
W10-29	-134124.308	-38922.349	-1.298	-2.076	2.448	237-59-05	181-22-38	240.360	-311.987280		
W10-30	-134125.606	-38924.425	-1.252	-2.107	2.451	239-16-51	181-17-46	236.177	-295.693604		
W10-31	-134126.858	-38926.532	-0.632	-1.133	1.297	240-50-48	181-33-57	232.937	-147.216184		
W10-41	-134127.490	-38927.665	-0.859	-1.539	1.762	240-49-54	179-59-06	230.265	-197.797635		
W10-10	-134128.349	-38929.204	-13.621	-24.982	28.454	241-23-58	180-34-04	203.744	-2775.197024		
W10-39	-134141.970	-38954.186	-11.925	-21.873	24.913	241-24-04	180-00-06	156.889	-1870.901325		
W10-32	-134153.895	-38976.059	-6.036	-11.097	12.632	241-27-25	180-03-21	123.919	-747.975084		
W10-33	-134159.931	-38987.156	-17.296	-31.797	36.197	241-27-22	179-59-57	81.025	-1401.408400		
W10-1	-134177.227	-39018.953	-7.905	-14.474	16.492	241-21-32	179-54-10	34.754	-274.730370		

地 番: 3101

円弧付き面積計算書

街区番号	島39号線	画地番号	TKS(IC3)

測 点	X	Y	DX	DY	距 離	方向角	夾 角	倍横距	倍面積	半径 弧長	円弧面積
W9-8	-134185.132	-39033.427	13.791	-10.140	17.118	323-40-28	262-18-56	10.140	139.840740		
合 計					453.305		16740-00-00		-7014.255601		0.000000
								1 / 2 面 積	3507.1278005 3507.1278005		

地 番: 3300

円弧付き面積計算書

街区番号	島39号線	画地番号	TKS(IC4)

測 点	X	Y	DX	DY	距 離	方向角	夾 角	倍横距	倍面積	半径 弧長	円弧面積
W1-2	-134522.804	-39327.442	9.753	2.313	10.024	13-20-30	315-21-45	2.313	22.558689		
W1-3	-134513.051	-39325.129	4.038	-2.479	4.738	328-27-13	135-06-43	2.147	8.669586		
W1-84H	-134509.013	-39327.608	32.565	-19.931	38.180	328-31-55	180-04-42	-20.263	-659.864595		
W1-79H	-134476.448	-39347.539	16.300	-9.957	19.101	328-34-51	180-02-56	-50.151	-817.461300		
W1-4	-134460.148	-39357.496	14.049	-8.604	16.474	328-30-56	179-56-05	-68.712	-965.334888		
W7-4	-134446.099	-39366.100	12.492	-7.640	14.643	328-33-01	180-02-05	-84.956	-1061.270352		
W7-5	-134433.607	-39373.740	2.114	-1.231	2.446	329-47-15	181-14-14	-93.827	-198.350278		
W7-10	-134431.493	-39374.971	1.616	-0.881	1.841	331-24-07	181-36-52	-95.939	-155.037424		
W7-11	-134429.877	-39375.852	1.087	-0.570	1.227	332-19-42	180-55-35	-97.390	-105.862930		
W7-12	-134428.790	-39376.422	1.119	-0.564	1.253	333-15-03	180-55-21	-98.524	-110.248356		
W7-13	-134427.671	-39376.986	0.900	-0.418	0.992	335-05-16	181-50-13	-99.506	-89.555400		
W7-84	-134426.771	-39377.404	0.778	-0.362	0.858	335-02-52	179-57-36	-100.286	-78.022508		
W7-14	-134425.993	-39377.766	2.250	-0.961	2.447	336-52-20	181-49-28	-101.609	-228.620250		
W7-15	-134423.743	-39378.727	1.677	-0.657	1.801	338-36-22	181-44-02	-103.227	-173.111679		
W7-16	-134422.066	-39379.384	2.284	-0.796	2.419	340-47-10	182-10-48	-104.680	-239.089120		
W7-17	-134419.782	-39380.180	2.004	-0.658	2.109	341-49-22	181-02-12	-106.134	-212.692536		
W7-18	-134417.778	-39380.838	2.084	-0.608	2.171	343-44-08	181-54-46	-107.400	-223.821600		
W7-19	-134415.694	-39381.446	1.812	-0.460	1.869	345-45-20	182-01-12	-108.468	-196.544016		
W7-20	-134413.882	-39381.906	1.910	-0.431	1.958	347-17-02	181-31-42	-109.359	-208.875690		
W7-21	-134411.972	-39382.337	2.107	-0.416	2.148	348-49-53	181-32-51	-110.206	-232.204042		
W7-22	-134409.865	-39382.753	1.553	-0.268	1.576	350-12-32	181-22-39	-110.890	-172.212170		
W7-23	-134408.312	-39383.021	1.635	-0.234	1.652	351-51-19	181-38-47	-111.392	-182.125920		
W7-24	-134406.677	-39383.255	2.060	-0.241	2.074	353-19-38	181-28-19	-111.867	-230.446020		

地 番: 3300

円弧付き面積計算書

街区番号	島39号線	画地番号	TKS(IC4)

測 点	X	Y	DX	DY	距 離	方向角	夾 角	倍横距	倍面積	半径 弧長	円弧面積
W7-25	-134404.617	-39383.496	2.178	-0.177	2.185	355-21-14	182-01-36	-112.285	-244.556730		
W7-26	-134402.439	-39383.673	1.244	-0.081	1.247	356-16-29	180-55-15	-112.543	-140.003492		
W7-82	-134401.195	-39383.754	0.421	-0.027	0.422	356-19-50	180-03-21	-112.651	-47.426071		
W7-27	-134400.774	-39383.781	1.648	-0.047	1.649	358-21-59	182-02-09	-112.725	-185.770800		
W7-28	-134399.126	-39383.828	2.005	-0.023	2.005	359-20-34	180-58-35	-112.795	-226.153975		
W7-29	-134397.121	-39383.851	2.505	0.077	2.506	1-45-38	182-25-04	-112.741	-282.416205		
W7-30	-134394.616	-39383.774	2.294	0.140	2.298	3-29-32	181-43-54	-112.524	-258.130056		
W7-31	-134392.322	-39383.634	2.057	0.193	2.066	5-21-37	181-52-05	-112.191	-230.776887		
W7-32	-134390.265	-39383.441	1.666	0.205	1.679	7-00-54	181-39-17	-111.793	-186.247138		
W7-33	-134388.599	-39383.236	2.265	0.341	2.291	8-33-42	181-32-48	-111.247	-251.974455		
W7-34	-134386.334	-39382.895	1.453	0.264	1.477	10-17-52	181-44-10	-110.642	-160.762826		
W7-35	-134384.881	-39382.631	1.601	0.323	1.633	11-24-23	181-06-31	-110.055	-176.198055		
W7-36	-134383.280	-39382.308	2.037	0.471	2.091	13-01-09	181-36-46	-109.261	-222.564657		
W7-37	-134381.243	-39381.837	1.332	0.343	1.375	14-26-25	181-25-16	-108.447	-144.451404		
W7-38	-134379.911	-39381.494	1.402	0.382	1.453	15-14-29	180-48-04	-107.722	-151.026244		
W7-39	-134378.509	-39381.112	1.883	0.580	1.970	17-07-11	181-52-42	-106.760	-201.029080		
W7-40	-134376.626	-39380.532	1.546	0.518	1.630	18-31-26	181-24-15	-105.662	-163.353452		
W7-41	-134375.080	-39380.014	2.074	0.763	2.210	20-11-53	181-40-27	-104.381	-216.486194		
W7-42	-134373.006	-39379.251	1.705	0.682	1.836	21-48-05	181-36-12	-102.936	-175.505880		
W7-43	-134371.301	-39378.569	1.373	0.596	1.497	23-27-54	181-39-49	-101.658	-139.576434		
W7-44	-134369.928	-39377.973	1.356	0.617	1.490	24-27-58	181-00-04	-100.445	-136.203420		
W7-45	-134368.572	-39377.356	1.501	0.733	1.670	26-01-41	181-33-43	-99.095	-148.741595		

円弧付き面積計算書

地 番: 3300

街区番号	島39号線	画地番号	TKS(IC4)

測 点	X	Y	DX	DY	距 離	方向角	夾 角	倍横距	倍面積	半径 弧長	円弧面積
W7-6	-134367.071	-39376.623	3.714	1.990	4.214	28-10-58	182-09-17	-96.372	-357.925608		
W14-2	-134363.357	-39374.633	1.544	0.914	1.794	30-37-27	182-26-29	-93.468	-144.314592		
W14-39	-134361.813	-39373.719	1.520	0.971	1.804	32-34-16	181-56-49	-91.583	-139.206160		
W14-40	-134360.293	-39372.748	1.499	0.987	1.795	33-21-45	180-47-29	-89.625	-134.347875		
W14-41	-134358.794	-39371.761	1.484	1.026	1.804	34-39-32	181-17-47	-87.612	-130.016208		
W14-42	-134357.310	-39370.735	1.443	1.071	1.797	36-34-59	181-55-27	-85.515	-123.398145		
W14-43	-134355.867	-39369.664	1.418	1.114	1.803	38-09-13	181-34-14	-83.330	-118.161940		
W14-44	-134354.449	-39368.550	1.386	1.152	1.802	39-43-56	181-34-43	-81.064	-112.354704		
W14-45	-134353.063	-39367.398	1.358	1.178	1.798	40-56-24	181-12-28	-78.734	-106.920772		
W14-46	-134351.705	-39366.220	1.328	1.212	1.798	42-23-07	181-26-43	-76.344	-101.384832		
W14-47	-134350.377	-39365.008	0.519	0.500	0.721	43-55-54	181-32-47	-74.632	-38.734008		
W14-48	-134349.858	-39364.508	1.274	1.261	1.793	44-42-22	180-46-28	-72.871	-92.837654		
W14-49	-134348.584	-39363.247	0.847	0.877	1.219	45-59-49	181-17-27	-70.733	-59.910851		
W14-50	-134347.737	-39362.370	0.834	0.891	1.220	46-53-33	180-53-44	-68.965	-57.516810		
W14-51	-134346.903	-39361.479	0.668	0.742	0.998	48-00-15	181-06-42	-67.332	-44.977776		
W14-95	-134346.235	-39360.737	0.153	0.170	0.229	48-00-46	180-00-31	-66.420	-10.162260		
W14-52	-134346.082	-39360.567	0.800	0.923	1.221	49-05-00	181-04-14	-65.327	-52.261600		
W14-53	-134345.282	-39359.644	0.787	0.937	1.224	49-58-21	180-53-21	-63.467	-49.948529		
W14-54	-134344.495	-39358.707	0.769	0.947	1.220	50-55-20	180-56-59	-61.583	-47.357327		
W14-55	-134343.726	-39357.760	0.752	0.961	1.220	51-57-22	181-02-02	-59.675	-44.875600		
W14-56	-134342.974	-39356.799	0.736	0.975	1.222	52-57-07	180-59-45	-57.739	-42.495904		
W14-57	-134342.238	-39355.824	0.691	0.950	1.175	53-58-09	181-01-02	-55.814	-38.567474		
W14-3	-134341.547	-39354.874	9.961	17.221	19.894	59-57-14	185-59-05	-37.643	-374.961923		

地 番: 3300

円弧付き面積計算書

街区番号	島39号線	画地番号	TKS(IC4)

測 点	X	Y	DX	DY	距 離	方向角	夾 角	倍横距	倍面積	半径 弧長	円弧面積
W16-4	-134331.586	-39337.653	17.461	31.999	36.453	61-22-48	181-25-34	11.577	202.145997		
W16-5	-134314.125	-39305.654	2.874	5.276	6.008	61-25-17	180-02-29	48.852	140.400648		
W16-5A	-134311.251	-39300.378	122.454	224.788	255.978	61-25-14	179-59-57	278.916	34154.379864		
W28-3	-134188.797	-39075.590	7.373	13.505	15.387	61-22-04	179-56-50	517.209	3813.381957		
W28-9	-134181.424	-39062.085	1.238	2.268	2.584	61-22-19	180-00-15	532.982	659.831716		
W28-37	-134180.186	-39059.817	6.835	12.534	14.276	61-23-44	180-01-25	547.784	3744.103640		
W28-10	-134173.351	-39047.283	2.010	3.716	4.225	61-35-27	180-11-43	564.034	1133.708340		
W28-4	-134171.341	-39043.567	-13.791	10.140	17.118	143-40-28	262-05-01	577.890	-7969.680990		
W9-8	-134185.132	-39033.427	-1.272	-2.299	2.627	241-02-42	277-22-14	585.731	-745.049832		
W9-14	-134186.404	-39035.726	-5.308	-9.697	11.055	241-18-16	180-15-34	573.735	-3045.385380		
W9-15	-134191.712	-39045.423	-5.816	-10.684	12.164	241-26-16	180-08-00	553.354	-3218.306864		
W9-28	-134197.528	-39056.107	-11.500	-21.127	24.054	241-26-22	180-00-06	521.543	-5997.744500		
W9-16	-134209.028	-39077.234	-5.370	-9.847	11.216	241-23-40	179-57-18	490.569	-2634.355530		
W9-26	-134214.398	-39087.081	-9.017	-16.533	18.832	241-23-32	179-59-52	464.189	-4185.592213		
W9-17	-134223.415	-39103.614	-1.944	-3.574	4.068	241-27-25	180-03-53	444.082	-863.295408		
W9-40	-134225.359	-39107.188	-7.440	-13.674	15.567	241-26-58	179-59-33	426.834	-3175.644960		
W9-18	-134232.799	-39120.862	-5.386	-9.884	11.256	241-24-47	179-57-49	403.276	-2172.044536		
W9-23	-134238.185	-39130.746	-6.543	-12.005	13.672	241-24-31	179-59-44	381.387	-2495.415141		
W9-50	-134244.728	-39142.751	-5.969	-10.953	12.474	241-24-40	180-00-09	358.429	-2139.462701		
W9-21	-134250.697	-39153.704	-6.071	-11.141	12.688	241-24-47	180-00-07	336.335	-2041.889785		
W9-19	-134256.768	-39164.845	-0.221	-0.405	0.461	241-22-47	179-58-00	324.789	-71.778369		
W9-33	-134256.989	-39165.250	-11.410	-20.927	23.835	241-23-58	180-01-11	303.457	-3462.444370		

地 番: 3300

円弧付き面積計算書

街区番号	島39号線	画地番号	TKS(IC4)

測 点	X	Y	DX	DY	距 離	方向角	夾 角	倍横距	倍面積	半径 弧長	円弧面積
W9-46	-134268.399	-39186.177	-8.602	-15.778	17.971	241-24-04	180-00-06	266.752	-2294.600704		
W9-20	-134277.001	-39201.955	-0.852	-1.572	1.788	241-32-35	180-08-31	249.402	-212.490504		
W9-1	-134277.853	-39203.527	-7.902	-14.491	16.505	241-23-46	179-51-11	233.339	-1843.844778		
W8-6	-134285.755	-39218.018	-14.774	-27.101	30.866	241-24-11	180-00-25	191.747	-2832.870178		
W8-79	-134300.529	-39245.119	-6.731	-12.346	14.062	241-24-03	179-59-52	152.300	-1025.131300		
W8-60	-134307.260	-39257.465	-8.424	-15.458	17.604	241-24-41	180-00-38	124.496	-1048.754304		
W8-77	-134315.684	-39272.923	-13.293	-24.390	27.777	241-24-32	179-59-51	84.648	-1125.225864		
W8-61	-134328.977	-39297.313	-1.571	-2.884	3.284	241-25-18	180-00-46	57.374	-90.134554		
W8-73	-134330.548	-39300.197	-14.977	-27.480	31.296	241-24-32	179-59-14	27.010	-404.528770		
W8-66	-134345.525	-39327.677	-6.622	-12.151	13.838	241-24-38	180-00-06	-12.621	83.576262		
W8-7	-134352.147	-39339.828	-0.903	-1.587	1.826	240-21-37	178-56-59	-26.359	23.802177		
W8-9	-134353.050	-39341.415	-0.968	-1.555	1.832	238-05-51	177-44-14	-29.501	28.556968		
W8-10	-134354.018	-39342.970	-1.020	-1.524	1.834	236-12-21	178-06-30	-32.580	33.231600		
W8-11	-134355.038	-39344.494	-1.072	-1.483	1.830	234-08-18	177-55-57	-35.587	38.149264		
W8-12	-134356.110	-39345.977	-1.126	-1.446	1.833	232-05-32	177-57-14	-38.516	43.369016		
W8-13	-134357.236	-39347.423	-1.174	-1.404	1.830	230-05-54	178-00-22	-41.366	48.563684		
W8-14	-134358.410	-39348.827	-1.222	-1.362	1.830	228-06-04	178-00-10	-44.132	53.929304		
W8-15	-134359.632	-39350.189	-1.265	-1.324	1.831	226-18-20	178-12-16	-46.818	59.224770		
W8-16	-134360.897	-39351.513	-0.443	-0.441	0.625	224-52-13	178-33-53	-48.583	21.522269		
W8-64H	-134361.340	-39351.954	-0.872	-0.830	1.204	223-35-11	178-42-58	-49.854	43.472688		
W8-17	-134362.212	-39352.784	-1.361	-1.225	1.831	221-59-22	178-24-11	-51.909	70.648149		
W8-18	-134363.573	-39354.009	-1.407	-1.178	1.835	219-56-15	177-56-53	-54.312	76.416984		
W8-19	-134364.980	-39355.187	-1.445	-1.132	1.836	218-04-29	178-08-14	-56.622	81.818790		

地 番: 3300

円弧付き面積計算書

街区番号	島39号線	画地番号	TKS(IC4)

測 点	X	Y	DX	DY	距 離	方向角	夾 角	倍横距	倍面積	半径 弧長	円弧面積
W8-20	-134366.425	-39356.319	-1.482	-1.082	1.835	216-07-59	178-03-30	-58.836	87.194952		
W8-21	-134367.907	-39357.401	-1.518	-1.021	1.829	213-55-29	177-47-30	-60.939	92.505402		
W8-22	-134369.425	-39358.422	-1.556	-0.972	1.835	211-59-32	178-04-03	-62.932	97.922192		
W8-23	-134370.981	-39359.394	-1.590	-0.922	1.838	210-06-30	178-06-58	-64.826	103.073340		
W8-24	-134372.571	-39360.316	-1.617	-0.868	1.835	208-13-36	178-07-06	-66.616	107.718072		
W8-25	-134374.188	-39361.184	-1.648	-0.808	1.835	206-07-06	177-53-30	-68.292	112.545216		
W8-26	-134375.836	-39361.992	-1.680	-0.736	1.834	203-39-29	177-32-23	-69.836	117.324480		
W8-27	-134377.516	-39362.728	-1.709	-0.675	1.837	201-33-09	177-53-40	-71.247	121.761123		
W8-28	-134379.225	-39363.403	-1.726	-0.616	1.833	199-38-28	178-05-19	-72.538	125.200588		
W8-29	-134380.951	-39364.019	-1.738	-0.562	1.827	197-55-09	178-16-41	-73.716	128.118408		
W8-30	-134382.689	-39364.581	-1.765	-0.519	1.840	196-23-10	178-28-01	-74.797	132.016705		
W8-31	-134384.454	-39365.100	-1.784	-0.432	1.836	193-36-44	177-13-34	-75.748	135.134432		
W8-32	-134386.238	-39365.532	-1.793	-0.381	1.833	191-59-47	178-23-03	-76.561	137.273873		
W8-33	-134388.031	-39365.913	-1.809	-0.311	1.836	189-45-17	177-45-30	-77.253	139.750677		
W8-34	-134389.840	-39366.224	-1.826	-0.242	1.842	187-32-58	177-47-41	-77.806	142.073756		
W8-35	-134391.666	-39366.466	-1.829	-0.173	1.837	185-24-12	177-51-14	-78.221	143.066209		
W8-36	-134393.495	-39366.639	-1.825	-0.107	1.828	183-21-20	177-57-08	-78.501	143.264325		
W8-37	-134395.320	-39366.746	-1.834	-0.048	1.835	181-29-57	178-08-37	-78.656	144.255104		
W8-38	-134397.154	-39366.794	-1.838	0.008	1.838	179-45-02	178-15-05	-78.696	144.643248		
W8-39	-134398.992	-39366.786	-1.832	0.073	1.833	177-43-05	177-58-03	-78.615	144.022680		
W8-40	-134400.824	-39366.713	-1.827	0.144	1.833	175-29-36	177-46-31	-78.398	143.233146		
W8-41	-134402.651	-39366.569	-1.827	0.234	1.842	172-42-05	177-12-29	-78.020	142.542540		

地 番: 3300

円弧付き面積計算書

街区番号	島39号線	画地番号	TKS(IC4)

測 点	X	Y	DX	DY	距 離	方向角	夾 角	倍横距	倍面積	半径 弧長	円弧面積
W8-42	-134404.478	-39366.335	-1.819	0.283	1.841	171-09-25	178-27-20	-77.503	140.977957		
W8-43	-134406.297	-39366.052	-1.209	0.210	1.227	170-08-46	178-59-21	-77.010	93.105090		
W8-44	-134407.506	-39365.842	-1.179	0.217	1.199	169-34-16	179-25-30	-76.583	90.291357		
W8-45	-134408.685	-39365.625	-0.313	0.052	0.317	170-34-03	180-59-47	-76.314	23.886282		
W8-62H	-134408.998	-39365.573	-0.673	0.148	0.689	167-35-51	177-01-48	-76.114	51.224722		
W8-46	-134409.671	-39365.425	-1.458	0.363	1.503	166-01-09	178-25-18	-75.603	110.229174		
W8-47	-134411.129	-39365.062	-1.960	0.565	2.040	163-55-10	177-54-01	-74.675	146.363000		
W8-48	-134413.089	-39364.497	-1.539	0.498	1.618	162-04-09	178-08-59	-73.612	113.288868		
W8-49	-134414.628	-39363.999	-1.523	0.549	1.619	160-10-38	178-06-29	-72.565	110.516495		
W8-50	-134416.151	-39363.450	-1.426	0.570	1.536	158-12-45	178-02-07	-71.446	101.881996		
W8-51	-134417.577	-39362.880	-1.388	0.606	1.515	156-24-50	178-12-05	-70.270	97.534760		
W8-52	-134418.965	-39362.274	-1.227	0.571	1.353	155-02-40	178-37-50	-69.093	84.777111		
W8-53	-134420.192	-39361.703	-1.568	0.784	1.753	153-26-06	178-23-26	-67.738	106.213184		
W8-54	-134421.760	-39360.919	-1.530	0.821	1.736	151-46-55	178-20-49	-66.133	101.183490		
W8-55	-134423.290	-39360.098	-1.574	0.934	1.830	149-18-56	177-32-01	-64.378	101.330972		
W8-8	-134424.864	-39359.164	-12.377	7.568	14.507	148-33-22	179-14-26	-55.876	691.577252		
W8-1	-134437.241	-39351.596	-14.071	8.578	16.480	148-37-57	180-04-35	-39.730	559.040830		
W2-2	-134451.312	-39343.018	-12.578	7.721	14.759	148-27-23	179-49-26	-23.431	294.715118		
W2-23	-134463.890	-39335.297	-0.255	0.156	0.299	148-32-35	180-05-12	-15.554	3.966270		
W2-27	-134464.145	-39335.141	-15.298	9.372	17.941	148-30-26	179-57-51	-6.026	92.185748		
W2-44	-134479.443	-39325.769	-21.033	12.886	24.666	148-30-22	179-59-56	16.232	-341.407656		
W2-26	-134500.476	-39312.883	-0.128	0.078	0.150	148-38-34	180-08-12	29.196	-3.737088		
W2-24	-134500.604	-39312.805	-3.638	2.214	4.259	148-40-35	180-02-01	31.488	-114.553344		

地 番: 3300

円弧付き面積計算書

街区番号	島39号線	画地番号	TKS(IC4)

測 点	X	Y	DX	DY	距 離	方向角	夾 角	倍横距	倍面積	半径 弧長	円弧面積
W2-3	-134504.242	-39310.591	-2.382	9.735	10.022	103-44-57	135-04-22	43.437	-103.466934		
W2-4	-134506.624	-39300.856	-3.069	-5.049	5.909	238-42-25	314-57-28	48.123	-147.689487		
WK109A	-134509.693	-39305.905	-4.153	-6.838	8.000	238-43-41	180-01-16	36.236	-150.488108		
WK110	-134513.846	-39312.743	-1.803	-2.988	3.490	238-53-34	180-09-53	26.410	-47.617230		
WK111A	-134515.649	-39315.731	-1.306	-2.169	2.532	238-56-49	180-03-15	21.253	-27.756418		
WK112A	-134516.955	-39317.900	-5.430	-8.872	10.402	238-31-54	179-35-05	10.212	-55.451160		
WK113	-134522.385	-39326.772	-0.419	-0.670	0.790	237-58-45	179-26-51	0.670	-0.280730		
合 計					1145.765		30060-00-00		-18656.471860		0.000000
								1 / 2	9328.235930		
								面 積	9328.235930		

円弧付き面積計算書

地番: 3100

街区番号	島39号線	画地番号	TKS(OF)

測点	X	Y	DX	DY	距離	方向角	夾角	倍横距	倍面積	半径 弧長	円弧面積
W30-66	-134051.039	-38893.691	-5.824	21.175	21.961	105-22-42	137-16-19	21.175	-123.323200		
W4-79	-134056.863	-38872.516	3.306	5.376	6.311	58-24-37	133-01-55	47.726	157.782156		
W4-3	-134053.557	-38867.140	0.981	-3.578	3.710	285-19-56	46-55-19	49.524	48.583044		
WK224	-134052.576	-38870.718	0.481	-1.778	1.842	285-08-16	179-48-20	44.168	21.244808		
WK223A	-134052.095	-38872.496	2.960	-10.999	11.390	285-03-44	179-55-28	31.391	92.917360		
WK222	-134049.135	-38883.495	0.527	-1.846	1.920	285-55-59	180-52-15	18.546	9.773742		
WK221	-134048.608	-38885.341	0.457	-1.607	1.671	285-52-29	179-56-30	15.093	6.897501		
WK220A	-134048.151	-38886.948	0.797	-2.785	2.897	285-58-11	180-05-42	10.701	8.528697		
WK219A	-134047.354	-38889.733	1.313	-4.877	5.051	285-04-05	179-05-54	3.039	3.990207		
WK218A	-134046.041	-38894.610	0.718	-2.638	2.734	285-13-33	180-09-28	-4.476	-3.213768		
W30-6	-134045.323	-38897.248	-5.716	3.557	6.732	148-06-23	42-52-50	-3.557	20.331812		
合計					66.219		1620-00-00	1 / 2 面積	243.512359 121.7561795 121.7561795		0.000000

地 番: 3029

円弧付き面積計算書

街区番号	E1	画地番号	E1-1

測 点	X	Y	DX	DY	距 離	方向角	夾 角	倍横距	倍面積	半径 弧長	円弧面積
E1-10	-133990.457	-38608.867	-8.979	-4.376	9.989	205-58-58	152-12-01	-4.376	39.292104		
E1-36	-133999.436	-38613.243	-15.318	-7.541	17.074	206-12-39	180-13-41	-16.293	249.576174		
E1-1	-134014.754	-38620.784	-6.463	-2.322	6.867	199-45-44	173-33-05	-26.156	169.046228		
E1-2	-134021.217	-38623.106	-0.120	0.470	0.485	104-19-22	84-33-38	-28.008	3.360960		
EK56A	-134021.337	-38622.636	-6.209	23.214	24.030	104-58-27	180-39-05	-4.324	26.847716		
EK55A	-134027.546	-38599.422	45.299	10.437	46.486	12-58-29	88-00-02	29.327	1328.483773		
E1-38H	-133982.247	-38588.985	-0.280	-0.651	0.709	246-43-38	53-45-09	39.113	-10.951640		
E1-28	-133982.527	-38589.636	-0.695	-1.697	1.834	247-43-43	181-00-05	36.765	-25.551675		
E1-29	-133983.222	-38591.333	-0.648	-1.707	1.826	249-12-45	181-29-02	33.361	-21.617928		
E1-30	-133983.870	-38593.040	-0.597	-1.736	1.836	251-01-20	181-48-35	29.918	-17.861046		
E1-31	-133984.467	-38594.776	-0.540	-1.754	1.835	252-53-17	181-51-57	26.428	-14.271120		
E1-32	-133985.007	-38596.530	-0.485	-1.766	1.831	254-38-36	181-45-19	22.908	-11.110380		
E1-33	-133985.492	-38598.296	-0.432	-1.780	1.832	256-21-30	181-42-54	19.362	-8.364384		
E1-34	-133985.924	-38600.076	-0.391	-1.792	1.834	257-41-29	181-19-59	15.790	-6.173890		
E1-35	-133986.315	-38601.868	-0.322	-1.783	1.812	259-45-47	182-04-18	12.215	-3.933230		
E1-9	-133986.637	-38603.651	-3.820	-5.216	6.465	233-46-57	154-01-10	5.216	-19.925120		
合 計					126.745		2520-00-00		1676.846542		0.000000
								1 / 2 面 積	838.423271 838.423271		

地 番: 3030

円弧付き面積計算書

街区番号	E1	画地番号	E1-2

測 点	X	Y	DX	DY	距 離	方向角	夾 角	倍横距	倍面積	半径 弧長	円弧面積
E1-16	-133970.675	-38571.229	-1.226	-1.366	1.835	228-05-30	181-28-36	-1.366	1.674716		
E1-17	-133971.901	-38572.595	-1.182	-1.400	1.832	229-49-34	181-44-04	-4.132	4.884024		
E1-18	-133973.083	-38573.995	-1.139	-1.435	1.832	231-33-36	181-44-02	-6.967	7.935413		
E1-19	-133974.222	-38575.430	-1.094	-1.477	1.838	233-28-23	181-54-47	-9.879	10.807626		
E1-20	-133975.316	-38576.907	-1.062	-1.489	1.829	234-30-09	181-01-46	-12.845	13.641390		
E1-21	-133976.378	-38578.396	-1.018	-1.529	1.837	236-20-40	181-50-31	-15.863	16.148534		
E1-22	-133977.396	-38579.925	-0.964	-1.558	1.832	238-15-11	181-54-31	-18.950	18.267800		
E1-23	-133978.360	-38581.483	-0.927	-1.578	1.830	239-34-04	181-18-53	-22.086	20.473722		
E1-24	-133979.287	-38583.061	-0.883	-1.611	1.837	241-16-21	181-42-17	-25.275	22.317825		
E1-25	-133980.170	-38584.672	-0.833	-1.633	1.833	242-58-25	181-42-04	-28.519	23.756327		
E1-26	-133981.003	-38586.305	-0.786	-1.651	1.829	244-32-31	181-34-06	-31.803	24.997158		
E1-27	-133981.789	-38587.956	-0.458	-1.029	1.126	246-00-23	181-27-52	-34.483	15.793214		
E1-38H	-133982.247	-38588.985	-45.299	-10.437	46.486	192-58-29	126-58-06	-45.949	2081.443751		
EK55A	-134027.546	-38599.422	-1.011	5.325	5.420	100-45-01	87-46-32	-51.061	51.622671		
EK54A	-134028.557	-38594.097	-2.245	11.758	11.970	100-48-35	180-03-34	-33.978	76.280610		
EK53A	-134030.802	-38582.339	22.512	7.135	23.616	17-35-08	96-46-33	-15.085	-339.593520		
EK52	-134008.290	-38575.204	38.888	5.321	39.250	7-47-29	170-12-21	-2.629	-102.236552		
E1-39	-133969.402	-38569.883	-0.015	-0.015	0.021	225-00-00	37-12-31	2.677	-0.040155		
E1-15	-133969.417	-38569.898	-1.258	-1.331	1.831	226-36-54	181-36-54	1.331	-1.674398		
合 計					149.884		3060-00-00	1 / 2 面 積	1946.500156 973.250078 973.250078		0.000000

地 番: 3031

円弧付き面積計算書

街区番号	E1	画地番号	E1-3

測 点	X	Y	DX	DY	距 離	方向角	夾 角	倍横距	倍面積	半径 弧長	円弧面積
E1-14	-133968.120	-38568.601	-1.282	-1.282	1.813	225-00-00	181-55-34	-1.282	1.643524		
E1-39	-133969.402	-38569.883	-38.888	-5.321	39.250	187-47-29	142-47-29	-7.885	306.631880		
EK52	-134008.290	-38575.204	-2.683	15.822	16.048	99-37-28	91-49-59	2.616	-7.018728		
E1-43H	-134010.973	-38559.382	28.049	24.591	37.302	41-14-30	121-37-02	43.029	1206.920421		
E1-44	-133982.924	-38534.791	49.842	-5.466	50.141	353-44-30	132-30-00	62.154	3097.879668		
E1-41	-133933.082	-38540.257	-23.296	-18.601	29.811	218-36-22	44-51-52	38.087	-887.274752		
E1-11	-133956.378	-38558.858	-7.629	-6.107	9.772	218-40-38	180-04-16	13.379	-102.068391		
E1-8	-133964.007	-38564.965	-1.404	-1.175	1.831	219-55-33	181-14-55	6.097	-8.560188		
E1-12	-133965.411	-38566.140	-1.372	-1.211	1.830	221-26-00	181-30-27	3.711	-5.091492		
E1-13	-133966.783	-38567.351	-1.337	-1.250	1.830	223-04-26	181-38-26	1.250	-1.671250		
合 計					189.628		1440-00-00	1 / 2 面 積	3601.390692 1800.695346 1800.695346		0.000000

地 番: 3032

円弧付き面積計算書

街区番号	E1	画地番号	E1-4

測 点	X	Y	DX	DY	距 離	方向角	夾 角	倍横距	倍面積	半径 弧長	円弧面積
EK49	-133999.275	-38538.990	6.091	5.322	8.089	41-08-43	179-43-30	5.322	32.416302		
E1-40	-133993.184	-38533.668	10.260	-1.123	10.321	353-45-13	132-36-30	9.521	97.685460		
E1-44	-133982.924	-38534.791	-28.049	-24.591	37.302	221-14-30	47-29-17	-16.193	454.197457		
E1-43H	-134010.973	-38559.382	-1.547	8.685	8.822	100-05-59	58-51-29	-32.099	49.657153		
EK51	-134012.520	-38550.697	6.621	5.863	8.844	41-31-31	121-25-32	-17.551	-116.205171		
EK50	-134005.899	-38544.834	6.624	5.844	8.833	41-25-13	179-53-42	-5.844	-38.710656		
合 計					82.211		720-00-00	1 / 2 面 積	479.040545 239.5202725 239.5202725		0.000000

地 番: 3033

円弧付き面積計算書

街区番号	E1	画地番号	E1-5

測 点	X	Y	DX	DY	距 離	方向角	夾 角	倍横距	倍面積	半径 弧長	円弧面積
E1-44	-133982.924	-38534.791	-10.260	1.123	10.321	173-45-13	180-00-43	1.123	-11.521980		
E1-40	-133993.184	-38533.668	19.528	17.062	25.932	41-08-40	47-23-27	19.308	377.046624		
EK48	-133973.656	-38516.606	0.599	0.446	0.747	36-40-14	175-31-34	36.816	22.052784		
E1-46	-133973.057	-38516.160	14.123	-2.901	14.418	348-23-32	131-43-18	34.361	485.280403		
E1-45	-133958.934	-38519.061	0.101	0.490	0.500	78-21-11	269-57-39	31.950	3.226950		
EK46A	-133958.833	-38518.571	27.217	-5.257	27.720	349-04-04	90-42-53	27.183	739.839711		
EK45A	-133931.616	-38523.828	7.629	-9.167	11.926	309-46-05	140-42-01	12.759	97.338411		
E1-42	-133923.987	-38532.995	-9.095	-7.262	11.639	218-36-22	88-50-17	-3.670	33.378650		
E1-41	-133933.082	-38540.257	-49.842	5.466	50.141	173-44-30	135-08-08	-5.466	272.436372		
合 計					153.344		1260-00-00		2019.077925		0.000000
								1 / 2 面 積	1009.5389625 1009.5389625		

地 番: 3035

円弧付き面積計算書

街区番号	E1	画地番号	E1-6

測 点	X	Y	DX	DY	距 離	方向角	夾 角	倍横距	倍面積	半径 弧長	円弧面積
EK44A	-133928.127	-38507.977	4.820	20.984	21.530	77-03-49	179-28-38	20.984	101.142880		
EK43A	-133923.307	-38486.993	3.883	16.557	17.006	76-48-05	179-44-16	58.525	227.252575		
E1-3	-133919.424	-38470.436	3.589	-0.204	3.595	356-44-48	99-56-43	74.878	268.737142		
E1-4	-133915.835	-38470.640	6.220	-7.011	9.372	311-34-43	134-49-55	67.663	420.863860		
E1-37	-133909.615	-38477.651	19.861	-22.282	29.849	311-42-44	180-08-01	38.370	762.066570		
E1-5	-133889.754	-38499.933	-0.286	-4.975	4.983	266-42-35	134-59-51	11.113	-3.178318		
E1-6	-133890.040	-38504.908	-10.742	-9.559	14.379	221-39-54	134-57-19	-3.421	36.748382		
E1-7	-133900.782	-38514.467	-23.205	-18.528	29.694	218-36-20	176-56-26	-31.508	731.143140		
E1-42	-133923.987	-38532.995	-7.629	9.167	11.926	129-46-05	91-09-45	-40.869	311.789601		
EK45A	-133931.616	-38523.828	3.489	15.851	16.230	77-35-11	127-49-06	-15.851	-55.304139		
合 計					158.564		1440-00-00	1 / 2 面 積	2801.261693 1400.6308465 1400.6308465		0.000000

地 番: 3034

円弧付き面積計算書

街区番号	E1	画地番号	E1-7

測 点	X	Y	DX	DY	距 離	方向角	夾 角	倍横距	倍面積	半径 弧長	円弧面積
EK46A	-133958.833	-38518.571	-0.101	-0.490	0.500	258-21-11	89-57-32	-0.490	0.049490		
E1-45	-133958.934	-38519.061	-14.123	2.901	14.418	168-23-32	90-02-21	1.921	-27.130283		
E1-46	-133973.057	-38516.160	0.537	0.400	0.670	36-40-54	48-17-22	5.222	2.804214		
EK47	-133972.520	-38515.760	13.687	-2.811	13.973	348-23-39	131-42-45	2.811	38.474157		
合 計					29.561		360-00-00		14.197578		0.000000
								1 / 2 面 積	7.098789 7.098789		

地 番: 3077

円弧付き面積計算書

街区番号	E2	画地番号	E2-1-1

測 点	X	Y	DX	DY	距 離	方向角	夾 角	倍横距	倍面積	半径 弧長	円弧面積
E2-1	-133880.278	-38496.225	-5.000	0.296	5.009	176-36-43	134-54-21	0.296	-1.480000		
E2-2	-133885.278	-38495.929	-11.134	12.494	16.735	131-42-21	135-05-38	13.086	-145.699524		
E2-24	-133896.412	-38483.435	26.213	23.307	35.076	41-38-30	89-56-09	48.887	1281.474931		
E2-19	-133870.199	-38460.128	13.377	-15.194	20.244	311-21-40	89-43-10	57.000	762.489000		
E2-18H	-133856.822	-38475.322	-23.456	-20.903	31.418	221-42-22	90-20-42	20.903	-490.300768		
合 計					108.482		540-00-00		1406.483639		0.000000
								1 / 2	703.2418195		
								面 積	703.2418195		

地 番: 3076

円弧付き面積計算書

街区番号	E2	画地番号	E2-1-2

測 点	X	Y	DX	DY	距 離	方向角	夾 角	倍横距	倍面積	半径 弧長	円弧面積
E2-13	-133851.052	-38443.101	13.451	-15.113	20.232	311-40-12	90-09-38	-15.113	-203.284963		
E2-12	-133837.601	-38458.214	-19.221	-17.108	25.732	221-40-17	90-00-05	-47.334	909.806814		
E2-18H	-133856.822	-38475.322	-13.377	15.194	20.244	131-21-40	89-41-23	-49.248	658.790496		
E2-19	-133870.199	-38460.128	11.363	10.138	15.228	41-44-21	90-22-41	-23.916	-271.757508		
E2-20	-133858.836	-38449.990	7.784	6.889	10.395	41-30-34	179-46-13	-6.889	-53.623976		
合 計					91.831		540-00-00		1039.930863		0.000000
								1 / 2 面 積	519.9654315 519.9654315		

地 番: 3078

円弧付き面積計算書

街区番号	E2	画地番号	E2-1-3

測 点	X	Y	DX	DY	距 離	方向角	夾 角	倍横距	倍面積	半径 弧長	円弧面積
E2-24	-133896.412	-38483.435	-14.841	16.654	22.307	131-42-20	90-03-50	16.654	-247.162014		
E2-3	-133911.253	-38466.781	0.341	4.995	5.007	86-05-40	134-23-20	38.303	13.061323		
E2-4	-133910.912	-38461.786	10.377	8.921	13.685	40-41-07	134-35-27	52.219	541.876563		
EK38	-133900.535	-38452.865	16.106	20.054	25.721	51-13-51	190-32-44	81.194	1307.710564		
EK37	-133884.429	-38432.811	0.940	0.813	1.243	40-51-23	169-37-32	102.061	95.937340		
E2-23	-133883.489	-38431.998	17.077	-9.255	19.424	331-32-39	110-41-16	93.619	1598.731663		
E2-22	-133866.412	-38441.253	9.345	8.276	12.483	41-31-42	249-59-03	92.640	865.720800		
E2-21	-133857.067	-38432.977	7.697	-8.639	11.570	311-41-59	90-10-17	92.277	710.256069		
E2-14	-133849.370	-38441.616	-1.682	-1.485	2.244	221-26-26	89-44-27	82.153	-138.181346		
E2-13	-133851.052	-38443.101	-7.784	-6.889	10.395	221-30-34	180-04-08	73.779	-574.295736		
E2-20	-133858.836	-38449.990	-11.363	-10.138	15.228	221-44-21	180-13-47	56.752	-644.872976		
E2-19	-133870.199	-38460.128	-26.213	-23.307	35.076	221-38-30	179-54-09	23.307	-610.946391		
合 計					174.383		1800-00-00		2917.835859		0.000000
								1 / 2	1458.9179295		
								面 積	1458.9179295		

地 番: 3079

円弧付き面積計算書

街区番号	E2	画地番号	E2-1-4

測 点	X	Y	DX	DY	距 離	方向角	夾 角	倍横距	倍面積	半径 弧長	円弧面積
E2-23	-133883.489	-38431.998	14.406	12.461	19.048	40-51-34	69-18-55	12.461	179.513166		
EK36	-133869.083	-38419.537	0.023	0.022	0.032	43-43-37	182-52-03	24.944	0.573712		
E2-17	-133869.060	-38419.515	11.993	-13.462	18.029	311-41-50	87-58-13	11.504	137.967472		
E2-21	-133857.067	-38432.977	-9.345	-8.276	12.483	221-31-42	89-49-52	-10.234	95.636730		
E2-22	-133866.412	-38441.253	-17.077	9.255	19.424	151-32-39	110-00-57	-9.255	158.047635		
合 計					69.016		540-00-00		571.738715		0.000000
								1 / 2 面 積	285.8693575 285.8693575		

地 番: 3075

円弧付き面積計算書

街区番号	E2	画地番号	E2-2

測 点	X	Y	DX	DY	距 離	方向角	夾 角	倍横距	倍面積	半径 弧長	円弧面積
E2-25	-133836.916	-38430.524	13.448	-15.109	20.227	311-40-16	89-58-54	-15.109	-203.185832		
E2-26	-133823.468	-38445.633	-14.133	-12.581	18.922	221-40-30	90-00-14	-42.799	604.878267		
E2-12	-133837.601	-38458.214	-13.451	15.113	20.232	131-40-12	89-59-42	-40.267	541.631417		
E2-13	-133851.052	-38443.101	1.682	1.485	2.244	41-26-26	89-46-14	-23.669	-39.811258		
E2-14	-133849.370	-38441.616	7.745	6.898	10.371	41-41-22	180-14-56	-15.286	-118.390070		
E2-28	-133841.625	-38434.718	4.709	4.194	6.306	41-41-22	180-00-00	-4.194	-19.749546		
合 計					78.302		720-00-00		765.372978		0.000000
								1 / 2 面 積	382.686489 382.686489		

地 番: 3074

円弧付き面積計算書

街区番号	E2	画地番号	E2-3

測 点	X	Y	DX	DY	距 離	方向角	夾 角	倍横距	倍面積	半径 弧長	円弧面積
E2-26	-133823.468	-38445.633	-13.448	15.109	20.227	131-40-16	90-00-20	15.109	-203.185832		
E2-25	-133836.916	-38430.524	18.762	16.710	25.124	41-41-21	90-01-05	46.928	880.463136		
E2-11	-133818.154	-38413.814	8.805	-7.773	11.745	318-33-44	96-52-23	55.865	491.891325		
E2-10	-133809.349	-38421.587	3.090	-2.719	4.116	318-39-16	180-05-32	45.373	140.202570		
E2-7	-133806.259	-38424.306	-0.004	-5.996	5.996	269-57-42	131-18-26	36.658	-0.146632		
E2-8	-133806.263	-38430.302	-14.880	-13.262	19.932	221-42-34	131-44-52	17.400	-258.912000		
E2-9	-133821.143	-38443.564	-2.325	-2.069	3.112	221-39-56	179-57-22	2.069	-4.810425		
合 計					90.252		900-00-00		1045.502142		0.000000
								1 / 2 面 積	522.751071 522.751071		

地 番: 3081

円弧付き面積計算書

街区番号	E2	画地番号	E2-4

測 点	X	Y	DX	DY	距 離	方向角	夾 角	倍横距	倍面積	半径 弧長	円弧面積
E2-28	-133841.625	-38434.718	-19.748	22.167	29.688	131-41-49	90-00-27	22.167	-437.753916		
E2-27	-133861.373	-38412.551	2.993	2.632	3.986	41-19-41	89-37-52	46.966	140.569238		
EK34	-133858.380	-38409.919	13.010	11.337	17.257	41-04-09	179-44-28	60.935	792.764350		
E2-5	-133845.370	-38398.582	10.000	-0.035	10.000	359-47-58	138-43-49	72.237	722.370000		
E2-6	-133835.370	-38398.617	17.216	-15.197	22.964	318-33-52	138-45-54	57.005	981.398080		
E2-11	-133818.154	-38413.814	-18.762	-16.710	25.124	221-41-21	83-07-29	25.098	-470.888676		
E2-25	-133836.916	-38430.524	-4.709	-4.194	6.306	221-41-22	180-00-01	4.194	-19.749546		
合 計					115.325		900-00-00		1708.709530		0.000000
								1 / 2 面 積	854.354765 854.354765		

地 番: 3080

円弧付き面積計算書

街区番号	E2	画地番号	E2-5

測 点	X	Y	DX	DY	距 離	方向角	夾 角	倍横距	倍面積	半径 弧長	円弧面積
E2-27	-133861.373	-38412.551	19.748	-22.167	29.688	311-41-49	90-21-19	-22.167	-437.753916		
E2-28	-133841.625	-38434.718	-7.745	-6.898	10.371	221-41-22	89-59-33	-51.232	396.791840		
E2-14	-133849.370	-38441.616	-7.697	8.639	11.570	131-41-59	90-00-37	-49.491	380.932227		
E2-21	-133857.067	-38432.977	-11.993	13.462	18.029	131-41-50	179-59-51	-27.390	328.488270		
E2-17	-133869.060	-38419.515	2.279	2.206	3.172	44-04-03	92-22-13	-11.722	-26.714438		
EK35A	-133866.781	-38417.309	5.408	4.758	7.203	41-20-30	177-16-27	-4.758	-25.731264		
合 計					80.033		720-00-00		616.012719		0.000000
								1 / 2	308.0063595		
								面 積	308.0063595		

地 番: 3087

円弧付き面積計算書

街区番号	E3	画地番号	E3-1

測 点	X	Y	DX	DY	距 離	方向角	夾 角	倍横距	倍面積	半径 弧長	円弧面積
E3-31	-133753.849	-38408.195	14.863	-13.081	19.800	318-38-56	90-03-12	-13.081	-194.422903		
E3-29	-133738.986	-38421.276	-17.564	-19.915	26.554	228-35-22	89-56-26	-46.077	809.296428		
E3-1	-133756.550	-38441.191	-5.991	-0.336	6.000	183-12-36	134-37-14	-66.328	397.371048		
E3-2	-133762.541	-38441.527	-11.644	10.269	15.525	138-35-26	135-22-50	-56.395	656.663380		
E3-30	-133774.185	-38431.258	20.336	23.063	30.748	48-35-44	90-00-18	-23.063	-469.009168		
合 計					98.627		540-00-00		1199.898785		0.000000
								1 / 2 面 積	599.9493925 599.9493925		

地 番: 3088

円弧付き面積計算書

街区番号	E3	画地番号	E3-2

測 点	X	Y	DX	DY	距 離	方向角	夾 角	倍横距	倍面積	半径 弧長	円弧面積
E3-12	-133742.774	-38375.458	1.131	-0.994	1.506	318-41-20	97-31-17	-0.994	-1.124214		
E3-33	-133741.643	-38376.452	23.632	-21.044	31.644	318-18-55	179-37-35	-23.032	-544.292224		
E3-34	-133718.011	-38397.496	-20.975	-23.780	31.709	228-35-11	90-16-16	-67.856	1423.279600		
E3-29	-133738.986	-38421.276	-14.863	13.081	19.800	138-38-56	90-03-45	-78.555	1167.562965		
E3-31	-133753.849	-38408.195	-13.115	11.549	17.475	138-37-59	179-59-03	-53.925	707.226375		
E3-10	-133766.964	-38396.646	7.530	6.620	10.026	41-19-13	82-41-14	-35.756	-269.242680		
E3-11	-133759.434	-38390.026	16.660	14.568	22.131	41-10-03	179-50-50	-14.568	-242.702880		
合 計					134.291		900-00-00		2240.706942		0.000000
								1 / 2 面 積	1120.353471 1120.353471		

地 番: 3089

円弧付き面積計算書

街区番号	E3	画地番号	E3-3-1

測 点	X	Y	DX	DY	距 離	方向角	夾 角	倍横距	倍面積	半径 弧長	円弧面積
E3-14	-133729.159	-38362.304	8.093	-7.138	10.791	318-35-16	90-00-45	-7.138	-57.767834		
E3-18	-133721.066	-38369.442	15.620	-13.813	20.851	318-30-47	179-55-31	-28.089	-438.750180		
E3-35	-133705.446	-38383.255	-9.608	-10.888	14.521	228-34-25	90-03-38	-52.790	507.206320		
E3-8	-133715.054	-38394.143	-2.957	-3.353	4.471	228-35-28	180-01-03	-67.031	198.210667		
E3-34	-133718.011	-38397.496	-23.632	21.044	31.644	138-18-55	89-43-27	-49.340	1166.002880		
E3-33	-133741.643	-38376.452	12.484	14.148	18.868	48-34-31	90-15-36	-14.148	-176.623632		
合 計					101.146		720-00-00		1198.278221		0.000000
								1 / 2 面 積	599.1391105 599.1391105		

地 番: 3090

円弧付き面積計算書

街区番号	E3	画地番号	E3-3-2

測 点	X	Y	DX	DY	距 離	方向角	夾 角	倍横距	倍面積	半径 弧長	円弧面積
E3-13	-133747.951	-38370.893	-8.325	2.519	8.698	163-09-54	204-34-13	2.519	-20.970675		
E3-36	-133756.276	-38368.374	-2.210	0.669	2.309	163-09-29	179-59-35	5.707	-12.612470		
E3-21	-133758.486	-38367.705	5.213	7.191	8.882	54-03-37	70-54-08	13.567	70.724771		
E3-22	-133753.273	-38360.514	6.362	9.229	11.209	55-25-11	181-21-34	29.987	190.777294		
E3-23	-133746.911	-38351.285	-6.798	5.925	9.018	138-55-31	263-30-20	45.141	-306.868518		
E3-42C	-133753.709	-38345.360	-1.314	1.145	1.743	138-55-54	180-00-23	52.211	-68.605254		
E3-24A	-133755.023	-38344.215	-1.789	0.210	1.801	173-18-18	214-22-24	53.566	-95.829574		
E3-25X	-133756.812	-38344.005	1.805	6.802	7.037	75-08-18	81-50-00	60.578	109.343290		
E3-26	-133755.007	-38337.203	5.732	-1.504	5.926	345-17-52	90-09-34	65.876	377.601232		
J355	-133749.275	-38338.707	18.630	-5.894	19.540	342-26-39	177-08-47	58.478	1089.445140		
J354	-133730.645	-38344.601	1.349	-0.511	1.443	339-15-12	176-48-33	52.073	70.246477		
E3-16	-133729.296	-38345.112	-7.551	-10.430	12.876	234-05-48	74-50-36	41.132	-310.587732		
E3-15	-133736.847	-38355.542	7.688	-6.762	10.239	318-40-00	264-34-12	23.940	184.050720		
E3-14	-133729.159	-38362.304	-12.484	-14.148	18.868	228-34-31	89-54-31	3.030	-37.826520		
E3-33	-133741.643	-38376.452	-1.131	0.994	1.506	138-41-20	90-06-49	-10.124	11.450244		
E3-12	-133742.774	-38375.458	-5.177	4.565	6.902	138-35-41	179-54-21	-4.565	23.633005		
合 計					127.997		2520-00-00	1 / 2 面 積	1273.971430 636.985715 636.985715		0.000000

地 番: 3093

円弧付き面積計算書

街区番号	E3	画地番号	E3-4

測 点	X	Y	DX	DY	距 離	方向角	夾 角	倍横距	倍面積	半径 弧長	円弧面積
E3-18	-133721.066	-38369.442	-8.093	7.138	10.791	138-35-16	89-56-41	7.138	-57.767834		
E3-14	-133729.159	-38362.304	-7.688	6.762	10.239	138-40-00	180-04-44	21.038	-161.740144		
E3-15	-133736.847	-38355.542	7.551	10.430	12.876	54-05-48	95-25-48	38.230	288.674730		
E3-16	-133729.296	-38345.112	17.093	-6.476	18.279	339-15-00	105-09-12	42.184	721.051112		
J347	-133712.203	-38351.588	4.968	-2.142	5.410	336-40-35	177-25-35	33.566	166.755888		
E3-17	-133707.235	-38353.730	-13.831	-15.712	20.932	228-38-35	71-58-00	15.712	-217.312672		
合 計					78.527		720-00-00		739.661080		0.000000
								1 / 2 面 積	369.830540 369.830540		

地 番: 3092

円弧付き面積計算書

街区番号	E3	画地番号	E3-5

測 点	X	Y	DX	DY	距 離	方向角	夾 角	倍横距	倍面積	半径 弧長	円弧面積
EK25	-133778.908	-38340.001	3.076	2.788	4.151	42-11-18	53-16-26	2.788	8.575888		
EK24	-133775.832	-38337.213	4.394	4.188	6.070	43-37-30	181-26-12	9.764	42.903016		
EK23A	-133771.438	-38333.025	3.131	-0.688	3.206	347-36-25	123-58-55	13.264	41.529584		
J72	-133768.307	-38333.713	13.300	-3.490	13.750	345-17-48	177-41-23	9.086	120.843800		
E3-26	-133755.007	-38337.203	-1.805	-6.802	7.037	255-08-18	89-50-30	-1.206	2.176830		
E3-25X	-133756.812	-38344.005	-4.202	0.498	4.231	173-14-28	98-06-10	-7.510	31.557020		
E3-27A	-133761.014	-38343.507	-17.894	3.506	18.234	168-54-52	175-40-24	-3.506	62.736364		
合 計					56.679		900-00-00		310.322502		0.000000
								1 / 2 面 積	155.161251 155.161251		

地 番: 3091-1

円弧付き面積計算書

街区番号	E3	画地番号	E3-6-1

測 点	X	Y	DX	DY	距 離	方向角	夾 角	倍横距	倍面積	半径 弧長	円弧面積
E3-41	-133761.353	-38344.300	7.644	-1.060	7.717	352-06-18	183-06-06	-1.060	-8.102640		
E3-42C	-133753.709	-38345.360	6.798	-5.925	9.018	318-55-31	146-49-13	-8.045	-54.689910		
E3-23	-133746.911	-38351.285	-6.362	-9.229	11.209	235-25-11	96-29-40	-23.199	147.592038		
E3-22	-133753.273	-38360.514	-5.213	-7.191	8.882	234-03-37	178-38-26	-39.619	206.533847		
E3-21	-133758.486	-38367.705	-44.131	6.219	44.567	171-58-43	117-55-06	-40.591	1791.321421		
EK28	-133802.617	-38361.486	1.756	1.737	2.470	44-41-18	52-42-35	-32.635	-57.307060		
EK27	-133800.861	-38359.749	21.054	19.035	28.383	42-07-01	177-25-43	-11.863	-249.763602		
EK26	-133779.807	-38340.714	18.454	-3.586	18.799	349-00-12	126-53-11	3.586	66.176044		
合 計					131.045		1080-00-00	1 / 2 面 積	1841.760138 920.880069 920.880069		0.000000

地 番: 3091-2

円弧付き面積計算書

街区番号	E3	画地番号	E3-6-2

測 点	X	Y	DX	DY	距 離	方向角	夾 角	倍横距	倍面積	半径 弧長	円弧面積
E3-42C	-133753.709	-38345.360	-7.644	1.060	7.717	172-06-18	33-10-24	1.060	-8.102640		
E3-41	-133761.353	-38344.300	-18.454	3.586	18.799	169-00-12	176-53-54	5.706	-105.298524		
EK26	-133779.807	-38340.714	0.899	0.713	1.147	38-25-05	49-24-53	10.005	8.994495		
EK25	-133778.908	-38340.001	17.894	-3.506	18.234	348-54-52	130-29-47	7.212	129.051528		
E3-27A	-133761.014	-38343.507	4.202	-0.498	4.231	353-14-28	184-19-36	3.208	13.480016		
E3-25X	-133756.812	-38344.005	1.789	-0.210	1.801	353-18-18	180-03-50	2.500	4.472500		
E3-24A	-133755.023	-38344.215	1.314	-1.145	1.743	318-55-54	145-37-36	1.145	1.504530		
合 計					53.672		900-00-00		44.101905		0.000000
								1 / 2 面 積	22.0509525 22.0509525		

地 番: 3083

円弧付き面積計算書

街区番号	E3	画地番号	E3-7

測 点	X	Y	DX	DY	距 離	方向角	夾 角	倍横距	倍面積	半径 弧長	円弧面積
E3-36	-133756.276	-38368.374	-44.775	-39.190	59.503	221-11-40	58-02-11	-39.190	1754.732250		
E3-37	-133801.051	-38407.564	-15.336	13.526	20.449	138-35-18	97-23-38	-64.854	994.600944		
E3-7	-133816.387	-38394.038	10.055	20.669	22.985	64-03-29	105-28-11	-30.659	-308.276245		
E3-20	-133806.332	-38373.369	-4.115	5.153	6.594	128-36-35	244-33-06	-4.837	19.904255		
E3-19	-133810.447	-38368.216	2.298	2.009	3.052	41-09-40	92-33-05	2.325	5.342850		
EK30	-133808.149	-38366.207	5.463	4.813	7.281	41-22-50	180-13-10	9.147	49.970061		
EK29	-133802.686	-38361.394	0.069	-0.092	0.115	306-52-12	85-29-22	13.868	0.956892		
EK28	-133802.617	-38361.486	44.131	-6.219	44.567	351-58-43	225-06-31	7.557	333.497967		
E3-21	-133758.486	-38367.705	2.210	-0.669	2.309	343-09-29	171-10-46	0.669	1.478490		
合 計					166.855		1260-00-00	1 / 2 面 積	2852.207464 1426.103732 1426.103732		0.000000

地 番: 3085

円弧付き面積計算書

街区番号	E3	画地番号	E3-8-1

測 点	X	Y	DX	DY	距 離	方向角	夾 角	倍横距	倍面積	半径 弧長	円弧面積
E3-38	-133786.026	-38413.315	-3.694	4.224	5.611	131-10-14	270-00-06	4.224	-15.603456		
E3-39	-133789.720	-38409.091	-4.819	-4.215	6.402	221-10-30	270-00-16	4.233	-20.398827		
E3-40	-133794.539	-38413.306	4.243	-3.743	5.658	318-34-57	277-24-27	-3.725	-15.805175		
E3-9	-133790.296	-38417.049	4.270	3.734	5.672	41-10-08	262-35-11	-3.734	-15.944180		
合 計					23.343		1080-00-00		-67.751638		0.000000
								1 / 2 面 積	33.875819 33.875819		

地 番: 3084

円弧付き面積計算書

街区番号	E3	画地番号	E3-8-2

測 点	X	Y	DX	DY	距 離	方向角	夾 角	倍横距	倍面積	半径 弧長	円弧面積
E3-37	-133801.051	-38407.564	44.775	39.190	59.503	41-11-40	82-35-56	39.190	1754.732250		
E3-36	-133756.276	-38368.374	8.325	-2.519	8.698	343-09-54	121-58-14	75.861	631.542825		
E3-13	-133747.951	-38370.893	5.177	-4.565	6.902	318-35-41	155-25-47	68.777	356.058529		
E3-12	-133742.774	-38375.458	-16.660	-14.568	22.131	221-10-03	82-34-22	49.644	-827.069040		
E3-11	-133759.434	-38390.026	-7.530	-6.620	10.026	221-19-13	180-09-10	28.456	-214.273680		
E3-10	-133766.964	-38396.646	-19.062	-16.669	25.322	221-10-06	179-50-53	5.167	-98.493354		
E3-38	-133786.026	-38413.315	-3.694	4.224	5.611	131-10-14	90-00-08	-7.278	26.884932		
E3-39	-133789.720	-38409.091	-4.819	-4.215	6.402	221-10-30	270-00-16	-7.269	35.029311		
E3-40	-133794.539	-38413.306	-6.512	5.742	8.682	138-35-44	97-25-14	-5.742	37.391904		
合 計					153.277		1260-00-00		1701.803677		0.000000
								1 / 2 面 積	850.9018385 850.9018385		

地 番: 3086

円弧付き面積計算書

街区番号	E3	画地番号	E3-9

測 点	X	Y	DX	DY	距 離	方向角	夾 角	倍横距	倍面積	半径 弧長	円弧面積
E3-38	-133786.026	-38413.315	19.062	16.669	25.322	41-10-06	179-59-58	16.669	317.744478		
E3-10	-133766.964	-38396.646	13.115	-11.549	17.475	318-37-59	97-27-53	21.789	285.762735		
E3-31	-133753.849	-38408.195	-20.336	-23.063	30.748	228-35-44	89-57-45	-12.823	260.768528		
E3-30	-133774.185	-38431.258	-16.111	14.209	21.482	138-35-22	89-59-38	-21.677	349.238147		
E3-9	-133790.296	-38417.049	4.270	3.734	5.672	41-10-08	82-34-46	-3.734	-15.944180		
合 計					100.699		540-00-00		1197.569708		0.000000
								1 / 2 面 積	598.784854 598.784854		

地 番: 3082

円弧付き面積計算書

街区番号	E3	画地番号	E3-10

測 点	X	Y	DX	DY	距 離	方向角	夾 角	倍横距	倍面積	半径 弧長	円弧面積
E3-19	-133810.447	-38368.216	4.115	-5.153	6.594	308-36-35	87-26-57	-5.153	-21.204595		
E3-20	-133806.332	-38373.369	-10.055	-20.669	22.985	244-03-29	115-26-54	-30.975	311.453625		
E3-7	-133816.387	-38394.038	-6.070	5.354	8.094	138-35-11	74-31-42	-46.290	280.980300		
E3-3	-133822.457	-38388.684	-0.003	9.966	9.966	90-01-02	131-25-51	-30.970	0.092910		
E3-4	-133822.460	-38378.718	12.013	10.502	15.956	41-09-38	131-08-36	-10.502	-126.160526		
合 計					63.595		540-00-00		445.161714		0.000000
								1 / 2 面 積	222.580857 222.580857		

地 番: 3105

円弧付き面積計算書

街区番号	E4	画地番号	E4-1

測 点	X	Y	DX	DY	距 離	方向角	夾 角	倍横距	倍面積	半径 弧長	円弧面積
E4-14	-133670.990	-38335.178	-5.023	-9.807	11.019	242-52-45	90-02-07	-9.807	49.260561		
E4-1	-133676.013	-38344.985	-4.312	-1.384	4.529	197-47-41	134-54-56	-20.998	90.543376		
E4-2	-133680.325	-38346.369	-6.349	3.143	7.084	153-39-46	135-52-05	-19.239	122.148411		
J309	-133686.674	-38343.226	-10.841	4.697	11.815	156-34-29	182-54-43	-11.399	123.576559		
E4-11	-133697.515	-38338.529	6.888	13.424	15.088	62-50-14	86-15-45	6.722	46.301136		
E4-15	-133690.627	-38325.105	19.637	-10.073	22.070	332-50-38	90-00-24	10.073	197.803501		
合 計					71.605		720-00-00		629.633544		0.000000
								1 / 2 面 積	314.816772 314.816772		

地 番: 3104

円弧付き面積計算書

街区番号	E4	画地番号	E4-2

測 点	X	Y	DX	DY	距 離	方向角	夾 角	倍横距	倍面積	半径 弧長	円弧面積
E4-21	-133677.462	-38297.982	20.230	-10.381	22.738	332-50-08	87-43-42	-10.381	-210.007630		
E4-20	-133657.232	-38308.363	-7.378	-14.361	16.145	242-48-29	89-58-21	-35.123	259.137494		
E4-10	-133664.610	-38322.724	-6.380	-12.454	13.993	242-52-29	180-04-00	-61.938	395.164440		
E4-14	-133670.990	-38335.178	-19.637	10.073	22.070	152-50-38	89-58-09	-64.319	1263.032203		
E4-15	-133690.627	-38325.105	6.050	11.790	13.252	62-50-08	89-59-30	-42.456	-256.858800		
E4-12	-133684.577	-38313.315	7.115	15.333	16.903	65-06-26	182-16-18	-15.333	-109.094295		
合 計					105.101		720-00-00	1 / 2 面 積	1341.373412 670.686706 670.686706		0.000000

地 番: 3103

円弧付き面積計算書

街区番号	E4	画地番号	E4-3

測 点	X	Y	DX	DY	距 離	方向角	夾 角	倍横距	倍面積	半径 弧長	円弧面積
E4-21	-133677.462	-38297.982	9.602	20.684	22.804	65-05-53	92-15-45	20.684	198.607768		
E4-13	-133667.860	-38277.298	10.116	-1.066	10.172	353-59-04	108-53-11	40.302	407.695032		
E4-5	-133657.744	-38278.364	9.457	-4.851	10.629	332-50-39	158-51-35	34.385	325.178945		
E4-6	-133648.287	-38283.215	1.544	-4.779	5.022	287-54-17	135-03-38	24.755	38.221720		
E4-7	-133646.743	-38287.994	-9.772	-18.973	21.342	242-44-58	134-50-41	1.003	-9.801316		
E4-9	-133656.515	-38306.967	-0.717	-1.396	1.569	242-48-52	180-03-54	-19.366	13.885422		
E4-20	-133657.232	-38308.363	-20.230	10.381	22.738	152-50-08	90-01-16	-10.381	210.007630		
合 計					94.276		900-00-00		1183.795201		0.000000
								1 / 2 面 積	591.8976005 591.8976005		

地 番: 3102

円弧付き面積計算書

街区番号	E4	画地番号	E4-4

測 点	X	Y	DX	DY	距 離	方向角	夾 角	倍横距	倍面積	半径 弧長	円弧面積
E4-12	-133684.577	-38313.315	-18.725	0.016	18.725	179-57-04	114-50-38	0.016	-0.299600		
E4-16	-133703.302	-38313.299	0.256	38.630	38.631	89-37-13	89-40-09	38.662	9.897472		
E4-19	-133703.046	-38274.669	11.632	-0.130	11.633	359-21-35	89-44-22	77.162	897.548384		
E4-4	-133691.414	-38274.799	21.546	-2.288	21.667	353-56-18	174-34-43	74.744	1610.434224		
E4-8	-133669.868	-38277.087	2.008	-0.211	2.019	354-00-05	180-03-47	72.245	145.067960		
E4-13	-133667.860	-38277.298	-9.602	-20.684	22.804	245-05-53	71-05-48	51.350	-493.062700		
E4-21	-133677.462	-38297.982	-7.115	-15.333	16.903	245-06-26	180-00-33	15.333	-109.094295		
合 計					132.382		900-00-00		2060.491445		0.000000
								1 / 2 面 積	1030.2457225 1030.2457225		

地 番: 3101

円弧付き面積計算書

街区番号	E4	画地番号	E4-5

測 点	X	Y	DX	DY	距 離	方向角	夾 角	倍横距	倍面積	半径 弧長	円弧面積
E4-19	-133703.046	-38274.669	-0.256	-38.630	38.631	269-37-13	90-15-18	-38.630	9.889280		
E4-16	-133703.302	-38313.299	-8.455	-0.045	8.455	180-18-18	90-41-05	-77.305	653.613775		
E4-17	-133711.757	-38313.344	-0.131	4.289	4.291	91-44-58	91-26-40	-73.061	9.570991		
E4-18	-133711.888	-38309.055	-36.381	-0.746	36.389	181-10-29	269-25-31	-69.518	2529.134358		
EK20	-133748.269	-38309.801	16.881	18.158	24.793	47-05-14	45-54-45	-52.106	-879.601386		
EK19	-133731.388	-38291.643	6.755	7.553	10.133	48-11-32	181-06-18	-26.395	-178.298225		
EK18	-133724.633	-38284.090	8.318	9.568	12.678	48-59-52	180-48-20	-9.274	-77.141132		
E4-3	-133716.315	-38274.522	13.269	-0.147	13.270	359-21-55	130-22-03	0.147	1.950543		
合 計					148.640		1080-00-00	1 / 2 面 積	2069.118204 1034.559102 1034.559102		0.000000

地 番: 3100

円弧付き面積計算書

街区番号	E4	画地番号	E4-6

測 点	X	Y	DX	DY	距 離	方向角	夾 角	倍横距	倍面積	半径 弧長	円弧面積
EK20	-133748.269	-38309.801	36.381	0.746	36.389	1-10-29	134-34-57	0.746	27.140226		
E4-18	-133711.888	-38309.055	0.131	-4.289	4.291	271-44-58	90-34-29	-2.797	-0.366407		
E4-17	-133711.757	-38313.344	8.455	0.045	8.455	0-18-18	268-33-20	-7.041	-59.531655		
E4-16	-133703.302	-38313.299	18.725	-0.016	18.725	359-57-04	179-38-46	-7.012	-131.299700		
E4-12	-133684.577	-38313.315	-6.050	-11.790	13.252	242-50-08	62-53-04	-18.818	113.848900		
E4-15	-133690.627	-38325.105	-6.888	-13.424	15.088	242-50-14	180-00-06	-44.032	303.292416		
E4-11	-133697.515	-38338.529	-8.009	3.471	8.729	156-34-07	93-43-53	-53.985	432.365865		
J316	-133705.524	-38335.058	-19.248	7.222	20.558	159-26-01	182-51-54	-43.292	833.284416		
J329	-133724.772	-38327.836	-19.504	6.280	20.490	162-09-08	182-43-07	-29.790	581.024160		
J330	-133744.276	-38321.556	-7.377	1.970	7.636	165-02-54	182-53-46	-21.540	158.900580		
J73	-133751.653	-38319.586	-4.801	1.132	4.933	166-43-58	181-41-04	-18.438	88.520838		
EK21	-133756.454	-38318.454	8.185	8.653	11.911	46-35-32	59-51-34	-8.653	-70.824805		
合 計					170.457		1800-00-00	1 / 2 面 積	2276.354834 1138.177417 1138.177417		0.000000

地 番: 3068

円弧付き面積計算書

街区番号	E5	画地番号	E5-1

測 点	X	Y	DX	DY	距 離	方向角	夾 角	倍横距	倍面積	半径 弧長	円弧面積
E5-1	-133697.957	-38492.618	-5.963	-0.653	5.999	186-14-58	132-21-06	-0.653	3.893839		
E5-2	-133703.920	-38493.271	-13.119	11.580	17.499	138-33-56	132-18-58	10.274	-134.784606		
E5-13	-133717.039	-38481.691	10.775	12.186	16.267	48-30-59	89-57-03	34.040	366.781000		
E5-16	-133706.264	-38469.505	16.758	-14.785	22.348	318-34-45	90-03-46	31.441	526.888278		
E5-15HA	-133689.506	-38484.290	-6.727	-5.964	8.990	221-33-34	82-58-49	10.692	-71.925084		
EK146A	-133696.233	-38490.254	-1.724	-2.364	2.926	233-53-52	192-20-18	2.364	-4.075536		
合 計					74.029		720-00-00		686.777891		0.000000
								1 / 2 面 積	343.3889455 343.3889455		

地 番: 3069

円弧付き面積計算書

街区番号	E5	画地番号	E5-3

測 点	X	Y	DX	DY	距 離	方向角	夾 角	倍横距	倍面積	半径 弧長	円弧面積
E5-16	-133706.264	-38469.505	9.421	10.666	14.231	48-32-48	89-58-03	10.666	100.484386		
E5-17	-133696.843	-38458.839	18.097	-15.940	24.116	318-37-34	90-04-46	5.392	97.579024		
E5-14	-133678.746	-38474.779	-10.760	-9.511	14.361	221-28-27	82-50-53	-20.059	215.834840		
E5-15HA	-133689.506	-38484.290	-16.758	14.785	22.348	138-34-45	97-06-18	-14.785	247.767030		
合 計					75.056		360-00-00		661.665280		0.000000
								1 / 2	330.832640		
								面 積	330.832640		

地 番: 3070

円弧付き面積計算書

街区番号	E5	画地番号	E5-4

測 点	X	Y	DX	DY	距 離	方向角	夾 角	倍横距	倍面積	半径 弧長	円弧面積
E5-18C	-133709.534	-38447.644	16.858	19.111	25.484	48-35-03	90-00-01	19.111	322.173238		
E5-12	-133692.676	-38428.533	30.147	-26.590	40.198	318-35-14	90-00-11	11.632	350.669904		
E5-7	-133662.529	-38455.123	-0.144	-5.981	5.983	268-37-15	130-02-01	-20.939	3.015216		
E5-8	-133662.673	-38461.104	-5.446	-4.280	6.927	218-09-49	129-32-34	-31.200	169.915200		
EK147	-133668.119	-38465.384	-10.627	-9.395	14.184	221-28-44	183-18-55	-44.875	476.886625		
E5-14	-133678.746	-38474.779	-18.097	15.940	24.116	138-37-34	97-08-50	-38.330	693.658010		
E5-17	-133696.843	-38458.839	-12.691	11.195	16.923	138-35-02	179-57-28	-11.195	142.075745		
合 計					133.815		900-00-00		2158.393938		0.000000
								1 / 2 面 積	1079.196969 1079.196969		

地 番: 3071

円弧付き面積計算書

街区番号	E5	画地番号	E5-5

測 点	X	Y	DX	DY	距 離	方向角	夾 角	倍横距	倍面積	半径 弧長	円弧面積
E5-12	-133692.676	-38428.533	-16.858	-19.111	25.484	228-35-03	90-00-00	-19.111	322.173238		
E5-18C	-133709.534	-38447.644	-12.270	10.824	16.362	138-34-58	89-59-55	-27.398	336.173460		
E5-19	-133721.804	-38436.820	16.854	19.114	25.483	48-35-43	90-00-45	2.540	42.809160		
E5-10H	-133704.950	-38417.706	12.274	-10.827	16.367	318-35-03	89-59-20	10.827	132.890598		
合 計					83.696		360-00-00		834.046456		0.000000
								1 / 2	417.023228		
								面 積	417.023228		

地 番: 3072

円弧付き面積計算書

街区番号	E5	画地番号	E5-6

測 点	X	Y	DX	DY	距 離	方向角	夾 角	倍横距	倍面積	半径 弧長	円弧面積
E5-6	-133713.128	-38410.477	8.178	-7.229	10.915	318-31-29	135-07-27	-7.229	-59.118762		
E5-10H	-133704.950	-38417.706	-16.854	-19.114	25.483	228-35-43	90-04-14	-33.572	565.822488		
E5-19	-133721.804	-38436.820	-6.400	5.649	8.536	138-34-00	89-58-17	-47.037	301.036800		
E5-20	-133728.204	-38431.171	4.395	4.976	6.639	48-32-52	89-58-52	-36.412	-160.030740		
E5-21	-133723.809	-38426.195	-4.976	4.392	6.637	138-34-02	270-01-10	-27.044	134.570944		
E5-22	-133728.785	-38421.803	4.512	5.108	6.815	48-32-43	89-58-41	-17.544	-79.158528		
E5-9	-133724.273	-38416.695	5.154	5.862	7.806	48-40-38	180-07-55	-6.574	-33.882396		
E5-5	-133719.119	-38410.833	5.991	0.356	6.002	3-24-02	134-43-24	-0.356	-2.132796		
合 計					78.833		1080-00-00	1 / 2 面 積	667.107010 333.553505 333.553505		0.000000

地 番: 3073

円弧付き面積計算書

街区番号	E5	画地番号	E5-7

測 点	X	Y	DX	DY	距 離	方向角	夾 角	倍横距	倍面積	半径 弧長	円弧面積
E5-20	-133728.204	-38431.171	-4.977	4.393	6.638	138-33-59	90-01-07	4.393	-21.863961		
E5-11	-133733.181	-38426.778	4.396	4.975	6.639	48-32-08	89-58-09	13.761	60.493356		
E5-22	-133728.785	-38421.803	4.976	-4.392	6.637	318-34-02	90-01-54	14.344	71.375744		
E5-21	-133723.809	-38426.195	-4.395	-4.976	6.639	228-32-52	89-58-50	4.976	-21.869520		
合 計					26.553		360-00-00		88.135619		0.000000
								1 / 2	44.0678095		
								面 積	44.0678095		

地 番: 3067

円弧付き面積計算書

街区番号	E5	画地番号	E5-8

測 点	X	Y	DX	DY	距 離	方向角	夾 角	倍横距	倍面積	半径 弧長	円弧面積
E5-3	-133750.177	-38452.439	-0.391	5.979	5.992	93-44-30	135-10-39	5.979	-2.337789		
E5-4	-133750.568	-38446.460	17.387	19.682	26.262	48-32-34	134-48-04	31.640	550.124680		
E5-11	-133733.181	-38426.778	4.977	-4.393	6.638	318-33-59	90-01-25	46.929	233.565633		
E5-20	-133728.204	-38431.171	6.400	-5.649	8.536	318-34-00	180-00-01	36.887	236.076800		
E5-19	-133721.804	-38436.820	12.270	-10.824	16.362	318-34-58	180-00-58	20.414	250.479780		
E5-18C	-133709.534	-38447.644	12.691	-11.195	16.923	318-35-02	180-00-04	-1.605	-20.369055		
E5-17	-133696.843	-38458.839	-9.421	-10.666	14.231	228-32-48	89-57-46	-23.466	221.073186		
E5-16	-133706.264	-38469.505	-10.775	-12.186	16.267	228-30-59	179-58-11	-46.318	499.076450		
E5-13	-133717.039	-38481.691	-33.138	29.252	44.202	138-33-51	90-02-52	-29.252	969.352776		
合 計					155.413		1260-00-00		2937.042461		0.000000
								1 / 2 面 積	1468.5212305 1468.5212305		

地 番: 3097

円弧付き面積計算書

街区番号	E6	画地番号	E6-1-1

測 点	X	Y	DX	DY	距 離	方向角	夾 角	倍横距	倍面積	半径 弧長	円弧面積
E6-15C	-133671.287	-38436.739	16.092	18.797	24.744	49-26-00	90-48-52	18.797	302.481324		
EK156	-133655.195	-38417.942	1.275	-0.271	1.303	348-00-01	118-34-01	37.323	47.586825		
EK155	-133653.920	-38418.213	15.850	-3.349	16.200	348-04-09	180-04-08	33.703	534.192550		
EK154A	-133638.070	-38421.562	4.266	-0.897	4.359	348-07-32	180-03-23	29.457	125.663562		
EK153	-133633.804	-38422.459	-3.712	-9.028	9.761	247-38-57	79-31-25	19.532	-72.502784		
EK152A	-133637.516	-38431.487	-9.420	-15.596	18.220	238-52-05	171-13-08	-5.092	47.966640		
EK151A	-133646.936	-38447.083	-2.252	-3.204	3.916	234-53-52	176-01-47	-23.892	53.804784		
E6-1	-133649.188	-38450.287	-5.969	-0.663	6.006	186-20-17	131-26-25	-27.759	165.693471		
E6-2	-133655.157	-38450.950	-16.130	14.211	21.497	138-37-08	132-16-51	-14.211	229.223430		
合 計					106.006		1260-00-00		1434.109802		0.000000
								1 / 2 面 積	717.054901 717.054901		

地 番: 3096

円弧付き面積計算書

街区番号	E6	画地番号	E6-1-2

測 点	X	Y	DX	DY	距 離	方向角	夾 角	倍横距	倍面積	半径 弧長	円弧面積
EK156	-133655.195	-38417.942	-16.092	-18.797	24.744	229-26-00	89-19-54	-18.797	302.481324		
E6-15C	-133671.287	-38436.739	-12.228	10.774	16.297	138-37-01	89-11-01	-26.820	327.954960		
E6-7H	-133683.515	-38425.965	9.818	11.082	14.806	48-27-39	89-50-38	-4.964	-48.736552		
E6-10	-133673.697	-38414.883	6.289	7.152	9.524	48-40-25	180-12-46	13.270	83.455030		
E6-11	-133667.408	-38407.731	12.213	-10.211	15.919	320-06-06	91-25-41	10.211	124.706943		
合 計					81.290		540-00-00		789.861705		0.000000
								1 / 2 面 積	394.9308525 394.9308525		

地 番: 3095

円弧付き面積計算書

街区番号	E6	画地番号	E6-1-3

測 点	X	Y	DX	DY	距 離	方向角	夾 角	倍横距	倍面積	半径 弧長	円弧面積
E6-11	-133667.408	-38407.731	-6.289	-7.152	9.524	228-40-25	88-36-09	-7.152	44.978928		
E6-10	-133673.697	-38414.883	-9.818	-11.082	14.806	228-27-39	179-47-14	-25.386	249.239748		
E6-7H	-133683.515	-38425.965	-13.878	12.258	18.516	138-32-49	90-05-10	-24.210	335.986380		
E6-12	-133697.393	-38413.707	15.771	17.874	23.837	48-34-36	90-01-47	5.922	93.395862		
E6-13	-133681.622	-38395.833	7.509	-6.286	9.793	320-03-59	91-29-23	17.510	131.482590		
E6-14	-133674.113	-38402.119	6.705	-5.612	8.744	320-04-16	180-00-17	5.612	37.628460		
合 計					85.220		720-00-00		892.711968		0.000000
								1 / 2 面 積	446.355984 446.355984		

地 番: 3094

円弧付き面積計算書

街区番号	E6	画地番号	E6-2

測 点	X	Y	DX	DY	距 離	方向角	夾 角	倍横距	倍面積	半径 弧長	円弧面積
E6-13	-133681.622	-38395.833	-15.771	-17.874	23.837	228-34-36	88-29-19	-17.874	281.890854		
E6-12	-133697.393	-38413.707	-10.459	9.240	13.956	138-32-28	89-57-52	-26.508	277.247172		
E6-3	-133707.852	-38404.467	-0.351	6.011	6.021	93-20-31	134-48-03	-11.257	3.951207		
E6-4	-133708.203	-38398.456	8.767	9.910	13.231	48-30-07	135-09-36	4.664	40.889288		
E6-8	-133699.436	-38388.546	3.864	4.382	5.842	48-35-40	180-05-33	18.956	73.245984		
E6-9	-133695.572	-38384.164	13.950	-11.669	18.187	320-05-17	91-29-37	11.669	162.782550		
合 計					81.074		720-00-00	1 / 2 面 積	840.007055 420.0035275 420.0035275		0.000000

地 番: 3098

円弧付き面積計算書

街区番号	E6	画地番号	E6-3-1

測 点	X	Y	DX	DY	距 離	方向角	夾 角	倍横距	倍面積	半径 弧長	円弧面積
E6-14	-133674.113	-38402.119	14.636	24.531	28.565	59-10-42	99-06-26	24.531	359.035716		
J336	-133659.477	-38377.588	10.411	-6.557	12.304	327-47-48	88-37-06	42.505	442.519555		
EK161	-133649.066	-38384.145	-1.053	-4.054	4.189	255-26-22	107-38-34	31.894	-33.584382		
EK160	-133650.119	-38388.199	-2.005	-11.049	11.229	259-42-53	184-16-31	16.791	-33.665955		
EK159A	-133652.124	-38399.248	-2.521	-13.821	14.049	259-39-46	179-56-53	-8.079	20.367159		
EK158	-133654.645	-38413.069	-0.430	-2.428	2.466	259-57-25	180-17-39	-24.328	10.461040		
EK157	-133655.075	-38415.497	-0.120	-2.445	2.448	267-11-25	187-14-00	-29.201	3.504120		
EK156	-133655.195	-38417.942	-12.213	10.211	15.919	140-06-06	52-54-41	-21.435	261.785655		
E6-11	-133667.408	-38407.731	-6.705	5.612	8.744	140-04-16	179-58-10	-5.612	37.628460		
合 計					99.913		1260-00-00		1068.051368		0.000000
								1 / 2 面 積	534.025684 534.025684		

地 番: 3099

円弧付き面積計算書

街区番号	E6	画地番号	E6-3-2

測 点	X	Y	DX	DY	距 離	方向角	夾 角	倍横距	倍面積	半径 弧長	円弧面積
J336	-133659.477	-38377.588	-14.636	-24.531	28.565	239-10-42	88-22-54	-24.531	359.035716		
E6-14	-133674.113	-38402.119	-7.509	6.286	9.793	140-03-59	80-53-17	-42.776	321.204984		
E6-13	-133681.622	-38395.833	-13.950	11.669	18.187	140-05-17	180-01-18	-24.821	346.252950		
E6-9	-133695.572	-38384.164	13.796	15.647	20.860	48-35-50	88-30-33	2.495	34.421020		
E6-5	-133681.776	-38368.517	4.421	0.871	4.506	11-08-43	142-32-53	19.013	84.056473		
E6-6	-133677.355	-38367.646	0.764	-0.376	0.852	333-47-46	142-39-03	19.508	14.904112		
J337	-133676.591	-38368.022	17.114	-9.566	19.606	330-47-48	177-00-02	9.566	163.712524		
合 計					102.369		900-00-00		1323.587779		0.000000
								1 / 2 面 積	661.7938895 661.7938895		

地 番: 3107

円弧付き面積計算書

街区番号	E7	画地番号	E7-1

測 点	X	Y	DX	DY	距 離	方向角	夾 角	倍横距	倍面積	半径 弧長	円弧面積
E7-7	-133636.318	-38362.020	-5.646	3.273	6.526	149-53-56	91-45-01	3.273	-18.479358		
E7-8	-133641.964	-38358.747	-3.818	-6.574	7.602	239-51-11	269-57-15	-0.028	0.106904		
E7-9	-133645.782	-38365.321	-2.681	1.797	3.228	146-10-02	86-18-51	-4.805	12.882205		
J304	-133648.463	-38363.524	-1.926	1.270	2.307	146-35-57	180-25-55	-1.738	3.347388		
J305	-133650.389	-38362.254	-3.949	2.189	4.515	150-59-59	184-24-02	1.721	-6.796229		
E7-10	-133654.338	-38360.065	9.090	17.715	19.911	62-50-12	91-50-13	21.625	196.571250		
E7-14	-133645.248	-38342.350	14.727	-7.559	16.554	332-49-47	89-59-35	31.781	468.038787		
E7-15	-133630.521	-38349.909	-5.277	-11.274	12.448	244-55-02	92-05-15	12.948	-68.326596		
EK163	-133635.798	-38361.183	-0.520	-0.837	0.985	238-08-55	173-13-53	0.837	-0.435240		
合 計					74.076		1260-00-00		586.909111		0.000000
								1 / 2 面 積	293.4545555 293.4545555		

地 番: 3106

円弧付き面積計算書

街区番号	E7	画地番号	E7-2-1

測 点	X	Y	DX	DY	距 離	方向角	夾 角	倍横距	倍面積	半径 弧長	円弧面積
E7-16	-133661.422	-38334.047	16.174	-8.303	18.181	332-49-34	89-58-34	-8.303	-134.292722		
E7-14	-133645.248	-38342.350	-9.090	-17.715	19.911	242-50-12	90-00-38	-34.321	311.977890		
E7-10	-133654.338	-38360.065	-5.106	2.829	5.837	151-00-40	88-10-28	-49.207	251.250942		
J306	-133659.444	-38357.236	-8.051	4.471	9.209	150-57-18	179-56-38	-41.907	337.393257		
E7-2	-133667.495	-38352.765	-1.324	4.294	4.493	107-08-11	136-10-53	-33.142	43.880008		
E7-3	-133668.819	-38348.471	7.397	14.424	16.210	62-51-00	135-42-49	-14.424	-106.694328		
合 計					73.841		720-00-00	1 / 2 面 積	703.515047 351.7575235 351.7575235		0.000000

地 番: 3108

円弧付き面積計算書

街区番号	E7	画地番号	E7-2-2

測 点	X	Y	DX	DY	距 離	方向角	夾 角	倍横距	倍面積	半径 弧長	円弧面積
E7-14	-133645.248	-38342.350	-16.174	8.303	18.181	152-49-34	179-59-47	8.303	-134.292722		
E7-16	-133661.422	-38334.047	14.019	27.336	30.721	62-50-58	90-01-24	43.942	616.022898		
E7-11	-133647.403	-38306.711	3.049	-1.559	3.424	332-55-07	90-04-09	69.719	212.573231		
E7-17	-133644.354	-38308.270	5.148	-2.633	5.782	332-54-43	179-59-36	65.527	337.332996		
E7-13	-133639.206	-38310.903	22.144	-11.373	24.894	332-48-55	179-54-12	51.521	1140.881024		
E7-12	-133617.062	-38322.276	-6.060	-11.823	13.286	242-51-44	90-02-49	28.325	-171.649500		
EK164A	-133623.122	-38334.099	-7.399	-15.810	17.456	244-55-14	182-03-30	0.692	-5.120108		
E7-15	-133630.521	-38349.909	-14.727	7.559	16.554	152-49-47	87-54-33	-7.559	111.321393		
合 計					130.298		1080-00-00	1 / 2 面 積	2107.069212 1053.534606 1053.534606		0.000000

地 番: 3110

円弧付き面積計算書

街区番号	E7	画地番号	E7-3-1

測 点	X	Y	DX	DY	距 離	方向角	夾 角	倍横距	倍面積	半径 弧長	円弧面積
E7-6	-133608.656	-38305.800	-1.134	-2.288	2.554	243-38-08	90-48-09	-2.288	2.594592		
EK165	-133609.790	-38308.088	-7.272	-14.188	15.943	242-51-46	179-13-38	-18.764	136.451808		
E7-12	-133617.062	-38322.276	-22.144	11.373	24.894	152-48-55	89-57-09	-21.579	477.845376		
E7-13	-133639.206	-38310.903	-5.148	2.633	5.782	152-54-43	180-05-48	-7.573	38.985804		
E7-17	-133644.354	-38308.270	1.563	3.048	3.425	62-51-05	89-56-22	-1.892	-2.957196		
E7-18	-133642.791	-38305.222	-3.049	1.559	3.424	152-55-07	270-04-02	2.715	-8.278035		
E7-19	-133645.840	-38303.663	4.949	9.649	10.844	62-50-48	89-55-41	13.923	68.904927		
E7-4	-133640.891	-38294.014	5.723	1.820	6.005	17-38-29	134-47-41	25.392	145.318416		
E7-5	-133635.168	-38292.194	26.512	-13.606	29.799	332-49-59	135-11-30	13.606	360.722272		
合 計					102.670		1260-00-00	1 / 2 面 積	1219.587964 609.793982 609.793982		0.000000

地 番: 3109

円弧付き面積計算書

街区番号	E7	画地番号	E7-3-2

測 点	X	Y	DX	DY	距 離	方向角	夾 角	倍横距	倍面積	半径 弧長	円弧面積
E7-17	-133644.354	-38308.270	-3.049	1.559	3.424	152-55-07	90-04-02	1.559	-4.753391		
E7-11	-133647.403	-38306.711	1.563	3.048	3.425	62-51-05	89-55-58	6.166	9.637458		
E7-19	-133645.840	-38303.663	3.049	-1.559	3.424	332-55-07	90-04-02	7.655	23.340095		
E7-18	-133642.791	-38305.222	-1.563	-3.048	3.425	242-51-05	89-55-58	3.048	-4.764024		
合 計					13.698		360-00-00		23.460138		0.000000
								1 / 2 面 積	11.730069 11.730069		

地 番: 3213

円弧付き面積計算書

街区番号	E7	画地番号	A

測 点	X	Y	DX	DY	距 離	方向角	夾 角	倍横距	倍面積	半径 弧長	円弧面積
E7-9	-133645.782	-38365.321	3.818	6.574	7.602	59-51-11	93-45-36	6.574	25.099532		
E7-8	-133641.964	-38358.747	5.646	-3.273	6.526	329-53-56	90-02-45	9.875	55.754250		
E7-7	-133636.318	-38362.020	-4.236	-6.815	8.024	238-08-10	88-14-14	-0.213	0.902268		
E7-1	-133640.554	-38368.835	-5.228	3.514	6.299	146-05-35	87-57-25	-3.514	18.371192		
合 計					28.451		360-00-00	1 / 2 面 積	100.127242 50.063621 50.063621		0.000000

地 番: 1000

円弧付き面積計算書

街区番号	E8	画地番号	E8-1

測 点	X	Y	DX	DY	距 離	方向角	夾 角	倍横距	倍面積	半径 弧長	円弧面積
E8-1	-133605.106	-38298.644	-20.310	10.434	22.833	152-48-32	89-14-06	10.434	-211.914540		
E8-4	-133625.416	-38288.210	12.587	25.493	28.431	63-43-21	90-54-49	46.361	583.545907		
E8-3	-133612.829	-38262.717	24.725	-1.494	24.770	356-32-32	112-49-11	70.360	1739.651000		
EK1	-133588.104	-38264.211	-7.724	-15.752	17.544	243-52-44	67-20-12	53.114	-410.252536		
EK170	-133595.828	-38279.963	-0.593	-1.204	1.342	243-46-43	179-53-59	36.158	-21.441694		
EK169	-133596.421	-38281.167	-0.749	-1.504	1.680	243-31-35	179-44-52	33.450	-25.054050		
EK168A	-133597.170	-38282.671	-0.714	-1.441	1.608	243-38-31	180-06-56	30.505	-21.780570		
EK167	-133597.884	-38284.112	-7.222	-14.532	16.228	243-34-26	179-55-55	14.532	-104.950104		
合 計					114.436		1080-00-00	1 / 2 面 積	1527.803413 763.9017065 763.9017065		0.000000

地 番: 1001

円弧付き面積計算書

街区番号	E8	画地番号	E8-2

測 点	X	Y	DX	DY	距 離	方向角	夾 角	倍横距	倍面積	半径 弧長	円弧面積
E8-4	-133625.416	-38288.210	-16.563	8.509	18.621	152-48-32	89-05-11	8.509	-140.934567		
E8-2	-133641.979	-38279.701	-11.390	5.824	12.793	152-55-05	180-06-33	22.842	-260.170380		
EK4	-133653.369	-38273.877	1.784	13.510	13.627	82-28-39	109-33-34	42.176	75.241984		
EK3	-133651.585	-38260.367	12.176	-0.745	12.199	356-29-55	94-01-16	54.941	668.961616		
EK2	-133639.409	-38261.112	26.580	-1.605	26.628	356-32-40	180-02-45	52.591	1397.868780		
E8-3	-133612.829	-38262.717	-12.587	-25.493	28.431	243-43-21	67-10-41	25.493	-320.880391		
合 計					112.299		720-00-00		1420.087042		0.000000
								1 / 2 面 積	710.043521 710.043521		

地 番: 3021

円弧付き面積計算書

街区番号	E9	画地番号	E9-1

測 点	X	Y	DX	DY	距 離	方向角	夾 角	倍横距	倍面積	半径 弧長	円弧面積
E9-6	-133945.681	-38630.757	-0.098	-0.443	0.454	257-31-34	89-00-39	-0.443	0.043414		
EK85	-133945.779	-38631.200	-8.839	1.791	9.019	168-32-44	91-01-10	0.905	-7.999295		
EK84	-133954.618	-38629.409	-1.806	-8.855	9.037	258-28-21	269-55-37	-6.159	11.123154		
EK83	-133956.424	-38638.264	-1.509	-5.750	5.945	255-17-43	176-49-22	-20.764	31.332876		
EK82	-133957.933	-38644.014	-0.785	-3.260	3.353	256-27-40	181-09-57	-29.774	23.372590		
EK81	-133958.718	-38647.274	-2.931	0.584	2.989	168-43-53	92-16-13	-32.450	95.110950		
EK80A	-133961.649	-38646.690	-4.401	0.872	4.487	168-47-34	180-03-41	-30.994	136.404594		
E9-10	-133966.050	-38645.818	3.748	18.438	18.815	78-30-35	89-43-01	-11.684	-43.791632		
E9-9	-133962.302	-38627.380	16.621	-3.377	16.961	348-30-55	90-00-20	3.377	56.129117		
合 計					71.060		1260-00-00		301.725768		0.000000
								1 / 2 面 積	150.862884 150.862884		

地 番: 3022

円弧付き面積計算書

街区番号	E9	画地番号	E9-2

測 点	X	Y	DX	DY	距 離	方向角	夾 角	倍横距	倍面積	半径 弧長	円弧面積
E9-11	-133973.967	-38644.248	2.879	18.653	18.874	81-13-33	92-26-33	18.653	53.701987		
E9-8	-133971.088	-38625.595	8.786	-1.785	8.965	348-30-57	87-17-24	35.521	312.087506		
E9-9	-133962.302	-38627.380	-3.748	-18.438	18.815	258-30-35	89-59-38	15.298	-57.336904		
E9-10	-133966.050	-38645.818	-7.917	1.570	8.071	168-47-00	90-16-25	-1.570	12.429690		
合 計					54.725		360-00-00		320.882279		0.000000
								1 / 2 面 積	160.4411395 160.4411395		

地 番: 3023

円弧付き面積計算書

街区番号	E9	画地番号	E9-3

測 点	X	Y	DX	DY	距 離	方向角	夾 角	倍横距	倍面積	半径 弧長	円弧面積
E9-5	-133977.452	-38624.301	6.364	-1.294	6.494	348-30-24	131-55-47	-1.294	-8.235016		
E9-8	-133971.088	-38625.595	-2.879	-18.653	18.874	261-13-33	92-43-09	-21.241	61.152839		
E9-11	-133973.967	-38644.248	-2.522	0.500	2.571	168-47-10	87-33-37	-39.394	99.351668		
EK79A	-133976.489	-38643.748	-6.100	1.151	6.208	169-18-52	180-31-42	-37.743	230.232300		
E9-7	-133982.589	-38642.597	1.524	15.615	15.689	84-25-32	95-06-40	-20.977	-31.968948		
E9-4	-133981.065	-38626.982	3.613	2.681	4.499	36-34-37	132-09-05	-2.681	-9.686453		
合 計					54.335		720-00-00		340.846390		0.000000
								1 / 2 面 積	170.423195 170.423195		

地 番: 3024

円弧付き面積計算書

街区番号	E9	画地番号	E9-4

測 点	X	Y	DX	DY	距 離	方向角	夾 角	倍横距	倍面積	半径 弧長	円弧面積
E9-7	-133982.589	-38642.597	6.100	-1.151	6.208	349-18-52	84-53-01	-1.151	-7.021100		
EK79A	-133976.489	-38643.748	-2.353	-10.018	10.291	256-46-56	87-28-04	-12.320	28.988960		
EK78A	-133978.842	-38653.766	-0.093	-0.399	0.410	256-52-47	180-05-51	-22.737	2.114541		
E9-1	-133978.935	-38654.165	-0.630	0.104	0.639	170-37-34	93-44-47	-23.032	14.510160		
E9-2	-133979.565	-38654.061	-3.677	4.767	6.020	127-38-41	137-01-07	-18.161	66.777997		
E9-3	-133983.242	-38649.294	0.653	6.697	6.729	84-25-51	136-47-10	-6.697	-4.373141		
合 計					30.297		720-00-00	1 / 2 面 積	100.997417 50.4987085 50.4987085		0.000000

地 番: 3036

円弧付き面積計算書

街区番号	E10	画地番号	E10-1

測 点	X	Y	DX	DY	距 離	方向角	夾 角	倍横距	倍面積	半径 弧長	円弧面積
E10-41H	-133978.942	-38606.113	32.578	-6.603	33.240	348-32-32	86-37-00	-6.603	-215.112534		
E10-40	-133946.364	-38612.716	-0.901	-3.028	3.159	253-25-45	84-53-13	-16.234	14.626834		
E10-15	-133947.265	-38615.744	-1.552	-6.991	7.161	257-29-00	184-03-15	-26.253	40.744656		
E10-1	-133948.817	-38622.735	-2.938	-1.894	3.496	212-48-29	135-19-29	-35.138	103.235444		
E10-2	-133951.755	-38624.629	-5.871	1.201	5.993	168-26-20	135-37-51	-35.831	210.363801		
E10-16	-133957.626	-38623.428	-19.705	3.996	20.106	168-32-11	180-05-51	-30.634	603.642970		
E10-3	-133977.331	-38619.432	-2.649	3.627	4.491	126-08-34	137-36-23	-23.011	60.956139		
E10-4	-133979.980	-38615.805	0.713	7.151	7.186	84-18-22	138-09-48	-12.233	-8.722129		
E10-5	-133979.267	-38608.654	0.223	1.822	1.836	83-01-20	178-42-58	-3.260	-0.726980		
E10-17	-133979.044	-38606.832	0.102	0.719	0.726	81-55-32	178-54-12	-0.719	-0.073338		
合 計					87.394		1440-00-00		808.934863		0.000000
								1 / 2 面 積	404.4674315 404.4674315		

地 番: 3037

円弧付き面積計算書

街区番号	E10	画地番号	E10-2

測 点	X	Y	DX	DY	距 離	方向角	夾 角	倍横距	倍面積	半径 弧長	円弧面積
E10-40	-133946.364	-38612.716	-32.578	6.603	33.240	168-32-32	95-06-57	6.603	-215.112534		
E10-41H	-133978.942	-38606.113	0.178	1.084	1.099	80-40-30	92-07-58	14.290	2.543620		
E10-18	-133978.764	-38605.029	0.341	1.797	1.829	79-15-19	178-34-49	17.171	5.855311		
E10-19	-133978.423	-38603.232	0.392	1.780	1.823	77-34-49	178-19-30	20.748	8.133216		
E10-20	-133978.031	-38601.452	0.462	1.767	1.826	75-20-51	177-46-02	24.295	11.224290		
E10-21	-133977.569	-38599.685	0.511	1.751	1.824	73-43-52	178-23-01	27.813	14.212443		
E10-22	-133977.058	-38597.934	0.576	1.730	1.823	71-35-06	177-51-14	31.294	18.025344		
E10-23	-133976.482	-38596.204	0.629	1.714	1.826	69-50-53	178-15-47	34.738	21.850202		
E10-24	-133975.853	-38594.490	0.678	1.693	1.824	68-10-31	178-19-38	38.145	25.862310		
E10-25	-133975.175	-38592.797	0.735	1.671	1.826	66-15-27	178-04-56	41.509	30.509115		
E10-26	-133974.440	-38591.126	0.791	1.638	1.819	64-13-26	177-57-59	44.818	35.451038		
E10-27	-133973.649	-38589.488	0.849	1.619	1.828	62-19-39	178-06-13	48.075	40.815675		
E10-28	-133972.800	-38587.869	0.897	1.593	1.828	60-37-00	178-17-21	51.287	46.004439		
E10-29	-133971.903	-38586.276	0.941	1.561	1.823	58-55-04	178-18-04	54.441	51.228981		
E10-30	-133970.962	-38584.715	0.998	1.526	1.823	56-48-56	177-53-52	57.528	57.412944		
E10-31	-133969.964	-38583.189	1.053	1.492	1.826	54-47-13	177-58-17	60.546	63.754938		
E10-32	-133968.911	-38581.697	1.093	1.461	1.825	53-11-57	178-24-44	63.499	69.404407		
E10-33	-133967.818	-38580.236	1.143	1.422	1.824	51-12-28	178-00-31	66.382	75.874626		
E10-34	-133966.675	-38578.814	10.930	-9.084	14.212	320-16-11	89-03-43	58.720	641.809600		
E10-43	-133955.745	-38587.898	15.918	-13.230	20.698	320-16-08	179-59-57	36.406	579.510708		
E10-42	-133939.827	-38601.128	-2.139	-1.553	2.643	215-58-52	75-42-44	21.623	-46.251597		
E10-13	-133941.966	-38602.681	-2.604	-4.007	4.779	236-58-54	201-00-02	16.063	-41.828052		
E10-14	-133944.570	-38606.688	-1.794	-6.028	6.289	253-25-35	196-26-41	6.028	-10.814232		

地 番: 3037

円弧付き面積計算書

街区番号	E10	画地番号	E10-2

測 点	X	Y	DX	DY	距 離	方向角	夾 角	倍横距	倍面積	半径 弧長	円弧面積
合 計					112.157		3780-00-00	1 / 2 面 積	1485.476792 742.738396 742.738396		0.000000

地 番: 3038

円弧付き面積計算書

街区番号	E10	画地番号	E10-3-1

測 点	X	Y	DX	DY	距 離	方向角	夾 角	倍横距	倍面積	半径 弧長	円弧面積
E10-43	-133955.745	-38587.898	17.294	13.843	22.152	38-40-32	78-24-24	13.843	239.400842		
E10-44	-133938.451	-38574.055	2.797	-22.521	22.694	277-04-47	58-24-15	5.165	14.446505		
E10-10	-133935.654	-38596.576	-1.754	-2.994	3.470	239-38-12	142-33-25	-20.350	35.693900		
E10-11	-133937.408	-38599.570	-0.636	-0.262	0.688	202-23-21	142-45-09	-23.606	15.013416		
E10-12	-133938.044	-38599.832	-1.783	-1.296	2.204	216-00-44	193-37-23	-25.164	44.867412		
E10-42	-133939.827	-38601.128	-15.918	13.230	20.698	140-16-08	104-15-24	-13.230	210.595140		
合 計					71.906		720-00-00		560.017215		0.000000
								1 / 2 面 積	280.0086075 280.0086075		

地 番: 3039

円弧付き面積計算書

街区番号	E10	画地番号	E10-3-2

測 点	X	Y	DX	DY	距 離	方向角	夾 角	倍横距	倍面積	半径 弧長	円弧面積
E10-44	-133938.451	-38574.055	-17.294	-13.843	22.152	218-40-32	121-35-30	-13.843	239.400842		
E10-43	-133955.745	-38587.898	-10.930	9.084	14.212	140-16-11	101-35-39	-18.602	203.319860		
E10-34	-133966.675	-38578.814	1.187	1.386	1.825	49-25-21	89-09-10	-8.132	-9.652684		
E10-35	-133965.488	-38577.428	1.227	1.350	1.824	47-43-58	178-18-37	-5.396	-6.620892		
E10-36	-133964.261	-38576.078	1.278	1.304	1.826	45-34-37	177-50-39	-2.742	-3.504276		
E10-37	-133962.983	-38574.774	1.320	1.261	1.826	43-41-26	178-06-49	-0.177	-0.233640		
E10-38	-133961.663	-38573.513	1.354	1.224	1.825	42-06-48	178-25-22	2.308	3.125032		
E10-39	-133960.309	-38572.289	1.410	1.175	1.835	39-48-20	177-41-32	4.707	6.636870		
E10-6	-133958.899	-38571.114	16.298	13.045	20.876	38-40-26	178-52-06	18.927	308.472246		
E10-7	-133942.601	-38558.069	3.629	-1.707	4.010	334-48-32	116-08-06	30.265	109.831685		
E10-8	-133938.972	-38559.776	0.329	-12.734	12.738	271-28-48	116-40-16	15.824	5.206096		
E10-9	-133938.643	-38572.510	0.192	-1.545	1.557	277-05-02	185-36-14	1.545	0.296640		
合 計					86.506		1800-00-00	1 / 2 面 積	856.277779 428.1388895 428.1388895		0.000000

地 番: 3007

円弧付き面積計算書

街区番号	E11	画地番号	E11-1-1

測 点	X	Y	DX	DY	距 離	方向角	夾 角	倍横距	倍面積	半径 弧長	円弧面積
E11-8	-133834.871	-38634.337	0.842	18.330	18.349	87-22-12	101-37-47	18.330	15.433860		
E11-15	-133834.029	-38616.007	13.106	2.703	13.382	11-39-12	104-17-00	39.363	515.891478		
E11-14	-133820.923	-38613.304	0.527	11.478	11.490	87-22-16	255-43-04	53.544	28.217688		
E11-13	-133820.396	-38601.826	12.568	2.590	12.832	11-38-40	104-16-24	67.612	849.747616		
EK125A	-133807.828	-38599.236	-8.636	-39.947	40.870	257-48-04	66-09-24	30.255	-261.282180		
E11-11	-133816.464	-38639.183	-6.544	1.638	6.746	165-56-50	88-08-46	-8.054	52.705376		
E11-10	-133823.008	-38637.545	-4.753	1.401	4.955	163-34-36	177-37-46	-5.015	23.836295		
E11-9	-133827.761	-38636.144	-7.110	1.807	7.336	165-44-25	182-09-49	-1.807	12.847770		
合 計					115.960		1080-00-00	1 / 2 面 積	1237.397903 618.6989515 618.6989515		0.000000

地 番: 3008

円弧付き面積計算書

街区番号	E11	画地番号	E11-1-2

測 点	X	Y	DX	DY	距 離	方向角	夾 角	倍横距	倍面積	半径 弧長	円弧面積
E11-15	-133834.029	-38616.007	0.527	11.478	11.490	87-22-16	75-43-04	11.478	6.048906		
E11-12	-133833.502	-38604.529	13.106	2.703	13.382	11-39-12	104-16-56	25.659	336.286854		
E11-13	-133820.396	-38601.826	-0.527	-11.478	11.490	267-22-16	75-43-04	16.884	-8.897868		
E11-14	-133820.923	-38613.304	-13.106	-2.703	13.382	191-39-12	104-16-56	2.703	-35.425518		
合 計					49.744		360-00-00		298.012374		0.000000
								1 / 2	149.006187		
								面 積	149.006187		

地 番: 3009

円弧付き面積計算書

街区番号	E11	画地番号	E11-2

測 点	X	Y	DX	DY	距 離	方向角	夾 角	倍横距	倍面積	半径 弧長	円弧面積
E11-12	-133833.502	-38604.529	-0.527	-11.478	11.490	267-22-16	75-43-24	-11.478	6.048906		
E11-15	-133834.029	-38616.007	-0.842	-18.330	18.349	267-22-12	179-59-56	-41.286	34.762812		
E11-8	-133834.871	-38634.337	-6.325	1.626	6.531	165-34-58	78-12-46	-57.990	366.786750		
E11-7	-133841.196	-38632.711	-4.546	1.344	4.741	163-31-48	177-56-50	-55.020	250.120920		
E11-6	-133845.742	-38631.367	-0.685	3.795	3.856	100-13-54	116-42-06	-49.881	34.168485		
E11-5	-133846.427	-38627.572	-0.950	5.055	5.143	100-38-37	180-24-43	-41.031	38.979450		
E11-4	-133847.377	-38622.517	-2.682	7.917	8.359	108-42-52	188-04-15	-28.059	75.254238		
E11-3	-133850.059	-38614.600	-1.200	3.417	3.622	109-21-02	180-38-10	-16.725	20.070000		
E11-2	-133851.259	-38611.183	-0.420	2.907	2.937	98-13-16	168-52-14	-10.401	4.368420		
E11-1	-133851.679	-38608.276	18.177	3.747	18.559	11-38-52	93-25-36	-3.747	-68.109219		
合 計					83.587		1440-00-00		762.450762		0.000000
								1 / 2 面 積	381.225381 381.225381		

地 番: 3010

円弧付き面積計算書

街区番号	E12	画地番号	E12-1

測 点	X	Y	DX	DY	距 離	方向角	夾 角	倍横距	倍面積	半径 弧長	円弧面積
E12-17	-133850.272	-38588.620	14.586	5.777	15.688	21-36-24	102-55-06	5.777	84.263322		
E12-14	-133835.686	-38582.843	4.639	-15.063	15.761	287-07-03	85-30-39	-3.509	-16.278251		
E12-13	-133831.047	-38597.906	-14.064	-2.902	14.360	191-39-32	84-32-29	-21.474	302.010336		
E12-1	-133845.111	-38600.808	-3.690	2.562	4.492	145-13-39	133-34-07	-21.814	80.493660		
E12-2	-133848.801	-38598.246	-1.471	9.626	9.738	98-41-18	133-27-39	-9.626	14.159846		
合 計					60.039		540-00-00		464.648913		0.000000
								1 / 2 面 積	232.3244565 232.3244565		

地 番: 3011

円弧付き面積計算書

街区番号	E12	画地番号	E12-3-1

測 点	X	Y	DX	DY	距 離	方向角	夾 角	倍横距	倍面積	半径 弧長	円弧面積
E12-26	-133830.736	-38580.881	4.911	-15.947	16.686	287-07-00	85-29-20	-15.947	-78.315717		
E12-27	-133825.825	-38596.828	-5.222	-1.078	5.332	191-39-50	84-32-50	-32.972	172.179784		
E12-13	-133831.047	-38597.906	-4.639	15.063	15.761	107-07-03	95-27-13	-18.987	88.080693		
E12-14	-133835.686	-38582.843	1.704	0.675	1.833	21-36-35	94-29-32	-3.249	-5.536296		
E12-20	-133833.982	-38582.168	3.246	1.287	3.492	21-37-40	180-01-05	-1.287	-4.177602		
合 計					43.104		540-00-00		172.230862		0.000000
								1 / 2 面 積	86.115431 86.115431		

地 番: 3012

円弧付き面積計算書

街区番号	E12	画地番号	E12-3-2

測 点	X	Y	DX	DY	距 離	方向角	夾 角	倍横距	倍面積	半径 弧長	円弧面積
E12-28C	-133825.289	-38578.720	5.212	-16.922	17.706	287-07-08	85-28-45	-16.922	-88.197464		
E12-29	-133820.077	-38595.642	-5.748	-1.186	5.869	191-39-30	84-32-22	-35.030	201.352440		
E12-27	-133825.825	-38596.828	-4.911	15.947	16.686	107-07-00	95-27-30	-20.269	99.541059		
E12-26	-133830.736	-38580.881	5.447	2.161	5.860	21-38-23	94-31-23	-2.161	-11.770967		
合 計					46.121		360-00-00		200.925068		0.000000
								1 / 2	100.462534		
								面 積	100.462534		

地 番: 3013

円弧付き面積計算書

街区番号	E12	画地番号	E12-3-3

測 点	X	Y	DX	DY	距 離	方向角	夾 角	倍横距	倍面積	半径 弧長	円弧面積
E12-31	-133807.845	-38593.229	-0.802	-0.055	0.804	183-55-23	179-59-20	-0.055	0.044110		
E12-10	-133808.647	-38593.284	-11.430	-2.358	11.671	191-39-24	187-44-01	-2.468	28.209240		
E12-29	-133820.077	-38595.642	-5.212	16.922	17.706	107-07-08	95-27-44	12.096	-63.044352		
E12-28C	-133825.289	-38578.720	11.564	4.586	12.440	21-37-55	94-30-47	33.604	388.596656		
E12-30C	-133813.725	-38574.134	0.051	0.020	0.055	21-24-47	179-46-52	38.210	1.948710		
E12-24C	-133813.674	-38574.114	5.979	2.371	6.432	21-37-52	180-13-05	40.601	242.753379		
E12-15	-133807.695	-38571.743	6.495	-21.029	22.009	287-09-50	85-31-58	21.943	142.519785		
E12-16	-133801.200	-38592.772	-6.645	-0.457	6.661	183-56-03	76-46-13	0.457	-3.036765		
合 計					77.778		1080-00-00	1 / 2 面 積	737.990763 368.9953815 368.9953815		0.000000

地 番: 3015

円弧付き面積計算書

街区番号	E12	画地番号	E12-4

測 点	X	Y	DX	DY	距 離	方向角	夾 角	倍横距	倍面積	半径 弧長	円弧面積
E12-9	-133791.583	-38592.112	-9.617	-0.660	9.640	183-55-33	127-55-24	-0.660	6.347220		
E12-16	-133801.200	-38592.772	-6.495	21.029	22.009	107-09-50	103-14-17	19.709	-128.009955		
E12-15	-133807.695	-38571.743	11.734	4.641	12.618	21-34-47	94-24-57	45.379	532.477186		
E12-18C	-133795.961	-38567.102	6.893	-21.281	22.369	287-56-50	86-22-03	28.739	198.097927		
E12-8	-133789.068	-38588.383	-2.515	-3.729	4.498	236-00-09	128-03-19	3.729	-9.378435		
合 計					71.134		540-00-00		599.533943		0.000000
								1 / 2 面 積	299.7669715 299.7669715		

地 番: 3016

円弧付き面積計算書

街区番号	E12	画地番号	E12-5

測 点	X	Y	DX	DY	距 離	方向角	夾 角	倍横距	倍面積	半径 弧長	円弧面積
E12-18C	-133795.961	-38567.102	-11.734	-4.641	12.618	201-34-47	93-37-59	-4.641	54.457494		
E12-15	-133807.695	-38571.743	-3.801	6.880	7.860	118-55-10	97-20-23	-2.402	9.130002		
E12-23C	-133811.496	-38564.863	9.086	8.118	12.184	41-46-47	102-51-37	12.596	114.447256		
E12-22C	-133802.410	-38556.745	4.860	-5.451	7.303	311-43-10	89-56-23	15.263	74.178180		
E12-7	-133797.550	-38562.196	1.589	-4.906	5.157	287-56-48	156-13-38	4.906	7.795634		
合 計					45.122		540-00-00		260.008566		0.000000
								1 / 2 面 積	130.004283 130.004283		

地 番: 3017

円弧付き面積計算書

街区番号	E12	画地番号	E12-6

測 点	X	Y	DX	DY	距 離	方向角	夾 角	倍横距	倍面積	半径 弧長	円弧面積
E12-22C	-133802.410	-38556.745	-9.086	-8.118	12.184	221-46-47	90-03-23	-8.118	73.760148		
E12-23C	-133811.496	-38564.863	-10.654	11.957	16.015	131-42-07	89-55-20	-4.279	45.588466		
E12-21	-133822.150	-38552.906	6.722	5.996	9.008	41-43-58	90-01-51	13.674	91.916628		
E12-5	-133815.428	-38546.910	4.496	-0.278	4.505	356-27-42	134-43-44	19.392	87.186432		
E12-6	-133810.932	-38547.188	8.522	-9.557	12.805	311-43-24	135-15-42	9.557	81.444754		
合 計					54.517		540-00-00		379.896428		0.000000
								1 / 2 面 積	189.948214 189.948214		

地 番: 3019

円弧付き面積計算書

街区番号	E12	画地番号	E12-7-1

測 点	X	Y	DX	DY	距 離	方向角	夾 角	倍横距	倍面積	半径 弧長	円弧面積
E12-25C	-133827.953	-38558.075	14.279	-16.039	21.474	311-40-39	89-59-43	-16.039	-229.020881		
E12-24C	-133813.674	-38574.114	-0.051	-0.020	0.055	201-24-47	69-44-08	-32.098	1.636998		
E12-30C	-133813.725	-38574.134	-11.564	-4.586	12.440	201-37-55	180-13-08	-36.704	424.445056		
E12-28C	-133825.289	-38578.720	-5.447	-2.161	5.860	201-38-23	180-00-28	-43.451	236.677597		
E12-26	-133830.736	-38580.881	-3.246	-1.287	3.492	201-37-40	179-59-17	-46.899	152.234154		
E12-20	-133833.982	-38582.168	-6.928	12.556	14.341	118-53-19	97-15-39	-35.630	246.844640		
E12-19	-133840.910	-38569.612	12.957	11.537	17.349	41-40-56	102-47-37	-11.537	-149.484909		
合 計					75.011		900-00-00		683.332655		0.000000
								1 / 2 面 積	341.6663275 341.6663275		

地 番: 3018

円弧付き面積計算書

街区番号	E12	画地番号	E12-7-2

測 点	X	Y	DX	DY	距 離	方向角	夾 角	倍横距	倍面積	半径 弧長	円弧面積
E12-24C	-133813.674	-38574.114	-14.279	16.039	21.474	131-40-39	110-02-47	16.039	-229.020881		
E12-25C	-133827.953	-38558.075	4.922	4.383	6.591	41-41-05	90-00-26	36.461	179.461042		
E12-12	-133823.031	-38553.692	0.881	0.786	1.181	41-44-18	180-03-13	41.630	36.676030		
E12-21	-133822.150	-38552.906	10.654	-11.957	16.015	311-42-07	89-57-49	30.459	324.510186		
E12-23C	-133811.496	-38564.863	3.801	-6.880	7.860	298-55-10	167-13-03	11.622	44.175222		
E12-15	-133807.695	-38571.743	-5.979	-2.371	6.432	201-37-52	82-42-42	2.371	-14.176209		
合 計					59.553		720-00-00		341.625390		0.000000
								1 / 2 面 積	170.812695 170.812695		

地 番: 3020

円弧付き面積計算書

街区番号	E12	画地番号	E12-8

測 点	X	Y	DX	DY	距 離	方向角	夾 角	倍横距	倍面積	半径 弧長	円弧面積
E12-14	-133835.686	-38582.843	-14.586	-5.777	15.688	201-36-24	179-59-49	-5.777	84.263322		
E12-17	-133850.272	-38588.620	-1.050	6.866	6.946	98-41-41	77-05-17	-4.688	4.922400		
E12-3	-133851.322	-38581.754	1.515	4.233	4.496	70-18-27	151-36-46	6.411	9.712665		
E12-4	-133849.807	-38577.521	4.416	3.919	5.904	41-35-15	151-16-48	14.563	64.310208		
E12-11	-133845.391	-38573.602	4.481	3.990	6.000	41-40-58	180-05-43	22.472	100.697032		
E12-19	-133840.910	-38569.612	6.928	-12.556	14.341	298-53-19	77-12-21	13.906	96.340768		
E12-20	-133833.982	-38582.168	-1.704	-0.675	1.833	201-36-35	82-43-16	0.675	-1.150200		
合 計					55.208		900-00-00		359.096195		0.000000
								1 / 2 面 積	179.5480975 179.5480975		

地 番: 3040

円弧付き面積計算書

街区番号	E13	画地番号	E13-1

測 点	X	Y	DX	DY	距 離	方向角	夾 角	倍横距	倍面積	半径 弧長	円弧面積
E13-4	-133866.986	-38543.281	14.481	12.882	19.382	41-39-20	135-06-48	12.882	186.544242		
E13-12	-133852.505	-38530.399	10.215	-11.474	15.362	311-40-40	90-01-20	14.290	145.972350		
E13-17C	-133842.290	-38541.873	10.400	-11.672	15.633	311-42-06	180-01-26	-8.856	-92.102400		
E13-13C	-133831.890	-38553.545	-14.463	-12.884	19.369	221-41-44	89-59-38	-33.412	483.237756		
E13-1	-133846.353	-38566.429	-4.527	0.258	4.534	176-44-17	135-02-33	-46.038	208.414026		
E13-2	-133850.880	-38566.171	-3.607	4.074	5.441	131-31-15	134-46-58	-41.706	150.433542		
E13-9	-133854.487	-38562.097	-12.770	14.331	19.195	131-42-12	180-10-57	-23.301	297.553770		
E13-3	-133867.257	-38547.766	0.271	4.485	4.493	86-32-32	134-50-20	-4.485	-1.215435		
合 計					103.409		1080-00-00	1 / 2 面 積	1378.837851 689.4189255 689.4189255		0.000000

地 番: 3041

円弧付き面積計算書

街区番号	E13	画地番号	E13-2

測 点	X	Y	DX	DY	距 離	方向角	夾 角	倍横距	倍面積	半径 弧長	円弧面積
E13-19C	-133836.077	-38536.345	10.398	-11.666	15.627	311-42-39	90-02-59	-11.666	-121.303068		
E13-18C	-133825.679	-38548.011	-6.211	-5.534	8.319	221-42-04	89-59-25	-28.866	179.286726		
E13-13C	-133831.890	-38553.545	-10.400	11.672	15.633	131-42-06	90-00-02	-22.728	236.371200		
E13-17C	-133842.290	-38541.873	6.213	5.528	8.316	41-39-40	89-57-34	-5.528	-34.345464		
合 計					47.895		360-00-00		260.009394		0.000000
								1 / 2	130.004697		
								面 積	130.004697		

地 番: 3042

円弧付き面積計算書

街区番号	E13	画地番号	E13-3

測 点	X	Y	DX	DY	距 離	方向角	夾 角	倍横距	倍面積	半径 弧長	円弧面積
E13-21	-133828.392	-38529.500	10.403	-11.661	15.627	311-44-12	90-01-07	-11.661	-121.309383		
E13-20	-133817.989	-38541.161	-7.690	-6.850	10.298	221-41-37	89-57-25	-30.172	232.022680		
E13-18C	-133825.679	-38548.011	-10.398	11.666	15.627	131-42-39	90-01-02	-25.356	263.651688		
E13-19C	-133836.077	-38536.345	4.910	4.371	6.574	41-40-34	89-57-55	-9.319	-45.756290		
E13-26	-133831.167	-38531.974	2.775	2.474	3.718	41-43-05	180-02-31	-2.474	-6.865350		
合 計					51.844		540-00-00		321.743345		0.000000
								1 / 2 面 積	160.8716725 160.8716725		

地 番: 3046

円弧付き面積計算書

街区番号	E13	画地番号	E13-4

測 点	X	Y	DX	DY	距 離	方向角	夾 角	倍横距	倍面積	半径 弧長	円弧面積
E13-24	-133823.862	-38525.464	3.662	3.258	4.902	41-39-32	179-57-34	3.258	11.930796		
E13-23	-133820.200	-38522.206	10.389	-11.670	15.624	311-40-35	90-01-03	-5.154	-53.544906		
E13-22	-133809.811	-38533.876	-8.178	-7.285	10.952	221-41-41	90-01-06	-24.109	197.163402		
E13-20	-133817.989	-38541.161	-10.403	11.661	15.627	131-44-12	90-02-31	-19.733	205.282399		
E13-21	-133828.392	-38529.500	4.530	4.036	6.067	41-41-58	89-57-46	-4.036	-18.283080		
合 計					53.172		540-00-00		342.548611		0.000000
								1 / 2 面 積	171.2743055 171.2743055		

地 番: 3047

円弧付き面積計算書

街区番号	E13	画地番号	E13-5

測 点	X	Y	DX	DY	距 離	方向角	夾 角	倍横距	倍面積	半径 弧長	円弧面積
E13-22	-133809.811	-38533.876	-10.389	11.670	15.624	131-40-35	89-58-29	11.670	-121.239630		
E13-23	-133820.200	-38522.206	6.610	5.902	8.861	41-45-41	90-05-06	29.242	193.289620		
E13-16	-133813.590	-38516.304	10.395	-11.677	15.634	311-40-33	89-54-52	23.467	243.939465		
E13-15	-133803.195	-38527.981	-6.616	-5.895	8.861	221-42-06	90-01-33	5.895	-39.001320		
合 計					48.980		360-00-00		276.988135		0.000000
								1 / 2	138.4940675		
								面 積	138.4940675		

地 番: 3048

円弧付き面積計算書

街区番号	E13	画地番号	E13-6

測 点	X	Y	DX	DY	距 離	方向角	夾 角	倍横距	倍面積	半径 弧長	円弧面積
E13-7	-133783.814	-38506.473	-0.262	-4.476	4.484	266-39-00	134-56-25	-4.476	1.172712		
E13-8	-133784.076	-38510.949	-19.119	-17.032	25.605	221-41-46	135-02-46	-25.984	496.788096		
E13-15	-133803.195	-38527.981	-10.395	11.677	15.634	131-40-33	89-58-47	-31.339	325.768905		
E13-16	-133813.590	-38516.304	-10.202	11.451	15.336	131-41-55	180-01-22	-8.211	83.768622		
E13-14	-133823.792	-38504.853	19.118	17.035	25.606	41-42-09	90-00-14	20.275	387.617450		
E13-5	-133804.674	-38487.818	4.493	-0.240	4.499	356-56-33	135-14-24	37.070	166.555510		
E13-6	-133800.181	-38488.058	6.825	-7.709	10.296	311-31-10	134-34-37	29.121	198.750825		
E13-11	-133793.356	-38495.767	9.542	-10.706	14.341	311-42-35	180-11-25	10.706	102.156652		
合 計					115.801		1080-00-00		1762.578772		0.000000
								1 / 2 面 積	881.289386 881.289386		

地 番: 3045

円弧付き面積計算書

街区番号	E13	画地番号	E13-7

測 点	X	Y	DX	DY	距 離	方向角	夾 角	倍横距	倍面積	半径 弧長	円弧面積
E13-23	-133820.200	-38522.206	-3.662	-3.258	4.902	221-39-32	179-53-51	-3.258	11.930796		
E13-24	-133823.862	-38525.464	-10.213	11.461	15.351	131-42-16	90-02-44	4.945	-50.503285		
E13-25	-133834.075	-38514.003	8.684	7.726	11.623	41-39-32	89-57-16	24.132	209.562288		
E13-10	-133825.391	-38506.277	1.599	1.424	2.141	41-41-13	180-01-41	33.282	53.217918		
E13-14	-133823.792	-38504.853	10.202	-11.451	15.336	311-41-55	90-00-42	23.255	237.247510		
E13-16	-133813.590	-38516.304	-6.610	-5.902	8.861	221-45-41	90-03-46	5.902	-39.012220		
合 計					58.214		720-00-00		422.443007		0.000000
								1 / 2 面 積	211.2215035 211.2215035		

地 番: 3044

円弧付き面積計算書

街区番号	E13	画地番号	E13-8

測 点	X	Y	DX	DY	距 離	方向角	夾 角	倍横距	倍面積	半径 弧長	円弧面積
E13-25	-133834.075	-38514.003	10.213	-11.461	15.351	311-42-16	90-02-53	-11.461	-117.051193		
E13-24	-133823.862	-38525.464	-4.530	-4.036	6.067	221-41-58	89-59-42	-26.958	122.119740		
E13-21	-133828.392	-38529.500	-2.775	-2.474	3.718	221-43-05	180-01-07	-33.468	92.873700		
E13-26	-133831.167	-38531.974	-10.218	11.468	15.360	131-42-04	89-58-59	-24.474	250.075332		
E13-27	-133841.385	-38520.506	7.310	6.503	9.784	41-39-23	89-57-19	-6.503	-47.536930		
合 計					50.280		540-00-00		300.480649		0.000000
								1 / 2 面 積	150.2403245 150.2403245		

地 番: 3043

円弧付き面積計算書

街区番号	E13	画地番号	E13-9

測 点	X	Y	DX	DY	距 離	方向角	夾 角	倍横距	倍面積	半径 弧長	円弧面積
E13-12	-133852.505	-38530.399	11.120	9.893	14.884	41-39-29	89-58-49	9.893	110.010160		
E13-27	-133841.385	-38520.506	10.218	-11.468	15.360	311-42-04	90-02-35	8.318	84.993324		
E13-26	-133831.167	-38531.974	-4.910	-4.371	6.574	221-40-34	89-58-30	-7.521	36.928110		
E13-19C	-133836.077	-38536.345	-6.213	-5.528	8.316	221-39-40	179-59-06	-17.420	108.230460		
E13-17C	-133842.290	-38541.873	-10.215	11.474	15.362	131-40-40	90-01-00	-11.474	117.206910		
合 計					60.496		540-00-00		457.368964		0.000000
								1 / 2 面 積	228.684482 228.684482		

地 番: 3049

円弧付き面積計算書

街区番号	E14	画地番号	E14-1

測 点	X	Y	DX	DY	距 離	方向角	夾 角	倍横距	倍面積	半径 弧長	円弧面積
E14-3	-133891.189	-38520.905	0.245	4.490	4.497	86-52-36	135-11-47	4.490	1.100050		
E14-4	-133890.944	-38516.415	8.270	7.363	11.073	41-40-46	134-48-10	16.343	135.156610		
E14-11	-133882.674	-38509.052	11.272	-12.654	16.946	311-41-39	90-00-53	11.052	124.578144		
E14-17C	-133871.402	-38521.706	8.686	-9.753	13.060	311-41-17	179-59-38	-11.355	-98.629530		
E14-12	-133862.716	-38531.459	-8.259	-7.352	11.057	221-40-29	89-59-12	-28.460	235.051140		
E14-1	-133870.975	-38538.811	-4.494	0.250	4.501	176-48-57	135-08-28	-35.562	159.815628		
E14-2	-133875.469	-38538.561	-15.720	17.656	23.640	131-40-49	134-51-52	-17.656	277.552320		
合 計					84.774		900-00-00		834.624362		0.000000
								1 / 2 面 積	417.312181 417.312181		

地 番: 3050

円弧付き面積計算書

街区番号	E14	画地番号	E14-2-1

測 点	X	Y	DX	DY	距 離	方向角	夾 角	倍横距	倍面積	半径 弧長	円弧面積
E14-19C	-133863.965	-38515.085	8.685	-9.754	13.060	311-40-55	90-00-14	-9.754	-84.713490		
E14-20	-133855.280	-38524.839	-7.436	-6.620	9.956	221-40-39	89-59-44	-26.128	194.287808		
E14-12	-133862.716	-38531.459	-8.686	9.753	13.060	131-41-17	90-00-38	-22.995	199.734570		
E14-17C	-133871.402	-38521.706	7.437	6.621	9.957	41-40-41	89-59-24	-6.621	-49.240377		
合 計					46.033		360-00-00		260.068511		0.000000
								1 / 2	130.0342555		
								面 積	130.0342555		

地 番: 3051

円弧付き面積計算書

街区番号	E14	画地番号	E14-2-2

測 点	X	Y	DX	DY	距 離	方向角	夾 角	倍横距	倍面積	半径 弧長	円弧面積
E14-20	-133855.280	-38524.839	-8.685	9.754	13.060	131-40-55	90-00-28	9.754	-84.713490		
E14-19C	-133863.965	-38515.085	5.121	4.557	6.855	41-39-53	89-58-58	24.065	123.236865		
E14-29C	-133858.844	-38510.528	2.313	2.061	3.098	41-42-10	180-02-17	30.683	70.969779		
E14-21C	-133856.531	-38508.467	8.689	-9.751	13.061	311-42-14	90-00-04	22.993	199.786177		
E14-22	-133847.842	-38518.218	-7.438	-6.621	9.958	221-40-27	89-58-13	6.621	-49.246998		
合 計					46.032		540-00-00		260.032333		0.000000
								1 / 2 面 積	130.0161665 130.0161665		

地 番: 3054

円弧付き面積計算書

街区番号	E14	画地番号	E14-2-3

測 点	X	Y	DX	DY	距 離	方向角	夾 角	倍横距	倍面積	半径 弧長	円弧面積
E14-22	-133847.842	-38518.218	-8.689	9.751	13.061	131-42-14	90-01-35	9.751	-84.726439		
E14-21C	-133856.531	-38508.467	3.417	3.041	4.574	41-40-04	89-57-50	22.543	77.029431		
E14-27C	-133853.114	-38505.426	4.020	3.576	5.380	41-39-17	179-59-13	29.160	117.223200		
E14-23C	-133849.094	-38501.850	8.688	-9.748	13.058	311-42-34	90-03-17	22.988	199.719744		
E14-24	-133840.406	-38511.598	-7.436	-6.620	9.956	221-40-39	89-58-05	6.620	-49.226320		
合 計					46.029		540-00-00		260.019616		0.000000
								1 / 2 面 積	130.009808 130.009808		

地 番: 3055

円弧付き面積計算書

街区番号	E14	画地番号	E14-2-4

測 点	X	Y	DX	DY	距 離	方向角	夾 角	倍横距	倍面積	半径 弧長	円弧面積
E14-14	-133832.969	-38504.977	-7.437	-6.621	9.957	221-40-41	89-57-54	-6.621	49.240377		
E14-24	-133840.406	-38511.598	-8.688	9.748	13.058	131-42-34	90-01-53	-3.494	30.355872		
E14-23C	-133849.094	-38501.850	1.709	1.519	2.286	41-37-53	89-55-19	7.773	13.284057		
E14-25C	-133847.385	-38500.331	5.726	5.103	7.670	41-42-27	180-04-34	14.395	82.425770		
E14-18C	-133841.659	-38495.228	8.690	-9.749	13.060	311-42-47	90-00-20	9.749	84.718810		
合 計					46.031		540-00-00		260.024886		0.000000
								1 / 2 面 積	130.012443 130.012443		

地 番: 3058

円弧付き面積計算書

街区番号	E14	画地番号	E14-3

測 点	X	Y	DX	DY	距 離	方向角	夾 角	倍横距	倍面積	半径 弧長	円弧面積
E14-31	-133816.271	-38470.020	3.857	-4.327	5.796	311-42-47	90-02-03	-4.327	-16.689239		
E14-10	-133812.414	-38474.347	4.015	-4.498	6.029	311-45-10	180-02-23	-13.152	-52.805280		
E14-7	-133808.399	-38478.845	-0.263	-4.494	4.502	266-39-03	134-53-53	-22.144	5.823872		
E14-8	-133808.662	-38483.339	-24.307	-21.638	32.543	221-40-31	135-01-28	-48.276	1173.444732		
E14-14	-133832.969	-38504.977	-8.690	9.749	13.060	131-42-47	90-02-16	-60.165	522.833850		
E14-18C	-133841.659	-38495.228	-11.272	12.658	16.949	131-41-07	179-58-20	-37.758	425.608176		
E14-13	-133852.931	-38482.570	13.007	11.581	17.416	41-40-51	89-59-44	-13.519	-175.841633		
E14-33	-133839.924	-38470.989	9.978	-11.206	15.004	311-40-57	90-00-06	-13.144	-131.150832		
E14-32	-133829.946	-38482.195	13.675	12.175	18.309	41-40-44	269-59-47	-12.175	-166.493125		
合 計					129.608		1260-00-00	1 / 2 面 積	1584.730521 792.3652605 792.3652605		0.000000

地 番: 3059

円弧付き面積計算書

街区番号	E14	画地番号	E14-4

測 点	X	Y	DX	DY	距 離	方向角	夾 角	倍横距	倍面積	半径 弧長	円弧面積
E14-32	-133829.946	-38482.195	-9.978	11.206	15.004	131-40-57	90-00-13	11.206	-111.813468		
E14-33	-133839.924	-38470.989	11.327	10.084	15.165	41-40-39	89-59-42	32.496	368.082192		
E14-5	-133828.597	-38460.905	4.457	-0.266	4.465	356-35-04	134-54-25	42.314	188.593498		
E14-6	-133824.140	-38461.171	0.740	-0.850	1.127	311-02-33	134-27-29	41.198	30.486520		
E14-9	-133823.400	-38462.021	7.129	-7.999	10.715	311-42-31	180-39-58	32.349	230.616021		
E14-31	-133816.271	-38470.020	-13.675	-12.175	18.309	221-40-44	89-58-13	12.175	-166.493125		
合 計					64.785		720-00-00		539.471638		0.000000
								1 / 2 面 積	269.735819 269.735819		

地 番: 3052

円弧付き面積計算書

街区番号	E14	画地番号	E14-6

測 点	X	Y	DX	DY	距 離	方向角	夾 角	倍横距	倍面積	半径 弧長	円弧面積
E14-29C	-133858.844	-38510.528	-5.121	-4.557	6.855	221-39-53	89-58-21	-4.557	23.336397		
E14-19C	-133863.965	-38515.085	-7.437	-6.621	9.957	221-40-41	180-00-48	-15.735	117.021195		
E14-17C	-133871.402	-38521.706	-11.272	12.654	16.946	131-41-39	90-00-58	-9.702	109.360944		
E14-11	-133882.674	-38509.052	12.557	11.180	16.813	41-40-48	89-59-09	14.132	177.455524		
E14-30C	-133870.117	-38497.872	11.273	-12.656	16.949	311-41-32	90-00-44	12.656	142.671088		
合 計					67.520		540-00-00		569.845148		0.000000
								1 / 2 面 積	284.922574 284.922574		

地 番: 3053

円弧付き面積計算書

街区番号	E14	画地番号	E14-7-1

測 点	X	Y	DX	DY	距 離	方向角	夾 角	倍横距	倍面積	半径 弧長	円弧面積
E14-21C	-133856.531	-38508.467	-2.313	-2.061	3.098	221-42-10	180-02-06	-2.061	4.767093		
E14-29C	-133858.844	-38510.528	-11.273	12.656	16.949	131-41-32	89-59-22	8.534	-96.203782		
E14-30C	-133870.117	-38497.872	5.728	5.100	7.669	41-40-50	89-59-18	26.290	150.589120		
E14-28C	-133864.389	-38492.772	11.275	-12.654	16.948	311-42-06	90-01-16	18.736	211.248400		
E14-27C	-133853.114	-38505.426	-3.417	-3.041	4.574	221-40-04	89-57-58	3.041	-10.391097		
合 計					49.238		540-00-00		260.009734		0.000000
								1 / 2 面 積	130.004867 130.004867		

地 番: 3056

円弧付き面積計算書

街区番号	E14	画地番号	E14-7-2

測 点	X	Y	DX	DY	距 離	方向角	夾 角	倍横距	倍面積	半径 弧長	円弧面積
E14-23C	-133849.094	-38501.850	-4.020	-3.576	5.380	221-39-17	180-01-24	-3.576	14.375520		
E14-27C	-133853.114	-38505.426	-11.275	12.654	16.948	131-42-06	90-02-49	5.502	-62.035050		
E14-28C	-133864.389	-38492.772	5.730	5.102	7.672	41-40-55	89-58-49	23.258	133.268340		
E14-26	-133858.659	-38487.670	11.274	-12.661	16.953	311-41-01	90-00-06	15.699	176.990526		
E14-25C	-133847.385	-38500.331	-1.709	-1.519	2.286	221-37-53	89-56-52	1.519	-2.595971		
合 計					49.239		540-00-00		260.003365		0.000000
								1 / 2 面 積	130.0016825 130.0016825		

地 番: 3057

円弧付き面積計算書

街区番号	E14	画地番号	E14-7-3

測 点	X	Y	DX	DY	距 離	方向角	夾 角	倍横距	倍面積	半径 弧長	円弧面積
E14-18C	-133841.659	-38495.228	-5.726	-5.103	7.670	221-42-27	90-01-20	-5.103	29.219778		
E14-25C	-133847.385	-38500.331	-11.274	12.661	16.953	131-41-01	89-58-34	2.455	-27.677670		
E14-26	-133858.659	-38487.670	5.728	5.100	7.669	41-40-50	89-59-49	20.216	115.797248		
E14-13	-133852.931	-38482.570	11.272	-12.658	16.949	311-41-07	90-00-17	12.658	142.680976		
合 計					49.241		360-00-00		260.020332		0.000000
								1 / 2	130.010166		
								面 積	130.010166		

地 番: 3006

円弧付き面積計算書

街区番号	E15	画地番号	E15-1-1

測 点	X	Y	DX	DY	距 離	方向角	夾 角	倍横距	倍面積	半径 弧長	円弧面積
E15-30	-133785.939	-38578.594	18.650	6.170	19.644	18-18-21	90-23-32	6.170	115.070500		
E15-31	-133767.289	-38572.424	0.120	-0.887	0.895	277-42-17	79-23-56	11.453	1.374360		
EK131	-133767.169	-38573.311	0.610	-15.357	15.369	272-16-29	174-34-12	-4.791	-2.922510		
E15-1	-133766.559	-38588.668	-14.784	-4.144	15.354	195-39-30	103-23-01	-24.292	359.132928		
E15-2	-133781.343	-38592.812	-4.596	14.218	14.942	107-54-49	92-15-19	-14.218	65.345928		
合 計					66.204		540-00-00		538.001206		0.000000
								1 / 2 面 積	269.000603 269.000603		

地 番: 3005

円弧付き面積計算書

街区番号	E15	画地番号	E15-1-2

測 点	X	Y	DX	DY	距 離	方向角	夾 角	倍横距	倍面積	半径 弧長	円弧面積
E15-31	-133767.289	-38572.424	-18.650	-6.170	19.644	198-18-21	100-32-43	-6.170	115.070500		
E15-30	-133785.939	-38578.594	-0.145	0.447	0.470	107-58-20	89-39-59	-11.893	1.724485		
E15-8	-133786.084	-38578.147	-4.991	15.439	16.226	107-54-52	179-56-32	3.993	-19.929063		
E15-16	-133791.075	-38562.708	16.431	4.770	17.109	16-11-18	88-16-26	24.202	397.663062		
E15-15	-133774.644	-38557.938	5.410	-0.214	5.414	357-44-05	161-32-47	28.758	155.580780		
EK132	-133769.234	-38558.152	1.945	-14.272	14.404	277-45-38	100-01-33	14.272	27.759040		
合 計					73.267		720-00-00	1 / 2 面 積	677.868804 338.934402 338.934402		0.000000

地 番: 3000

円弧付き面積計算書

街区番号	E15	画地番号	E15-2

測 点	X	Y	DX	DY	距 離	方向角	夾 角	倍横距	倍面積	半径 弧長	円弧面積
E15-21K	-133767.090	-38533.204	53.016	-6.280	53.387	353-14-40	172-13-33	-6.280	-332.940480		
E15-38	-133714.074	-38539.484	-5.329	-10.486	11.762	243-03-37	69-48-57	-23.046	122.812134		
EK137	-133719.403	-38549.970	-8.258	-20.029	21.665	247-35-37	184-32-00	-53.561	442.306738		
EK136	-133727.661	-38569.999	-6.719	2.196	7.069	161-54-03	94-18-26	-71.394	479.696286		
EK135A	-133734.380	-38567.803	-20.821	6.591	21.839	162-26-04	180-32-01	-62.607	1303.540347		
EK134	-133755.201	-38561.212	-10.688	2.657	11.013	166-02-22	183-36-18	-53.359	570.300992		
EK133A	-133765.889	-38558.555	-3.345	0.403	3.369	173-07-49	187-05-27	-50.299	168.250155		
EK132	-133769.234	-38558.152	-5.410	0.214	5.414	177-44-05	184-36-16	-49.682	268.779620		
E15-15	-133774.644	-38557.938	1.105	10.885	10.941	84-12-12	86-28-07	-38.583	-42.634215		
E15-17	-133773.539	-38547.053	0.590	4.201	4.242	82-00-20	177-48-08	-23.497	-13.863230		
E15-18	-133772.949	-38542.852	0.499	-0.019	0.499	357-49-10	95-48-50	-19.315	-9.638185		
E15-19	-133772.450	-38542.871	-0.602	9.561	9.580	93-36-10	275-47-00	-9.773	5.883346		
E15-20K	-133773.052	-38533.310	5.962	0.106	5.963	1-01-07	87-24-57	-0.106	-0.631972		
合 計					166.743		1980-00-00		2961.861536		0.000000
								1 / 2 面 積	1480.930768 1480.930768		

地 番: 3001

円弧付き面積計算書

街区番号	E15	画地番号	E15-3

測 点	X	Y	DX	DY	距 離	方向角	夾 角	倍横距	倍面積	半径 弧長	円弧面積
E15-38	-133714.074	-38539.484	-53.016	6.280	53.387	173-14-40	110-10-46	6.280	-332.940480		
E15-21K	-133767.090	-38533.204	-0.288	2.767	2.782	95-56-32	102-41-52	15.327	-4.414176		
E15-22K	-133767.378	-38530.437	-0.252	8.985	8.989	91-36-24	175-39-52	27.079	-6.823908		
E15-23K	-133767.630	-38521.452	17.047	0.103	17.047	0-20-46	88-44-22	36.167	616.538849		
E15-24K	-133750.583	-38521.349	9.847	-0.153	9.848	359-06-35	178-45-49	36.117	355.644099		
E15-25K	-133740.736	-38521.502	15.189	-1.263	15.241	355-14-48	176-08-13	34.701	527.073489		
E15-26K	-133725.547	-38522.765	3.930	-0.648	3.983	350-38-13	175-23-25	32.790	128.864700		
E15-27K	-133721.617	-38523.413	-0.052	-1.043	1.044	267-08-45	96-30-32	31.099	-1.617148		
E15-28K	-133721.669	-38524.456	10.980	-1.472	11.078	352-21-52	265-13-07	28.584	313.852320		
E15-29	-133710.689	-38525.928	-0.007	-0.489	0.489	269-10-48	96-48-56	26.623	-0.186361		
EK140	-133710.696	-38526.417	-0.300	-3.953	3.964	265-39-36	176-28-48	22.181	-6.654300		
EK139A	-133710.996	-38530.370	-1.447	-5.904	6.079	256-13-44	170-34-08	12.324	-17.832828		
EK138	-133712.443	-38536.274	-1.631	-3.210	3.601	243-03-54	166-50-10	3.210	-5.235510		
合 計					137.532		1980-00-00	1 / 2 面 積	1566.268746 783.134373 783.134373		0.000000

地 番: 3002

円弧付き面積計算書

街区番号	E15	画地番号	E15-4-1

測 点	X	Y	DX	DY	距 離	方向角	夾 角	倍横距	倍面積	半径 弧長	円弧面積
E15-37	-133710.681	-38525.447	-11.710	3.594	12.249	162-56-16	253-53-26	3.594	-42.085740		
E15-36	-133722.391	-38521.853	-11.933	0.880	11.965	175-46-56	192-50-40	8.068	-96.275444		
E15-35	-133734.324	-38520.973	-15.513	1.163	15.557	175-42-45	179-55-49	10.111	-156.851943		
E15-34	-133749.837	-38519.810	-19.151	0.514	19.158	178-27-45	182-45-00	11.788	-225.751988		
E15-33	-133768.988	-38519.296	1.358	-2.156	2.548	302-12-20	303-44-35	10.146	13.778268		
E15-23K	-133767.630	-38521.452	17.047	0.103	17.047	0-20-46	238-08-26	8.093	137.961371		
E15-24K	-133750.583	-38521.349	9.847	-0.153	9.848	359-06-35	178-45-49	8.043	79.199421		
E15-25K	-133740.736	-38521.502	15.189	-1.263	15.241	355-14-48	176-08-13	6.627	100.657503		
E15-26K	-133725.547	-38522.765	3.930	-0.648	3.983	350-38-13	175-23-25	4.716	18.533880		
E15-27K	-133721.617	-38523.413	-0.052	-1.043	1.044	267-08-45	96-30-32	3.025	-0.157300		
E15-28K	-133721.669	-38524.456	10.980	-1.472	11.078	352-21-52	265-13-07	0.510	5.599800		
E15-29	-133710.689	-38525.928	0.008	0.481	0.481	89-02-50	276-40-58	-0.481	-0.003848		
合 計					120.199		2520-00-00	1 / 2 面 積	-165.396020 82.698010 82.698010		0.000000

地 番: 3004

円弧付き面積計算書

街区番号	E15	画地番号	E15-4-2

測 点	X	Y	DX	DY	距 離	方向角	夾 角	倍横距	倍面積	半径 弧長	円弧面積
E15-15	-133774.644	-38557.938	-16.431	-4.770	17.109	196-11-18	111-59-06	-4.770	78.375870		
E15-16	-133791.075	-38562.708	-0.269	0.832	0.874	107-55-01	91-43-43	-8.708	2.342452		
E15-9	-133791.344	-38561.876	-0.865	2.725	2.859	107-36-40	179-41-39	-5.151	4.455615		
E15-3	-133792.209	-38559.151	-0.658	0.706	0.965	132-59-04	205-22-24	-1.720	1.131760		
E15-10	-133792.867	-38558.445	-13.589	15.255	20.430	131-41-40	178-42-36	14.241	-193.520949		
E15-4	-133806.456	-38543.190	0.256	4.490	4.497	86-44-12	135-02-32	33.986	8.700416		
E15-5	-133806.200	-38538.700	30.406	27.062	40.705	41-40-11	134-55-59	65.538	1992.748428		
E15-11	-133775.794	-38511.638	6.806	-7.658	10.245	311-37-44	89-57-33	84.942	578.115252		
E15-33	-133768.988	-38519.296	1.358	-2.156	2.548	302-12-20	170-34-36	75.128	102.023824		
E15-23K	-133767.630	-38521.452	0.252	-8.985	8.989	271-36-24	149-24-04	63.987	16.124724		
E15-22K	-133767.378	-38530.437	0.288	-2.767	2.782	275-56-32	184-20-08	52.235	15.043680		
E15-21K	-133767.090	-38533.204	-5.962	-0.106	5.963	181-01-07	85-04-35	49.362	-294.296244		
E15-20K	-133773.052	-38533.310	0.602	-9.561	9.580	273-36-10	272-35-03	39.695	23.896390		
E15-19	-133772.450	-38542.871	-0.499	0.019	0.499	177-49-10	84-13-00	30.153	-15.046347		
E15-18	-133772.949	-38542.852	-0.590	-4.201	4.242	262-00-20	264-11-10	25.971	-15.322890		
E15-17	-133773.539	-38547.053	-1.105	-10.885	10.941	264-12-12	182-11-52	10.885	-12.027925		
合 計					143.228		2520-00-00	1 / 2 面 積	2292.744056 1146.372028 1146.372028		0.000000

地 番: 3003

円弧付き面積計算書

街区番号	E15	画地番号	E15-4-3

測 点	X	Y	DX	DY	距 離	方向角	夾 角	倍横距	倍面積	半径 弧長	円弧面積
E15-7	-133711.861	-38507.580	1.944	-5.684	6.007	288-52-53	150-17-41	-5.684	-11.049696		
E15-14	-133709.917	-38513.264	-0.688	-7.157	7.190	264-30-33	155-37-40	-18.525	12.745200		
EK141	-133710.605	-38520.421	-0.076	-5.026	5.027	269-08-01	184-37-28	-30.708	2.333808		
E15-37	-133710.681	-38525.447	-11.710	3.594	12.249	162-56-16	73-48-15	-32.140	376.359400		
E15-36	-133722.391	-38521.853	-11.933	0.880	11.965	175-46-56	192-50-40	-27.666	330.138378		
E15-35	-133734.324	-38520.973	-15.513	1.163	15.557	175-42-45	179-55-49	-25.623	397.489599		
E15-34	-133749.837	-38519.810	-19.151	0.514	19.158	178-27-45	182-45-00	-23.946	458.589846		
E15-33	-133768.988	-38519.296	-6.806	7.658	10.245	131-37-44	133-09-59	-15.774	107.357844		
E15-11	-133775.794	-38511.638	2.603	2.295	3.470	41-24-07	89-46-23	-5.821	-15.152063		
E15-12	-133773.191	-38509.343	1.864	1.669	2.502	41-50-27	180-26-20	-1.857	-3.461448		
E15-13	-133771.327	-38507.674	29.628	26.412	39.691	41-42-56	179-52-29	26.224	776.964672		
E15-6	-133741.699	-38481.262	29.838	-26.318	39.786	318-35-12	96-52-16	26.318	785.276484		
合 計					172.847		1800-00-00	1 / 2 面 積	3217.592024 1608.796012 1608.796012		0.000000

地 番: 3064

円弧付き面積計算書

街区番号	E16	画地番号	E16-1-1

測 点	X	Y	DX	DY	距 離	方向角	夾 角	倍横距	倍面積	半径 弧長	円弧面積
E16-17	-133769.131	-38489.520	5.375	-6.036	8.082	311-41-05	89-58-29	-6.036	-32.443500		
E16-14	-133763.756	-38495.556	-12.127	-10.806	16.243	221-42-12	90-01-07	-22.878	277.441506		
E16-1	-133775.883	-38506.362	-5.371	6.037	8.080	131-39-32	89-57-20	-27.647	148.492037		
E16-16	-133781.254	-38500.325	12.123	10.805	16.239	41-42-36	90-03-04	-10.805	-130.989015		
合 計					48.644		360-00-00		262.501028		0.000000
								1 / 2	131.250514		
								面 積	131.250514		

地 番: 3063

円弧付き面積計算書

街区番号	E16	画地番号	E16-1-2

測 点	X	Y	DX	DY	距 離	方向角	夾 角	倍横距	倍面積	半径 弧長	円弧面積
E16-19	-133774.516	-38483.473	3.372	-3.786	5.070	311-41-23	89-55-14	-3.786	-12.766392		
E16-20	-133771.144	-38487.259	2.013	-2.261	3.027	311-40-45	179-59-22	-9.833	-19.793829		
E16-17	-133769.131	-38489.520	-12.123	-10.805	16.239	221-42-36	90-01-51	-22.899	277.604577		
E16-16	-133781.254	-38500.325	-5.371	6.037	8.080	131-39-32	89-56-56	-27.667	148.599457		
E16-18	-133786.625	-38494.288	12.109	10.815	16.236	41-46-09	90-06-37	-10.815	-130.958835		
合 計					48.652		540-00-00		262.684978		0.000000
								1 / 2 面 積	131.342489 131.342489		

地 番: 3062

円弧付き面積計算書

街区番号	E16	画地番号	E16-1-3

測 点	X	Y	DX	DY	距 離	方向角	夾 角	倍横距	倍面積	半径 弧長	円弧面積
E16-18	-133786.625	-38494.288	-5.373	6.039	8.083	131-39-36	89-53-27	6.039	-32.447547		
E16-12	-133791.998	-38488.249	12.116	10.801	16.231	41-42-57	90-03-21	22.879	277.201964		
E16-15	-133779.882	-38477.448	5.366	-6.025	8.068	311-41-20	89-58-23	27.655	148.396730		
E16-19	-133774.516	-38483.473	-12.109	-10.815	16.236	221-46-09	90-04-49	10.815	-130.958835		
合 計					48.618		360-00-00		262.192312		0.000000
								1 / 2	131.096156		
								面 積	131.096156		

地 番: 3065

円弧付き面積計算書

街区番号	E16	画地番号	E16-2

測 点	X	Y	DX	DY	距 離	方向角	夾 角	倍横距	倍面積	半径 弧長	円弧面積
E16-20	-133771.144	-38487.259	18.025	16.053	24.137	41-41-17	90-00-32	16.053	289.355325		
E16-21	-133753.119	-38471.206	8.395	-7.400	11.191	318-36-16	96-54-59	24.706	207.406870		
E16-6	-133744.724	-38478.606	-7.743	-6.890	10.365	221-39-50	83-03-34	10.416	-80.651088		
E16-11	-133752.467	-38485.496	-11.289	-10.060	15.121	221-42-19	180-02-29	-6.534	73.762326		
E16-14	-133763.756	-38495.556	-5.375	6.036	8.082	131-41-05	89-58-46	-10.558	56.749250		
E16-17	-133769.131	-38489.520	-2.013	2.261	3.027	131-40-45	179-59-40	-2.261	4.551393		
合 計					71.923		720-00-00		551.174076		0.000000
								1 / 2 面 積	275.587038 275.587038		

地 番: 3066

円弧付き面積計算書

街区番号	E16	画地番号	E16-3

測 点	X	Y	DX	DY	距 離	方向角	夾 角	倍横距	倍面積	半径 弧長	円弧面積
E16-21	-133753.119	-38471.206	-18.025	-16.053	24.137	221-41-17	83-05-09	-16.053	289.355325		
E16-20	-133771.144	-38487.259	-3.372	3.786	5.070	131-41-23	90-00-06	-28.320	95.495040		
E16-19	-133774.516	-38483.473	-5.366	6.025	8.068	131-41-20	179-59-57	-18.509	99.319294		
E16-15	-133779.882	-38477.448	16.835	14.994	22.544	41-41-23	90-00-03	2.510	42.255850		
E16-13	-133763.047	-38462.454	9.928	-8.752	13.235	318-36-08	96-54-45	8.752	86.889856		
合 計					73.054		540-00-00		613.315365		0.000000
								1 / 2 面 積	306.6576825 306.6576825		

地 番: 3061

円弧付き面積計算書

街区番号	E16	画地番号	E16-4-1

測 点	X	Y	DX	DY	距 離	方向角	夾 角	倍横距	倍面積	半径 弧長	円弧面積
E16-22	-133807.671	-38470.629	26.806	23.884	35.903	41-42-03	90-02-57	23.884	640.234504		
E16-23	-133780.865	-38446.745	3.499	-3.088	4.667	318-34-13	96-52-10	44.680	156.335320		
E16-10	-133777.366	-38449.833	14.319	-12.621	19.087	318-36-23	180-02-10	28.971	414.835749		
E16-13	-133763.047	-38462.454	-16.835	-14.994	22.544	221-41-23	83-05-00	1.356	-22.828260		
E16-15	-133779.882	-38477.448	-12.116	-10.801	16.231	221-42-57	180-01-34	-24.439	296.102924		
E16-12	-133791.998	-38488.249	-1.214	1.364	1.826	131-40-12	89-57-15	-33.876	41.125464		
E16-7	-133793.212	-38486.885	-14.459	16.256	21.756	131-39-06	179-58-54	-16.256	235.045504		
合 計					122.014		900-00-00		1760.851205		0.000000
								1 / 2 面 積	880.4256025 880.4256025		

地 番: 3060

円弧付き面積計算書

街区番号	E16	画地番号	E16-4-2

測 点	X	Y	DX	DY	距 離	方向角	夾 角	倍横距	倍面積	半径 弧長	円弧面積
E16-23	-133780.865	-38446.745	-26.806	-23.884	35.903	221-42-03	83-07-37	-23.884	640.234504		
E16-22	-133807.671	-38470.629	-5.854	6.581	8.808	131-39-15	89-57-12	-41.187	241.108698		
E16-8	-133813.525	-38464.048	-6.137	6.840	9.190	131-53-57	180-14-42	-27.766	170.399942		
E16-2	-133819.662	-38457.208	0.267	4.492	4.500	86-35-54	134-41-57	-16.434	-4.387878		
E16-3	-133819.395	-38452.716	19.564	17.418	26.194	41-40-44	135-04-50	5.476	107.132464		
E16-4	-133799.831	-38435.298	6.009	0.018	6.009	0-10-18	138-29-34	22.912	137.678208		
E16-5	-133793.822	-38435.280	6.348	-5.633	8.487	318-24-55	138-14-37	17.297	109.801356		
E16-9	-133787.474	-38440.913	6.609	-5.832	8.814	318-34-26	180-09-31	5.832	38.543688		
合 計					107.905		1080-00-00	1 / 2 面 積	1440.510982 720.255491 720.255491		0.000000

地 番: 3025

円弧付き面積計算書

街区番号	E17	画地番号	E17-1

測 点	X	Y	DX	DY	距 離	方向角	夾 角	倍横距	倍面積	半径 弧長	円弧面積
E17-2	-133996.185	-38650.803	-1.136	0.409	1.207	160-11-58	127-59-45	0.409	-0.464624		
EK73A	-133997.321	-38650.394	3.597	34.596	34.782	84-03-51	103-51-53	35.414	127.384158		
E17-11	-133993.724	-38615.798	4.162	2.045	4.637	26-10-02	122-06-11	72.055	299.892910		
E17-7	-133989.562	-38613.753	1.668	-1.142	2.021	325-36-09	119-26-07	72.958	121.693944		
E17-8	-133987.894	-38614.895	-3.207	-32.706	32.863	264-23-59	118-47-50	39.110	-125.425770		
E17-1	-133991.101	-38647.601	-5.084	-3.202	6.008	212-12-13	127-48-14	3.202	-16.278968		
合 計					81.518		720-00-00	1 / 2 面 積	406.801650 203.400825 203.400825		0.000000

地 番: 3026

円弧付き面積計算書

街区番号	E17	画地番号	E17-2

測 点	X	Y	DX	DY	距 離	方向角	夾 角	倍横距	倍面積	半径 弧長	円弧面積
E17-10	-134003.606	-38620.655	9.882	4.857	11.011	26-10-27	118-11-51	4.857	47.996874		
E17-11	-133993.724	-38615.798	-3.597	-34.596	34.782	264-03-51	57-53-24	-24.882	89.500554		
EK73A	-133997.321	-38650.394	-1.174	0.430	1.250	159-53-02	75-49-11	-59.048	69.322352		
EK72	-133998.495	-38649.964	-6.067	2.247	6.470	159-40-38	179-47-36	-56.371	342.002857		
EK71A	-134004.562	-38647.717	0.956	27.062	27.079	87-58-36	108-17-58	-27.062	-25.871272		
合 計					80.592		540-00-00		522.951365		0.000000
								1 / 2 面 積	261.4756825 261.4756825		

地 番: 3027

円弧付き面積計算書

街区番号	E17	画地番号	E17-3

測 点	X	Y	DX	DY	距 離	方向角	夾 角	倍横距	倍面積	半径 弧長	円弧面積
E17-14	-134010.636	-38633.801	-1.385	9.011	9.117	98-44-17	187-21-26	9.011	-12.480235		
E17-9	-134012.021	-38624.790	8.415	4.135	9.376	26-10-08	107-25-51	22.157	186.451155		
E17-10	-134003.606	-38620.655	-0.956	-27.062	27.079	267-58-36	61-48-28	-0.770	0.736120		
EK71A	-134004.562	-38647.717	-2.644	1.039	2.841	158-32-49	70-34-13	-26.793	70.840692		
EK70	-134007.206	-38646.678	-3.182	2.588	4.102	140-52-40	162-19-51	-23.166	73.714212		
EK69	-134010.388	-38644.090	-0.248	10.289	10.292	91-22-51	130-30-11	-10.289	2.551672		
合 計					62.807		720-00-00		321.813616		0.000000
								1 / 2 面 積	160.906808 160.906808		

地 番: 3028

円弧付き面積計算書

街区番号	E17	画地番号	E17-4

測 点	X	Y	DX	DY	距 離	方向角	夾 角	倍横距	倍面積	半径 弧長	円弧面積
E17-9	-134012.021	-38624.790	1.385	-9.011	9.117	278-44-17	72-32-17	-9.011	-12.480235		
E17-14	-134010.636	-38633.801	0.248	-10.289	10.292	271-22-51	172-38-34	-28.311	-7.021128		
EK69	-134010.388	-38644.090	-5.700	2.143	6.090	159-23-44	68-00-53	-36.457	207.804900		
EK68A	-134016.088	-38641.947	-7.051	2.611	7.519	159-40-49	180-17-05	-31.703	223.537853		
EK67	-134023.139	-38639.336	-10.449	5.331	11.730	152-58-11	173-17-22	-23.761	248.278689		
EK66	-134033.588	-38634.005	-1.876	0.982	2.117	152-22-12	179-24-01	-17.448	32.732448		
E17-3	-134035.464	-38633.023	0.709	3.427	3.500	78-18-40	105-56-28	-13.039	-9.244651		
E17-4	-134034.755	-38629.596	11.940	0.847	11.970	4-03-28	105-44-48	-8.765	-104.654100		
E17-5	-134022.815	-38628.749	9.912	3.525	10.520	19-34-37	195-31-09	-4.393	-43.543416		
E17-6	-134012.903	-38625.224	0.882	0.434	0.983	26-12-00	186-37-23	-0.434	-0.382788		
合 計					73.838		1440-00-00		535.027572		0.000000
								1 / 2 面 積	267.513786 267.513786		

地 番: 3112

円弧付き面積計算書

街区番号	E18	画地番号	JR1(T)

測 点	X	Y	DX	DY	距 離	方向角	夾 角	倍横距	倍面積	半径 弧長	円弧面積
J317	-133667.858	-38360.278	8.327	-4.659	9.542	330-46-22	179-11-43	-4.659	-38.795493		
J334	-133659.531	-38364.937	5.708	-3.333	6.610	329-43-07	178-56-45	-12.651	-72.211908		
J333	-133653.823	-38368.270	9.053	-5.651	10.672	328-01-37	178-18-30	-21.635	-195.861655		
J332-2	-133644.770	-38373.921	0.746	-0.497	0.896	326-19-40	178-18-03	-27.783	-20.726118		
J332-1	-133644.024	-38374.418	-3.238	-5.209	6.133	238-08-03	91-48-23	-33.489	108.437382		
J341-1	-133647.262	-38379.627	-9.871	6.026	11.565	148-35-49	90-27-46	-32.672	322.505312		
J342	-133657.133	-38373.601	-6.097	3.521	7.041	149-59-37	181-23-48	-23.125	140.993125		
J335	-133663.230	-38370.080	-7.646	4.241	8.743	150-59-03	180-59-26	-15.363	117.465498		
J338	-133670.876	-38365.839	-2.901	1.600	3.313	151-07-18	180-08-15	-9.522	27.623322		
JR1	-133673.777	-38364.239	-1.177	3.814	3.991	107-09-01	136-01-43	-4.108	4.835116		
JR2	-133674.954	-38360.425	0.297	0.572	0.645	62-33-37	135-24-36	0.278	0.082566		
JR3	-133674.657	-38359.853	3.826	1.184	4.005	17-11-43	134-38-06	2.034	7.782084		
JR4	-133670.831	-38358.669	2.973	-1.609	3.380	331-34-39	134-22-56	1.609	4.783557		
合 計					76.536		1980-00-00		406.912788		0.000000
								1 / 2 面 積	203.456394 203.456394		

地 番: 3116

円弧付き面積計算書

街区番号	E18	画地番号	JR2(T)

測 点	X	Y	DX	DY	距 離	方向角	夾 角	倍横距	倍面積	半径 弧長	円弧面積
JR11	-133738.926	-38332.889	2.880	1.670	3.329	30-06-28	138-05-01	1.670	4.809600		
JR12	-133736.046	-38331.219	9.396	-3.129	9.903	341-34-53	131-28-25	0.211	1.982556		
J324	-133726.650	-38334.348	8.842	-3.234	9.415	339-54-35	178-19-42	-6.152	-54.395984		
J323	-133717.808	-38337.582	9.374	-3.616	10.047	338-54-22	178-59-47	-13.002	-121.880748		
J322	-133708.434	-38341.198	9.749	-4.083	10.569	337-16-32	178-22-10	-20.701	-201.814049		
J321	-133698.685	-38345.281	9.135	-4.093	10.010	335-51-54	178-35-22	-28.877	-263.791395		
J320	-133689.550	-38349.374	6.465	-3.103	7.171	334-21-38	178-29-44	-36.073	-233.211945		
JR5	-133683.085	-38352.477	1.278	-3.796	4.005	288-36-25	134-14-47	-42.972	-54.918216		
JR6	-133681.807	-38356.273	-0.232	-0.454	0.510	242-55-57	134-19-32	-47.222	10.955504		
J340-2	-133682.039	-38356.727	-0.385	-0.435	0.581	228-29-22	165-33-25	-48.111	18.522735		
JR7	-133682.424	-38357.162	-3.921	-0.805	4.003	191-36-07	143-06-45	-49.351	193.505271		
JR8	-133686.345	-38357.967	-5.861	2.800	6.495	154-27-53	142-51-46	-47.356	277.553516		
J343	-133692.206	-38355.167	-9.153	4.123	10.039	155-45-02	181-17-09	-40.433	370.083249		
J344	-133701.359	-38351.044	-9.139	3.790	9.894	157-28-33	181-43-31	-32.520	297.200280		
J345	-133710.498	-38347.254	-9.356	3.682	10.054	158-31-05	181-02-32	-25.048	234.349088		
J348	-133719.854	-38343.572	-9.194	3.342	9.783	160-01-26	181-30-21	-18.024	165.712656		
J349	-133729.048	-38340.230	-9.074	2.981	9.551	161-48-49	181-47-23	-11.701	106.174874		
JR9	-133738.122	-38337.249	-1.206	3.121	3.346	111-07-38	129-18-49	-5.599	6.752394		
JR10	-133739.328	-38334.128	0.402	1.239	1.303	72-01-27	140-53-49	-1.239	-0.498078		
合 計					130.008		3060-00-00	1 / 2 面 積	757.091308 378.545654 378.545654		0.000000

地 番: 3119

円弧付き面積計算書

街区番号	E18	画地番号	JR3(T)

測 点	X	Y	DX	DY	距 離	方向角	夾 角	倍横距	倍面積	半径 弧長	円弧面積
J353-1	-133767.405	-38329.110	5.597	5.433	7.800	44-08-53	58-52-41	5.433	30.408501		
J328-1	-133761.808	-38323.677	3.962	-1.109	4.114	344-21-45	120-12-52	9.757	38.657234		
J328-2	-133757.846	-38324.786	11.554	-3.262	12.006	344-14-03	179-52-18	5.386	62.229844		
J327	-133746.292	-38328.048	1.734	-0.520	1.810	343-18-25	179-04-22	1.604	2.781336		
JR13	-133744.558	-38328.568	1.402	-3.007	3.318	294-59-49	131-41-24	-1.923	-2.696046		
JR14	-133743.156	-38331.575	-0.366	-1.246	1.299	253-37-49	138-38-00	-6.176	2.260416		
JR15	-133743.522	-38332.821	-2.743	-1.861	3.315	214-09-18	140-31-29	-9.283	25.463269		
JR16	-133746.265	-38334.682	-1.775	0.477	1.838	164-57-29	130-48-11	-10.667	18.933925		
J352	-133748.040	-38334.205	-5.413	1.440	5.601	165-06-10	180-08-41	-8.750	47.363750		
J353-3	-133753.453	-38332.765	-6.668	1.740	6.891	165-22-30	180-16-20	-5.570	37.140760		
J353-2	-133760.121	-38331.025	-7.284	1.915	7.532	165-16-12	179-53-42	-1.915	13.948860		
合 計					55.524		1620-00-00	1 / 2 面 積	276.491849 138.2459245 138.2459245		0.000000

地 番: 3114

円弧付き面積計算書

街区番号	島1号線・島2号線	画地番号	K24(TJR)

測 点	X	Y	DX	DY	距 離	方向角	夾 角	倍横距	倍面積	半径 弧長	円弧面積
JR32	-133670.623	-38351.986	-7.154	3.566	7.994	153-30-20	270-39-11	3.566	-25.511164		
JR33	-133677.777	-38348.420	-4.030	-7.853	8.827	242-50-02	269-19-42	-0.721	2.905630		
JR6	-133681.807	-38356.273	-0.232	-0.454	0.510	242-55-57	180-05-55	-9.028	2.094496		
J340-2	-133682.039	-38356.727	-0.385	-0.435	0.581	228-29-22	165-33-25	-9.917	3.818045		
JR7	-133682.424	-38357.162	-4.908	-5.566	7.421	228-35-41	180-06-19	-15.918	78.125544		
JR19	-133687.332	-38362.728	7.431	-3.663	8.285	333-45-35	285-09-54	-25.147	-186.867357		
JR18	-133679.901	-38366.391	4.510	5.115	6.819	48-35-48	254-50-13	-23.695	-106.864450		
JR17	-133675.391	-38361.276	0.437	0.851	0.957	62-49-08	194-13-20	-17.729	-7.747573		
JR2	-133674.954	-38360.425	0.297	0.572	0.645	62-33-37	179-44-29	-16.306	-4.842882		
JR3	-133674.657	-38359.853	4.034	7.867	8.841	62-51-09	180-17-32	-7.867	-31.735478		
合 計					50.880		2160-00-00		-276.625189		0.000000
								1 / 2 面 積	138.3125945 138.3125945		

地 番: 3118

円弧付き面積計算書

街区番号	島1号線・島2号線	画地番号	K27(T)

測 点	X	Y	DX	DY	距 離	方向角	夾 角	倍横距	倍面積	半径 弧長	円弧面積
JR9	-133738.122	-38337.249	-1.206	3.121	3.346	111-07-38	308-37-27	3.121	-3.763926		
JR10	-133739.328	-38334.128	0.402	1.239	1.303	72-01-27	140-53-49	7.481	3.007362		
JR11	-133738.926	-38332.889	2.880	1.670	3.329	30-06-28	138-05-01	10.390	29.923200		
JR12	-133736.046	-38331.219	-8.512	2.651	8.915	162-42-04	312-35-36	14.711	-125.220032		
JR13	-133744.558	-38328.568	1.402	-3.007	3.318	294-59-49	312-17-45	14.355	20.125710		
JR14	-133743.156	-38331.575	-0.366	-1.246	1.299	253-37-49	138-38-00	10.102	-3.697332		
JR15	-133743.522	-38332.821	-2.743	-1.861	3.315	214-09-18	140-31-29	6.995	-19.187285		
JR16	-133746.265	-38334.682	8.143	-2.567	8.538	342-30-11	308-20-53	2.567	20.903081		
合 計					33.363		1800-00-00	1 / 2 面 積	-77.909222 38.954611 38.954611		0.000000

地 番: 3115

円弧付き面積計算書

街区番号	島1号線	画地番号	K26(TJR)

測 点	X	Y	DX	DY	距 離	方向角	夾 角	倍横距	倍面積	半径 弧長	円弧面積
JR33	-133677.777	-38348.420	-2.859	1.425	3.194	153-30-26	270-40-24	1.425	-4.074075		
JR25	-133680.636	-38346.995	-6.332	3.135	7.066	153-39-35	180-09-09	5.985	-37.897020		
JR26	-133686.968	-38343.860	-18.818	8.154	20.509	156-34-21	182-54-46	17.274	-325.062132		
JR27	-133705.786	-38335.706	-19.216	7.210	20.524	159-26-01	182-51-40	32.638	-627.171808		
JR28	-133725.002	-38328.496	-19.472	6.270	20.457	162-09-05	182-43-04	46.118	-898.009696		
JR29	-133744.474	-38322.226	-7.350	1.962	7.607	165-03-15	182-54-10	54.350	-399.472500		
JR30	-133751.824	-38320.264	-5.215	1.230	5.358	166-43-44	181-40-29	57.542	-300.081530		
JR31	-133757.039	-38319.034	-0.587	-0.583	0.827	224-48-15	238-04-31	58.189	-34.156943		
EK22A	-133757.626	-38319.617	-4.182	-4.060	5.829	224-09-07	179-20-52	53.546	-223.929372		
J328-1	-133761.808	-38323.677	3.962	-1.109	4.114	344-21-45	300-12-38	48.377	191.669674		
J328-2	-133757.846	-38324.786	11.554	-3.262	12.006	344-14-03	179-52-18	44.006	508.445324		
J327	-133746.292	-38328.048	1.734	-0.520	1.810	343-18-25	179-04-22	40.224	69.748416		
JR13	-133744.558	-38328.568	8.512	-2.651	8.915	342-42-04	179-23-39	37.053	315.395136		
JR12	-133736.046	-38331.219	9.396	-3.129	9.903	341-34-53	178-52-49	31.273	293.841108		
J324	-133726.650	-38334.348	8.842	-3.234	9.415	339-54-35	178-19-42	24.910	220.254220		
J323	-133717.808	-38337.582	9.374	-3.616	10.047	338-54-22	178-59-47	18.060	169.294440		
J322	-133708.434	-38341.198	9.749	-4.083	10.569	337-16-32	178-22-10	10.361	101.009389		
J321	-133698.685	-38345.281	9.135	-4.093	10.010	335-51-54	178-35-22	2.185	19.959975		
J320	-133689.550	-38349.374	6.465	-3.103	7.171	334-21-38	178-29-44	-5.011	-32.396115		
JR5	-133683.085	-38352.477	1.278	-3.796	4.005	288-36-25	134-14-47	-11.910	-15.220980		
JR6	-133681.807	-38356.273	4.030	7.853	8.827	62-50-02	314-13-37	-7.853	-31.647590		
合 計					188.163		4140-00-00	1 / 2	-1039.502079 519.7510395		0.000000

地 番: 3115

円弧付き面積計算書

街区番号	島1号線	画地番号	K26(TJR)

測 点	X	Y	DX	DY	距 離	方向角	夾 角	倍横距 面 積	倍面積 519.7510395	半径 弧長	円弧面積

円弧付き面積計算書

地番: 3111

街区番号	島1号線	画地番号	K31(TJR)

測点	X	Y	DX	DY	距離	方向角	夾角	倍横距	倍面積	半径 弧長	円弧面積
J332-1	-133644.024	-38374.418	3.100	4.988	5.873	58-08-22	271-48-42	4.988	15.462800		
JR20	-133640.924	-38369.430	-7.927	5.323	9.548	146-07-07	267-58-45	15.299	-121.275173		
JR21	-133648.851	-38364.107	-1.901	1.254	2.277	146-35-21	180-28-14	21.876	-41.586276		
JR22	-133650.752	-38362.853	-9.032	5.005	10.326	151-00-27	184-25-06	28.135	-254.115320		
JR23	-133659.784	-38357.848	-8.057	4.475	9.216	150-57-05	179-56-38	37.615	-303.064055		
JR24	-133667.841	-38353.373	-2.782	1.387	3.109	153-30-03	182-32-58	43.477	-120.953014		
JR32	-133670.623	-38351.986	-4.034	-7.867	8.841	242-51-09	269-21-06	36.997	-149.245898		
JR3	-133674.657	-38359.853	3.826	1.184	4.005	17-11-43	314-20-34	30.314	115.981364		
JR4	-133670.831	-38358.669	2.973	-1.609	3.380	331-34-39	134-22-56	29.889	88.859997		
J317	-133667.858	-38360.278	8.327	-4.659	9.542	330-46-22	179-11-43	23.621	196.692067		
J334	-133659.531	-38364.937	5.708	-3.333	6.610	329-43-07	178-56-45	15.629	89.210332		
J333	-133653.823	-38368.270	9.053	-5.651	10.672	328-01-37	178-18-30	6.645	60.157185		
J332-2	-133644.770	-38373.921	0.746	-0.497	0.896	326-19-40	178-18-03	0.497	0.370762		
合計					84.295		2700-00-00		-423.505229		0.000000
								1 / 2 面積	211.7526145 211.7526145		

地 番: 3117

円弧付き面積計算書

街区番号	島2号線	画地番号	K25(T)

測 点	X	Y	DX	DY	距 離	方向角	夾 角	倍横距	倍面積	半径 弧長	円弧面積
JR7	-133682.424	-38357.162	-3.921	-0.805	4.003	191-36-07	323-00-26	-0.805	3.156405		
JR8	-133686.345	-38357.967	-5.861	2.800	6.495	154-27-53	142-51-46	1.190	-6.974590		
J343	-133692.206	-38355.167	-9.153	4.123	10.039	155-45-02	181-17-09	8.113	-74.258289		
J344	-133701.359	-38351.044	-9.139	3.790	9.894	157-28-33	181-43-31	16.026	-146.461614		
J345	-133710.498	-38347.254	-9.356	3.682	10.054	158-31-05	181-02-32	23.498	-219.847288		
J348	-133719.854	-38343.572	-9.194	3.342	9.783	160-01-26	181-30-21	30.522	-280.619268		
J349	-133729.048	-38340.230	-9.074	2.981	9.551	161-48-49	181-47-23	36.845	-334.331530		
JR9	-133738.122	-38337.249	-8.143	2.567	8.538	162-30-11	180-41-22	42.393	-345.206199		
JR16	-133746.265	-38334.682	-1.775	0.477	1.838	164-57-29	182-27-18	45.437	-80.650675		
J352	-133748.040	-38334.205	-5.413	1.440	5.601	165-06-10	180-08-41	47.354	-256.327202		
J353-3	-133753.453	-38332.765	-6.668	1.740	6.891	165-22-30	180-16-20	50.534	-336.960712		
J353-2	-133760.121	-38331.025	-7.284	1.915	7.532	165-16-12	179-53-42	54.189	-394.712676		
J353-1	-133767.405	-38329.110	-4.033	-3.915	5.621	224-08-58	238-52-46	52.189	-210.478237		
EK23A	-133771.438	-38333.025	3.131	-0.688	3.206	347-36-25	303-27-27	47.586	148.991766		
J72	-133768.307	-38333.713	13.300	-3.490	13.750	345-17-48	177-41-23	43.408	577.326400		
E3-26	-133755.007	-38337.203	5.732	-1.504	5.926	345-17-52	180-00-04	38.414	220.189048		
J355	-133749.275	-38338.707	18.630	-5.894	19.540	342-26-39	177-08-47	31.016	577.828080		
J354	-133730.645	-38344.601	1.349	-0.511	1.443	339-15-12	176-48-33	24.611	33.200239		
E3-16	-133729.296	-38345.112	17.093	-6.476	18.279	339-15-00	179-59-48	17.624	301.247032		
J347	-133712.203	-38351.588	4.968	-2.142	5.410	336-40-35	177-25-35	9.006	44.741808		
E3-17	-133707.235	-38353.730	13.061	-5.630	14.223	336-40-53	180-00-18	1.234	16.117274		
J346	-133694.174	-38359.360	3.515	-1.729	3.917	333-48-28	177-07-35	-6.125	-21.529375		
E3-5	-133690.659	-38361.089	3.327	-1.639	3.709	333-46-25	179-57-57	-9.493	-31.583211		

地 番: 3117

円弧付き面積計算書

街区番号	島2号線	画地番号	K25(T)

測 点	X	Y	DX	DY	距 離	方向角	夾 角	倍横距	倍面積	半径 弧長	円弧面積
JR19	-133687.332	-38362.728	4.908	5.566	7.421	48-35-41	254-49-16	-5.566	-27.317928		
合 計					192.664		4680-00-00	1 / 2 面 積	-844.460742 422.230371 422.230371		0.000000

地 番: 3113

円弧付き面積計算書

街区番号	島2号線	画地番号	K30(T)

測 点	X	Y	DX	DY	距 離	方向角	夾 角	倍横距	倍面積	半径 弧長	円弧面積
EK161	-133649.066	-38384.145	0.738	2.802	2.898	75-14-40	287-26-52	2.802	2.067876		
EK162	-133648.328	-38381.343	1.066	1.716	2.020	58-09-03	162-54-23	7.320	7.803120		
J341-1	-133647.262	-38379.627	-9.871	6.026	11.565	148-35-49	270-26-46	15.062	-148.677002		
J342	-133657.133	-38373.601	-6.097	3.521	7.041	149-59-37	181-23-48	24.609	-150.041073		
J335	-133663.230	-38370.080	-7.646	4.241	8.743	150-59-03	180-59-26	32.371	-247.508666		
J338	-133670.876	-38365.839	-2.901	1.600	3.313	151-07-18	180-08-15	38.212	-110.853012		
JR1	-133673.777	-38364.239	-1.177	3.814	3.991	107-09-01	136-01-43	43.626	-51.347802		
JR2	-133674.954	-38360.425	-0.437	-0.851	0.957	242-49-08	315-40-07	46.589	-20.359393		
JR17	-133675.391	-38361.276	-4.510	-5.115	6.819	228-35-48	165-46-40	40.623	-183.209730		
JR18	-133679.901	-38366.391	2.546	-1.255	2.839	333-45-36	285-09-48	34.253	87.208138		
E6-6	-133677.355	-38367.646	0.764	-0.376	0.852	333-47-46	180-02-10	32.622	24.923208		
J337	-133676.591	-38368.022	17.114	-9.566	19.606	330-47-48	177-00-02	22.680	388.145520		
J336	-133659.477	-38377.588	10.411	-6.557	12.304	327-47-48	177-00-00	6.557	68.264927		
合 計					82.948		2700-00-00		-333.583889		0.000000
								1 / 2 面 積	166.7919445 166.7919445		

地 番: 3219

円弧付き面積計算書

街区番号	4号公園	画地番号	4号公園

測 点	X	Y	DX	DY	距 離	方向角	夾 角	倍横距	倍面積	半径 弧長	円弧面積
EK100A	-133933.844	-38551.101	33.540	26.784	42.922	38-36-35	43-41-30	26.784	898.335360		
P4-1	-133900.304	-38524.317	4.476	-0.385	4.493	355-05-02	136-28-27	53.183	238.047108		
P4-2	-133895.828	-38524.702	34.998	-39.282	52.611	311-41-57	136-36-55	13.516	473.032968		
P4-3	-133860.830	-38563.984	0.492	-2.391	2.441	281-37-39	149-55-42	-28.157	-13.853244		
S1	-133860.338	-38566.375	-10.404	-1.006	10.453	185-31-23	83-53-44	-31.554	328.287816		
S2	-133870.742	-38567.381	-3.418	-0.287	3.430	184-47-59	179-16-36	-32.847	112.271046		
S3	-133874.160	-38567.668	-2.809	-0.698	2.894	193-57-17	189-09-18	-33.832	95.034088		
S4	-133876.969	-38568.366	-2.730	-0.715	2.822	194-40-35	180-43-18	-35.245	96.218850		
S5	-133879.699	-38569.081	-9.386	-0.748	9.416	184-33-23	169-52-48	-36.708	344.541288		
S6	-133889.085	-38569.829	-3.654	0.587	3.701	170-52-25	166-19-02	-36.869	134.719326		
S7	-133892.739	-38569.242	0.027	1.260	1.260	88-46-21	97-53-56	-35.022	-0.945594		
EK102	-133892.712	-38567.982	0.632	13.167	13.182	87-15-07	178-28-46	-20.595	-13.016040		
EK101A	-133892.080	-38554.815	-41.764	3.714	41.929	174-55-05	267-39-58	-3.714	155.111496		
合 計					191.554		1980-00-00		2847.784468		0.000000
								1 / 2 面 積	1423.892234 1423.892234		

地 番: 3220

円弧付き面積計算書

街区番号	5号公園	画地番号	5号公園

測 点	X	Y	DX	DY	距 離	方向角	夾 角	倍横距	倍面積	半径 弧長	円弧面積
E3-18	-133721.066	-38369.442	13.831	15.712	20.932	48-38-35	90-07-48	15.712	217.312672		
E3-17	-133707.235	-38353.730	13.061	-5.630	14.223	336-40-53	108-02-18	25.794	336.895434		
J346	-133694.174	-38359.360	3.515	-1.729	3.917	333-48-28	177-07-35	18.435	64.799025		
E3-5	-133690.659	-38361.089	0.890	-4.402	4.491	281-25-48	127-37-20	12.304	10.950560		
E3-6	-133689.769	-38365.491	-15.677	-17.764	23.692	228-34-16	127-08-28	-9.862	154.606574		
E3-35	-133705.446	-38383.255	-15.620	13.813	20.851	138-30-47	89-56-31	-13.813	215.759060		
合 計					88.106		720-00-00		1000.323325		0.000000
								1 / 2	500.1616625		
								面 積	500.1616625		

地 番: 3217

円弧付き面積計算書

街区番号	4号水路	画地番号	S4

測 点	X	Y	DX	DY	距 離	方向角	夾 角	倍横距	倍面積	半径 弧長	円弧面積
EK120A	-133845.812	-38631.521	0.070	0.154	0.169	65-33-22	260-18-43	0.154	0.010780		
E11-6	-133845.742	-38631.367	-0.685	3.795	3.856	100-13-54	214-40-32	4.103	-2.810555		
E11-5	-133846.427	-38627.572	-0.950	5.055	5.143	100-38-37	180-24-43	12.953	-12.305350		
E11-4	-133847.377	-38622.517	-2.682	7.917	8.359	108-42-52	188-04-15	25.925	-69.530850		
E11-3	-133850.059	-38614.600	-1.200	3.417	3.622	109-21-02	180-38-10	37.259	-44.710800		
E11-2	-133851.259	-38611.183	-0.420	2.907	2.937	98-13-16	168-52-14	43.583	-18.304860		
E11-1	-133851.679	-38608.276	-1.597	-0.449	1.659	195-42-12	277-28-56	46.041	-73.527477		
EK115	-133853.276	-38608.725	0.336	-2.666	2.687	277-11-00	261-28-48	42.926	14.423136		
EK116A	-133852.940	-38611.391	1.588	-4.476	4.749	289-32-01	192-21-01	35.784	56.824992		
EK117	-133851.352	-38615.867	2.416	-7.173	7.569	288-36-52	179-04-51	24.135	58.310160		
EK118	-133848.936	-38623.040	1.499	-8.053	8.191	280-32-40	171-55-48	8.909	13.354591		
EK119	-133847.437	-38631.093	1.625	-0.428	1.680	345-14-39	244-41-59	0.428	0.695500		
合 計					50.621		2520-00-00		-77.570733		0.000000
								1 / 2 面 積	38.7853665 38.7853665		

地 番: 3216

円弧付き面積計算書

街区番号	5号水路	画地番号	S5

測 点	X	Y	DX	DY	距 離	方向角	夾 角	倍横距	倍面積	半径 弧長	円弧面積
S1	-133860.338	-38566.375	-10.404	-1.006	10.453	185-31-23	263-55-43	-1.006	10.466424		
S2	-133870.742	-38567.381	-3.418	-0.287	3.430	184-47-59	179-16-36	-2.299	7.857982		
S3	-133874.160	-38567.668	-2.809	-0.698	2.894	193-57-17	189-09-18	-3.284	9.224756		
S4	-133876.969	-38568.366	-2.730	-0.715	2.822	194-40-35	180-43-18	-4.697	12.822810		
S5	-133879.699	-38569.081	-9.386	-0.748	9.416	184-33-23	169-52-48	-6.160	57.817760		
S6	-133889.085	-38569.829	-3.654	0.587	3.701	170-52-25	166-19-02	-6.321	23.096934		
S7	-133892.739	-38569.242	-0.033	-1.549	1.549	268-46-46	277-54-21	-7.283	0.240339		
EK103A	-133892.772	-38570.791	3.665	-0.620	3.717	350-23-54	261-37-08	-9.452	-34.641580		
EK104	-133889.107	-38571.411	9.736	0.802	9.769	4-42-33	194-18-39	-9.270	-90.252720		
EK105A	-133879.371	-38570.609	0.606	0.156	0.626	14-26-10	189-43-37	-8.312	-5.037072		
EK106A	-133878.765	-38570.453	-0.006	0.219	0.219	91-34-10	257-08-00	-7.937	0.047622		
EK107A	-133878.771	-38570.234	4.609	1.184	4.759	14-24-26	102-50-16	-6.534	-30.115206		
EK108A	-133874.162	-38569.050	14.094	1.359	14.159	5-30-28	171-06-02	-3.991	-56.249154		
EK109	-133860.068	-38567.691	-0.270	1.316	1.343	101-35-40	276-05-12	-1.316	0.355320		
合 計					68.857		2880-00-00	1 / 2 面 積	-94.365785 47.1828925 47.1828925		0.000000

地 番: 3218

円弧付き面積計算書

街区番号	6号水路	画地番号	S6

測 点	X	Y	DX	DY	距 離	方向角	夾 角	倍横距	倍面積	半径 弧長	円弧面積
EK123	-133823.115	-38637.540	-4.679	1.306	4.858	164-24-16	179-36-51	1.306	-6.110774		
EK122A	-133827.794	-38636.234	-13.331	3.485	13.779	165-20-58	180-56-42	6.097	-81.279107		
EK121	-133841.125	-38632.749	-4.687	1.228	4.845	165-19-06	179-58-08	10.810	-50.666470		
EK120A	-133845.812	-38631.521	0.070	0.154	0.169	65-33-22	80-14-16	12.192	0.853440		
E11-6	-133845.742	-38631.367	4.546	-1.344	4.741	343-31-48	97-58-26	11.002	50.015092		
E11-7	-133841.196	-38632.711	6.325	-1.626	6.531	345-34-58	182-03-10	8.032	50.802400		
E11-8	-133834.871	-38634.337	7.110	-1.807	7.336	345-44-25	180-09-27	4.599	32.698890		
E11-9	-133827.761	-38636.144	4.753	-1.401	4.955	343-34-36	177-50-11	1.391	6.611423		
E11-10	-133823.008	-38637.545	6.544	-1.638	6.746	345-56-50	182-22-14	-1.648	-10.784512		
E11-11	-133816.464	-38639.183	-0.034	-0.156	0.160	257-42-17	91-45-27	-3.442	0.117028		
EK124	-133816.498	-38639.339	-6.617	1.799	6.857	164-47-25	87-05-08	-1.799	11.903983		
合 計					60.977		1620-00-00	1 / 2 面 積	4.161393 2.0806965 2.0806965		0.000000

地 番: 3200

円弧付き面積計算書

街区番号	双葉町島一丁目線	画地番号	TKHS(T)

測 点	X	Y	DX	DY	距 離	方向角	夾 角	倍横距	倍面積	半径 弧長	円弧面積
E5-1	-133697.957	-38492.618	-5.963	-0.653	5.999	186-14-58	312-20-47	-0.653	3.893839		
E5-2	-133703.920	-38493.271	-13.119	11.580	17.499	138-33-56	132-18-58	10.274	-134.784606		
E5-13	-133717.039	-38481.691	-33.138	29.252	44.202	138-33-51	179-59-55	51.106	-1693.550628		
E5-3	-133750.177	-38452.439	-12.364	10.912	16.491	138-34-11	180-00-20	91.270	-1128.462280		
E3-2	-133762.541	-38441.527	-11.644	10.269	15.525	138-35-26	180-01-15	112.451	-1309.379444		
E3-30	-133774.185	-38431.258	-16.111	14.209	21.482	138-35-22	179-59-56	136.929	-2206.063119		
E3-9	-133790.296	-38417.049	-4.243	3.743	5.658	138-34-57	179-59-35	154.881	-657.160083		
E3-40	-133794.539	-38413.306	-6.512	5.742	8.682	138-35-44	180-00-47	164.366	-1070.351392		
E3-37	-133801.051	-38407.564	-15.336	13.526	20.449	138-35-18	179-59-34	183.634	-2816.211024		
E3-7	-133816.387	-38394.038	-6.070	5.354	8.094	138-35-11	179-59-53	202.514	-1229.259980		
E3-3	-133822.457	-38388.684	-0.003	9.966	9.966	90-01-02	131-25-51	217.834	-0.653502		
E3-4	-133822.460	-38378.718	-12.927	-11.302	17.171	221-09-47	311-08-45	216.498	-2798.669646		
EK31	-133835.387	-38390.020	-1.482	-1.276	1.956	220-43-42	179-33-55	203.920	-302.209440		
EK32	-133836.869	-38391.296	-1.524	-1.206	1.943	218-21-21	177-37-39	201.438	-306.991512		
EK33	-133838.393	-38392.502	-6.977	-6.080	9.254	221-04-12	182-42-51	194.152	-1354.598504		
E2-5	-133845.370	-38398.582	10.000	-0.035	10.000	359-47-58	318-43-46	188.037	1880.370000		
E2-6	-133835.370	-38398.617	17.216	-15.197	22.964	318-33-52	138-45-54	172.805	2975.010880		
E2-11	-133818.154	-38413.814	8.805	-7.773	11.745	318-33-44	179-59-52	149.835	1319.297175		
E2-10	-133809.349	-38421.587	3.090	-2.719	4.116	318-39-16	180-05-32	139.343	430.569870		
E2-7	-133806.259	-38424.306	12.437	-10.974	16.586	318-34-33	179-55-17	125.650	1562.709050		
E16-5	-133793.822	-38435.280	6.348	-5.633	8.487	318-24-55	179-50-22	109.043	692.204964		
E16-9	-133787.474	-38440.913	6.609	-5.832	8.814	318-34-26	180-09-31	97.578	644.893002		
E16-23	-133780.865	-38446.745	3.499	-3.088	4.667	318-34-13	179-59-47	88.658	310.214342		

地 番: 3200

円弧付き面積計算書

街区番号	双葉町島一丁目線	画地番号	TKHS(T)

測 点	X	Y	DX	DY	距 離	方向角	夾 角	倍横距	倍面積	半径 弧長	円弧面積
E16-10	-133777.366	-38449.833	14.319	-12.621	19.087	318-36-23	180-02-10	72.949	1044.556731		
E16-13	-133763.047	-38462.454	9.928	-8.752	13.235	318-36-08	179-59-45	51.576	512.046528		
E16-21	-133753.119	-38471.206	8.395	-7.400	11.191	318-36-16	180-00-08	35.424	297.384480		
E16-6	-133744.724	-38478.606	3.025	-2.656	4.026	318-42-59	180-06-43	25.368	76.738200		
E15-6	-133741.699	-38481.262	29.838	-26.318	39.786	318-35-12	179-52-13	-3.606	-107.595828		
E15-7	-133711.861	-38507.580	1.944	-5.684	6.007	288-52-53	150-17-41	-35.608	-69.221952		
E15-14	-133709.917	-38513.264	0.004	0.033	0.033	83-05-20	334-12-27	-41.259	-0.165036		
EK142	-133709.913	-38513.231	0.835	2.056	2.219	67-53-48	164-48-28	-39.170	-32.706950		
EK143A	-133709.078	-38511.175	1.688	4.625	4.923	69-56-57	182-03-09	-32.489	-54.841432		
EK144	-133707.390	-38506.550	1.371	2.875	3.185	64-30-18	174-33-21	-24.989	-34.259919		
EK145	-133706.019	-38503.675	8.062	11.057	13.684	53-54-11	169-23-53	-11.057	-89.141534		
合 計					409.126		6480-00-00		-5646.388750		0.000000
								1 / 2	2823.194375		
								面 積	2823.194375		

円弧付き面積計算書

地番: 3215

街区番号	島1号線	画地番号	K26(TIC)

測点	X	Y	DX	DY	距離	方向角	夾角	倍横距	倍面積	半径 弧長	円弧面積
E4-2	-133680.325	-38346.369	-6.349	3.143	7.084	153-39-46	180-08-52	3.143	-19.954907		
J309	-133686.674	-38343.226	-10.841	4.697	11.815	156-34-29	182-54-43	10.983	-119.066703		
E4-11	-133697.515	-38338.529	-8.009	3.471	8.729	156-34-07	179-59-38	19.151	-153.380359		
J316	-133705.524	-38335.058	-19.248	7.222	20.558	159-26-01	182-51-54	29.844	-574.437312		
J329	-133724.772	-38327.836	-19.504	6.280	20.490	162-09-08	182-43-07	43.346	-845.420384		
J330	-133744.276	-38321.556	-7.377	1.970	7.636	165-02-54	182-53-46	51.596	-380.623692		
J73	-133751.653	-38319.586	-4.801	1.132	4.933	166-43-58	181-41-04	54.698	-262.605098		
EK21	-133756.454	-38318.454	-0.585	-0.580	0.824	224-45-15	238-01-17	55.250	-32.321250		
JR31	-133757.039	-38319.034	5.215	-1.230	5.358	346-43-44	301-58-29	53.440	278.689600		
JR30	-133751.824	-38320.264	7.350	-1.962	7.607	345-03-15	178-19-31	50.248	369.322800		
JR29	-133744.474	-38322.226	19.472	-6.270	20.457	342-09-05	177-05-50	42.016	818.135552		
JR28	-133725.002	-38328.496	19.216	-7.210	20.524	339-26-01	177-16-56	28.536	548.347776		
JR27	-133705.786	-38335.706	18.818	-8.154	20.509	336-34-21	177-08-20	13.172	247.870696		
JR26	-133686.968	-38343.860	6.332	-3.135	7.066	333-39-35	177-05-14	1.883	11.923156		
JR25	-133680.636	-38346.995	2.859	-1.425	3.194	333-30-26	179-50-51	-2.677	-7.653543		
JR33	-133677.777	-38348.420	0.320	0.622	0.699	62-46-32	269-16-06	-3.480	-1.113600		
K24-2	-133677.457	-38347.798	-2.868	1.429	3.204	153-30-54	270-44-22	-1.429	4.098372		
合計					170.687		3420-00-00		-118.188896		0.000000
								1 / 2 面積	59.094448 59.094448		

円弧付き面積計算書

地番: 3214

街区番号	島1号線	画地番号	K31(TIC)

測点	X	Y	DX	DY	距離	方向角	夾角	倍横距	倍面積	半径 弧長	円弧面積
JR20	-133640.924	-38369.430	0.370	0.595	0.701	58-07-29	272-00-22	0.595	0.220150		
E7-1	-133640.554	-38368.835	-5.228	3.514	6.299	146-05-35	267-58-06	4.704	-24.592512		
E7-9	-133645.782	-38365.321	-2.681	1.797	3.228	146-10-02	180-04-27	10.015	-26.850215		
J304	-133648.463	-38363.524	-1.926	1.270	2.307	146-35-57	180-25-55	13.082	-25.195932		
J305	-133650.389	-38362.254	-3.949	2.189	4.515	150-59-59	184-24-02	16.541	-65.320409		
E7-10	-133654.338	-38360.065	-5.106	2.829	5.837	151-00-40	180-00-41	21.559	-110.080254		
J306	-133659.444	-38357.236	-8.051	4.471	9.209	150-57-18	179-56-38	28.859	-232.343809		
E7-2	-133667.495	-38352.765	-2.809	1.401	3.139	153-29-32	182-32-14	34.731	-97.559379		
K24-1	-133670.304	-38351.364	-0.319	-0.622	0.699	242-50-54	269-21-22	35.510	-11.327690		
JR32	-133670.623	-38351.986	2.782	-1.387	3.109	333-30-03	270-39-09	33.501	93.199782		
JR24	-133667.841	-38353.373	8.057	-4.475	9.216	330-57-05	177-27-02	27.639	222.687423		
JR23	-133659.784	-38357.848	9.032	-5.005	10.326	331-00-27	180-03-22	18.159	164.012088		
JR22	-133650.752	-38362.853	1.901	-1.254	2.277	326-35-21	175-34-54	11.900	22.621900		
JR21	-133648.851	-38364.107	7.927	-5.323	9.548	326-07-07	179-31-46	5.323	42.195421		
合計					70.410		2880-00-00	1 / 2 面積	-48.333436 24.166718 24.166718		0.000000

地 番: 3209

円弧付き面積計算書

街区番号	島36号線	画地番号	K37(T)

測 点	X	Y	DX	DY	距 離	方向角	夾 角	倍横距	倍面積	半径 弧長	円弧面積
E17-3	-134035.464	-38633.023	0.709	3.427	3.500	78-18-40	286-00-05	3.427	2.429743		
E17-4	-134034.755	-38629.596	11.940	0.847	11.970	4-03-28	105-44-48	7.701	91.949940		
E17-5	-134022.815	-38628.749	9.912	3.525	10.520	19-34-37	195-31-09	12.073	119.667576		
E17-6	-134012.903	-38625.224	0.882	0.434	0.983	26-12-00	186-37-23	16.032	14.140224		
E17-9	-134012.021	-38624.790	8.415	4.135	9.376	26-10-08	179-58-08	20.601	173.357415		
E17-10	-134003.606	-38620.655	9.882	4.857	11.011	26-10-27	180-00-19	29.593	292.438026		
E17-11	-133993.724	-38615.798	4.162	2.045	4.637	26-10-02	179-59-35	36.495	151.892190		
E17-7	-133989.562	-38613.753	1.668	-1.142	2.021	325-36-09	119-26-07	37.398	62.379864		
E17-8	-133987.894	-38614.895	1.257	11.244	11.314	83-37-16	298-01-07	47.500	59.707500		
E1-9	-133986.637	-38603.651	-3.820	-5.216	6.465	233-46-57	330-09-41	53.528	-204.476960		
E1-10	-133990.457	-38608.867	-8.979	-4.376	9.989	205-58-58	152-12-01	43.936	-394.501344		
E1-36	-133999.436	-38613.243	-15.318	-7.541	17.074	206-12-39	180-13-41	32.019	-490.467042		
E1-1	-134014.754	-38620.784	-6.463	-2.322	6.867	199-45-44	173-33-05	22.156	-143.194228		
E1-2	-134021.217	-38623.106	0.188	-0.741	0.764	284-14-10	264-28-26	19.093	3.589484		
EK57A	-134021.029	-38623.847	-2.515	-0.885	2.666	199-23-11	95-09-01	17.467	-43.929505		
EK58	-134023.544	-38624.732	-16.870	-1.209	16.913	184-05-57	164-42-46	15.373	-259.342510		
EK59	-134040.414	-38625.941	-4.726	-0.373	4.741	184-30-46	180-24-49	13.791	-65.176266		
EK60	-134045.140	-38626.314	2.828	-2.527	3.793	318-13-02	313-42-16	10.891	30.799748		
EK61	-134042.312	-38628.841	2.046	-1.350	2.451	326-34-56	188-21-54	7.014	14.350644		
EK62	-134040.266	-38630.191	2.254	-1.399	2.653	328-10-23	181-35-27	4.265	9.613310		
EK63	-134038.012	-38631.590	1.883	-1.078	2.170	330-12-33	182-02-10	1.788	3.366804		
EK64	-134036.129	-38632.668	0.423	-0.228	0.481	331-40-30	181-27-57	0.482	0.203886		
EK65	-134035.706	-38632.896	0.242	-0.127	0.273	332-18-35	180-38-05	0.127	0.030734		

地 番: 3209

円弧付き面積計算書

街区番号	島36号線	画地番号	K37(T)

測 点	X	Y	DX	DY	距 離	方向角	夾 角	倍横距	倍面積	半径 弧長	円弧面積
合 計					142.632		4500-00-00	1 / 2 面 積	-571.170767 285.5853835 285.5853835		0.000000

円弧付き面積計算書

地 番: 3210

街区番号	島37号線	画地番号	K32(T)

測 点	X	Y	DX	DY	距 離	方向角	夾 角	倍横距	倍面積	半径 弧長	円弧面積
E10-7	-133942.601	-38558.069	3.629	-1.707	4.010	334-48-32	296-17-58	-1.707	-6.194703		
E10-8	-133938.972	-38559.776	0.329	-12.734	12.738	271-28-48	116-40-16	-16.148	-5.312692		
E10-9	-133938.643	-38572.510	0.192	-1.545	1.557	277-05-02	185-36-14	-30.427	-5.841984		
E10-44	-133938.451	-38574.055	2.797	-22.521	22.694	277-04-47	179-59-45	-54.493	-152.416921		
E10-10	-133935.654	-38596.576	-1.754	-2.994	3.470	239-38-12	142-33-25	-80.008	140.334032		
E10-11	-133937.408	-38599.570	-0.636	-0.262	0.688	202-23-21	142-45-09	-83.264	52.955904		
E10-12	-133938.044	-38599.832	-1.783	-1.296	2.204	216-00-44	193-37-23	-84.822	151.237626		
E10-42	-133939.827	-38601.128	-2.139	-1.553	2.643	215-58-52	179-58-08	-87.671	187.528269		
E10-13	-133941.966	-38602.681	-2.604	-4.007	4.779	236-58-54	201-00-02	-93.231	242.773524		
E10-14	-133944.570	-38606.688	-1.794	-6.028	6.289	253-25-35	196-26-41	-103.266	185.259204		
E10-40	-133946.364	-38612.716	-0.901	-3.028	3.159	253-25-45	180-00-10	-112.322	101.202122		
E10-15	-133947.265	-38615.744	-1.552	-6.991	7.161	257-29-00	184-03-15	-122.341	189.873232		
E10-1	-133948.817	-38622.735	-2.938	-1.894	3.496	212-48-29	135-19-29	-131.226	385.541988		
E10-2	-133951.755	-38624.629	-5.871	1.201	5.993	168-26-20	135-37-51	-131.919	774.496449		
E10-16	-133957.626	-38623.428	-19.705	3.996	20.106	168-32-11	180-05-51	-126.722	2497.057010		
E10-3	-133977.331	-38619.432	-2.649	3.627	4.491	126-08-34	137-36-23	-119.099	315.493251		
E10-4	-133979.980	-38615.805	-1.085	-11.177	11.230	264-27-20	318-18-46	-126.649	137.414165		
E9-4	-133981.065	-38626.982	3.613	2.681	4.499	36-34-37	312-07-17	-135.145	-488.278885		
E9-5	-133977.452	-38624.301	6.364	-1.294	6.494	348-30-24	131-55-47	-133.758	-851.235912		
E9-8	-133971.088	-38625.595	8.786	-1.785	8.965	348-30-57	180-00-33	-136.837	-1202.249882		
E9-9	-133962.302	-38627.380	16.621	-3.377	16.961	348-30-55	179-59-58	-141.999	-2360.165379		
E9-6	-133945.681	-38630.757	2.770	12.494	12.797	77-29-58	268-59-03	-132.882	-368.083140		
EK86	-133942.911	-38618.263	0.540	2.120	2.188	75-42-35	178-12-37	-118.268	-63.864720		

円弧付き面積計算書

地番: 3210

街区番号	島37号線	画地番号	K32(T)

測点	X	Y	DX	DY	距離	方向角	夾角	倍横距	倍面積	半径 弧長	円弧面積
EK87	-133942.371	-38616.143	2.216	7.443	7.766	73-25-13	177-42-38	-108.705	-240.890280		
EK88A	-133940.155	-38608.700	1.689	2.634	3.129	57-19-51	163-54-38	-98.628	-166.582692		
EK89	-133938.466	-38606.066	2.230	1.633	2.764	36-12-53	158-53-02	-94.361	-210.425030		
EK90	-133936.236	-38604.433	1.045	0.585	1.198	29-14-26	173-01-33	-92.143	-96.289435		
EK91	-133935.191	-38603.848	1.700	0.681	1.831	21-49-50	172-35-24	-90.877	-154.490900		
EK92	-133933.491	-38603.167	1.719	0.695	1.854	22-00-49	180-10-59	-89.501	-153.852219		
EK93	-133931.772	-38602.472	1.613	0.647	1.738	21-51-23	179-50-34	-88.159	-142.200467		
EK94	-133930.159	-38601.825	-0.226	1.771	1.785	97-16-20	255-24-57	-85.741	19.377466		
EK95	-133930.385	-38600.054	-3.455	27.896	28.109	97-03-37	179-47-17	-56.074	193.735670		
EK96A	-133933.840	-38572.158	0.055	2.750	2.751	88-51-15	171-47-38	-25.428	-1.398540		
EK97A	-133933.785	-38569.408	-0.325	7.943	7.950	92-20-35	183-29-20	-14.735	4.788875		
EK98	-133934.110	-38561.465	-0.099	3.318	3.319	91-42-33	179-21-58	-3.474	0.343926		
EK99A	-133934.209	-38558.147	0.365	7.046	7.055	87-02-05	175-19-32	6.890	2.514850		
EK100A	-133933.844	-38551.101	-8.757	-6.968	11.191	218-30-34	311-28-29	6.968	-61.018776		
合計					251.052		7020-00-00	1 / 2 面積	-1148.864994 574.432497 574.432497		0.000000

地 番: 3201

円弧付き面積計算書

街区番号	島38号線	画地番号	K22(T)

測 点	X	Y	DX	DY	距 離	方向角	夾 角	倍横距	倍面積	半径 弧長	円弧面積
E9-1	-133978.935	-38654.165	-0.630	0.104	0.639	170-37-34	273-49-00	0.104	-0.065520		
E9-2	-133979.565	-38654.061	-3.677	4.767	6.020	127-38-41	137-01-07	4.975	-18.293075		
E9-3	-133983.242	-38649.294	0.653	6.697	6.729	84-25-51	136-47-10	16.439	10.734667		
E9-7	-133982.589	-38642.597	1.524	15.615	15.689	84-25-32	179-59-41	38.751	59.056524		
E9-4	-133981.065	-38626.982	1.085	11.177	11.230	84-27-20	180-01-48	65.543	71.114155		
E10-4	-133979.980	-38615.805	0.713	7.151	7.186	84-18-22	179-51-02	83.871	59.800023		
E10-5	-133979.267	-38608.654	0.223	1.822	1.836	83-01-20	178-42-58	92.844	20.704212		
E10-17	-133979.044	-38606.832	0.102	0.719	0.726	81-55-32	178-54-12	95.385	9.729270		
E10-41H	-133978.942	-38606.113	0.178	1.084	1.099	80-40-30	178-44-58	97.188	17.299464		
E10-18	-133978.764	-38605.029	0.341	1.797	1.829	79-15-19	178-34-49	100.069	34.123529		
E10-19	-133978.423	-38603.232	0.392	1.780	1.823	77-34-49	178-19-30	103.646	40.629232		
E10-20	-133978.031	-38601.452	0.462	1.767	1.826	75-20-51	177-46-02	107.193	49.523166		
E10-21	-133977.569	-38599.685	0.511	1.751	1.824	73-43-52	178-23-01	110.711	56.573321		
E10-22	-133977.058	-38597.934	0.576	1.730	1.823	71-35-06	177-51-14	114.192	65.774592		
E10-23	-133976.482	-38596.204	0.629	1.714	1.826	69-50-53	178-15-47	117.636	73.993044		
E10-24	-133975.853	-38594.490	0.678	1.693	1.824	68-10-31	178-19-38	121.043	82.067154		
E10-25	-133975.175	-38592.797	0.735	1.671	1.826	66-15-27	178-04-56	124.407	91.439145		
E10-26	-133974.440	-38591.126	0.791	1.638	1.819	64-13-26	177-57-59	127.716	101.023356		
E10-27	-133973.649	-38589.488	0.849	1.619	1.828	62-19-39	178-06-13	130.973	111.196077		
E10-28	-133972.800	-38587.869	0.897	1.593	1.828	60-37-00	178-17-21	134.185	120.363945		
E10-29	-133971.903	-38586.276	0.941	1.561	1.823	58-55-04	178-18-04	137.339	129.235999		
E10-30	-133970.962	-38584.715	0.998	1.526	1.823	56-48-56	177-53-52	140.426	140.145148		
E10-31	-133969.964	-38583.189	1.053	1.492	1.826	54-47-13	177-58-17	143.444	151.046532		

地 番: 3201

円弧付き面積計算書

街区番号	島38号線	画地番号	K22(T)

測 点	X	Y	DX	DY	距 離	方向角	夾 角	倍横距	倍面積	半径 弧長	円弧面積
E10-32	-133968.911	-38581.697	1.093	1.461	1.825	53-11-57	178-24-44	146.397	160.011921		
E10-33	-133967.818	-38580.236	1.143	1.422	1.824	51-12-28	178-00-31	149.280	170.627040		
E10-34	-133966.675	-38578.814	1.187	1.386	1.825	49-25-21	178-12-53	152.088	180.528456		
E10-35	-133965.488	-38577.428	1.227	1.350	1.824	47-43-58	178-18-37	154.824	189.969048		
E10-36	-133964.261	-38576.078	1.278	1.304	1.826	45-34-37	177-50-39	157.478	201.256884		
E10-37	-133962.983	-38574.774	1.320	1.261	1.826	43-41-26	178-06-49	160.043	211.256760		
E10-38	-133961.663	-38573.513	1.354	1.224	1.825	42-06-48	178-25-22	162.528	220.062912		
E10-39	-133960.309	-38572.289	1.410	1.175	1.835	39-48-20	177-41-32	164.927	232.547070		
E10-6	-133958.899	-38571.114	16.298	13.045	20.876	38-40-26	178-52-06	179.147	2919.737806		
E10-7	-133942.601	-38558.069	8.757	6.968	11.191	38-30-34	179-50-08	199.160	1744.044120		
EK100A	-133933.844	-38551.101	33.540	26.784	42.922	38-36-35	180-06-01	232.912	7811.868480		
P4-1	-133900.304	-38524.317	9.360	7.902	12.250	40-10-20	181-33-45	267.598	2504.717280		
E14-4	-133890.944	-38516.415	8.270	7.363	11.073	41-40-46	181-30-26	282.863	2339.277010		
E14-11	-133882.674	-38509.052	12.557	11.180	16.813	41-40-48	180-00-02	301.406	3784.755142		
E14-30C	-133870.117	-38497.872	5.728	5.100	7.669	41-40-50	180-00-02	317.686	1819.705408		
E14-28C	-133864.389	-38492.772	5.730	5.102	7.672	41-40-55	180-00-05	327.888	1878.798240		
E14-26	-133858.659	-38487.670	5.728	5.100	7.669	41-40-50	179-59-55	338.090	1936.579520		
E14-13	-133852.931	-38482.570	13.007	11.581	17.416	41-40-51	180-00-01	354.771	4614.506397		
E14-33	-133839.924	-38470.989	11.327	10.084	15.165	41-40-39	179-59-48	376.436	4263.890572		
E14-5	-133828.597	-38460.905	9.202	8.189	12.318	41-39-59	179-59-20	394.709	3632.112218		
E16-3	-133819.395	-38452.716	19.564	17.418	26.194	41-40-44	180-00-45	420.316	8223.062224		
E16-4	-133799.831	-38435.298	6.009	0.018	6.009	0-10-18	138-29-34	437.752	2630.451768		

地 番: 3201

円弧付き面積計算書

街区番号	島38号線	画地番号	K22(T)

測 点	X	Y	DX	DY	距 離	方向角	夾 角	倍横距	倍面積	半径 弧長	円弧面積
E16-5	-133793.822	-38435.280	-12.437	10.974	16.586	138-34-33	318-24-15	448.744	-5581.029128		
E2-7	-133806.259	-38424.306	-0.004	-5.996	5.996	269-57-42	311-23-09	453.722	-1.814888		
E2-8	-133806.263	-38430.302	-14.880	-13.262	19.932	221-42-34	131-44-52	434.464	-6464.824320		
E2-9	-133821.143	-38443.564	-2.325	-2.069	3.112	221-39-56	179-57-22	419.133	-974.484225		
E2-26	-133823.468	-38445.633	-14.133	-12.581	18.922	221-40-30	180-00-34	404.483	-5716.558239		
E2-12	-133837.601	-38458.214	-19.221	-17.108	25.732	221-40-17	179-59-47	374.794	-7203.915474		
E2-18H	-133856.822	-38475.322	-23.456	-20.903	31.418	221-42-22	180-02-05	336.783	-7899.582048		
E2-1	-133880.278	-38496.225	-9.762	-8.683	13.065	221-39-08	179-56-46	307.197	-2998.857114		
E1-6	-133890.040	-38504.908	-10.742	-9.559	14.379	221-39-54	180-00-46	288.955	-3103.954610		
E1-7	-133900.782	-38514.467	-23.205	-18.528	29.694	218-36-20	176-56-26	260.868	-6053.441940		
E1-42	-133923.987	-38532.995	-9.095	-7.262	11.639	218-36-22	180-00-02	235.078	-2138.034410		
E1-41	-133933.082	-38540.257	-23.296	-18.601	29.811	218-36-22	180-00-00	209.215	-4873.872640		
E1-11	-133956.378	-38558.858	-7.629	-6.107	9.772	218-40-38	180-04-16	184.507	-1407.603903		
E1-8	-133964.007	-38564.965	-1.404	-1.175	1.831	219-55-33	181-14-55	177.225	-248.823900		
E1-12	-133965.411	-38566.140	-1.372	-1.211	1.830	221-26-00	181-30-27	174.839	-239.879108		
E1-13	-133966.783	-38567.351	-1.337	-1.250	1.830	223-04-26	181-38-26	172.378	-230.469386		
E1-14	-133968.120	-38568.601	-1.282	-1.282	1.813	225-00-00	181-55-34	169.846	-217.742572		
E1-39	-133969.402	-38569.883	-0.015	-0.015	0.021	225-00-00	180-00-00	168.549	-2.528235		
E1-15	-133969.417	-38569.898	-1.258	-1.331	1.831	226-36-54	181-36-54	167.203	-210.341374		
E1-16	-133970.675	-38571.229	-1.226	-1.366	1.835	228-05-30	181-28-36	164.506	-201.684356		
E1-17	-133971.901	-38572.595	-1.182	-1.400	1.832	229-49-34	181-44-04	161.740	-191.176680		
E1-18	-133973.083	-38573.995	-1.139	-1.435	1.832	231-33-36	181-44-02	158.905	-180.992795		
E1-19	-133974.222	-38575.430	-1.094	-1.477	1.838	233-28-23	181-54-47	155.993	-170.656342		

地 番: 3201

円弧付き面積計算書

街区番号	島38号線	画地番号	K22(T)

測 点	X	Y	DX	DY	距 離	方向角	夾 角	倍横距	倍面積	半径 弧長	円弧面積
E1-20	-133975.316	-38576.907	-1.062	-1.489	1.829	234-30-09	181-01-46	153.027	-162.514674		
E1-21	-133976.378	-38578.396	-1.018	-1.529	1.837	236-20-40	181-50-31	150.009	-152.709162		
E1-22	-133977.396	-38579.925	-0.964	-1.558	1.832	238-15-11	181-54-31	146.922	-141.632808		
E1-23	-133978.360	-38581.483	-0.927	-1.578	1.830	239-34-04	181-18-53	143.786	-133.289622		
E1-24	-133979.287	-38583.061	-0.883	-1.611	1.837	241-16-21	181-42-17	140.597	-124.147151		
E1-25	-133980.170	-38584.672	-0.833	-1.633	1.833	242-58-25	181-42-04	137.353	-114.415049		
E1-26	-133981.003	-38586.305	-0.786	-1.651	1.829	244-32-31	181-34-06	134.069	-105.378234		
E1-27	-133981.789	-38587.956	-0.458	-1.029	1.126	246-00-23	181-27-52	131.389	-60.176162		
E1-38H	-133982.247	-38588.985	-0.280	-0.651	0.709	246-43-38	180-43-15	129.709	-36.318520		
E1-28	-133982.527	-38589.636	-0.695	-1.697	1.834	247-43-43	181-00-05	127.361	-88.515895		
E1-29	-133983.222	-38591.333	-0.648	-1.707	1.826	249-12-45	181-29-02	123.957	-80.324136		
E1-30	-133983.870	-38593.040	-0.597	-1.736	1.836	251-01-20	181-48-35	120.514	-71.946858		
E1-31	-133984.467	-38594.776	-0.540	-1.754	1.835	252-53-17	181-51-57	117.024	-63.192960		
E1-32	-133985.007	-38596.530	-0.485	-1.766	1.831	254-38-36	181-45-19	113.504	-55.049440		
E1-33	-133985.492	-38598.296	-0.432	-1.780	1.832	256-21-30	181-42-54	109.958	-47.501856		
E1-34	-133985.924	-38600.076	-0.391	-1.792	1.834	257-41-29	181-19-59	106.386	-41.596926		
E1-35	-133986.315	-38601.868	-0.322	-1.783	1.812	259-45-47	182-04-18	102.811	-33.105142		
E1-9	-133986.637	-38603.651	-1.257	-11.244	11.314	263-37-16	183-51-29	89.784	-112.858488		
E17-8	-133987.894	-38614.895	-3.207	-32.706	32.863	264-23-59	180-46-43	45.834	-146.989638		
E17-1	-133991.101	-38647.601	-5.084	-3.202	6.008	212-12-13	127-48-14	9.926	-50.463784		
E17-2	-133996.185	-38650.803	3.268	-1.177	3.473	340-11-35	307-59-22	5.547	18.127596		
EK74	-133992.917	-38651.980	1.357	-0.268	1.383	348-49-41	188-38-06	4.102	5.566414		

地 番: 3201

円弧付き面積計算書

街区番号	島38号線	画地番号	K22(T)

測 点	X	Y	DX	DY	距 離	方向角	夾 角	倍横距	倍面積	半径 弧長	円弧面積
EK75	-133991.560	-38652.248	10.875	-1.824	11.027	350-28-43	181-39-02	2.010	21.858750		
EK76A	-133980.685	-38654.072	1.705	-0.285	1.729	350-30-38	180-01-55	-0.099	-0.168795		
EK77	-133978.980	-38654.357	0.045	0.192	0.197	76-48-34	266-17-56	-0.192	-0.008640		
合 計					650.396		17100-00-00		-4942.038631		0.000000
								1 / 2 面 積	2471.0193155 2471.0193155		

円弧付き面積計算書

地 番: 3205

街区番号	島40号線	画地番号	K33(T)

測 点	X	Y	DX	DY	距 離	方向角	夾 角	倍横距	倍面積	半径 弧長	円弧面積
E12-8	-133789.068	-38588.383	-6.893	21.281	22.369	107-56-50	231-56-41	21.281	-146.689933		
E12-18C	-133795.961	-38567.102	-1.589	4.906	5.157	107-56-48	179-59-58	47.468	-75.426652		
E12-7	-133797.550	-38562.196	-4.860	5.451	7.303	131-43-10	203-46-22	57.825	-281.029500		
E12-22C	-133802.410	-38556.745	-8.522	9.557	12.805	131-43-24	180-00-14	72.833	-620.682826		
E12-6	-133810.932	-38547.188	-4.496	0.278	4.505	176-27-42	224-44-18	82.668	-371.675328		
E12-5	-133815.428	-38546.910	9.228	8.210	12.352	41-39-32	45-11-50	91.156	841.187568		
E15-5	-133806.200	-38538.700	-0.256	-4.490	4.497	266-44-12	45-04-40	94.876	-24.288256		
E15-4	-133806.456	-38543.190	13.589	-15.255	20.430	311-41-40	224-57-28	75.131	1020.955159		
E15-10	-133792.867	-38558.445	0.658	-0.706	0.965	312-59-04	181-17-24	59.170	38.933860		
E15-3	-133792.209	-38559.151	0.865	-2.725	2.859	287-36-40	154-37-36	55.739	48.214235		
E15-9	-133791.344	-38561.876	0.269	-0.832	0.874	287-55-01	180-18-21	52.182	14.036958		
E15-16	-133791.075	-38562.708	4.991	-15.439	16.226	287-54-52	179-59-51	35.911	179.231801		
E15-8	-133786.084	-38578.147	0.145	-0.447	0.470	287-58-20	180-03-28	20.025	2.903625		
E15-30	-133785.939	-38578.594	4.596	-14.218	14.942	287-54-49	179-56-29	5.360	24.634560		
E15-2	-133781.343	-38592.812	1.029	-3.185	3.347	287-54-16	179-59-27	-12.043	-12.392247		
E15-2A	-133780.314	-38595.997	-3.171	-0.905	3.298	195-55-43	88-01-27	-16.133	51.157743		
EK127	-133783.485	-38596.902	-3.511	-0.921	3.630	194-41-55	178-46-12	-17.959	63.054049		
EK126A	-133786.996	-38597.823	-20.832	-1.413	20.880	183-52-49	169-10-54	-20.293	422.743776		
EK125A	-133807.828	-38599.236	-12.568	-2.590	12.832	191-38-40	187-45-51	-24.296	305.352128		
E11-13	-133820.396	-38601.826	-13.106	-2.703	13.382	191-39-12	180-00-32	-29.589	387.793434		
E11-12	-133833.502	-38604.529	-18.177	-3.747	18.559	191-38-52	179-59-40	-36.039	655.080903		
E11-1	-133851.679	-38608.276	-1.597	-0.449	1.659	195-42-12	184-03-20	-40.235	64.255295		
EK115	-133853.276	-38608.725	-0.915	4.815	4.901	100-45-35	85-03-23	-35.869	32.820135		

地 番: 3205

円弧付き面積計算書

街区番号	島40号線	画地番号	K33(T)

測 点	X	Y	DX	DY	距 離	方向角	夾 角	倍横距	倍面積	半径 弧長	円弧面積
EK114	-133854.191	-38603.910	-1.203	7.350	7.448	99-17-43	178-32-08	-23.704	28.515912		
EK113	-133855.394	-38596.560	-1.651	9.977	10.113	99-23-46	180-06-03	-6.377	10.528427		
EK112A	-133857.045	-38586.583	-0.600	6.552	6.579	95-13-56	175-50-10	10.152	-6.091200		
EK111	-133857.645	-38580.031	-0.257	1.740	1.759	98-24-07	183-10-11	18.444	-4.740108		
EK110A	-133857.902	-38578.291	-2.166	10.600	10.819	101-32-56	183-08-49	30.784	-66.678144		
EK109	-133860.068	-38567.691	-0.270	1.316	1.343	101-35-40	180-02-44	42.700	-11.529000		
S1	-133860.338	-38566.375	-0.492	2.391	2.441	101-37-39	180-01-59	46.407	-22.832244		
P4-3	-133860.830	-38563.984	11.023	-13.537	17.457	309-09-20	27-31-41	35.261	388.682003		
E12-4	-133849.807	-38577.521	-1.515	-4.233	4.496	250-18-27	121-09-07	17.491	-26.498865		
E12-3	-133851.322	-38581.754	1.050	-6.866	6.946	278-41-41	208-23-14	6.392	6.711600		
E12-17	-133850.272	-38588.620	1.471	-9.626	9.738	278-41-18	179-59-37	-10.100	-14.857100		
E12-2	-133848.801	-38598.246	3.690	-2.562	4.492	325-13-39	226-32-21	-22.288	-82.242720		
E12-1	-133845.111	-38600.808	14.064	2.902	14.360	11-39-32	226-25-53	-21.948	-308.676672		
E12-13	-133831.047	-38597.906	5.222	1.078	5.332	11-39-50	180-00-18	-17.968	-93.828896		
E12-27	-133825.825	-38596.828	5.748	1.186	5.869	11-39-30	179-59-40	-15.704	-90.266592		
E12-29	-133820.077	-38595.642	11.430	2.358	11.671	11-39-24	179-59-54	-12.160	-138.988800		
E12-10	-133808.647	-38593.284	0.802	0.055	0.804	3-55-23	172-15-59	-9.747	-7.817094		
E12-31	-133807.845	-38593.229	6.645	0.457	6.661	3-56-03	180-00-40	-9.235	-61.366575		
E12-16	-133801.200	-38592.772	9.617	0.660	9.640	3-55-33	179-59-30	-8.118	-78.070806		
E12-9	-133791.583	-38592.112	2.515	3.729	4.498	56-00-09	232-04-36	-3.729	-9.378435		
合 計					350.708		7380-00-00		2030.745178		0.000000
								1 / 2 面 積	1015.372589 1015.372589		

地 番: 3206

円弧付き面積計算書

街区番号	島41号線	画地番号	K35(T)

測 点	X	Y	DX	DY	距 離	方向角	夾 角	倍横距	倍面積	半径 弧長	円弧面積
P4-1	-133900.304	-38524.317	4.476	-0.385	4.493	355-05-02	314-54-42	-0.385	-1.723260		
P4-2	-133895.828	-38524.702	34.998	-39.282	52.611	311-41-57	136-36-55	-40.052	-1401.739896		
P4-3	-133860.830	-38563.984	11.023	-13.537	17.457	309-09-20	177-27-23	-92.871	-1023.717033		
E12-4	-133849.807	-38577.521	4.416	3.919	5.904	41-35-15	272-25-55	-102.489	-452.591424		
E12-11	-133845.391	-38573.602	4.481	3.990	6.000	41-40-58	180-05-43	-94.580	-423.812980		
E12-19	-133840.910	-38569.612	12.957	11.537	17.349	41-40-56	179-59-58	-79.053	-1024.289721		
E12-25C	-133827.953	-38558.075	4.922	4.383	6.591	41-41-05	180-00-09	-63.133	-310.740626		
E12-12	-133823.031	-38553.692	0.881	0.786	1.181	41-44-18	180-03-13	-57.964	-51.066284		
E12-21	-133822.150	-38552.906	6.722	5.996	9.008	41-43-58	179-59-40	-51.182	-344.045404		
E12-5	-133815.428	-38546.910	9.228	8.210	12.352	41-39-32	179-55-34	-36.976	-341.214528		
E15-5	-133806.200	-38538.700	30.406	27.062	40.705	41-40-11	180-00-39	-1.704	-51.811824		
E15-11	-133775.794	-38511.638	2.603	2.295	3.470	41-24-07	179-43-56	27.653	71.980759		
E15-12	-133773.191	-38509.343	-2.692	2.981	4.017	132-05-01	270-40-54	32.929	-88.644868		
E16-1	-133775.883	-38506.362	-5.371	6.037	8.080	131-39-32	179-34-31	41.947	-225.297337		
E16-16	-133781.254	-38500.325	-5.371	6.037	8.080	131-39-32	180-00-00	54.021	-290.146791		
E16-18	-133786.625	-38494.288	-5.373	6.039	8.083	131-39-36	180-00-04	66.097	-355.139181		
E16-12	-133791.998	-38488.249	-1.214	1.364	1.826	131-40-12	180-00-36	73.500	-89.229000		
E16-7	-133793.212	-38486.885	-14.459	16.256	21.756	131-39-06	179-58-54	91.120	-1317.504080		
E16-22	-133807.671	-38470.629	-5.854	6.581	8.808	131-39-15	180-00-09	113.957	-667.104278		
E16-8	-133813.525	-38464.048	-6.137	6.840	9.190	131-53-57	180-14-42	127.378	-781.718786		
E16-2	-133819.662	-38457.208	0.267	4.492	4.500	86-35-54	134-41-57	138.710	37.035570		
E16-3	-133819.395	-38452.716	-9.202	-8.189	12.318	221-39-59	315-04-05	135.013	-1242.389626		
E14-5	-133828.597	-38460.905	4.457	-0.266	4.465	356-35-04	314-55-05	126.558	564.069006		

地 番: 3206

円弧付き面積計算書

街区番号	島41号線	画地番号	K35(T)

測 点	X	Y	DX	DY	距 離	方向角	夾 角	倍横距	倍面積	半径 弧長	円弧面積
E14-6	-133824.140	-38461.171	0.740	-0.850	1.127	311-02-33	134-27-29	125.442	92.827080		
E14-9	-133823.400	-38462.021	7.129	-7.999	10.715	311-42-31	180-39-58	116.593	831.191497		
E14-31	-133816.271	-38470.020	3.857	-4.327	5.796	311-42-47	180-00-16	104.267	402.157819		
E14-10	-133812.414	-38474.347	4.015	-4.498	6.029	311-45-10	180-02-23	95.442	383.199630		
E14-7	-133808.399	-38478.845	8.218	-9.213	12.346	311-43-59	179-58-49	81.731	671.665358		
E13-6	-133800.181	-38488.058	6.825	-7.709	10.296	311-31-10	179-47-11	64.809	442.321425		
E13-11	-133793.356	-38495.767	9.542	-10.706	14.341	311-42-35	180-11-25	46.394	442.691548		
E13-7	-133783.814	-38506.473	-0.262	-4.476	4.484	266-39-00	134-56-25	31.212	-8.177544		
E13-8	-133784.076	-38510.949	-19.119	-17.032	25.605	221-41-46	135-02-46	9.704	-185.530776		
E13-15	-133803.195	-38527.981	-6.616	-5.895	8.861	221-42-06	180-00-20	-13.223	87.483368		
E13-22	-133809.811	-38533.876	-8.178	-7.285	10.952	221-41-41	179-59-35	-26.403	215.923734		
E13-20	-133817.989	-38541.161	-7.690	-6.850	10.298	221-41-37	179-59-56	-40.538	311.737220		
E13-18C	-133825.679	-38548.011	-6.211	-5.534	8.319	221-42-04	180-00-27	-52.922	328.698542		
E13-13C	-133831.890	-38553.545	-14.463	-12.884	19.369	221-41-44	179-59-40	-71.340	1031.790420		
E13-1	-133846.353	-38566.429	-4.527	0.258	4.534	176-44-17	135-02-33	-83.966	380.114082		
E13-2	-133850.880	-38566.171	-3.607	4.074	5.441	131-31-15	134-46-58	-79.634	287.239838		
E13-9	-133854.487	-38562.097	-12.770	14.331	19.195	131-42-12	180-10-57	-61.229	781.894330		
E13-3	-133867.257	-38547.766	-8.212	9.205	12.336	131-44-13	180-02-01	-37.693	309.534916		
E14-2	-133875.469	-38538.561	-15.720	17.656	23.640	131-40-49	179-56-36	-10.832	170.279040		
E14-3	-133891.189	-38520.905	0.245	4.490	4.497	86-52-36	135-11-47	11.314	2.771930		
E14-4	-133890.944	-38516.415	-9.360	-7.902	12.250	220-10-20	313-17-44	7.902	-73.962720		
合 計					498.675		8280-00-00		-2904.990855		0.000000

地 番: 3206

円弧付き面積計算書

街区番号	島41号線	画地番号	K35(T)

測 点	X	Y	DX	DY	距 離	方向角	夾 角	倍横距	倍面積	半径 弧長	円弧面積
								1 / 2	1452.4954275		
								面 積	1452.4954275		

地 番: 3212

円弧付き面積計算書

街区番号	島歩専42号線	画地番号	TK12(T)

測 点	X	Y	DX	DY	距 離	方向角	夾 角	倍横距	倍面積	半径 弧長	円弧面積
E15-12	-133773.191	-38509.343	1.864	1.669	2.502	41-50-27	269-45-26	1.669	3.111016		
E15-13	-133771.327	-38507.674	29.628	26.412	39.691	41-42-56	179-52-29	29.750	881.433000		
E15-6	-133741.699	-38481.262	-3.025	2.656	4.026	138-42-59	277-00-03	58.818	-177.924450		
E16-6	-133744.724	-38478.606	-7.743	-6.890	10.365	221-39-50	262-56-51	54.584	-422.643912		
E16-11	-133752.467	-38485.496	-11.289	-10.060	15.121	221-42-19	180-02-29	37.634	-424.850226		
E16-14	-133763.756	-38495.556	-12.127	-10.806	16.243	221-42-12	179-59-53	16.768	-203.345536		
E16-1	-133775.883	-38506.362	2.692	-2.981	4.017	312-05-01	270-22-49	2.981	8.024852		
合 計					91.965		1620-00-00		-336.195256		0.000000
								1 / 2 面 積	168.097628 168.097628		

地 番: 3207

円弧付き面積計算書

街区番号	島43号線	画地番号	K36(T)

測 点	X	Y	DX	DY	距 離	方向角	夾 角	倍横距	倍面積	半径 弧長	円弧面積
E13-3	-133867.257	-38547.766	0.271	4.485	4.493	86-32-32	314-48-19	4.485	1.215435		
E13-4	-133866.986	-38543.281	14.481	12.882	19.382	41-39-20	135-06-48	21.852	316.438812		
E13-12	-133852.505	-38530.399	11.120	9.893	14.884	41-39-29	180-00-09	44.627	496.252240		
E13-27	-133841.385	-38520.506	7.310	6.503	9.784	41-39-23	179-59-54	61.023	446.078130		
E13-25	-133834.075	-38514.003	8.684	7.726	11.623	41-39-32	180-00-09	75.252	653.488368		
E13-10	-133825.391	-38506.277	1.599	1.424	2.141	41-41-13	180-01-41	84.402	134.958798		
E13-14	-133823.792	-38504.853	19.118	17.035	25.606	41-42-09	180-00-56	102.861	1966.496598		
E13-5	-133804.674	-38487.818	4.493	-0.240	4.499	356-56-33	135-14-24	119.656	537.614408		
E13-6	-133800.181	-38488.058	-8.218	9.213	12.346	131-43-59	314-47-26	128.629	-1057.073122		
E14-7	-133808.399	-38478.845	-0.263	-4.494	4.502	266-39-03	314-55-04	133.348	-35.070524		
E14-8	-133808.662	-38483.339	-24.307	-21.638	32.543	221-40-31	135-01-28	107.216	-2606.099312		
E14-14	-133832.969	-38504.977	-7.437	-6.621	9.957	221-40-41	180-00-10	78.957	-587.203209		
E14-24	-133840.406	-38511.598	-7.436	-6.620	9.956	221-40-39	179-59-58	65.716	-488.664176		
E14-22	-133847.842	-38518.218	-7.438	-6.621	9.958	221-40-27	179-59-48	52.475	-390.309050		
E14-20	-133855.280	-38524.839	-7.436	-6.620	9.956	221-40-39	180-00-12	39.234	-291.744024		
E14-12	-133862.716	-38531.459	-8.259	-7.352	11.057	221-40-29	179-59-50	25.262	-208.638858		
E14-1	-133870.975	-38538.811	-4.494	0.250	4.501	176-48-57	135-08-28	18.160	-81.611040		
E14-2	-133875.469	-38538.561	8.212	-9.205	12.336	311-44-13	314-55-16	9.205	75.591460		
合 計					209.524		3600-00-00		-1118.279066		0.000000
								1 / 2	559.139533		
								面 積	559.139533		

地 番: 3208

円弧付き面積計算書

街区番号	島44号線	画地番号	K23(T)

測 点	X	Y	DX	DY	距 離	方向角	夾 角	倍横距	倍面積	半径 弧長	円弧面積
E2-1	-133880.278	-38496.225	-5.000	0.296	5.009	176-36-43	314-57-35	0.296	-1.480000		
E2-2	-133885.278	-38495.929	-11.134	12.494	16.735	131-42-21	135-05-38	13.086	-145.699524		
E2-24	-133896.412	-38483.435	-14.841	16.654	22.307	131-42-20	179-59-59	42.234	-626.794794		
E2-3	-133911.253	-38466.781	0.341	4.995	5.007	86-05-40	134-23-20	63.883	21.784103		
E2-4	-133910.912	-38461.786	-4.153	-3.570	5.477	220-40-59	314-35-19	65.308	-271.224124		
EK39	-133915.065	-38465.356	-1.806	-1.557	2.385	220-45-56	180-04-57	60.181	-108.686886		
EK40	-133916.871	-38466.913	-1.115	-1.099	1.566	224-35-09	183-49-13	57.525	-64.140375		
EK41A	-133917.986	-38468.012	-1.093	-0.950	1.448	220-59-46	176-24-37	55.476	-60.635268		
EK42A	-133919.079	-38468.962	-0.345	-1.474	1.514	256-49-36	215-49-50	53.052	-18.302940		
E1-3	-133919.424	-38470.436	3.589	-0.204	3.595	356-44-48	279-55-12	51.374	184.381286		
E1-4	-133915.835	-38470.640	6.220	-7.011	9.372	311-34-43	134-49-55	44.159	274.668980		
E1-37	-133909.615	-38477.651	19.861	-22.282	29.849	311-42-44	180-08-01	14.866	295.253626		
E1-5	-133889.754	-38499.933	-0.286	-4.975	4.983	266-42-35	134-59-51	-12.391	3.543826		
E1-6	-133890.040	-38504.908	9.762	8.683	13.065	41-39-08	314-56-33	-8.683	-84.763446		
合 計					122.312		2880-00-00	1 / 2 面 積	-602.095536 301.047768 301.047768		0.000000

地 番: 3203

円弧付き面積計算書

街区番号	島45号線	画地番号	K29(T)

測 点	X	Y	DX	DY	距 離	方向角	夾 角	倍横距	倍面積	半径 弧長	円弧面積
E6-1	-133649.188	-38450.287	-5.969	-0.663	6.006	186-20-17	311-26-02	-0.663	3.957447		
E6-2	-133655.157	-38450.950	-16.130	14.211	21.497	138-37-08	132-16-51	12.885	-207.835050		
E6-15C	-133671.287	-38436.739	-12.228	10.774	16.297	138-37-01	179-59-53	37.870	-463.074360		
E6-7H	-133683.515	-38425.965	-13.878	12.258	18.516	138-32-49	179-55-48	60.902	-845.197956		
E6-12	-133697.393	-38413.707	-10.459	9.240	13.956	138-32-28	179-59-39	82.400	-861.821600		
E6-3	-133707.852	-38404.467	-0.351	6.011	6.021	93-20-31	134-48-03	97.651	-34.275501		
E6-4	-133708.203	-38398.456	-10.916	-12.377	16.503	228-35-21	315-14-50	91.285	-996.467060		
E5-5	-133719.119	-38410.833	5.991	0.356	6.002	3-24-02	314-48-41	79.264	474.870624		
E5-6	-133713.128	-38410.477	8.178	-7.229	10.915	318-31-29	135-07-27	72.391	592.013598		
E5-10H	-133704.950	-38417.706	12.274	-10.827	16.367	318-35-03	180-03-34	54.335	666.907790		
E5-12	-133692.676	-38428.533	30.147	-26.590	40.198	318-35-14	180-00-11	16.918	510.026946		
E5-7	-133662.529	-38455.123	-0.144	-5.981	5.983	268-37-15	130-02-01	-15.653	2.254032		
E5-8	-133662.673	-38461.104	10.907	8.574	13.874	38-10-15	309-33-00	-13.060	-142.445420		
EK148A	-133651.766	-38452.530	1.589	1.252	2.023	38-14-07	180-03-52	-3.234	-5.138826		
EK149	-133650.177	-38451.278	0.963	0.954	1.356	44-43-52	186-29-45	-1.028	-0.989964		
EK150	-133649.214	-38450.324	0.026	0.037	0.045	54-54-15	190-10-23	-0.037	-0.000962		
合 計					195.559		3240-00-00		-1307.216262		0.000000
								1 / 2 面 積	653.608131 653.608131		

地 番: 3202

円弧付き面積計算書

街区番号	島46号線	画地番号	K24(TS1A)

測 点	X	Y	DX	DY	距 離	方向角	夾 角	倍横距	倍面積	半径 弧長	円弧面積
E5-3	-133750.177	-38452.439	-0.391	5.979	5.992	93-44-30	315-10-19	5.979	-2.337789		
E5-4	-133750.568	-38446.460	17.387	19.682	26.262	48-32-34	134-48-04	31.640	550.124680		
E5-11	-133733.181	-38426.778	4.396	4.975	6.639	48-32-08	179-59-34	56.297	247.481612		
E5-22	-133728.785	-38421.803	4.512	5.108	6.815	48-32-43	180-00-35	66.380	299.506560		
E5-9	-133724.273	-38416.695	5.154	5.862	7.806	48-40-38	180-07-55	77.350	398.661900		
E5-5	-133719.119	-38410.833	10.916	12.377	16.503	48-35-21	179-54-43	95.589	1043.449524		
E6-4	-133708.203	-38398.456	8.767	9.910	13.231	48-30-07	179-54-46	117.876	1033.418892		
E6-8	-133699.436	-38388.546	3.864	4.382	5.842	48-35-40	180-05-33	132.168	510.697152		
E6-9	-133695.572	-38384.164	13.796	15.647	20.860	48-35-50	180-00-10	152.197	2099.709812		
E6-5	-133681.776	-38368.517	4.421	0.871	4.506	11-08-43	142-32-53	168.715	745.889015		
E6-6	-133677.355	-38367.646	-2.546	1.255	2.839	153-45-36	322-36-53	170.841	-434.961186		
JR18	-133679.901	-38366.391	-7.431	3.663	8.285	153-45-35	179-59-59	175.759	-1306.065129		
JR19	-133687.332	-38362.728	-3.327	1.639	3.709	153-46-25	180-00-50	181.061	-602.389947		
E3-5	-133690.659	-38361.089	0.890	-4.402	4.491	281-25-48	307-39-23	178.298	158.685220		
E3-6	-133689.769	-38365.491	-15.677	-17.764	23.692	228-34-16	127-08-28	156.132	-2447.681364		
E3-35	-133705.446	-38383.255	-9.608	-10.888	14.521	228-34-25	180-00-09	127.480	-1224.827840		
E3-8	-133715.054	-38394.143	-2.957	-3.353	4.471	228-35-28	180-01-03	113.239	-334.847723		
E3-34	-133718.011	-38397.496	-20.975	-23.780	31.709	228-35-11	179-59-43	86.106	-1806.073350		
E3-29	-133738.986	-38421.276	-17.564	-19.915	26.554	228-35-22	180-00-11	42.411	-744.906804		
E3-1	-133756.550	-38441.191	-5.991	-0.336	6.000	183-12-36	134-37-14	22.160	-132.760560		
E3-2	-133762.541	-38441.527	12.364	-10.912	16.491	318-34-11	315-21-35	10.912	134.915968		
合 計					257.218		4140-00-00	1 / 2	-1814.311357 907.1556785		0.000000

地 番: 3202

円弧付き面積計算書

街区番号	島46号線	画地番号	K24(TS1A)

測 点	X	Y	DX	DY	距 離	方向角	夾 角	倍横距 面 積	倍面積 907.1556785	半径 弧長	円弧面積

地 番: 3204

円弧付き面積計算書

街区番号	島47号線	画地番号	K24(TS1B)

測 点	X	Y	DX	DY	距 離	方向角	夾 角	倍横距	倍面積	半径 弧長	円弧面積
JR32	-133670.623	-38351.986	0.319	0.622	0.699	62-50-54	269-20-34	0.622	0.198418		
K24-1	-133670.304	-38351.364	2.809	-1.401	3.139	333-29-32	90-38-38	-0.157	-0.441013		
E7-2	-133667.495	-38352.765	-1.324	4.294	4.493	107-08-11	313-38-39	2.736	-3.622464		
E7-3	-133668.819	-38348.471	7.397	14.424	16.210	62-51-00	135-42-49	21.454	158.695238		
E7-16	-133661.422	-38334.047	14.019	27.336	30.721	62-50-58	179-59-58	63.214	886.197066		
E7-11	-133647.403	-38306.711	1.563	3.048	3.425	62-51-05	180-00-07	93.598	146.293674		
E7-19	-133645.840	-38303.663	4.949	9.649	10.844	62-50-48	179-59-43	106.295	526.053955		
E7-4	-133640.891	-38294.014	-5.852	6.020	8.396	134-11-21	251-20-33	121.964	-713.733328		
E4-7	-133646.743	-38287.994	-9.772	-18.973	21.342	242-44-58	288-33-37	109.011	-1065.255492		
E4-9	-133656.515	-38306.967	-0.717	-1.396	1.569	242-48-52	180-03-54	88.642	-63.556314		
E4-20	-133657.232	-38308.363	-7.378	-14.361	16.145	242-48-29	179-59-37	72.885	-537.745530		
E4-10	-133664.610	-38322.724	-6.380	-12.454	13.993	242-52-29	180-04-00	46.070	-293.926600		
E4-14	-133670.990	-38335.178	-5.023	-9.807	11.019	242-52-45	180-00-16	23.809	-119.592607		
E4-1	-133676.013	-38344.985	-4.312	-1.384	4.529	197-47-41	134-54-56	12.618	-54.408816		
E4-2	-133680.325	-38346.369	2.868	-1.429	3.204	333-30-54	315-43-13	9.805	28.120740		
K24-2	-133677.457	-38347.798	-0.320	-0.622	0.699	242-46-32	89-15-38	7.754	-2.481280		
JR33	-133677.777	-38348.420	7.154	-3.566	7.994	333-30-20	270-43-48	3.566	25.511164		
合 計					158.421		3420-00-00		-1083.693189		0.000000
								1 / 2 面 積	541.8465945 541.8465945		

地 番: 1100

円弧付き面積計算書

街区番号	島47号線	画地番号	K24(TN1)

測 点	X	Y	DX	DY	距 離	方向角	夾 角	倍横距	倍面積	半径 弧長	円弧面積
E7-4	-133640.891	-38294.014	5.723	1.820	6.005	17-38-29	243-27-08	1.820	10.415860		
E7-5	-133635.168	-38292.194	26.512	-13.606	29.799	332-49-59	135-11-30	-9.966	-264.218592		
E7-6	-133608.656	-38305.800	2.556	5.156	5.755	63-37-51	270-47-52	-18.416	-47.071296		
EK166	-133606.100	-38300.644	0.994	2.000	2.233	63-34-21	179-56-30	-11.260	-11.192440		
E8-1	-133605.106	-38298.644	-20.310	10.434	22.833	152-48-32	269-14-11	1.174	-23.843940		
E8-4	-133625.416	-38288.210	-16.563	8.509	18.621	152-48-32	180-00-00	20.117	-333.197871		
E8-2	-133641.979	-38279.701	-4.764	-8.293	9.564	240-07-28	267-18-56	20.333	-96.866412		
E4-7	-133646.743	-38287.994	5.852	-6.020	8.396	314-11-21	254-03-53	6.020	35.229040		
合 計					103.206		1800-00-00	1 / 2 面 積	-730.745651 365.3728255 365.3728255		0.000000

地 番: 1101

円弧付き面積計算書

街区番号	島48号線	画地番号	K28(T)

測 点	X	Y	DX	DY	距 離	方向角	夾 角	倍横距	倍面積	半径 弧長	円弧面積
E8-2	-133641.979	-38279.701	-11.390	5.824	12.793	152-55-05	272-47-37	5.824	-66.335360		
EK4	-133653.369	-38273.877	-1.632	0.931	1.879	150-17-48	177-22-43	12.579	-20.528928		
EK5A	-133655.001	-38272.946	-0.988	0.427	1.076	156-37-36	186-19-48	13.937	-13.769756		
EK6	-133655.989	-38272.519	-0.421	0.049	0.424	173-21-40	196-44-04	14.413	-6.067873		
EK7A	-133656.410	-38272.470	-14.645	1.842	14.760	172-49-52	179-28-12	16.304	-238.772080		
EK8	-133671.055	-38270.628	-2.971	0.388	2.996	172-33-34	179-43-42	18.534	-55.064514		
EK9A	-133674.026	-38270.240	-7.037	0.451	7.051	176-19-59	183-46-25	19.373	-136.327801		
EK10	-133681.063	-38269.789	-6.018	0.597	6.048	174-20-05	178-00-06	20.421	-122.893578		
EK11A	-133687.081	-38269.192	-4.024	0.389	4.043	174-28-42	180-08-37	21.407	-86.141768		
EK12	-133691.105	-38268.803	-20.049	0.208	20.050	179-24-20	184-55-38	22.004	-441.158196		
EK13	-133711.154	-38268.595	-0.810	-2.703	2.822	253-19-06	253-54-46	19.509	-15.802290		
EK14	-133711.964	-38271.298	0.023	-1.551	1.551	270-50-59	197-31-53	15.255	0.350865		
EK15	-133711.941	-38272.849	-2.925	0.016	2.925	179-41-12	88-50-13	13.720	-40.131000		
EK16	-133714.866	-38272.833	-0.731	-0.863	1.131	229-44-02	230-02-50	12.873	-9.410163		
EK17	-133715.597	-38273.696	-0.718	-0.826	1.094	229-00-04	179-16-02	11.184	-8.030112		
E4-3	-133716.315	-38274.522	13.269	-0.147	13.270	359-21-55	310-21-51	10.211	135.489759		
E4-19	-133703.046	-38274.669	11.632	-0.130	11.633	359-21-35	179-59-40	9.934	115.552288		
E4-4	-133691.414	-38274.799	21.546	-2.288	21.667	353-56-18	174-34-43	7.516	161.939736		
E4-8	-133669.868	-38277.087	2.008	-0.211	2.019	354-00-05	180-03-47	5.017	10.074136		
E4-13	-133667.860	-38277.298	10.116	-1.066	10.172	353-59-04	179-58-59	3.740	37.833840		
E4-5	-133657.744	-38278.364	9.457	-4.851	10.629	332-50-39	158-51-35	-2.177	-20.587889		
E4-6	-133648.287	-38283.215	1.544	-4.779	5.022	287-54-17	135-03-38	-11.807	-18.230008		
E4-7	-133646.743	-38287.994	4.764	8.293	9.564	60-07-28	312-13-11	-8.293	-39.507852		

地 番: 1101

円弧付き面積計算書

街区番号	島48号線	画地番号	K28(T)

測 点	X	Y	DX	DY	距 離	方向角	夾 角	倍横距	倍面積	半径 弧長	円弧面積
合 計					164.619		4500-00-00	1 / 2 面 積	-877.518544 438.759272 438.759272		0.000000

地 番: 3211

円弧付き面積計算書

街区番号	特殊道路11号線	画地番号	TK11(T)

測 点	X	Y	DX	DY	距 離	方向角	夾 角	倍横距	倍面積	半径 弧長	円弧面積
E15-1	-133766.559	-38588.668	-14.784	-4.144	15.354	195-39-30	283-22-29	-4.144	61.264896		
E15-2	-133781.343	-38592.812	1.029	-3.185	3.347	287-54-16	272-14-46	-11.473	-11.805717		
E15-2A	-133780.314	-38595.997	8.065	2.303	8.387	15-56-13	268-01-57	-12.355	-99.643075		
EK128	-133772.249	-38593.694	6.224	1.655	6.440	14-53-27	178-57-14	-8.397	-52.262928		
EK129A	-133766.025	-38592.039	-0.470	1.766	1.827	104-54-11	270-00-44	-4.976	2.338720		
EK130	-133766.495	-38590.273	-0.064	1.605	1.606	92-17-01	167-22-50	-1.605	0.102720		
合 計					36.961		1440-00-00		-100.005384		0.000000
								1 / 2 面 積	50.002692 50.002692		