[redacted]

管理区域外

2階平面図　1/200

[redacted]

屋根伏図　1/200

1階

玄関ホール

記号	計算式	面積(㎡)
2	2.125 × 1.820	3.867
3	5.195 × 1.820	1.718
4	2.000 × 2.020	4.040
5	5.890 × 9.160	54.3㎡
合計面積		70.1㎡

廊下

記号	計算式	面積(㎡)
2	6.305 × 1.920	8.4㎡
合計面積		14.6㎡

会議室

記号	計算式	面積(㎡)
1	7.500 × 7.860	59.025
合計面積		59.025

倉庫

記号	計算式	面積(㎡)
1	7.500 × 2.000	15.00
合計面積		15.00

[redacted]

[redacted]

男子便所

記号	計算式	面積(㎡)
1	4.705 × 4.000	18.8㎡
合計面積		18.8㎡

女子便所

記号	計算式	面積(㎡)
1	3.010 × 4.000	12.2㎡
合計面積		12.2㎡

多目的便所

記号	計算式	面積(㎡)
1	2.160 × 2.125	4.6㎡
合計面積		4.6㎡

湯沸室

記号	計算式	面積(㎡)
1	3.470 × 2.000	6.94㎡
合計面積		6.94㎡

2階

[redacted]

R階

[redacted]

B1階

[redacted]

 

管理区域外

1階平面図　1/200

(1FL=GL+400)

[redacted]

管理区域外

B1階平面図　1/200

N

完成図

令和２～３年度	図面番号	A-012
事業名		
河川路線名	安　威　川　ダ　ム	
工事名	安威川ダム管理棟外建築工事	
施工地名	茨木市大字生保地内外	
図面名	【ダム管理棟】棟面積求積図	縮尺 A1:1/100 A3:1/200
大阪府安威川ダム建設事務所		